


VERKLARING

Hoogtematen in meters t.o.v. NAP
 Maten in meters (tenzij anders aangegeven)
 Alle maten in het werk controleren

- Dijkpaal met nummer
- Bestaande situatie
- Theoretische 0-lijn
- Gemaakt werk
- Grondwerklij
- Theoretische kruinlijn
- Geplaatse damwand
- Geplaatse raster
- Aangebrachte mantelbuis
- Opsluitband 0.10x0.25
- Asfalt
- Asfalt overlaging
- O.S.A.

rijkswaterstaat	afdeling WVI	Zeeuwse Stromen BV
Project Zeeweringen		bestek 31051484
Dijk Walsoorden		REVISIE
Situatie as-build		
Van dp236+25m t/m dp244+30m		
getoond	SV	dd. 19-01-13
gecontroleerd	W/S	dd. 19-01-13
aanvaard	W/S	dd.
getekend	W/S	dd.
n. 13 bladen, blad nr. 1		
147x84 ZLRW-2012-0140		


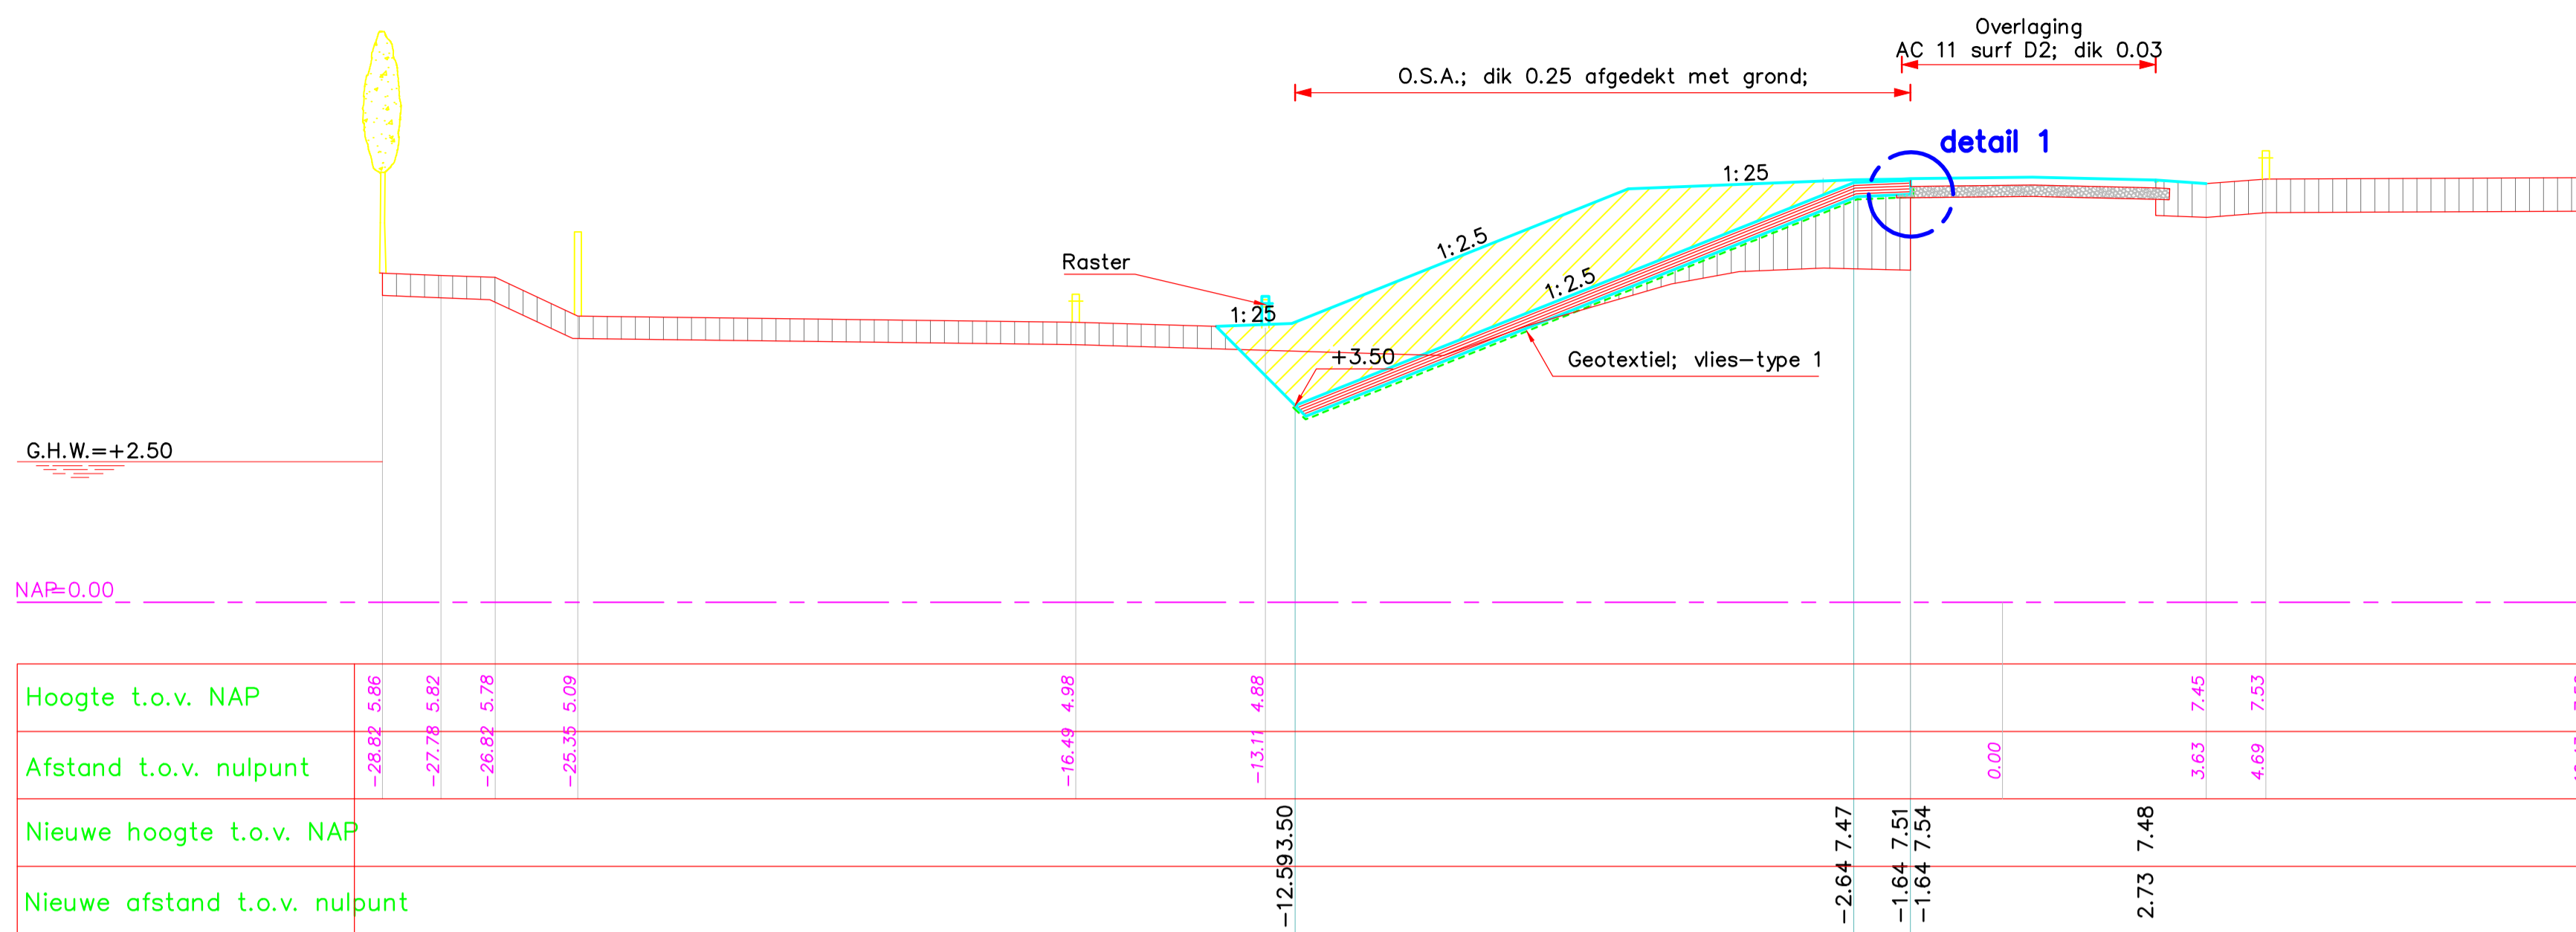

DWARSPROFIEL 1 REVISIE


schaal 1:100

VERKLARING

Hoogtematen in meters t.o.v. NAP
 Maten in meters tenzij anders aangegeven
 Alle maten in het werk controleren

- Bestaand profiel
- Nieuw werk
- Geotextiel (nieuw)
- Betonblokken (bestaand)
- Klei (bestaand)
- Klei met puin (bestaand)
- Zand (bestaand)
- Funderingsmateriaal (bestaand)
- Funderingsmateriaal (nieuw)
- Klei (nieuw)
- Zand (nieuw)
- O.S.A. (nieuw)
- Grond/klei aanvullen


Voor situatie zie tekening ZLRW-2012-01401

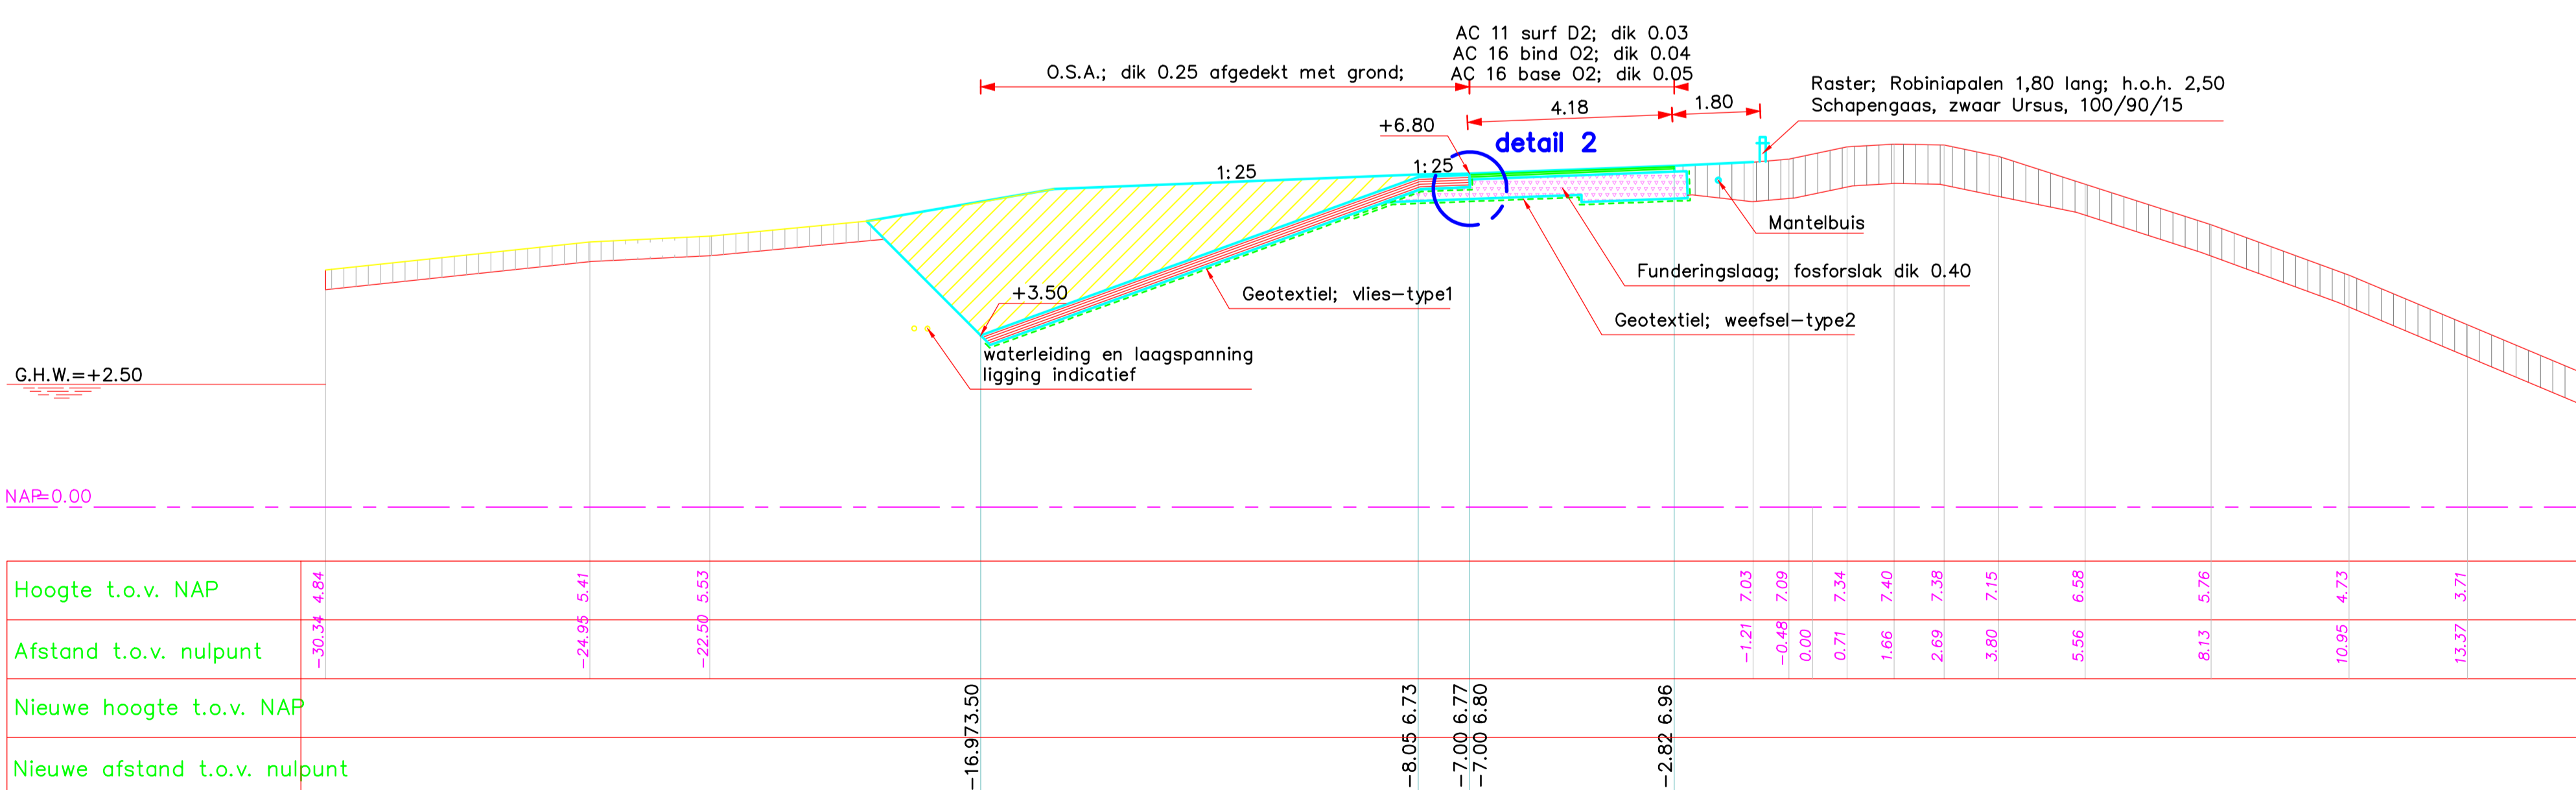

DWARSPROFIEL 2 REVISIE

schaal 1:100

		afdeling WVI			
Project Zeeweringen				bestek 31051484	
Dijk Walsoorden				REVISIE	
Dwarsprofiel 1 en 2 revisie				in 13 bladen, blad nr. 2	
getekend	SV	d.d.	18-1-'13	school 1:100	
gecontroleerd	WvB	d.d.	18-1-'13		
accord		d.d.			
gewijzigd					

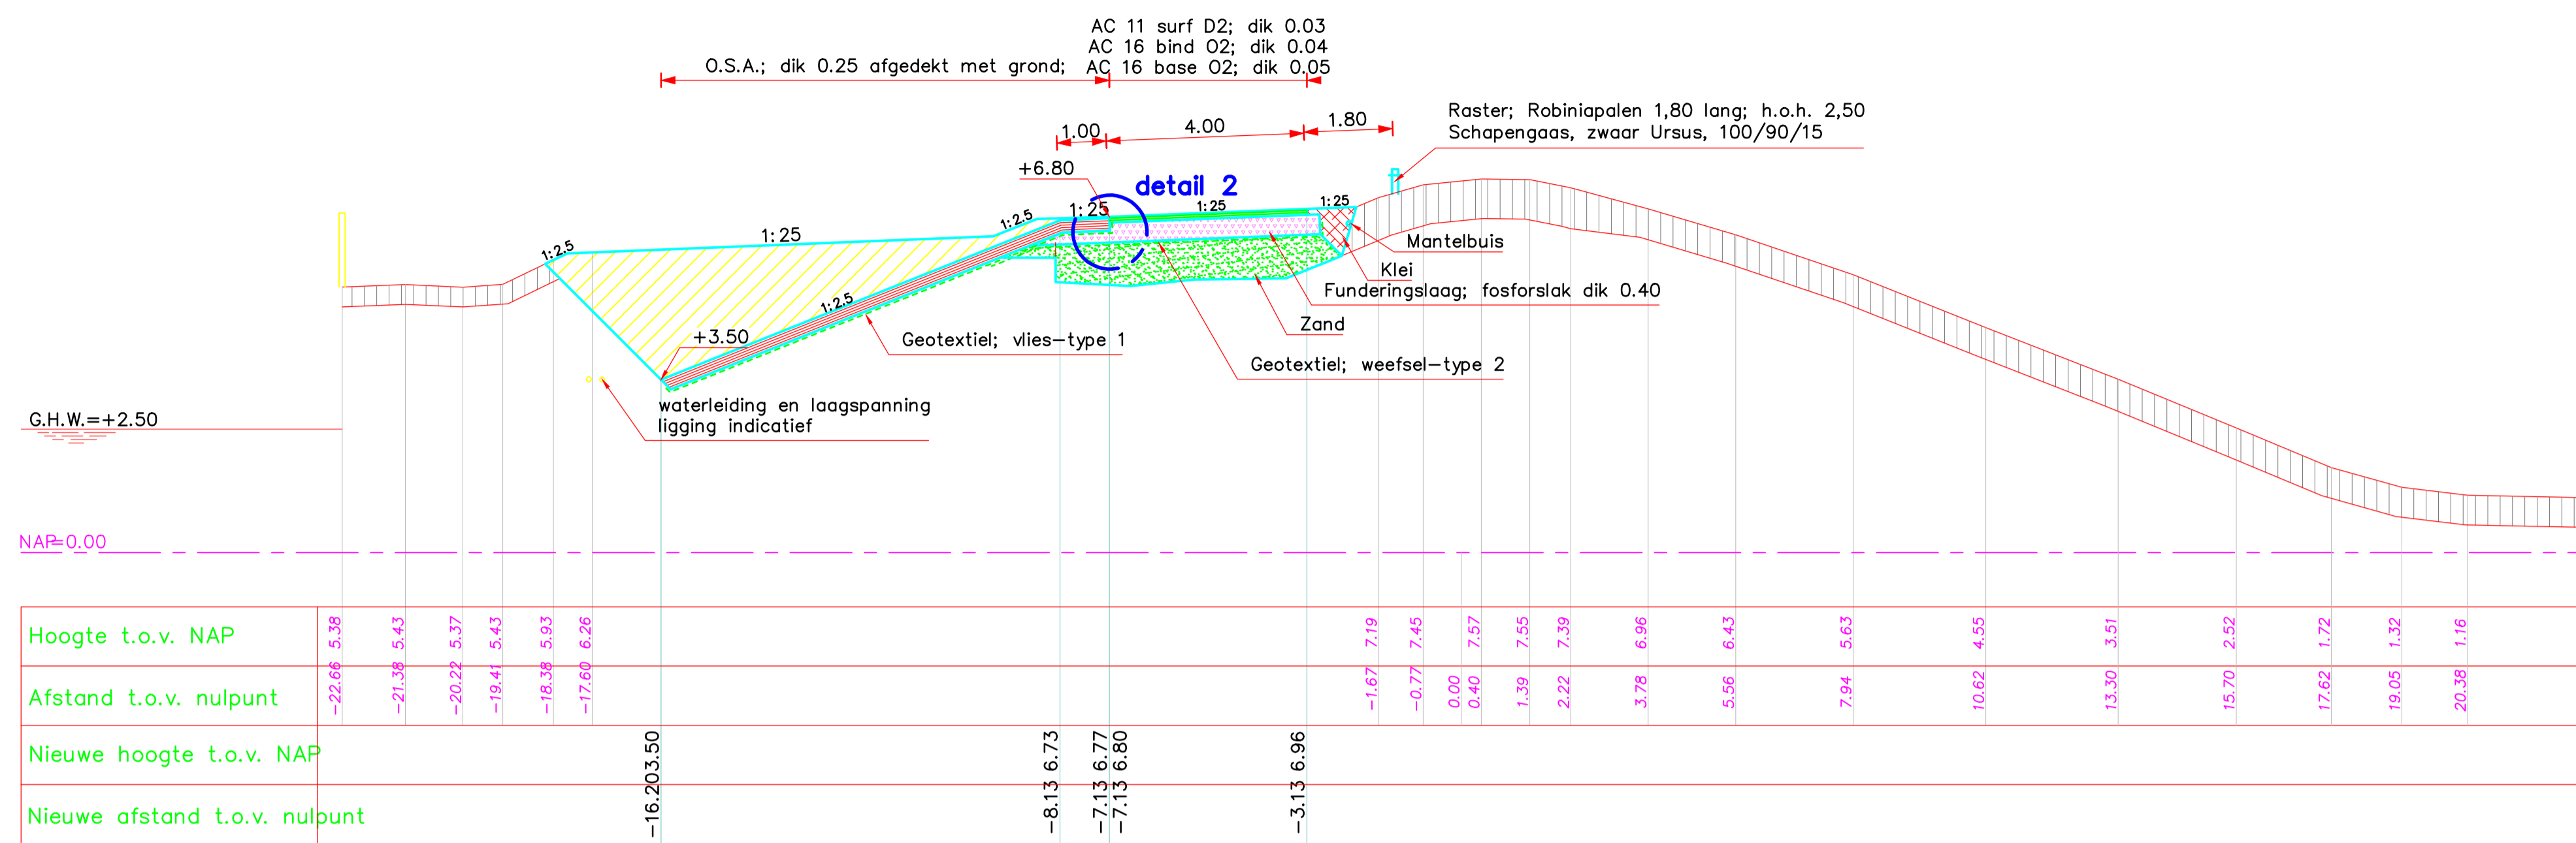

DWARSPROFIEL 3 REVISIE


schaal 1:100

VERKLARING

Hoogtematen in meters t.o.v. NAP
 Maten in meters tenzij anders aangegeven
 Alle maten in het werk controleren

- Bestaand profiel
- Nieuw werk
- Geotextiel (nieuw)
- Betonblokken (bestaand)
- Klei (bestaand)
- Klei met puin (bestaand)
- Zand (bestaand)
- Funderingsmateriaal (bestaand)
- Funderingsmateriaal (nieuw)
- Klei (nieuw)
- Zand (nieuw)
- O.S.A. (nieuw)
- Grond/klei aanvullen


Voor situatie zie tekening ZLRW-2012-01401

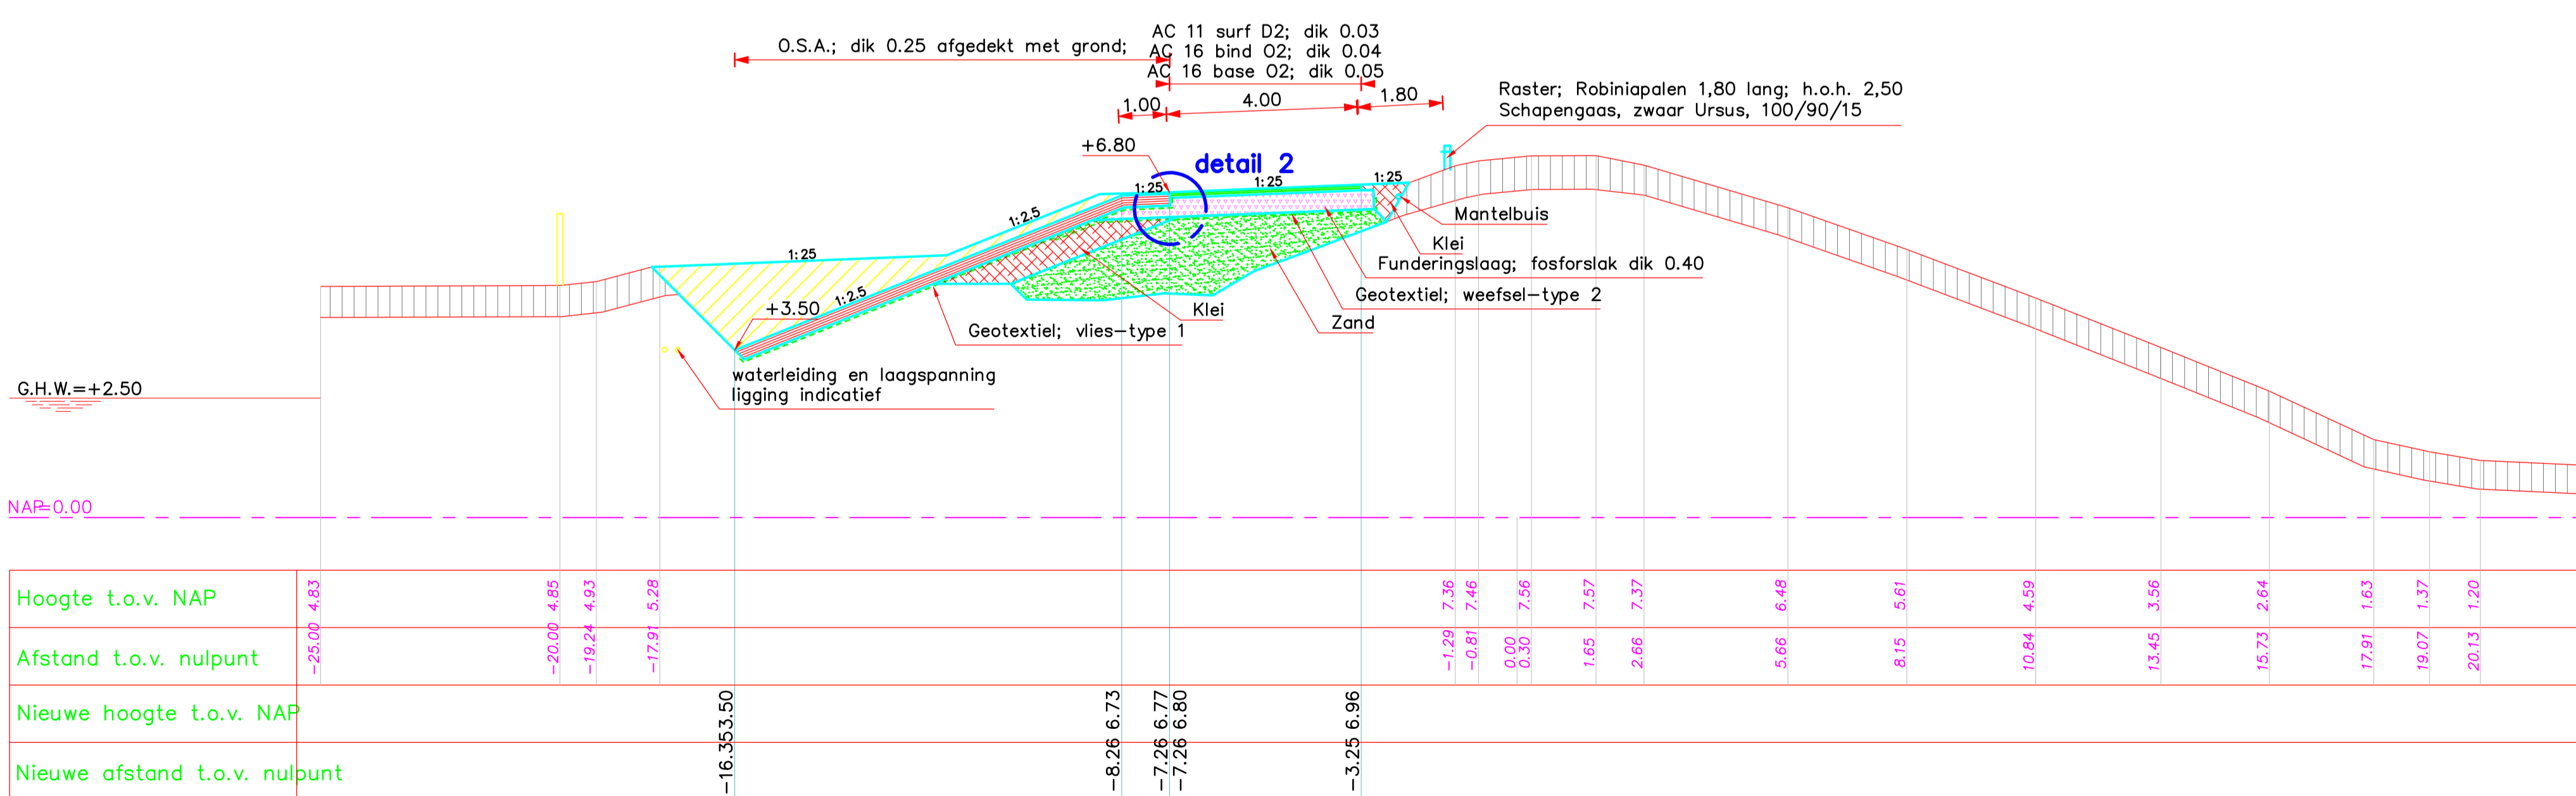

DWARSPROFIEL 4 REVISIE


schaal 1:100

rijkswaterstaat zeeland	afdeling WVI	Zeeuwse Stroom bv
Project Zeeweringen Dijk Walsoorden Dwarsprofiel 3 en 4 revisie		bestek 31051484
REVISIE		
getekend SV	d.d. 18-1-'13	school 1:100
gecontroleerd WJB	d.d. 18-1-'13	
accord	d.d.	in 13 bladen, blad nr. 3
gewijzigd		A1 ZLRW-2012-01403

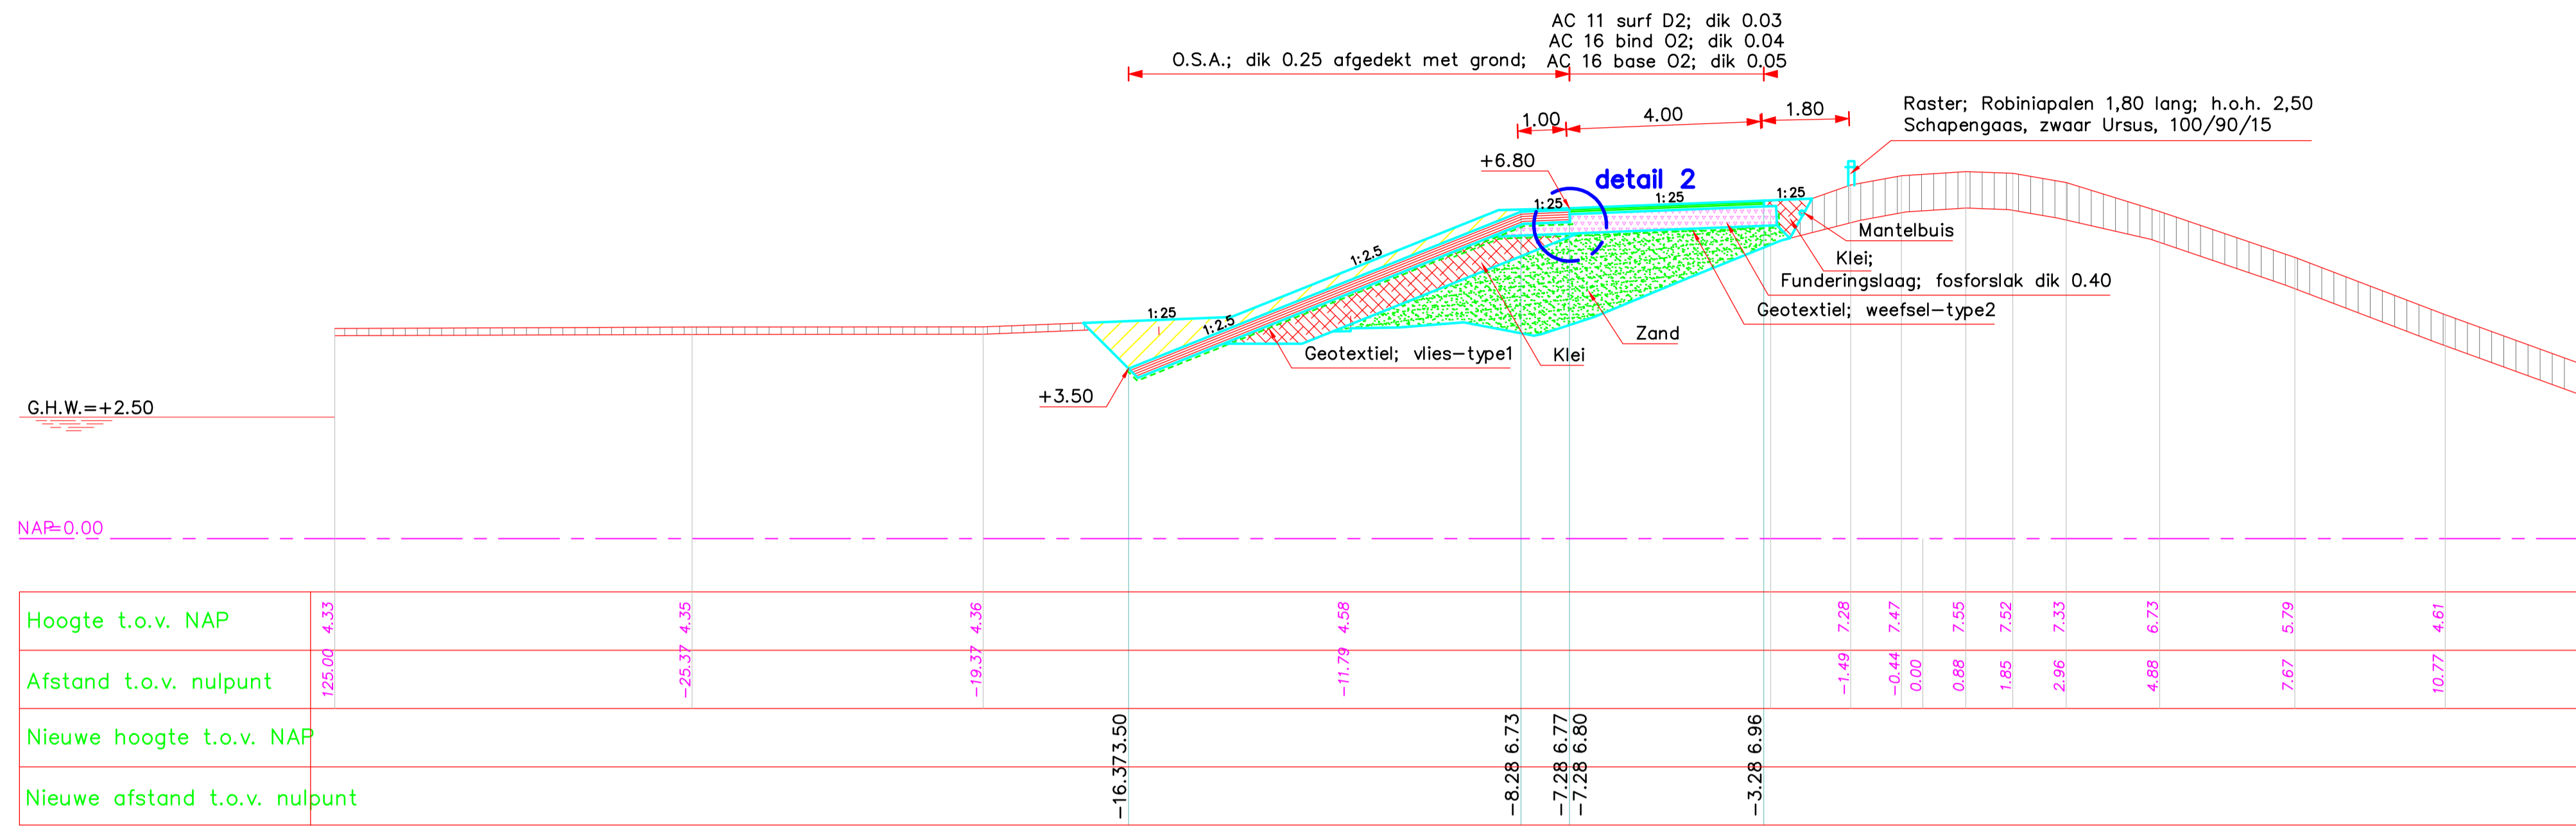

DWARSPROFIEL 5 REVISIE

schaal 1:100

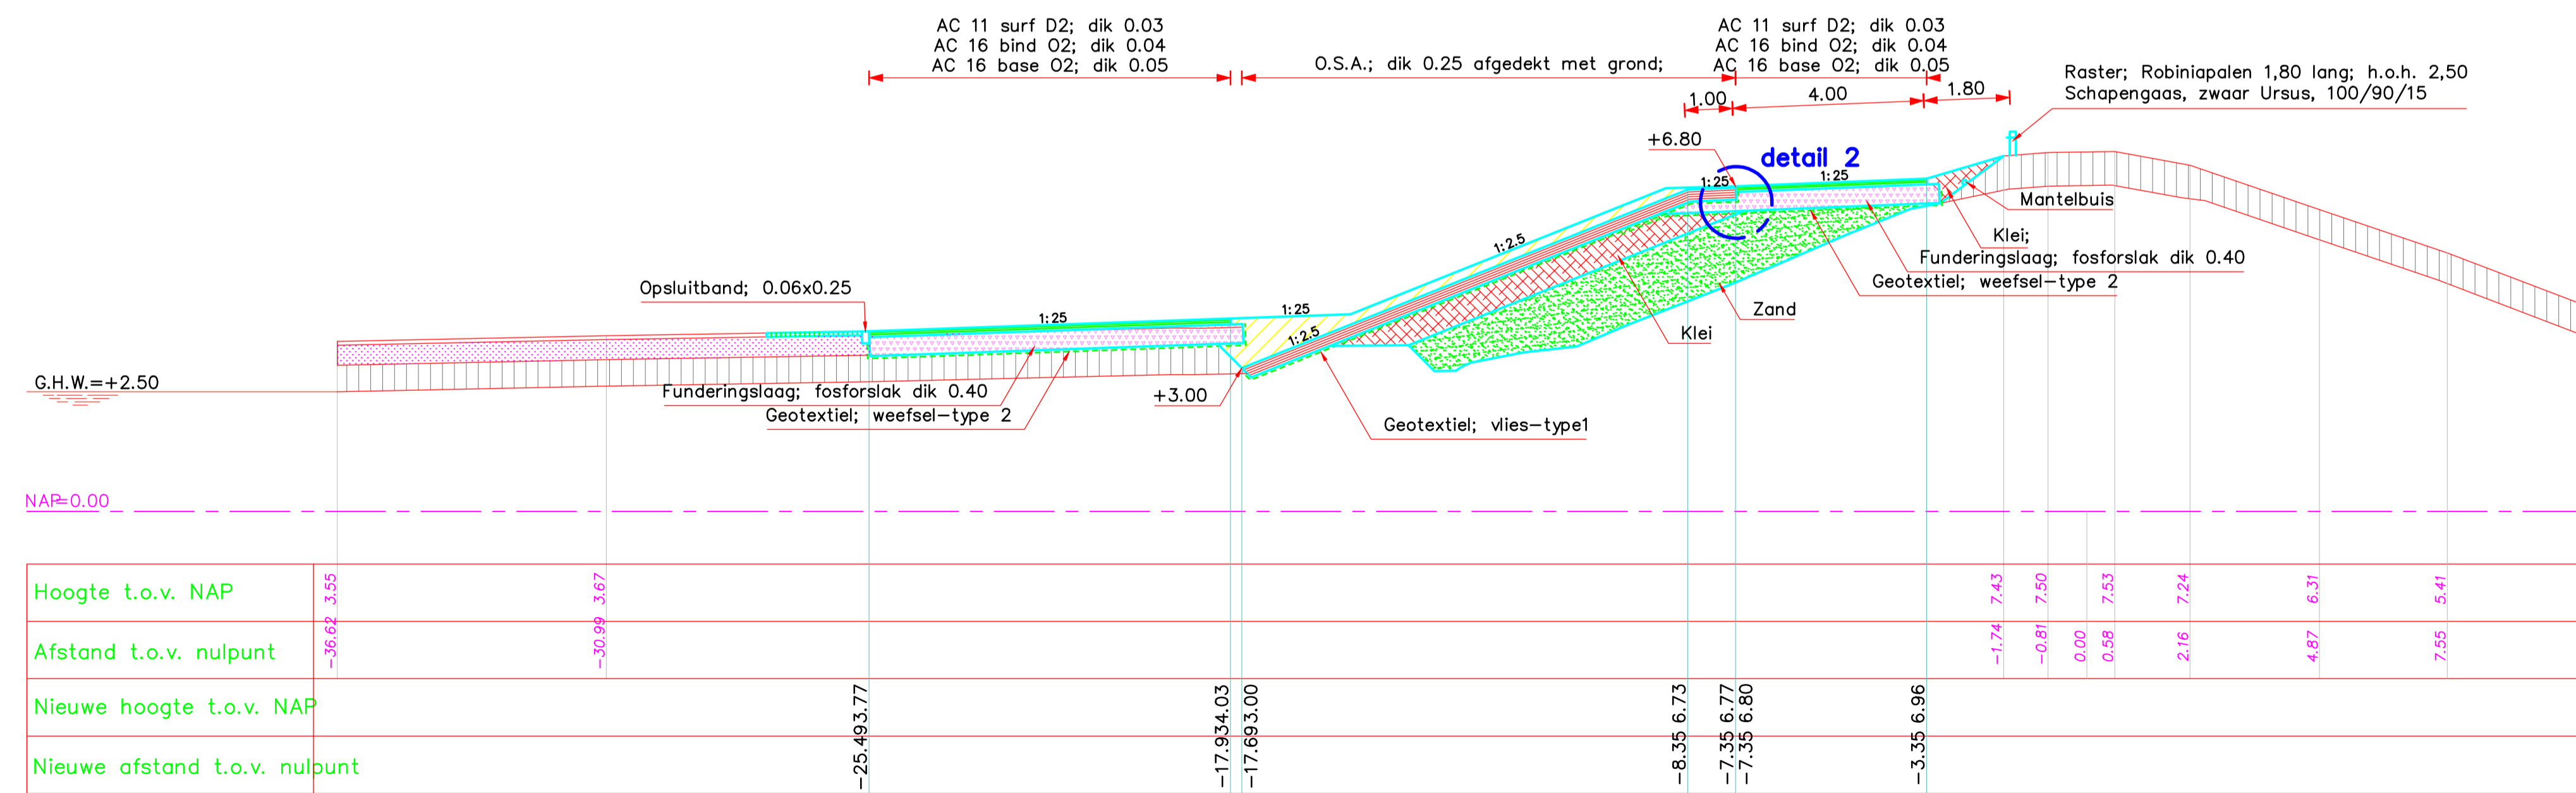

DWARSPROFIEL 6 REVISIE

schaal 1:100


VERKLARING

Hoogtematen in meters t.o.v. NAP
Maten in meters tenzij anders aangegeven
Alle maten in het werk controleren


- Bestaand profiel
- Nieuw werk
- Geotextiel (nieuw)
- Betonblokken (bestaand)
- Klei (bestaand)
- Klei met puin (bestaand)
- Zand (bestaand)
- Funderingsmateriaal (bestaand)
- Funderingsmateriaal (nieuw)
- Klei (nieuw)
- Zand (nieuw)
- O.S.A. (nieuw)
- Grond/klei aanvullen

Voor situatie zie tekening ZLRW-2012-01401

		afdeling WVI			
Project Zeeweringen				bestek 31051484	
Dijk Walsoorden				REVISIE	
Dwarsprofiel 5 en 6 revisie				in 13 bladen, blad nr. 4	
getekend	SV	d.d.	18-1-13	schaal 1:100	
gecontroleerd	WJB	d.d.	18-1-13	in 13 bladen, blad nr. 4	
accoord		d.d.		A1 ZLRW-2012-01404	
gewijzigd				A1 ZLRW-2012-01404	

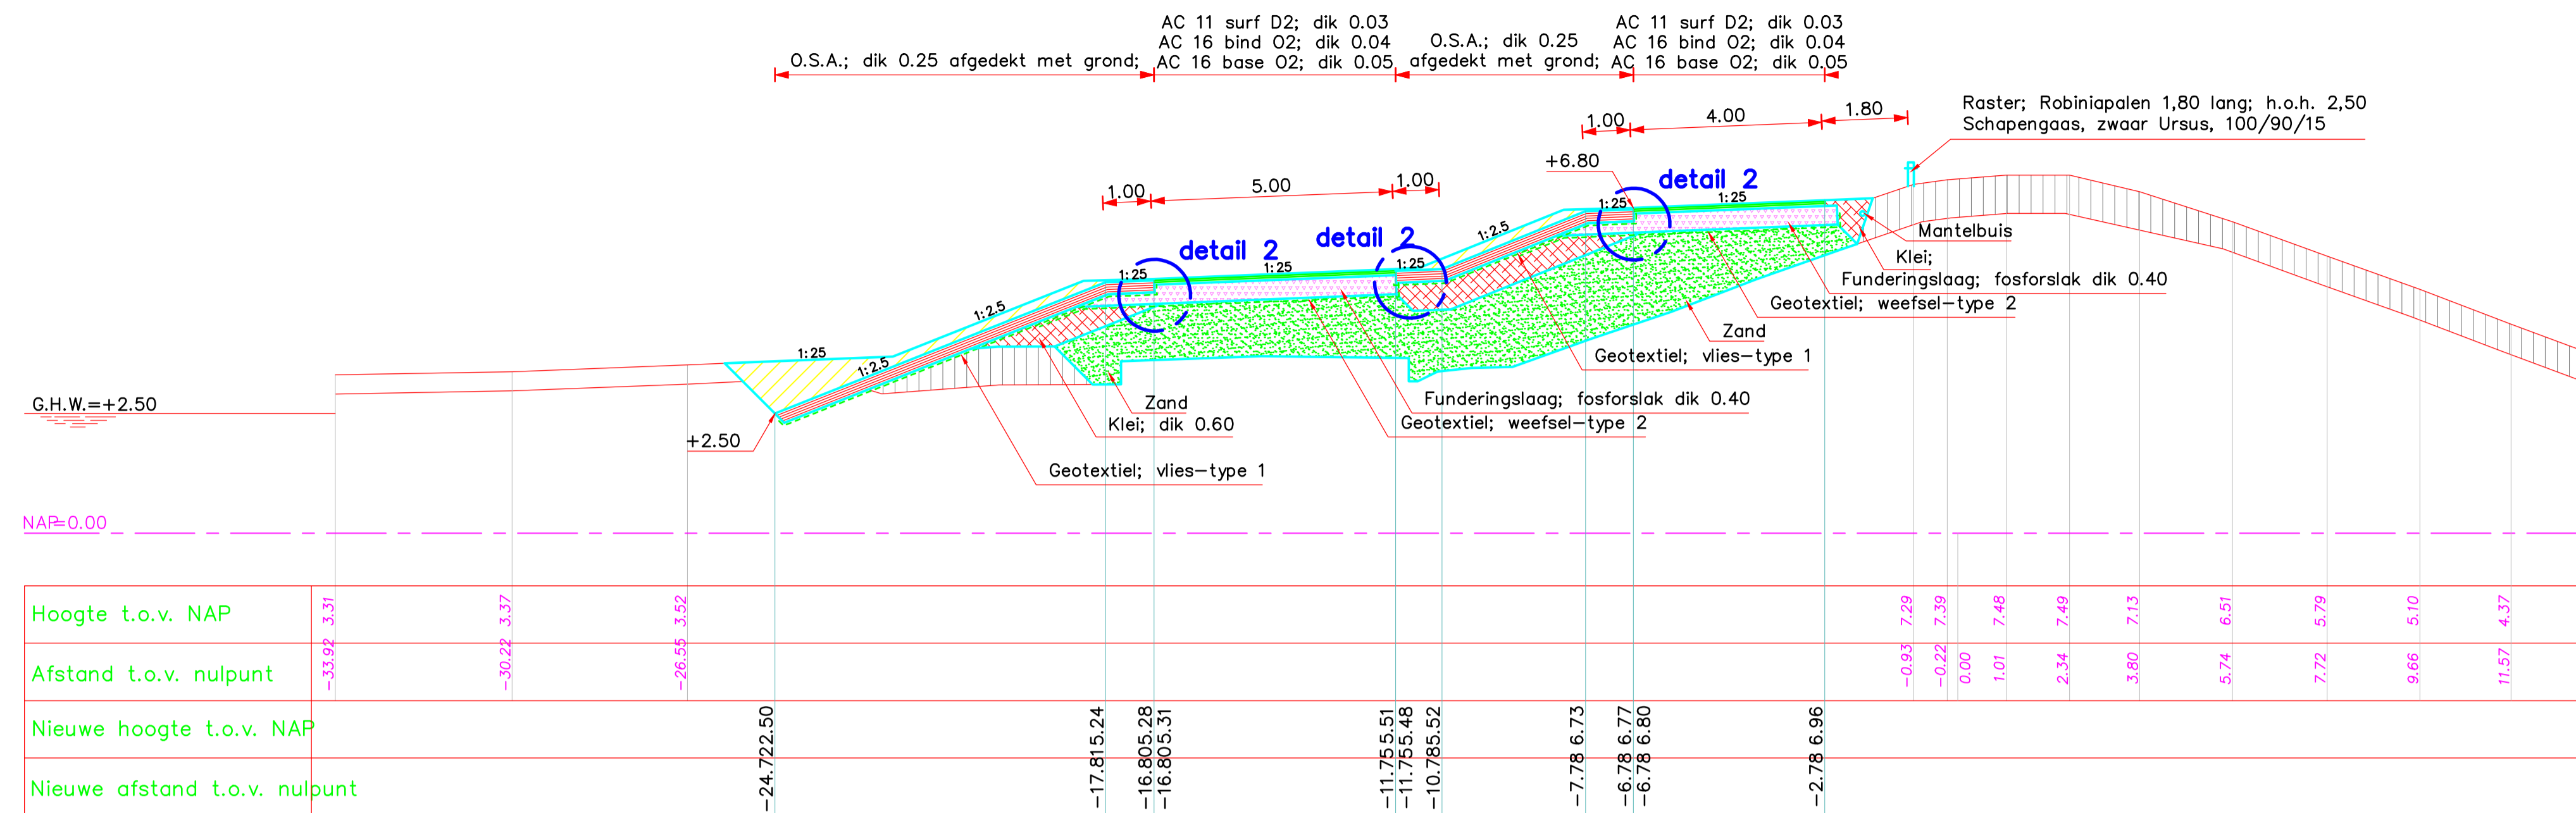

DWARSPROFIEL 7 REVISIE
schaal 1:100

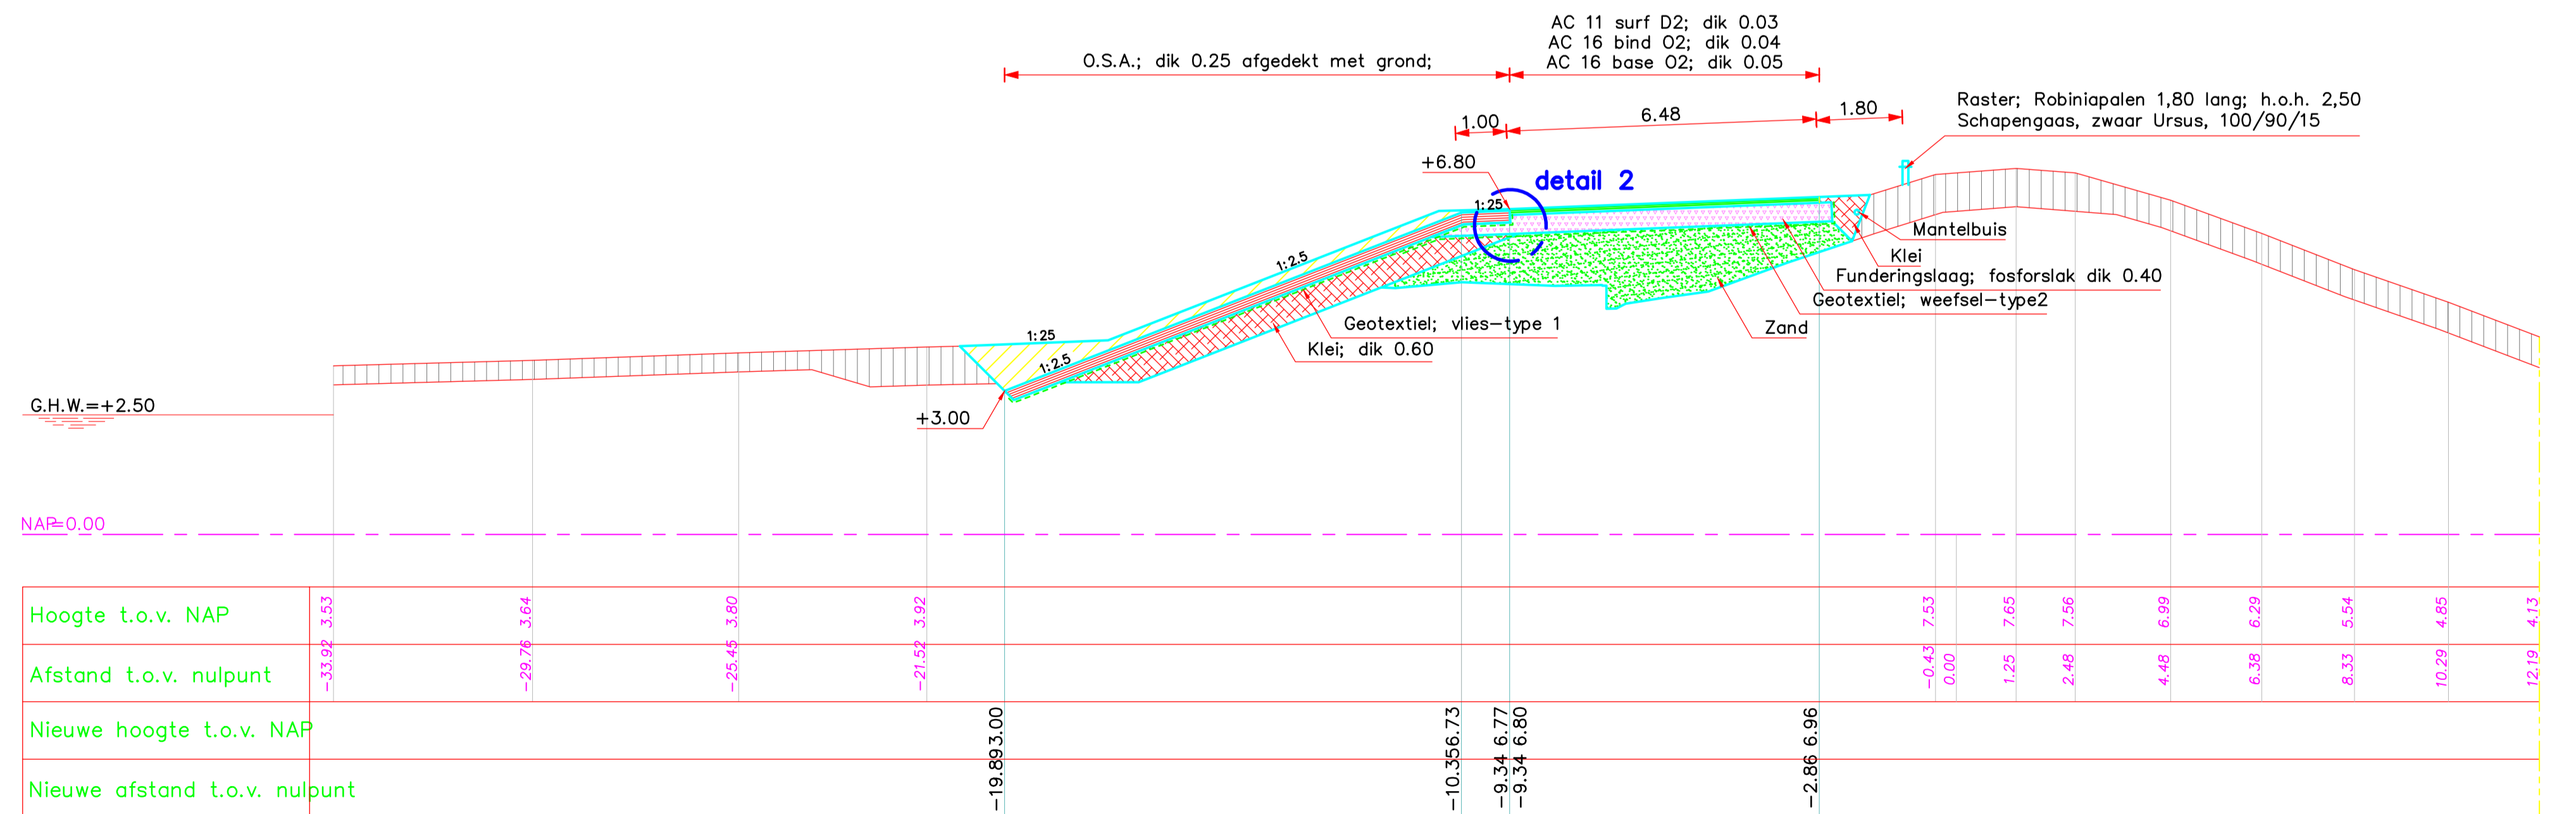

DWARSPROFIEL 8 REVISIE
schaal 1:100


VERKLARING

Hoogtematen in meters t.o.v. NAP
Maten in meters tenzij anders aangegeven
Alle maten in het werk controleren

- Bestaand profiel
- Nieuw werk
- - - Geotextiel (nieuw)
- Betonblokken (bestaand)
- Klei (bestaand)
- Klei met puin (bestaand)
- Zand (bestaand)
- Funderingsmateriaal (bestaand)
- Funderingsmateriaal (nieuw)
- Klei (nieuw)
- Zand (nieuw)
- O.S.A. (nieuw)
- Grond/klei aanvullen

Voor situatie zie tekening ZLRW-2012-01401

		afdeling WVI			
Project Zeeweringen Dijk Walsoorden Dwarsprofiel 7 en 8 revisie				bestek 31051484	
				REVISIE	
getekend	SV	d.d.	18-1-'13	school 1:100	
gecontroleerd	WJB	d.d.	18-1-'13		
accord		d.d.		in 13 bladen, blad nr. 5	
gewijzigd				A1 ZLRW-2012-01405	

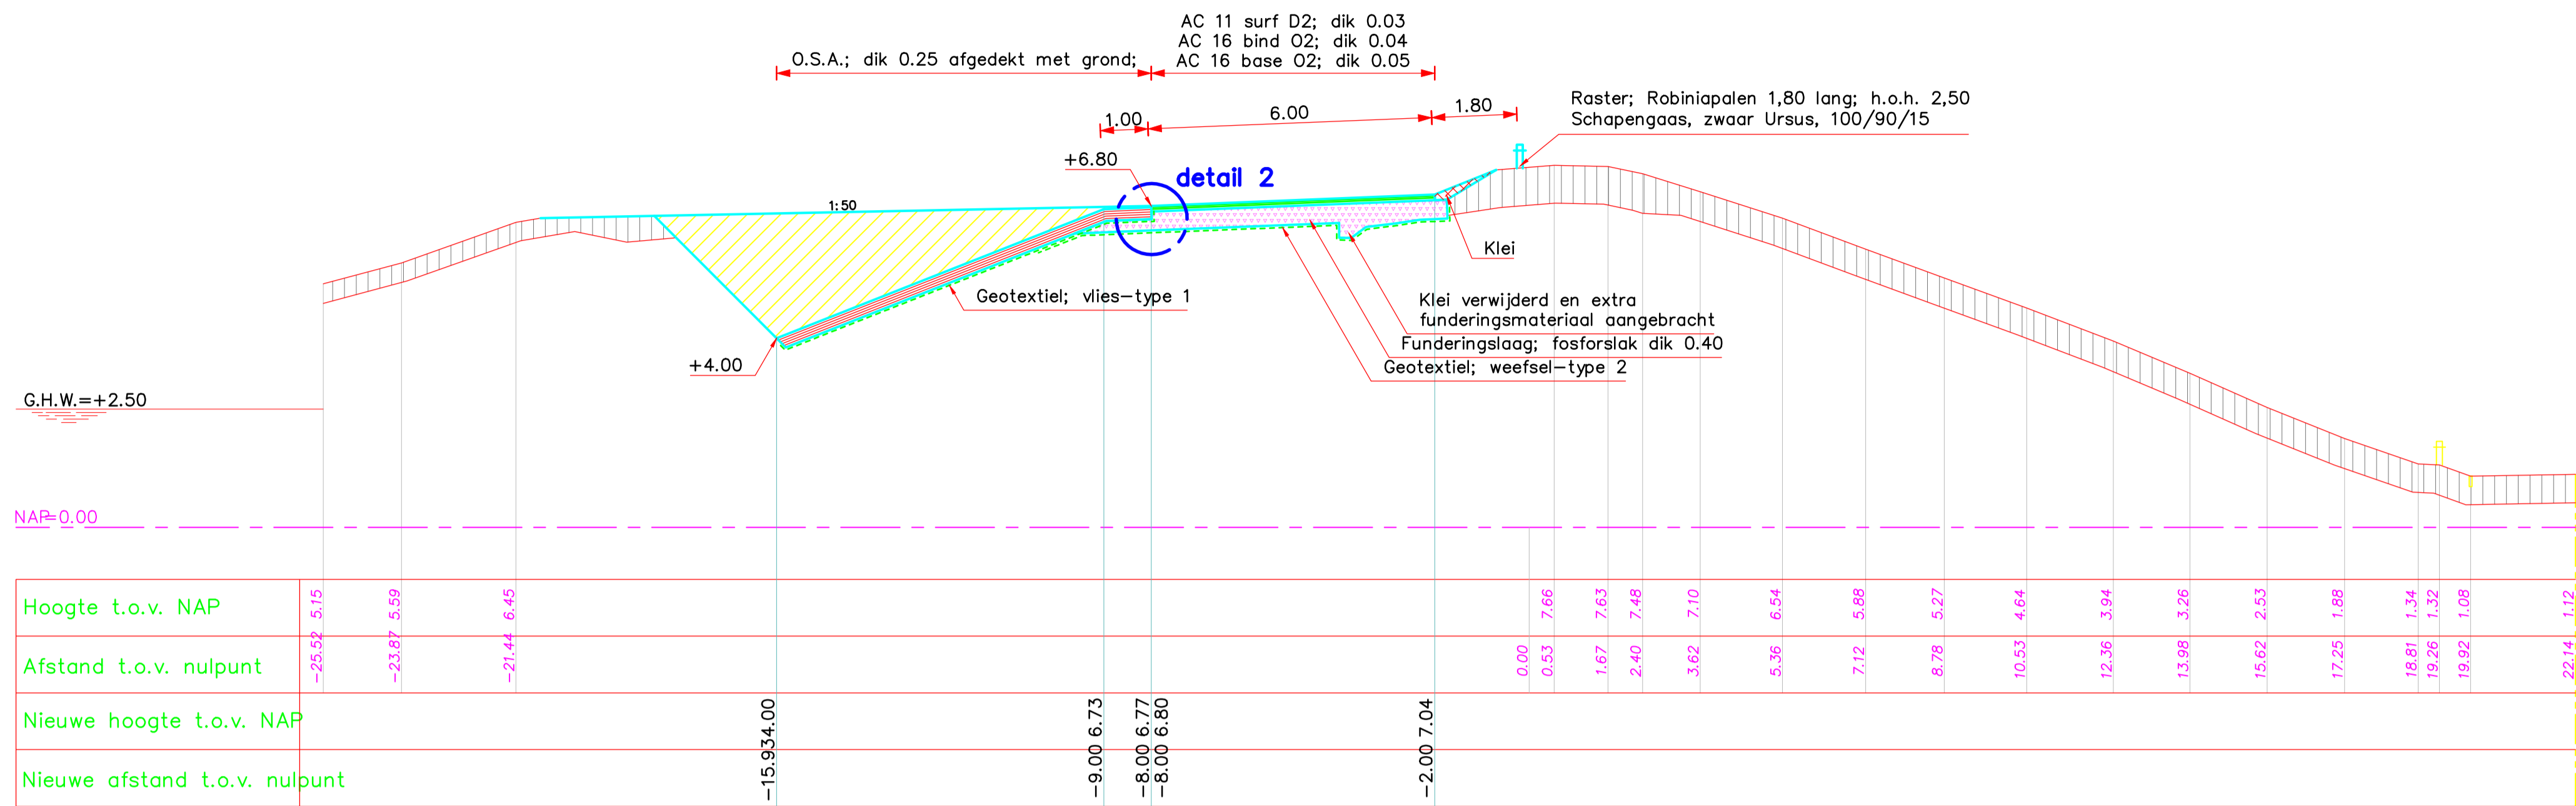

DWARSPROFIEL 9 REVISIE


schaal 1:100

VERKLARING

Hoogtematen in meters t.o.v. NAP
 Maten in meters tenzij anders aangegeven
 Alle maten in het werk controleren

- Bestaand profiel
- Nieuw werk
- Geotextiel (nieuw)
- Betonblokken (bestaand)
- Klei (bestaand)
- Klei met puin (bestaand)
- Zand (bestaand)
- Funderingsmateriaal (bestaand)
- Funderingsmateriaal (nieuw)
- Klei (nieuw)
- Zand (nieuw)
- O.S.A. (nieuw)
- Grond/klei aanvullen


Voor situatie zie tekening ZLRW-2012-01401

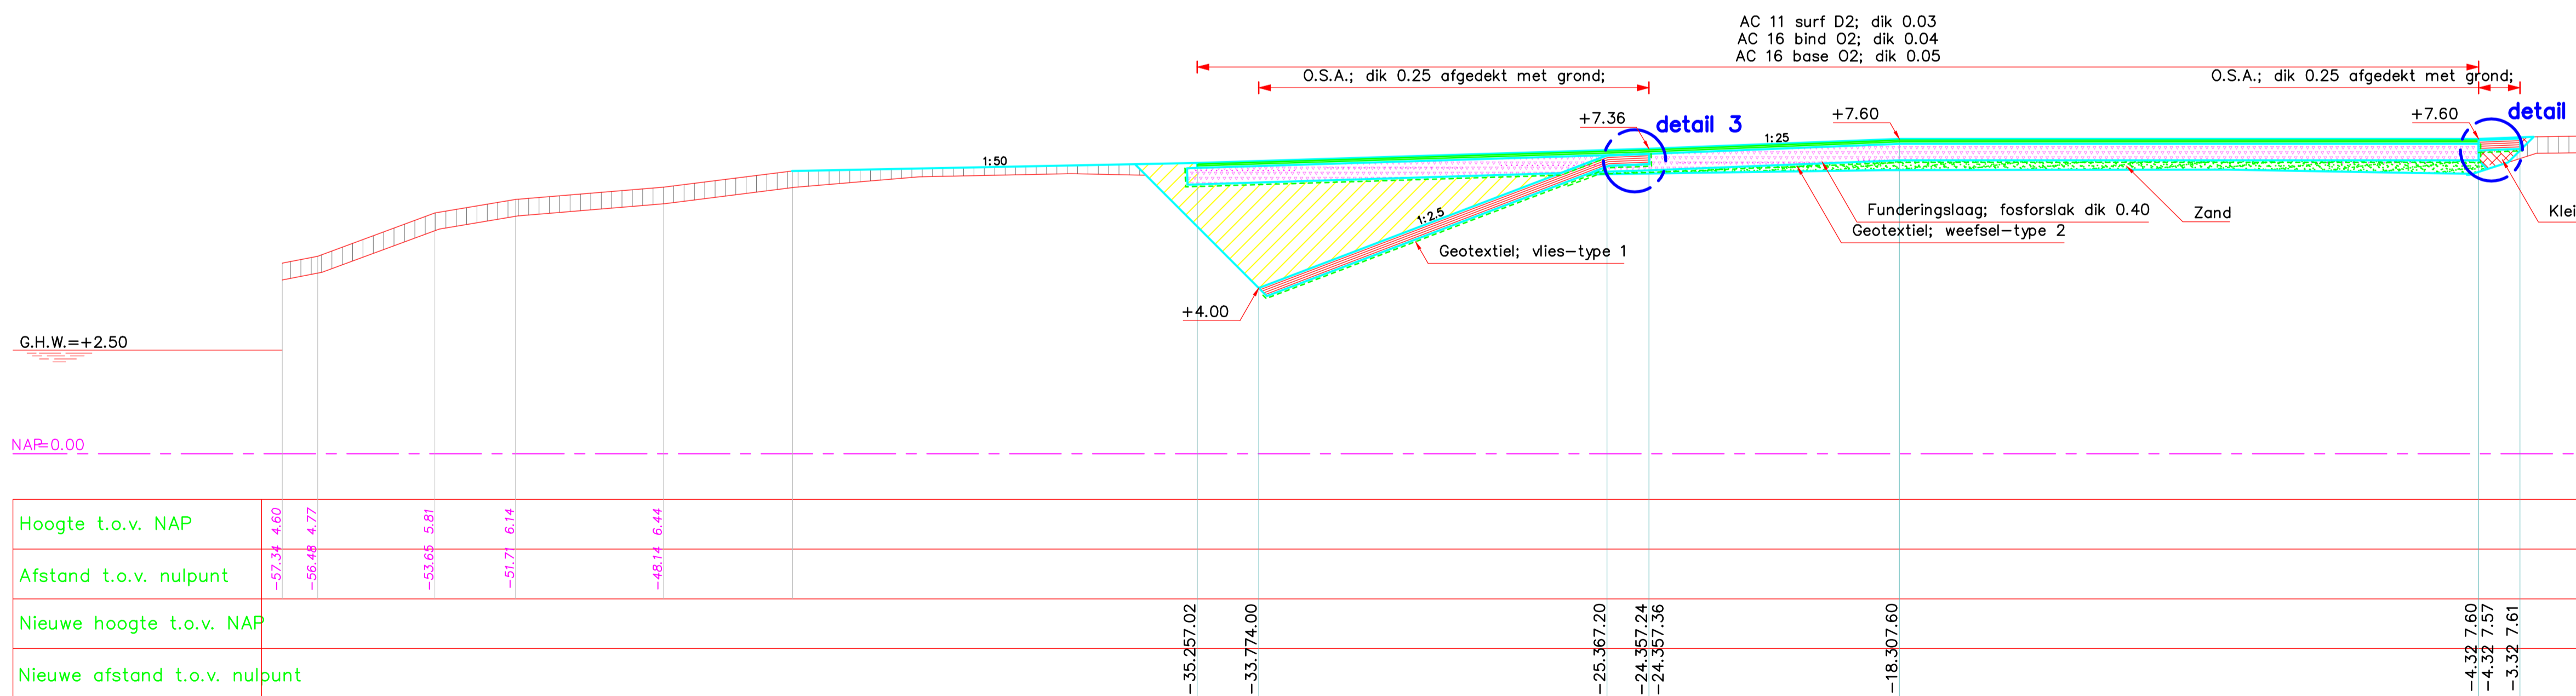

DWARSPROFIEL 10 REVISIE


schaal 1:100

rijkswaterstaat zeeland	afdeling WVI	Zeeuwse Stroom bv
Project Zeeweringen Dijk Walsoorden Dwarsprofiel 9 en 10 revisie		bestek 31051484
		REVISIE
getekend SV	d.d. 18-1-'13	school 1:100
gecontroleerd WJB	d.d. 18-1-'13	
accord	d.d.	in 13 bladen, blad nr. 6
gewijzigd		A1 ZLRW-2012-01406

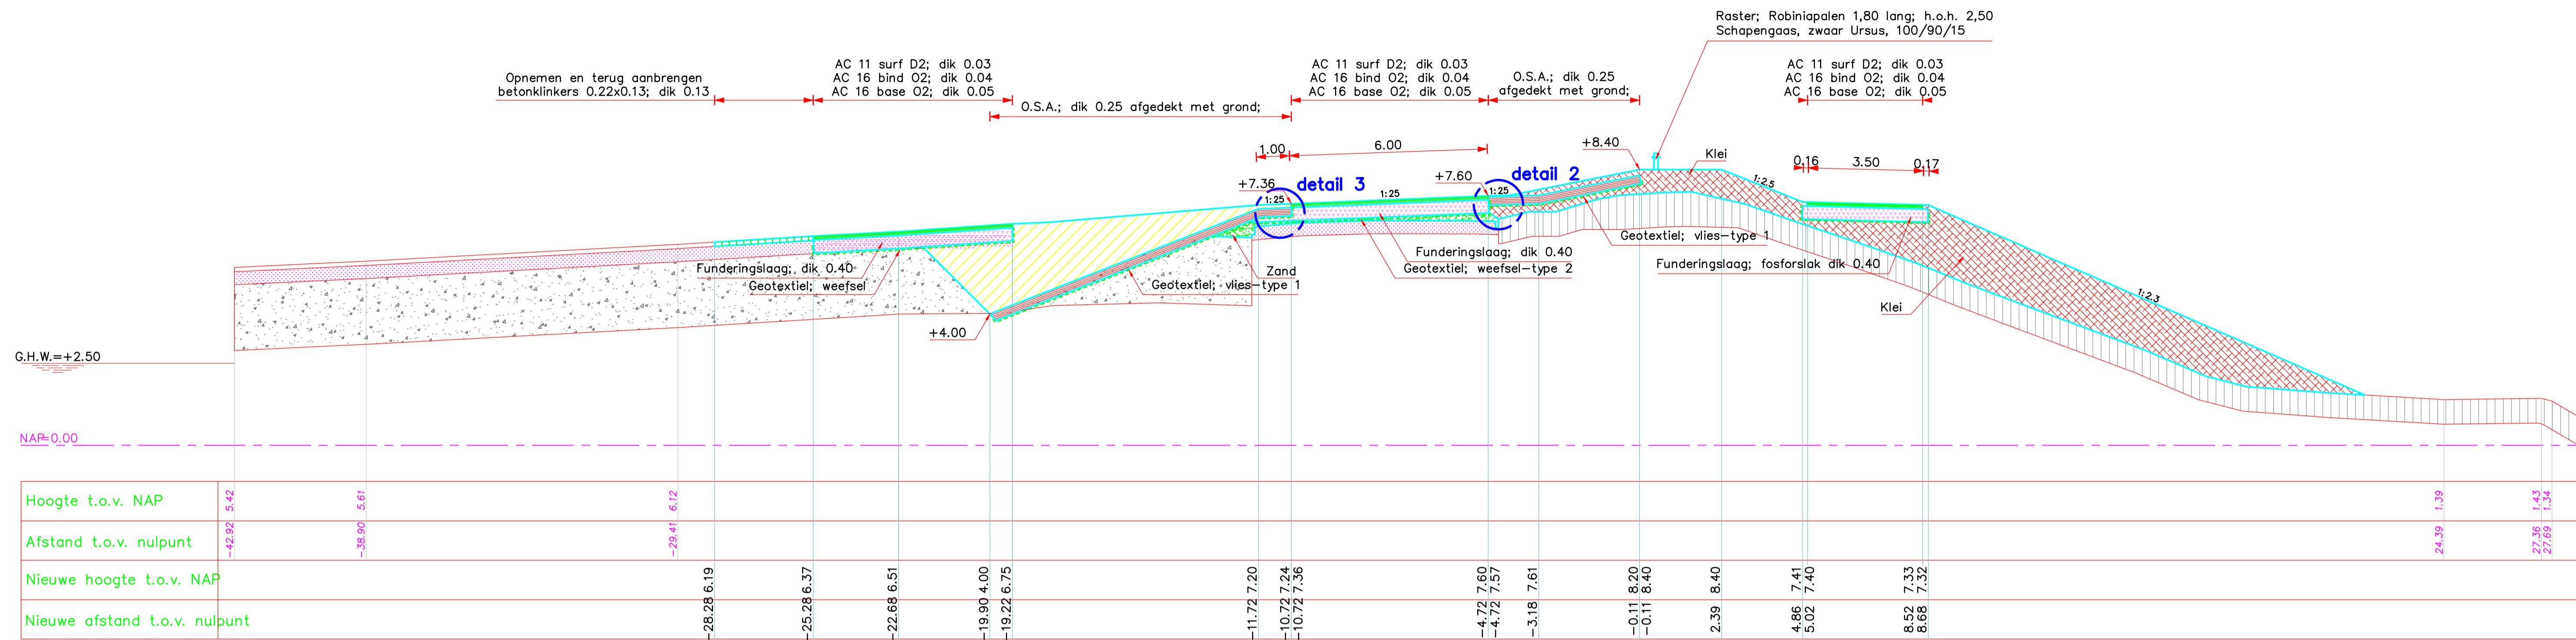

DWARSPROFIEL 11 REVISIE

schaal 1:100

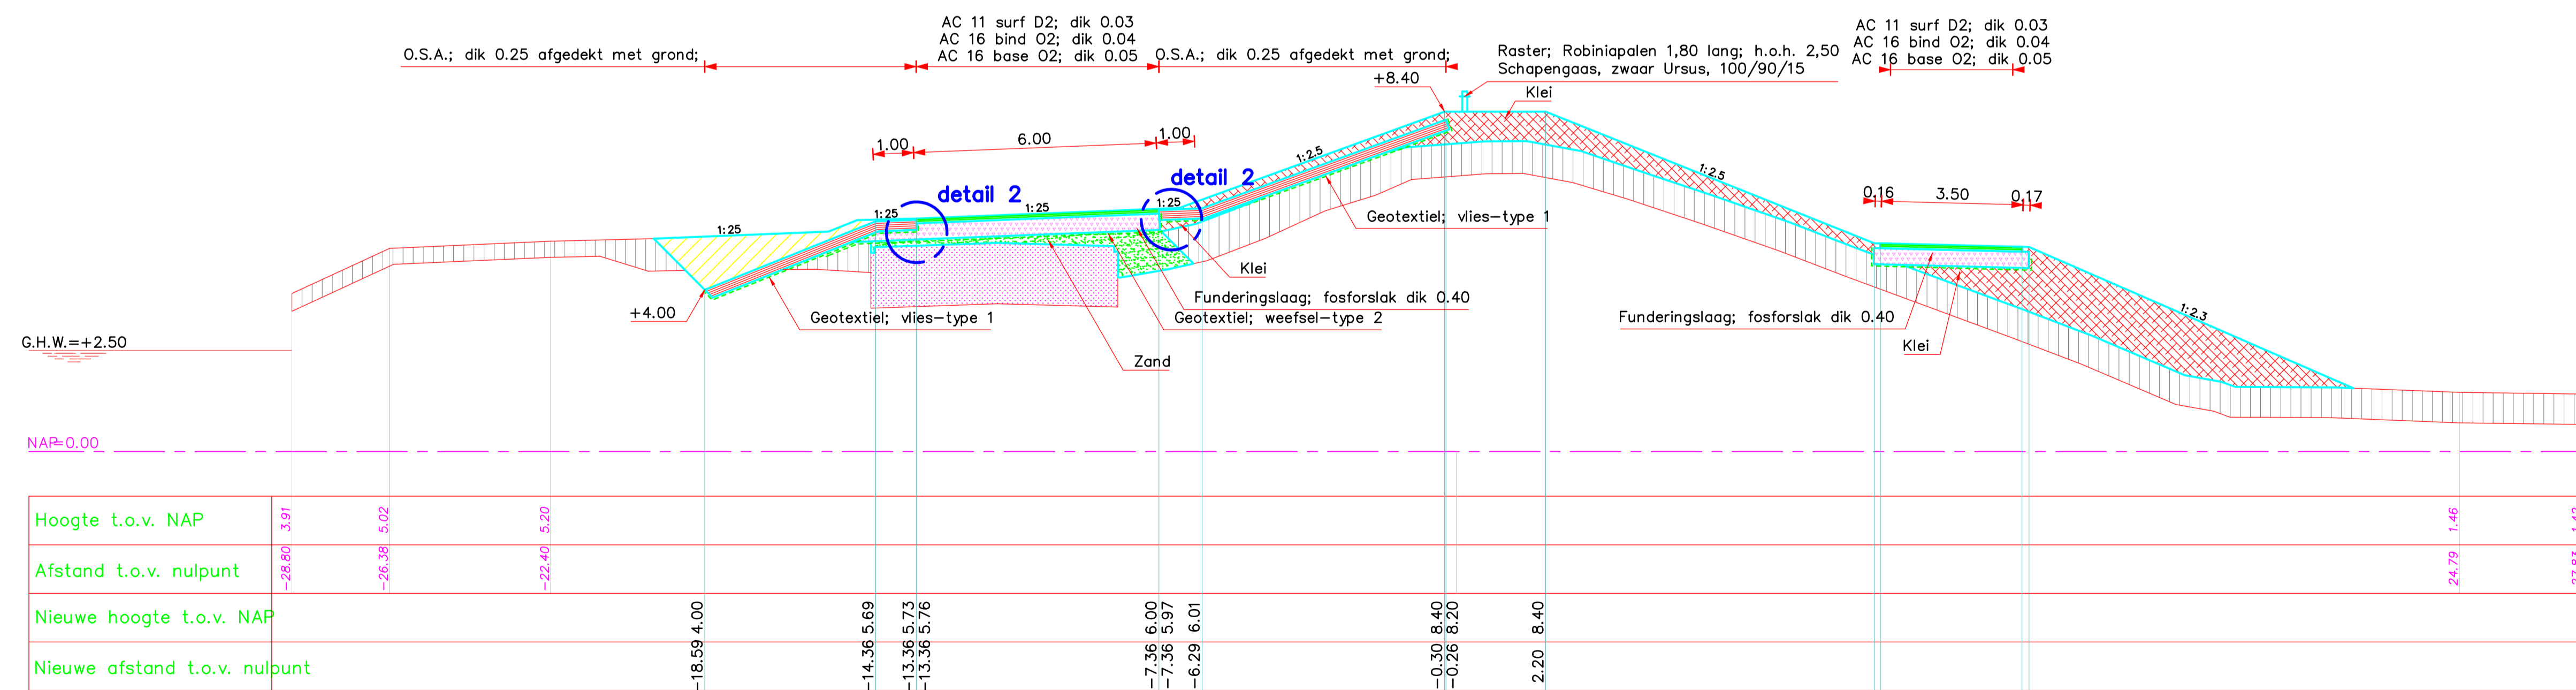

DWARSPROFIEL 12 REVISIE

schaal 1:100


VERKLARING

Hoogtematen in meters t.o.v. NAP
Maten in meters tenzij anders aangegeven
Alle maten in het werk controleren

- Bestaand profiel
- Nieuw werk
- Geotextiel (nieuw)
- Betonblokken (bestaand)
- Klei (bestaand)
- Klei met puin (bestaand)
- Zand (bestaand)
- Funderingsmateriaal (bestaand)
- Funderingsmateriaal (nieuw)
- Klei (nieuw)
- Zand (nieuw)
- O.S.A. (nieuw)
- Grond/klei aanvullen


Voor situatie zie tekening ZLRW-2012-01401

rijkswaterstaat zeeland		afdeling WVI		Zeeuwse Stroom bv	
Project Zeeweringen Dijk Walsoorden Dwarsprofiel 11 en 12 revisie				bestek 31051484	
				REVISIE	
getekend	SV	d.d. 18-1-13	school 1:100		
gecontroleerd	WJB	d.d. 18-1-13			
accoord		d.d.	in 13 bladen, blad nr. 7		
gewijzigd			A0/A1ZLRW-2012-01407		

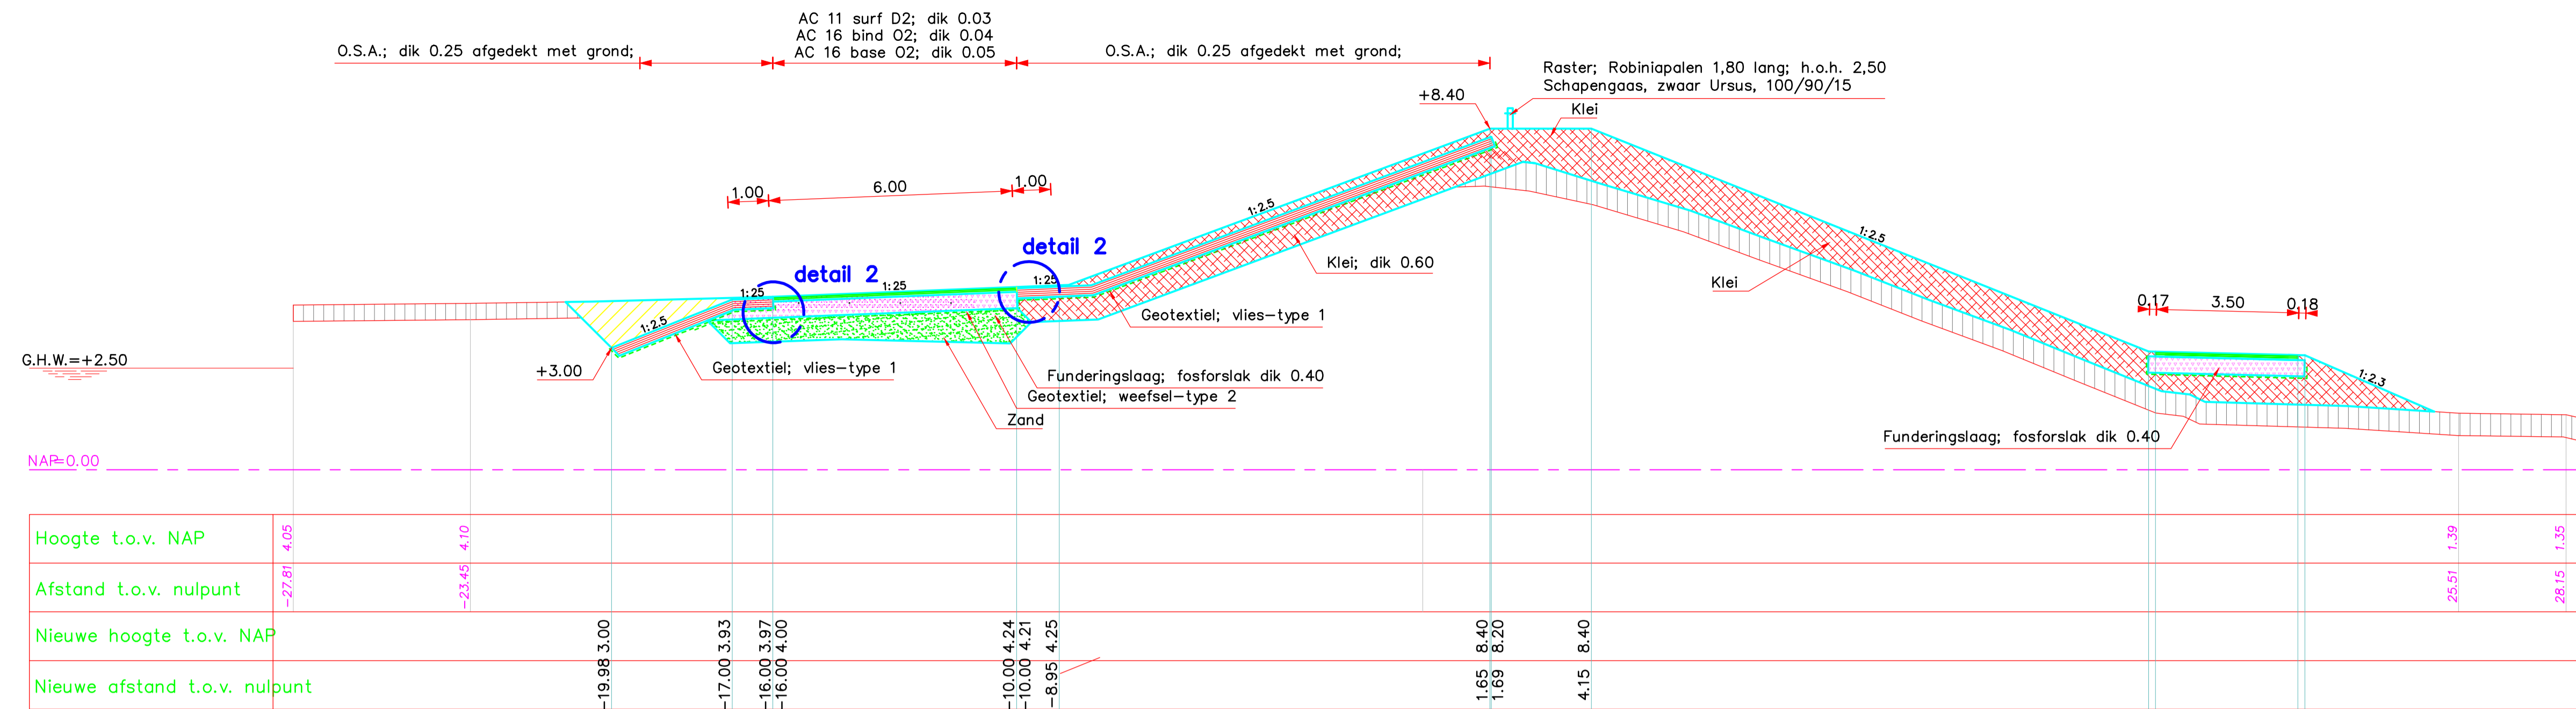

DWARSPROFIEL 13 REVISIE

schaal 1:100

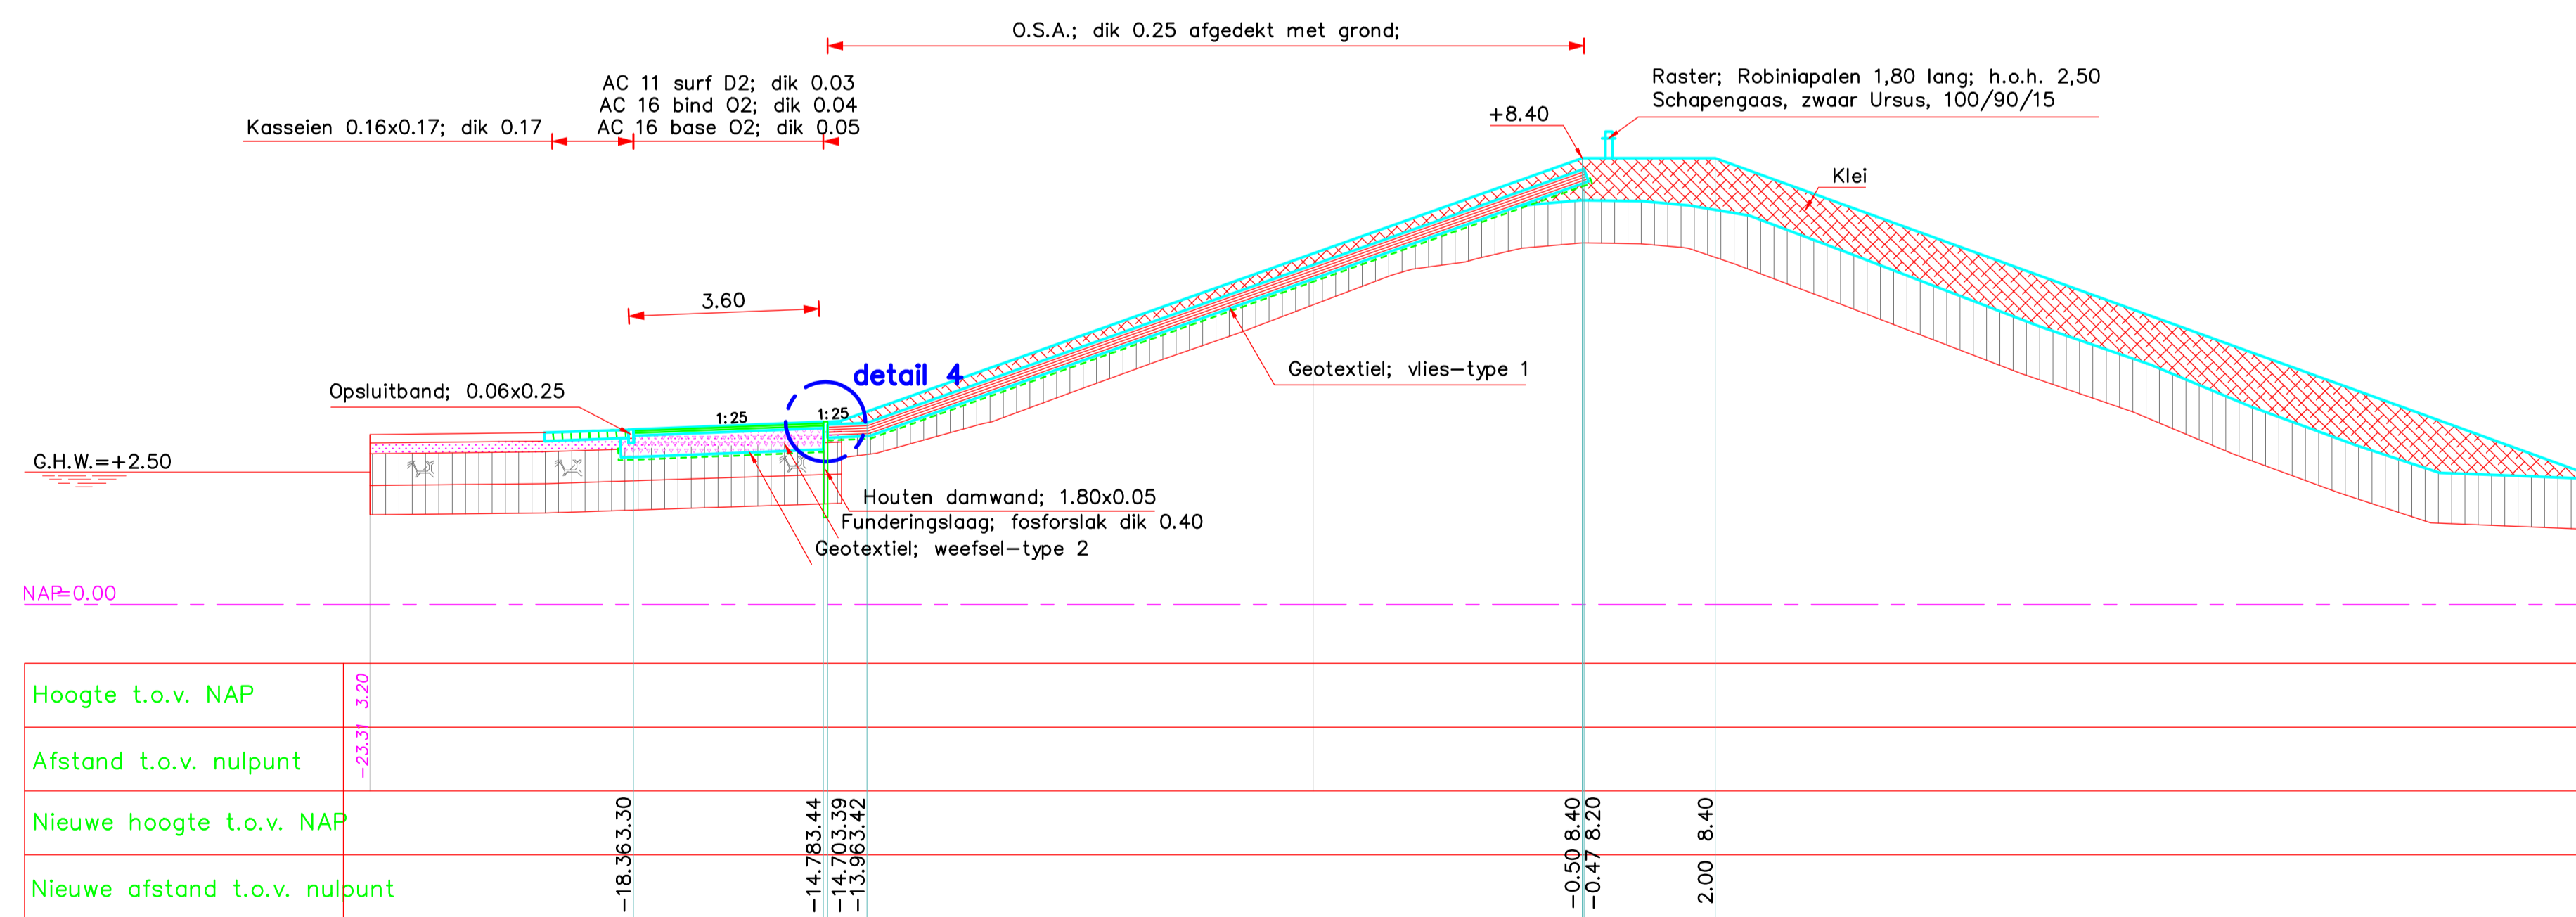

DWARSPROFIEL 14 REVISIE

schaal 1:100


VERKLARING

Hoogtematen in meters t.o.v. NAP
Maten in meters tenzij anders aangegeven
Alle maten in het werk controleren


- Bestaand profiel
- Nieuw werk
- Geotextiel (nieuw)
- Betonblokken (bestaand)
- Klei (bestaand)
- Klei met puin (bestaand)
- Zand (bestaand)
- Funderingsmateriaal (bestaand)
- Funderingsmateriaal (nieuw)
- Klei (nieuw)
- Zand (nieuw)
- O.S.A. (nieuw)
- Grond/klei aanvullen

Voor situatie zie tekening ZLRW-2012-01401

rijkswaterstaat <small>zeeland</small>		afdeling WVI		Zeeuwse Stroom bv	
Project Zeeweringen Dijk Walsoorden Dwarsprofiel 13 en 14 revisie				bestek 31051484	
				REVISIE	
getekend	SV	d.d.	18-1-'13	school 1:100	
gecontroleerd	WJB	d.d.	18-1-'13		
afgekeurd		d.d.		in 13 bladen, blad nr. 8	
gewijzigd				A1 ZLRW-2012-01408	

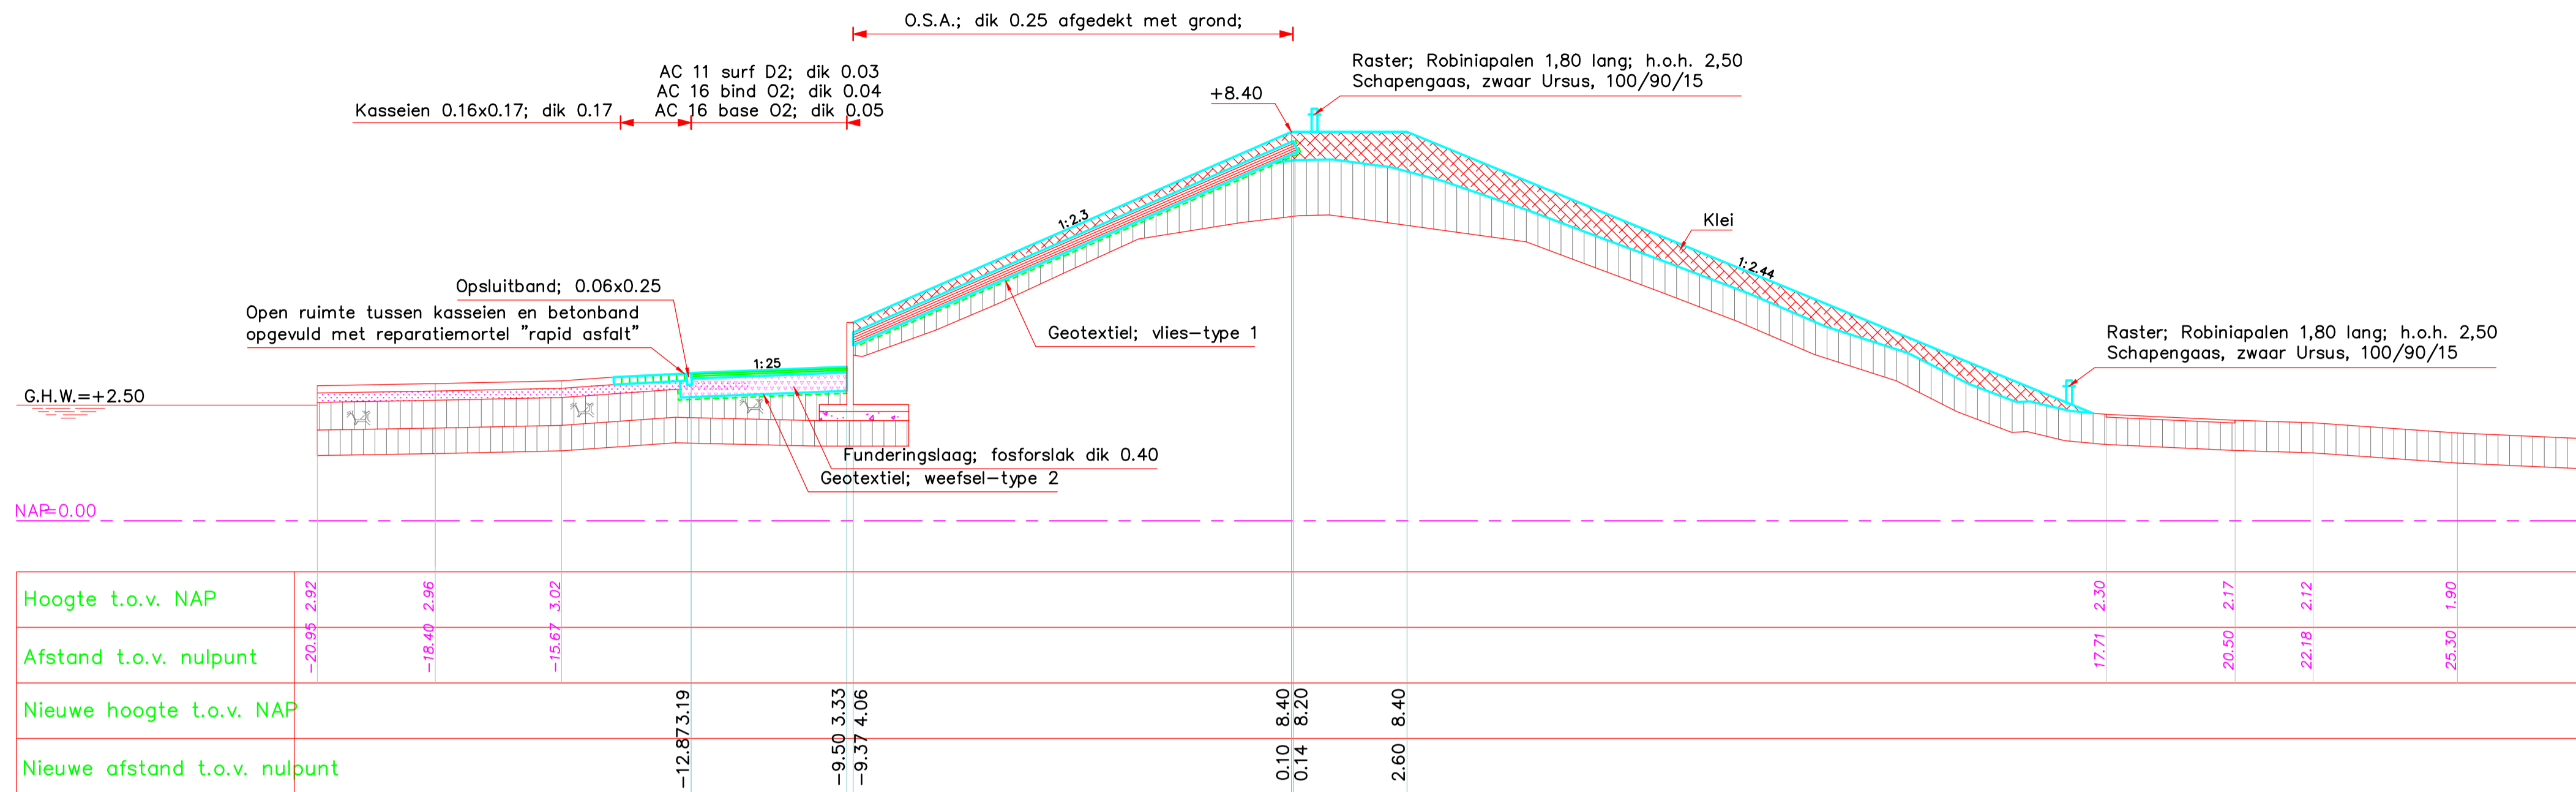

DWARSPROFIEL 15 REVISIE
 schaal 1:100

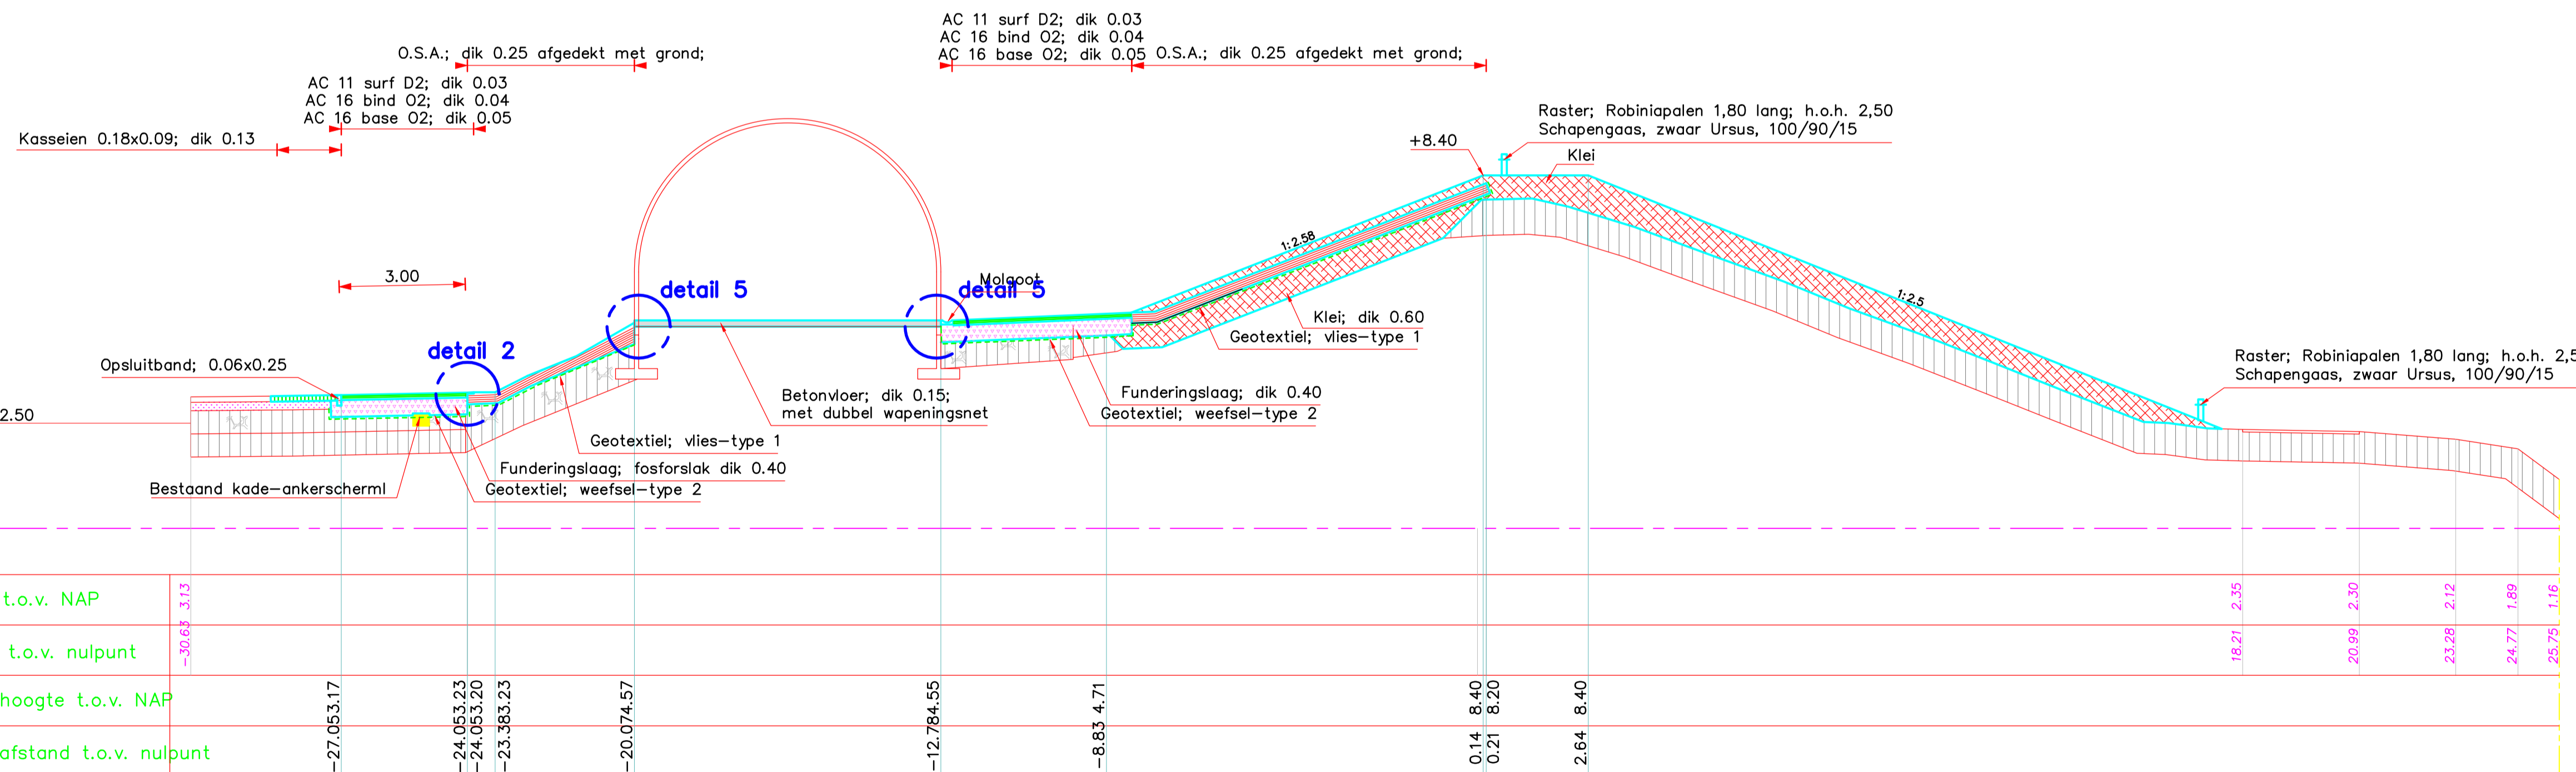

DWARSPROFIEL 16 REVISIE
 schaal 1:100


VERKLARING

Hoogtematen in meters t.o.v. NAP
 Maten in meters tenzij anders aangegeven
 Alle maten in het werk controleren

- Bestaand profiel
- Nieuw werk
- - - Geotextiel (nieuw)
- Betonblokken (bestaand)
- Klei (bestaand)
- Klei met puin (bestaand)
- Zand (bestaand)
- Funderingsmateriaal (bestaand)
- Funderingsmateriaal (nieuw)
- Klei (nieuw)
- Zand (nieuw)
- O.S.A. (nieuw)
- Grond/klei aanvullen

Voor situatie zie tekening ZLRW-2012-01401

		afdeling WVI			
Project Zeeweringen Dijk Walsoorden Dwarsprofiel 15 en 16 revisie				bestek 31051484	
REVISIE					
getekend	SV	d.d.	18-1-13	school 1:100 in 13 bladen, blad nr. 9	
gecontroleerd	WJB	d.d.	18-1-13		
accoord		d.d.			
gewijzigd				A1 ZLRW-2012-01409	

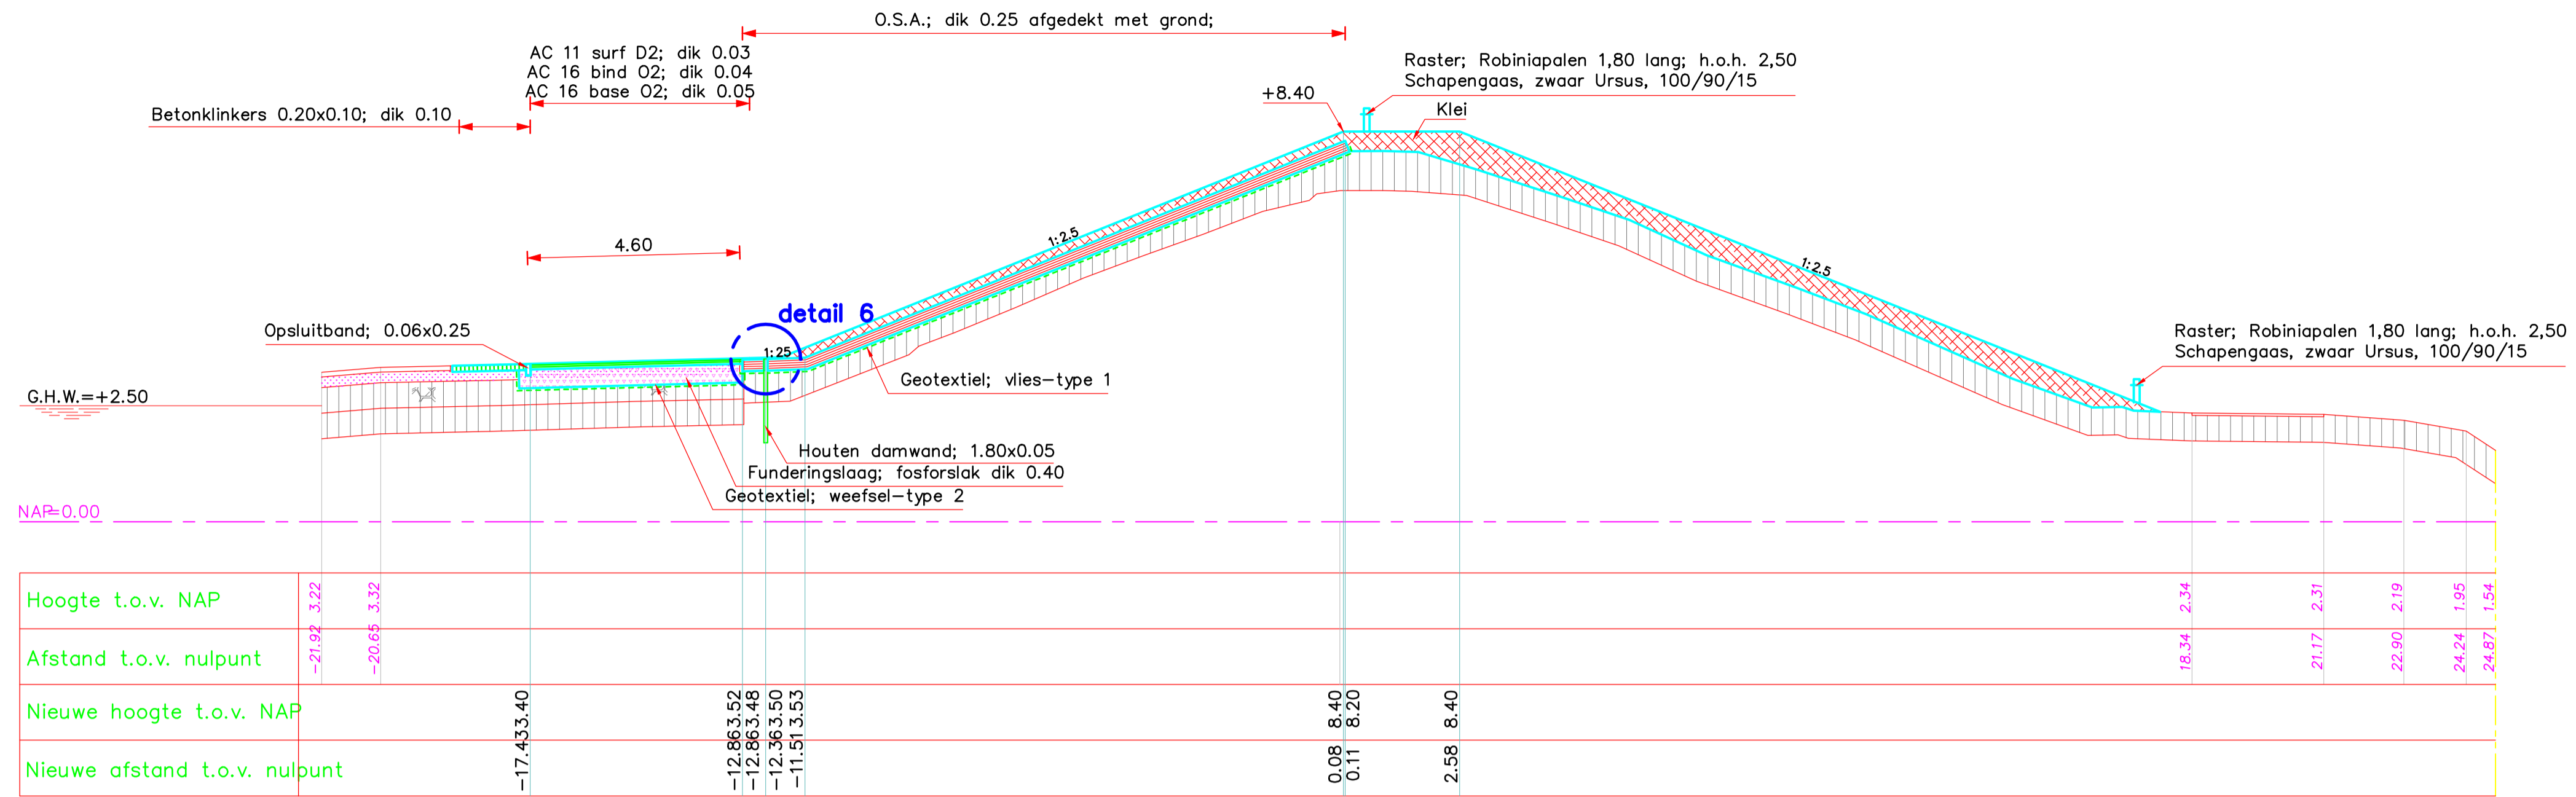

DWARSPROFIEL 17 REVISIE


schaal 1:100

VERKLARING

Hoogtematen in meters t.o.v. NAP
 Maten in meters tenzij anders aangegeven
 Alle maten in het werk controleren

- Bestaand profiel
- Nieuw werk
- - - Geotextiel (nieuw)
- [Symbol] Betonblokken (bestaand)
- [Symbol] Klei (bestaand)
- [Symbol] Klei met puin (bestaand)
- [Symbol] Zand (bestaand)
- [Symbol] Funderingsmateriaal (bestaand)
- [Symbol] Funderingsmateriaal (nieuw)
- [Symbol] Klei (nieuw)
- [Symbol] Zand (nieuw)
- [Symbol] O.S.A. (nieuw)
- [Symbol] Grond/klei aanvullen


Voor situatie zie tekening ZLRW-2012-01401

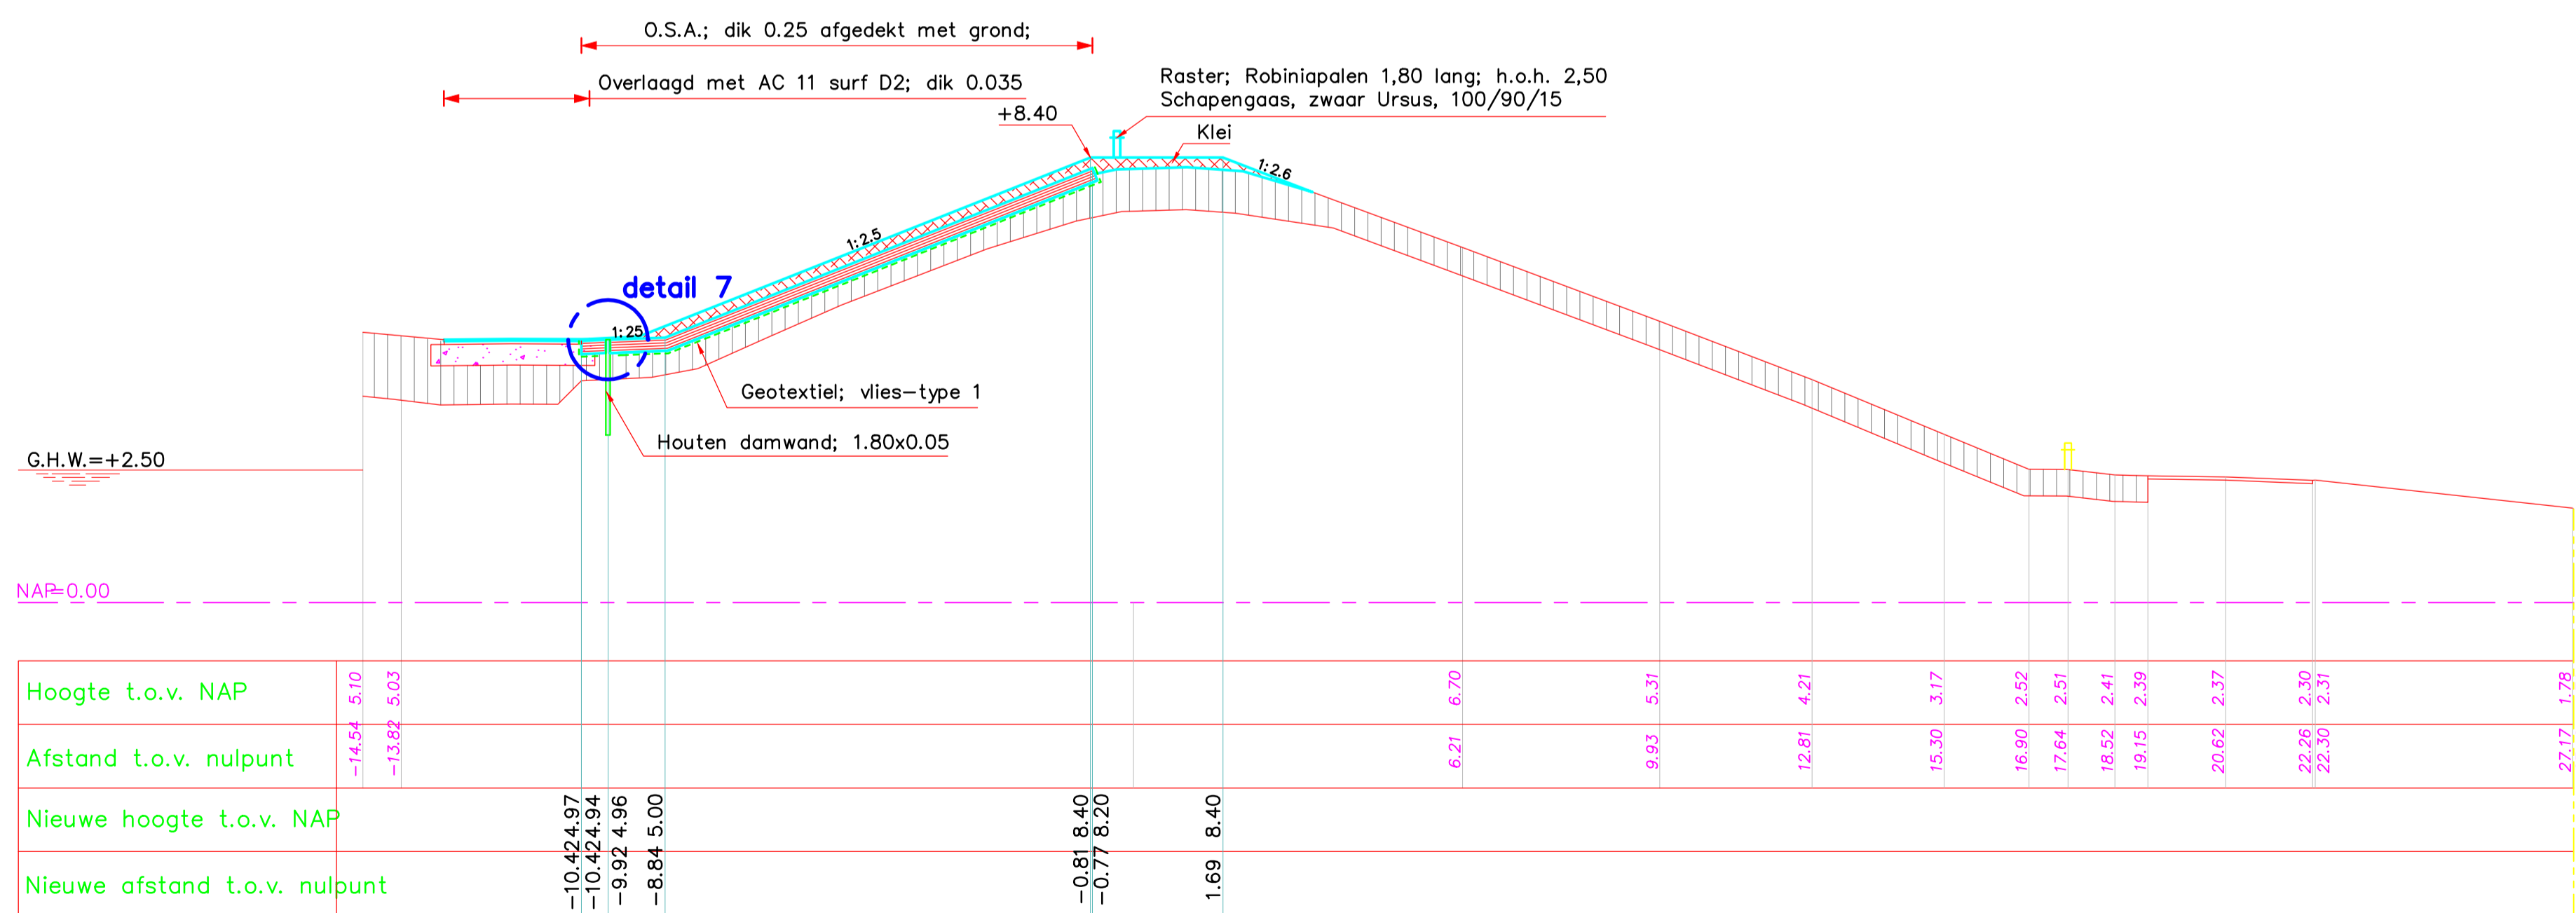

DWARSPROFIEL 18 REVISIE

schaal 1:100

rijkswaterstaat zeeland	afdeling WVI	Zeeuwse Stroom bv
Project Zeeweringen Dijk Walsoorden Dwarsprofiel 17 en 18 revisie		bestek 31051484
REVISIE		
getekend SV	d.d. 18-1-'13	school 1:100
gecontroleerd WJB	d.d. 18-1-'13	in 13 bladen, blad nr. 10
accordeerd	d.d.	gewijzigd A1 ZLRW-2012-01410

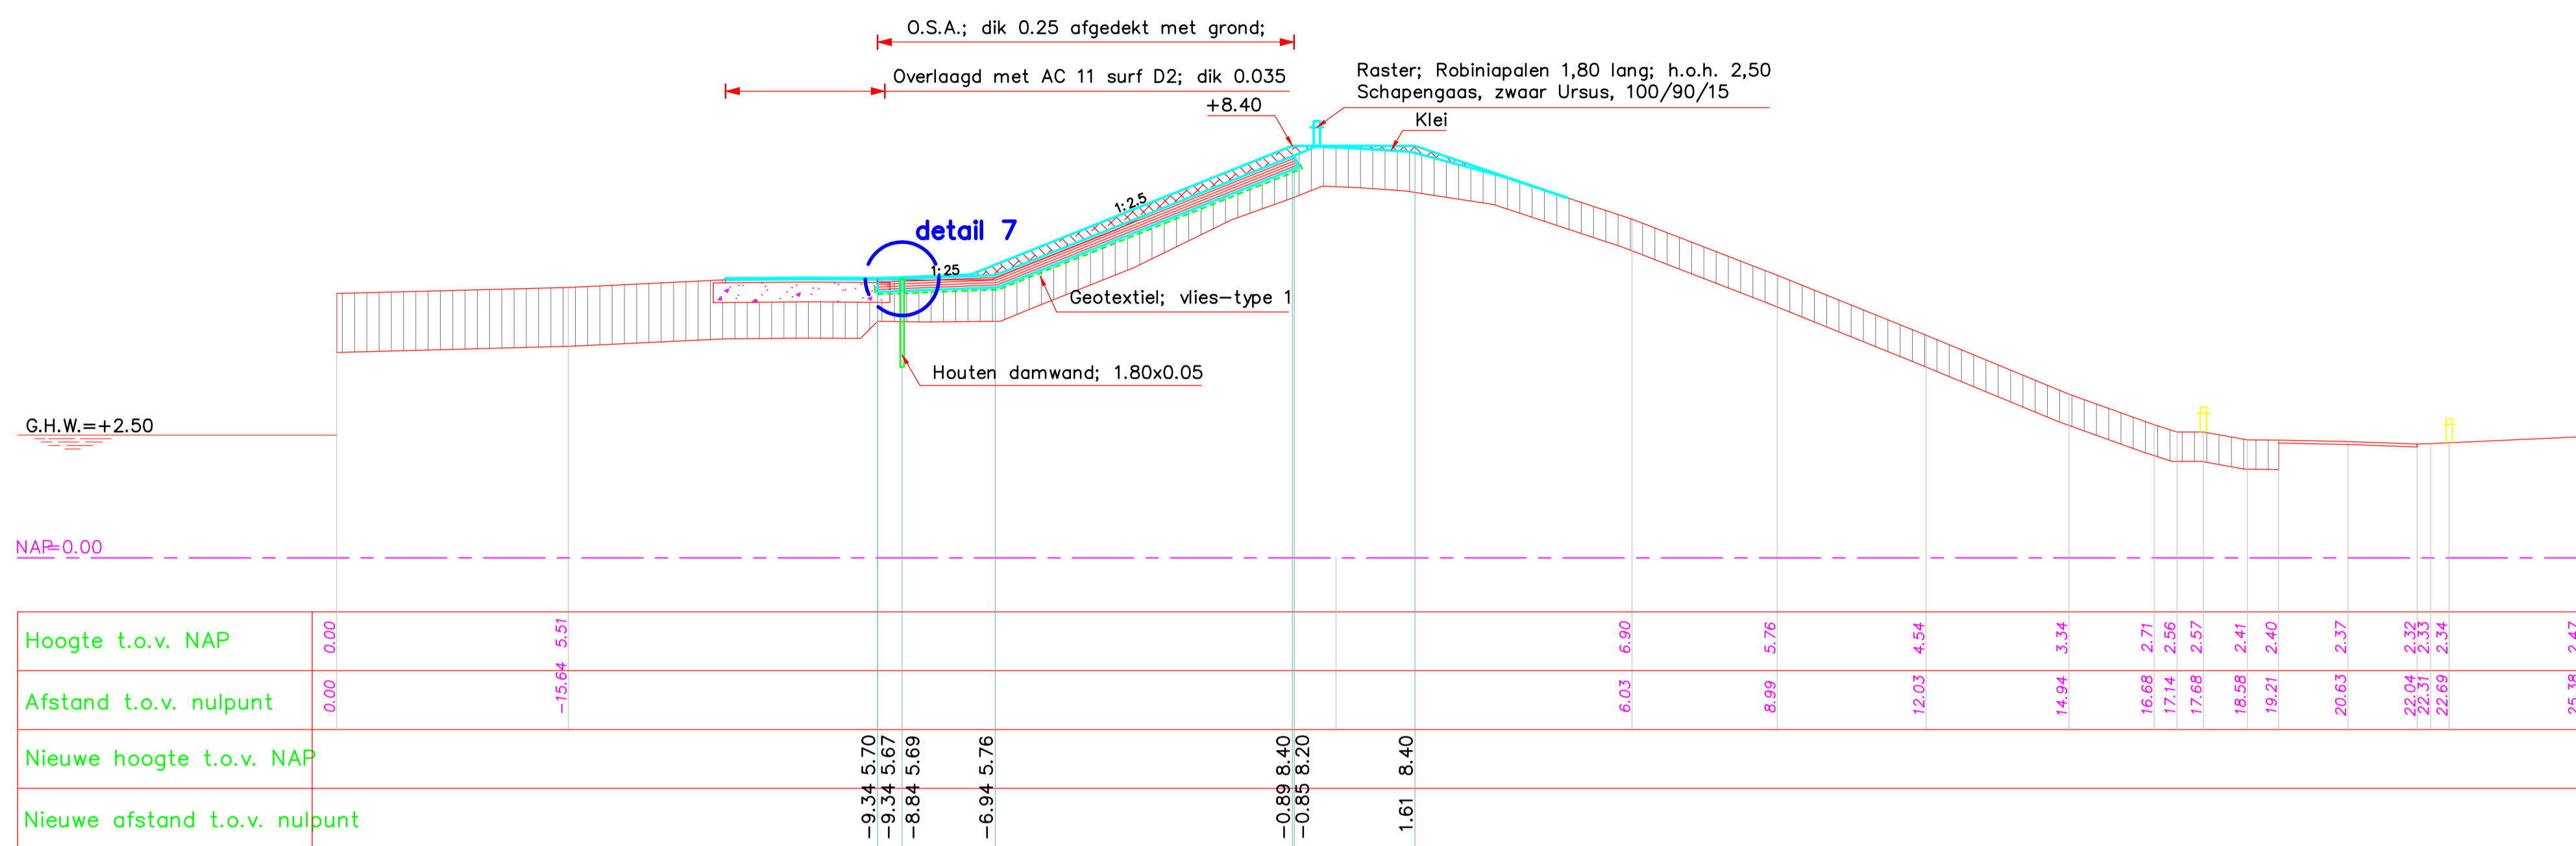

DWARSPROFIEL 19 REVISIE


schaal 1:100

VERKLARING

Hoogtematen in meters t.o.v. NAP
 Maten in meters tenzij anders aangegeven
 Alle maten in het werk controleren

- Bestaand profiel
- Nieuw werk
- Geotextiel (nieuw)
- Betonblokken (bestaand)
- Klei (bestaand)
- Klei met puin (bestaand)
- Zand (bestaand)
- Funderingsmateriaal (bestaand)
- Funderingsmateriaal (nieuw)
- Klei (nieuw)
- Zand (nieuw)
- O.S.A. (nieuw)
- Grond/klei aanvullen


Voor situatie zie tekening ZLRW-2012-01401

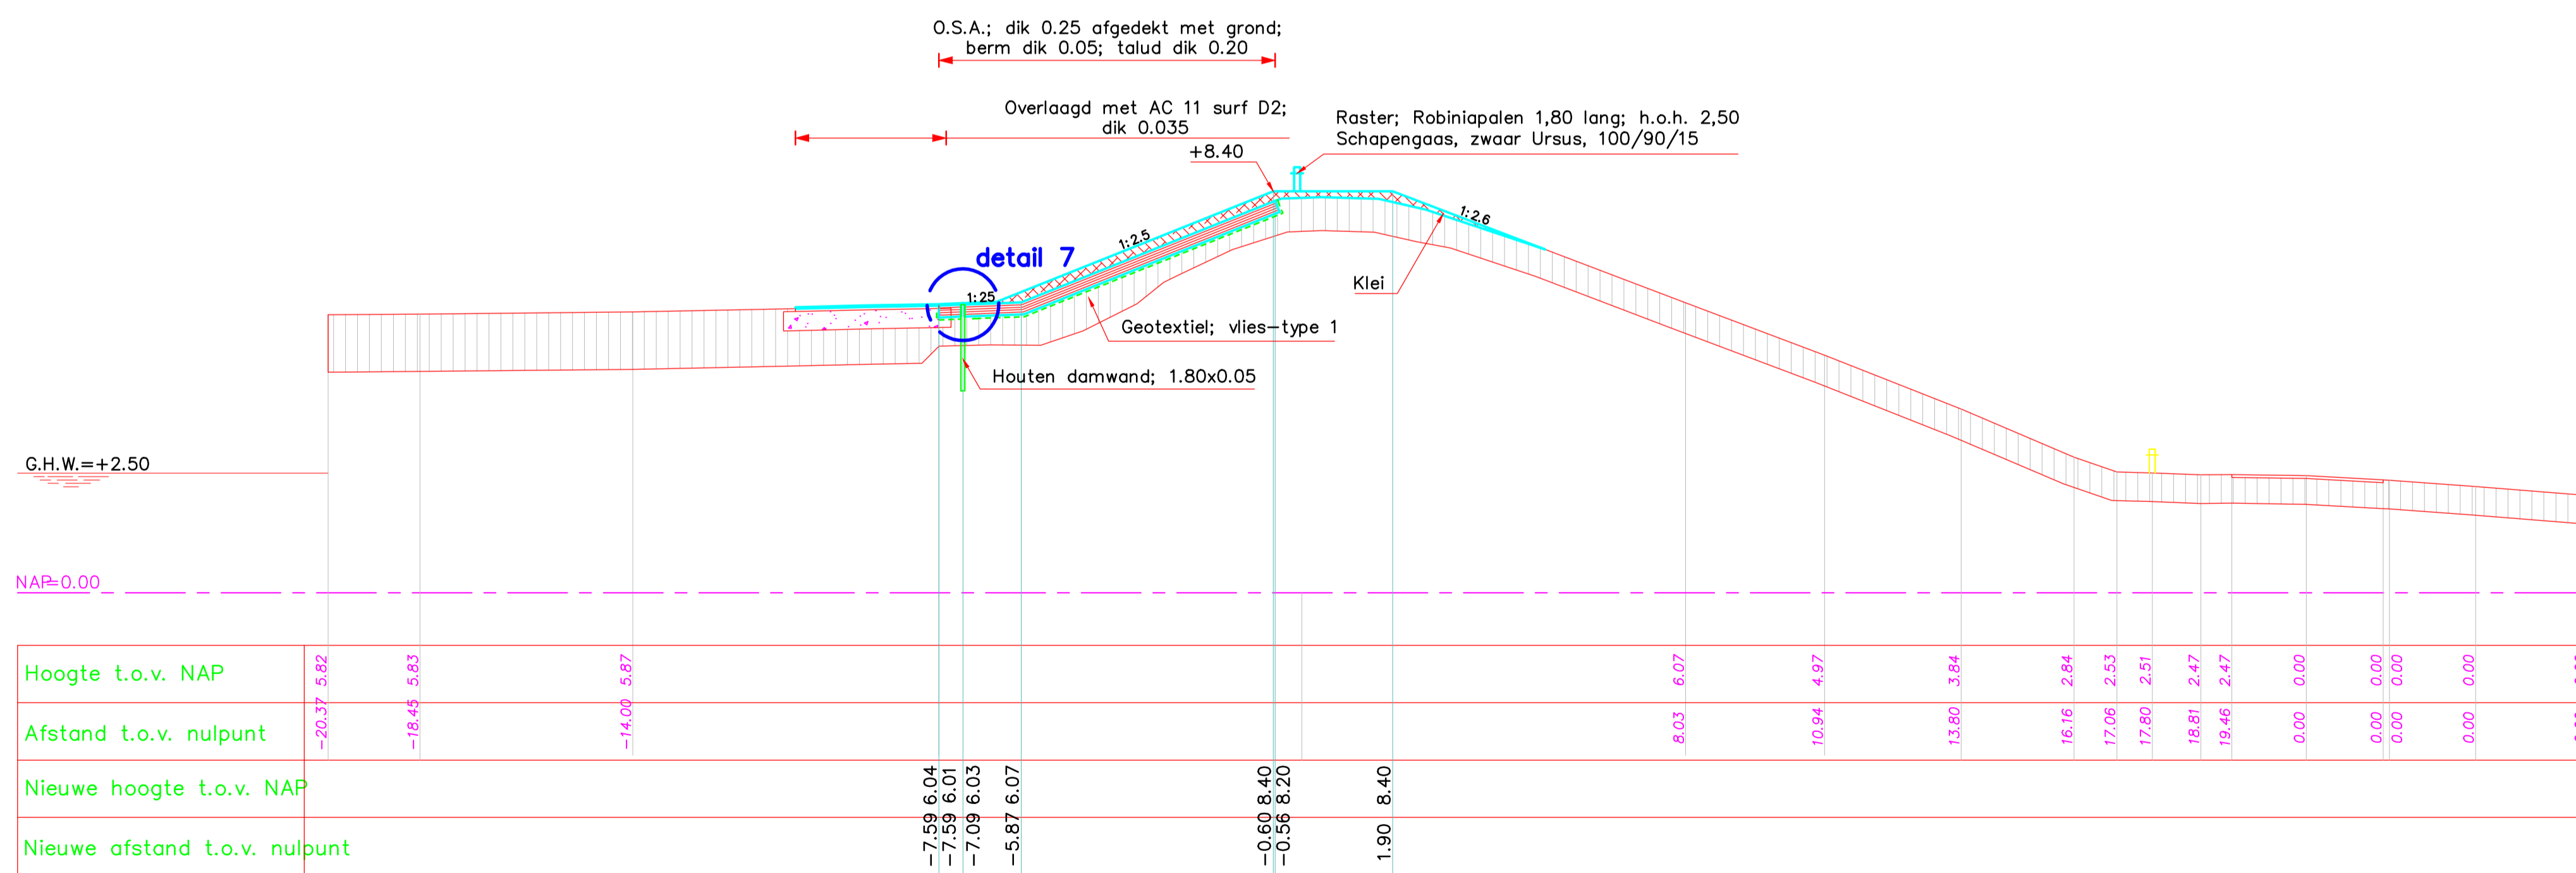


DWARSPROFIEL 20 REVISIE

schaal 1:100


		afdeling WVI			
Project Zeeweringen Dijk Walsoorden Dwarsprofiel 19 en 20 revisie			bestek 31051484		
			REVISIE		
getekend	SV	d.d.	18-1-'13	school 1:100	
gecontroleerd	WvB	d.d.	18-1-'13		
accord		d.d.		in 13 bladen, blad nr. 11	
gewijzigd				A1 ZLRW-2012-01411	

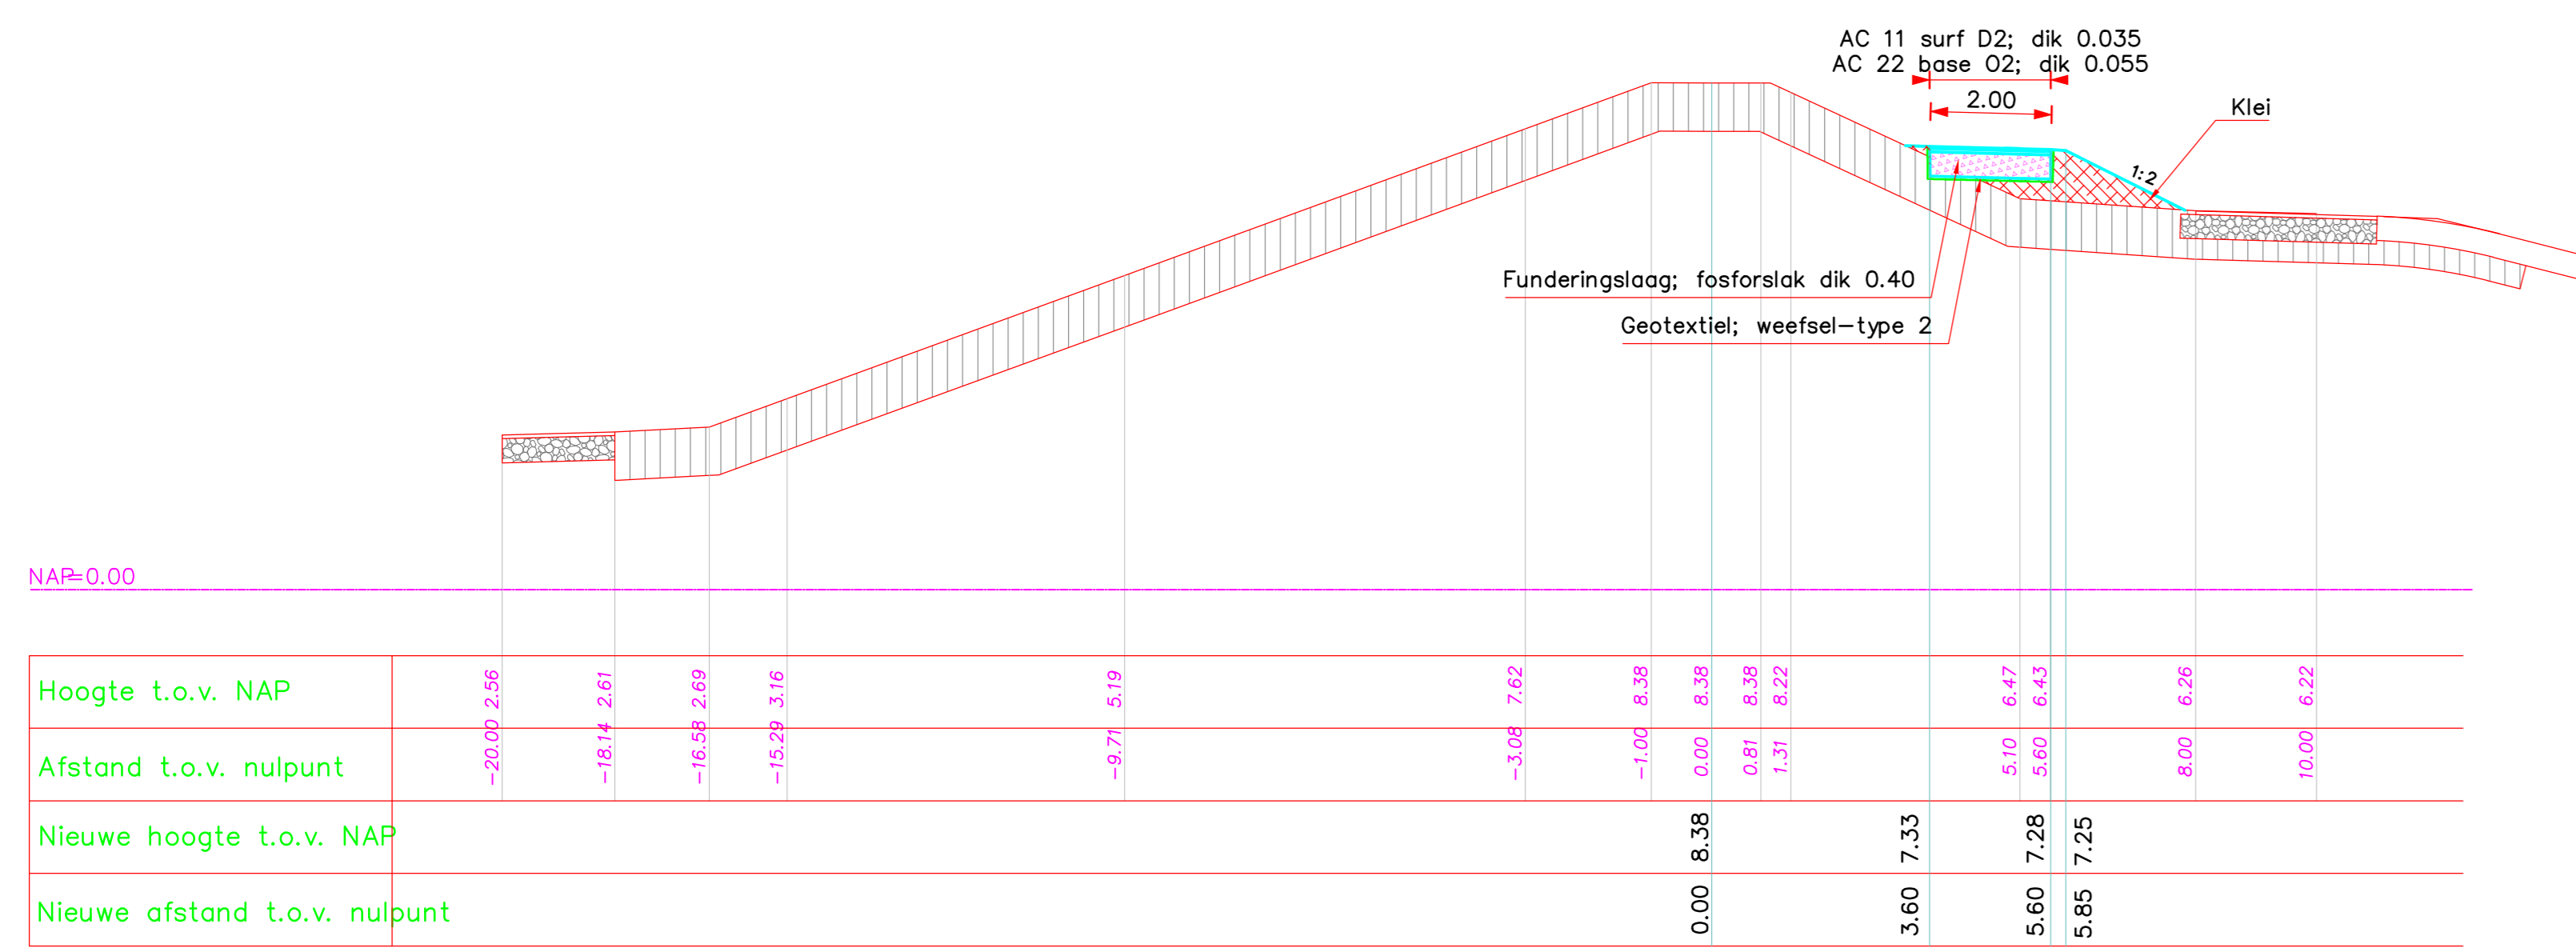


DWARSPROFIEL A1 revisie
schaal 1:100

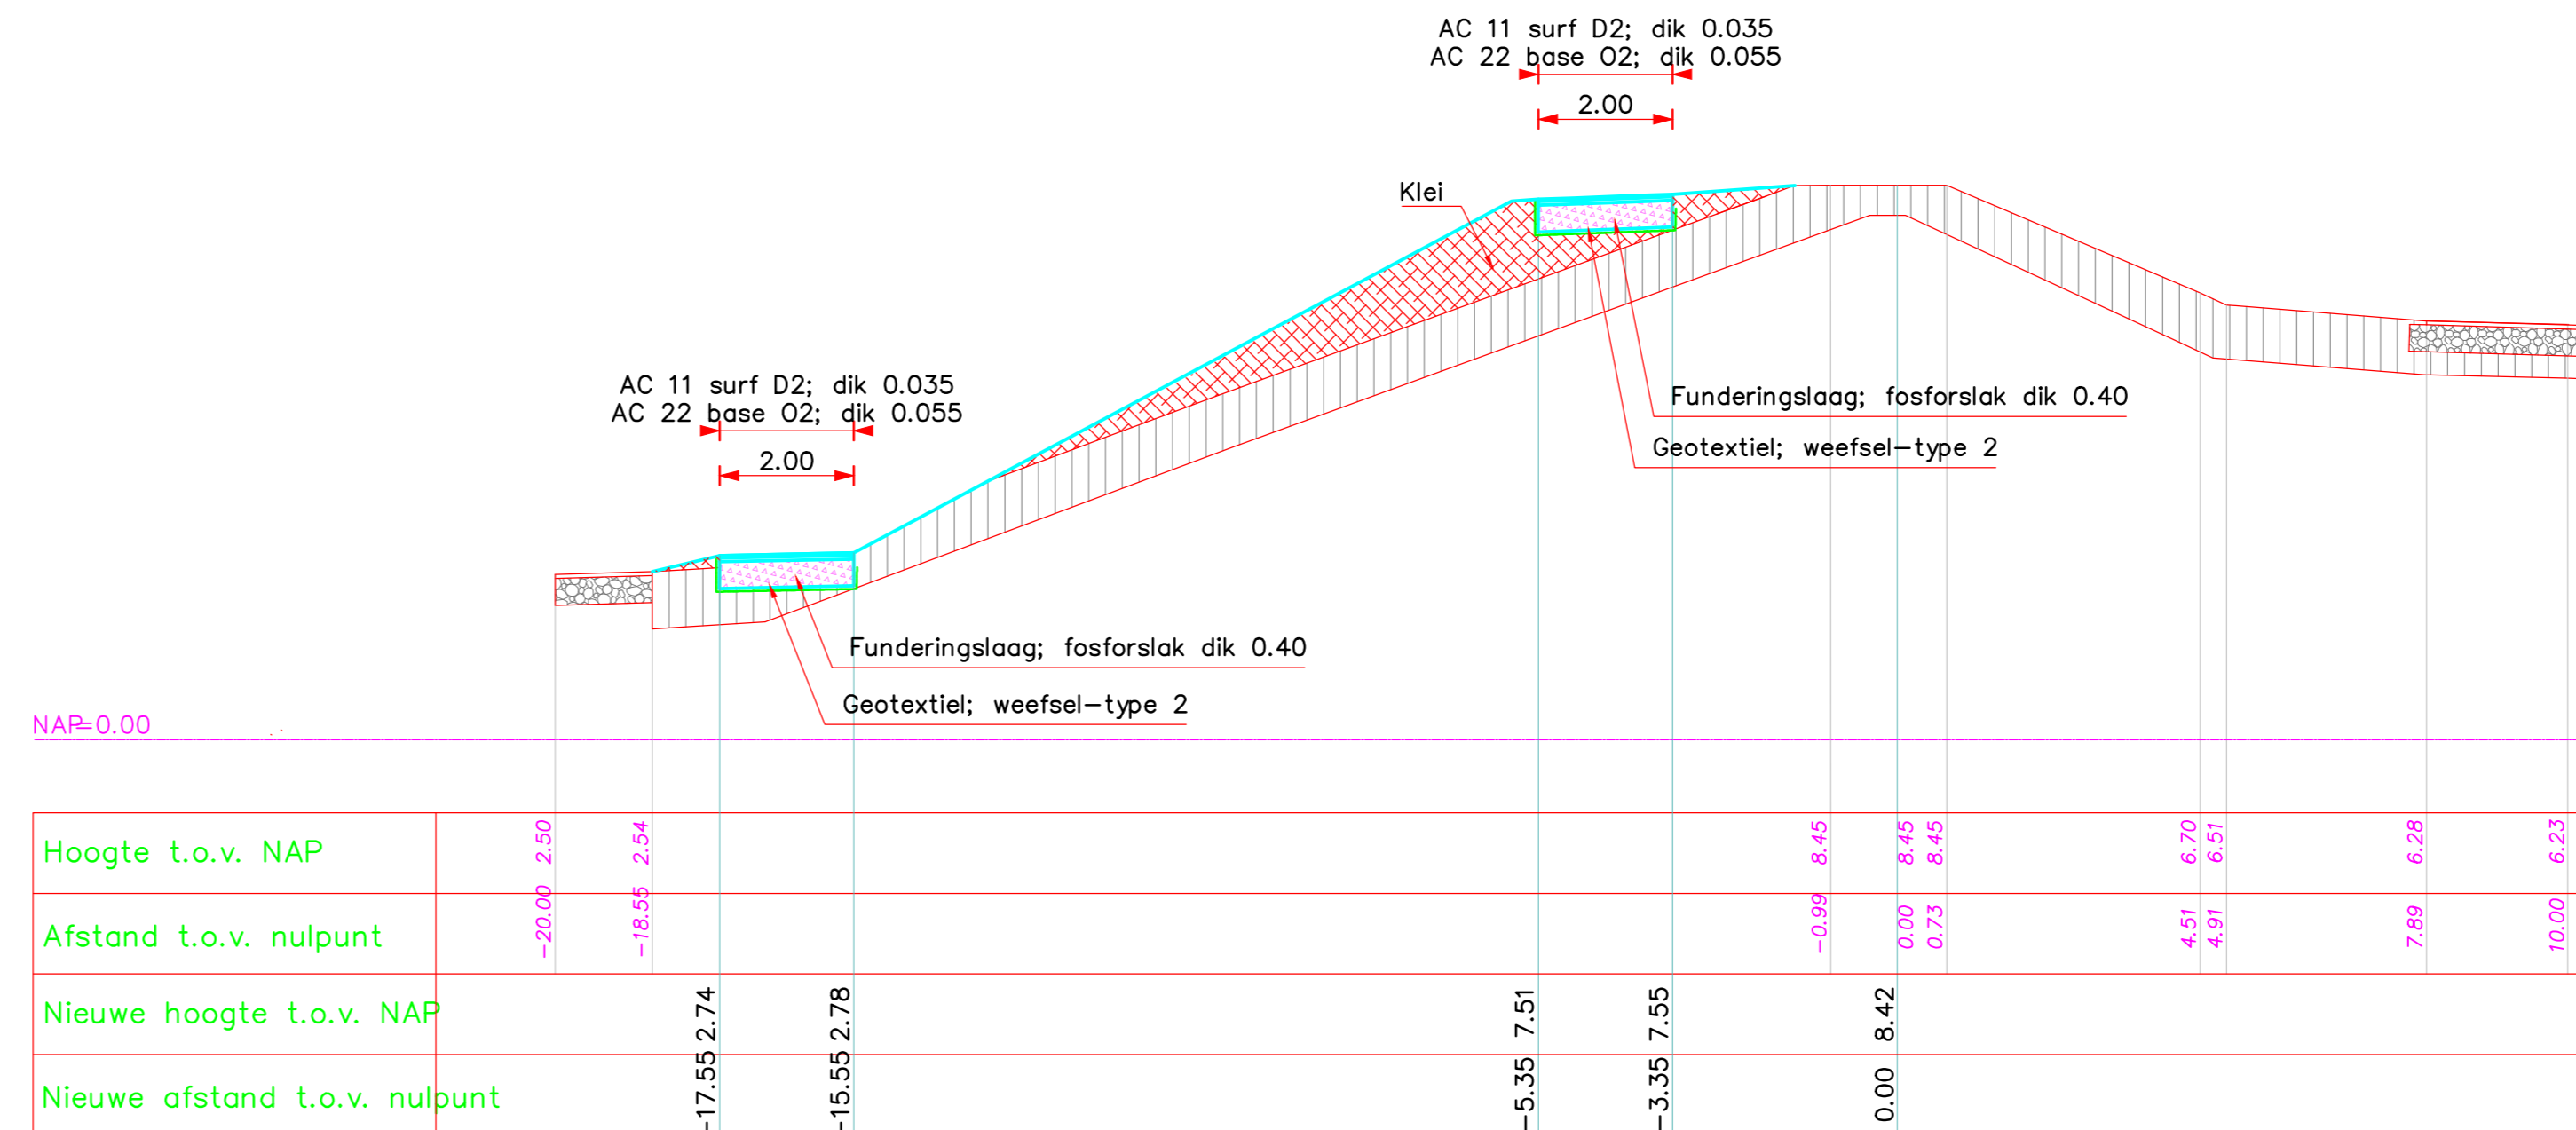


DWARSPROFIEL A4 revisie
schaal 1:100

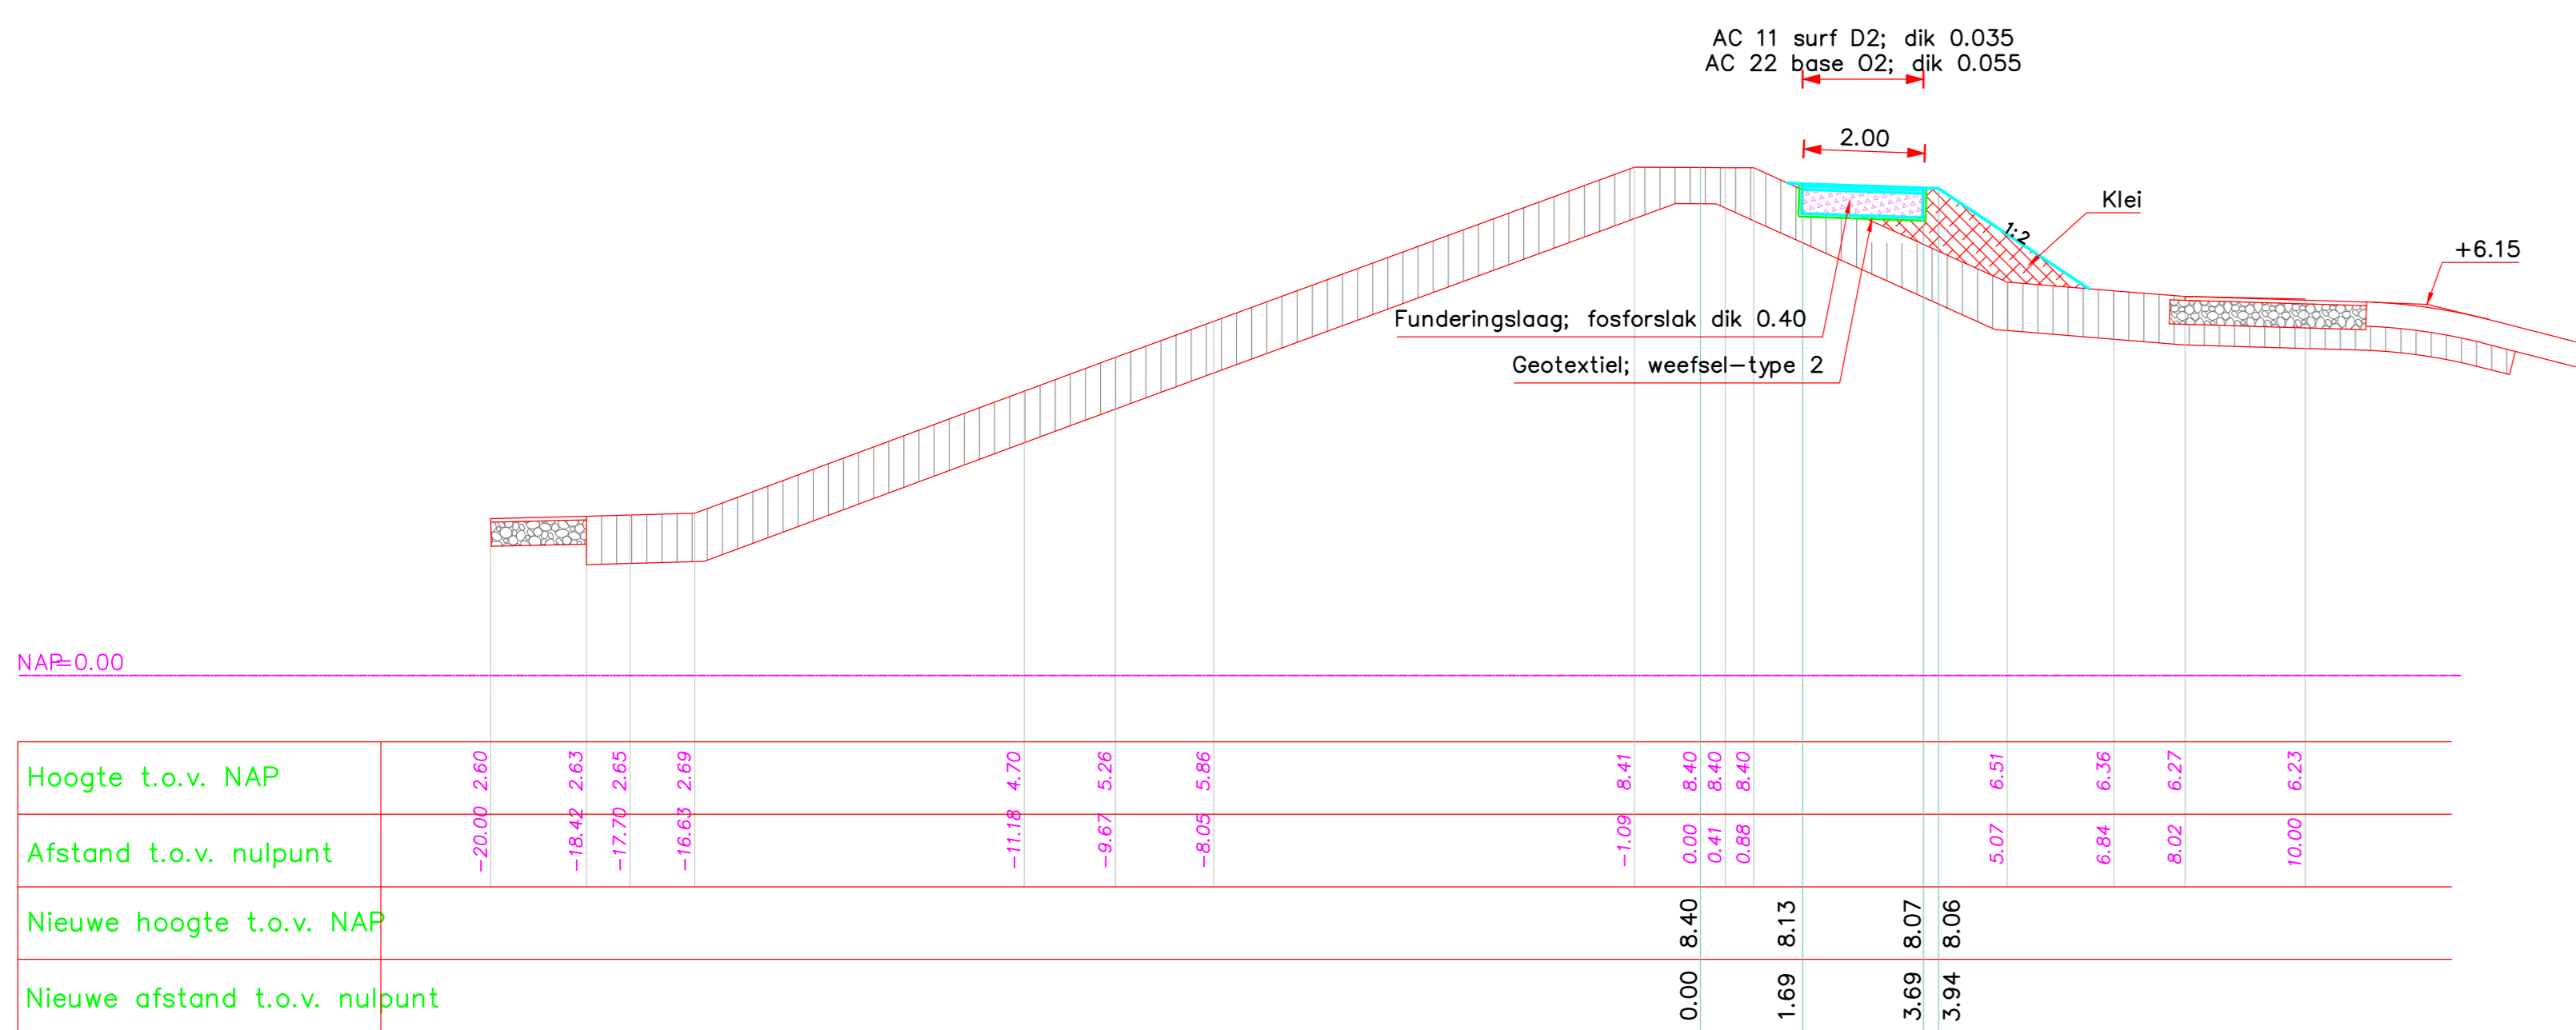


DWARSPROFIEL A2 revisie
schaal 1:100

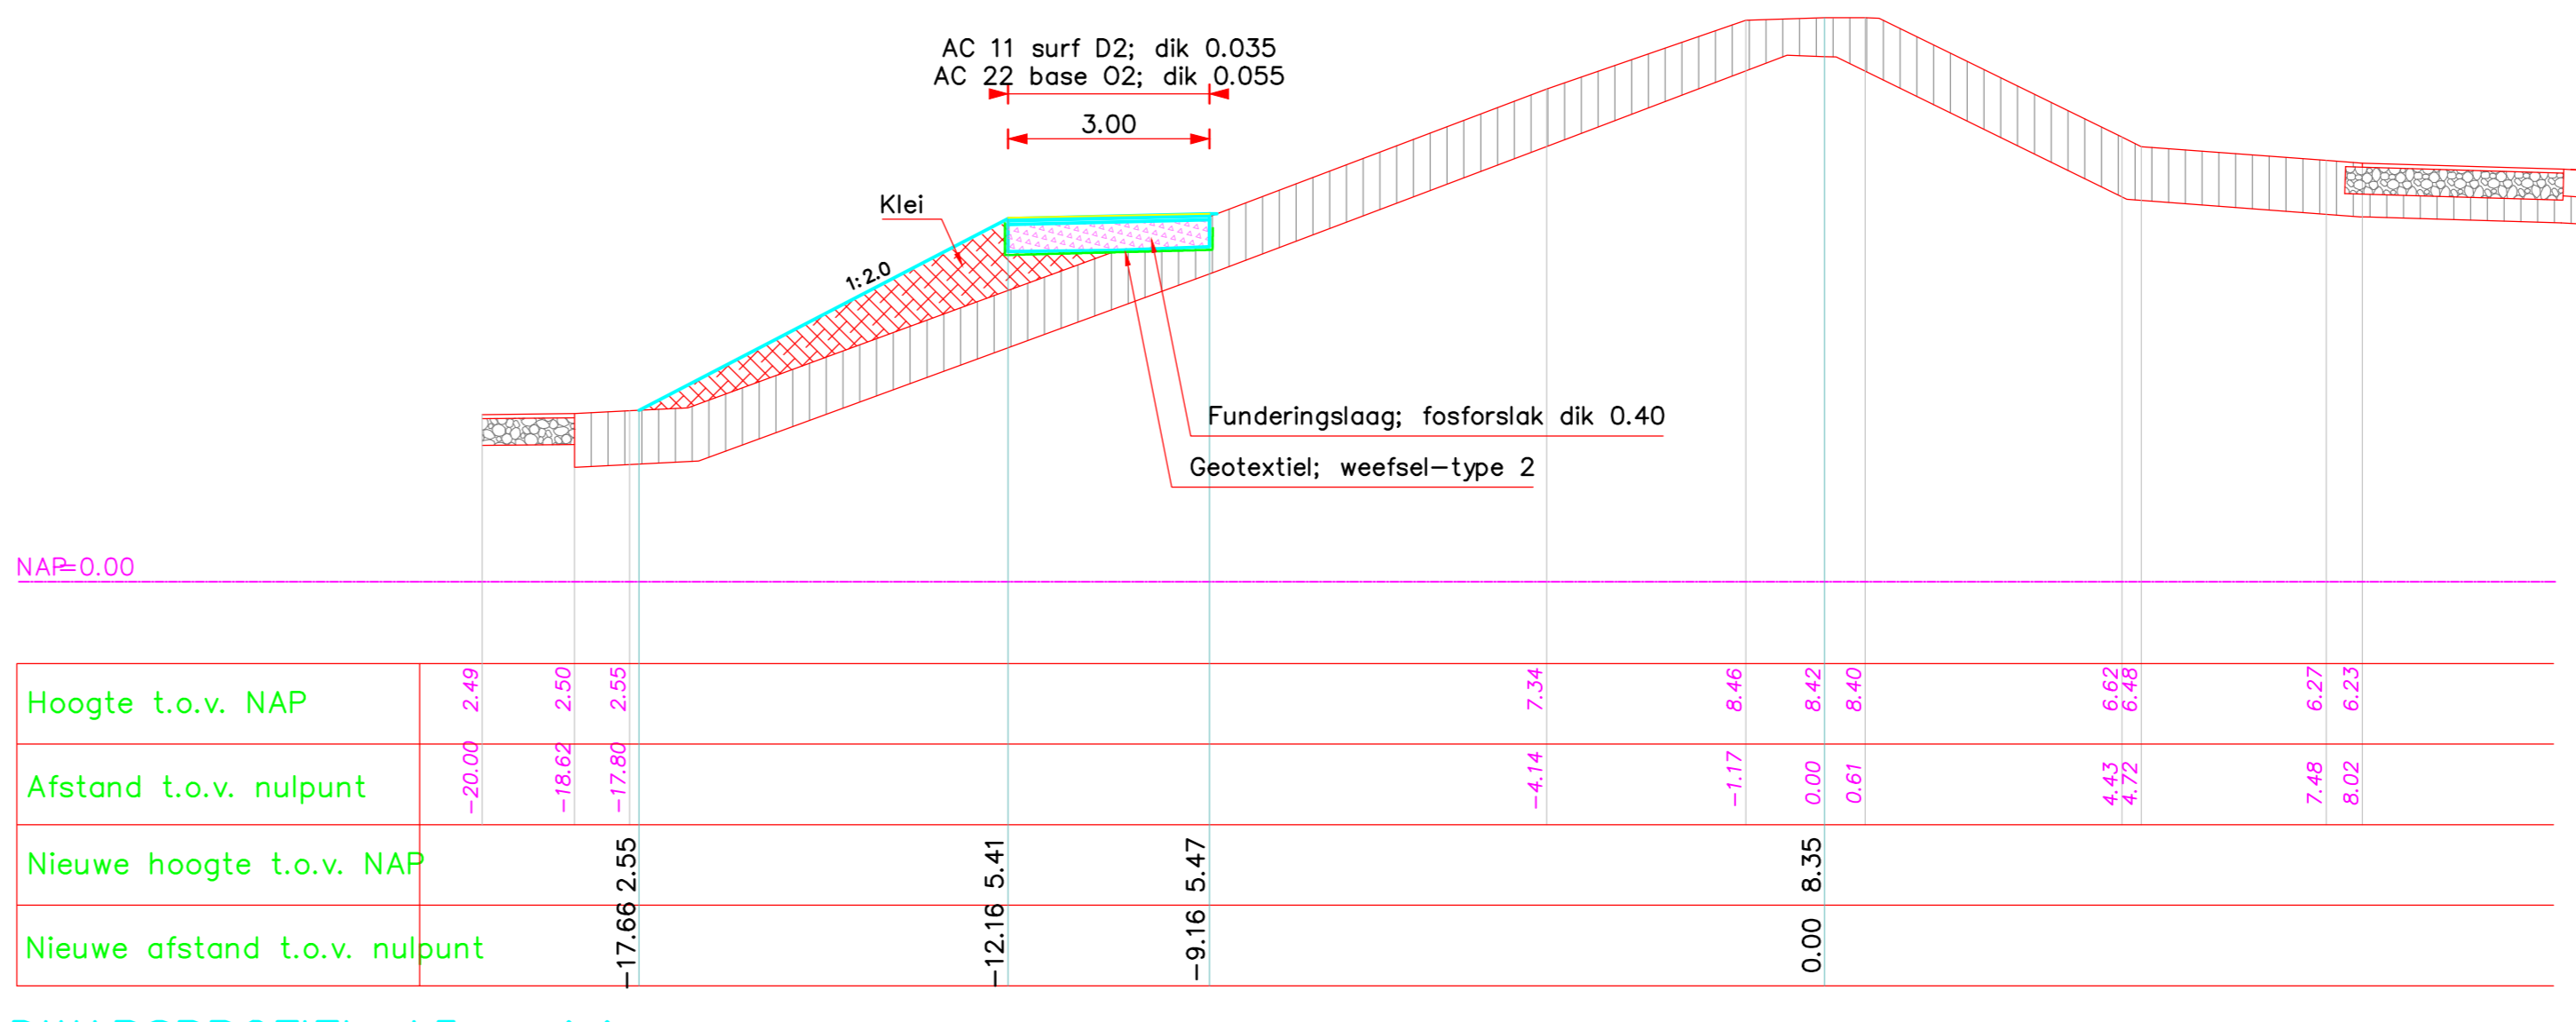

DWARSPROFIEL A5 revisie
schaal 1:100

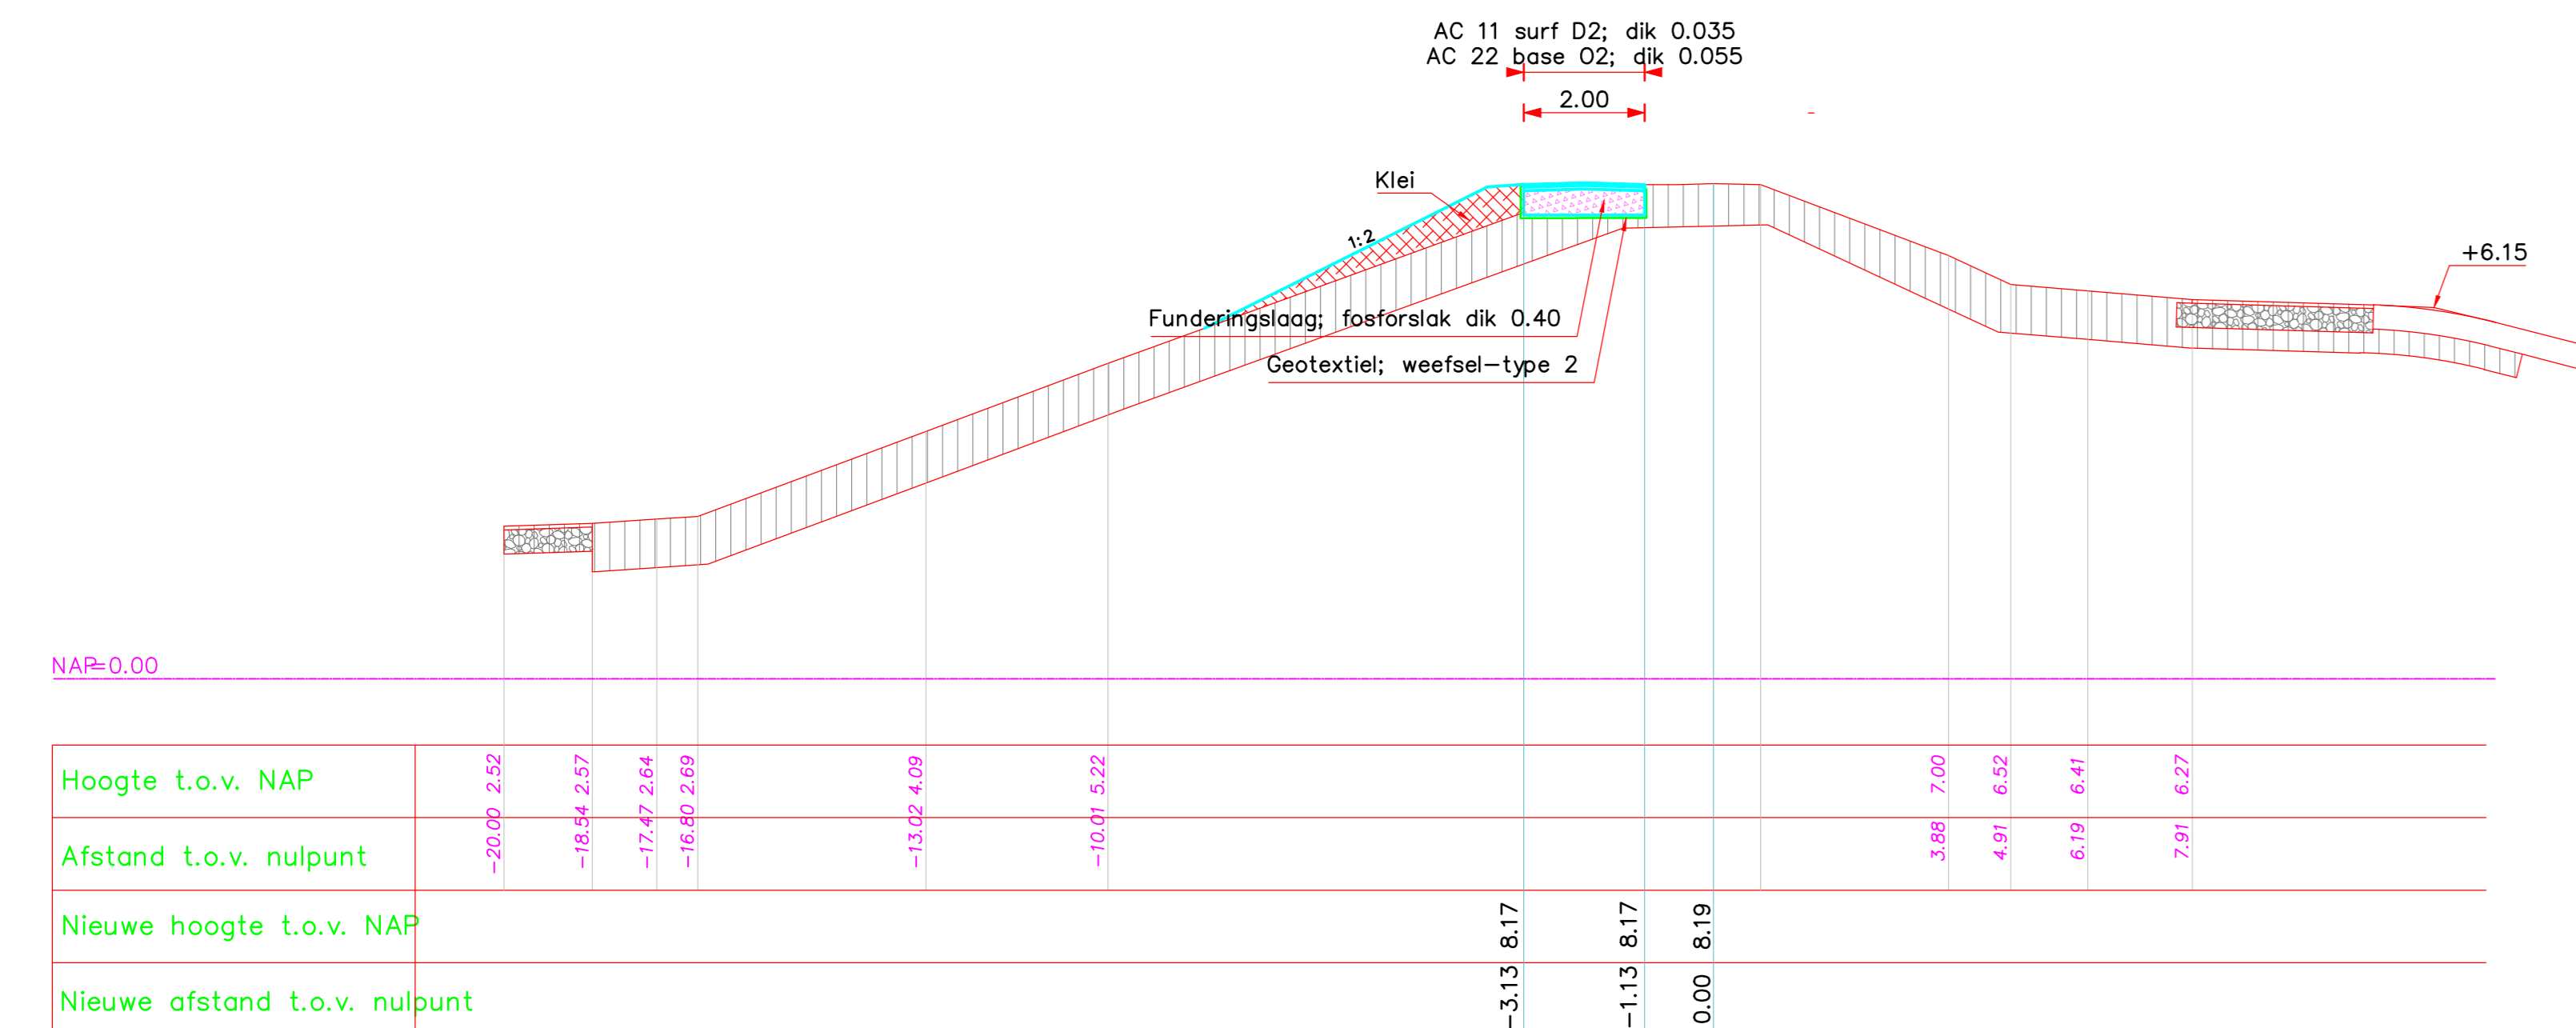

DWARSPROFIEL A3 revisie
schaal 1:100

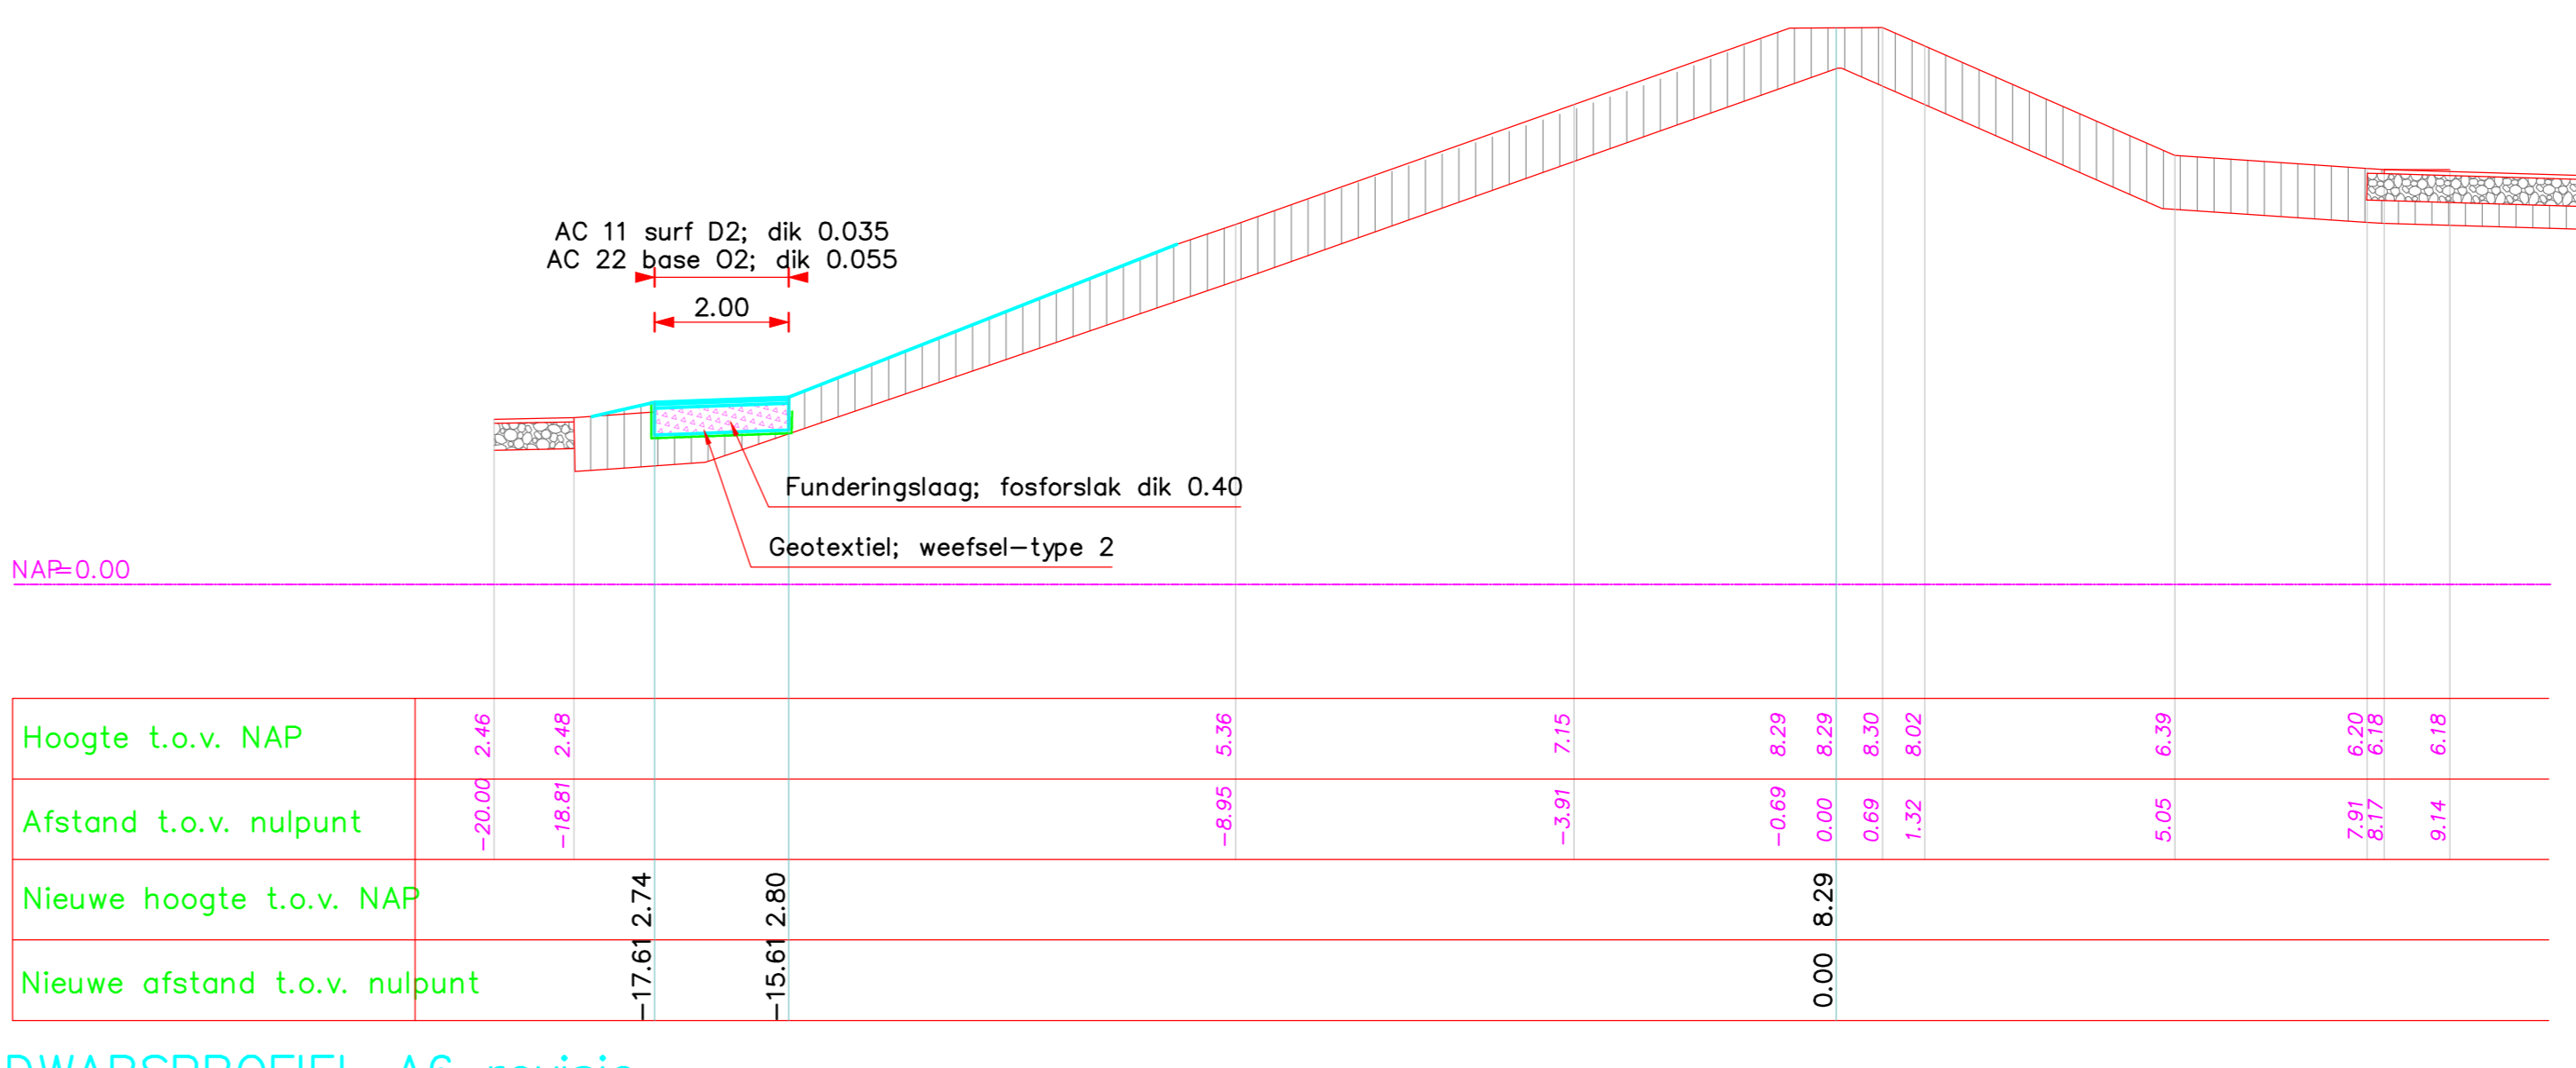

DWARSPROFIEL A6 revisie
schaal 1:100

VERKLARING

Hoogtematen in meters t.o.v. NAP
Maten in meters tenzij anders aangegeven
Alle maten in het werk controleren

- Bestaand profiel
- Nieuw werk
- Geotextiel (nieuw)
- Betonblokken (bestaand)
- Klei (bestaand)
- Klei met puin (bestaand)
- Zand (bestaand)
- Funderingsmateriaal (bestaand)
- Funderingsmateriaal (nieuw)
- Klei (nieuw)
- Zand (nieuw)
- O.S.A. (nieuw)
- Grond/klei aanvullen


Voor situatie zie tekening ZLRW-2012-01401

rijkswaterstaat Zeeeland	afdeling WVI	Zeeuwse Stroom bv
Project Zeeweringen Dijk Walsoorden Dijkovergang van dp 245 t/m dp 247+50 Dwp A1-A6		bestek 31051484 REVISIE
getekend: SV	tek: 18-1-113	schaal 1:100
gecontroleerd: W.B	d.d. 18-1-115	
opgesteld:	d.d.	
gewijzigd:		13 steek, blad nr. 12
		AO ZLRW-2012-01412

Topografische ondergrond: (c) Topografische Dienst Kadaster, Wierdenburg
Kadastrale ondergrond: (c) Kadaster, Wierdenburg


DETAIL 1

schaal 1:20

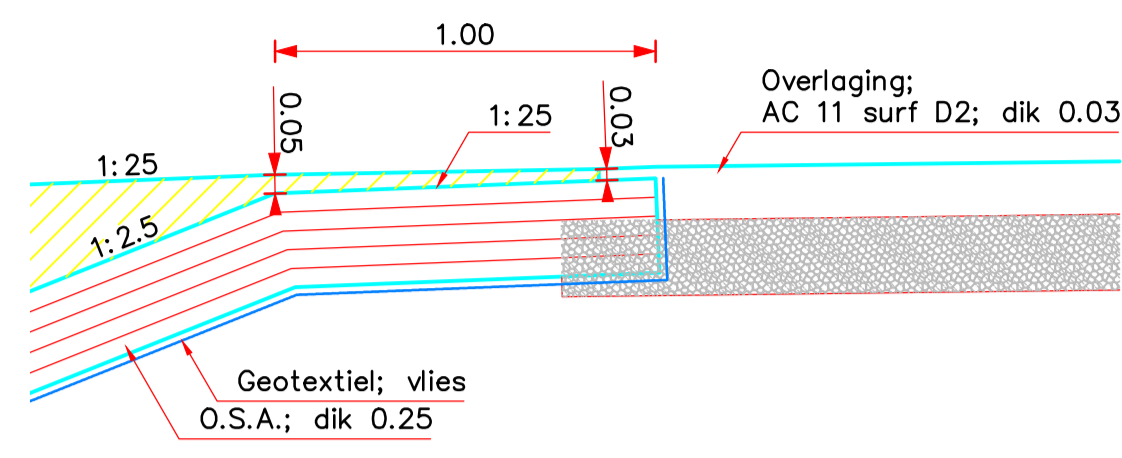


DETAIL 2

schaal 1:20

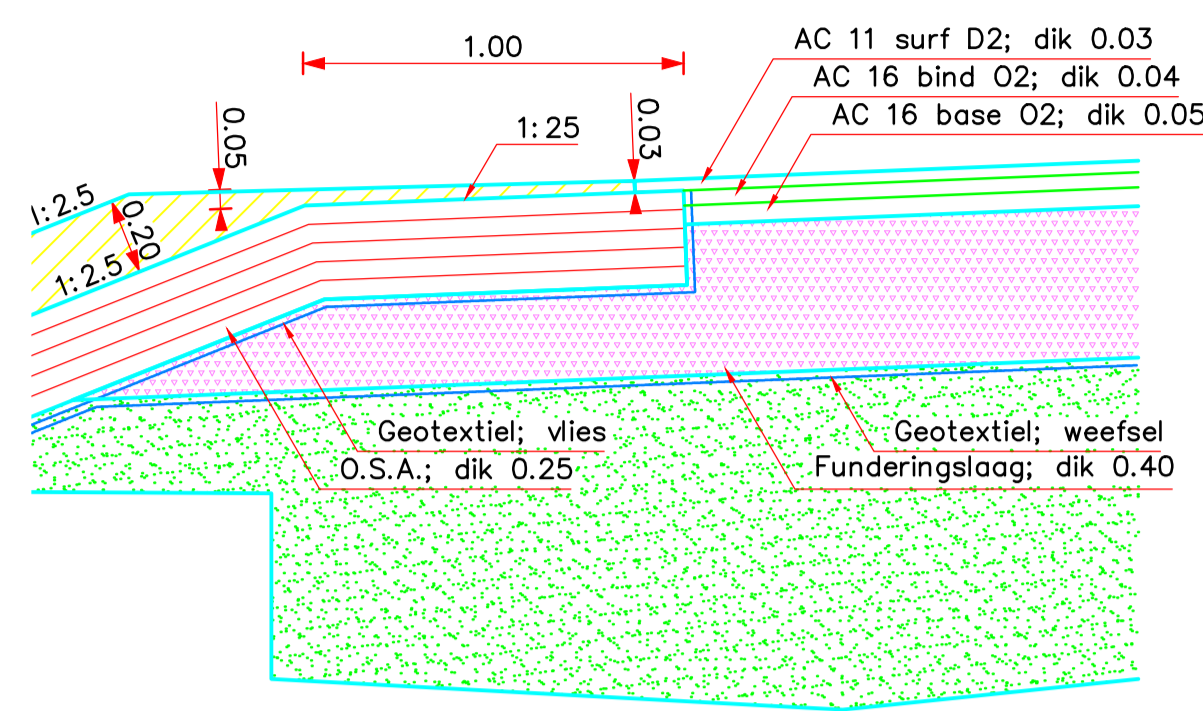


DETAIL 3

schaal 1:20

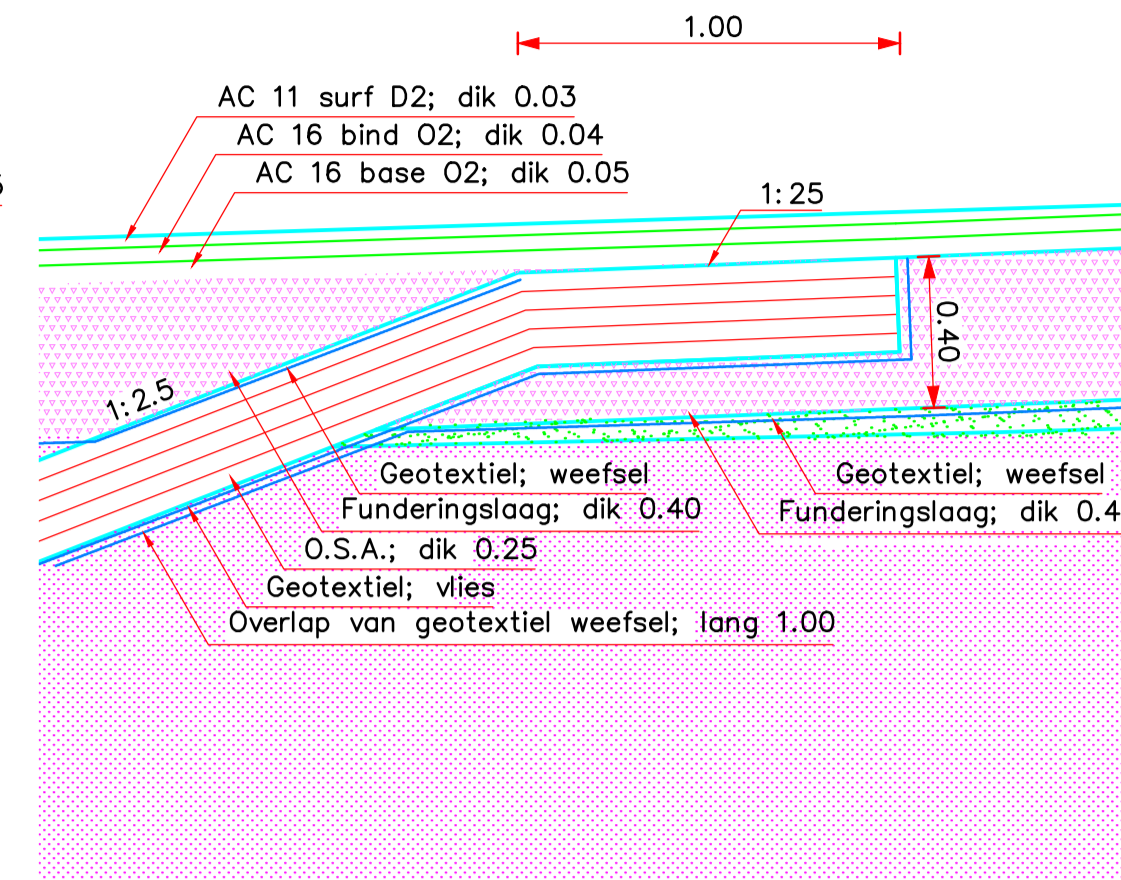


DETAIL 4

schaal 1:20

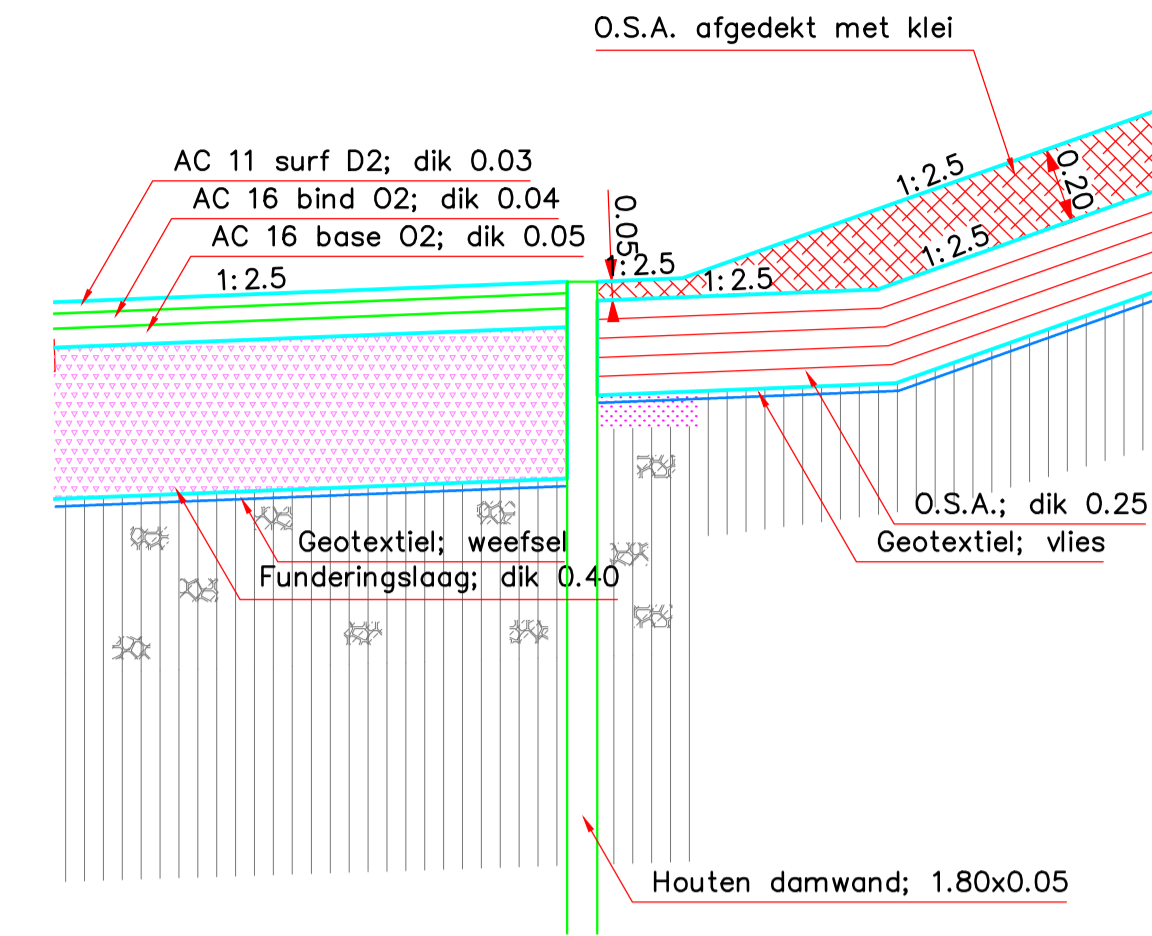


DETAIL 5

schaal 1:20

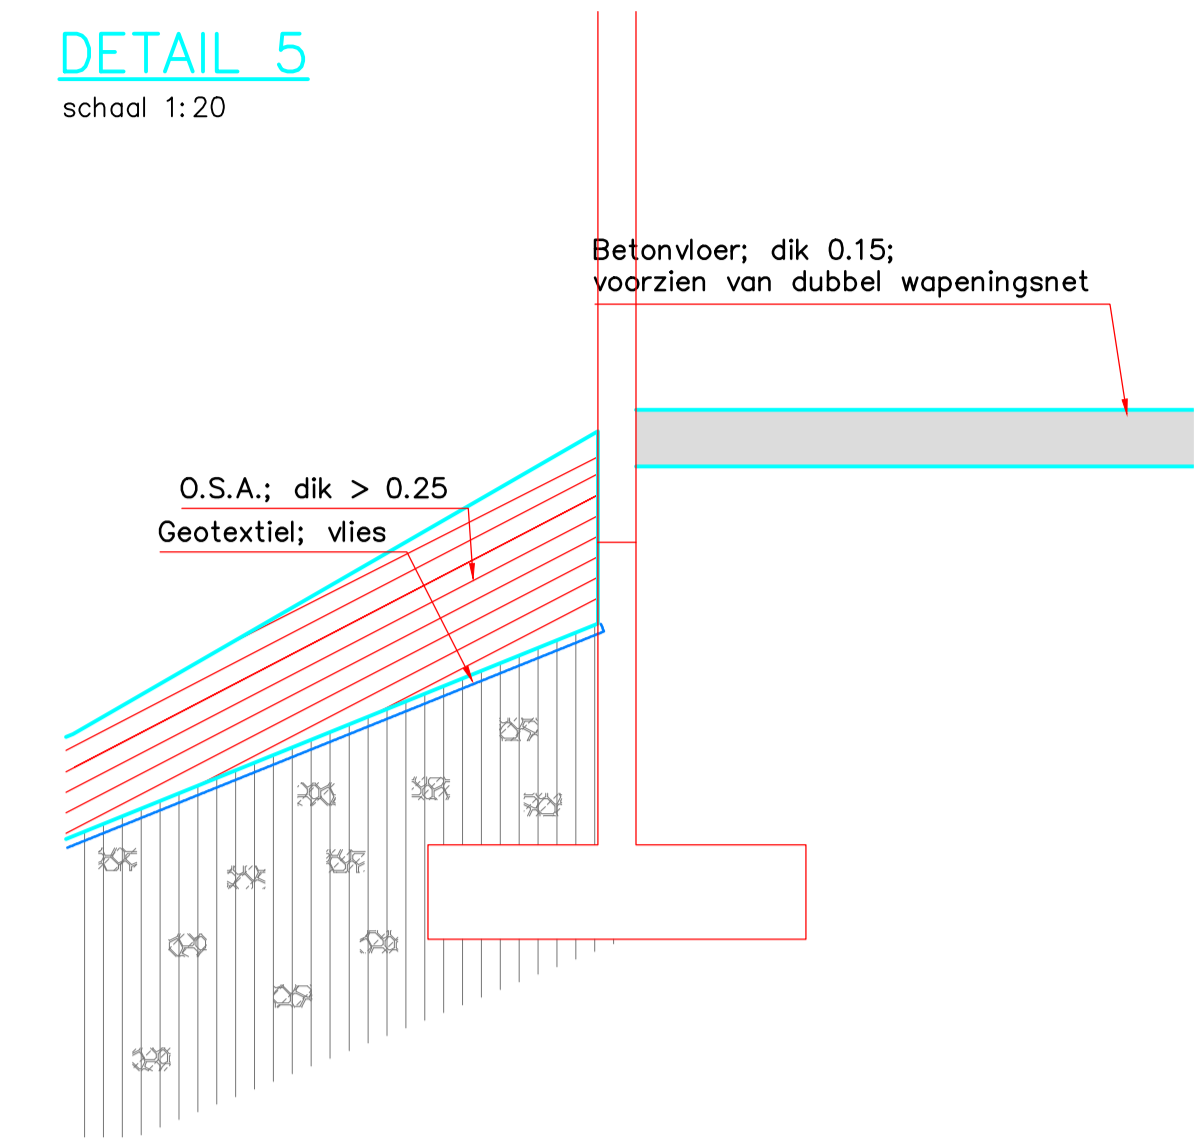


DETAIL 6

schaal 1:20

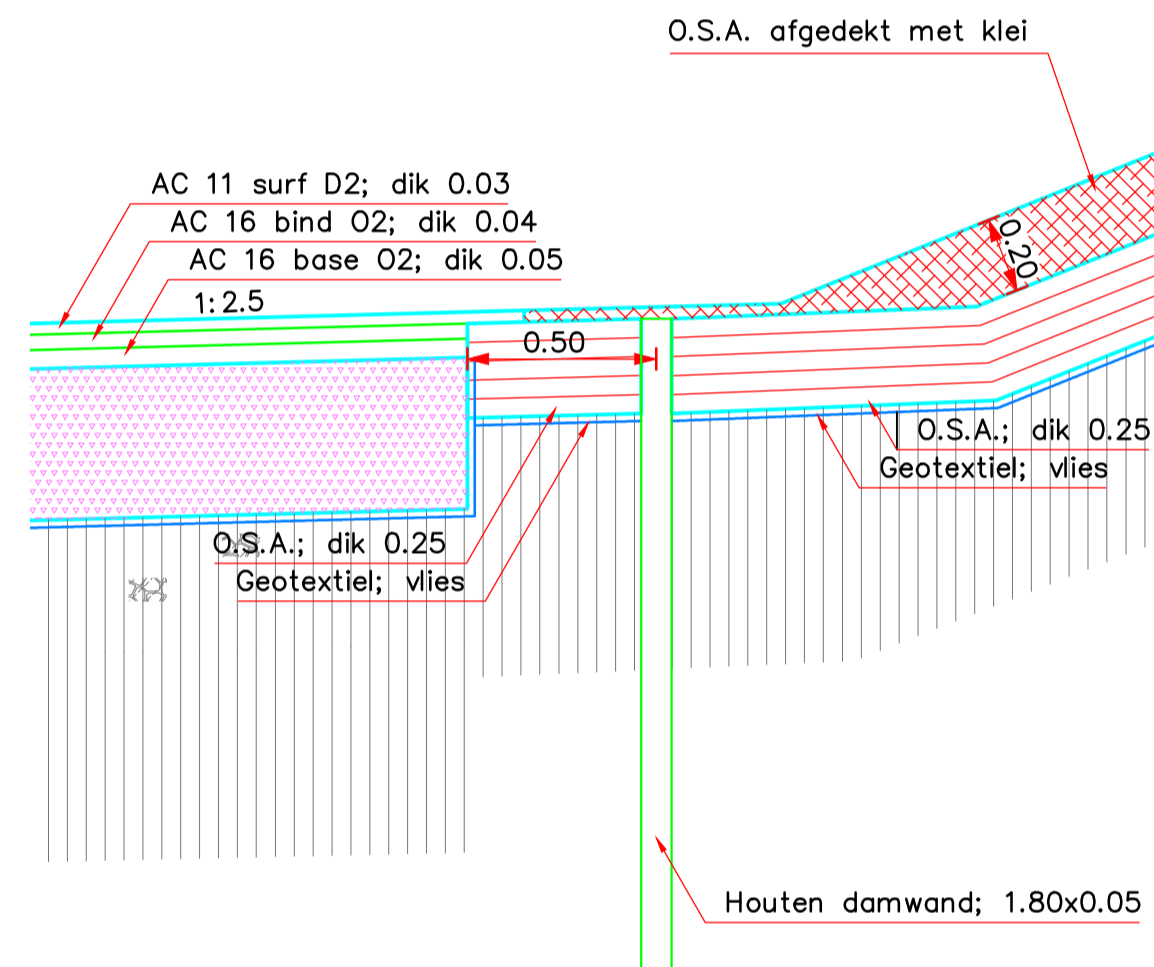


DETAIL 7

schaal 1:20

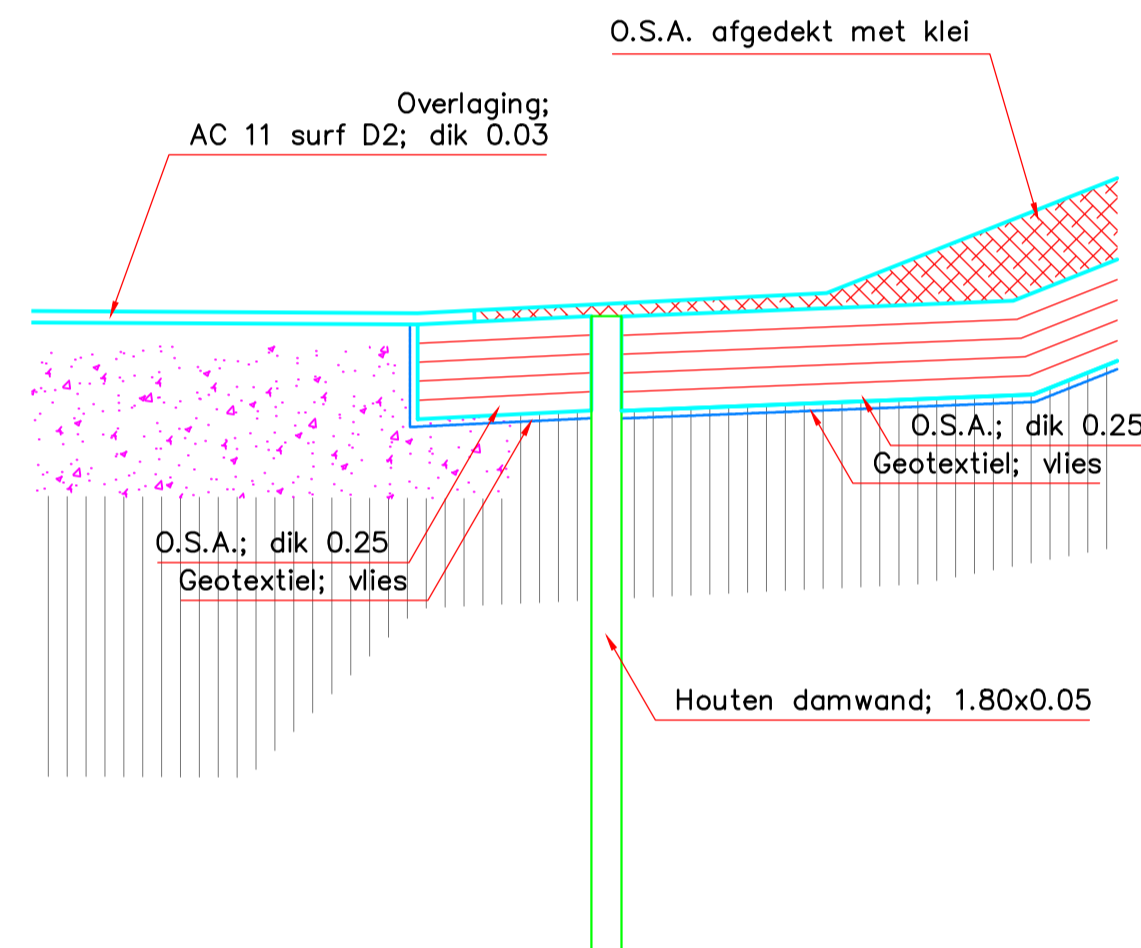


DETAIL A

schaal 1:20

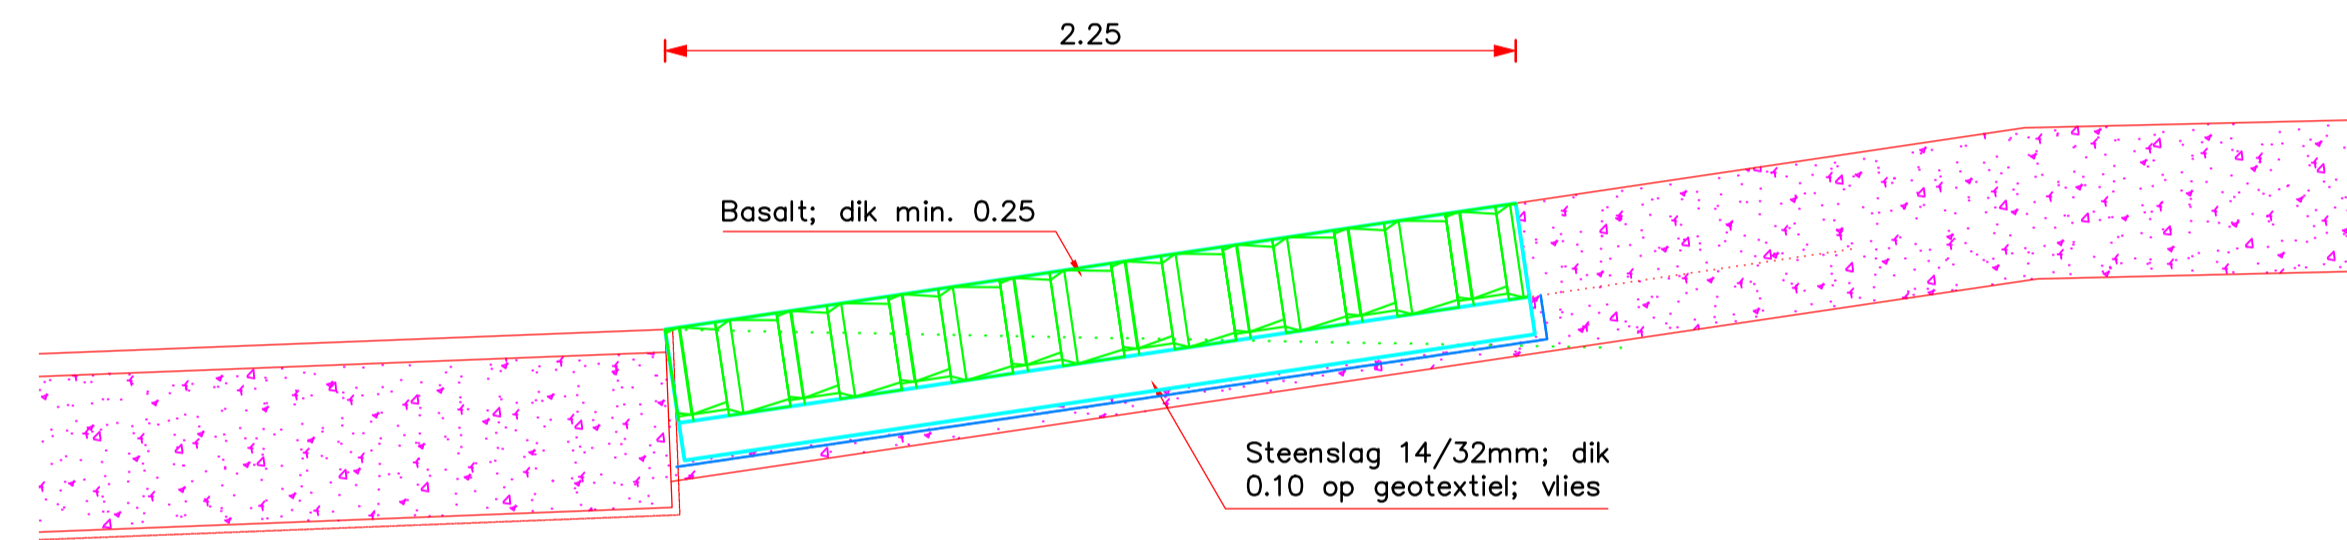


DETAIL B

schaal 1:20

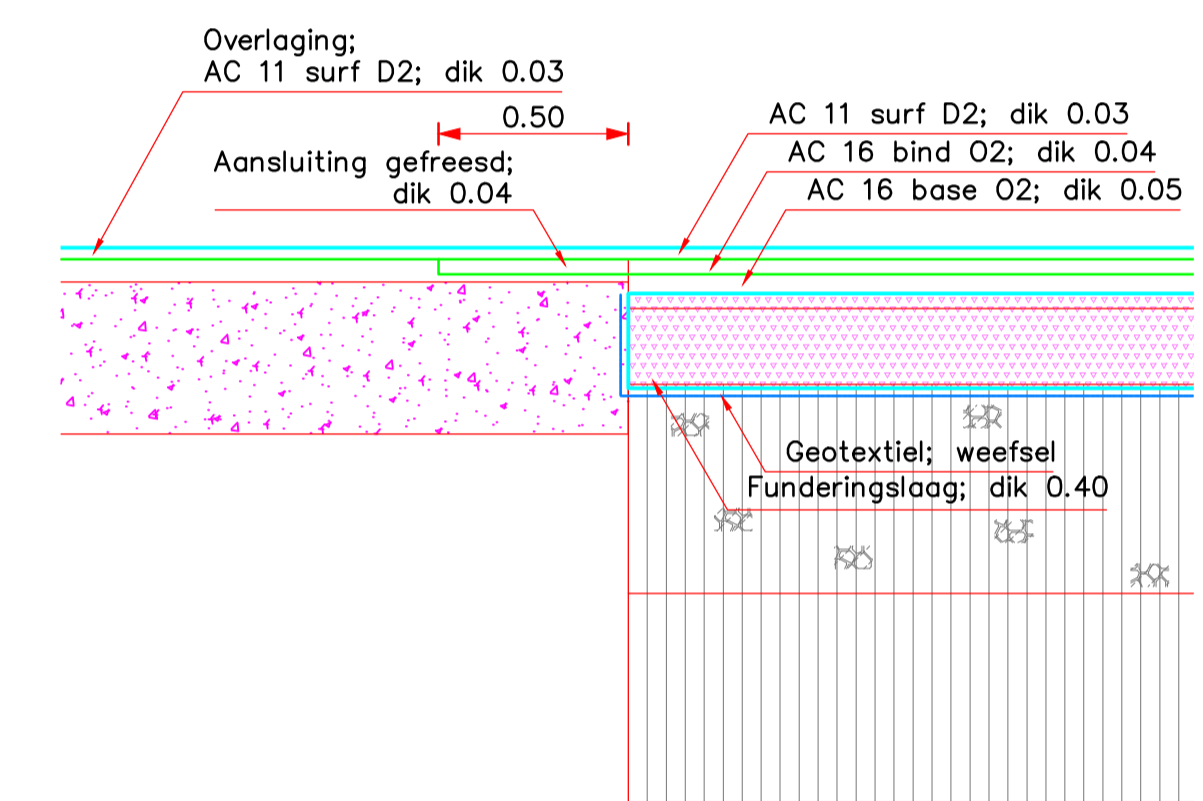

DETAIL C

schaal 1:20

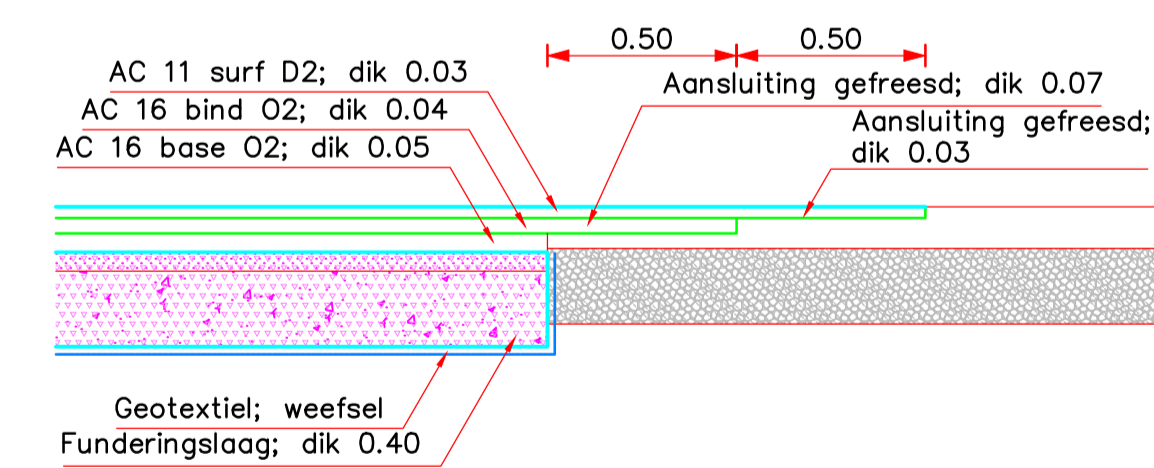

rijkswaterstaat zeeland	afdeling WVI	Zeeuwse Stroom bv
Project Zeeweringen Dijk Walsoorden Detail 1 t/m 7 & detail A t/m C		bestek 31051484
		REVISIE
getekend SV	d.d. 18-1-'13	school 1:100
gecontroleerd WvB	d.d. 18-1-'13	
accord	d.d.	in 13 bladen, blad nr. 13
gewijzigd		A1 ZLRW-2012-01413