

teenshot verspruit
in hoogte van -0.70 naar -0.84

Ontgraven kreukelberm en vrijkomend
looiingsmateriaal verwerkt in aanvulling

BEGIN WERK

Hydroblokken, dik 0,45m
leverancier Haringman
ingewassen met steenslag 4/32mm
op steenslag 14/32mm, dik 0,10m
op geotextiel, type 1, leverancier Geopex
aansluitingen aan gewerk met betonmortel


Nol van de Molenpolder


verborgen glooiing


Onderhoudstrook breed 3,00m
USA; dik 0.20 met grond;
dik 0.05 en ingezaaid

Basalt opgenomen en herzet, inclusief filterlaag


Hydroblokken, dik 0,45m 2300kg
leverancier Haringman
ingewassen met steenslag 4/32mm
op steenslag 14/32mm, dik 0,10m
op geotextiel, type 1, leverancier Geopex
aansluitingen ingeqoten met gietasfalt

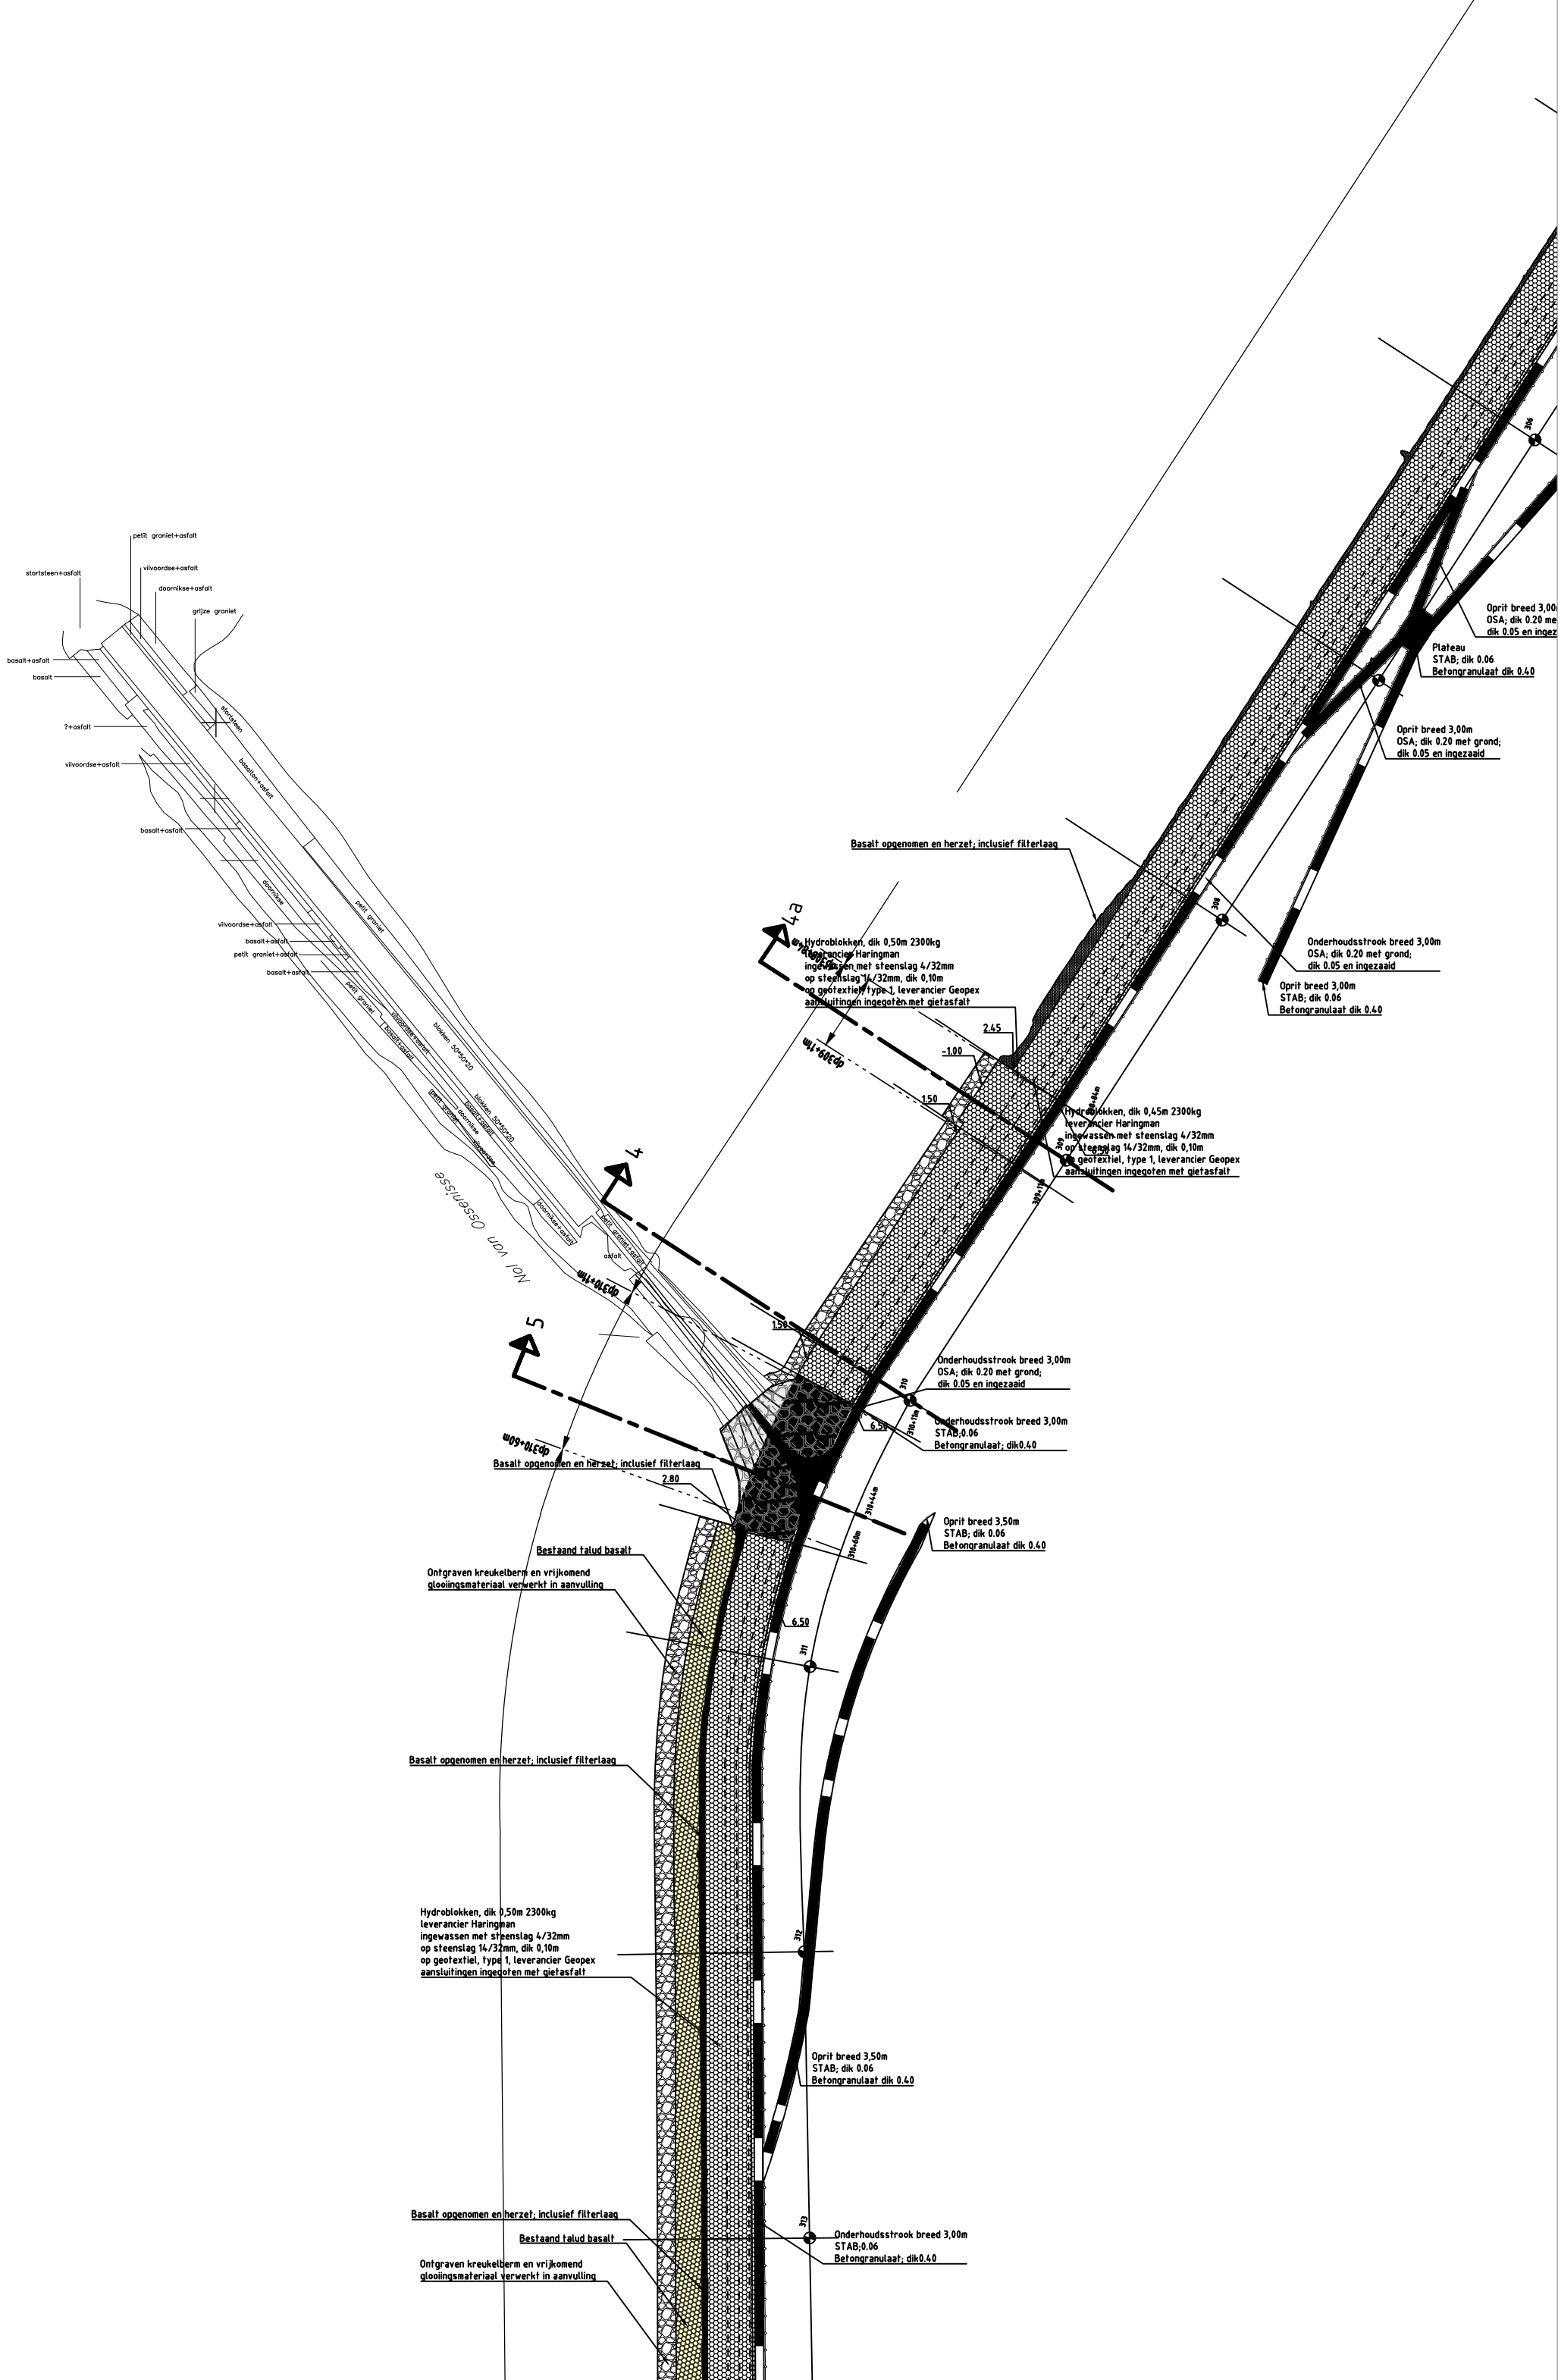

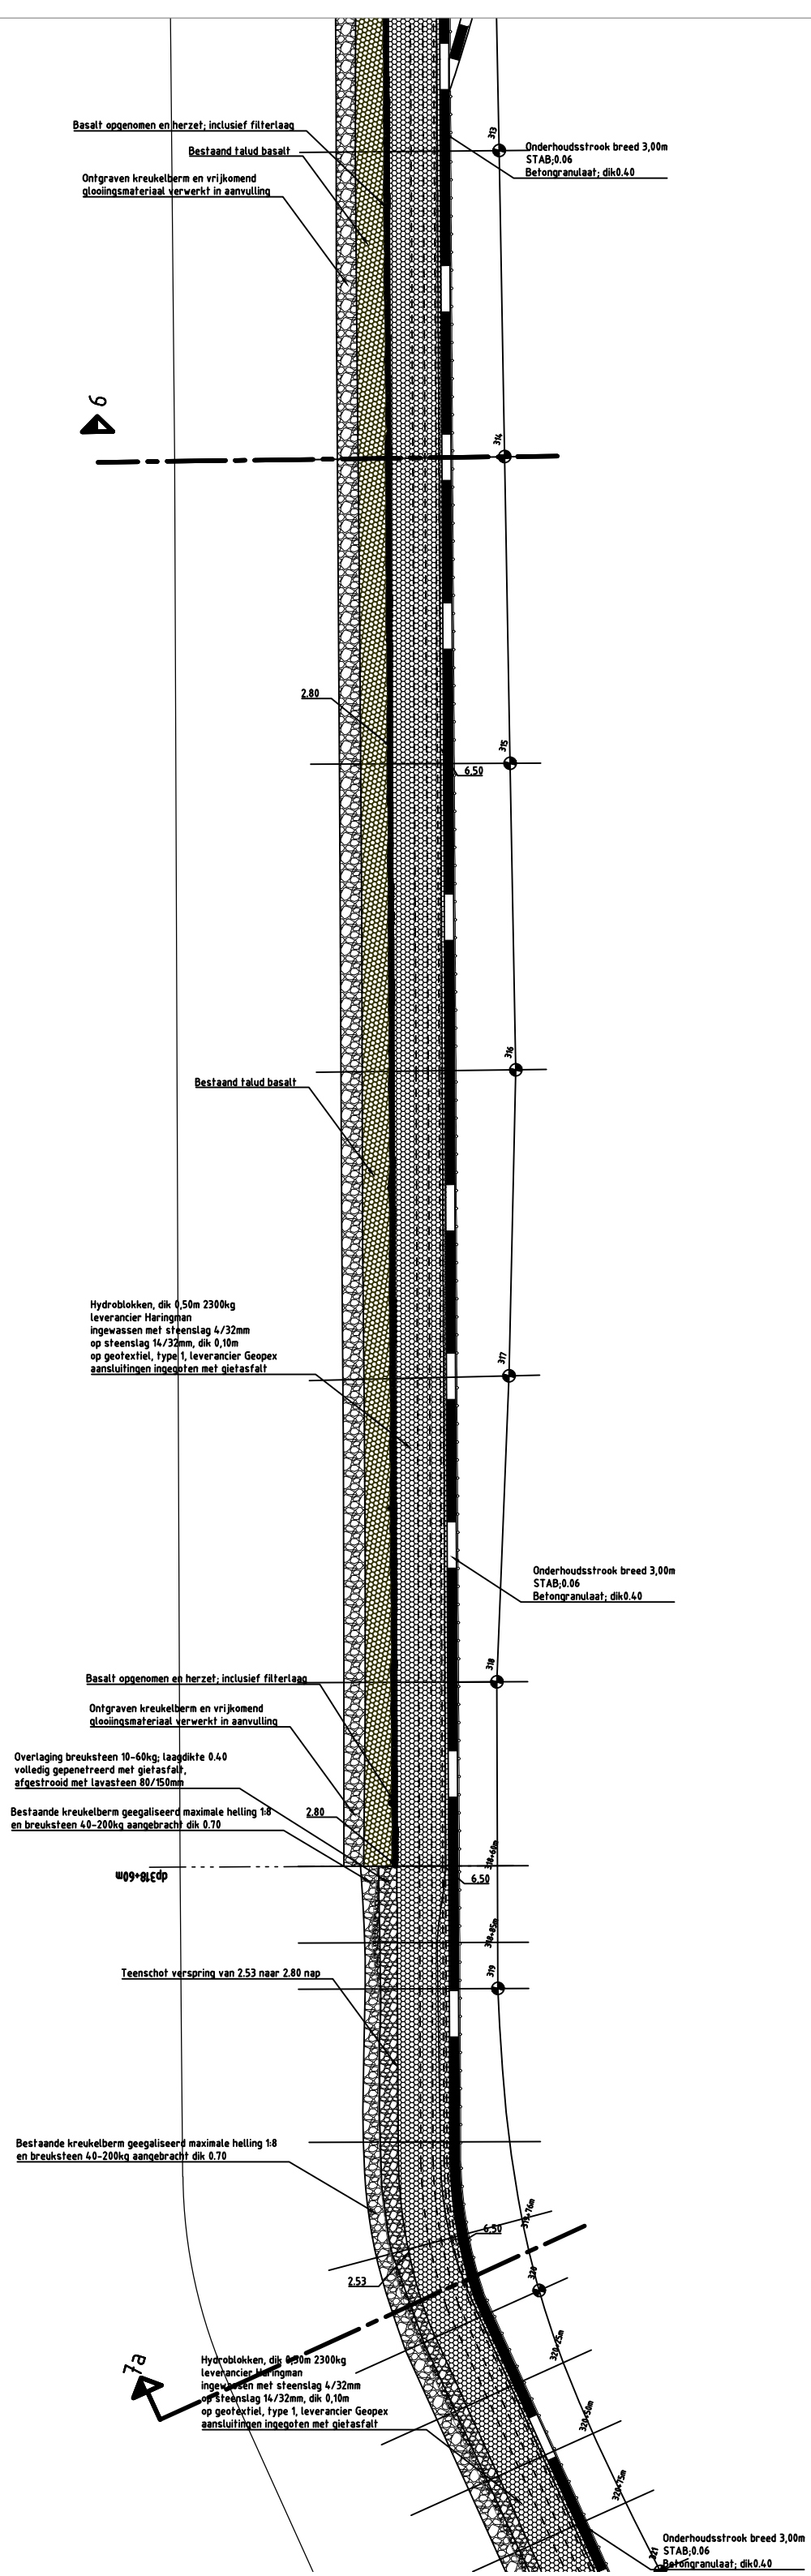

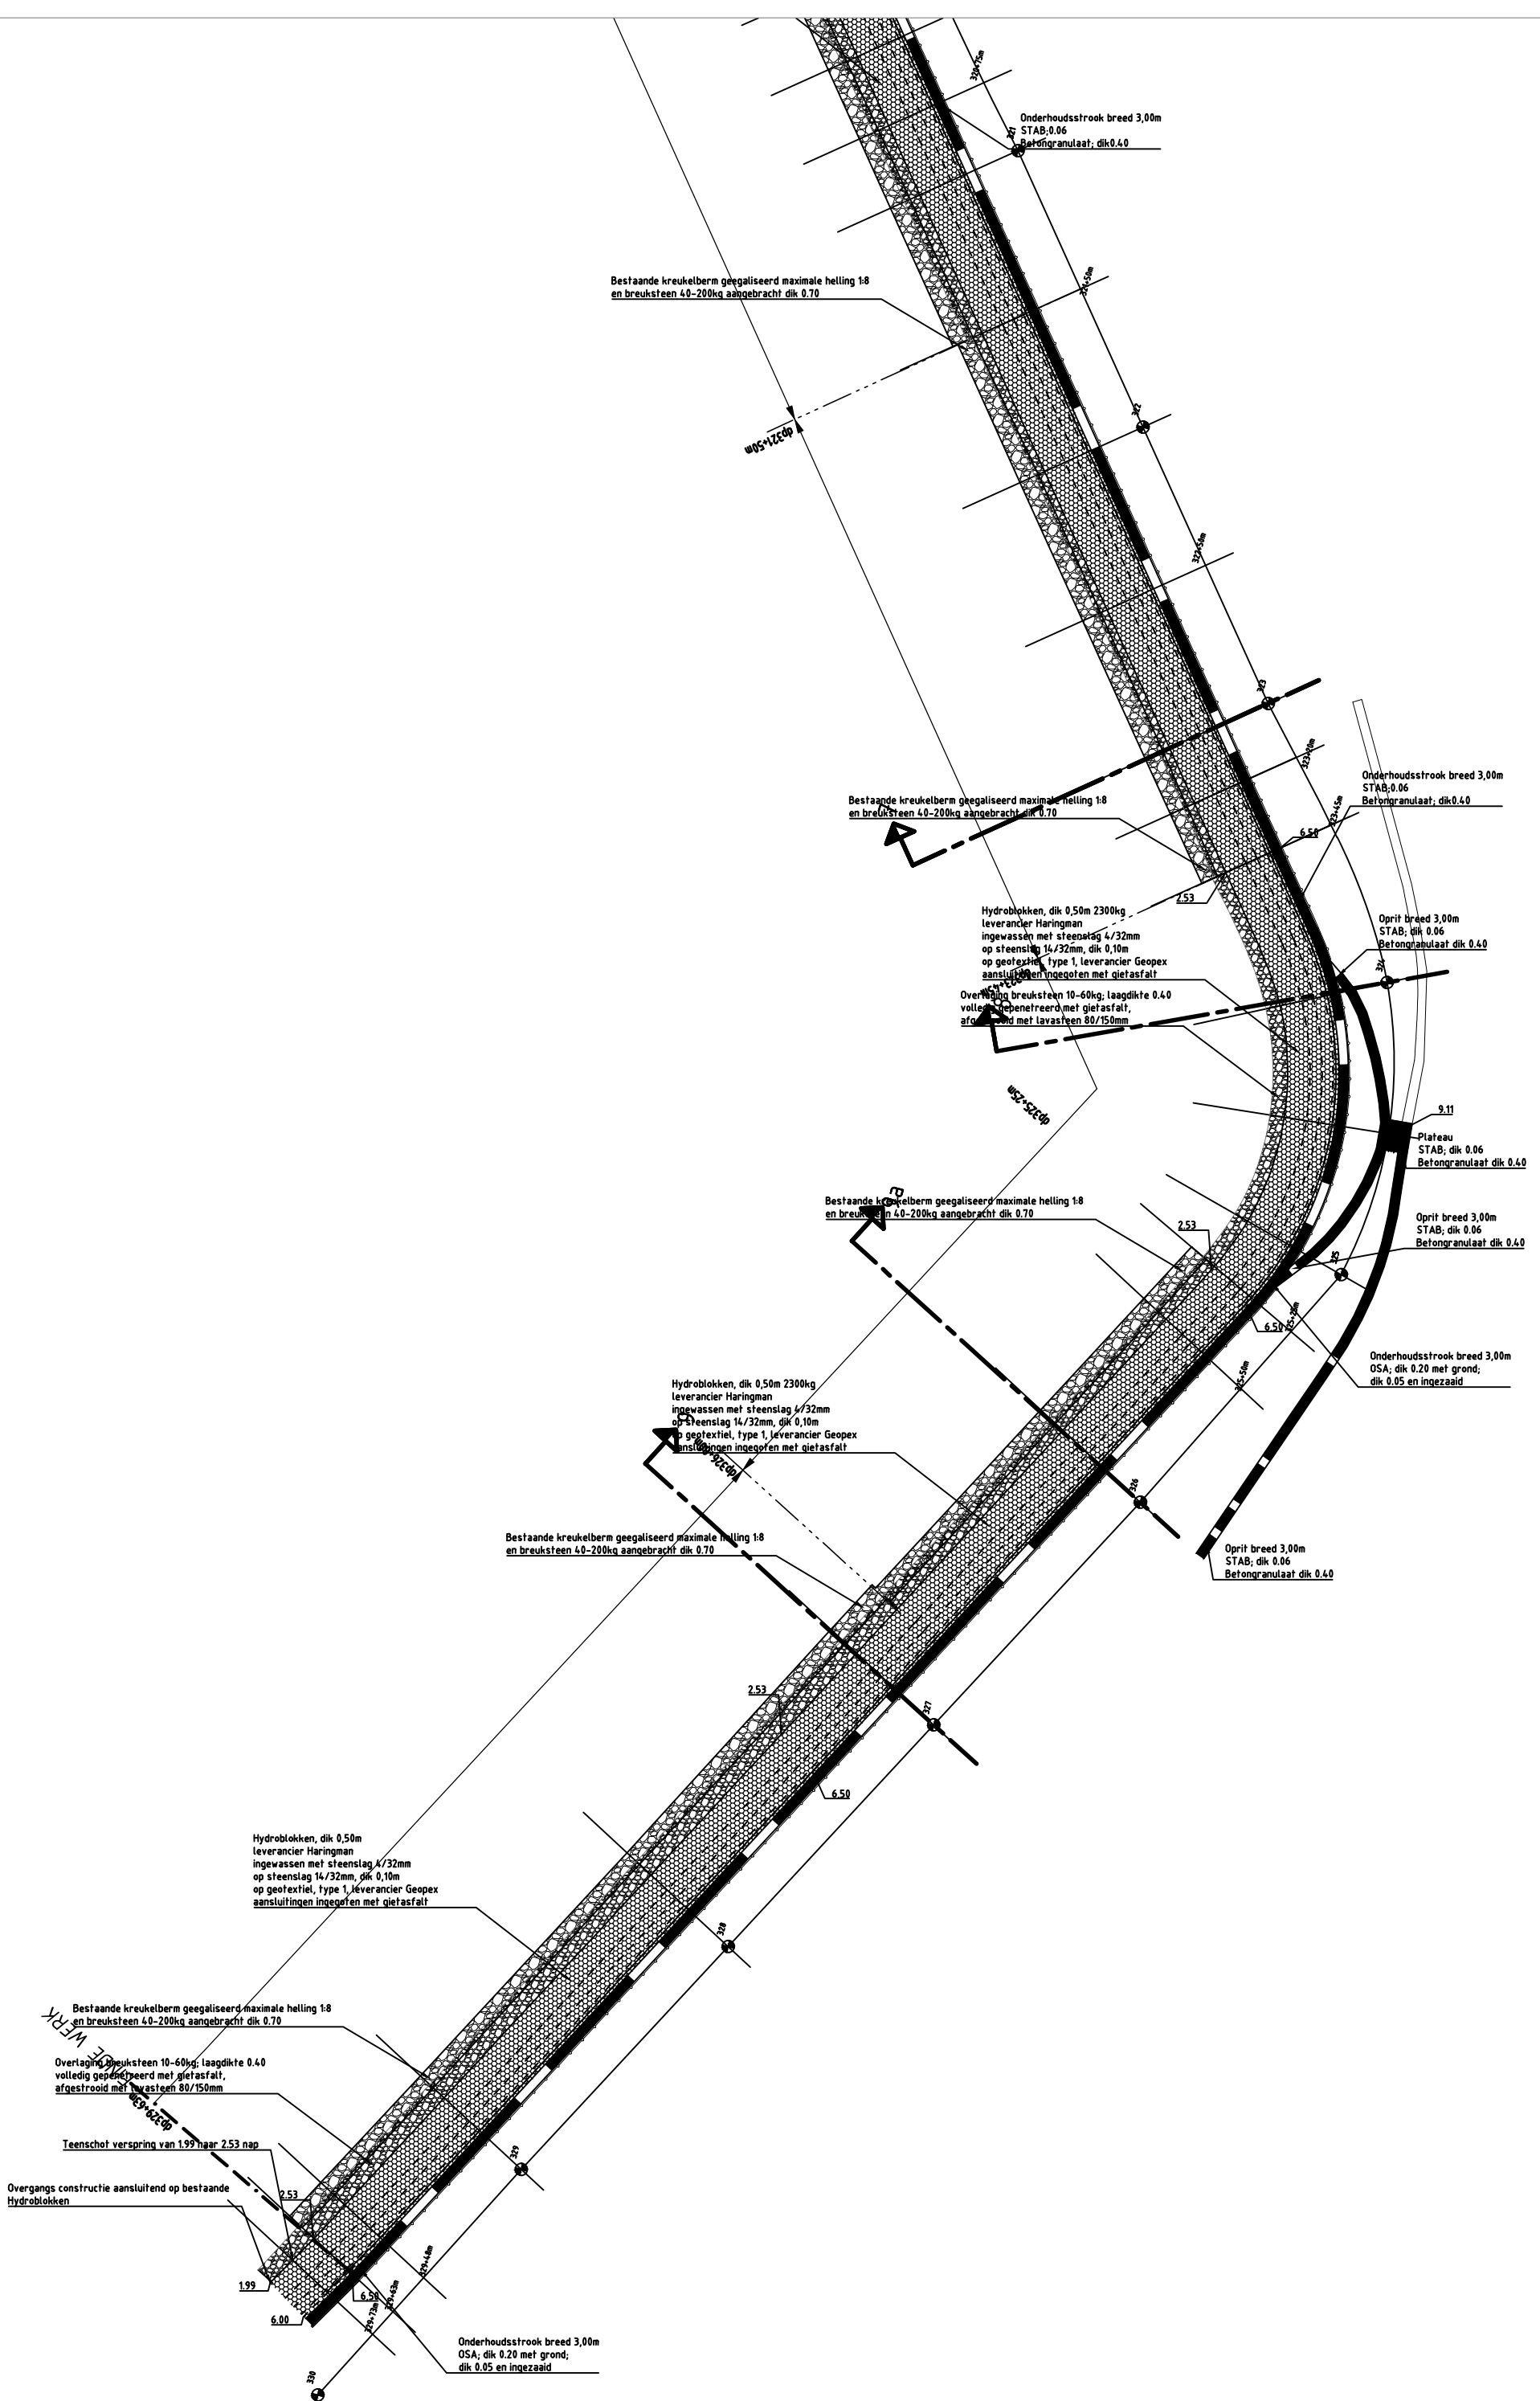


Werkprofiel dijkgpaal 298+10m
 schaal 1:100

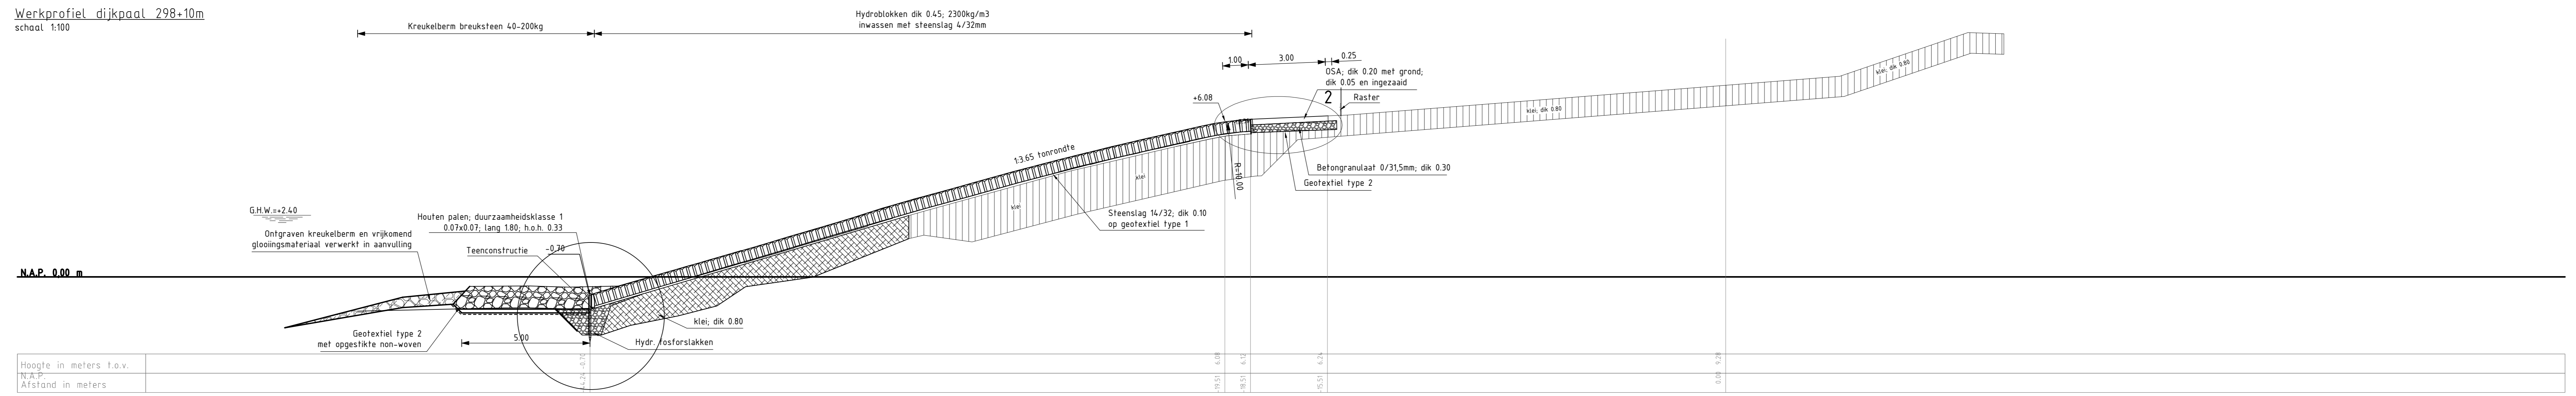

Dwarsprofiel 1
 Van dp298+10m tot dp299+67m

DWARSPROFIEL 1
 Werkprofiel dijkgpaal 298+63m
 schaal 1:100


Werkprofiel dijkgpaal 298+63m
 schaal 1:100

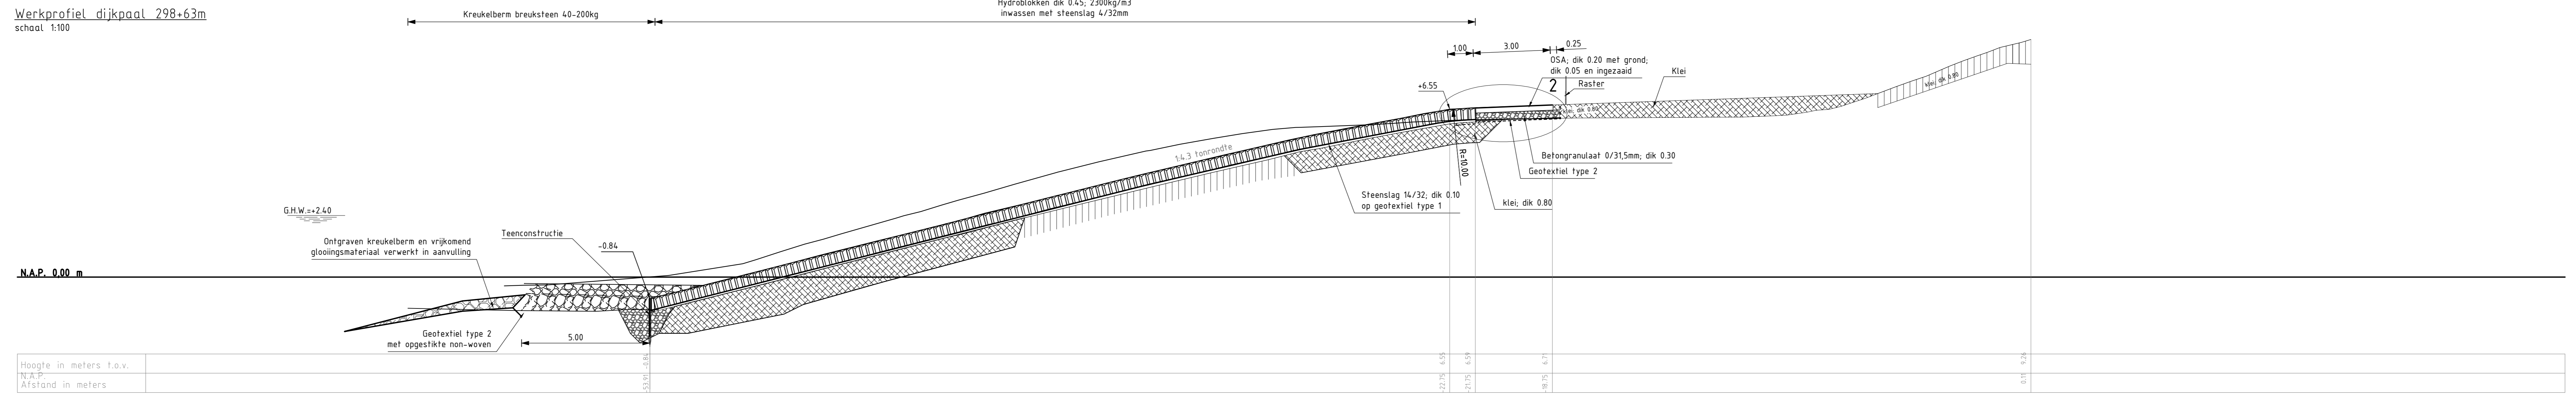

Dwarsprofiel 1
 Van dp298+10m tot dp299+67m

DWARSPROFIEL 1
 Werkprofiel dijkgpaal 299+67m
 schaal 1:100

Werkprofiel dijkgpaal 299+67m
 schaal 1:100

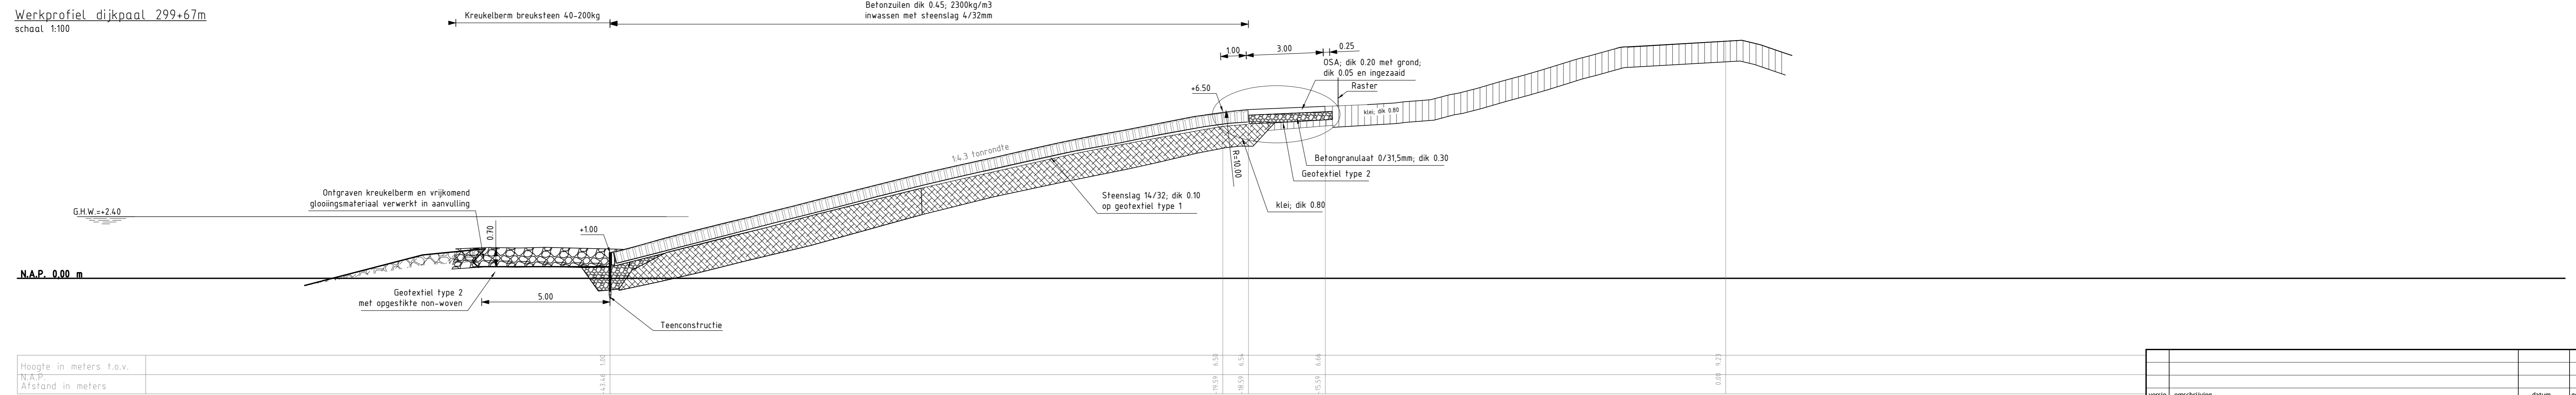


Dwarsprofiel 1
 Van dp298+10m tot dp299+67m

Waterschap Scheldestromen		datum		getekend		gecont.	
onderwerp: Revisie Kop van Ossensisse							
omschrijving: dwars profiel 1							
getekend	paraaf	afd.	datum	formaat:	AD	aantal bladen:	9
gezien		IGA/GEO	26-10-2011	schaal:	1:100	blad:	1
gecontroleerd		IGA/GEO		teknr.		opdrachtnr.	

DWARSPROFIEL 2
 Werkprofiel dijkpaal 299+67m
 schaal 1:100

Werkprofiel dijkpaal 299+67m
 schaal 1:100

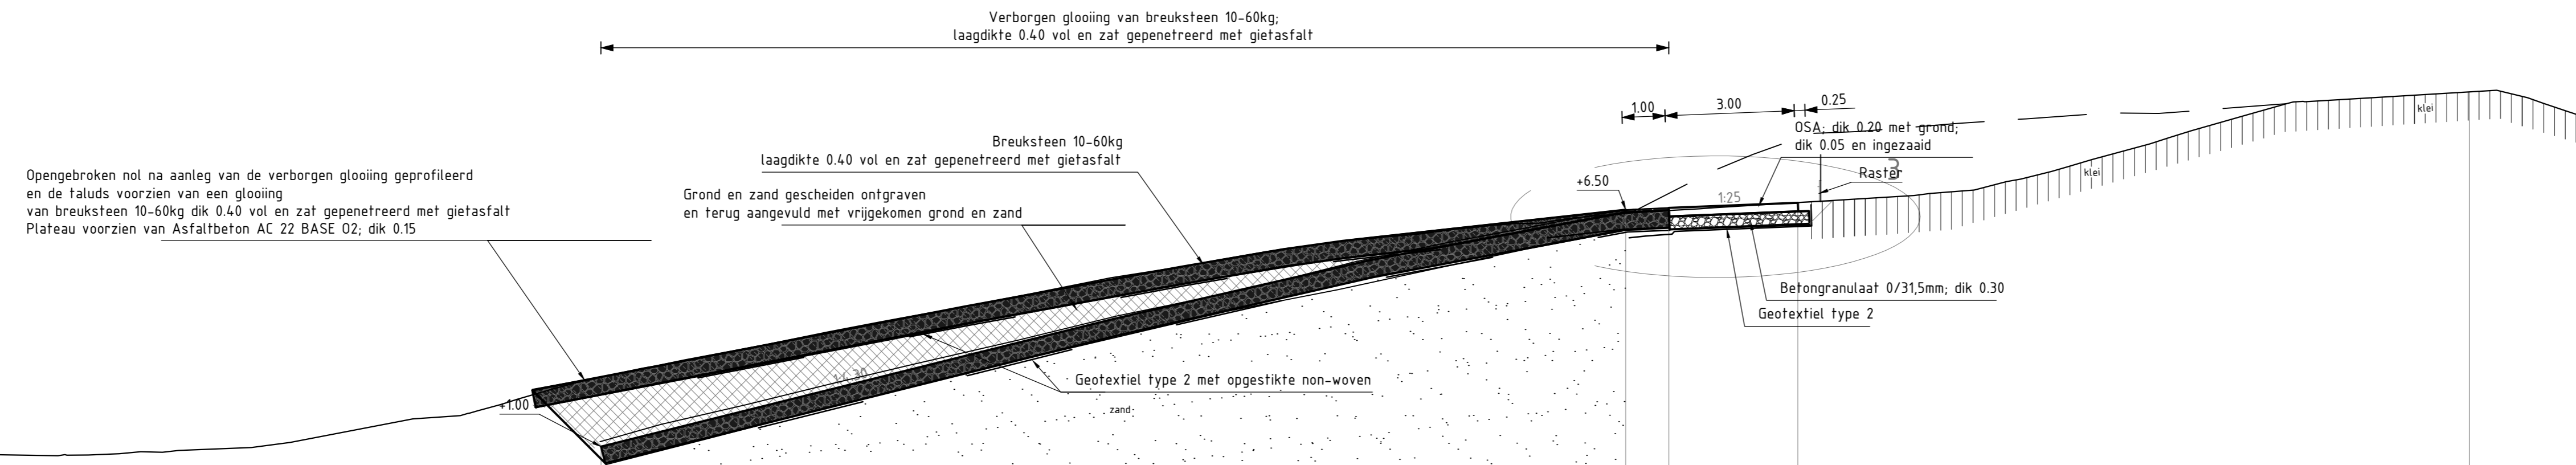


N.A.P. 0.00 m

Hoogte in meters t.o.v. N.A.P.	Afstand in meters

Dwarsprofiel 2
 Van dp299+67m tot dp300+15m

DWARSPROFIEL 2
 Werkprofiel dijkpaal 300+15m
 schaal 1:100

Werkprofiel dijkpaal 300+15m
 schaal 1:100

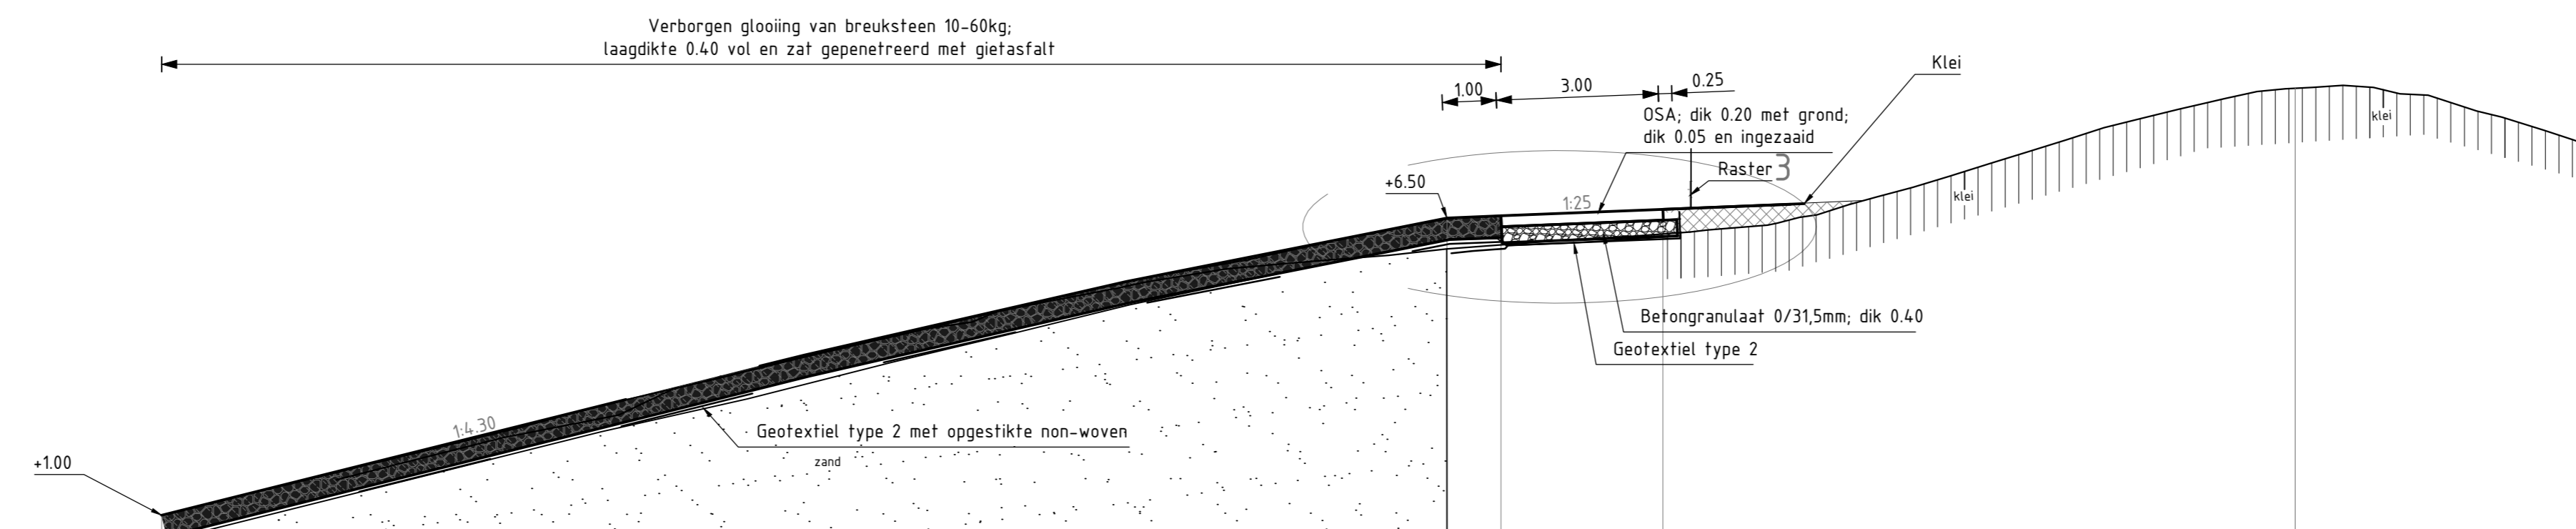

N.A.P. 0.00 m


Hoogte in meters t.o.v. N.A.P.	Afstand in meters

Dwarsprofiel 2
 Van dp299+67m tot dp300+15m

versie	omschrijving	datum	getekend	gecont.
Waterschap Scheldestromen				
Onderwerp: Revisie Kop van Ossensisse				
Omschrijving: dwarsprofiel 2				
getekend	paraaf	afd.	datum	formaat: A0
gezien		IGA/GEO	26-10-2011	schaal: 1:100
gecontroleerd			teknr.	opdrachtnr.
				aantal bladen: 9
				blad: 2

DWARSPROFIEL 3
 Werkprofiel dijkpaal 300+15m
 schaal 1:100


Werkprofiel dijkpaal 300+15m
 schaal 1:100

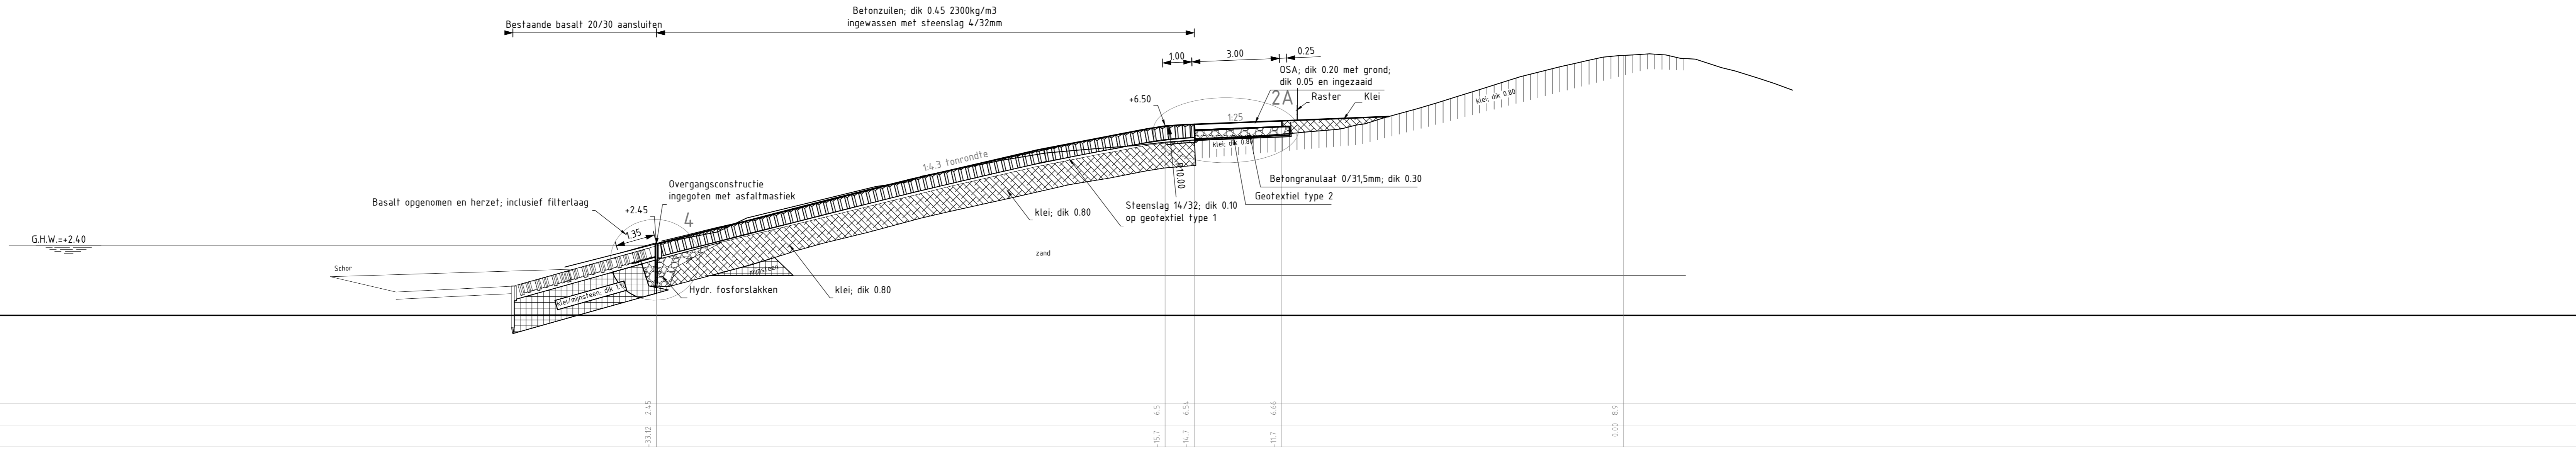

Dwarsprofiel 3
 Van dp300+15m tot dp308+84m

DWARSPROFIEL 3
 Werkprofiel dijkpaal 300+50m
 schaal 1:100


Werkprofiel dijkpaal 300+50m
 schaal 1:100

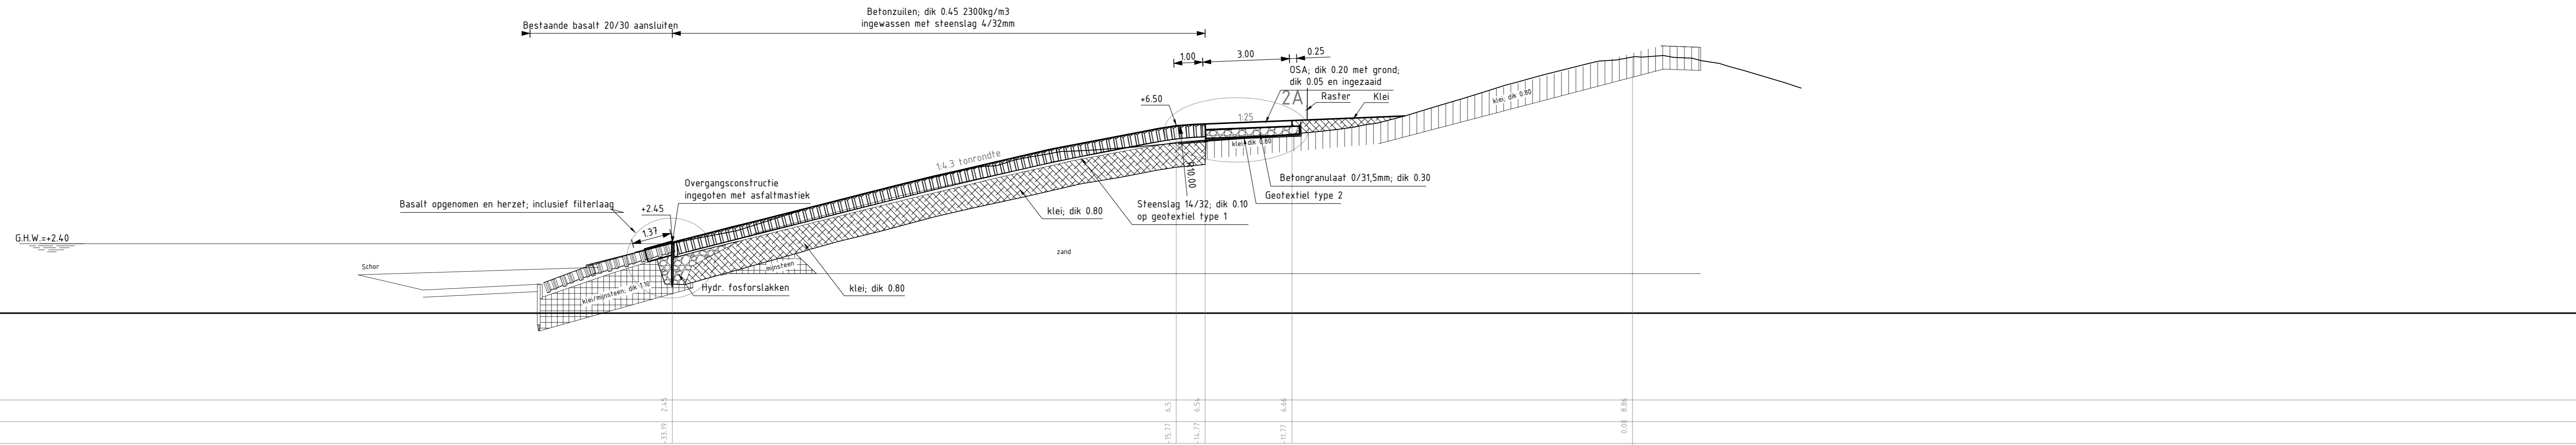

Dwarsprofiel 3
 Van dp300+15m tot dp308+84m

DWARSPROFIEL 3
 Werkprofiel dijkpaal 308+84m
 schaal 1:100

Werkprofiel dijkpaal 308+84m
 schaal 1:100

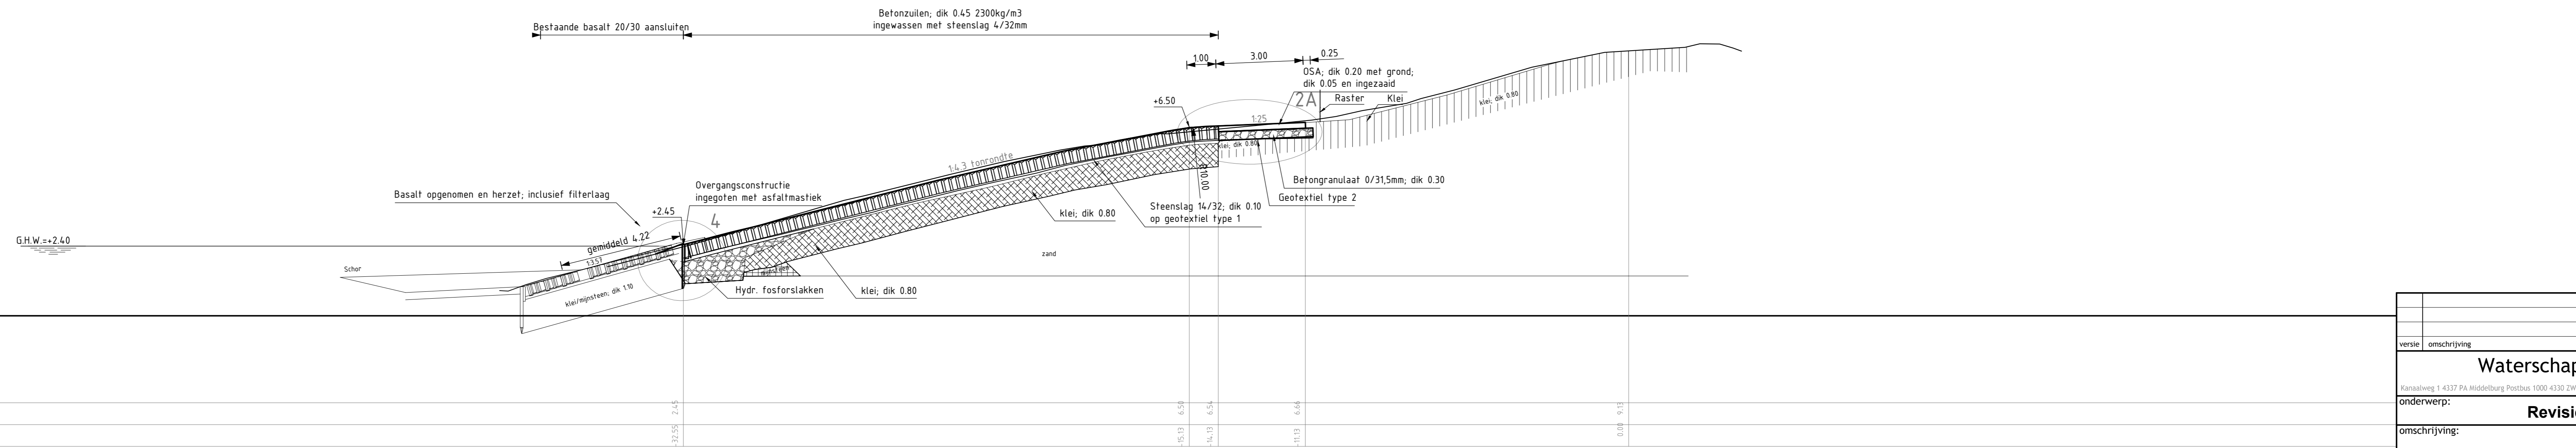


Dwarsprofiel 3
 Van dp300+15m tot dp308+84m

versie	omschrijving	datum	getekend	gecont.
Waterschap Scheldestromen				
Onderwerp: Revisie Kop van ossenisse				
Omschrijving: dwarsprofiel 3				
getekend	revisie	IG/A/GEO	26-10-2011	formaat: A0 schaal: 1:100
gezien		IG/A/GEO		teknr.
gecontroleerd				opdrachtnr.
		aantal bladen: 9		blad: 3

DWARSPROFIEL 4

Werkprofiel dijkspaal 308+84m
 schaal 1:100

Werkprofiel dijkspaal 308+84m
 schaal 1:100

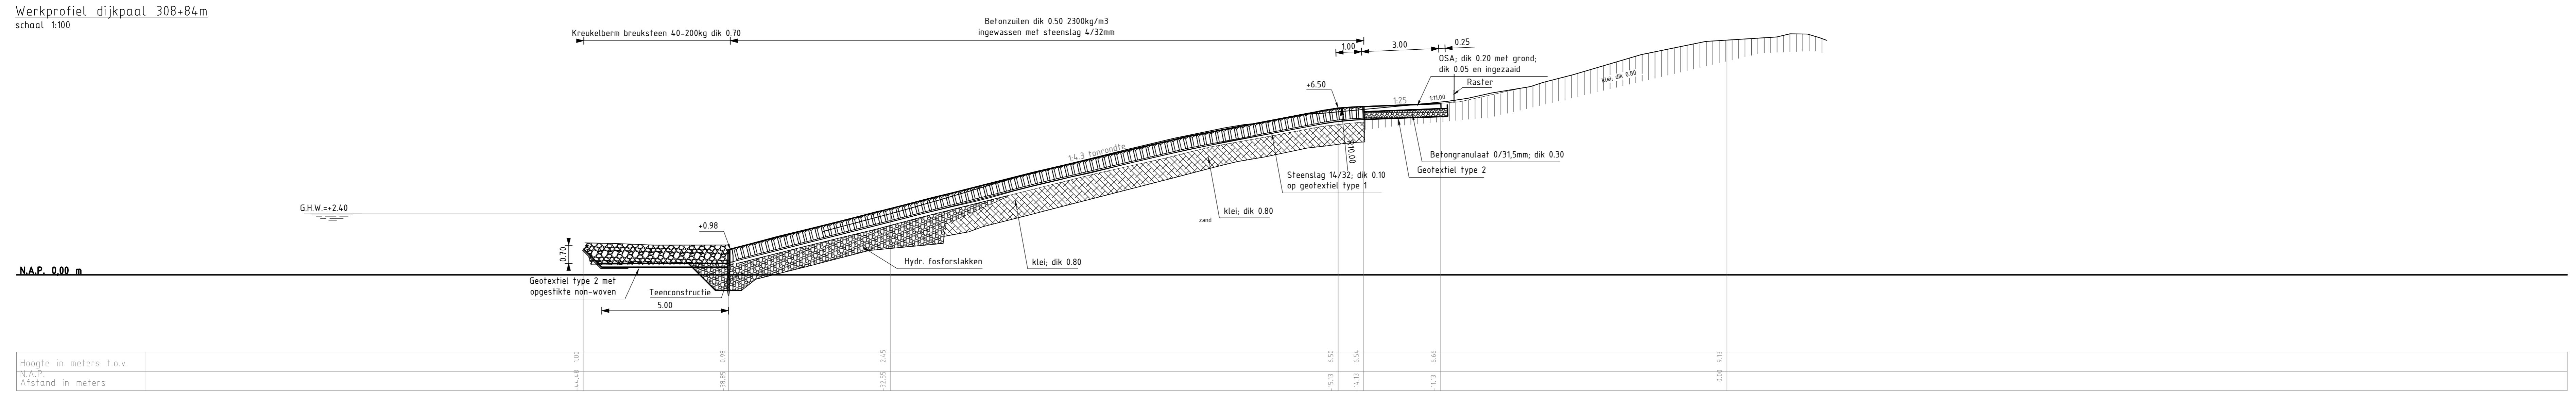


Dwarsprofiel 4a
 Van dp308+84m tot dp309+11m

DWARSPROFIEL 4

Werkprofiel dijkspaal 309+11m
 schaal 1:100

Werkprofiel dijkspaal 309+11m
 schaal 1:100

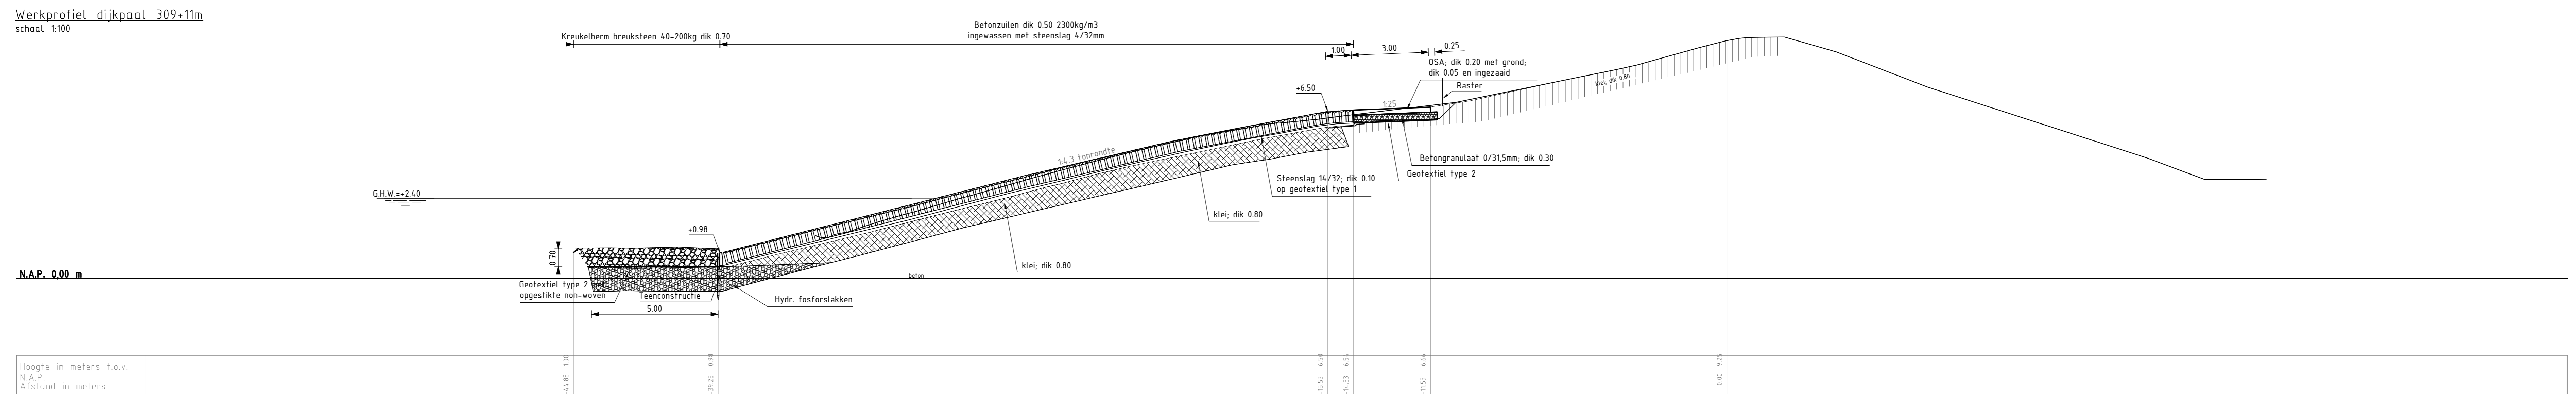


Dwarsprofiel 4a
 Van dp308+84m tot dp309+11m

DWARSPROFIEL 4

Werkprofiel dijkspaal 310+11m
 schaal 1:100

Werkprofiel dijkspaal 310+11m
 schaal 1:100

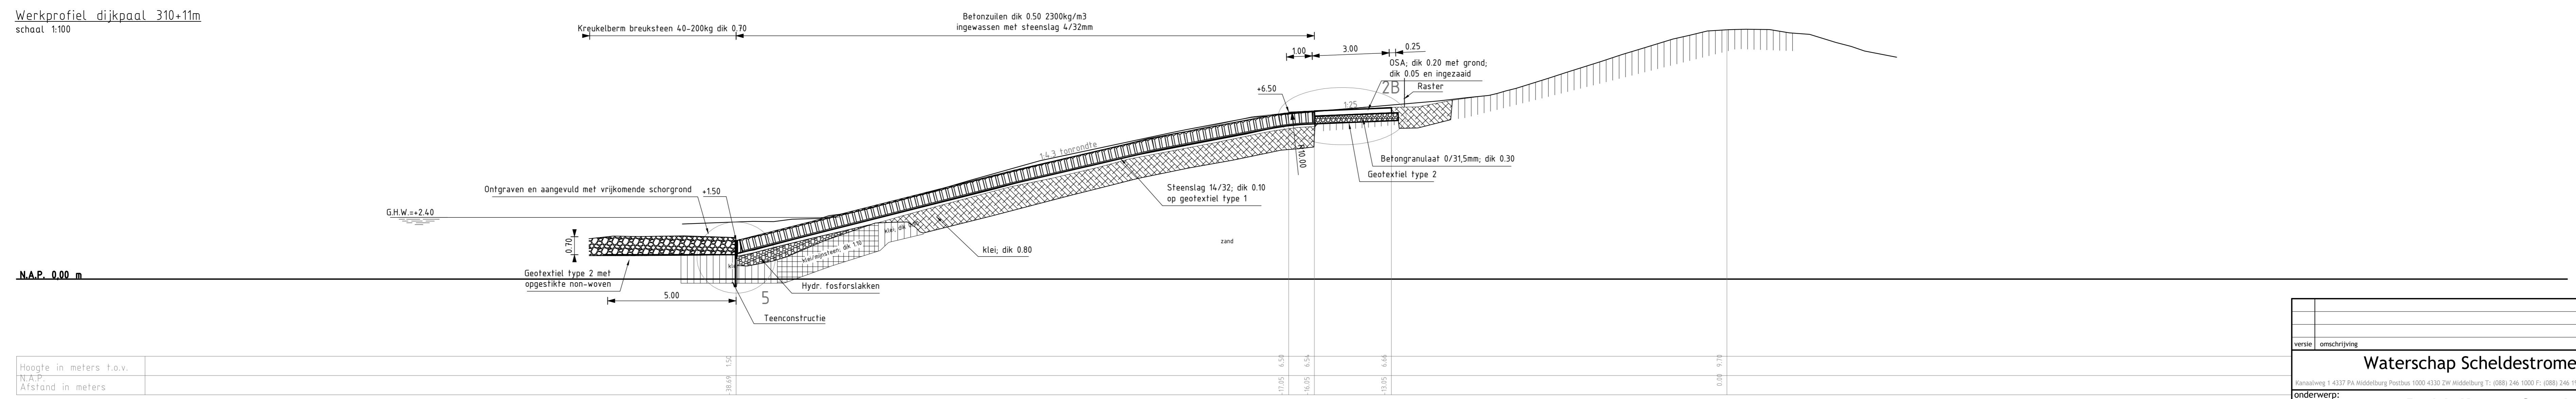

Dwarsprofiel 4
 Van dp309+11m tot dp310+11m



versie	omschrijving	datum	getekend	gecont.
Waterschap Scheldestromen				
onderwerp: Revisie Kop van Ossensisse				
omschrijving: Dwarsprofielen 4				
getekend	paraaf	afg.	datum	formaat: A0
gezien		IGA/GEO	26-10-2011	1:100
gecontroleerd		IGA/GEO	teknr.	opdrachtnr.
				aantal bladen: 9
				blad: 4

Topografische ondergrond: (C) Topografische Dienst Kadaster
 Topografische ondergrond: (C) Regionaal samenwerkingsverband Zeeland GBKN
 Kadaster, Middelburg

DWARSPROFIEL 5

Werkprofiel dijkpaal 310+44m
 schaal 1:100

Werkprofiel dijkpaal 310+44m
 schaal 1:100

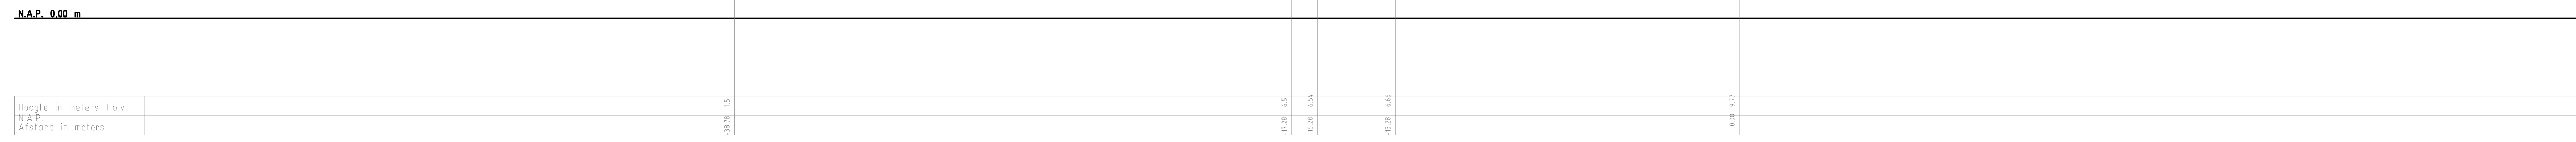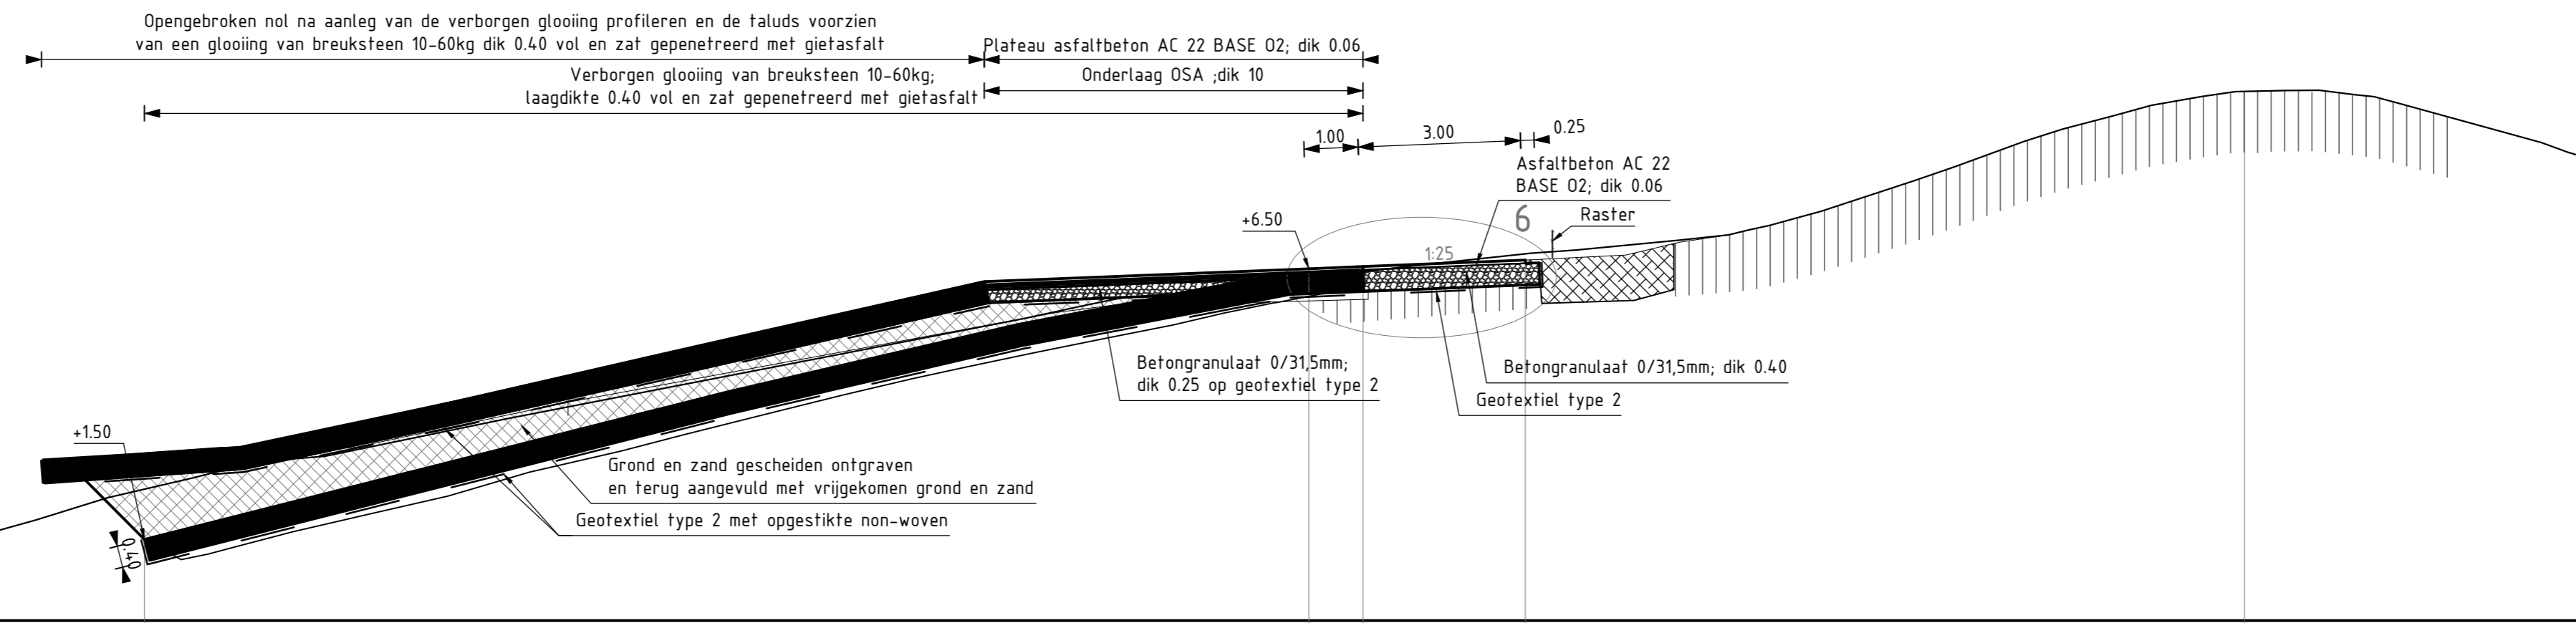

Dwarsprofiel 5
 Van dp310+1m tot 310+60m



DWARSPROFIEL 6

Werkprofiel dijkpaal 310+60m
 schaal 1:100

Werkprofiel dijkpaal 310+60m
 schaal 1:100

Bestaande kreukelberm geëgaliseerd en gelijkmatig aangevuld met vrijkomende natuursteen, breed 5.00

Betonzulen dik 0.50 2300kg/m3 ingewassen met steenslag 4/32mm

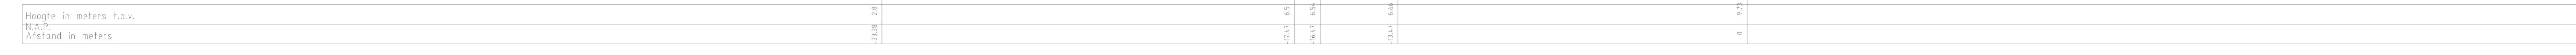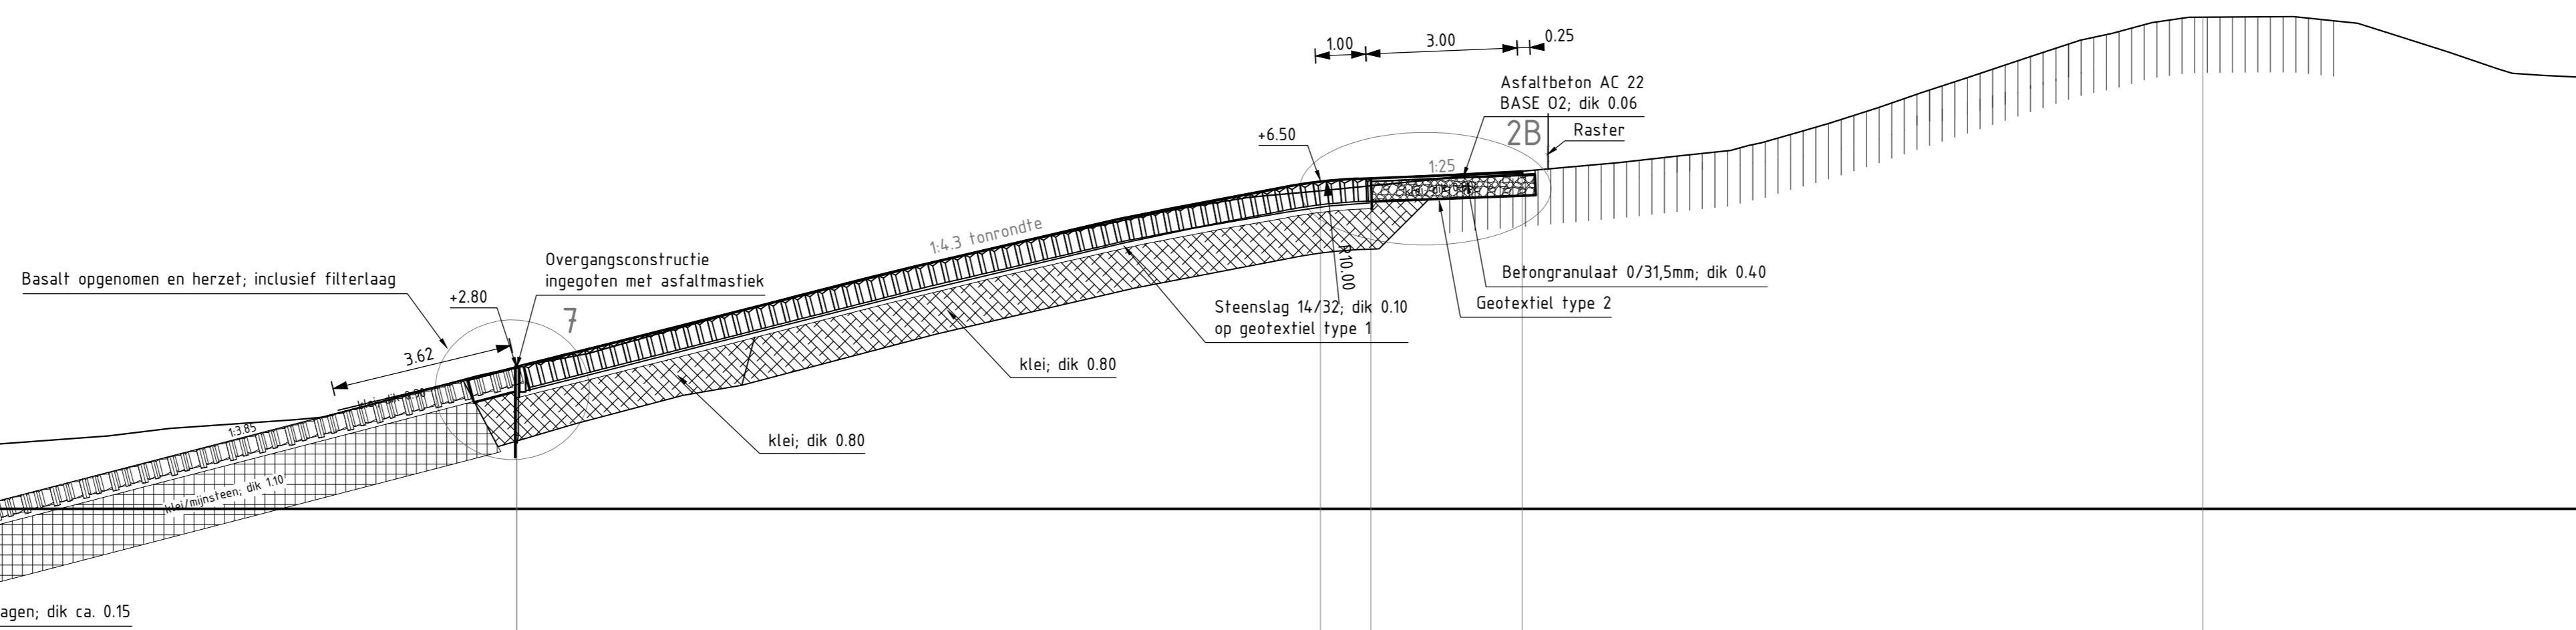

Dwarsprofiel 6
 Van dp310+60m tot dp310+60m



DWARSPROFIEL 6

Werkprofiel dijkpaal 318
 schaal 1:100

Werkprofiel dijkpaal 318
 schaal 1:100

Bestaande kreukelberm geëgaliseerd en gelijkmatig aangevuld met vrijkomende natuursteen, breed 5.00

Betonzulen dik 0.50 2300kg/m3 ingewassen met steenslag 4/32mm

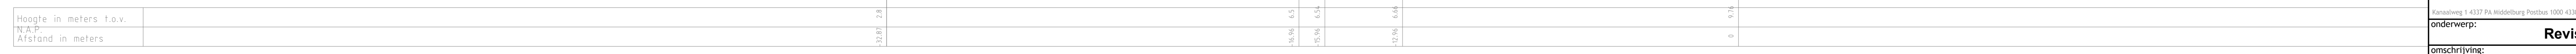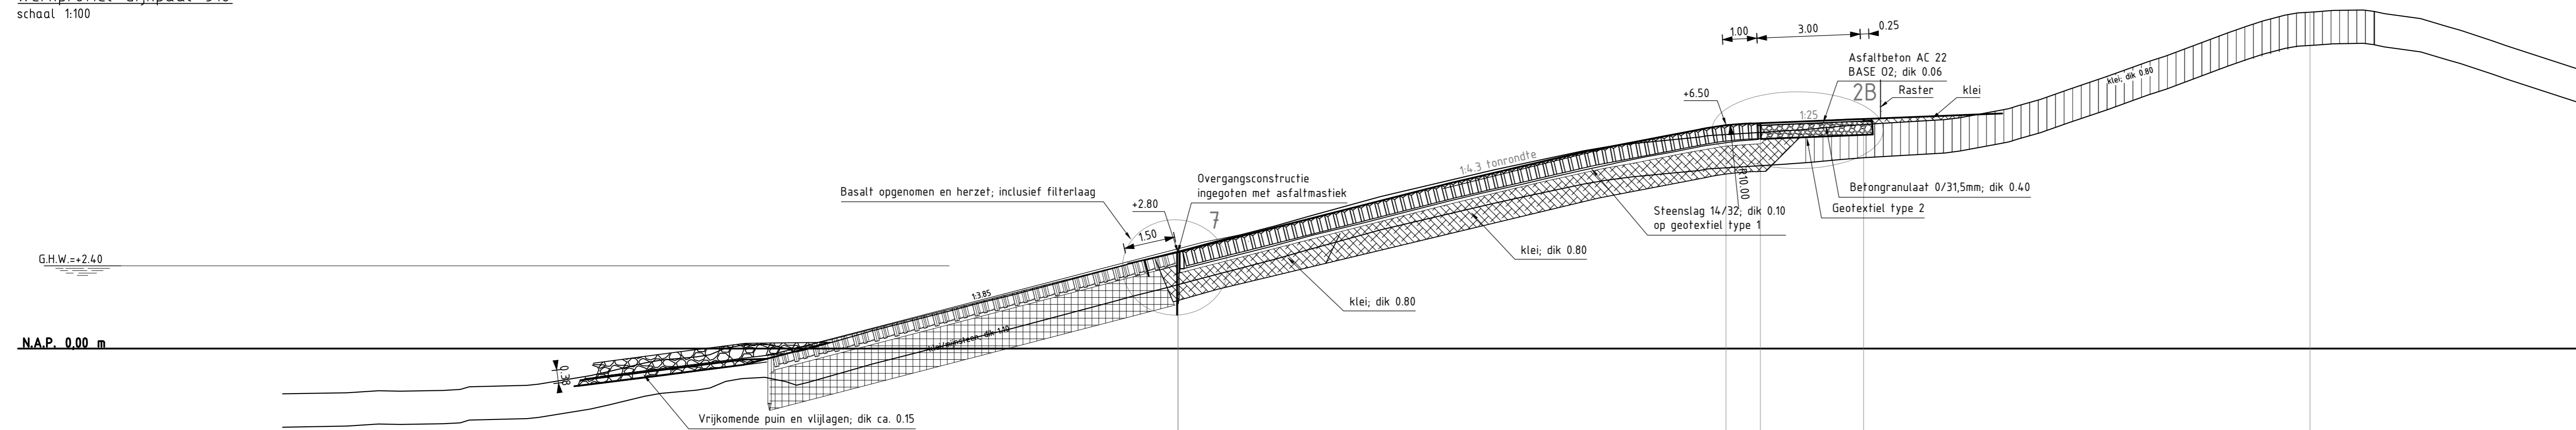

Dwarsprofiel 6
 Van dp318+60m tot dp318+60m


Waterschap Scheldestromen		datum		getekend		gecont.	
onderwerp: Revisie Kop van Ossensisse							
omschrijving: Dwarsprofielen 5 en 6							
getekend	revisie	paraaf	afd. IGA/GEO	datum	26-10-2011	formaat:	AD
gezien				schaal:	1:100	aantal bladen:	9
gecontroleerd				teknr.		blad:	5
							opdrachtnr.

Topografische ondergrond: (C) Topografische Dienst Kadaster
 Topografische ondergrond: (C) Regionaal samenwerkingsverband Zeeland GBKN
 Kadaster, Middelburg

DWARSPROFIEL 7A

Werkprofiel dijkpaal 318+60m
schaal 1:100

Werkprofiel dijkpaal 318+60m
schaal 1:100

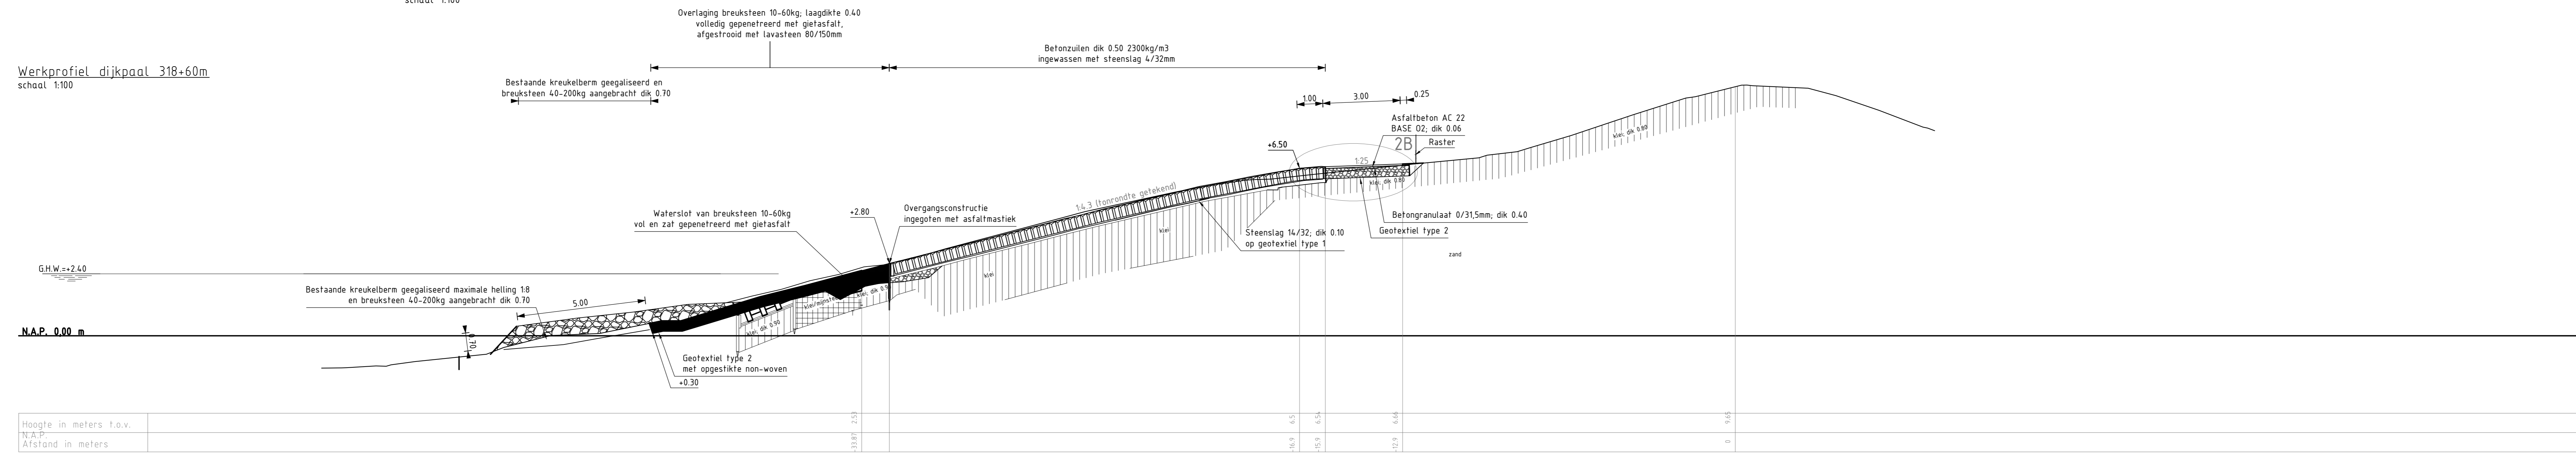


Hoogte in meters t.o.v.	
N.A.P.	
Afstand in meters	

Dwarsprofiel 7
Van dp318+60m tot dp323+45m waarvan benedengrens onderkant overlaging van dp318+60m tot dp321+50m NAP +0.30 zie 7A
van dp321+50m tot dp323+45m NAP +0.80

DWARSPROFIEL 7A

Werkprofiel dijkpaal 318+85m
schaal 1:100

Werkprofiel dijkpaal 318+85m
schaal 1:100

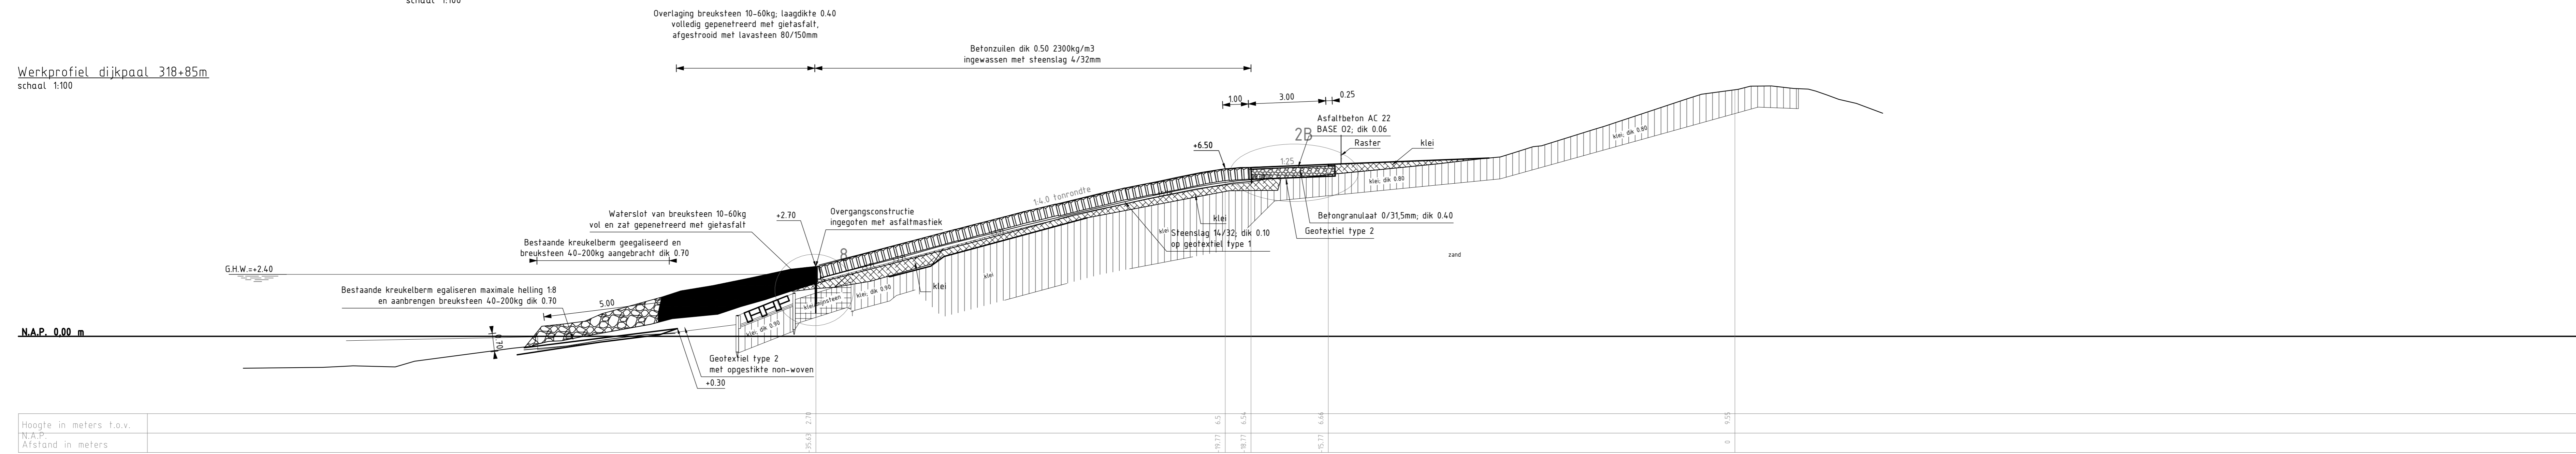

Hoogte in meters t.o.v.	
N.A.P.	
Afstand in meters	


Dwarsprofiel 7
Van dp318+60m tot dp323+45m waarvan benedengrens onderkant overlaging van dp318+60m tot dp321+50m NAP +0.30 zie 7A
van dp321+50m tot dp323+45m NAP +0.80

versie	omschrijving	datum	getekend	gecont.
Waterschap Scheldestromen				
Onderwerp: Revisie Kop van Ossensisse				
Omschrijving: dwarsprofiel 7A				
getekend	paraaf	afd.	datum	formaat: A0
gezien		IGA/GEO	26-10-2011	1:100
gecontroleerd		IGA/GEO		teknr.
				aantal bladen: 9
				blad: 6
				opdrachtnr.

DWARSPROFIEL 7A

Werkprofiel dijkpaal 321
schaal 1:100

Werkprofiel dijkpaal 321
schaal 1:100

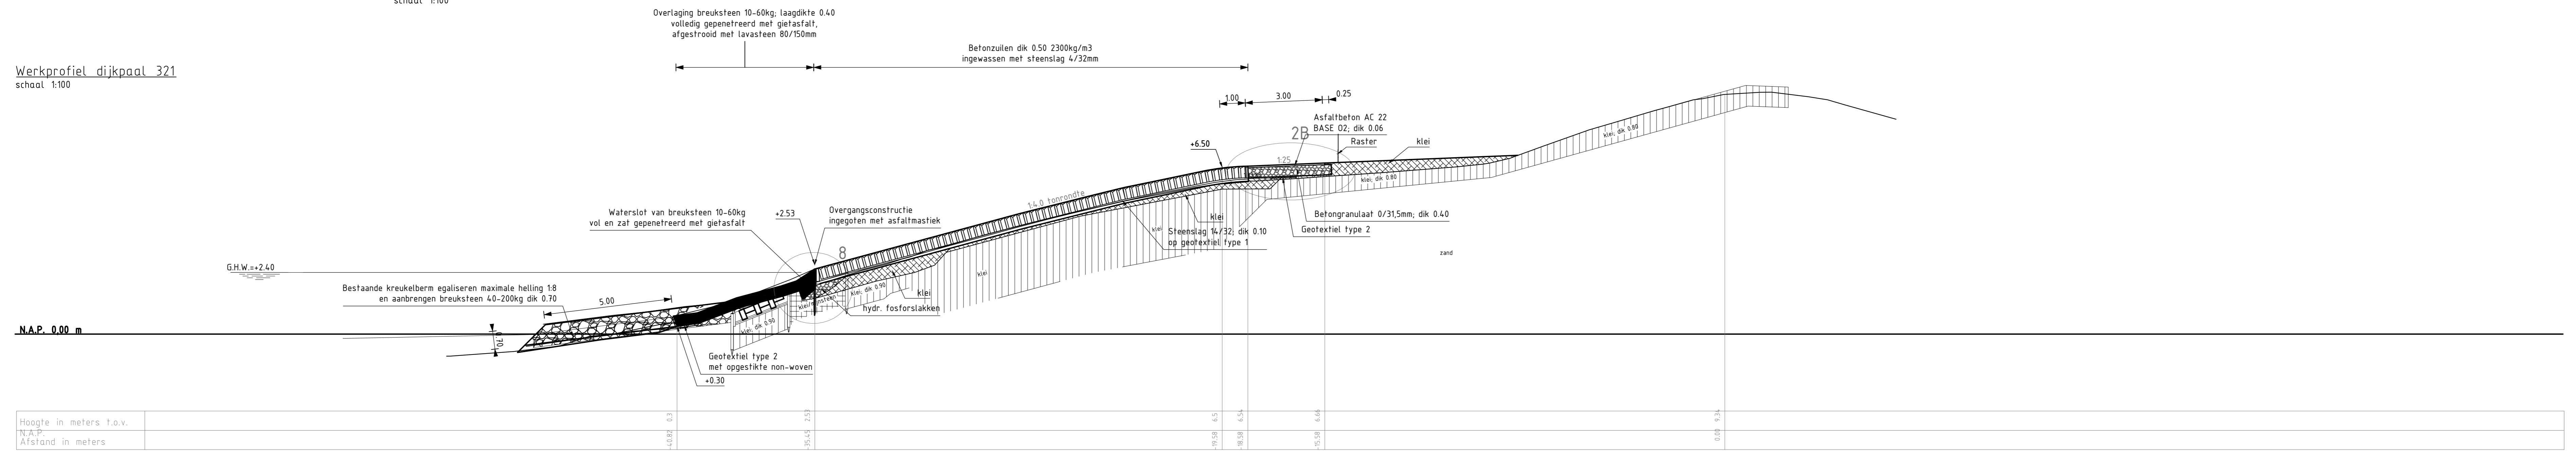


Dwarsprofiel 7
Van dp318+60m tot dp323+45m waarvan behedengrens onderkant overlaging van dp318+60m tot dp321+50m NAP +0.30 zie 7A
van dp321+50m tot dp323+45m NAP +0.80

DWARSPROFIEL 7

Werkprofiel dijkpaal 322
schaal 1:100

Werkprofiel dijkpaal 322
schaal 1:100

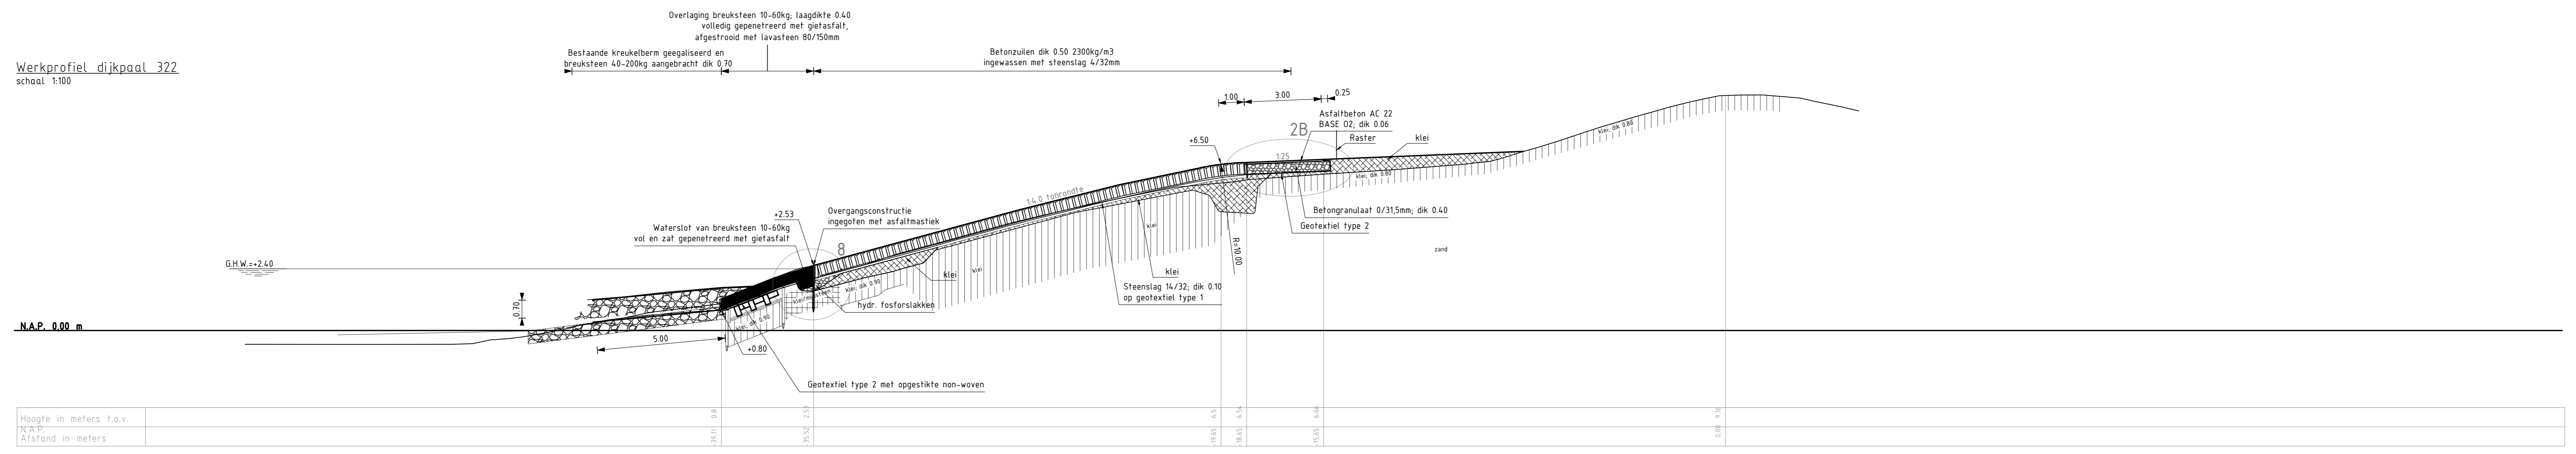


Dwarsprofiel 7
Van dp318+60m tot dp323+45m waarvan behedengrens onderkant overlaging van dp318+60m tot dp321+50m NAP +0.30 zie 7A
van dp321+50m tot dp323+45m NAP +0.80

versie	omschrijving	datum	getekend	gecont.
Waterschap Scheldestromen				
onderwerp: Revisie kop van Ossensisse				
omschrijving: Dwarsprofiel 7 en7A				
getekend	paraaf	afd.	datum	formaat: A0
gezien	revisie	IGA/GEO	26-10-2011	schaal: 1:100
gecontroleerd		IGA/GEO	teknr.	aantal bladen: 9
				blad: 7
				opdrachtnr.

DWARSPROFIEL 8

Werkprofiel dijkspaal 325+25m
 schaal 1:100

Werkprofiel dijkspaal 325+25m
 schaal 1:100

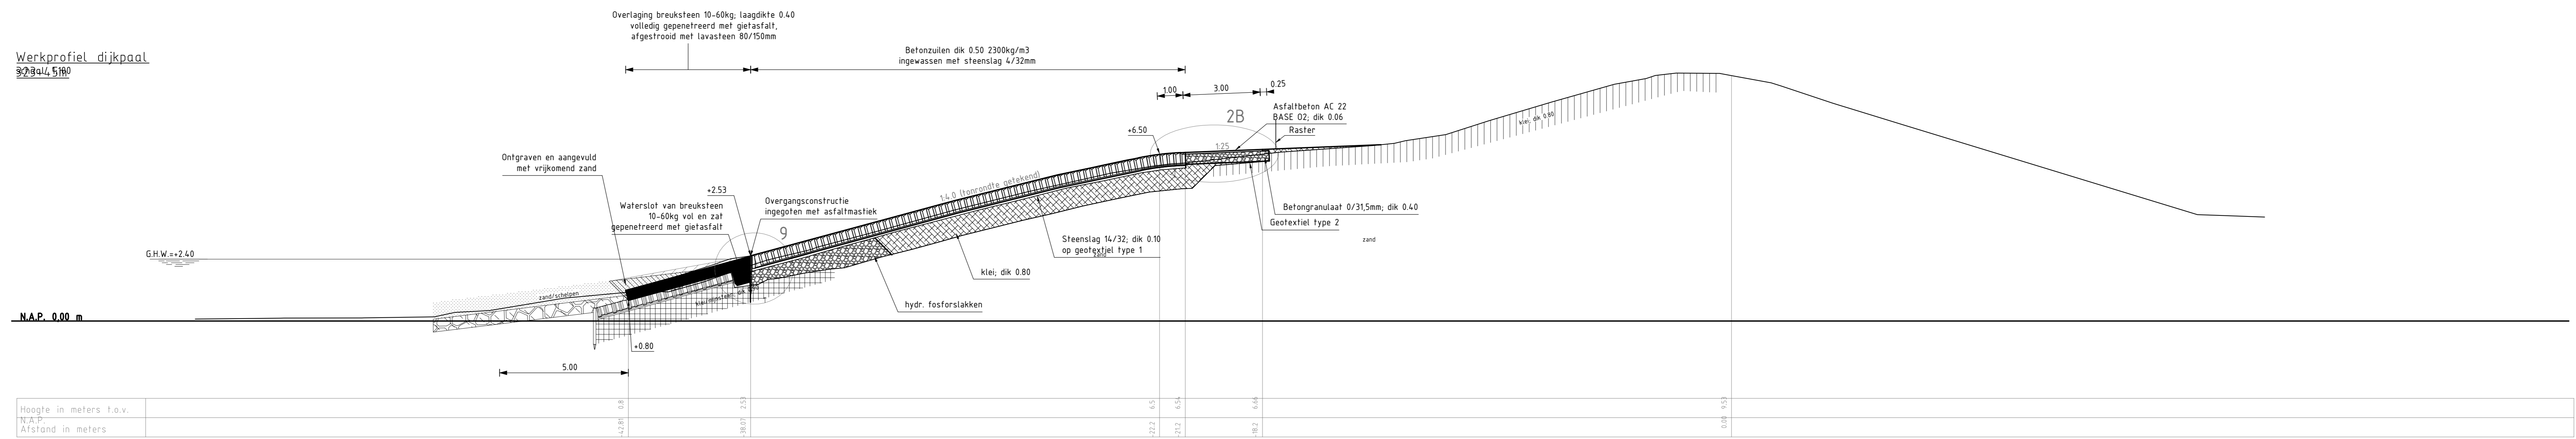


Dwarsprofiel 8
 Van dp323+45m tot dp325+25m

DWARSPROFIEL 8

Werkprofiel dijkspaal 325+25m
 schaal 1:100

Werkprofiel dijkspaal 325+25m
 schaal 1:100

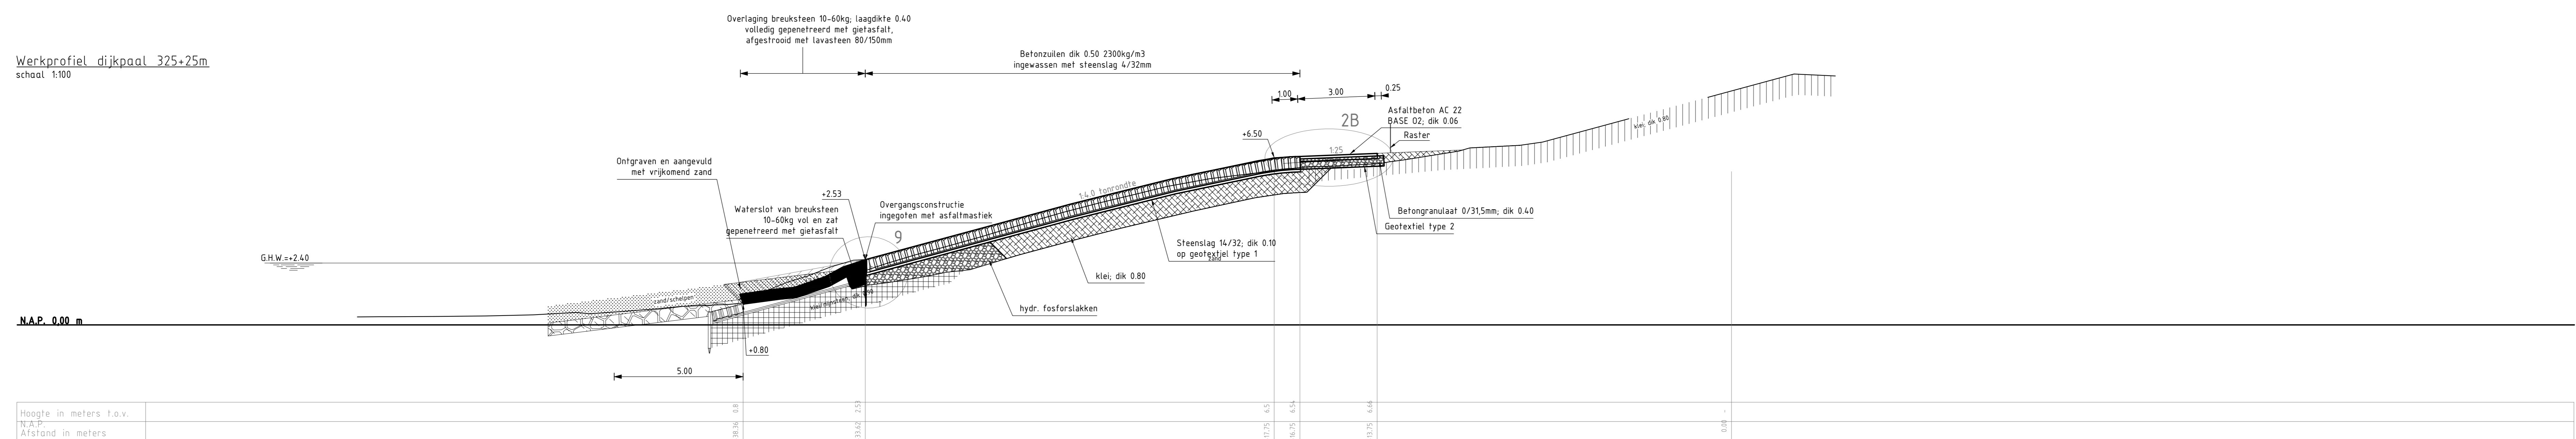


Dwarsprofiel 8
 Van dp323+45m tot dp325+25m

versie	omschrijving	datum	getekend	gecont.
Waterschap Scheldestromen				
Onderwerp: Revisie Kop van Ossensisse				
Omschrijving: dwarsprofiel 8				
getekend	paraf	afd.	datum	formaat: AD
gezien		IGA/GEO	26-10-2011	1:100
gecontroleerd		IGA/GEO	teknr.	opdrachtnr.
				aantal bladen: 9
				blad: 8

DWARSPROFIEL 9A

Werkprofiel dijkepaal 325+25m
schaal 1:100

Werkprofiel dijkepaal 325+25m
schaal 1:100

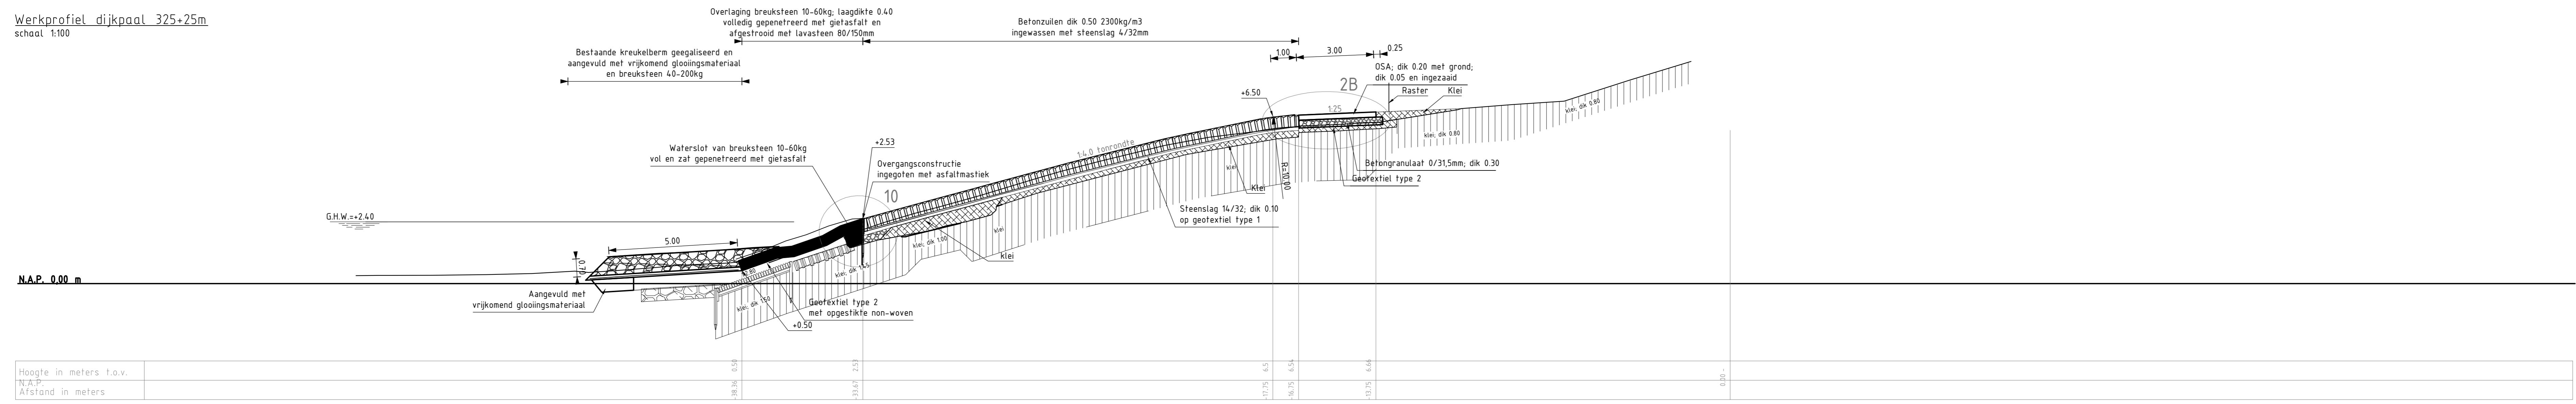


Dwarsprofiel 9
Van dp325+25m tot dp329+63m waarvan benedengrens onderkant overlaging van dp325+25m tot dp326+80m NAP +0.50 zie doorsnede 9A van dp326+80m tot dp329+63m NAP 0.00

DWARSPROFIEL 9A

Werkprofiel dijkepaal 326
schaal 1:100

Werkprofiel dijkepaal 326
schaal 1:100

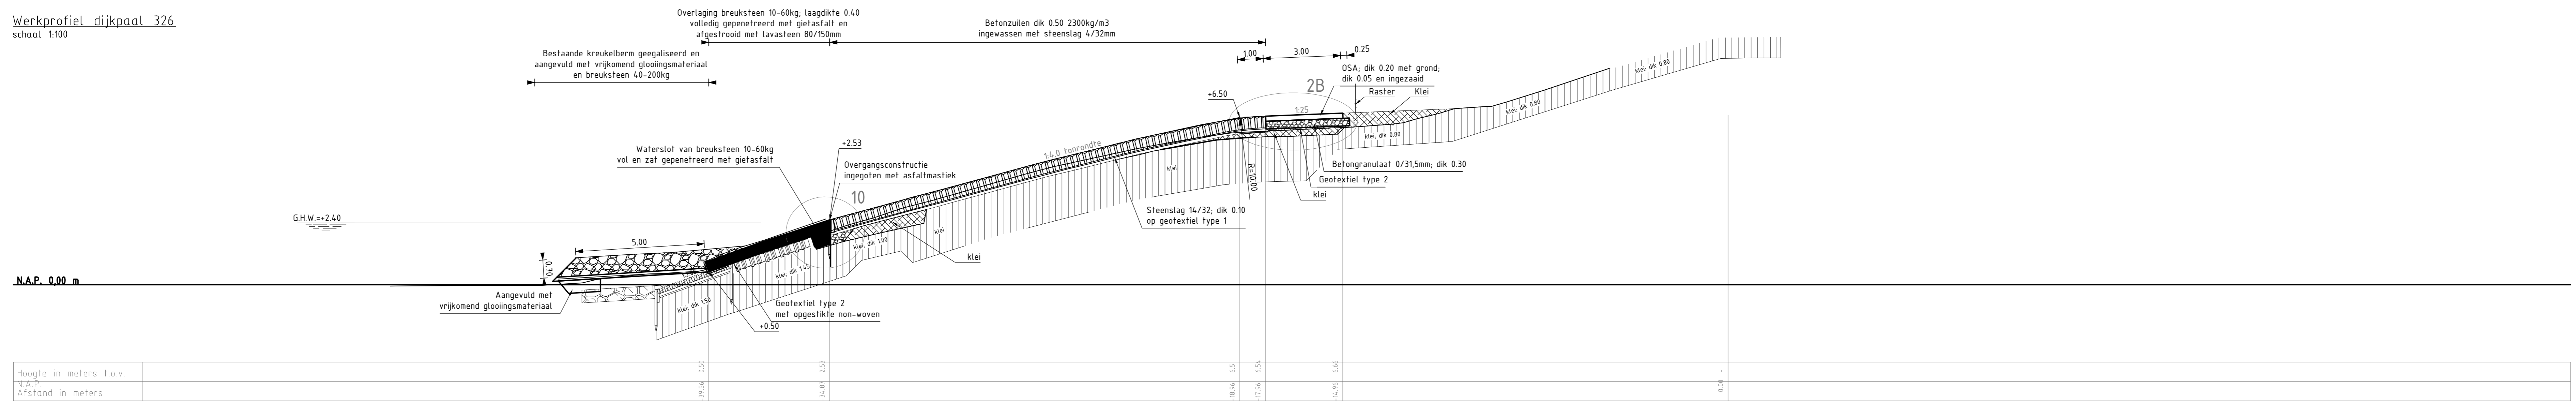


Dwarsprofiel 9
Van dp325+25m tot dp329+63m waarvan benedengrens onderkant overlaging van dp325+25m tot dp326+80m NAP +0.50 zie doorsnede 9A van dp326+80m tot dp329+63m NAP 0.00

DWARSPROFIEL 9

Werkprofiel dijkepaal 327
schaal 1:100

Werkprofiel dijkepaal 327
schaal 1:100

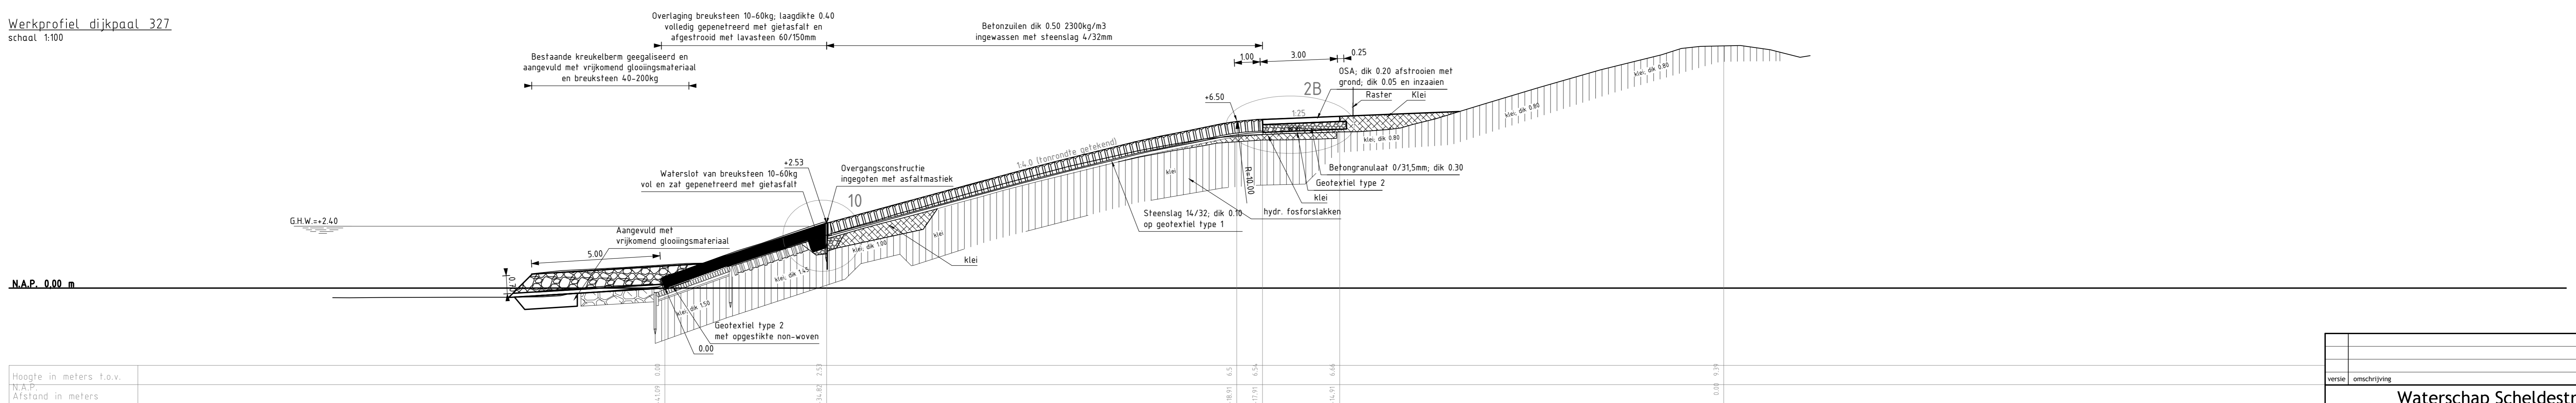

Dwarsprofiel 9
Van dp325+25m tot dp329+63m waarvan benedengrens onderkant overlaging van dp325+25m tot dp326+80m NAP +0.50 zie doorsnede 9A van dp326+80m tot dp329+63m NAP 0.00

Waterschap Scheldestromen		datum		getekend		gecont.	
Onderwerp: Revisie Kop van Ossensisse							
Omschrijving: Profielen_HR -86 HR-61							
getekend	revisie	IG/A/GEO	26-10-2011	formaat: A0	1:100	aantal bladen: 9	
gezien		IG/A/GEO		teknr.		blad: 9	
gecontroleerd						opdrachtnr.	