



VERKLARING

Voor dwarsprofiel 1 en 1A zie tekening ZLRW-2008-01003
 Voor dwarsprofiel 2 en 3 zie tekening ZLRW-2008-01004
 Voor dwarsprofiel 3A zie tekening ZLRW-2008-01005

HOOGTEMATEN IN METERS T.O.V. NAP
 MATEN IN METERS TENZIJ ANDERS AANGEGEVEN

- Bestaand profiel
- Gemaakt werk
- - - Dwarsprofiel
- [Symbol] Grindasfalt
- [Symbol] Befonzullen (Hydroblock)
- [Symbol] Gekantelde Haringmanblokken
- [Symbol] Bestaande Basalt
- [Symbol] Overlaging breuksteen


Overzicht
 Schaal 1:500000

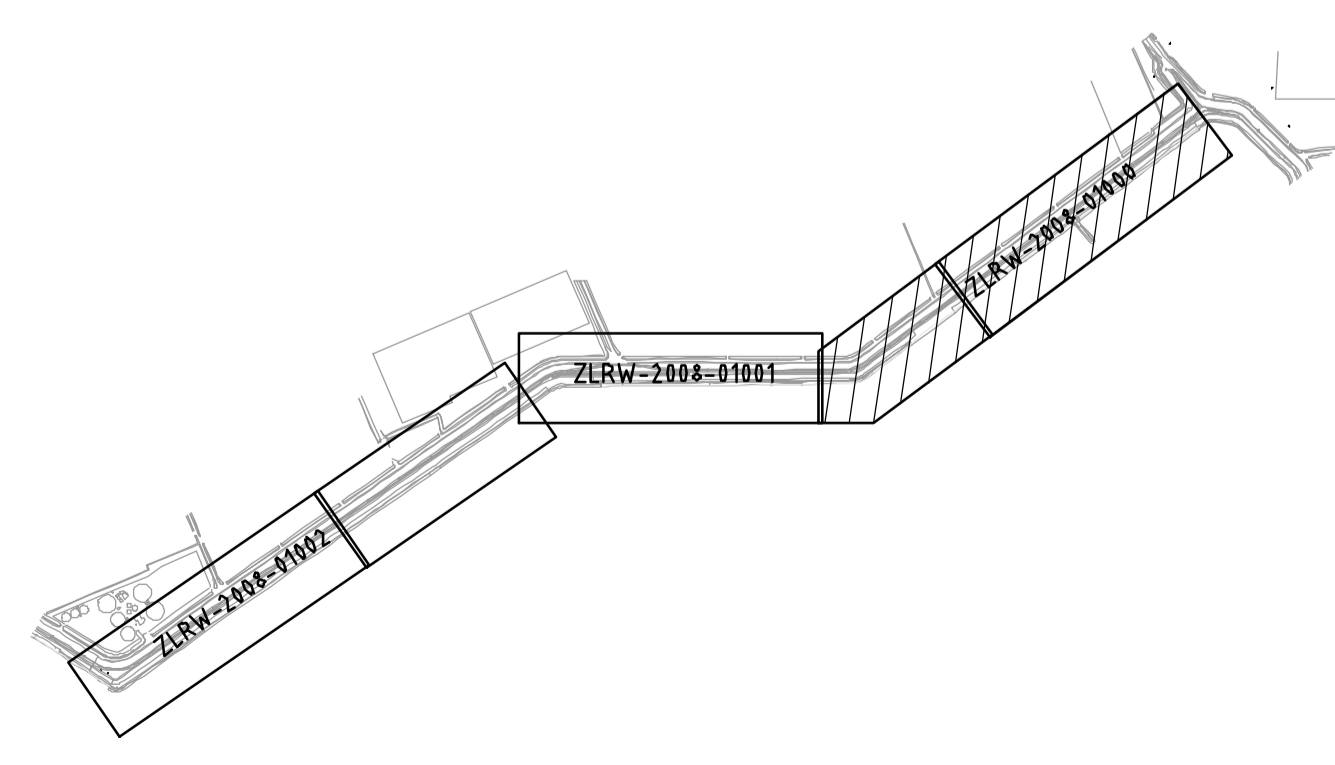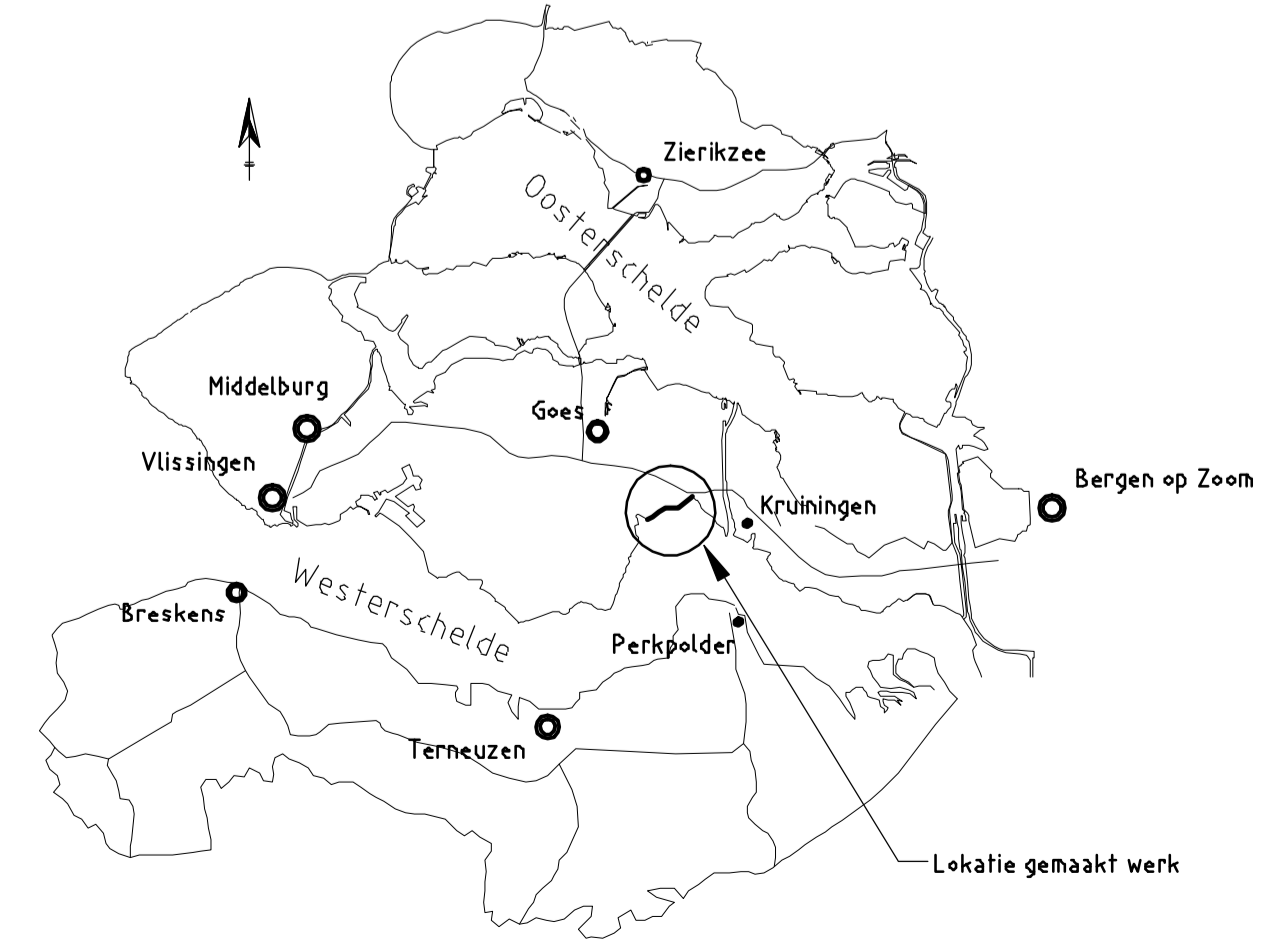

Overzicht situatie tekeningen
 Schaal 1:20000

rijkswaterstaat zeeland		afdeling WVI	
Project Zeeweringen Willem-Annapolder Situatie van dp290 tot dp302			revisie ZL-5571
geleend	J. van der Jagt	dd	11-02-2008
gecontroleerd	S. Vermunt	dd	11-02-2008
gewijzigd		in 9 bladen, blad nr. 1	
		A1	ZLRW-2008-01000


Overzicht
Schaal 1 : 500000

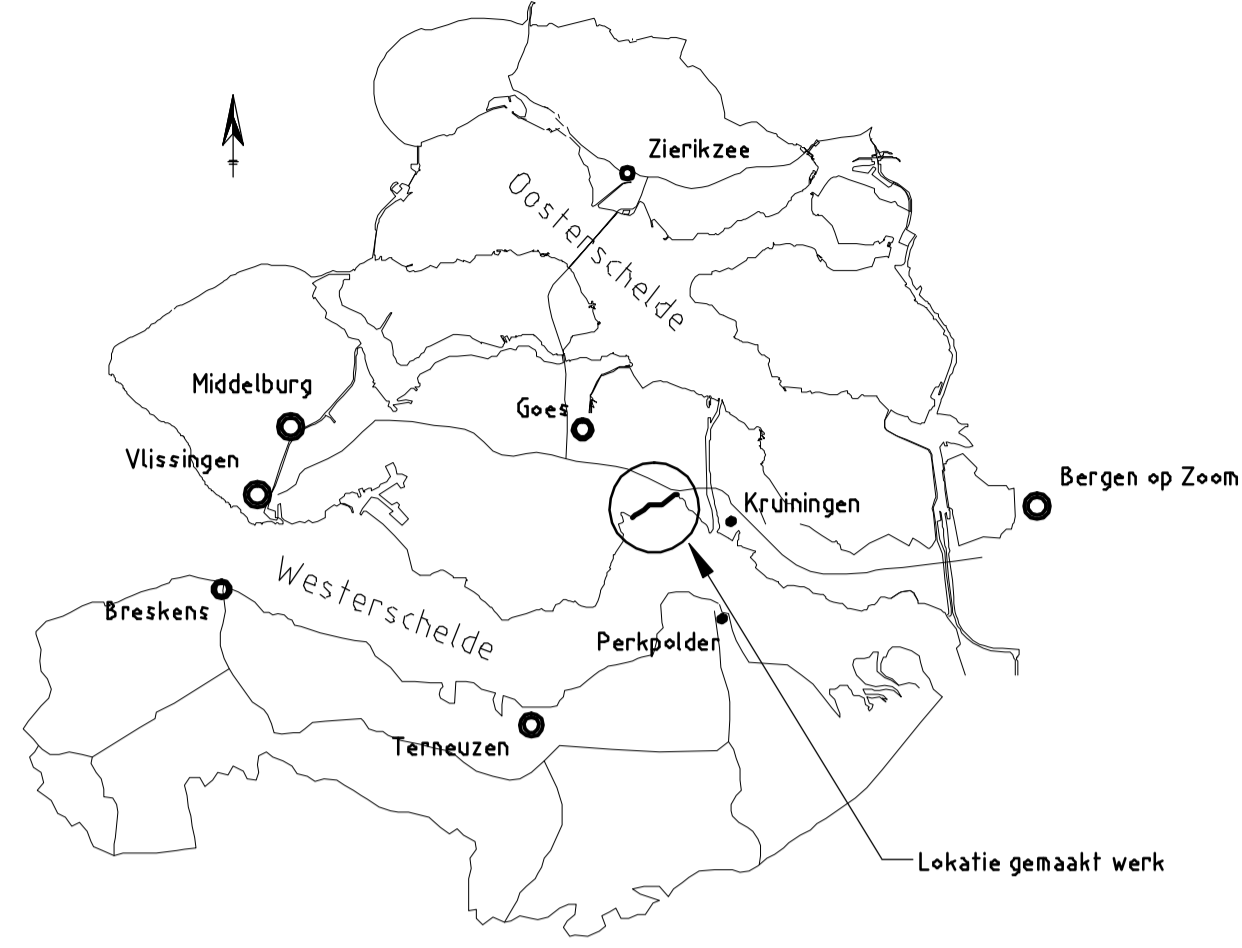

Lokatie gemaakt werk

Willem-Annapolder

Westerschelde

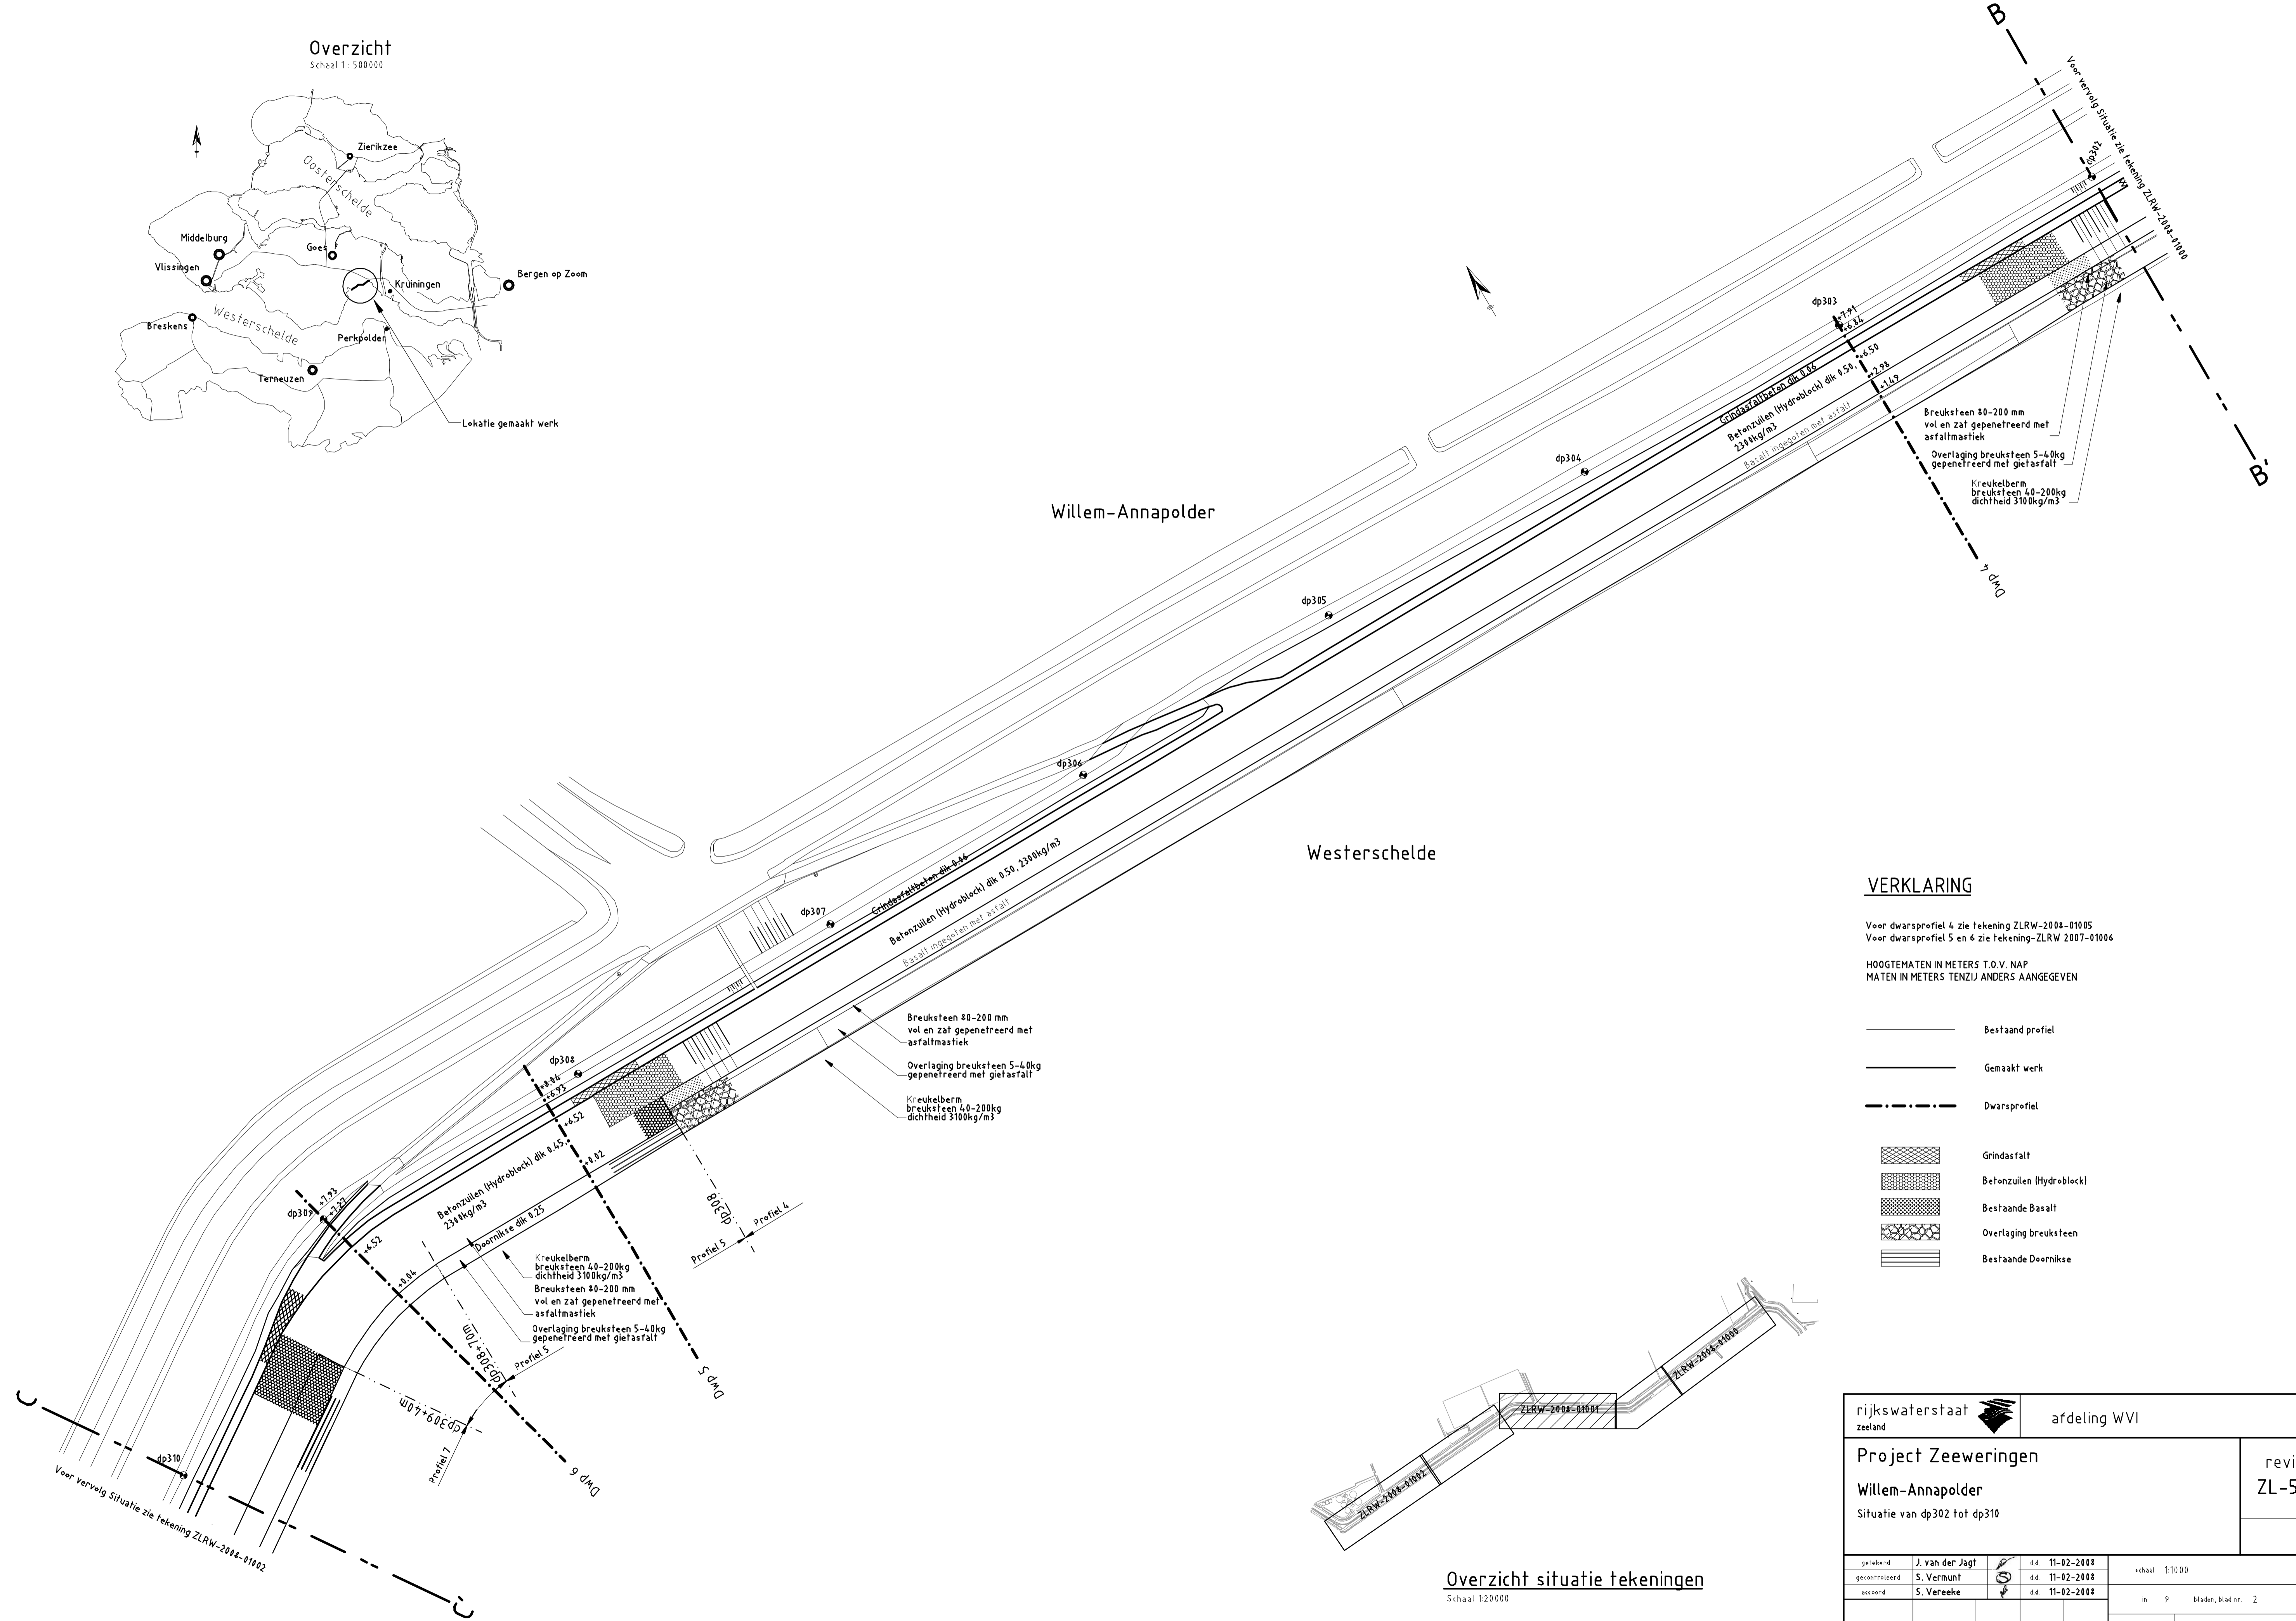

VERKLARING


Voor dwarsprofiel 4 zie tekening ZLRW-2008-01005
Voor dwarsprofiel 5 en 6 zie tekening-ZLRW 2007-01006

HOOGTEMATEN IN METERS T.O.V. NAP
MATEN IN METERS TENZIJ ANDERS AANGEGEVEN

- Bestaand profiel
- Gemaakt werk
- Dwarsprofiel
- Grindasfalt
- Betonzuilen (Hydrobloek)
- Bestaande Basalt
- Overlaging breuksteen
- Bestaande Doornikse

rijkswaterstaat zeeland		afdeling WVI	
Project Zeewingen Willem-Annapolder Situatie van dp302 tot dp310			revisie ZL-5571
getekend	J. van der Jagt	dd	11-02-2008
gecontroleerd	S. Vermunt	dd	11-02-2008
Schaal 1:1000			in 9 bladen, blad nr. 2
A1			ZLRW-2008-01001

Overzicht situatie tekeningen
Schaal 1:20000

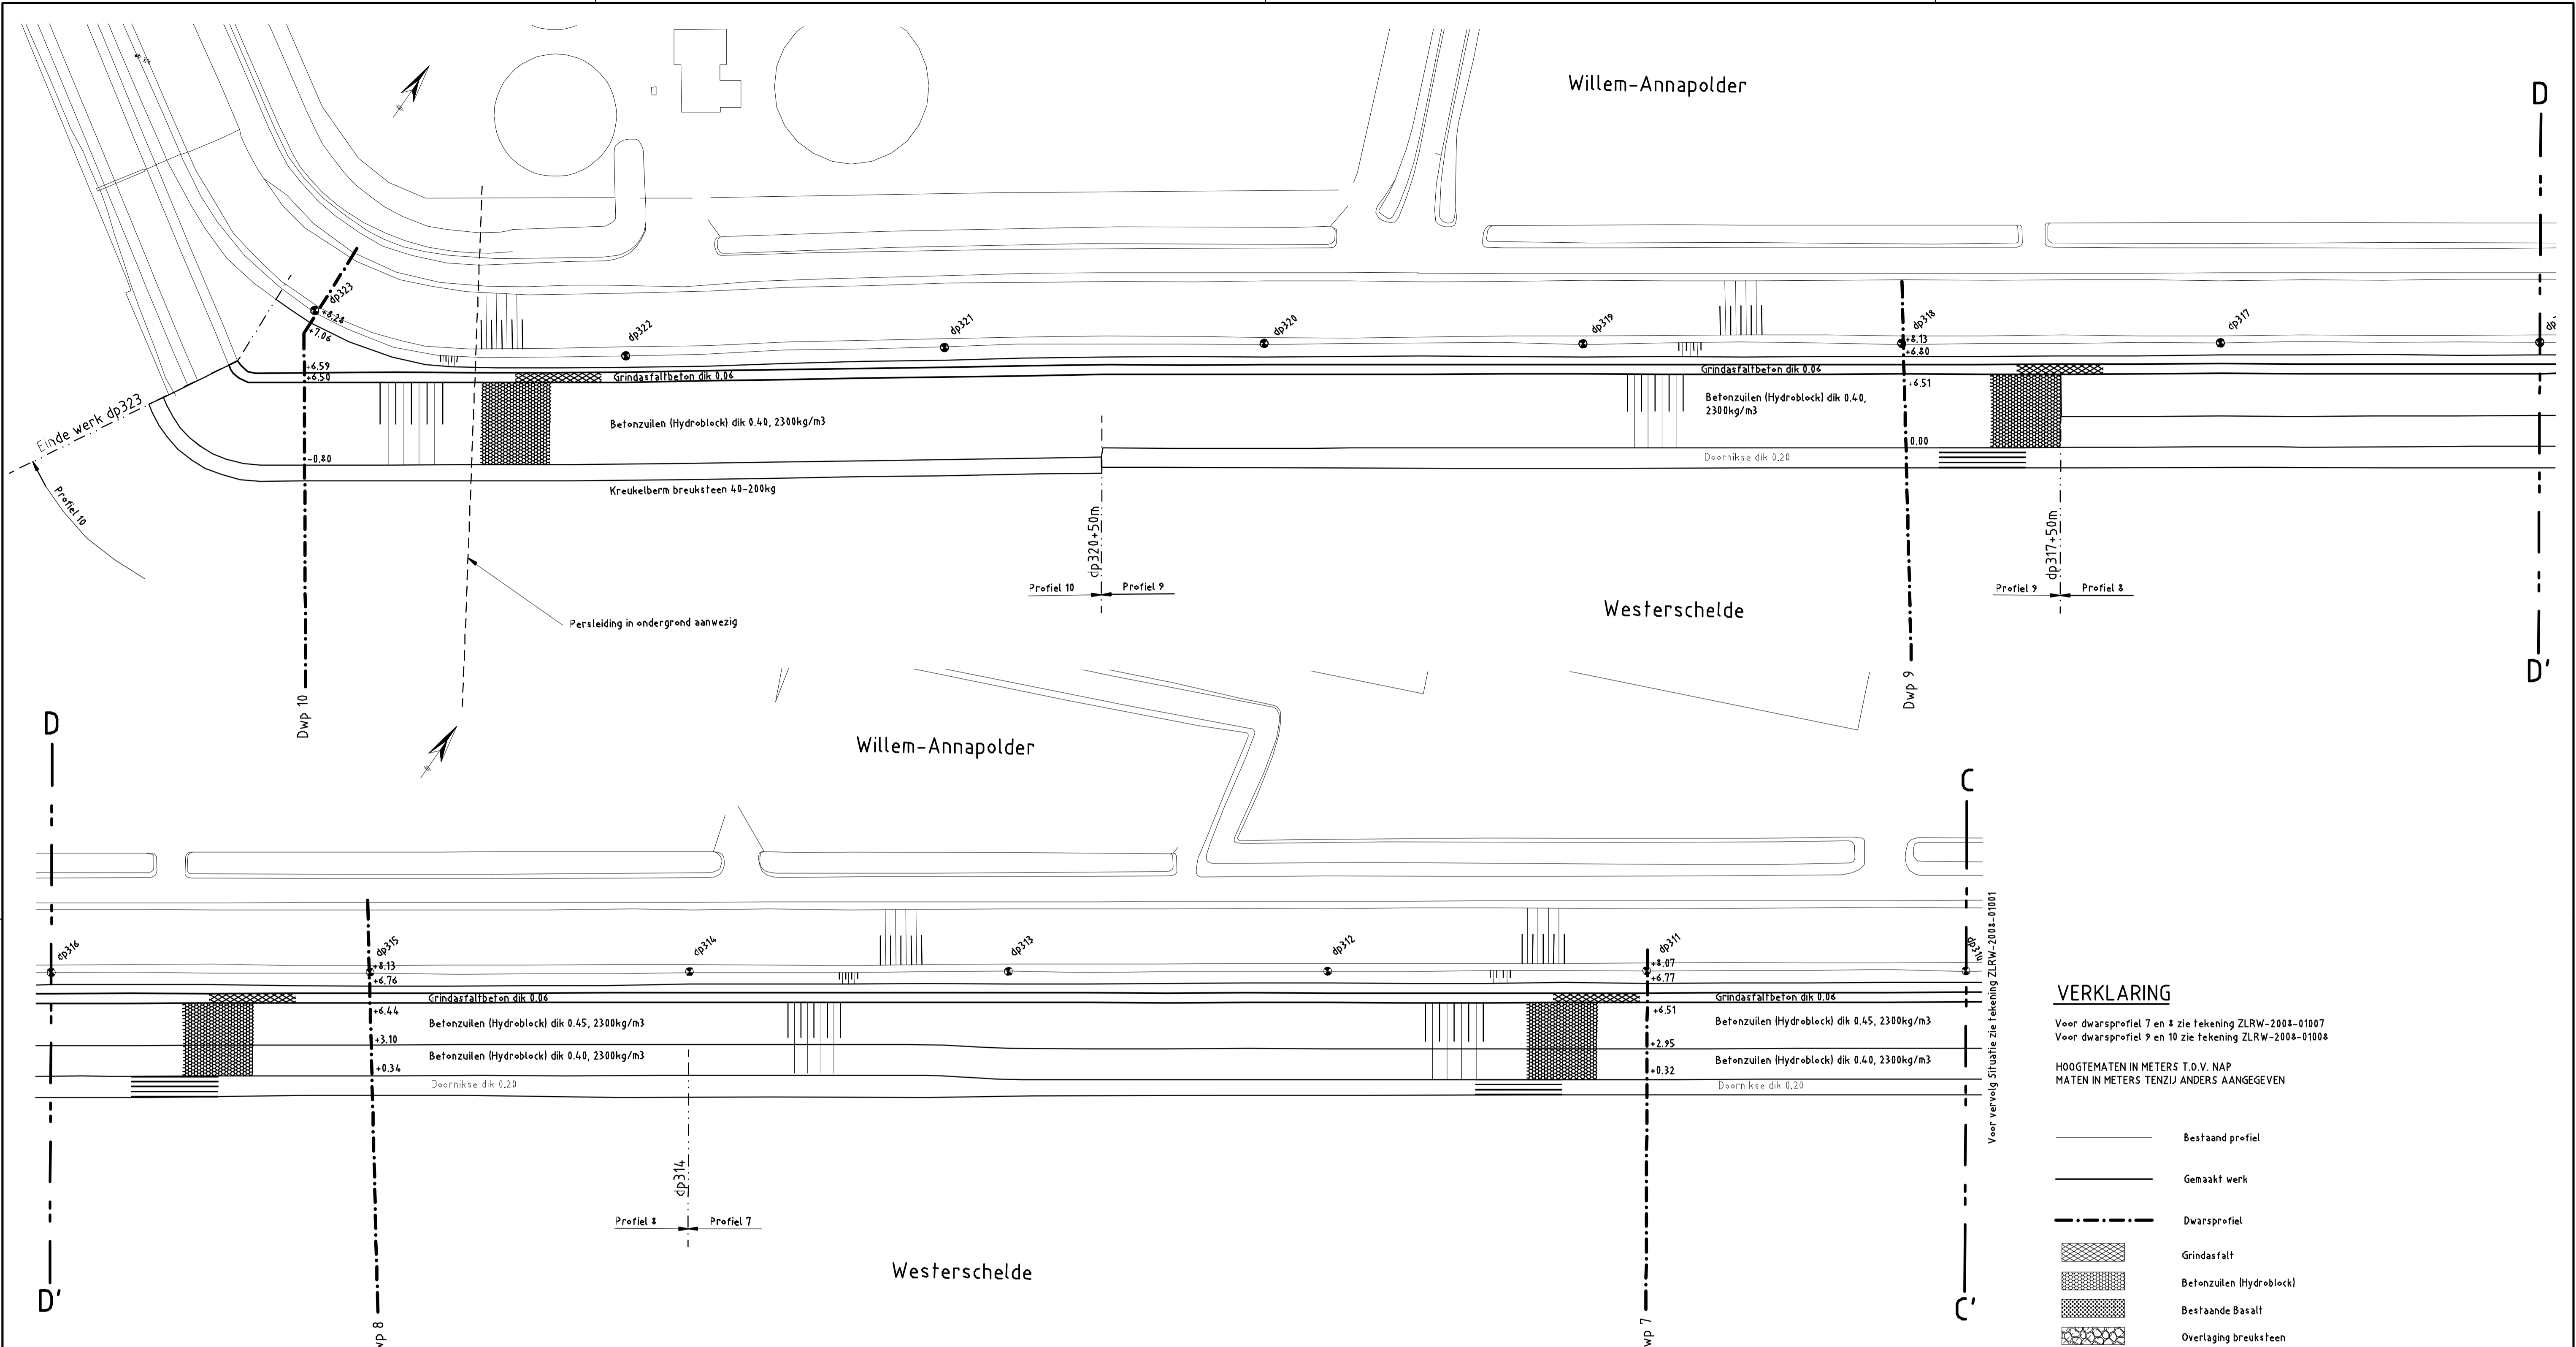


VERKLARING


Voor dwarsprofiel 7 en 8 zie tekening ZLRW-2008-01007
 Voor dwarsprofiel 9 en 10 zie tekening ZLRW-2008-01008

HOOGTEMATEN IN METERS T.O.V. NAP
 MATEN IN METERS TENZIJ ANDERS AANGEGEVEN

- Bestaand profiel
- Gemaakt werk
- - - Dwarsprofiel
- [Symbol] Grindasfalt
- [Symbol] Befonzuilen (Hydroblock)
- [Symbol] Bestaande Basalt
- [Symbol] Overlaging breuksteen
- [Symbol] Bestaande Doornikse

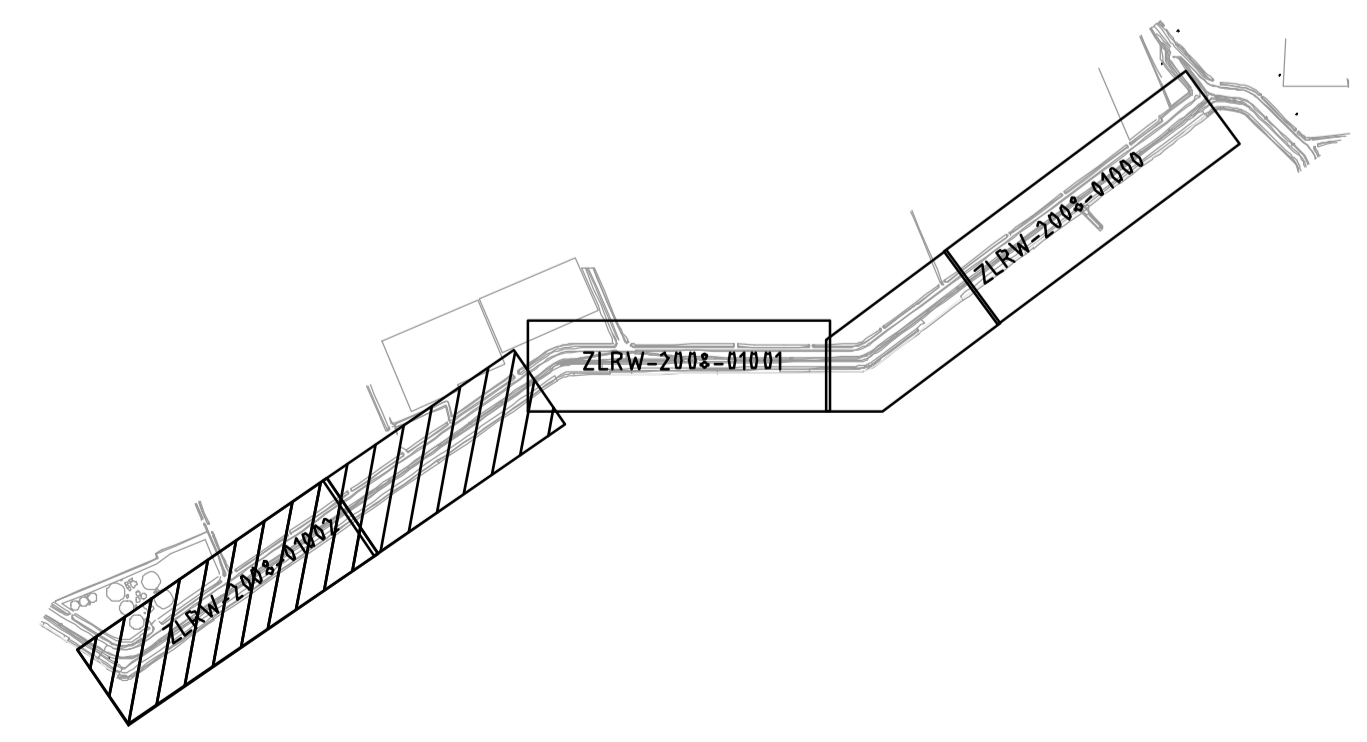


Overzicht situatie tekeningen
 Schaal 1:20000

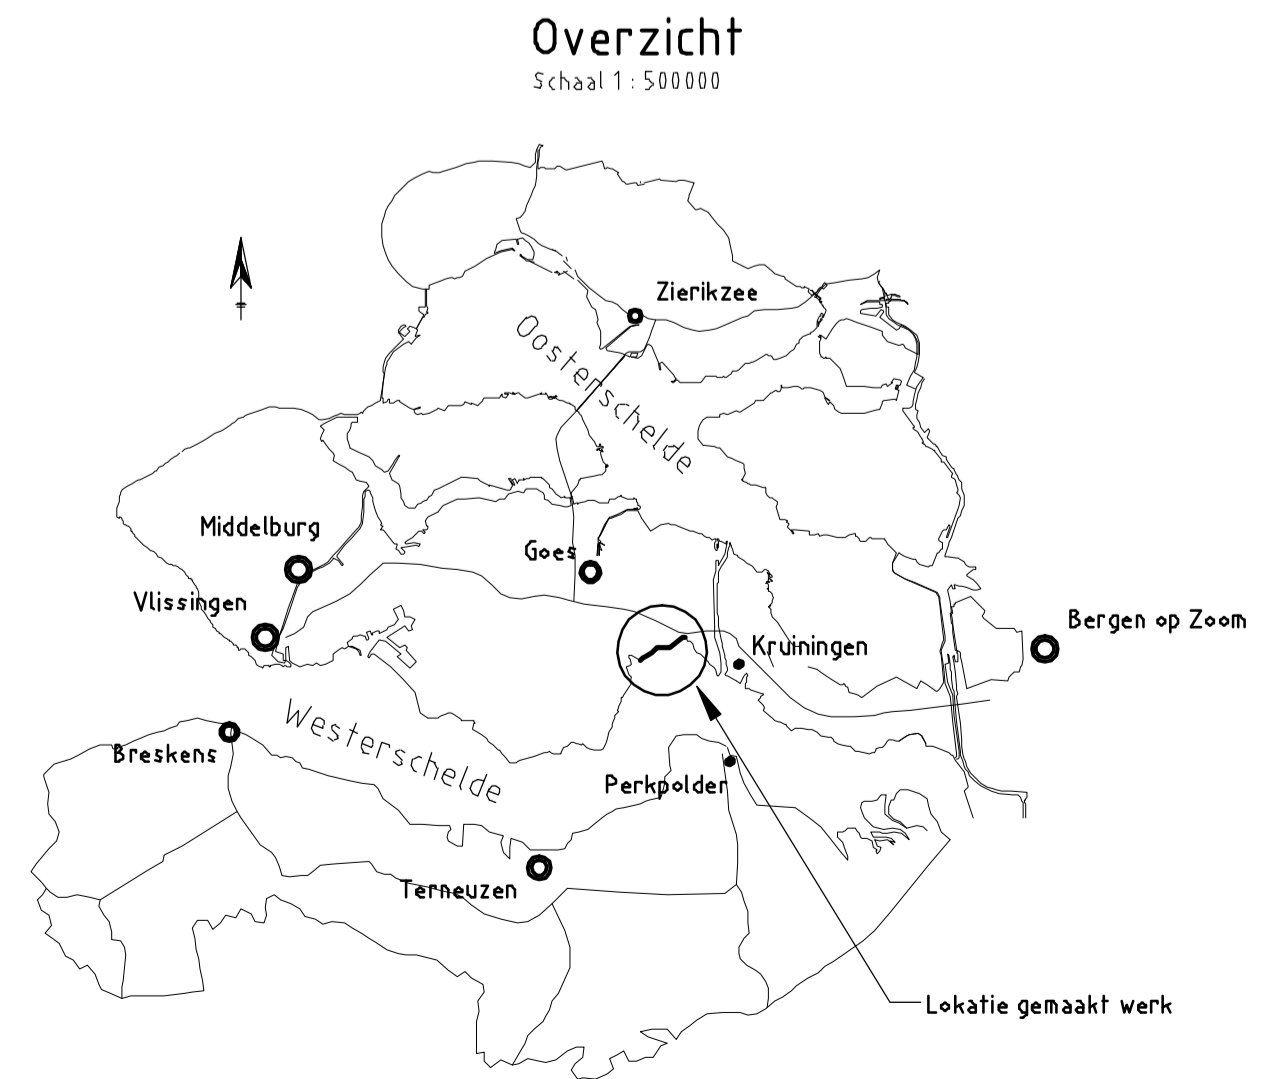


Overzicht

rijkswaterstaat zeeland		afdeling WVI	
Project Zeeweringen Willem-Annapolder Situatie van dp310 tot dp323			revisie ZL-5571
gemaakt	J. van der Jagt	dd	11-02-2008
gecontroleerd	S. Vermunt	dd	11-02-2008
geoordeeld	S. Vereeke	dd	11-02-2008
gewijzigd		in 9 bladen, blad nr. 3	
		A1	ZLRW-2008-01002

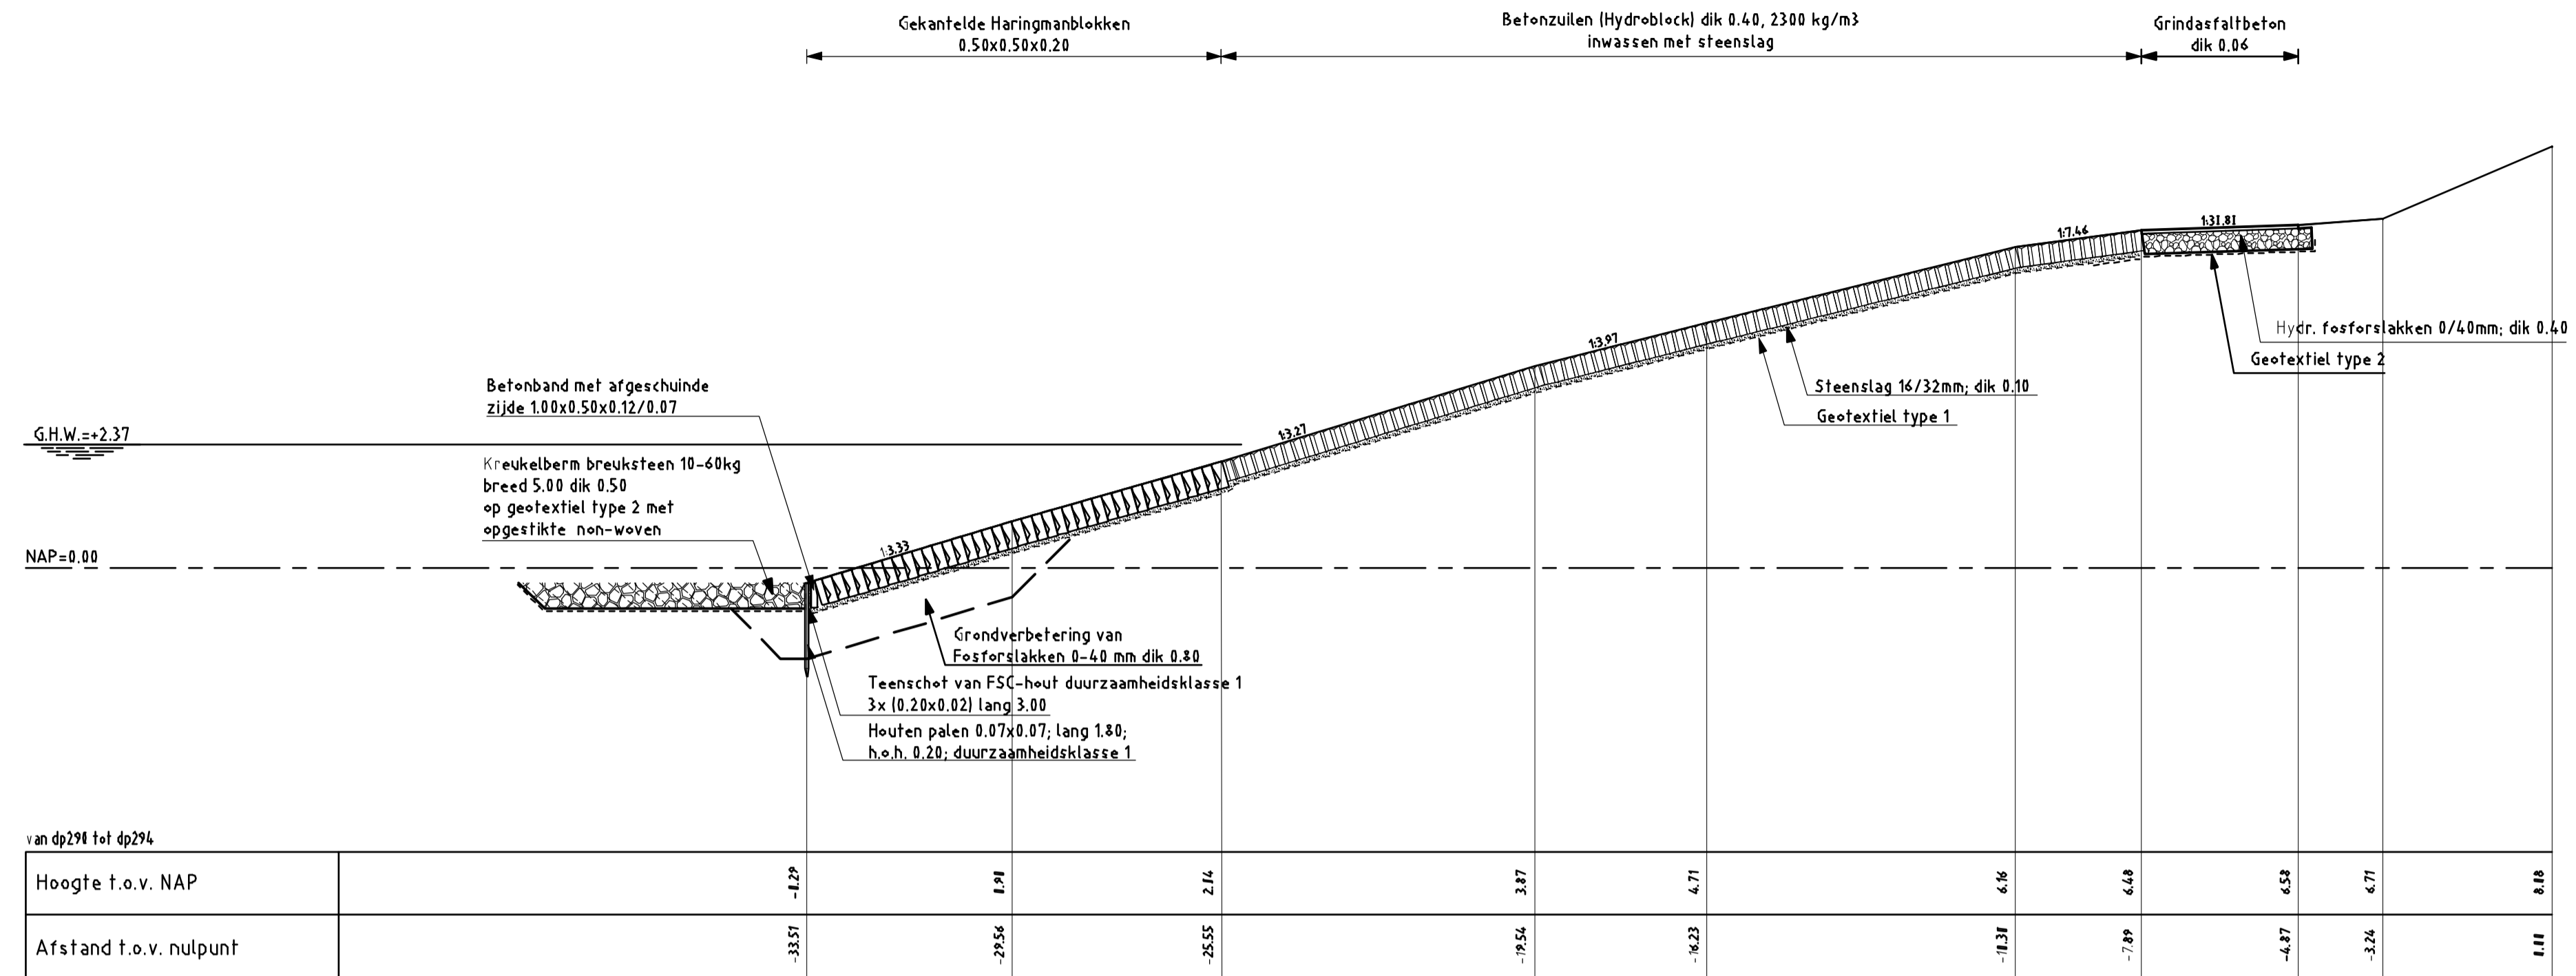

DWARSPROFIEL 1
schaal 1:100

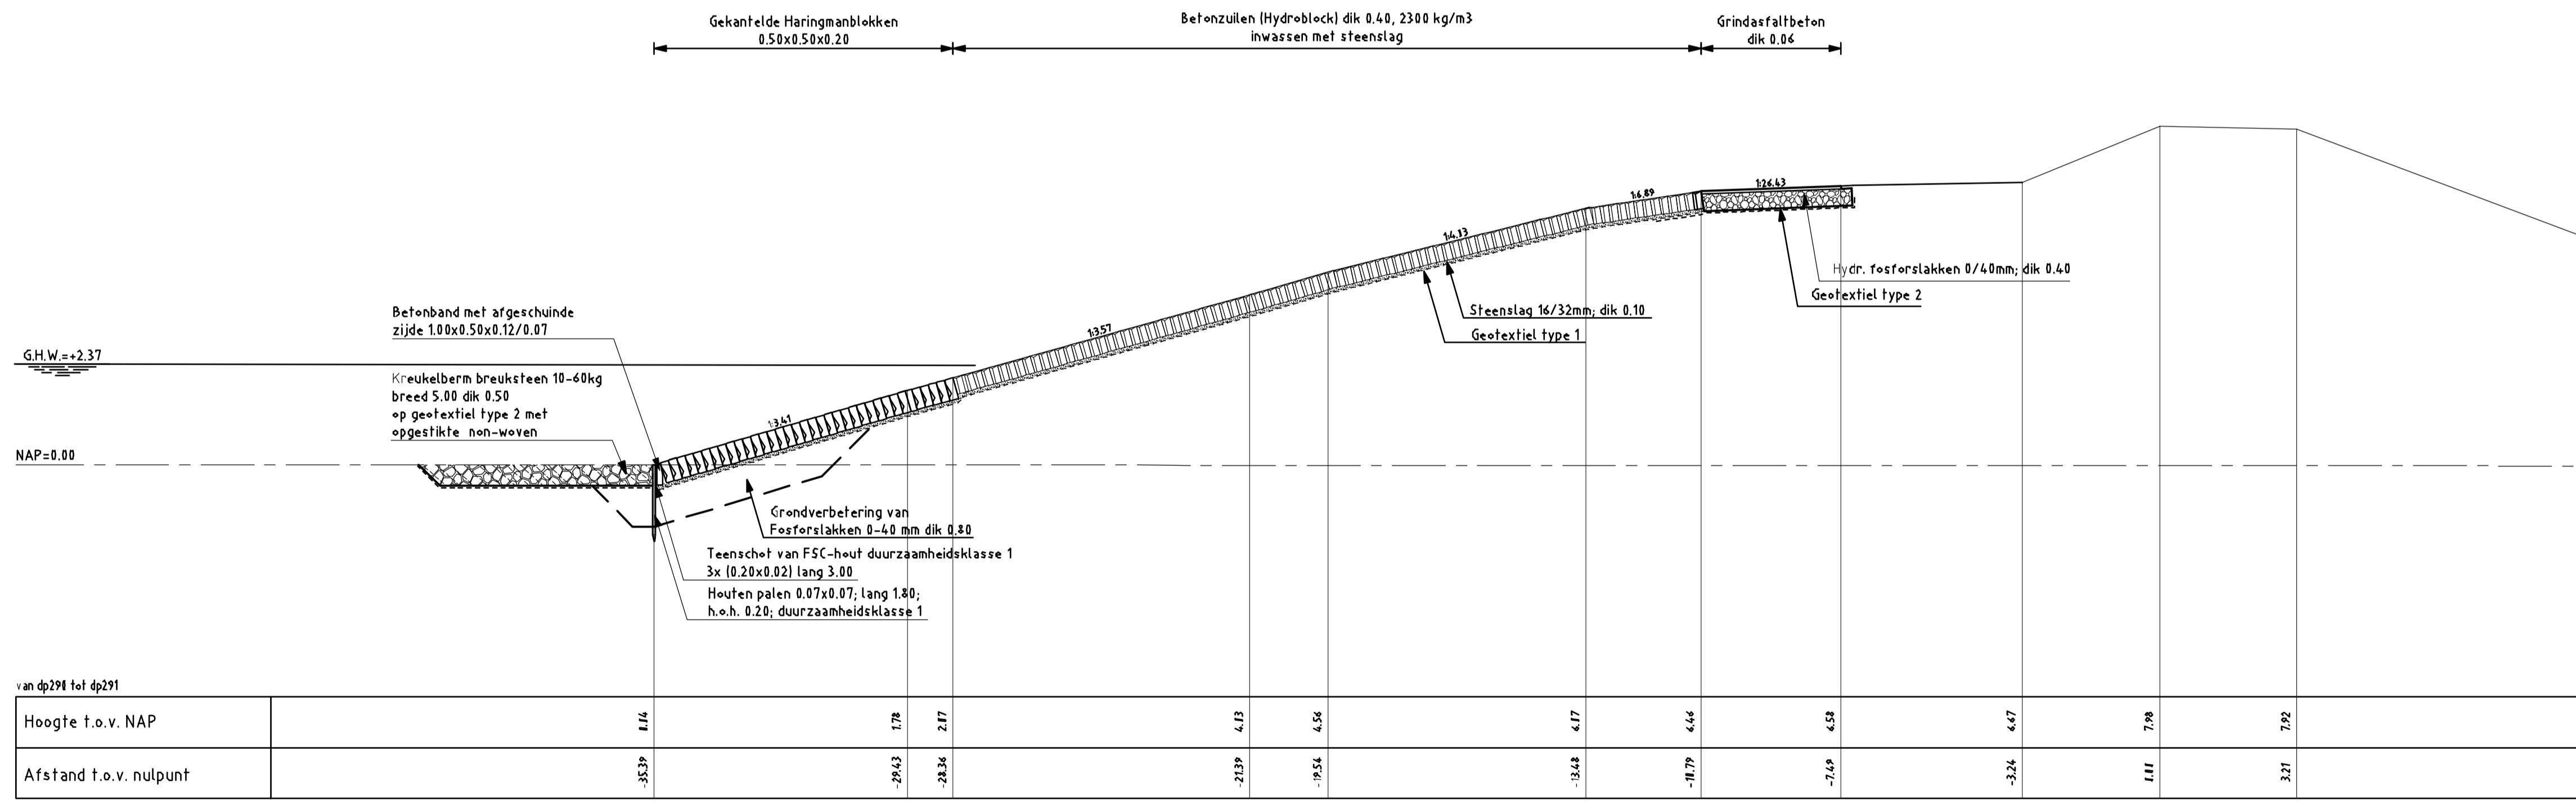


DWARSPROFIEL 1a
schaal 1:100

VERKLARING


HOOGTEMATEN IN METERS T.O.V. NAP
MATEN IN METERS TENZIJ ANDERS AANGEGEVEN
VOOR SITUATIE ZIE TEKENING ZLRW-2008-01000

- Bestaand profiel
- Gemaakt werk
- [Symbol] Betonzuilen (Hydroblock)
- [Symbol] Gekantelde haringmanblokken
- [Symbol] Hydraulische fosforlakken
- [Symbol] Kruikelborm

rijkswaterstaat zeeland		afdeling WVI	
Project Zeeweringen Willem-Annapolder Dwarsprofiel 1 en 1a			revisie ZL-5571
getekend	J. van der Jagt	4.4	11-12-2008
gecontroleerd	S. Vermunt	4.4	11-12-2008
geoordeeld	S. Vereeke	4.4	11-12-2008
schaal 1:100		in 9 bladen, bladnr. 4	
A1		ZLRW-2008-01003	

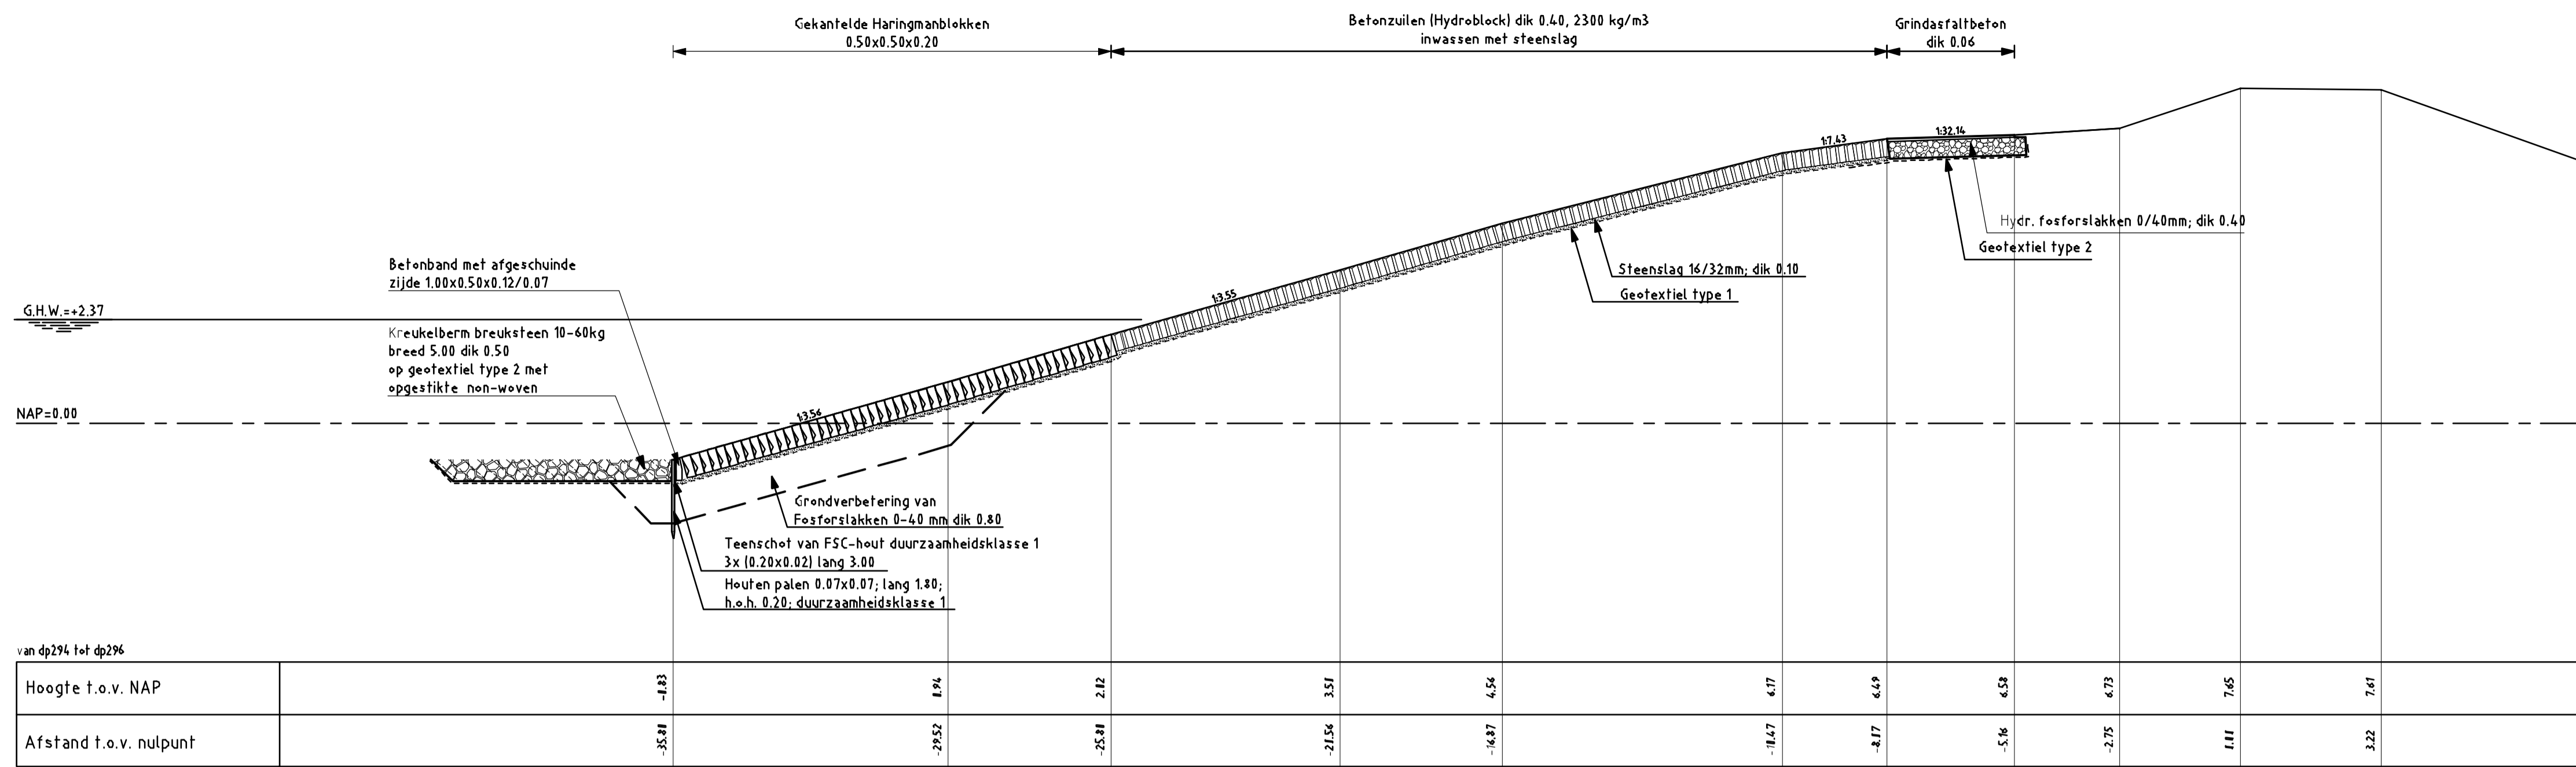

DWARSPROFIEL 2
schaal 1:100

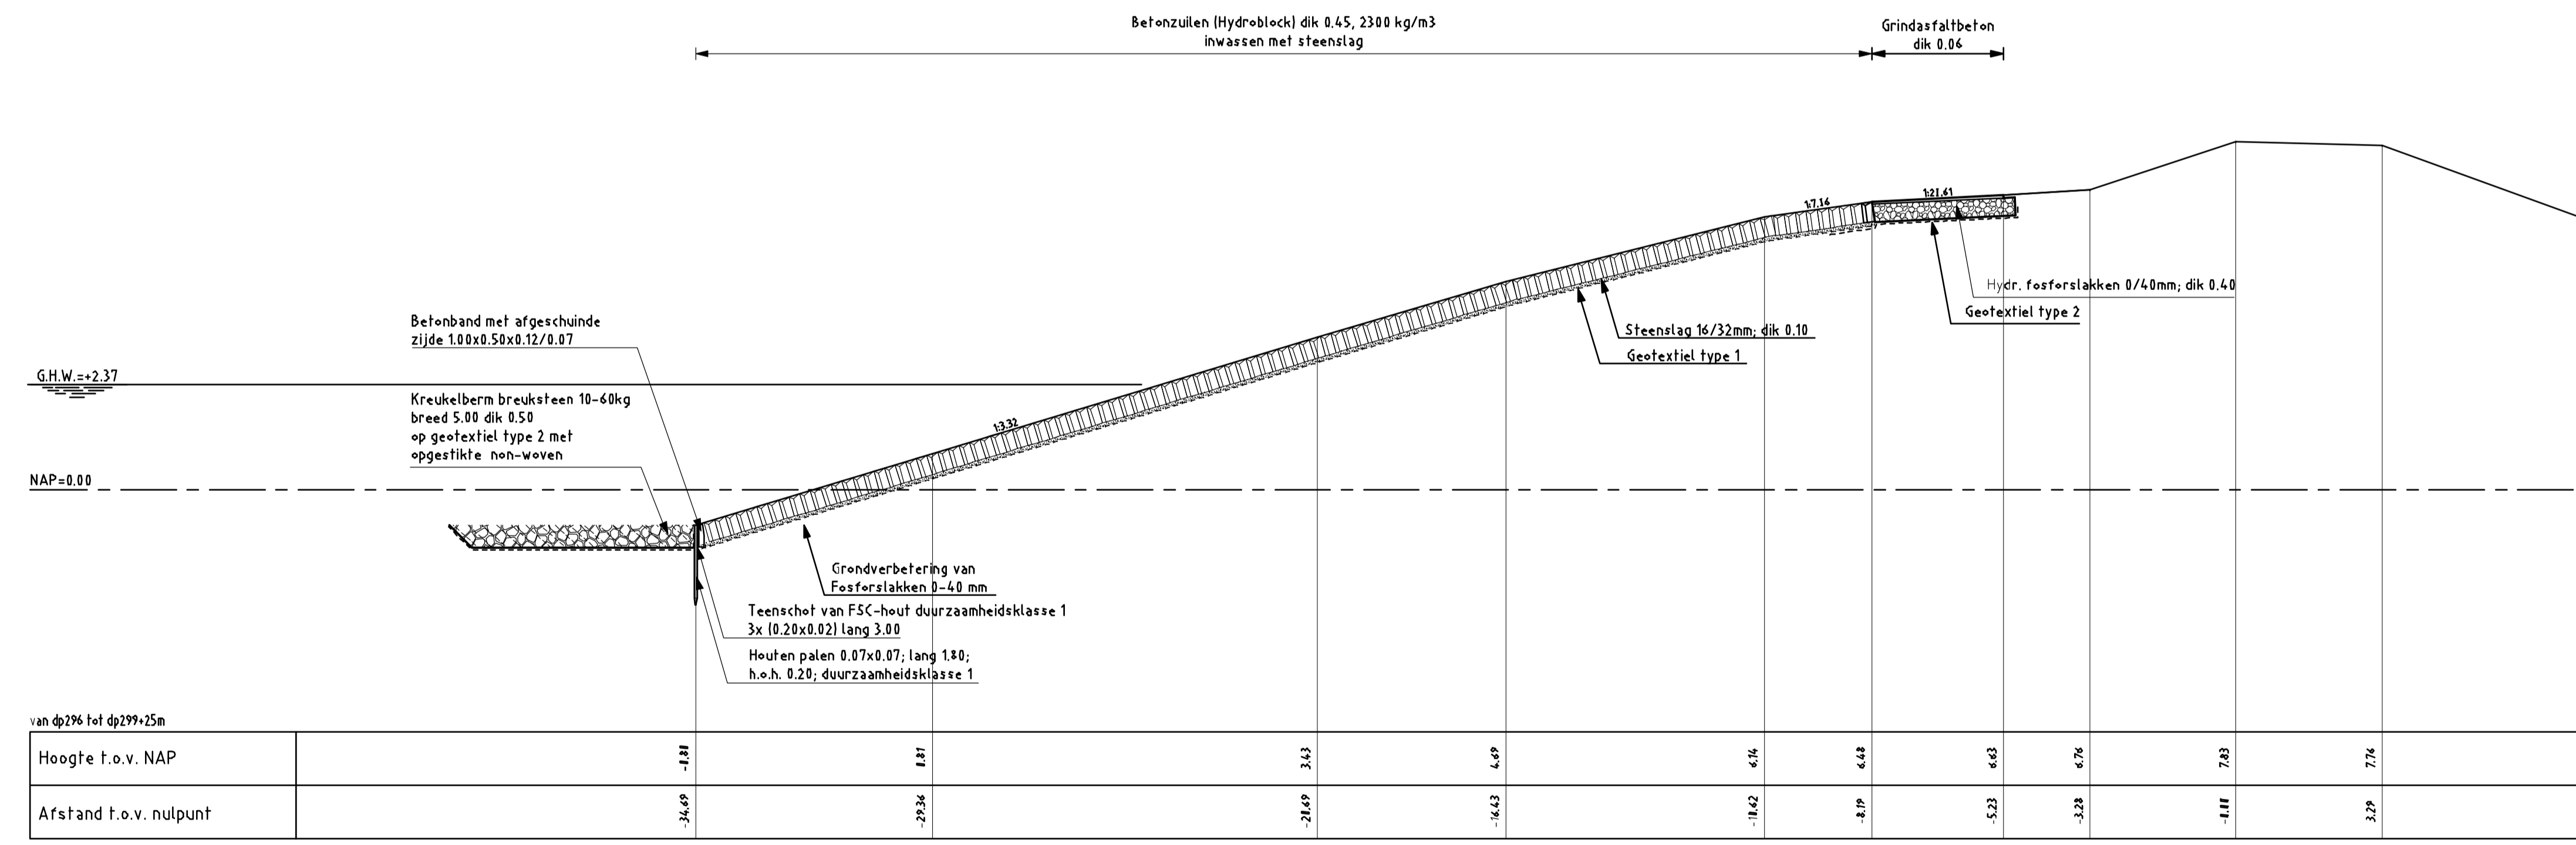


DWARSPROFIEL 3
schaal 1:100

VERKLARING


HOOGTEMATEN IN METERS T.O.V. NAP
MATEN IN METERS TENZIJ ANDERS AANGEGEVEN
VOOR SITUATIE ZIE TEKENING ZLRW-2008-01000

- Bestaand profiel
- Gemaakt werk
- Betonzuilen Hydroblock
- Gekantelde haringmanblokken
- Hydraulische fosforlakken
- Kreukelberm

rijkswaterstaat zeeland		afdeling WVI	
Project Zeeweringen Willem-Annapolder Dwarsprofiel 2 en 3			revisie ZL-5571
getekend	J. van der Jagt	dd.	11-02-2008
gecontroleerd	S. Vermunt	dd.	11-02-2008
geoordeeld	S. Verreke	dd.	11-02-2008
schaal 1:100		in 9 bladen, blad nr. 5	
gewijzigd		A1 ZLRW-2008-01004	

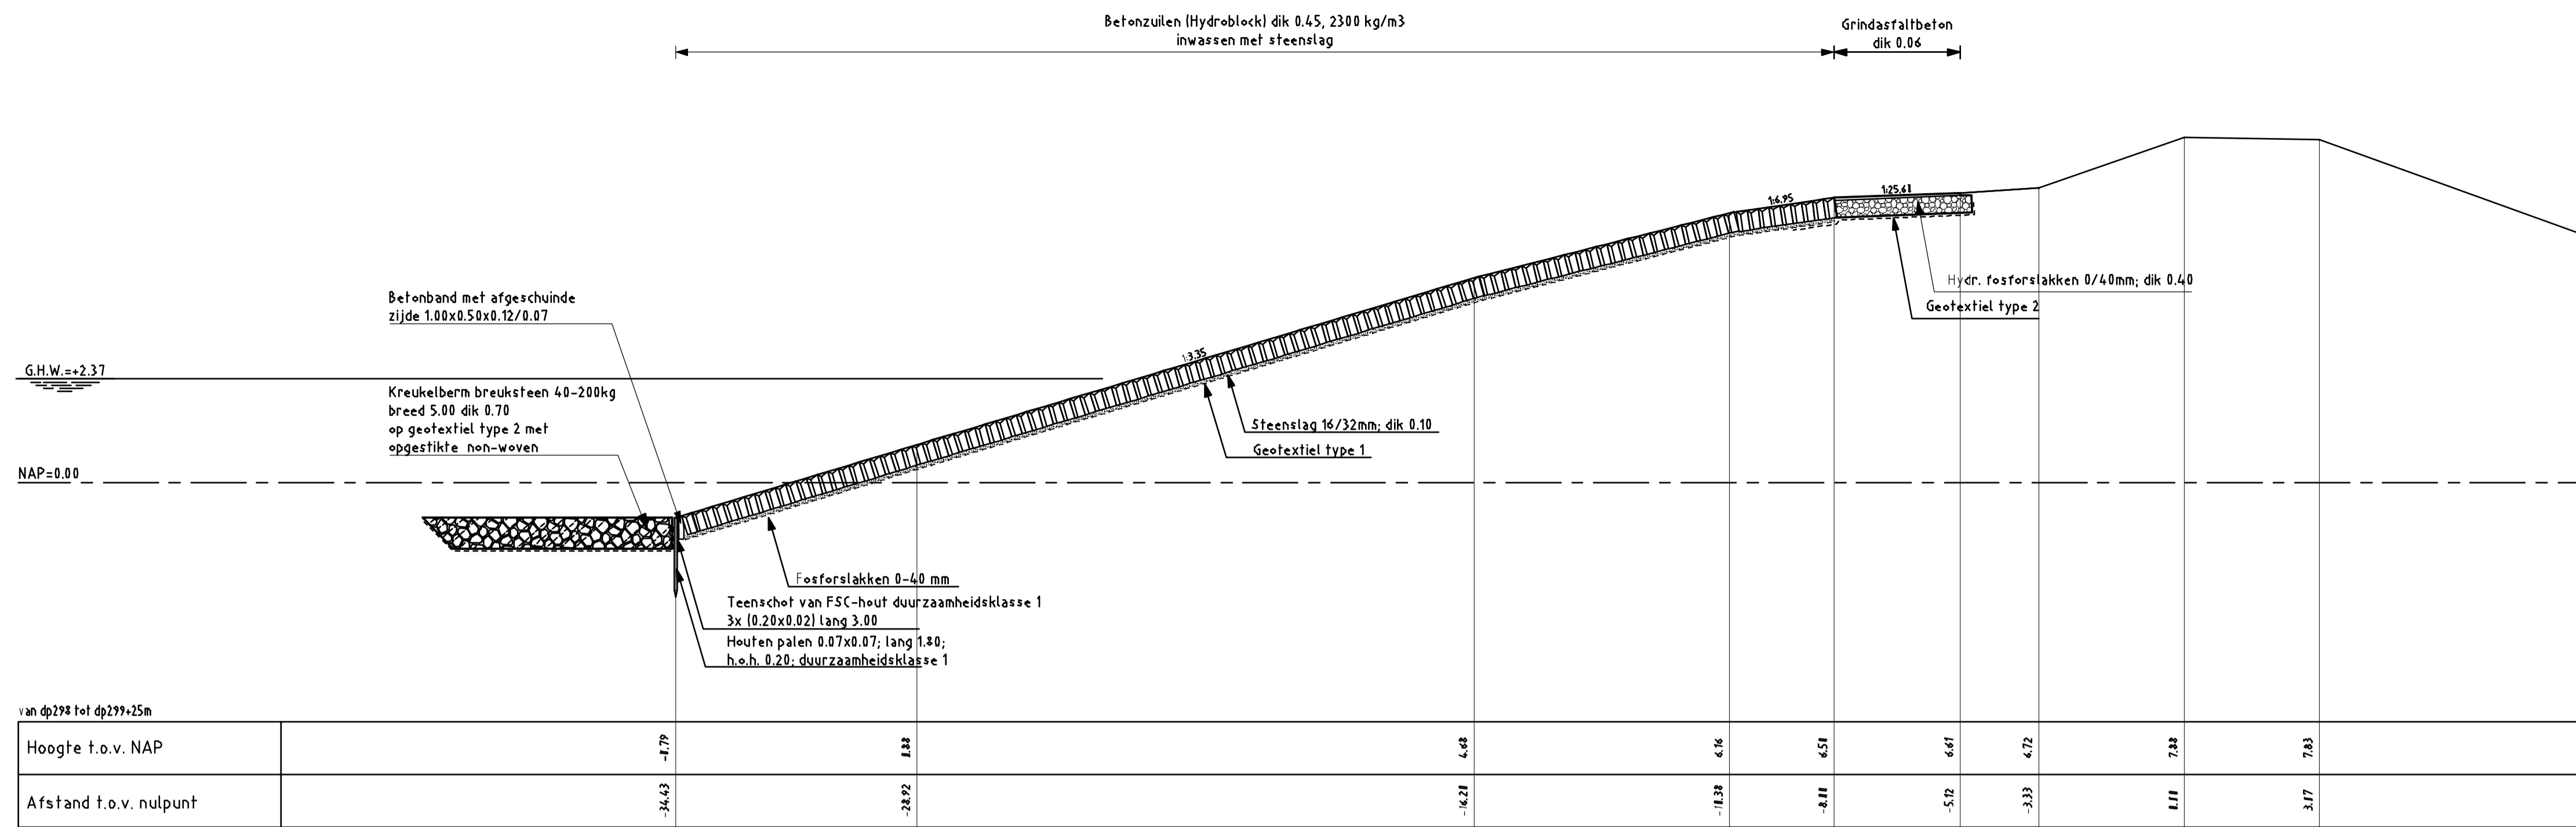

DWARSPROFIEL 3a
schaal 1:100

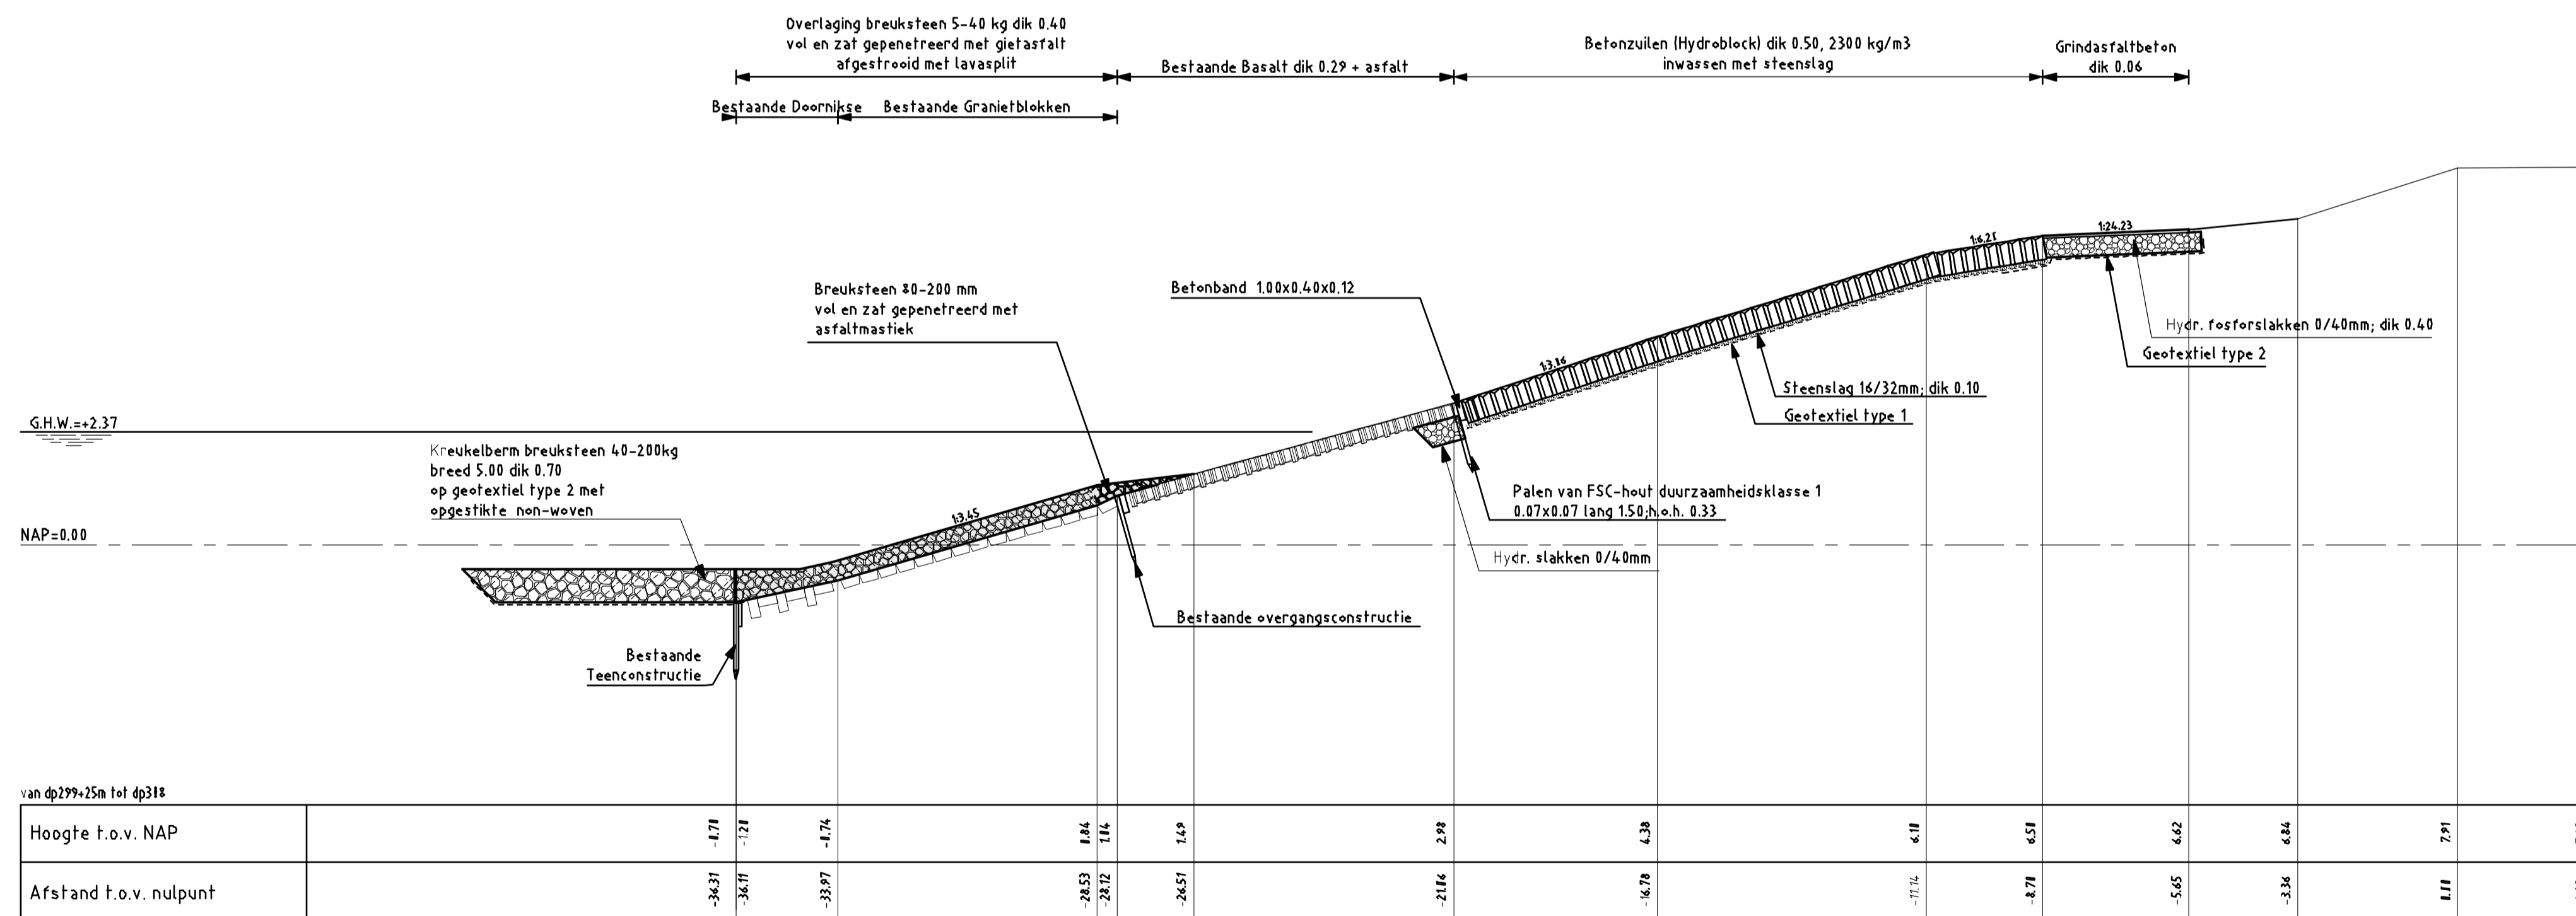


DWARSPROFIEL 4
schaal 1:100

VERKLARING


HOOGTEMATEN IN METERS T.O.V. NAP
MATEN IN METERS TENZIJ ANDERS AANGEGEVEN
VOOR SITUATIE ZIE TEKENING ZLRW-2008-01000 EN ZLRW-2008-01001

- Bestaand profiel
- Gemaakt werk
- Basaltzulen
- Granietblokken
- Doornikse
- Betonzuilen (Hydroblock)
- Hydraulische fosforlakken
- Kreukelberm
- Overlaging gepnefreesde breuksteen

rijkswaterstaat zeeland		afdeling WVI	
Project Zeeweringen Willem-Annapolder Dwarsprofiel 3a en 4			revisie ZL-5571
geleend	J. van der Jagt	dd.	11-02-2008
gecontroleerd	S. Vermunt	dd.	11-02-2008
geoordeeld	S. Vereeke	dd.	11-02-2008
schaal 1:100		in 9 bladen, blad nr. 6	
gewijzigd		A1 ZLRW-2008-01005	

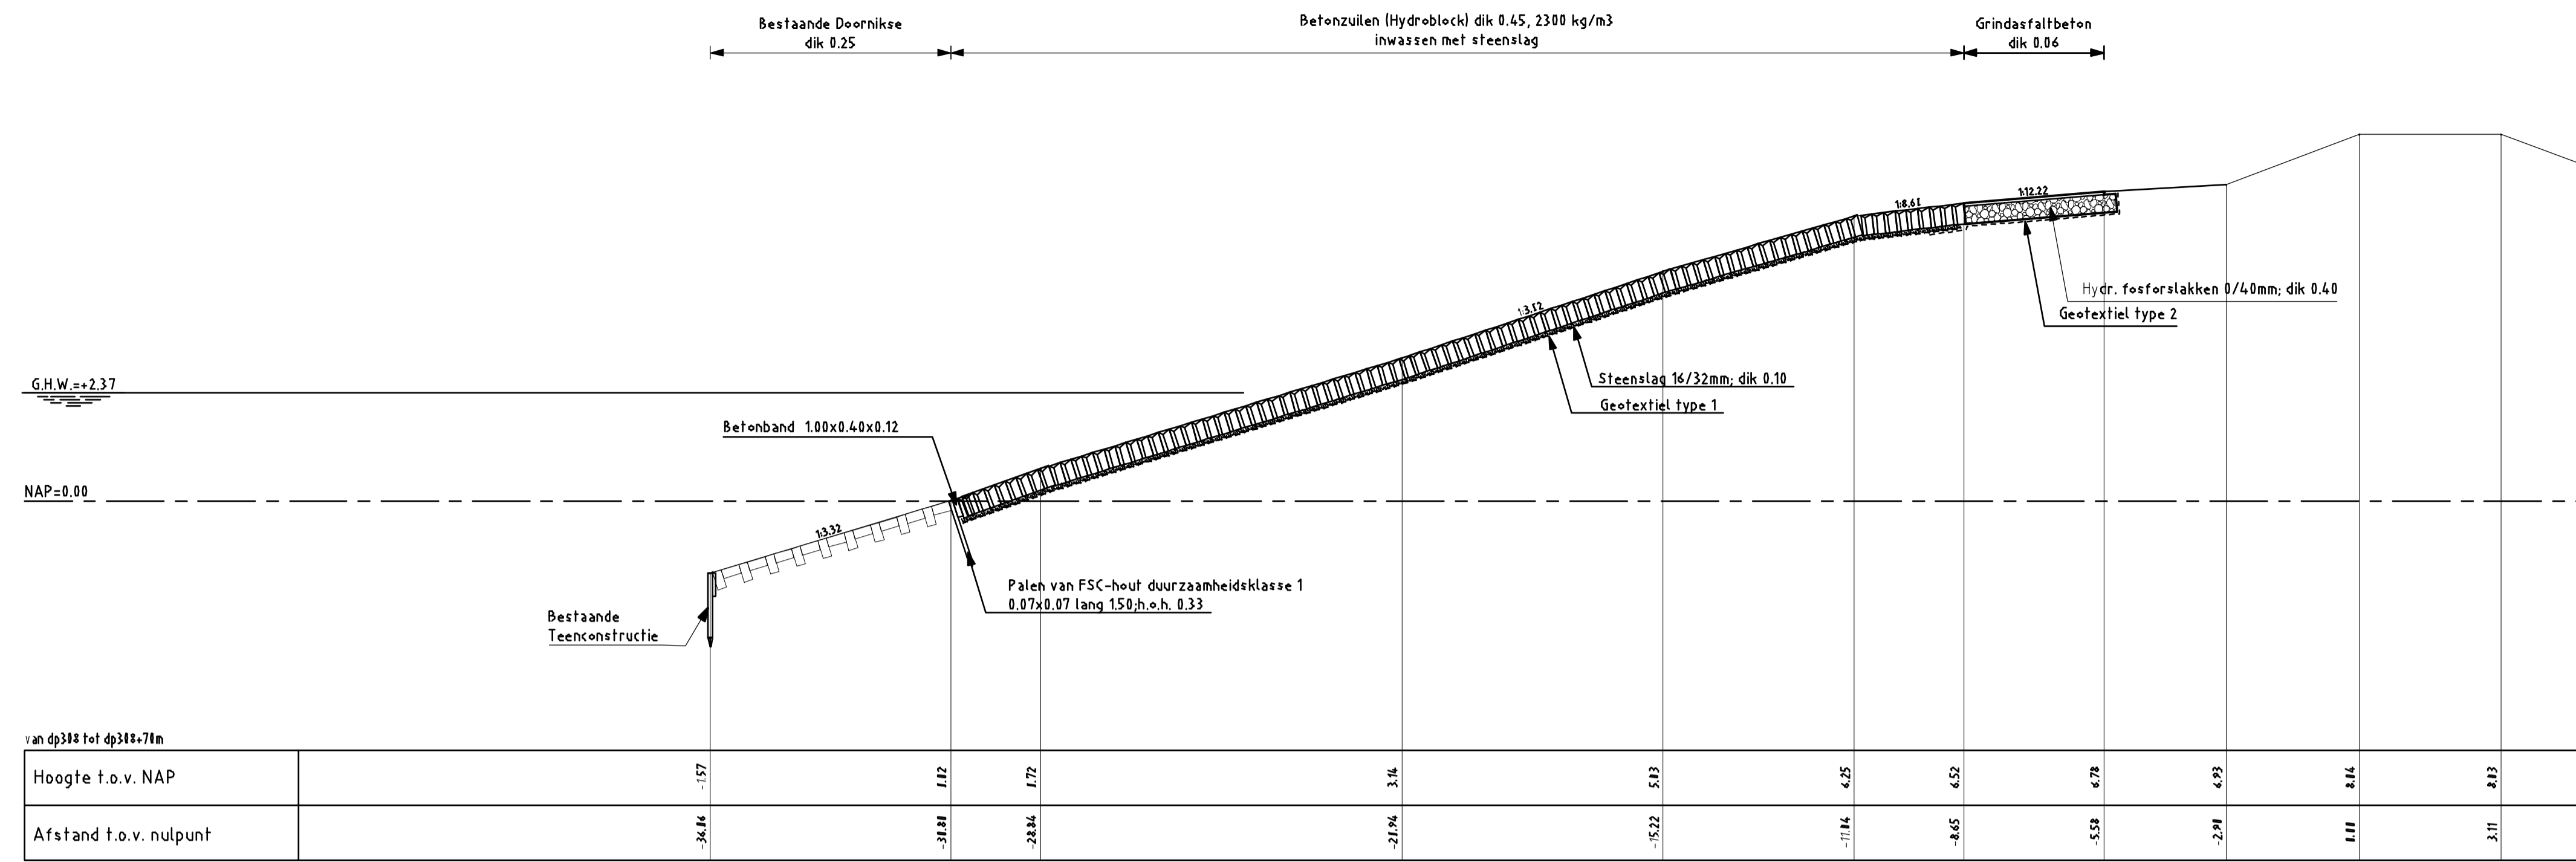

DWARSPROFIEL 5
schaal 1:100

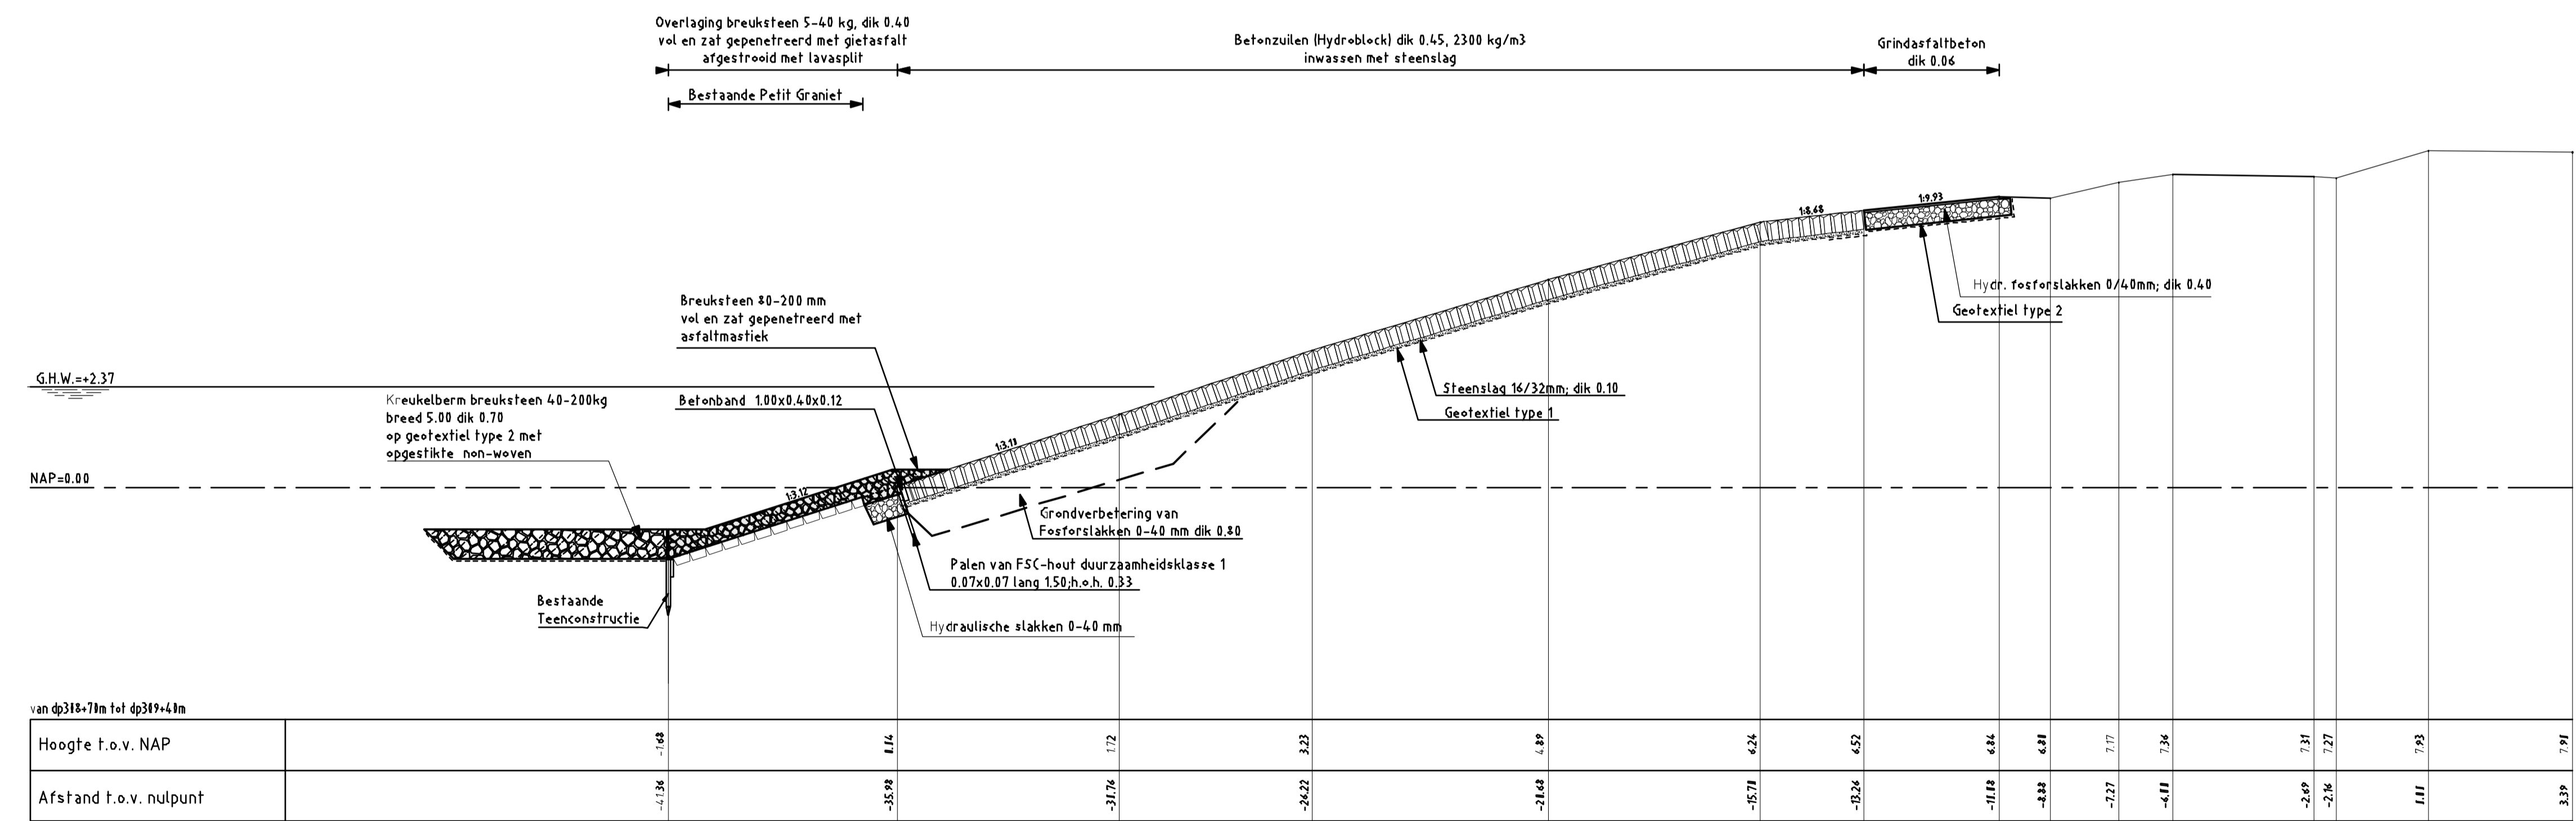


DWARSPROFIEL 6
schaal 1:100

VERKLARING


HOOGTEMATEN IN METERS T.O.V. NAP
MATEN IN METERS TENZIJ ANDERS AANGEGEVEN
VOOR SITUATIE ZIE TEKENING ZLRW-2008-01001

- Bestaand profiel
- Gemaakt werk
- Granietblokken
- Doornikse
- Befonzulen (Hydroblock)
- Hydraulische fosforlakken
- Kreukelbarm
- Overlaging geprefereerde breuksteen (nieuw)

rijkswaterstaat zeeland		afdeling WVI	
Project Zeeweringen Willem-Annapolder Dwarsprofiel 5 en 6			revisie ZL-5571
getekend	J. van der Jagt	dd.	11-02-2008
gecontroleerd	S. Vermunt	dd.	11-02-2008
geaccordeerd	S. Verbeke	dd.	11-02-2008
schaal 1:100		in 9 bladen, blad nr. 7	
gewijzigd		A1 ZLRW-2008-01006	

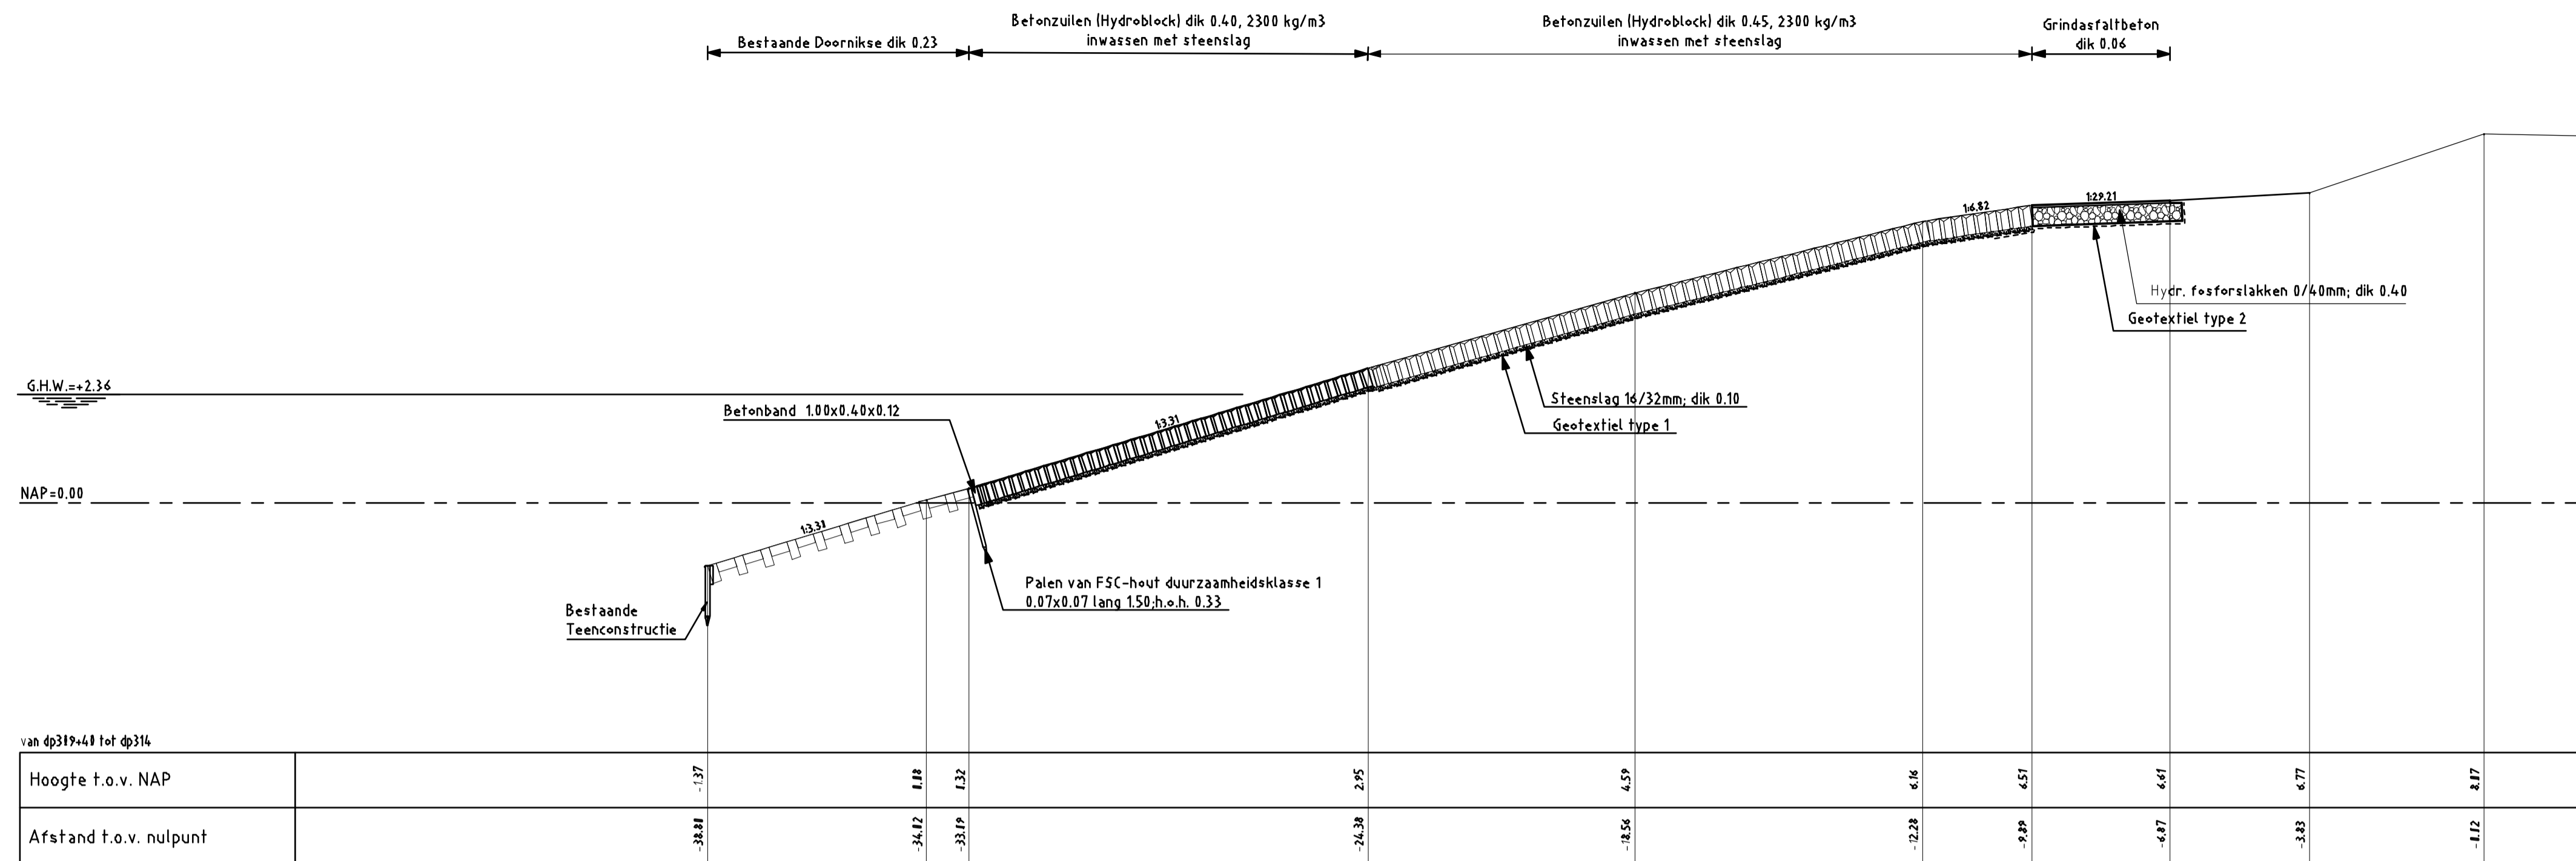

DWARSPROFIEL 7
schaal 1:100

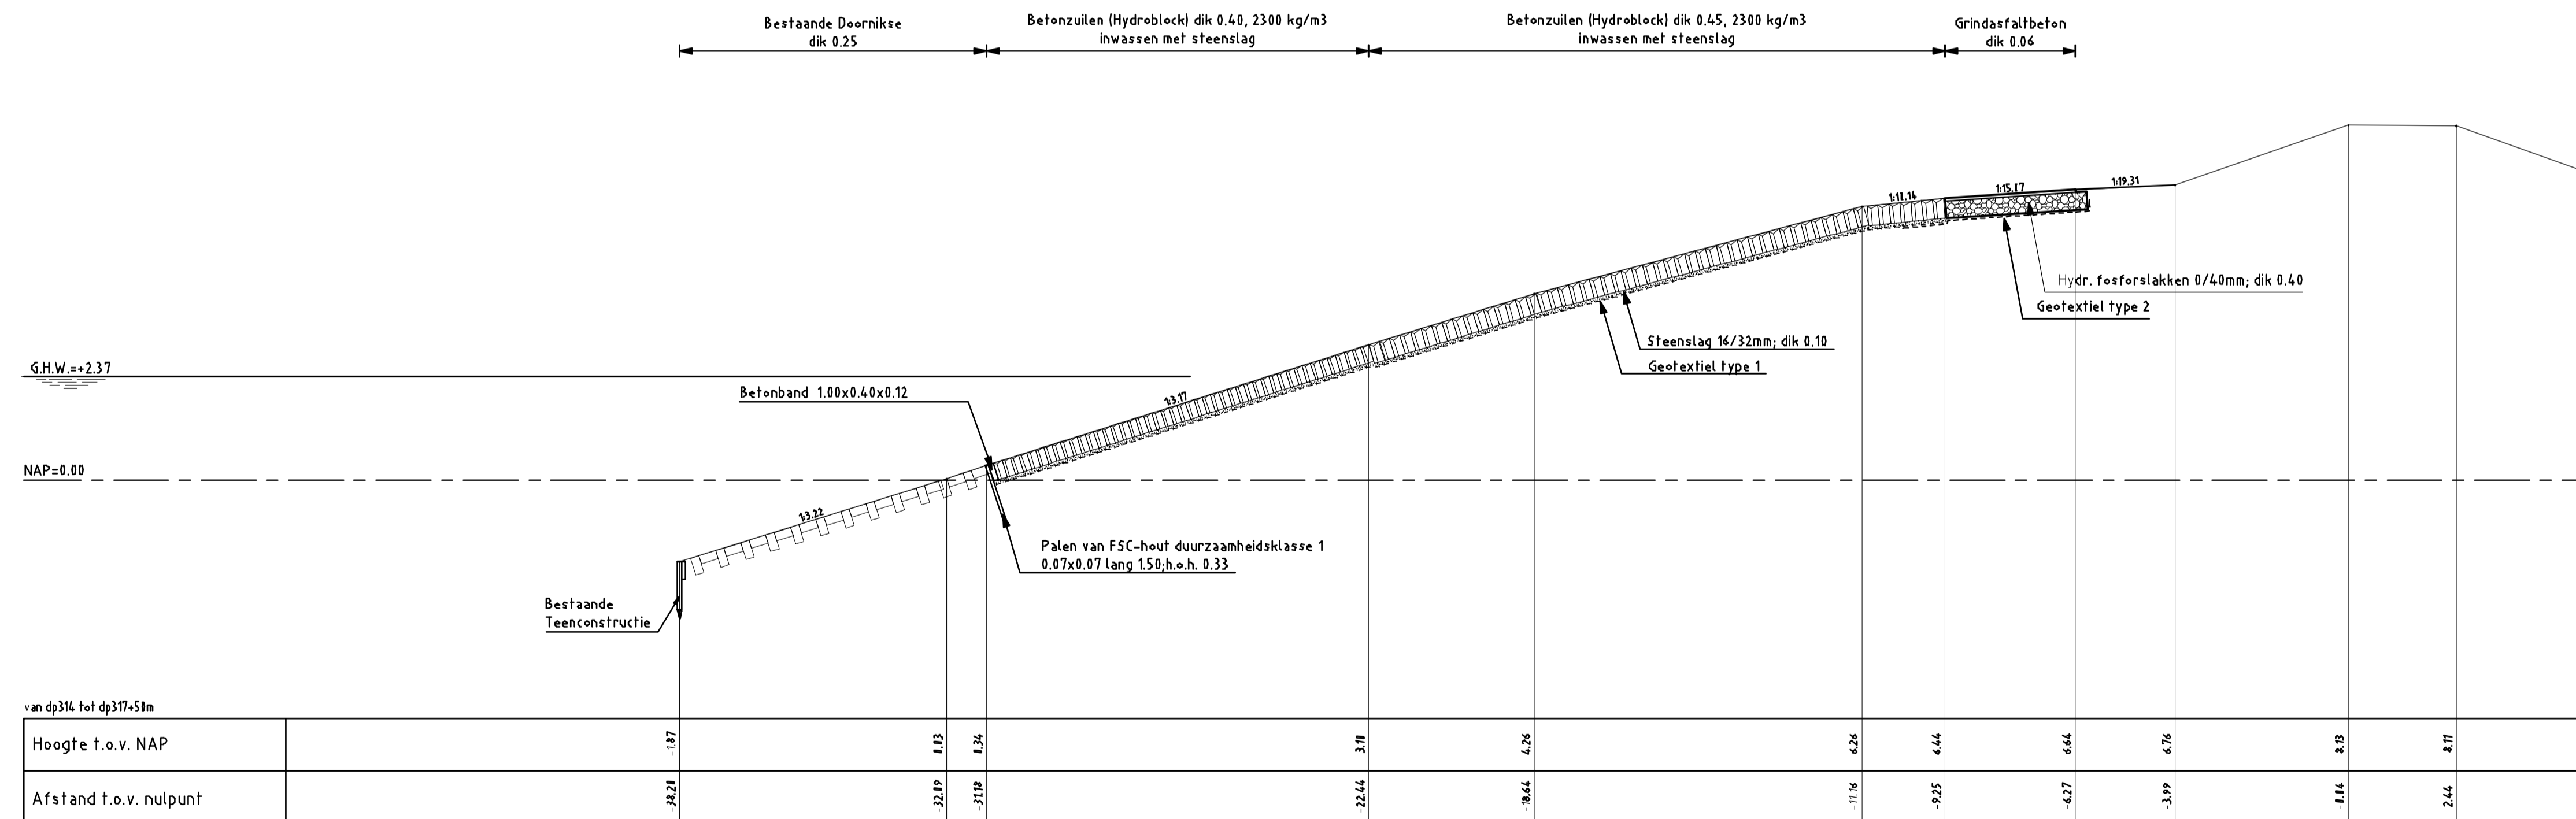


DWARSPROFIEL 8
schaal 1:100

VERKLARING


HOOGTEMATEN IN METERS T.O.V. NAP
MATEN IN METERS TENZIJ ANDERS AANGEGEVEN
VOOR SITUATIE ZIE TEKENING ZLRW-2008-01002

- Bestaand profiel
- Gemaakt werk
- Doornikse
- Betonzuilen (Hydroblock)
- Hydraulische fosforslakken

rijkswaterstaat zeeland		afdeling WVI	
Project Zeeweringen Willem-Annapolder Dwarsprofiel 7 en 8			revisie ZL-5571
getekend	J. van der Jagt	dd.	11-02-2008
gecontroleerd	S. Vermunt	dd.	11-02-2008
in akkoord	S. Verbeke	dd.	11-02-2008
schaal 1:100		in 9 bladen, blad nr. 8	
gewijzigd		A1 ZLRW-2008-01007	

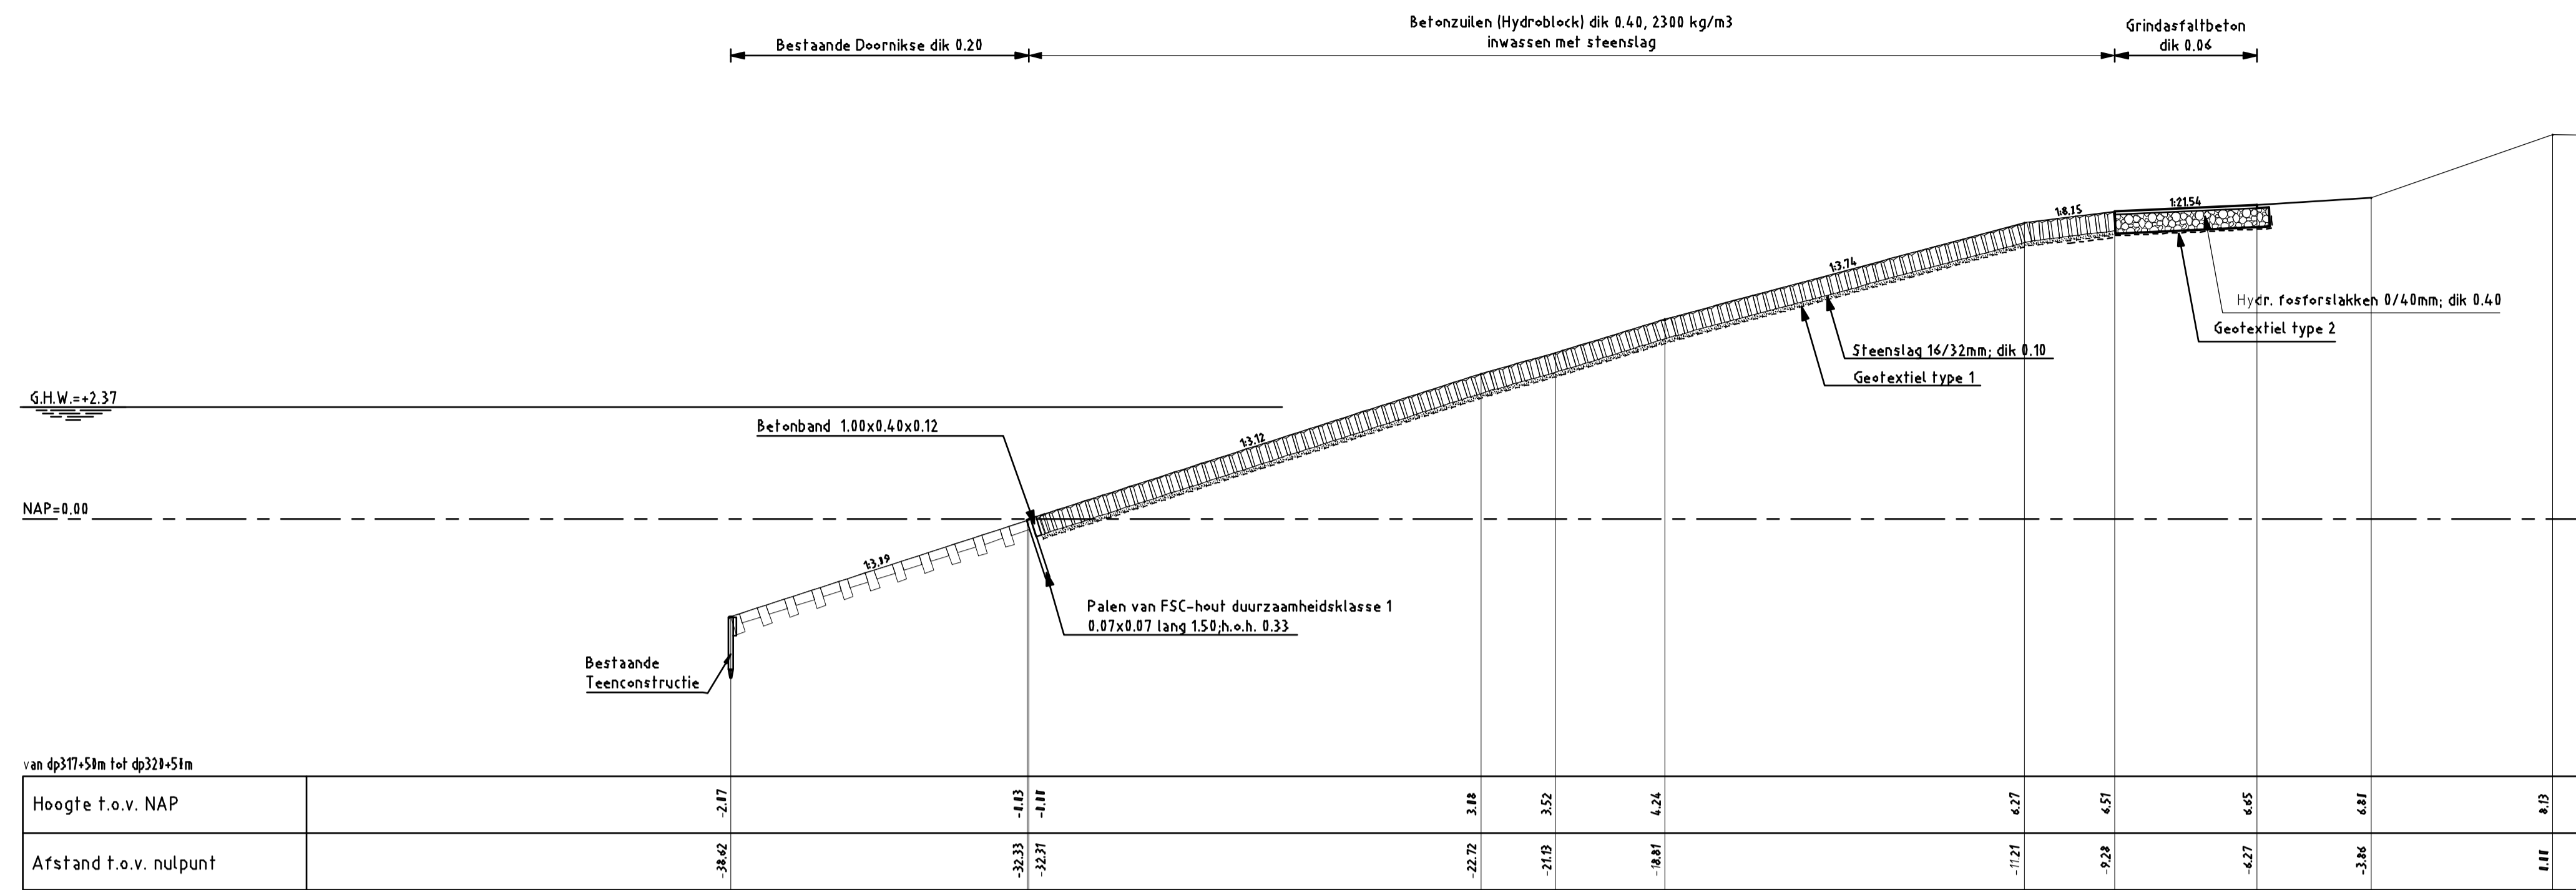

DWARSPROFIEL 9
schaal 1:100

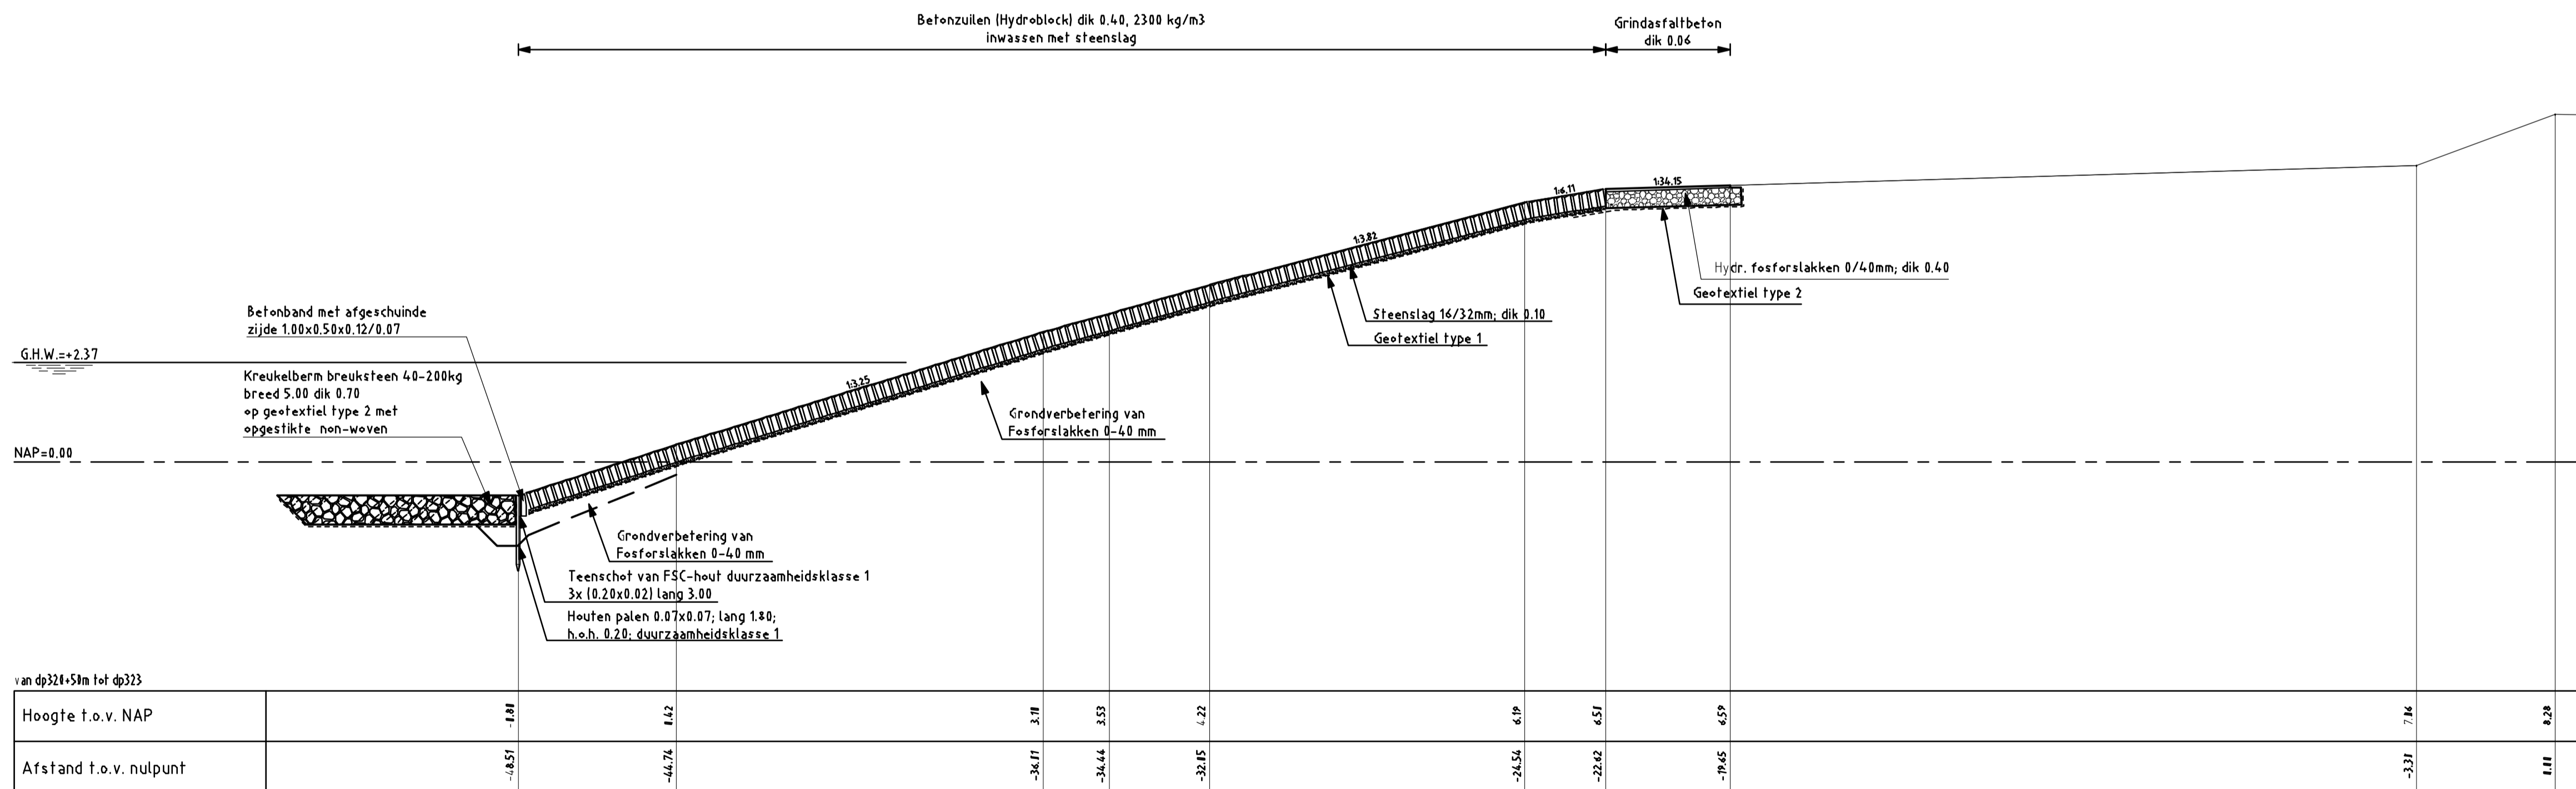

DWARSPROFIEL 10
schaal 1:100

VERKLARING

HOOGTEMATEN IN METERS T.O.V. NAP
MATEN IN METERS TENZIJ ANDERS AANGEGEVEN
VOOR SITUATIE ZIE TEKENING ZLRW-2008-01002

- Bestaand profiel
- Gemaakt werk
- Doornikse
- Befonzuilen (Hydroblock)
- Hydraulische fosforplaten
- Kreukelberm

rijkswaterstaat zeeland		afdeling WVI	
Project Zeeweringen Willem-Annapolder Dwarsprofiel 9 en 10			revisie ZL-5571
getekend	J. van der Jagt	d.d.	11-02-2008
gecontroleerd	S. Vermunt	d.d.	11-02-2008
schaal 1:100		in 9 bladen, blad nr. 9	
gewijzigd		A1 ZLRW-2008-01008	