



Tek.nr.	Bestandsnaam	Omschrijving	Datum
		Revisietekeningen	
ZLRW 2008- 1100	rev-sit_noord-oudeland en muijepolder.dwg	Situatie (1) van dp955 tot dp966	12-06-08
ZLRW 2008- 1101	„	Situatie (2) van dp966 tot dp978	12-06-08
ZLRW 2008- 1102	„	Situatie (3) van dp978 tot dp990+55m	12-06-08
ZLRW 2008- 1103	rev-dwp_noord-oudeland en muijepolder.dwg	Dwarsprofiel 1, 1A, 2 en 2A	12-06-08
ZLRW 2008- 1104	„	Dwarsprofiel 3 en 4	12-06-08
ZLRW 2008- 1105	„	Dwarsprofiel 5 en 6	12-06-08
ZLRW 2008- 1106	„	Dwarsprofiel 7, 7A en 8	12-06-08
ZLRW 2008- 1107	„	Dwarsprofiel 9, 10 en 10A	12-06-08
ZLRW 2008- 1108	„	Dwarsprofiel 11, 12 en 12A	12-06-08
ZLRW 2008- 1109			
ZLRW 2008- 1110			
gereserveerd t/m ZLRW-2008-1110			

SITUATIE
schaal 1:1000

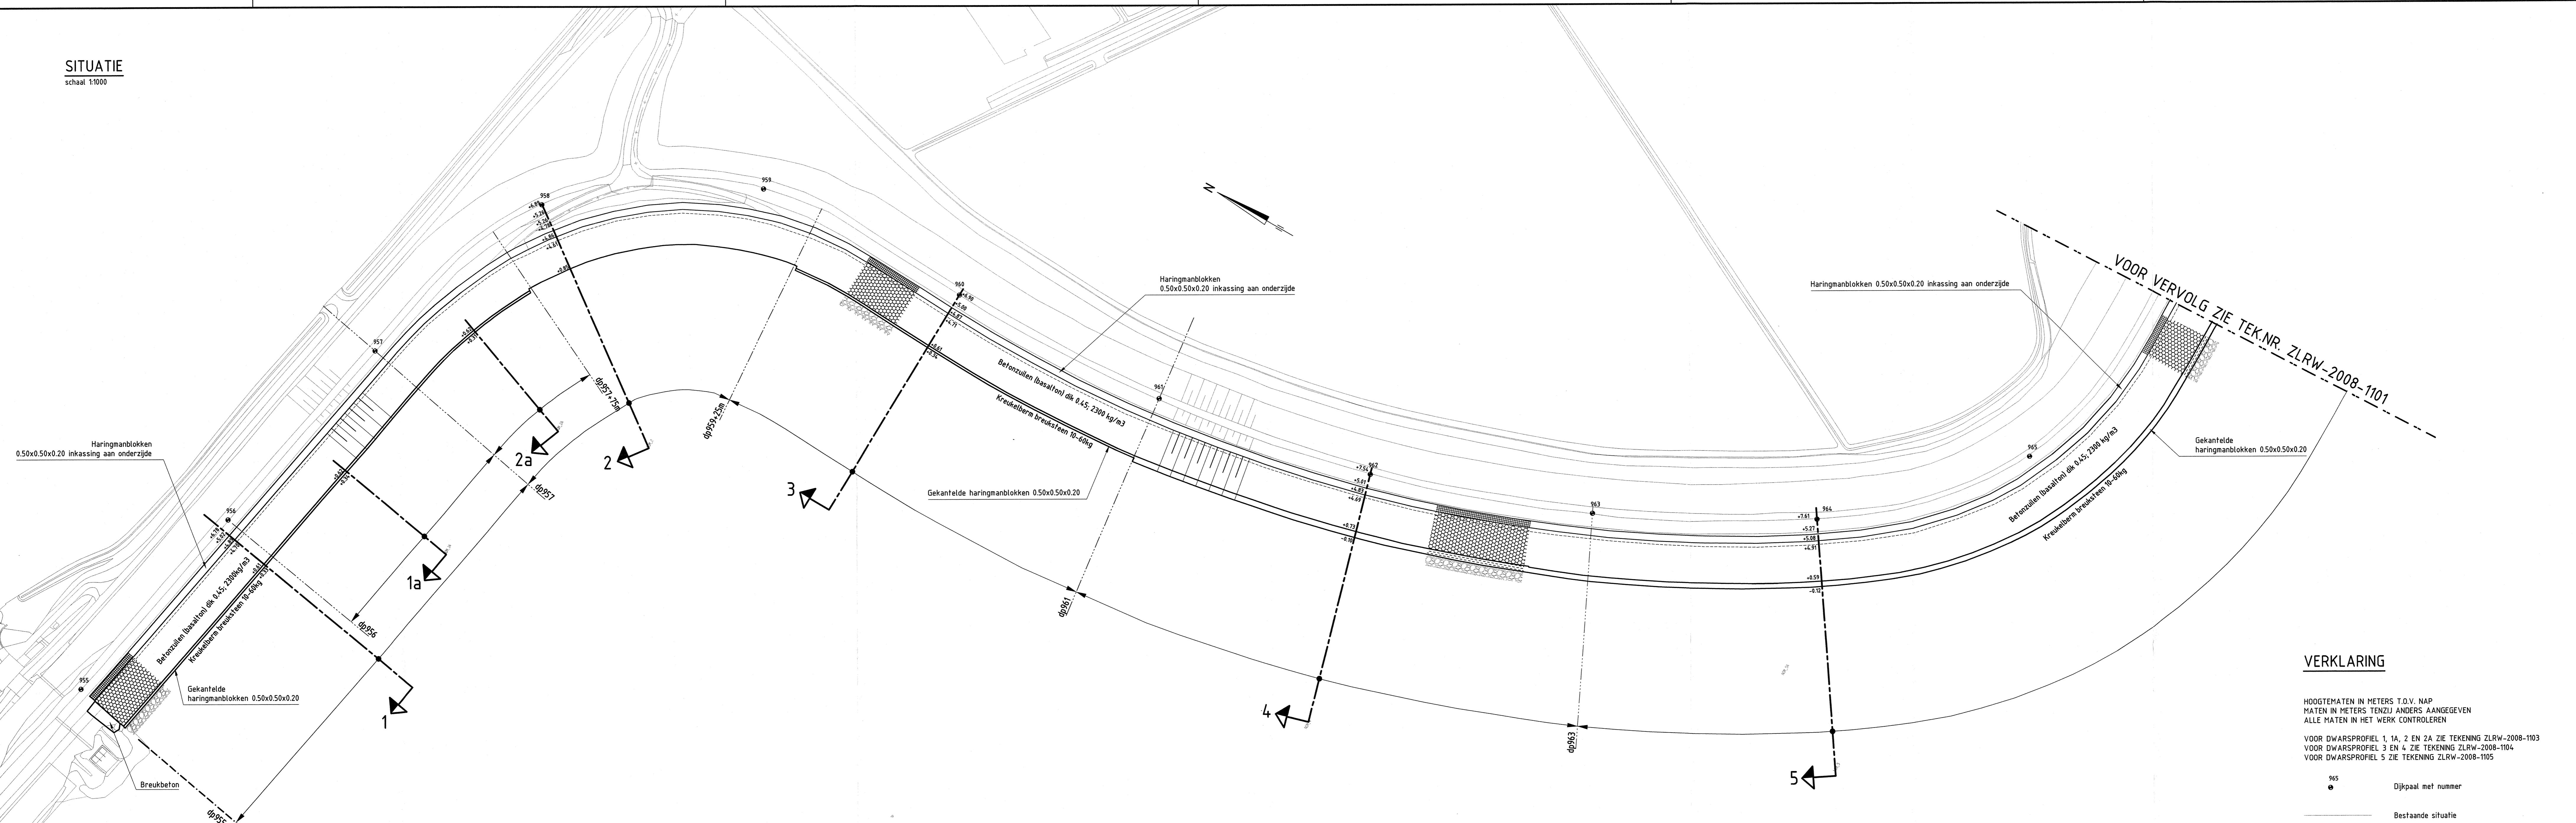


BEGIN WERK

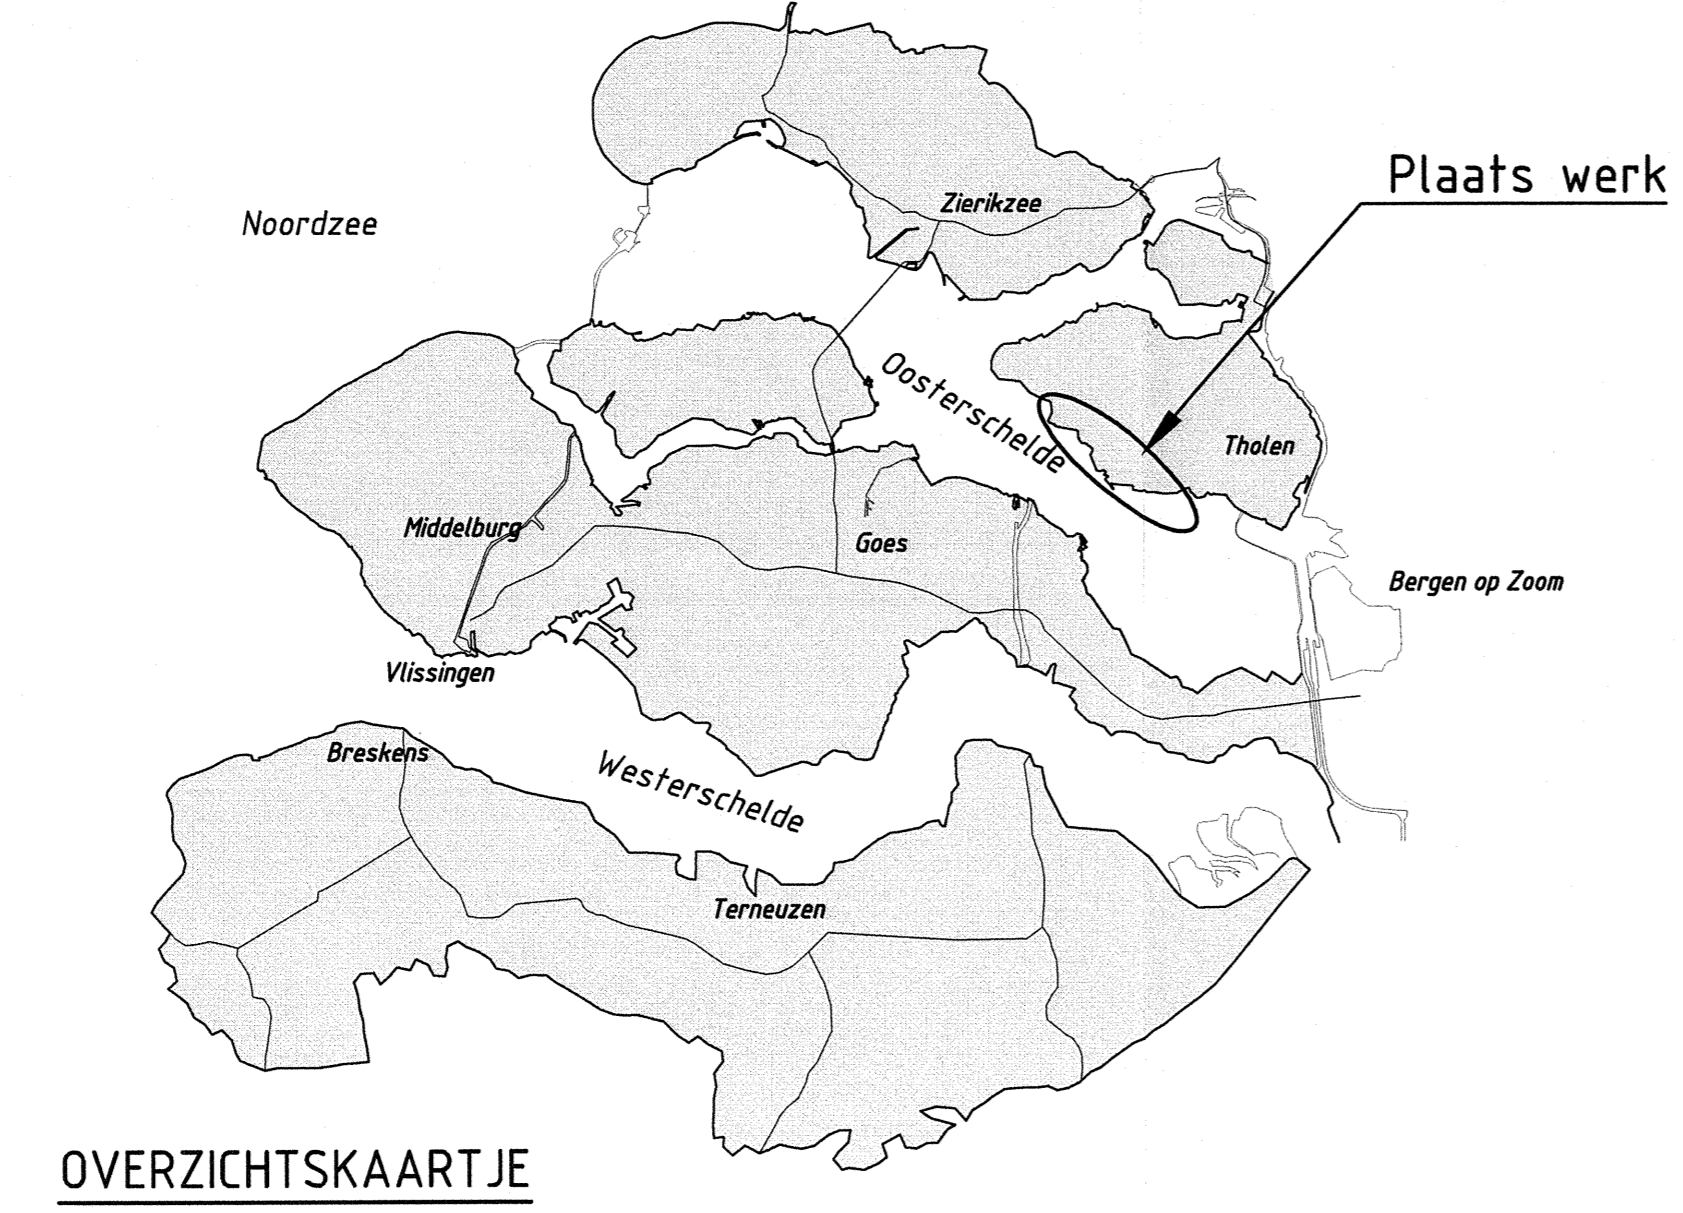

VERKLARING


HOOGTEMATEN IN METERS T.O.V. NAP
MATEN IN METERS TENZIJ ANDERS AANGEGEVEN
ALLE MATEN IN HET WERK CONTROLEREN
VOOR DWARSPROFIEL 1, 1A, 2 EN 2A ZIE TEKENING ZLRW-2008-1103
VOOR DWARSPROFIEL 3 EN 4 ZIE TEKENING ZLRW-2008-1104
VOOR DWARSPROFIEL 5 ZIE TEKENING ZLRW-2008-1105

- 965 Dijkpaal met nummer
- Bestaande situatie
- Gemaakt werk
- ▨ Onderhoudstrook van haringmanblokken 0.50x0.50x0.20 inassing aan onderzijde
- ▨ Betonzuilen
- ▨ Gekantelde haringmanblokken
- ▨ Kreukelborm

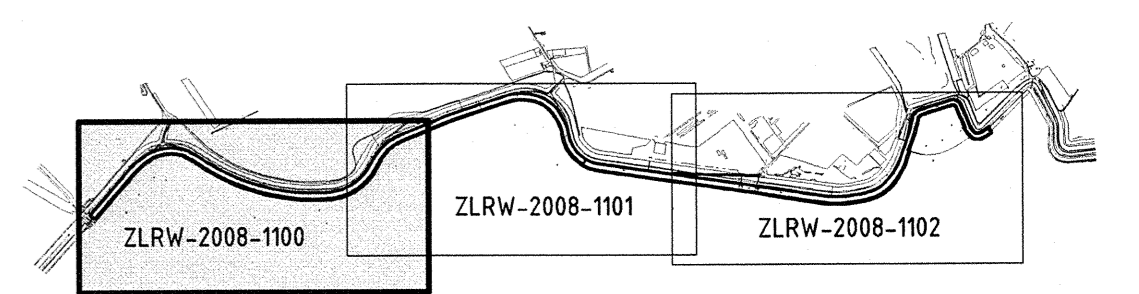


rijkswaterstaat zeeland		afdeling WVI	
Project Zeeweringen			revisie
REVISIE NOORD-, EN OUDELAND- EN MUIJEPOLDER			ZLR-5934
Situatie van dp955 tot dp966			
getekend	W. Roelse	d.d.	12-06-2008
gecontroleerd	S. Vermunt	d.d.	12-06-2008
accord	S. Vereeke	d.d.	12-06-2008
gevoegd			
schaal 1:1000		in 9 bladen, blad nr. 1	
A0/A1		ZLRW-2008-1100	

SITUATIE
schaal 1:1000

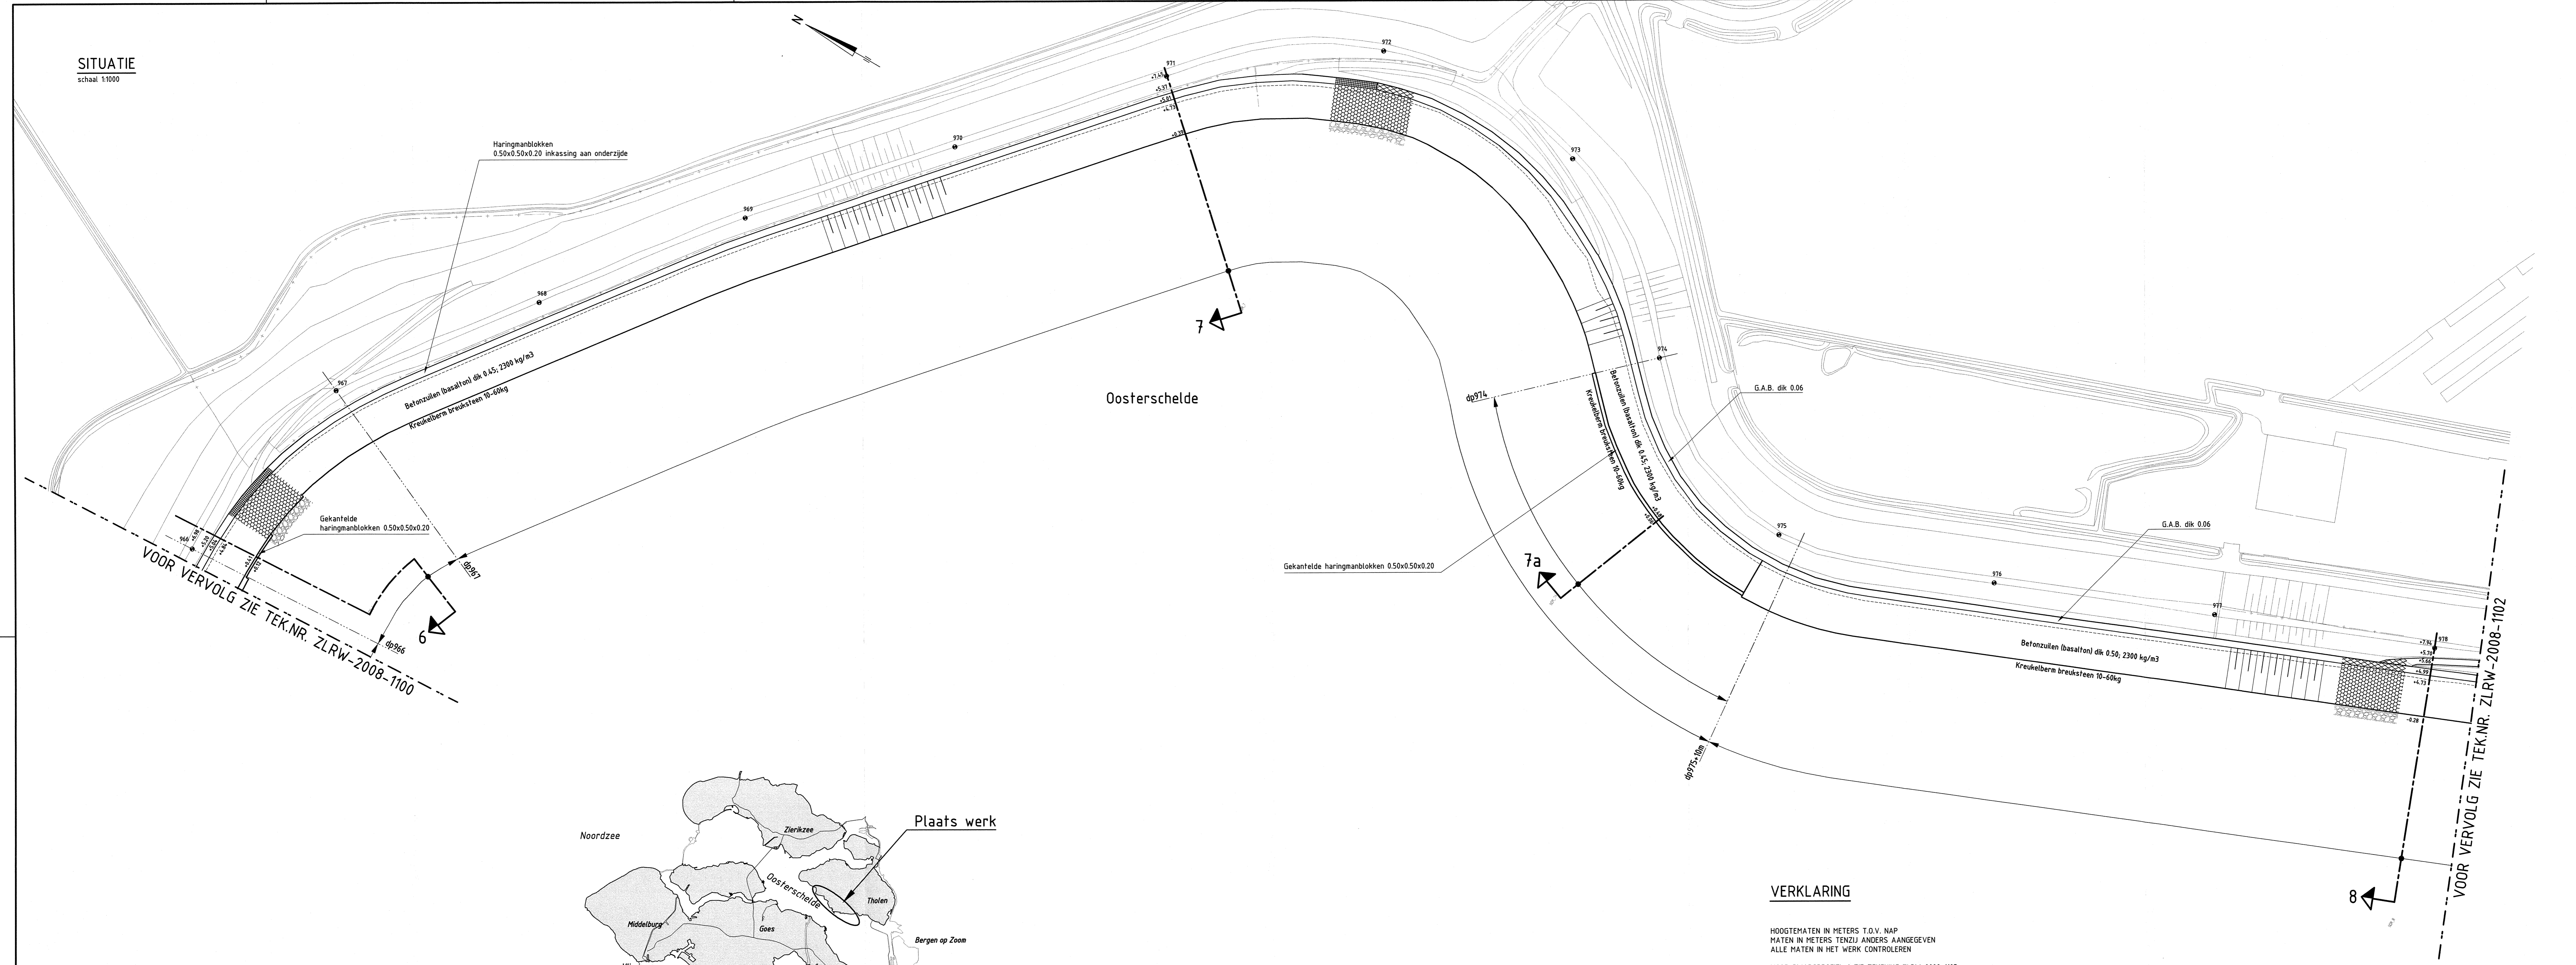

VOOR VERVOLG ZIE TEK.NR. ZLRW-2008-1100

VOOR VERVOLG ZIE TEK.NR. ZLRW-2008-1102

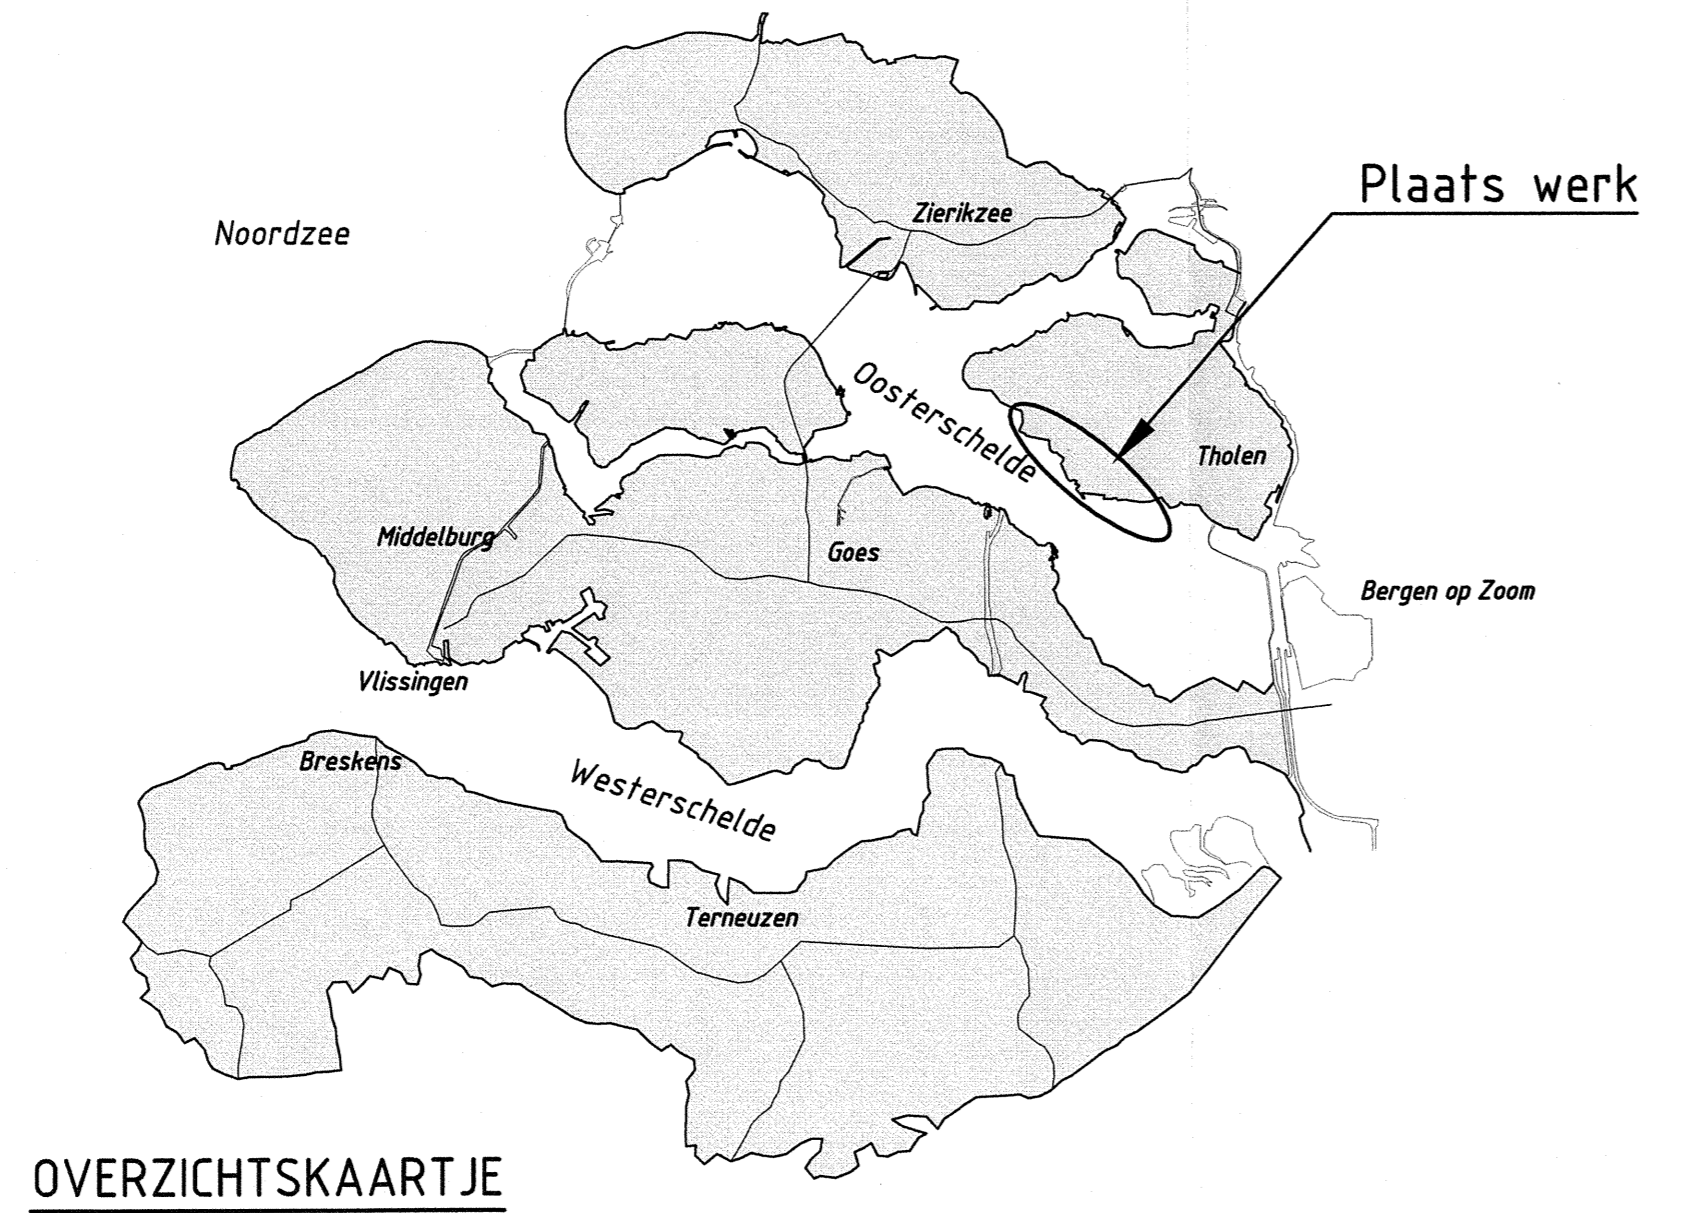


OVERZICHTSKAARTJE

VERKLARING

HOOGTEMATEN IN METERS T.O.V. NAP
MATEN IN METERS TENZIJ ANDERS AANGEGEVEN
ALLE MATEN IN HET WERK CONTROLEREN

VOOR DWARSPROFIEL 6 ZIE TEKENING ZLRW-2008-1105
VOOR DWARSPROFIEL 7, 7A EN 8 ZIE TEKENING ZLRW-2008-1106

- Dijkpaal met nummer
- Bestaande situatie
- Gemaakt werk
- Onderhoudsstrook van haringmanblokken 0.50x0.50x0.20 inkassing aan onderzijde
- Onderhoudsstrook van grindasfaltbeton
- Betonzulen
- Gekantelde haringmanblokken
- Kreukelbarm

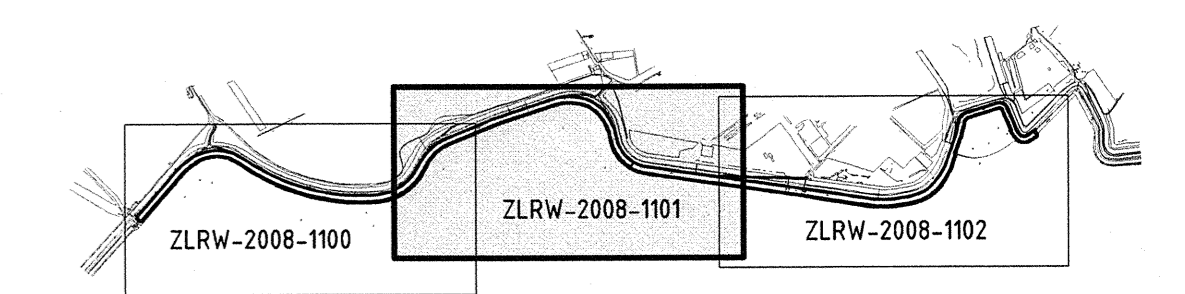



rijkswaterstaat zeeland		afdeling WVI	
Project Zeeweringen			revisie
REVISIE NOORD-, EN OUDELAND- EN MUIJEPOLDER			ZLR-5934
Situatie van dp966 tot dp978			
getekend	W. Roelse	d.d. 12-06-2008	schaal 1:1000
gecontroleerd	S. Vermunt	d.d. 12-06-2008	
accord	S. Vereeke	d.d. 12-06-2008	
gevoegd			in 9 bladen, blad nr. 2
			A0/A1 ZLRW-2008-1101


SITUATIE
schaal 1:1000

VOOR VERVOLG ZIE TEK. NR. ZLRW-2008-1101


OVERZICHTSKAARTJE

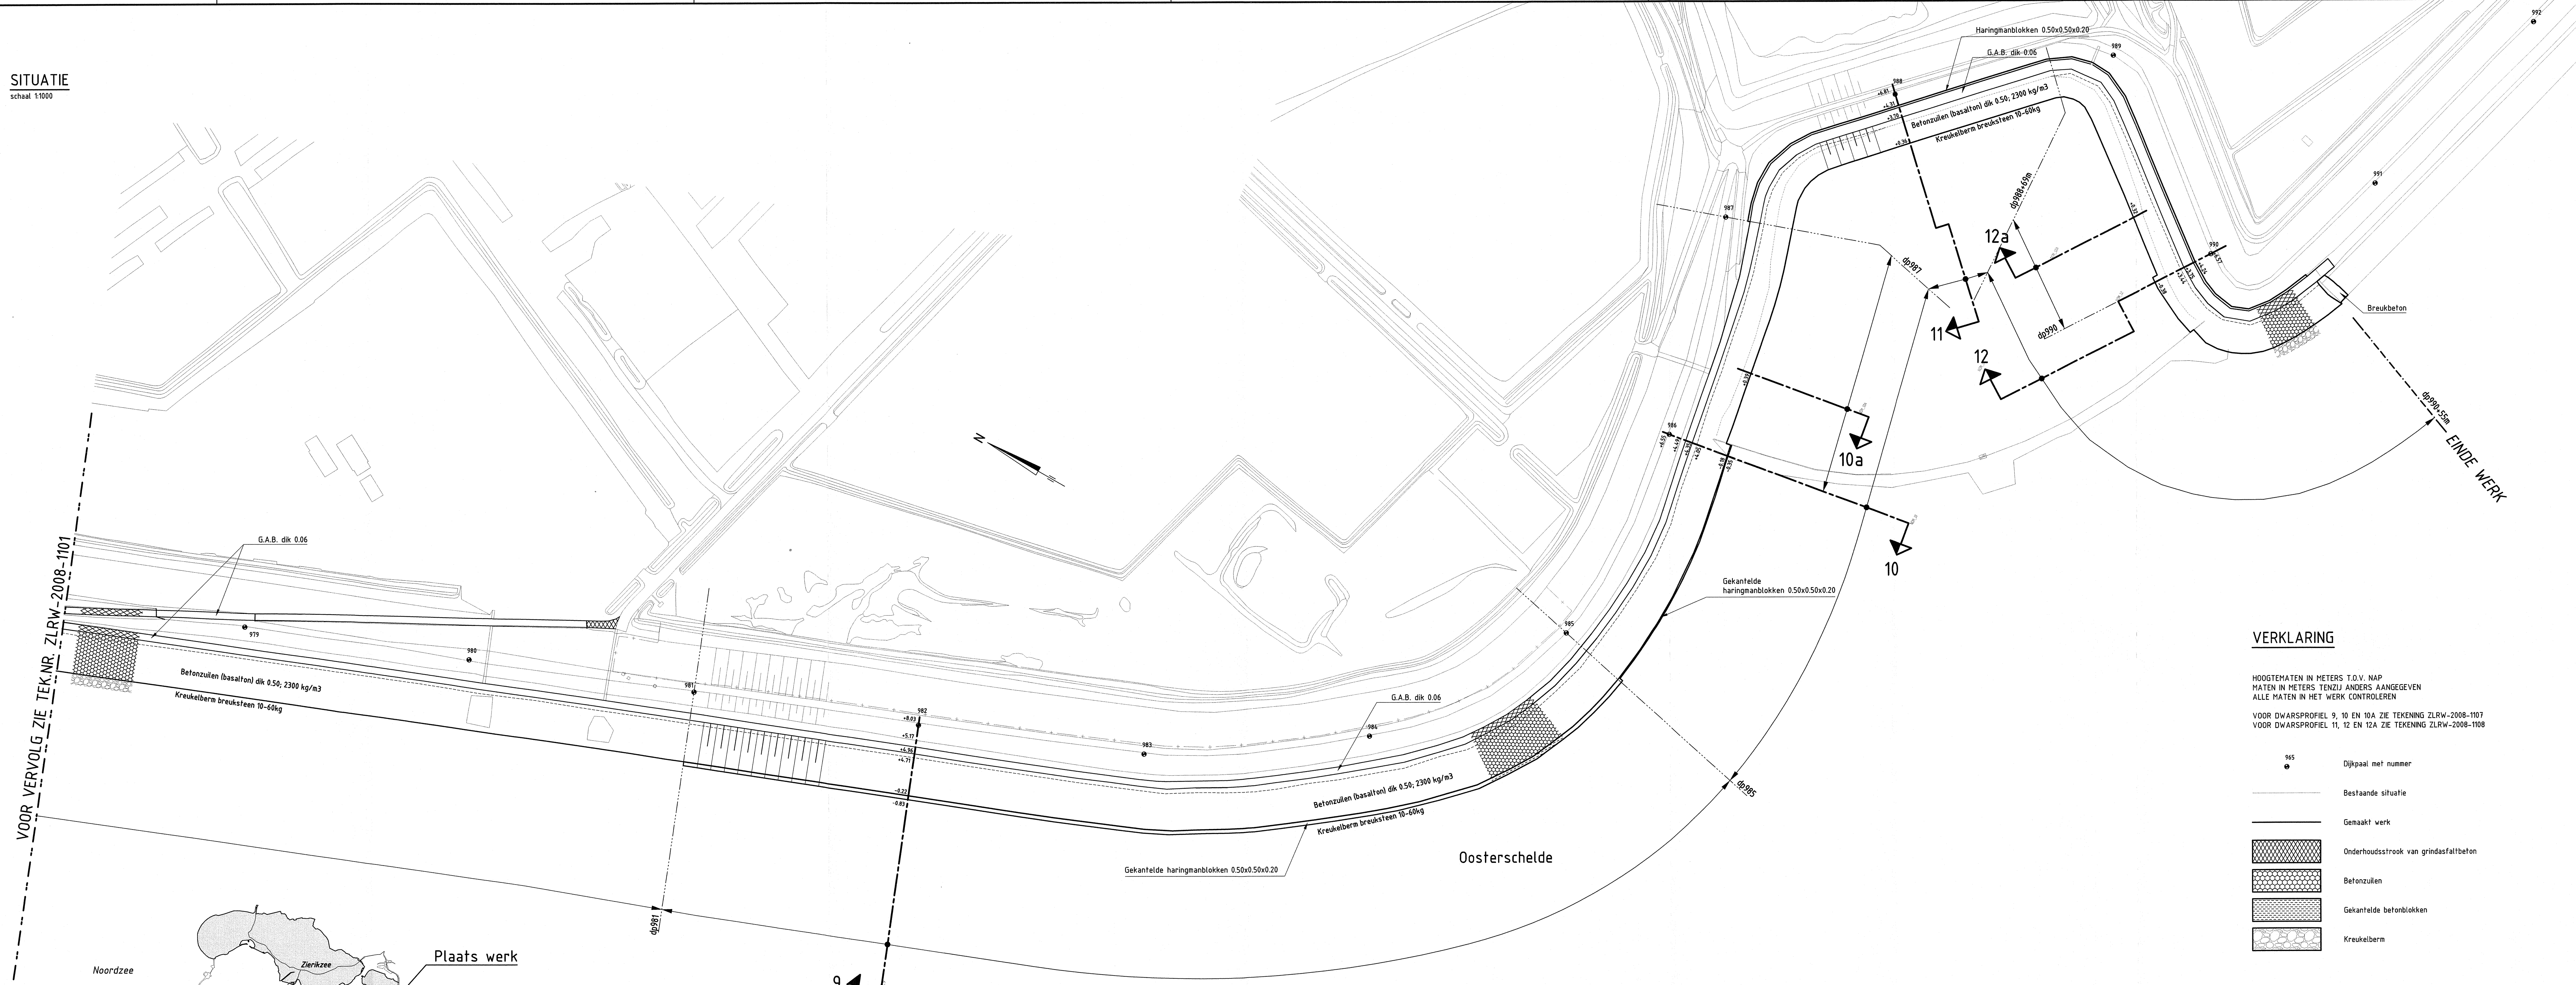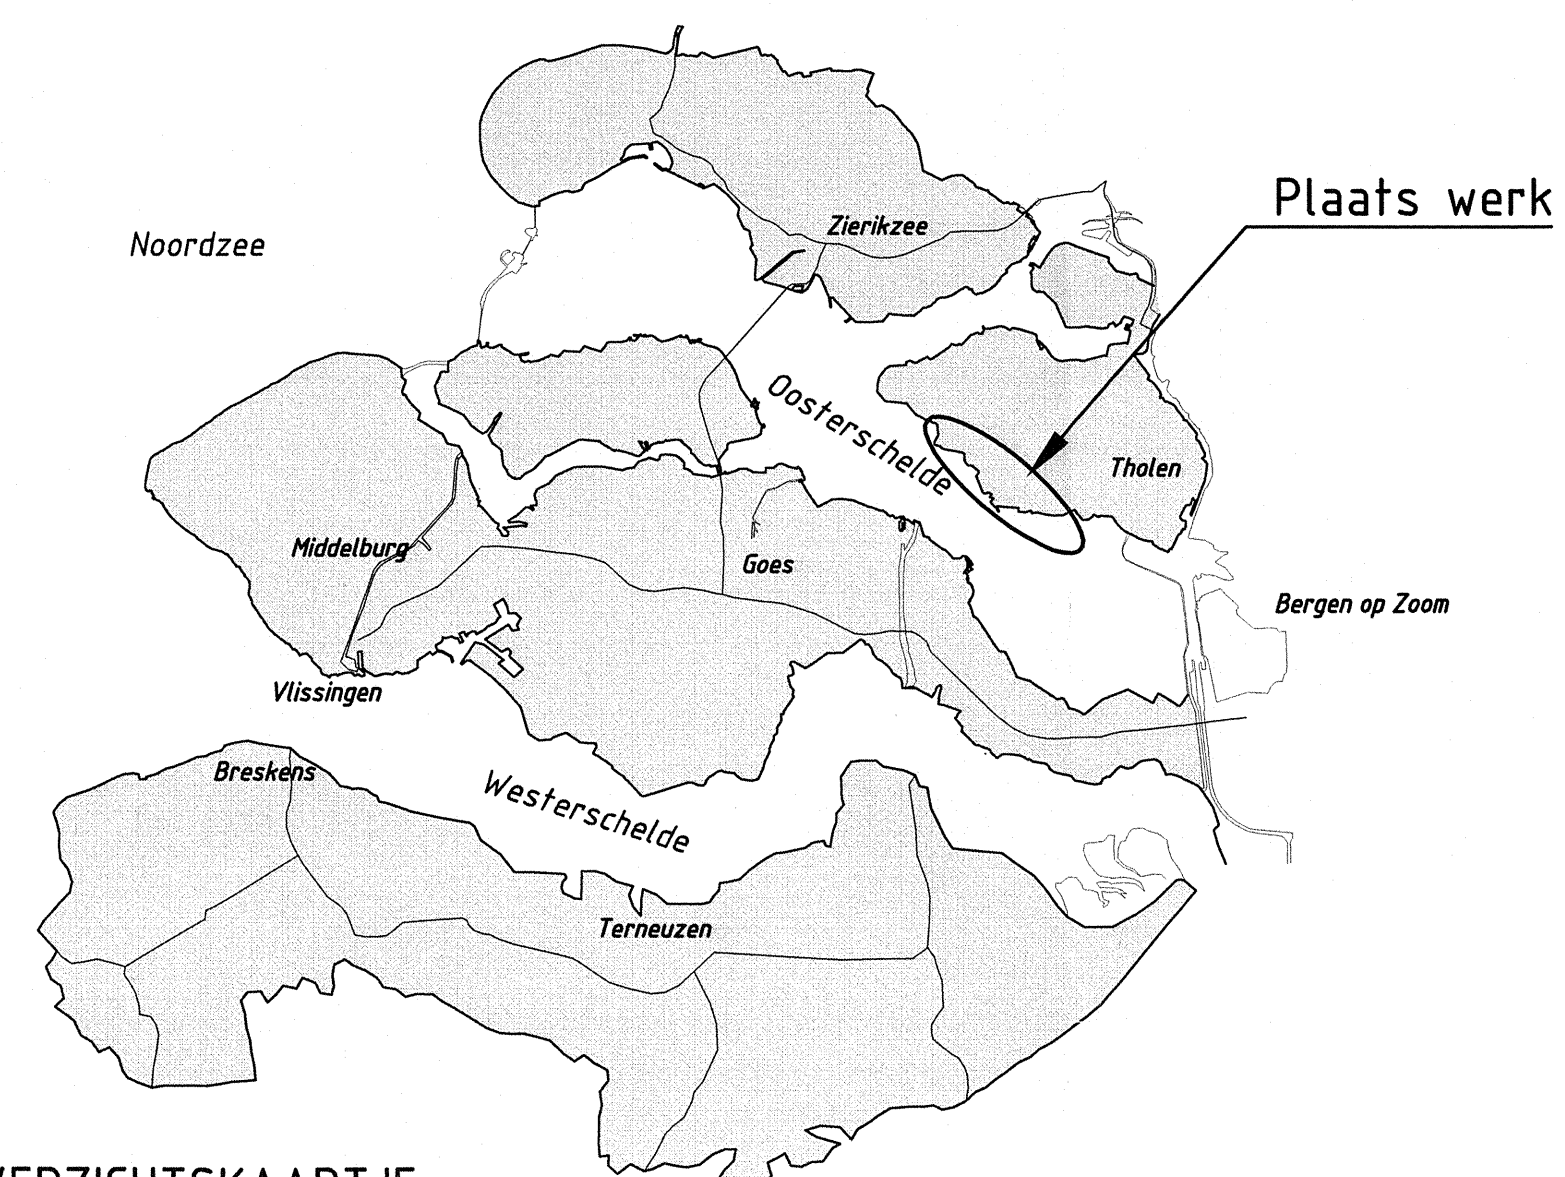


VERKLARING

HOOGTEMATEN IN METERS T.O.V. NAP
MATEN IN METERS TENZIJ ANDERS AANGEGEVEN
ALLE MATEN IN HET WERK CONTROLESEN
VOOR DWARSPROFIEL 9, 10 EN 10A ZIE TEKENING ZLRW-2008-1107
VOOR DWARSPROFIEL 11, 12 EN 12A ZIE TEKENING ZLRW-2008-1108

- 995 Dijkpaal met nummer
- Bestaande situatie
- Gemaakt werk
- ▨ Onderhoudsstrook van grindasfaltbeton
- ▨ Betonzuilen
- ▨ Gekantelde betonblokken
- ▨ Kreukelberm

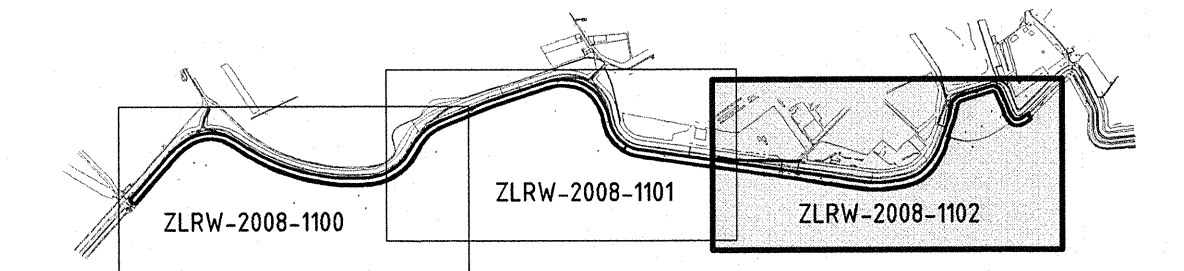


rijkswaterstaat zeeland		afdeling WVI	
Project Zeeweringen			revisie
REVISIE NOORD-, EN OUDELAND- EN MUIJEPOLDER			ZLR-5934
Situatie van dp978 tot dp990+55m			
getekend	W. Roelise	d.d.	12-05-2008
gecontroleerd	S. Vermeul	d.d.	12-06-2008
geaccordeerd	S. Vereeke	d.d.	12-05-2008
gevrijgd			
schaal 1:1000		in 9 bladen, blad nr. 3	
A0/A1		ZLRW-2008-1102	

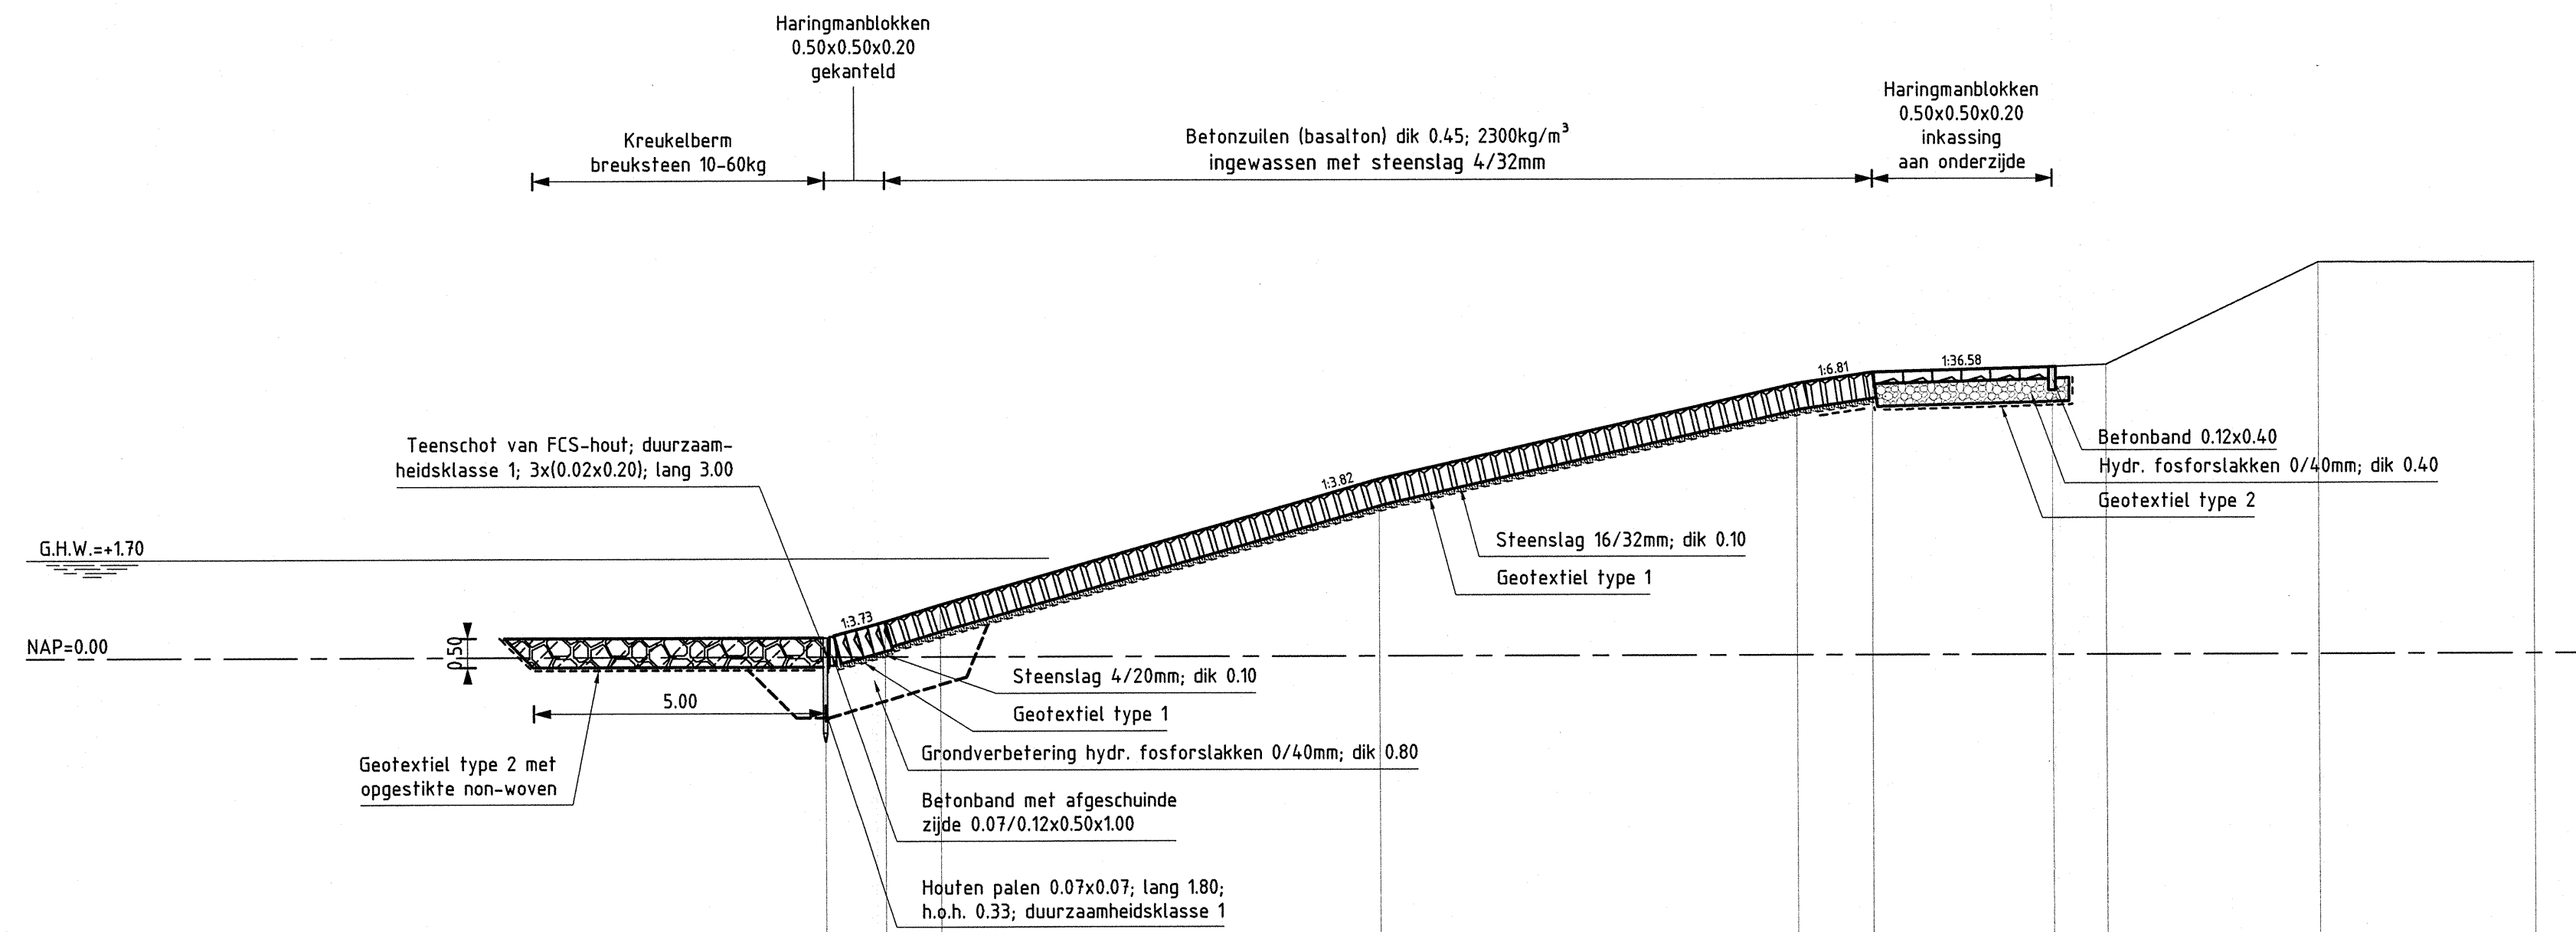

van dp955 tot dp957 waarvan voor ondertafel van dp956 tot dp957 zie dwarsprofiel 1A

Hoogte t.o.v. NAP		0.37	0.61	0.90	3.06	4.79	4.89	4.98	5.02	6.78	6.77
Afstand t.o.v. nulpunt		-25.65	-24.69	-23.65	-16.7	-8.89	-7.68	-6.58	-5.63	0.00	3.87


DWARSPROFIEL 1
schaal 1:100

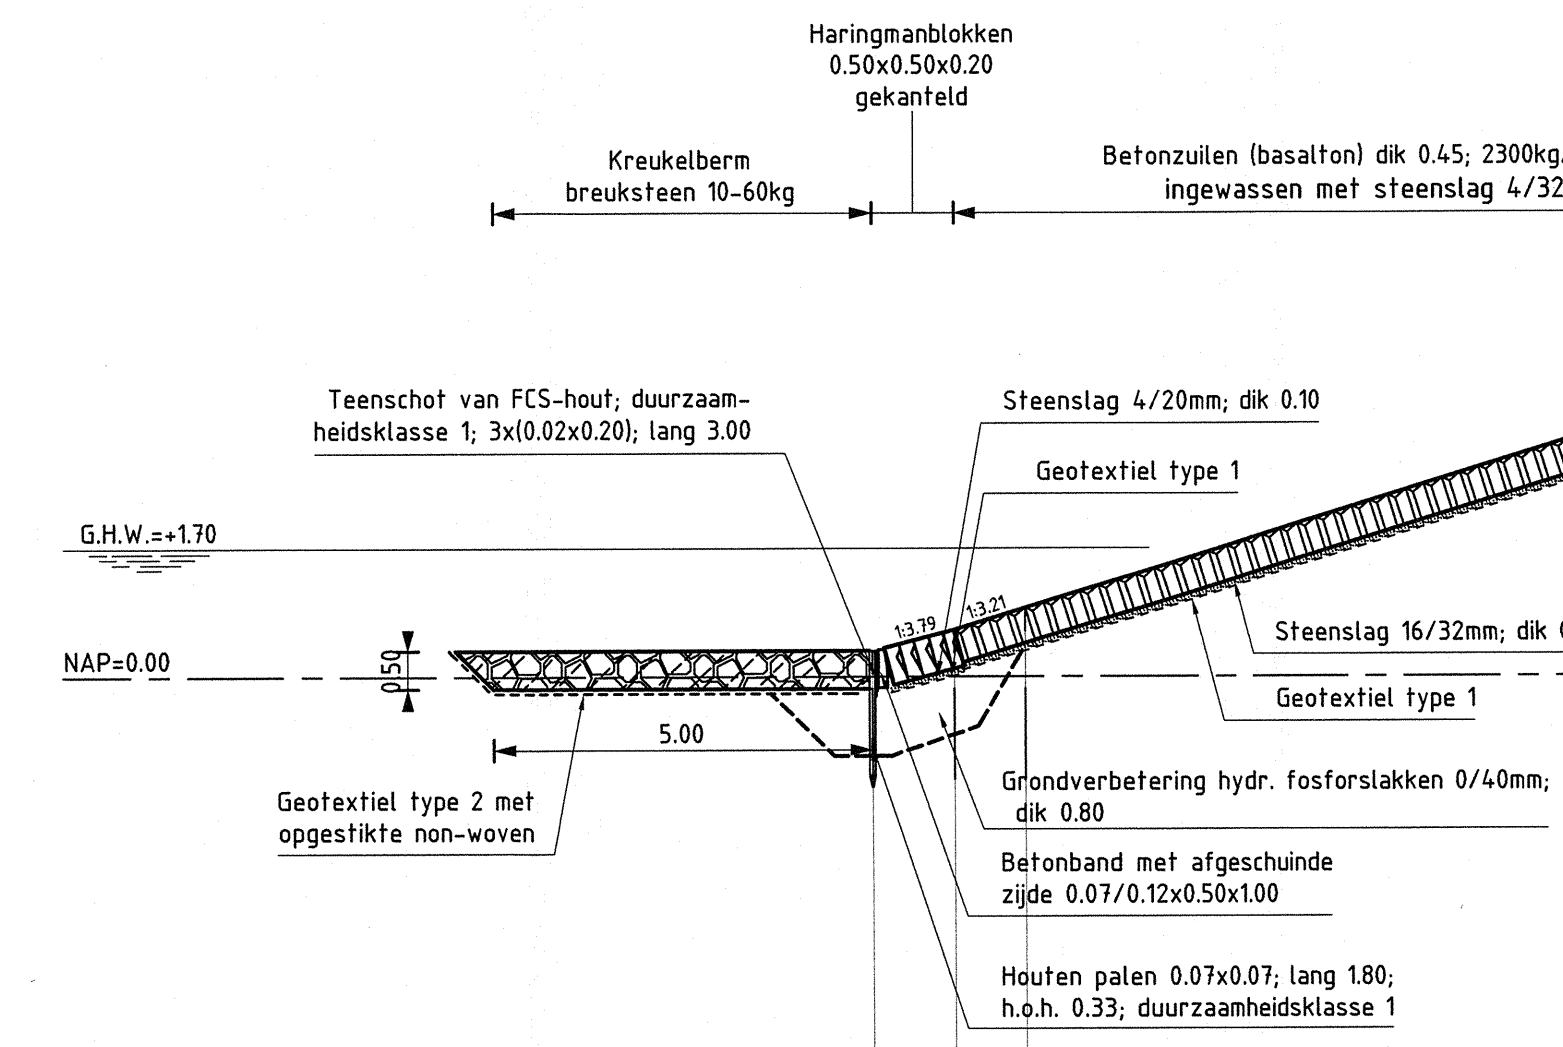

van dp956 tot dp957

Hoogte t.o.v. NAP		0.34	0.62	0.91
Afstand t.o.v. nulpunt		-2.00	-0.93	0.00


DWARSPROFIEL 1A
schaal 1:100

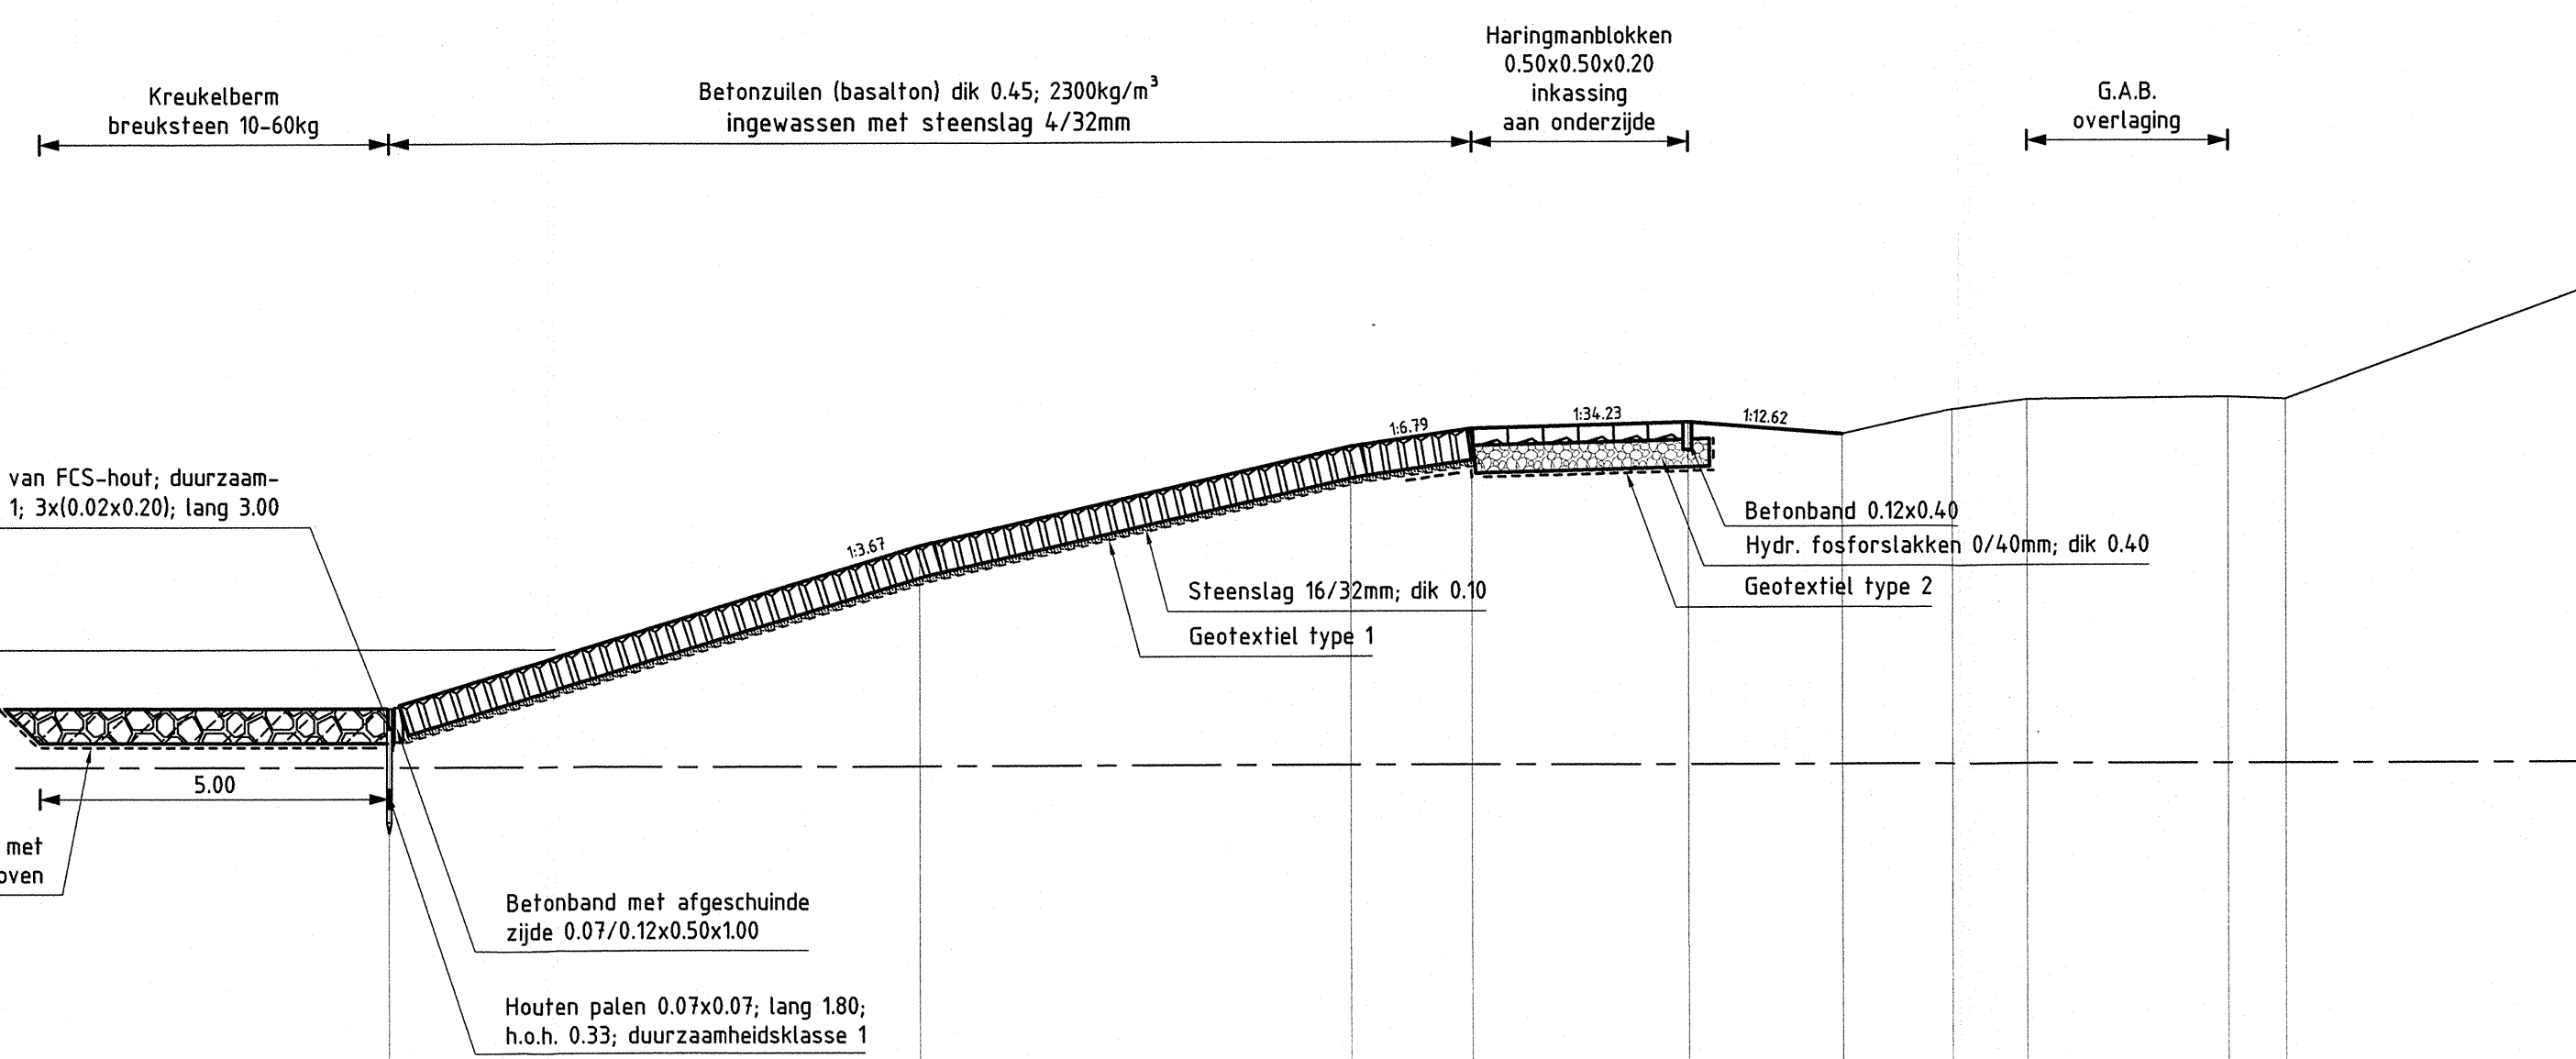

van dp957 tot dp 959+25m waarvan voor ondertafel van dp957 tot dp957+75m zie dwarsprofiel 2A

Hoogte t.o.v. NAP		0.85	3.19	4.61	4.86	4.95	4.78	5.13	5.26	5.39	5.26	6.89
Afstand t.o.v. nulpunt		-21.53	-23.92	-17.75	-16.62	-12.93	-10.71	-9.14	-8.05	-5.17	-4.36	0.00

DWARSPROFIEL 2
schaal 1:100

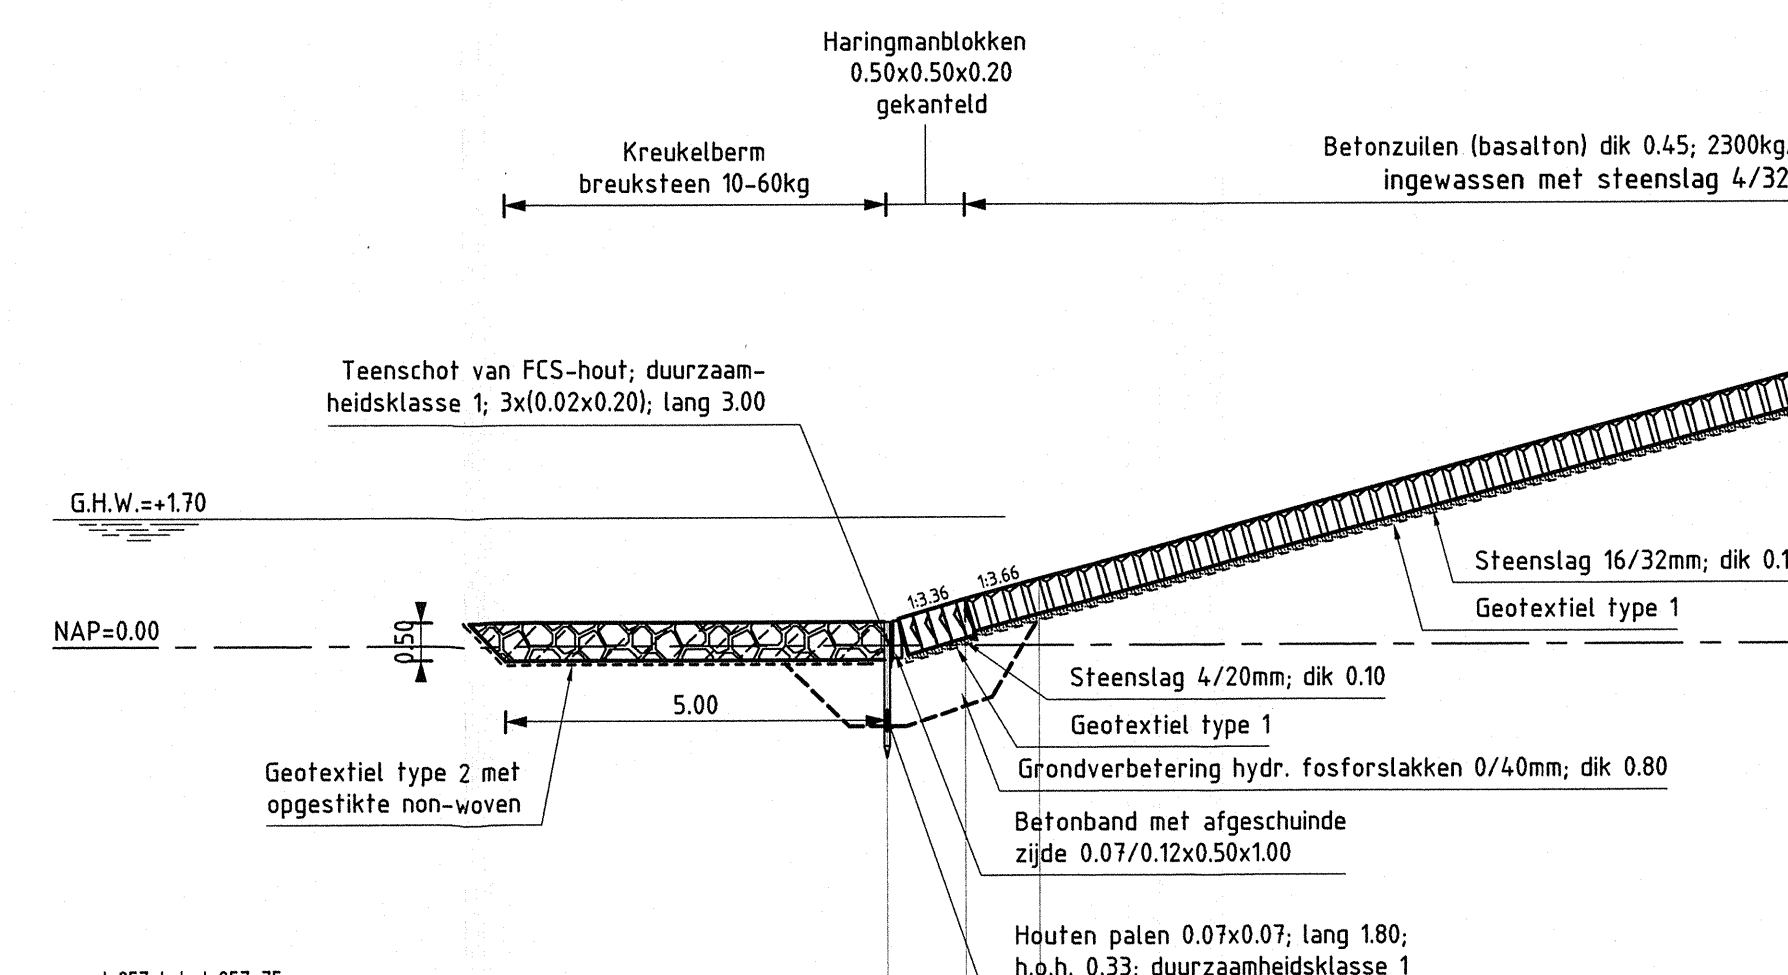

van dp957 tot dp957+75m

Hoogte t.o.v. NAP		0.31	0.62	0.88
Afstand t.o.v. nulpunt		-2.00	-0.97	0.00


DWARSPROFIEL 2A
schaal 1:100

VERKLARING


HOOGTEMATEN IN METERS T.O.V. NAP
MATEN IN METERS TENZIJ ANDERS AANGEGEVEN
VOOR SITUATIE ZIE TEKENING ZLRW-2008-1100

- Bestaand profiel
- Gemaakt werk
- [Hatched pattern] Betonzuilen (gemaakt)
- [Hatched pattern] Gekantelde haringmanblokken (gemaakt)
- [Hatched pattern] Kreukelberm (gemaakt)
- [Hatched pattern] Hydraulische fosforstakken (gemaakt)

rijkswaterstaat zeeland		afdeling WVI	
Project Zeeweringen			revisie
REVISIE NOORD-, OUDELAND- EN MIJEPOLDER			ZLR-5934
Dwarsprofiel 1, 1A, 2 en 2A			
getekend	W. Roelise	d.d. 12-06-2008	schaal 1:100
gecontroleerd	S. Vermunt	d.d. 12-06-2008	
accord	S. Vereeke	d.d. 12-06-2006	
in 9 bladen, blad nr. 4			
gevrijgd			105x60 ZLRW-2008-1103

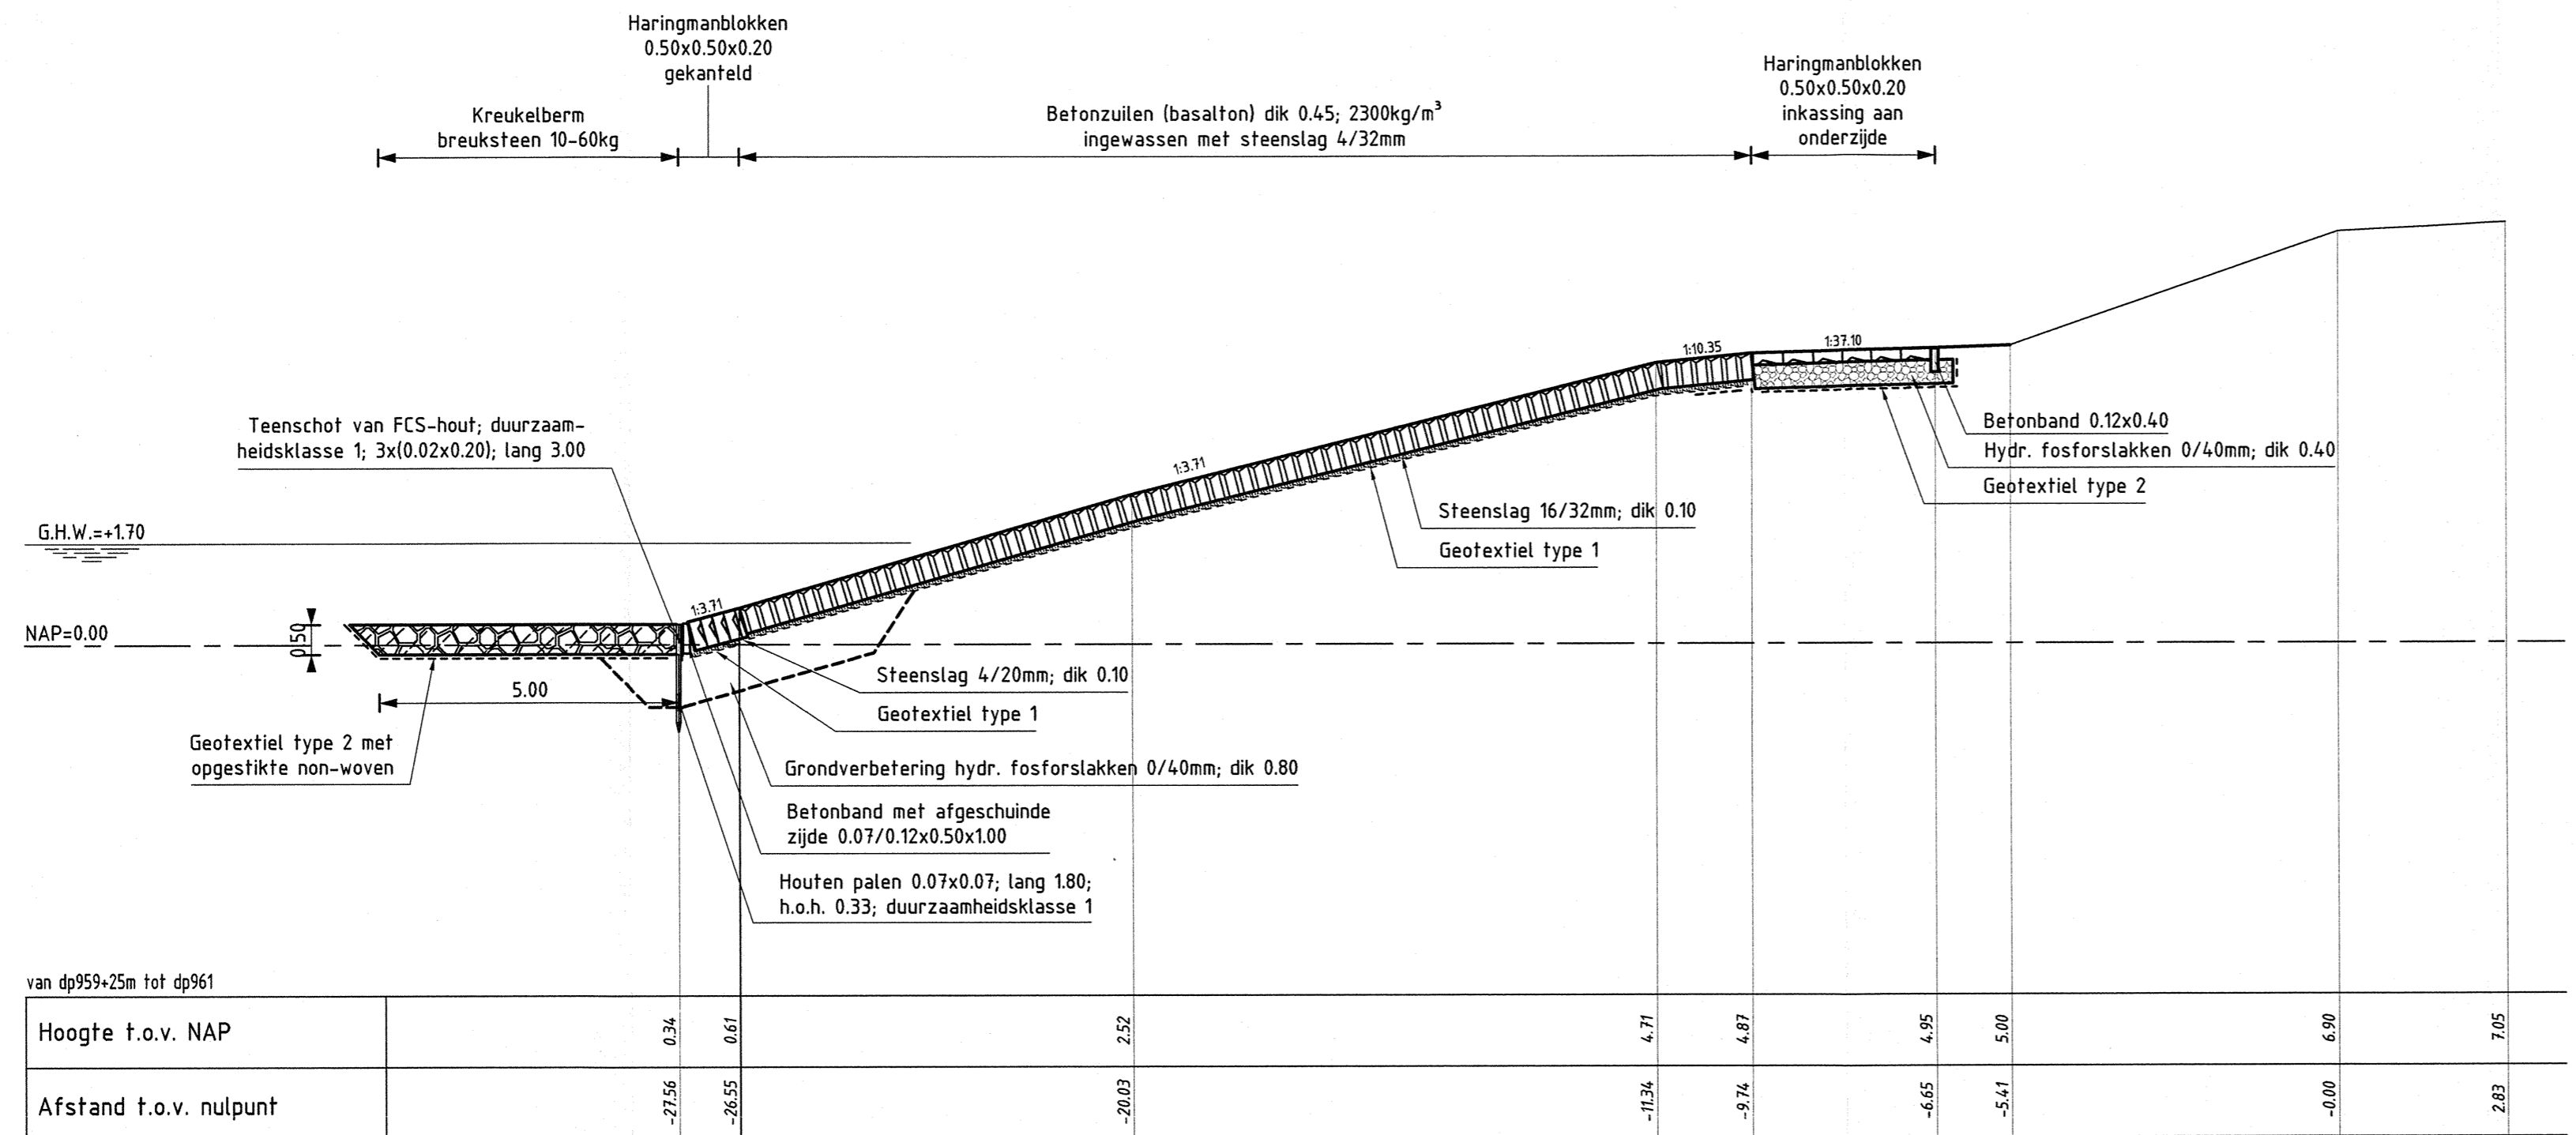

DWARSPROFIEL 3
schaal 1:100

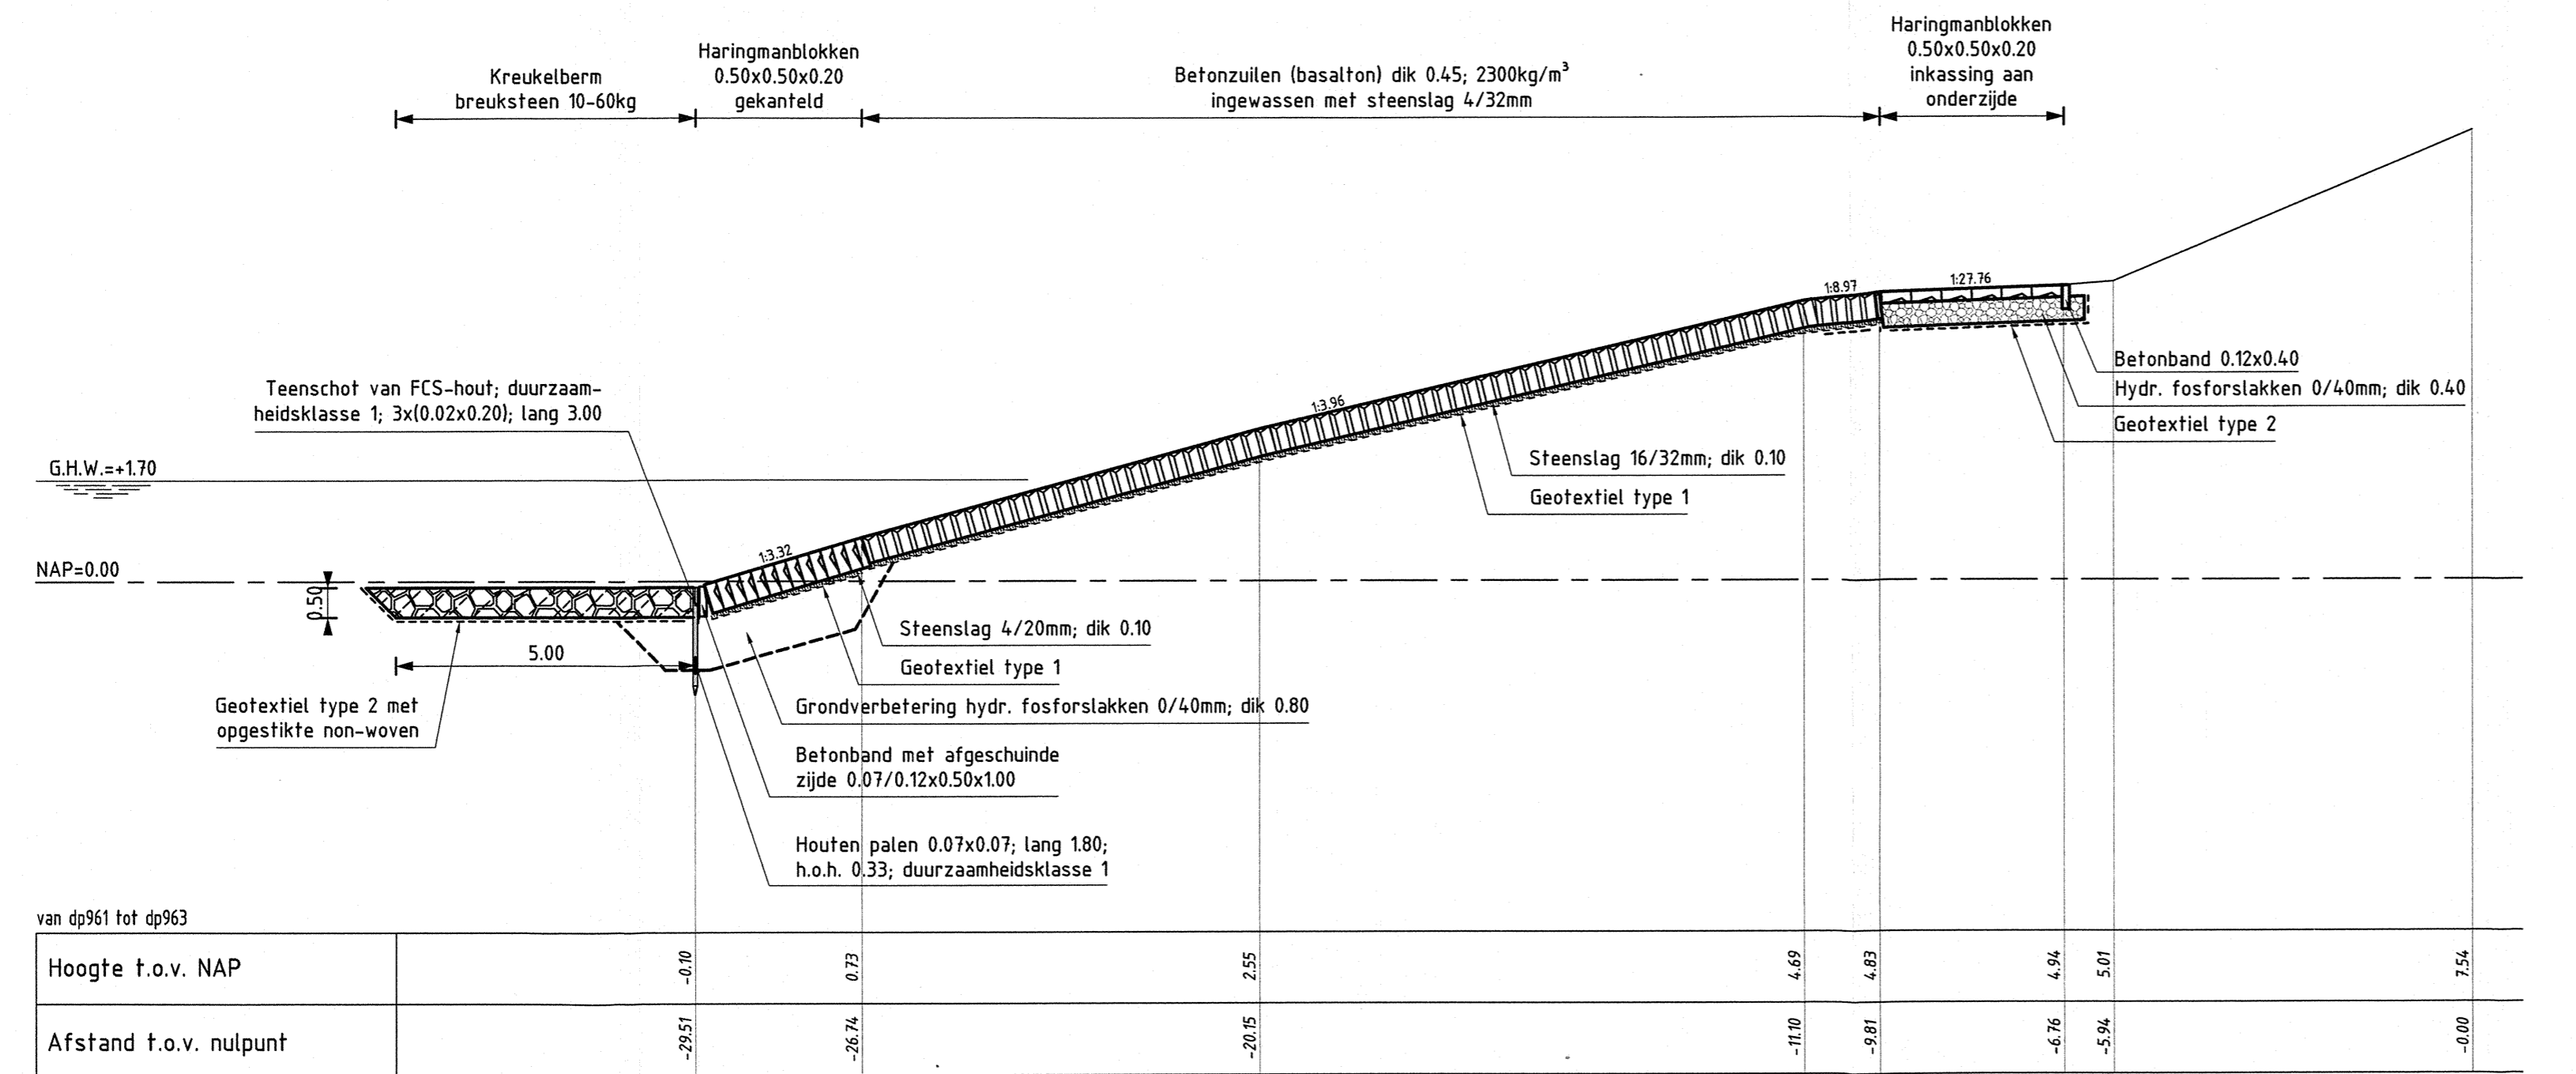


DWARSPROFIEL 4
schaal 1:100

VERKLARING


HOOGTEMATEN IN METERS T.O.V. NAP
MATEN IN METERS TENZIJ ANDERS AANGEGEVEN
VOOR SITUATIE ZIE TEKENING ZLRW-2008-1100

- Bestaand profiel
- Gemaakt werk
- [Symbol] Betonzuilen (gemaakt)
- [Symbol] Gekantelde haringmanblokken (gemaakt)
- [Symbol] Kreukelberm (gemaakt)
- [Symbol] Hydraulische fosforslakken (gemaakt)

rijkswaterstaat zeeland		afdeling WVI	
Project Zeeweringen REVISIE NOORD-, OUDELAND- EN MIJEPOLDER Dwarsprofiel 3 en 4			revisie ZLR-5934
getekend W. Roelse	gecontroleerd S. Vermunt	accord S. Vereeke	d.d. 12-06-2008 d.d. 12-06-2008 d.d. 12-06-2008
schaal 1:100		in 9 bladen, blad nr. 5	
gevrijgd		A1 ZLRW-2008-1104	

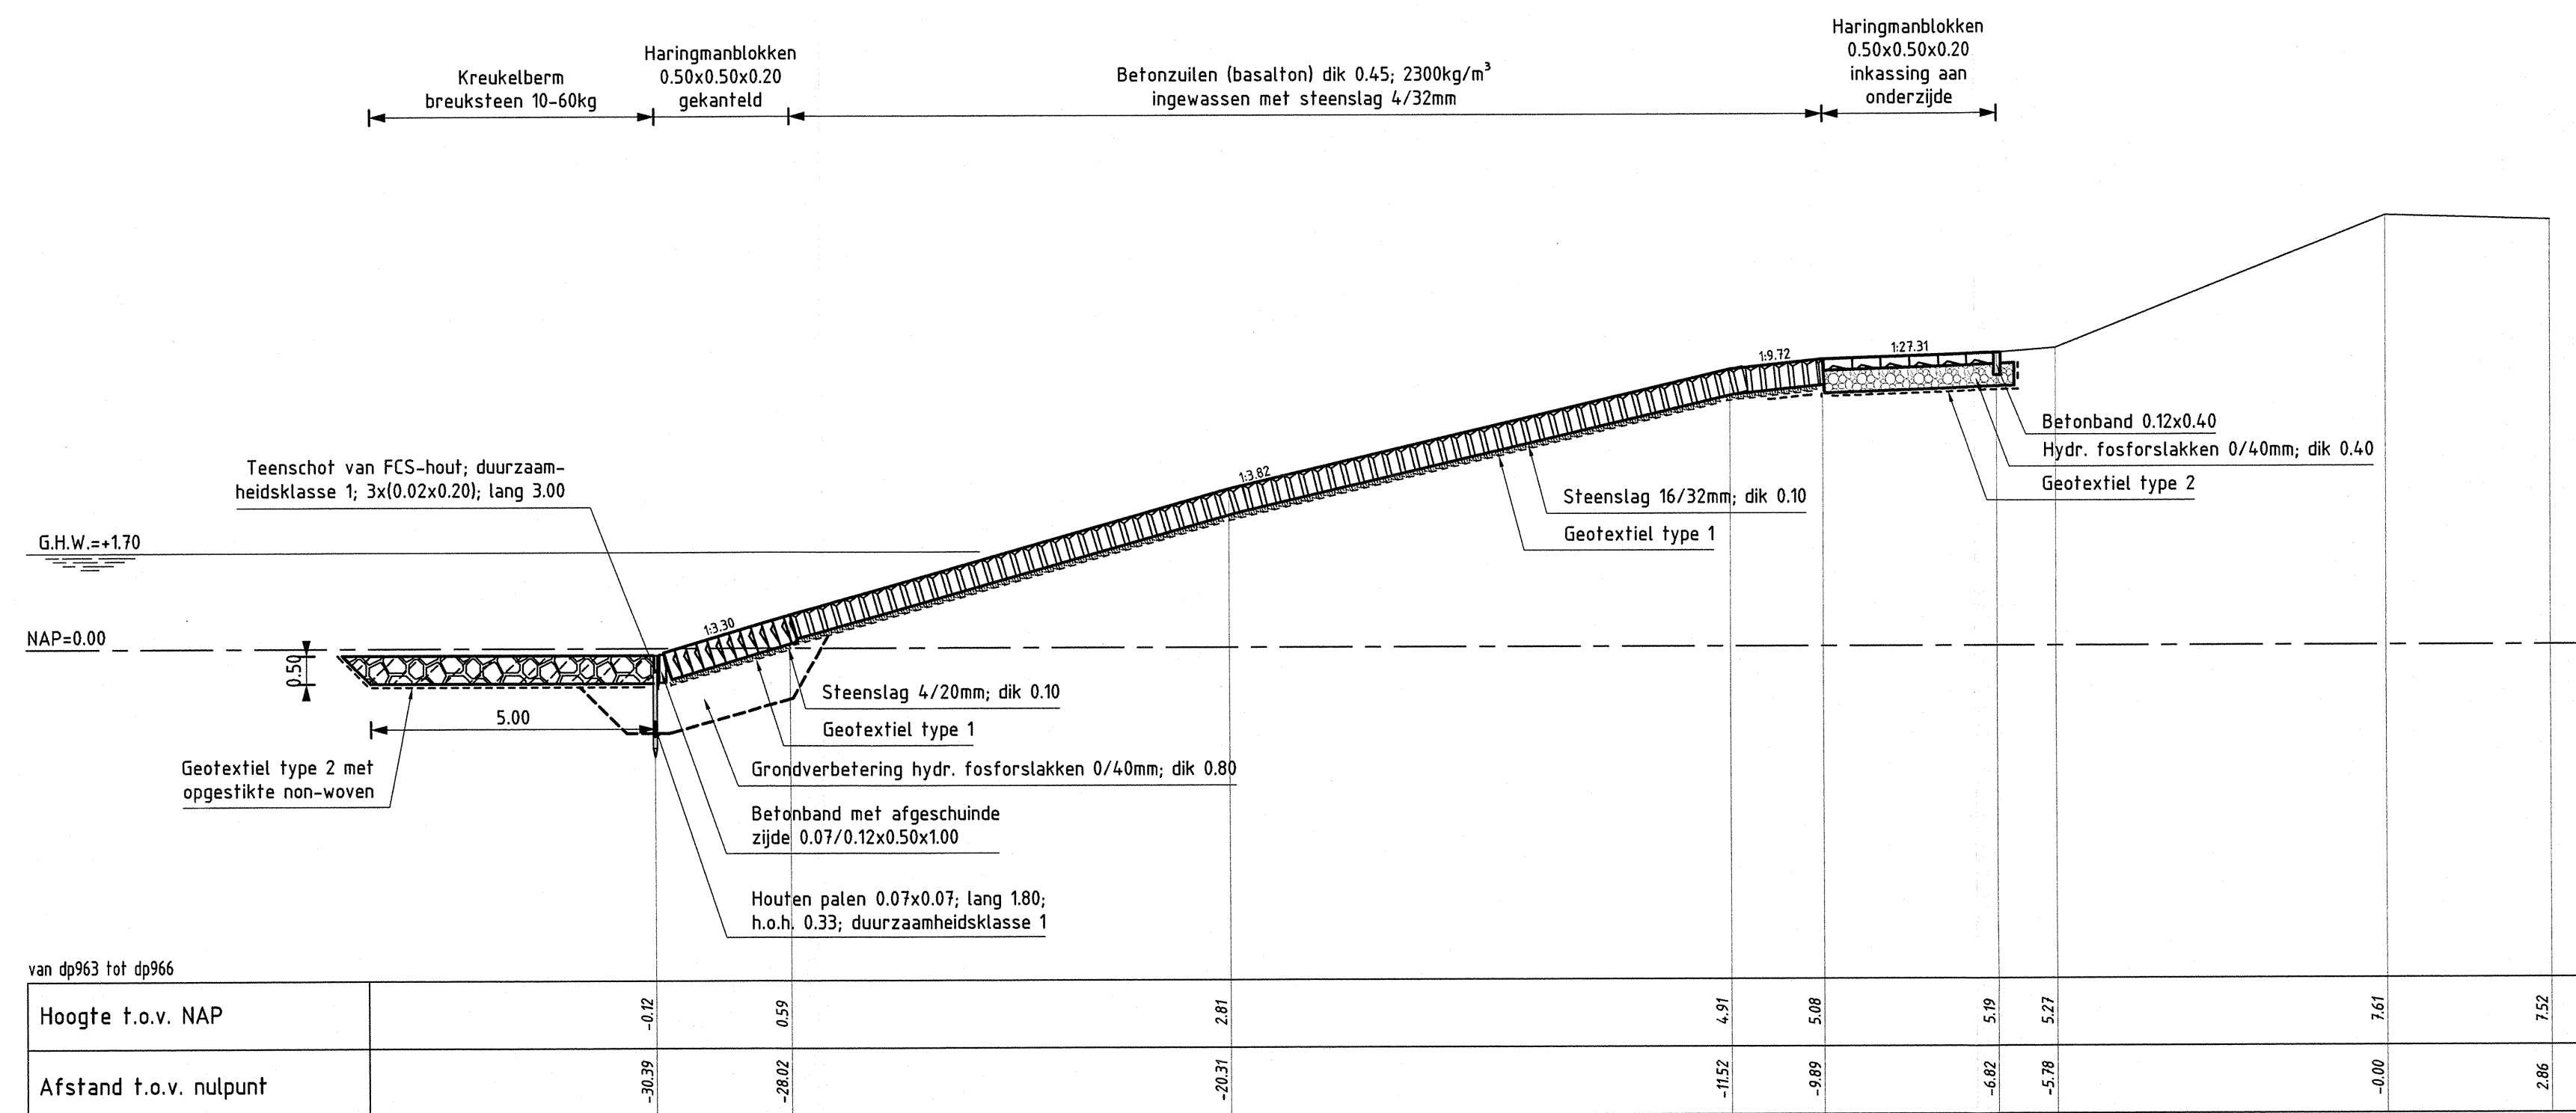

DWARSPROFIEL 5
schaal 1:100

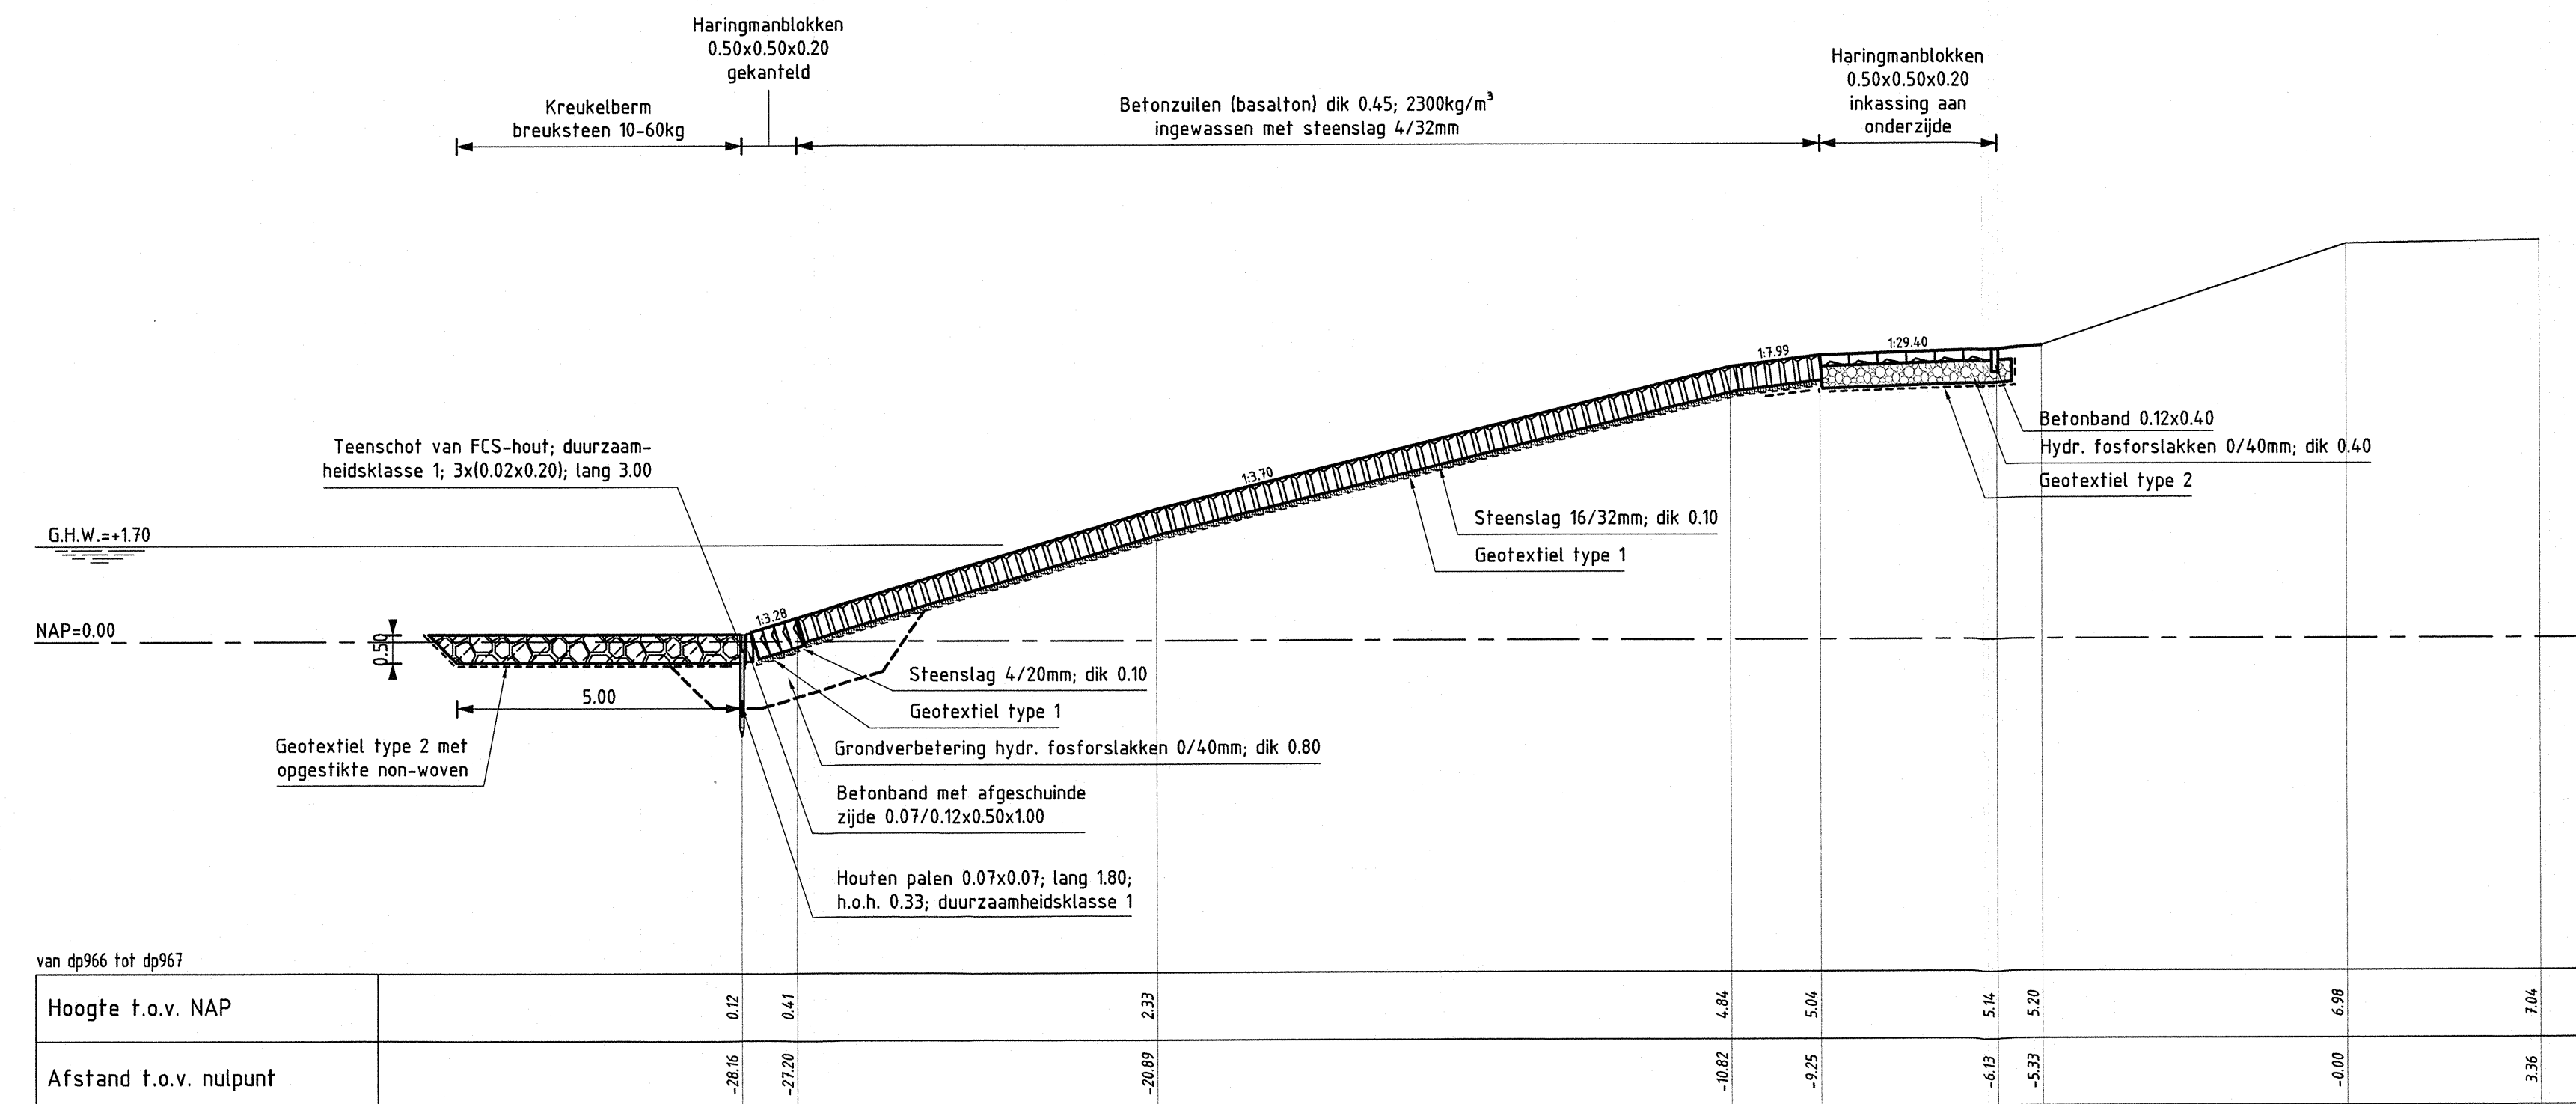


DWARSPROFIEL 6
schaal 1:100

VERKLARING


HOOGTEMATEN IN METERS T.O.V. NAP
MATEN IN METERS TENZIJ ANDERS AANGEGEVEN
VOOR SITUATIE ZIE TEKENING ZLRW-2008-1100 en ZLRW-2008-1101

- Bestaand profiel
- Gemaakt werk
- Betonzuilen (gemaakt)
- Gekantelde haringmanblokken (gemaakt)
- Kreukelberm (gemaakt)
- Hydraulische fosforlakken (gemaakt)


rijkswaterstaat zeeland		afdeling WVI	
Project Zeeweringen REVISIE NOORD-, OUDELAND- EN MIJEPOLDER Dwarsprofiel 5 en 6			revisie ZLR-5934
getekend	W. Roetse	d.d.	12-06-2008
gecontroleerd	S. Vermunt	d.d.	12-06-2008
accord	S. Vereeke	d.d.	12-06-2008
geviseerd			
		in	9 bladen, blad nr. 6
		A1	ZLRW-2008-1105

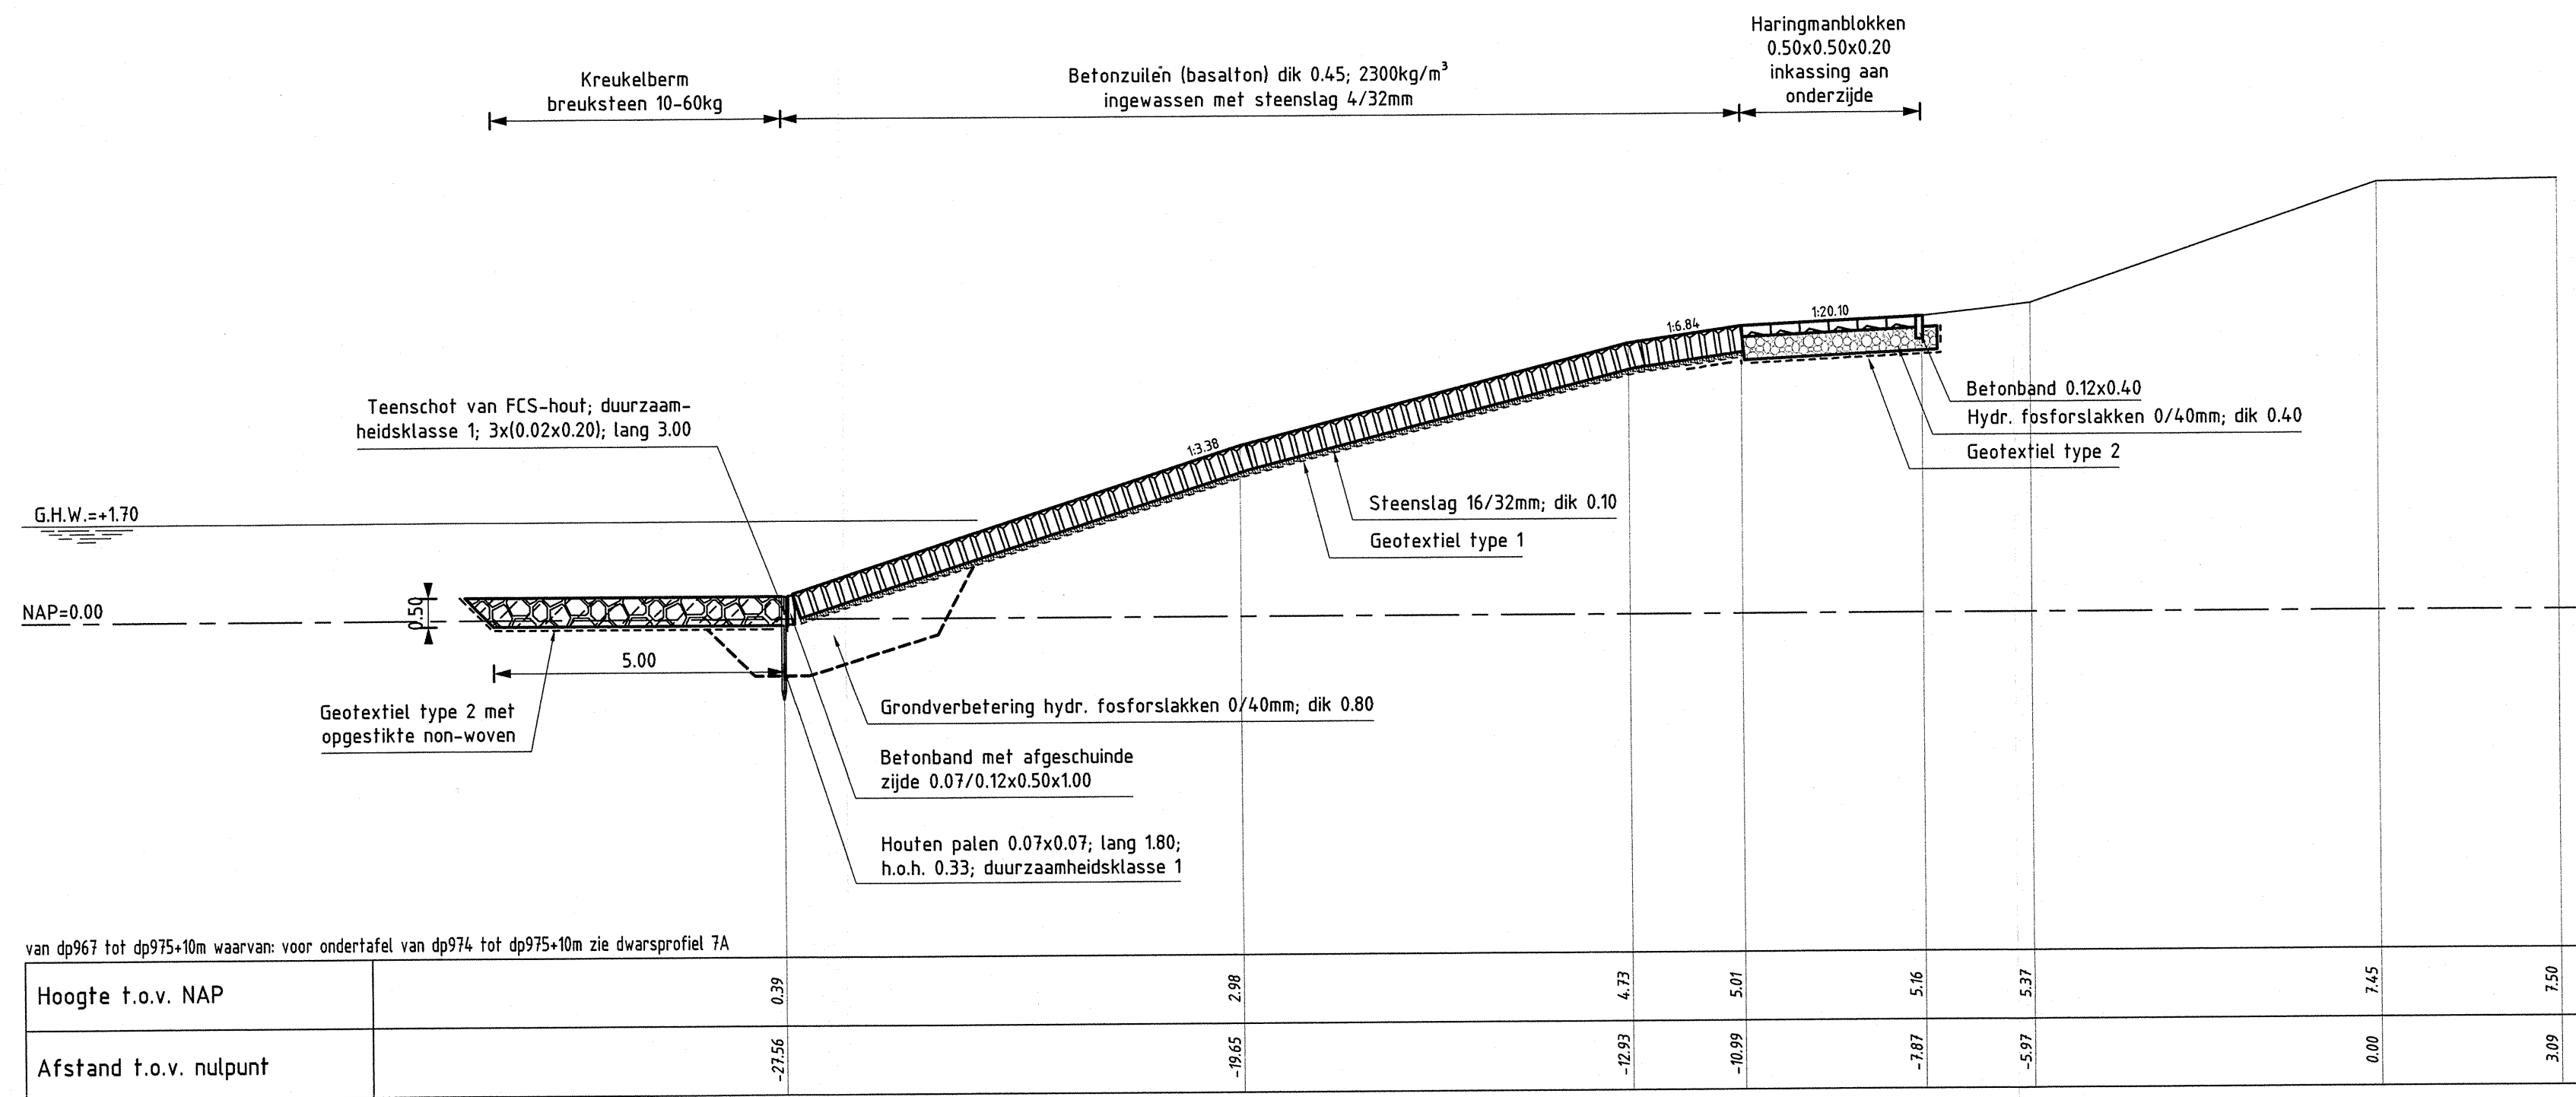

DWARSPROFIEL 7
schaal 1:100

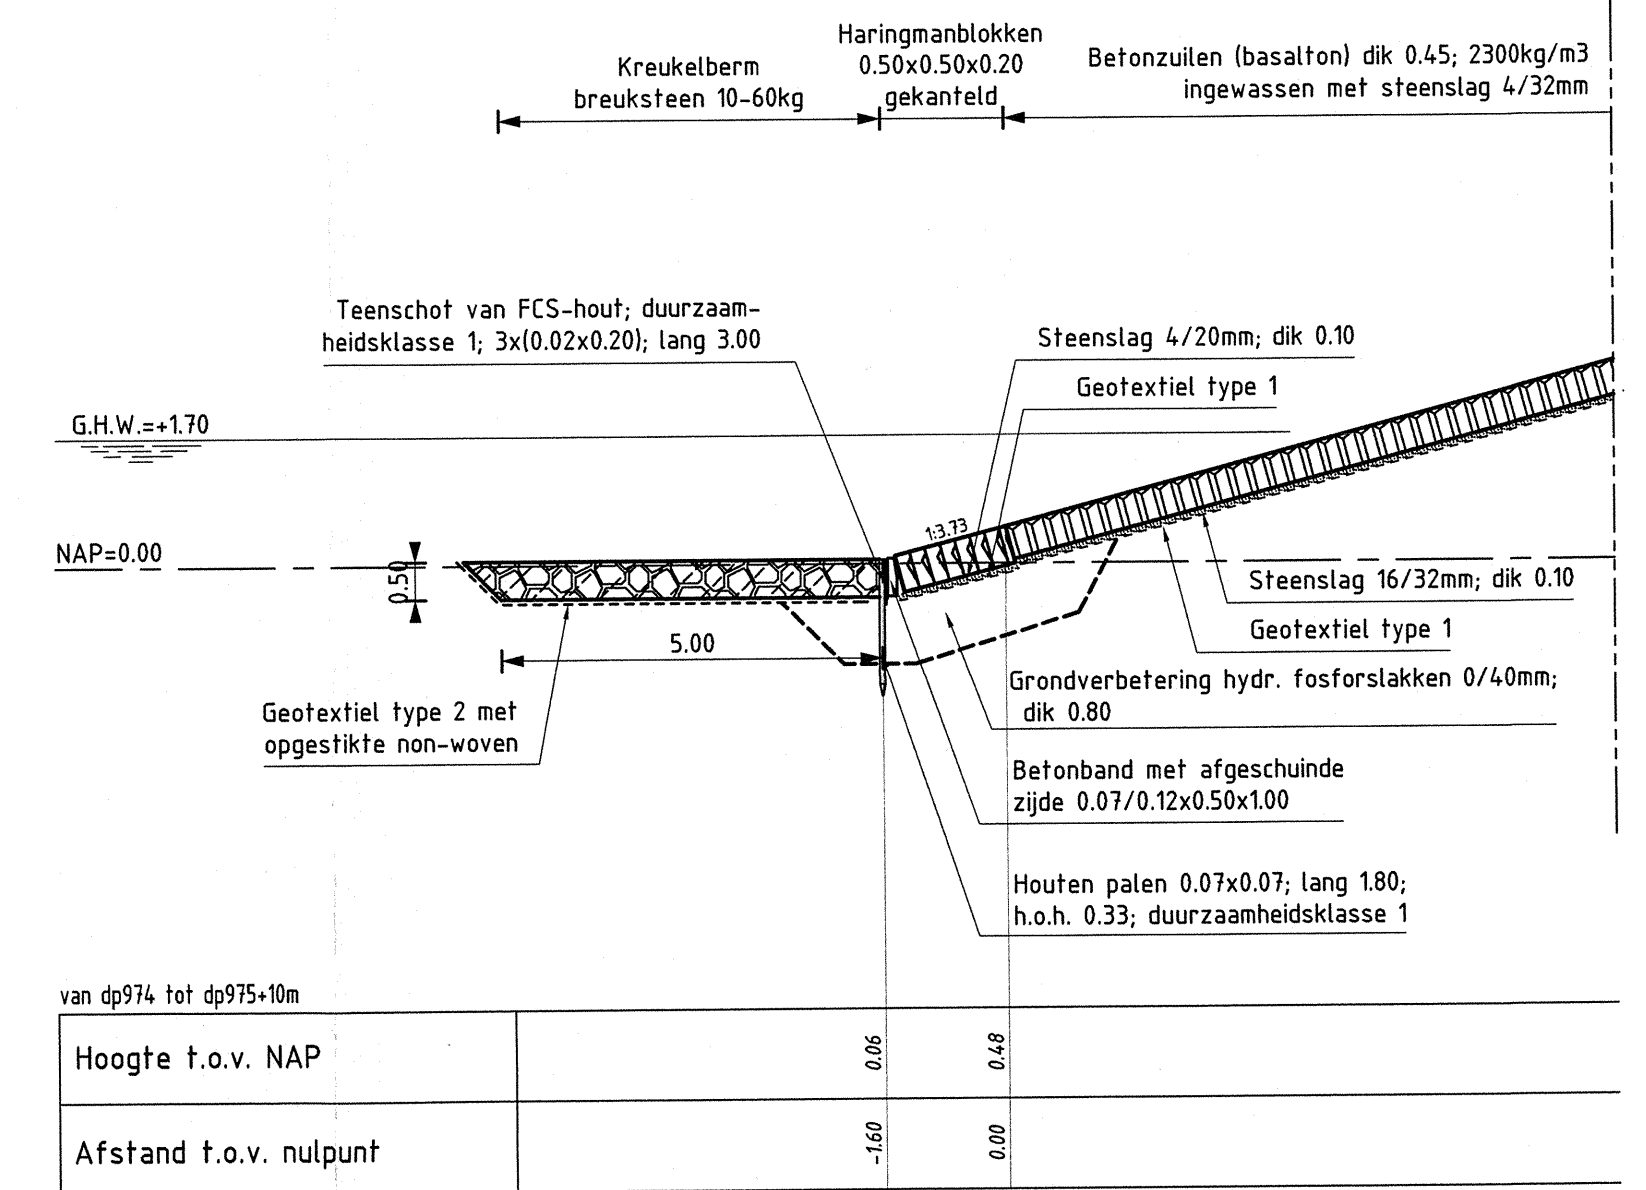

DWARSPROFIEL 7A
schaal 1:100

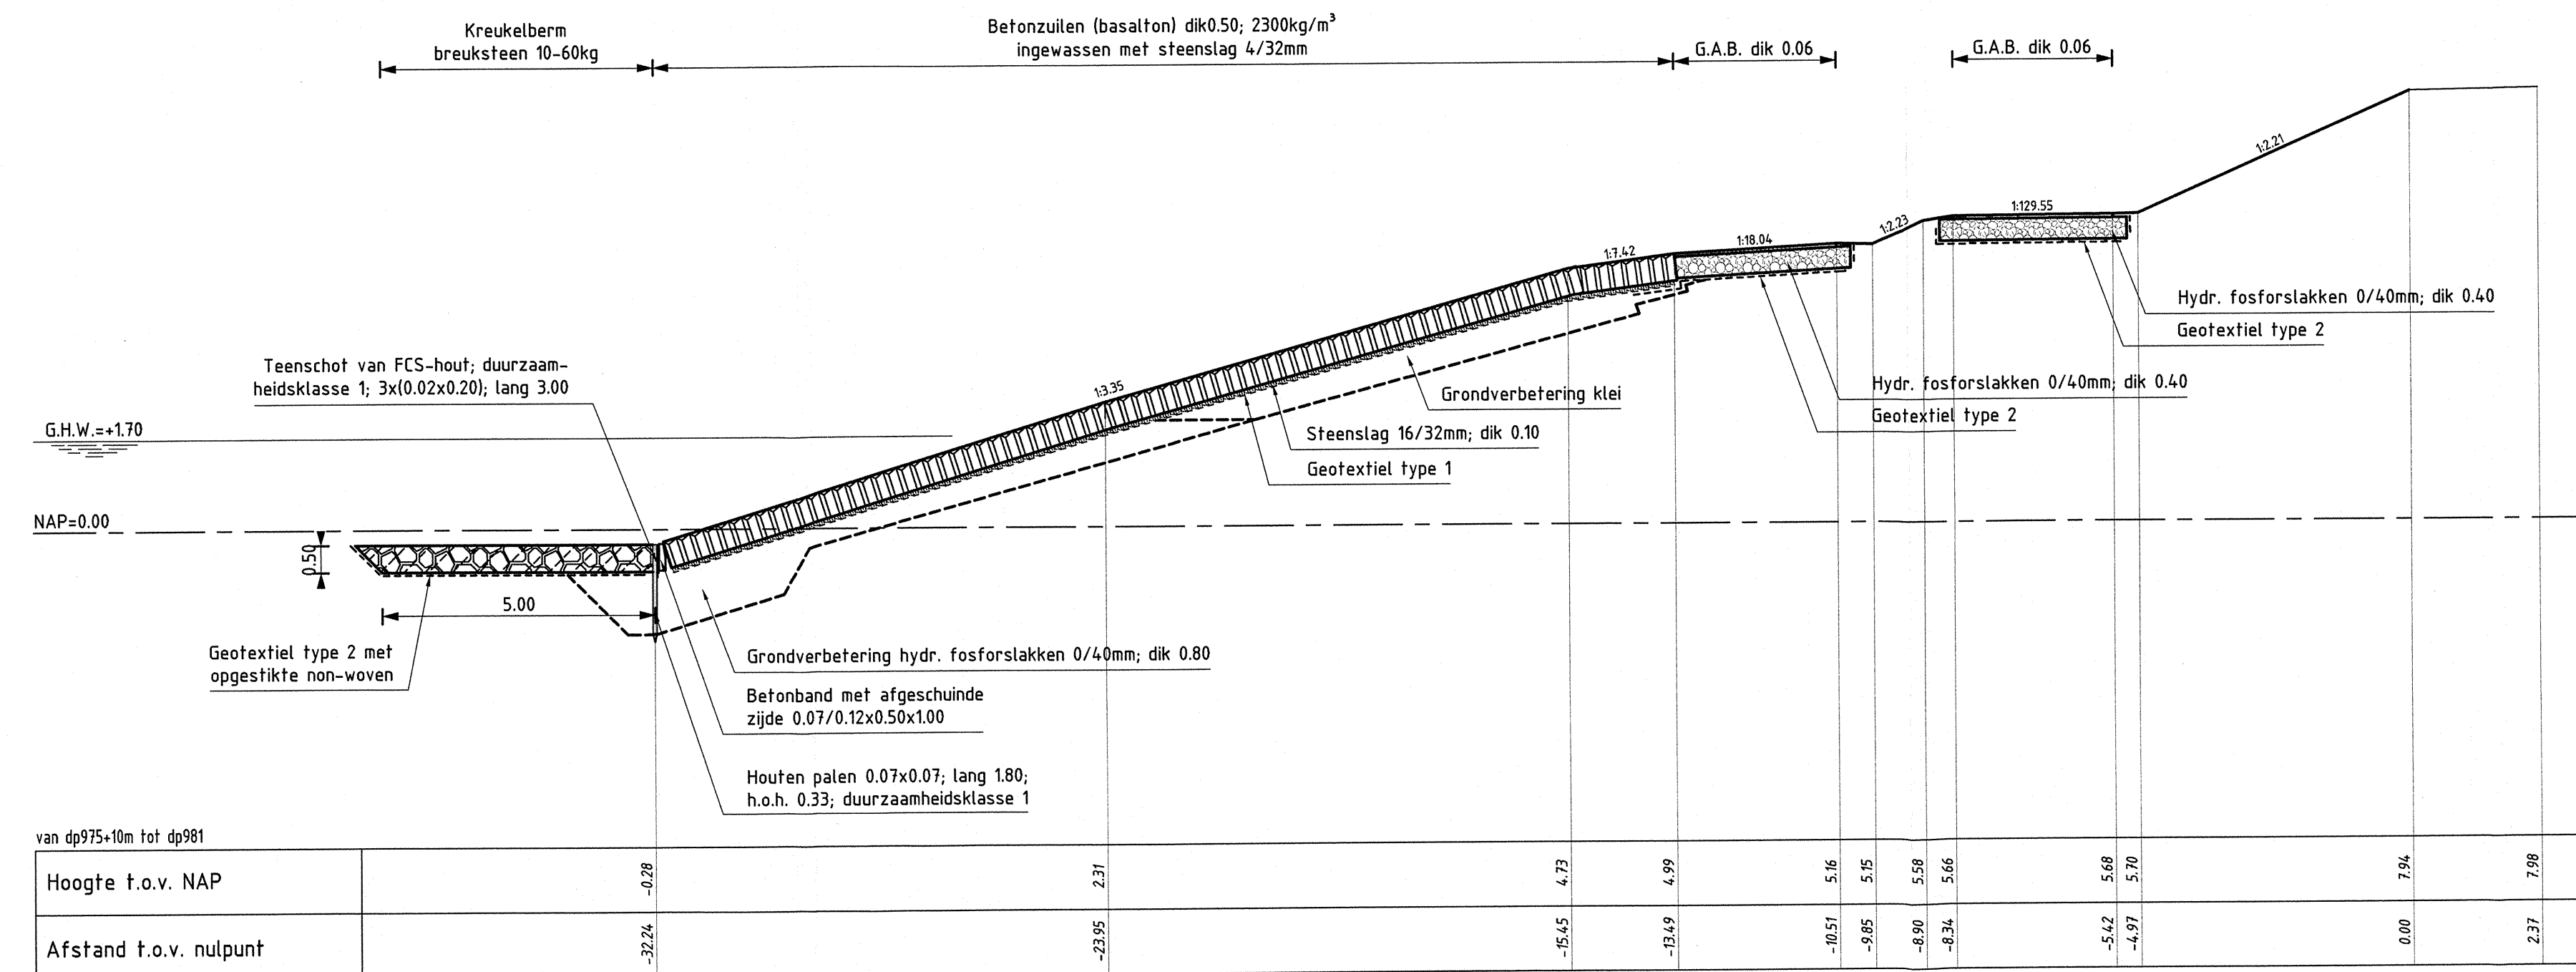


DWARSPROFIEL 8
schaal 1:100

VERKLARING

HOOGTEMATEN IN METERS T.O.V. NAP
MATEN IN METERS TENZIJ ANDERS AANGEGEVEN
VOOR SITUATIE ZIE TEKENING ZLRW-2008-1101

- Bestaand profiel
- Gemaakt werk
- Betonzuilen (gemaakt)
- Gekantelde haringmanblokken (gemaakt)
- Kreukelberm (gemaakt)
- Hydraulische fosforlakken (gemaakt)

rijkswaterstaat zeeland		afdeling WVI	
Project Zeeweringen			revisie
REVISIE NOORD-, OUDELAND- EN MUIJEPOLDER			ZLR-5934
Dwarsprofiel 7, 7A en 8			
getekend	W. Roelse	d.d.	12-06-2008
gecontroleerd	S. Vermunt	d.d.	12-06-2008
accoord	S. Vereeke	d.d.	12-06-2008
gevestigd			
		in	9 bladen, blad nr. 7
		A1	ZLRW-2008-1106

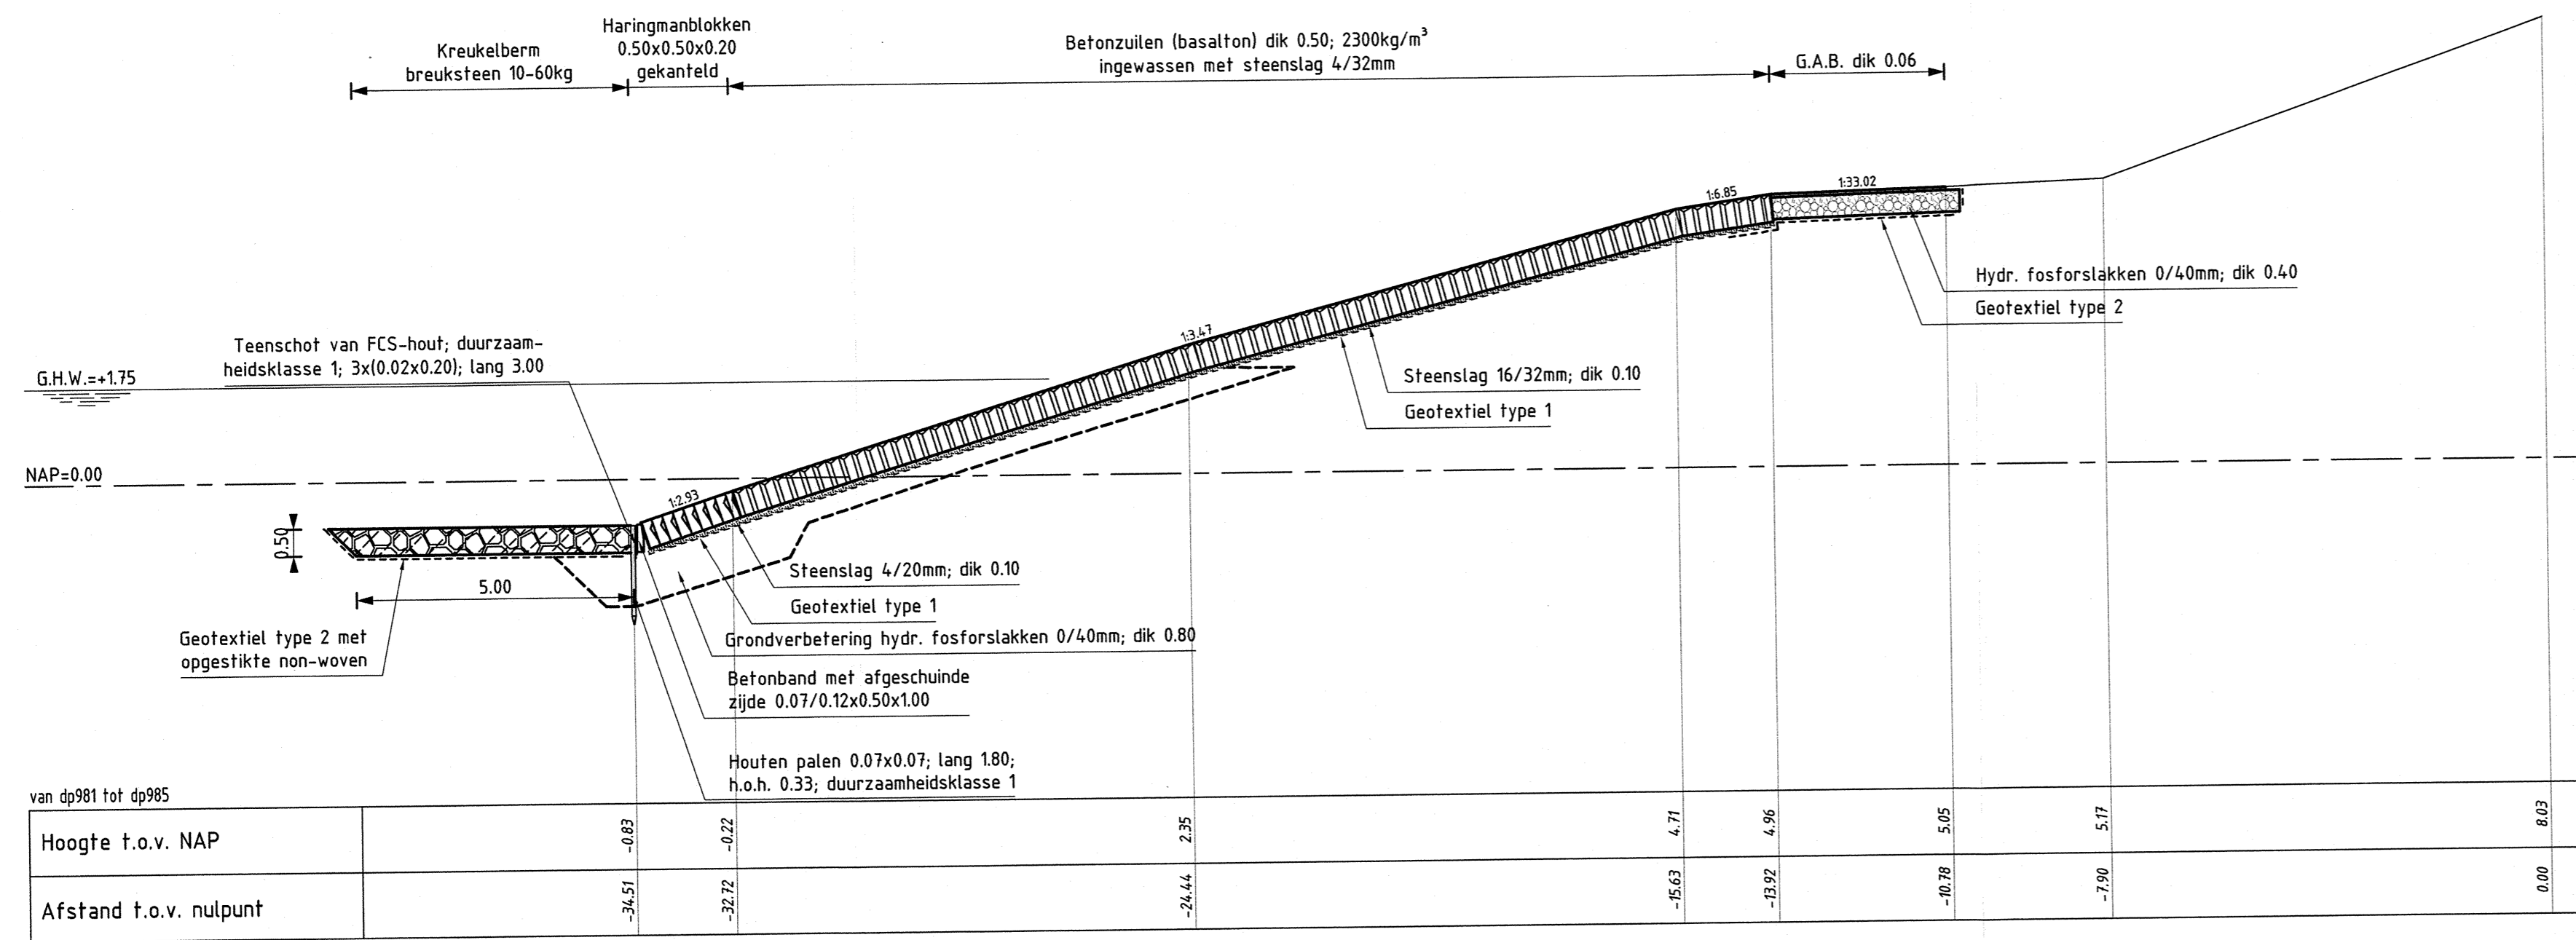


DWARSPROFIEL 9
schaal 1:100


VERKLARING

HOOGTEMATEN IN METERS T.O.V. NAP
MATEN IN METERS TENZIJ ANDERS AANGEGEVEN
VOOR SITUATIE ZIE TEKENING ZLRW-2008-1102

- Bestaand profiel
- Gemaakt werk
- Betonzuilen (gemaakt)
- Gekantelde haringmanblokken (gemaakt)
- Kreukelberm (gemaakt)
- Hydraulische fosforslakken (gemaakt)

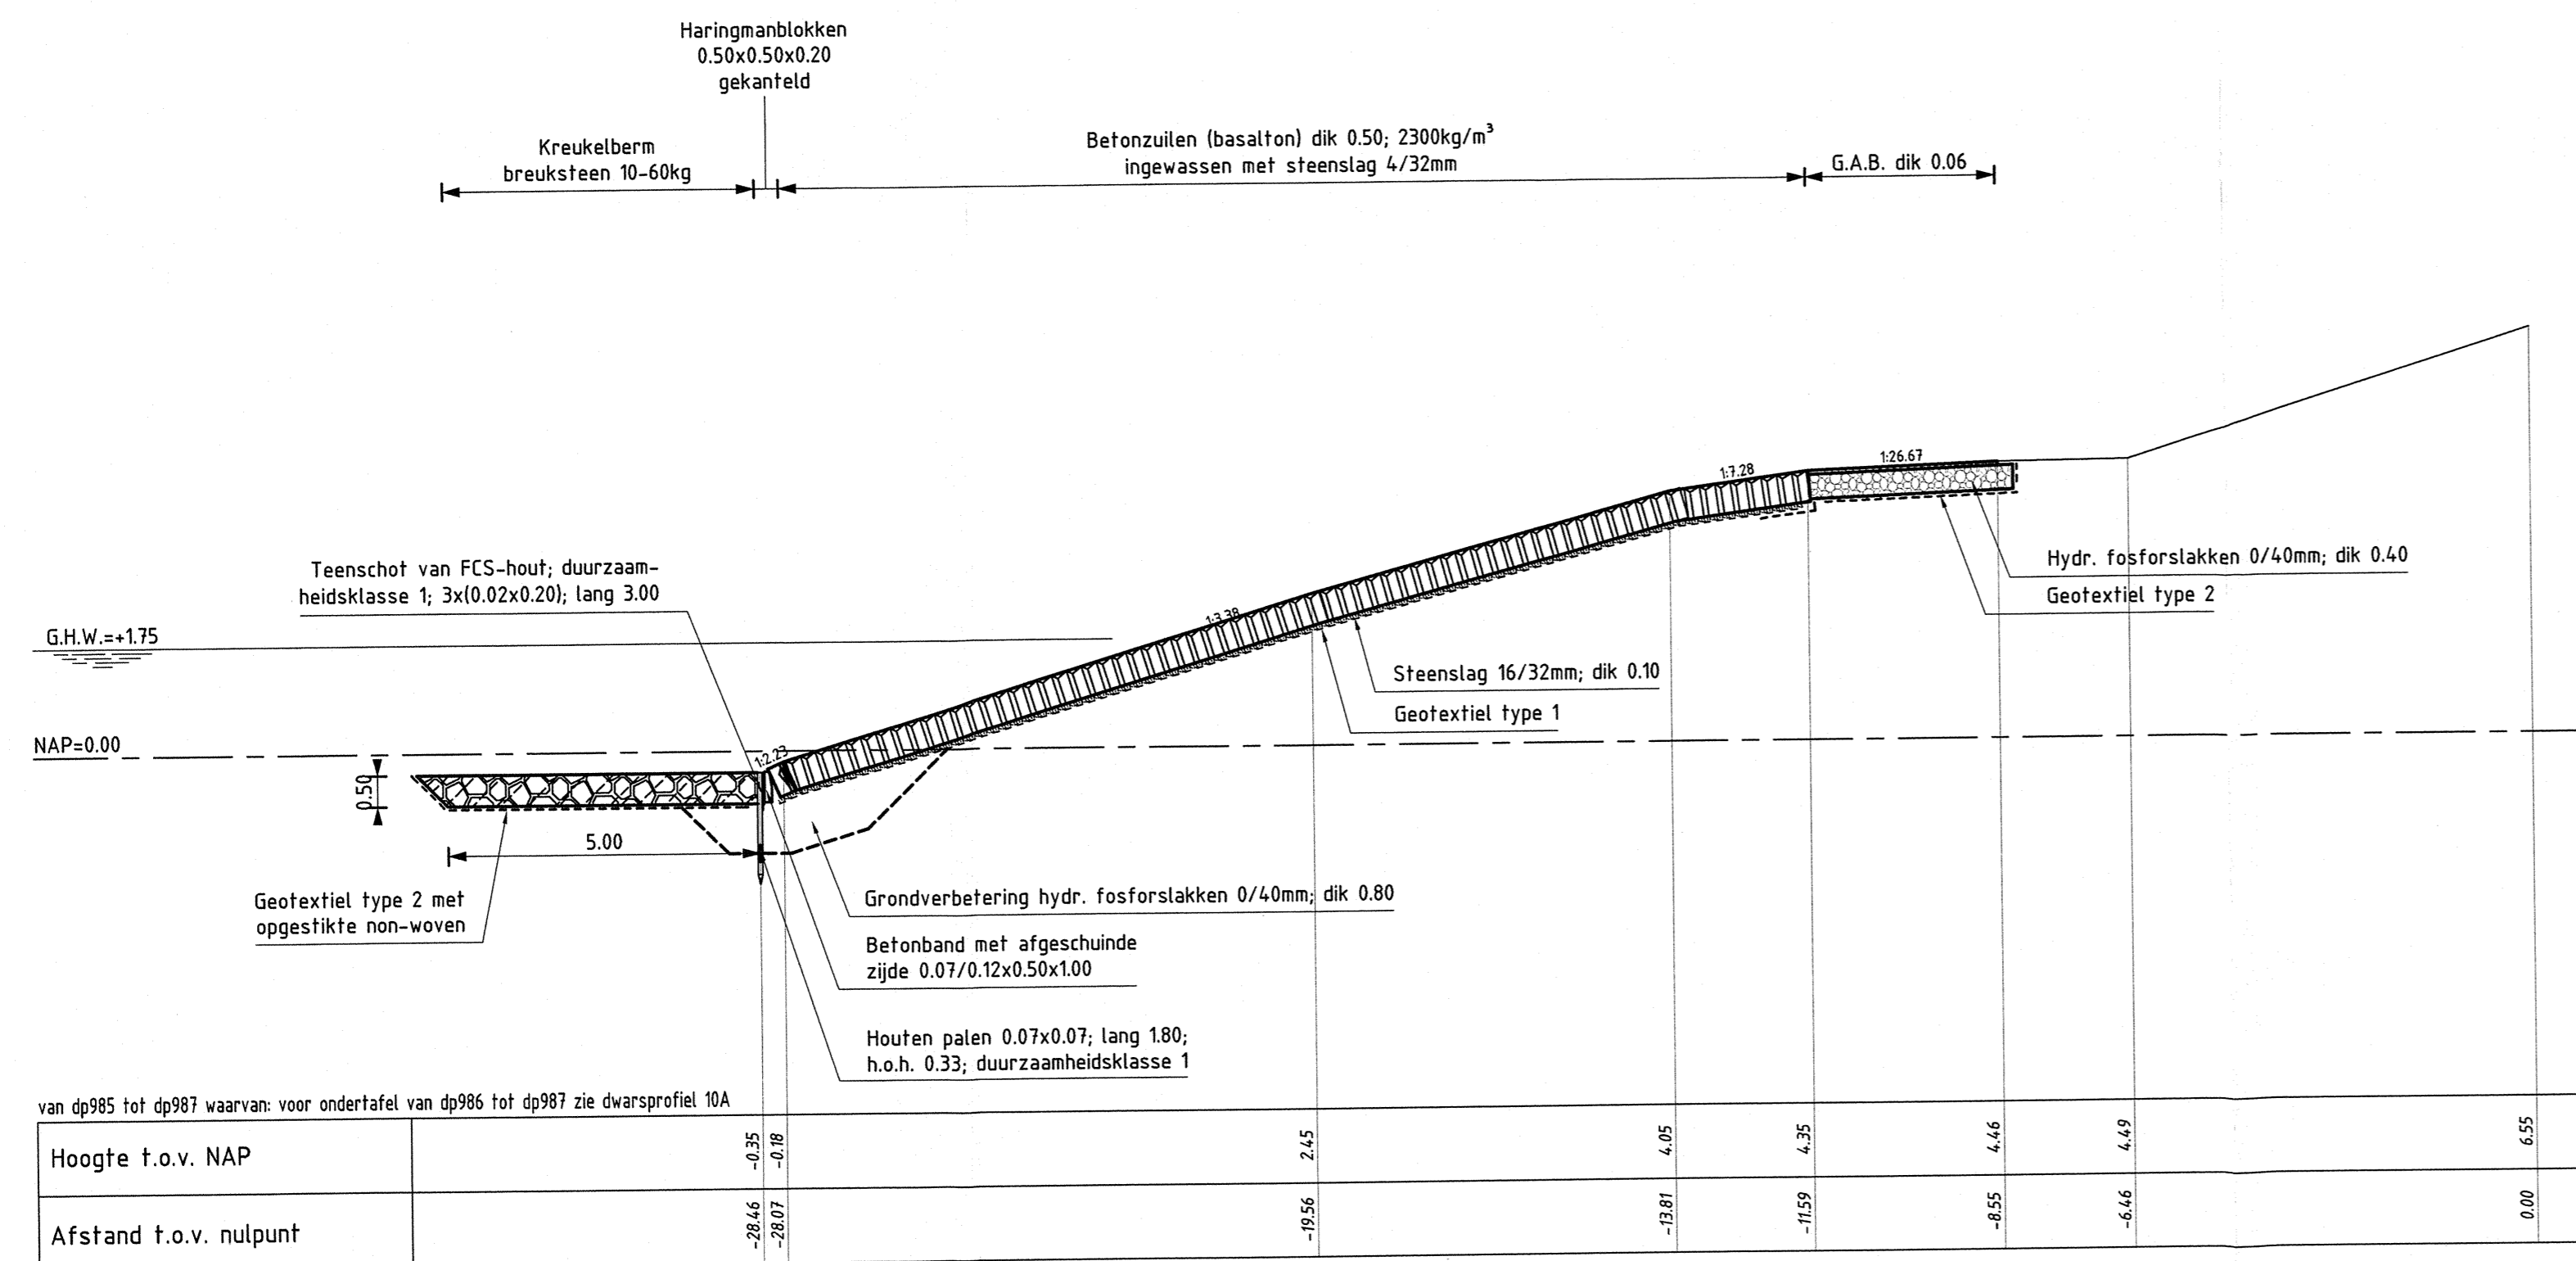


DWARSPROFIEL 10
schaal 1:100

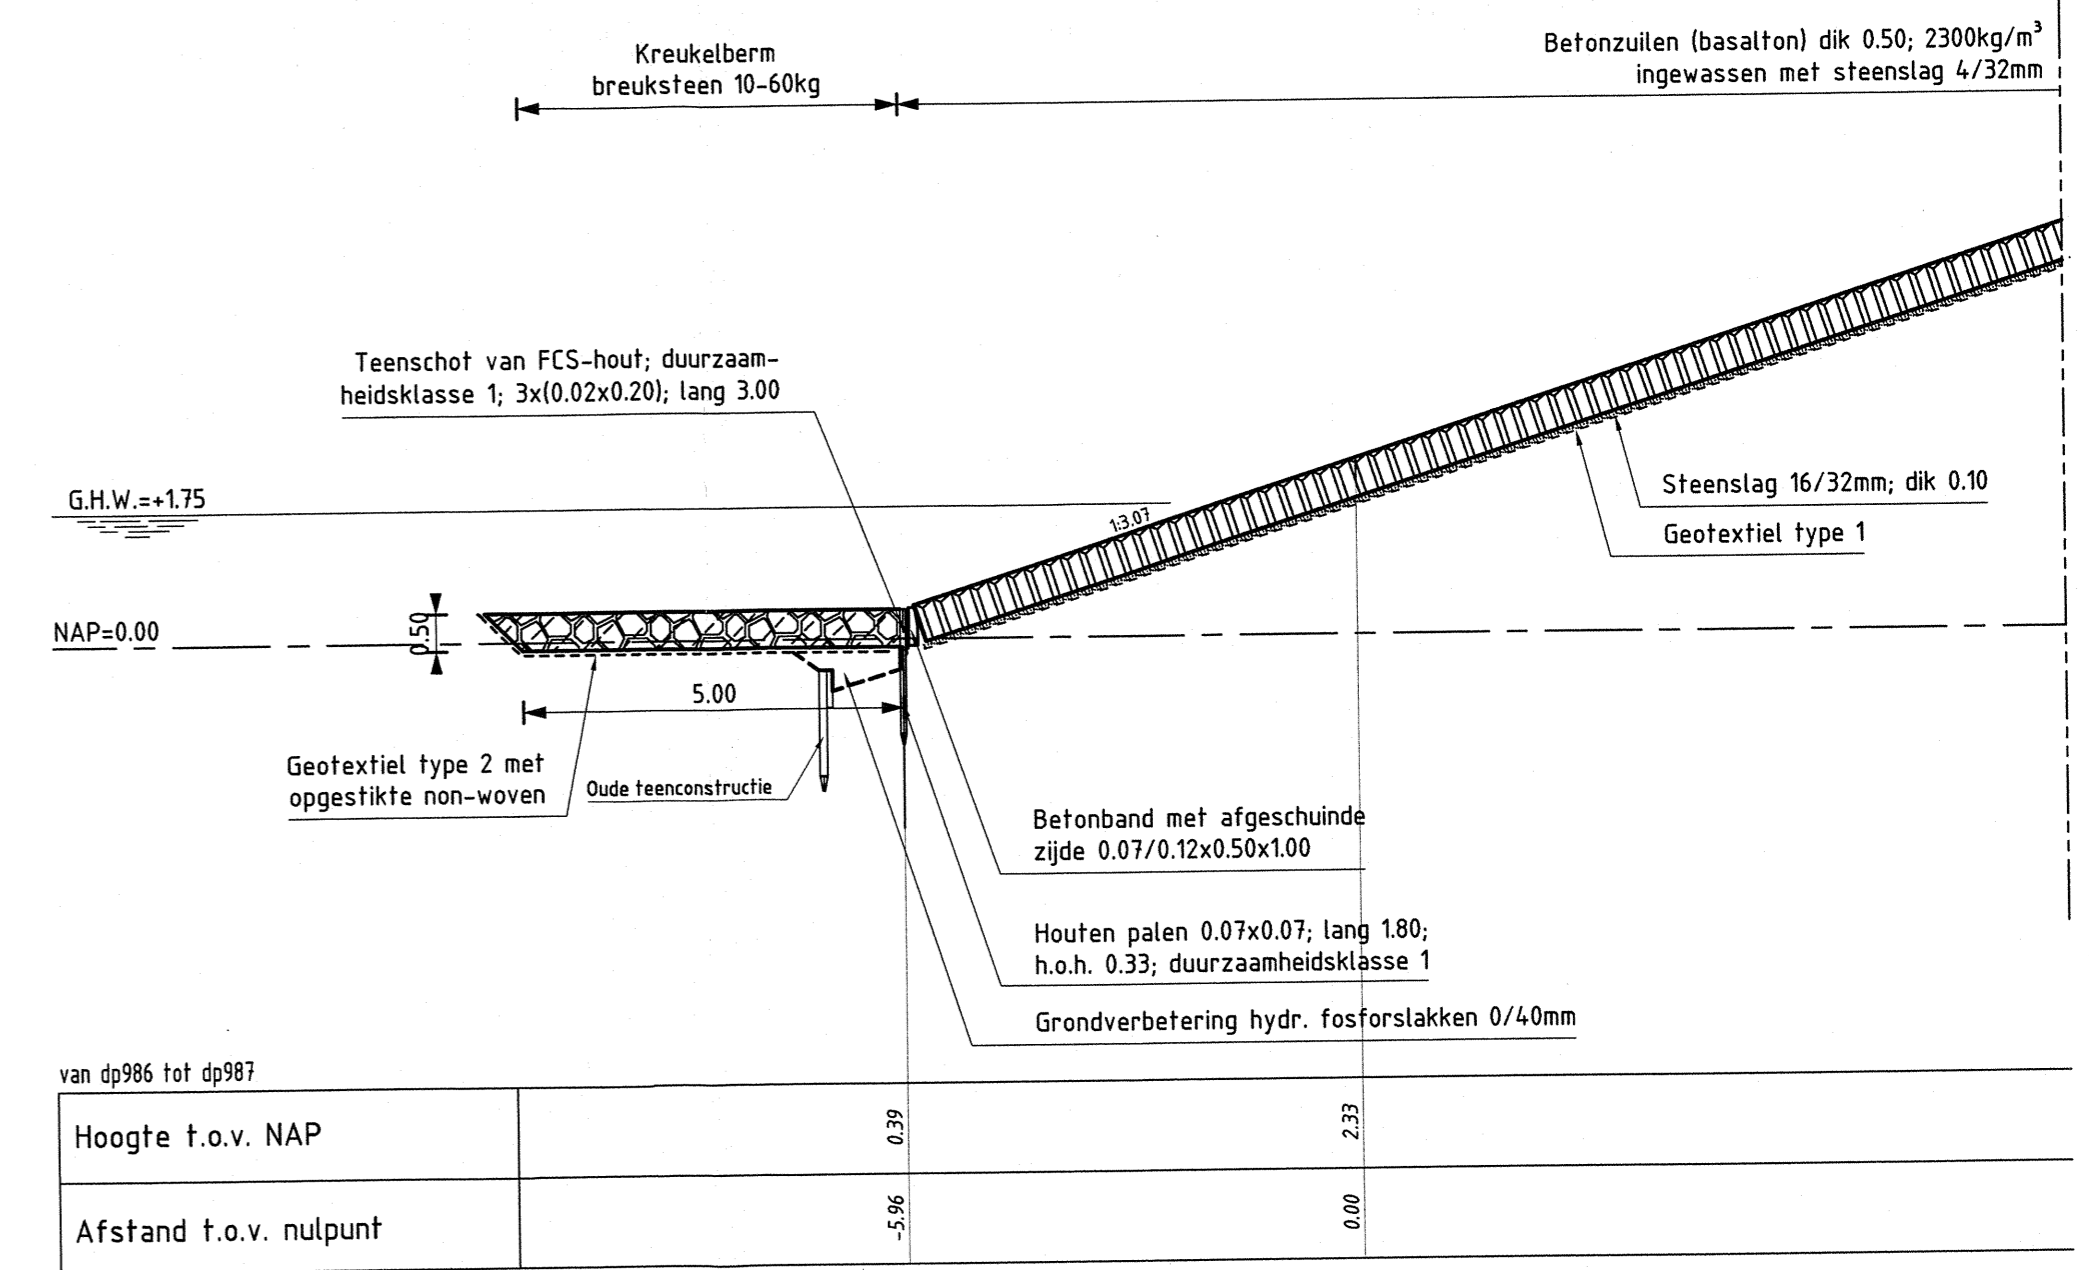

DWARSPROFIEL 10A
schaal 1:100

rijkswaterstaat zeeland		afdeling WVI	
Project Zeeweringen			revisie
REVISIE NOORD-, OUDELAND- EN MIJEPOLDER			ZLR-5934
Dwarsprofiel 9, 10 en 10A			
getekend	W. Roelse	dd. 12-06-2008	schaal 1:100
gecontroleerd	S. Vermunt	dd. 12-06-2008	
accord	S. Vereeke	dd. 12-06-2008	
gewijzigd			in 9 bladen, blad nr. 8
			A1 ZLRW-2008-1107

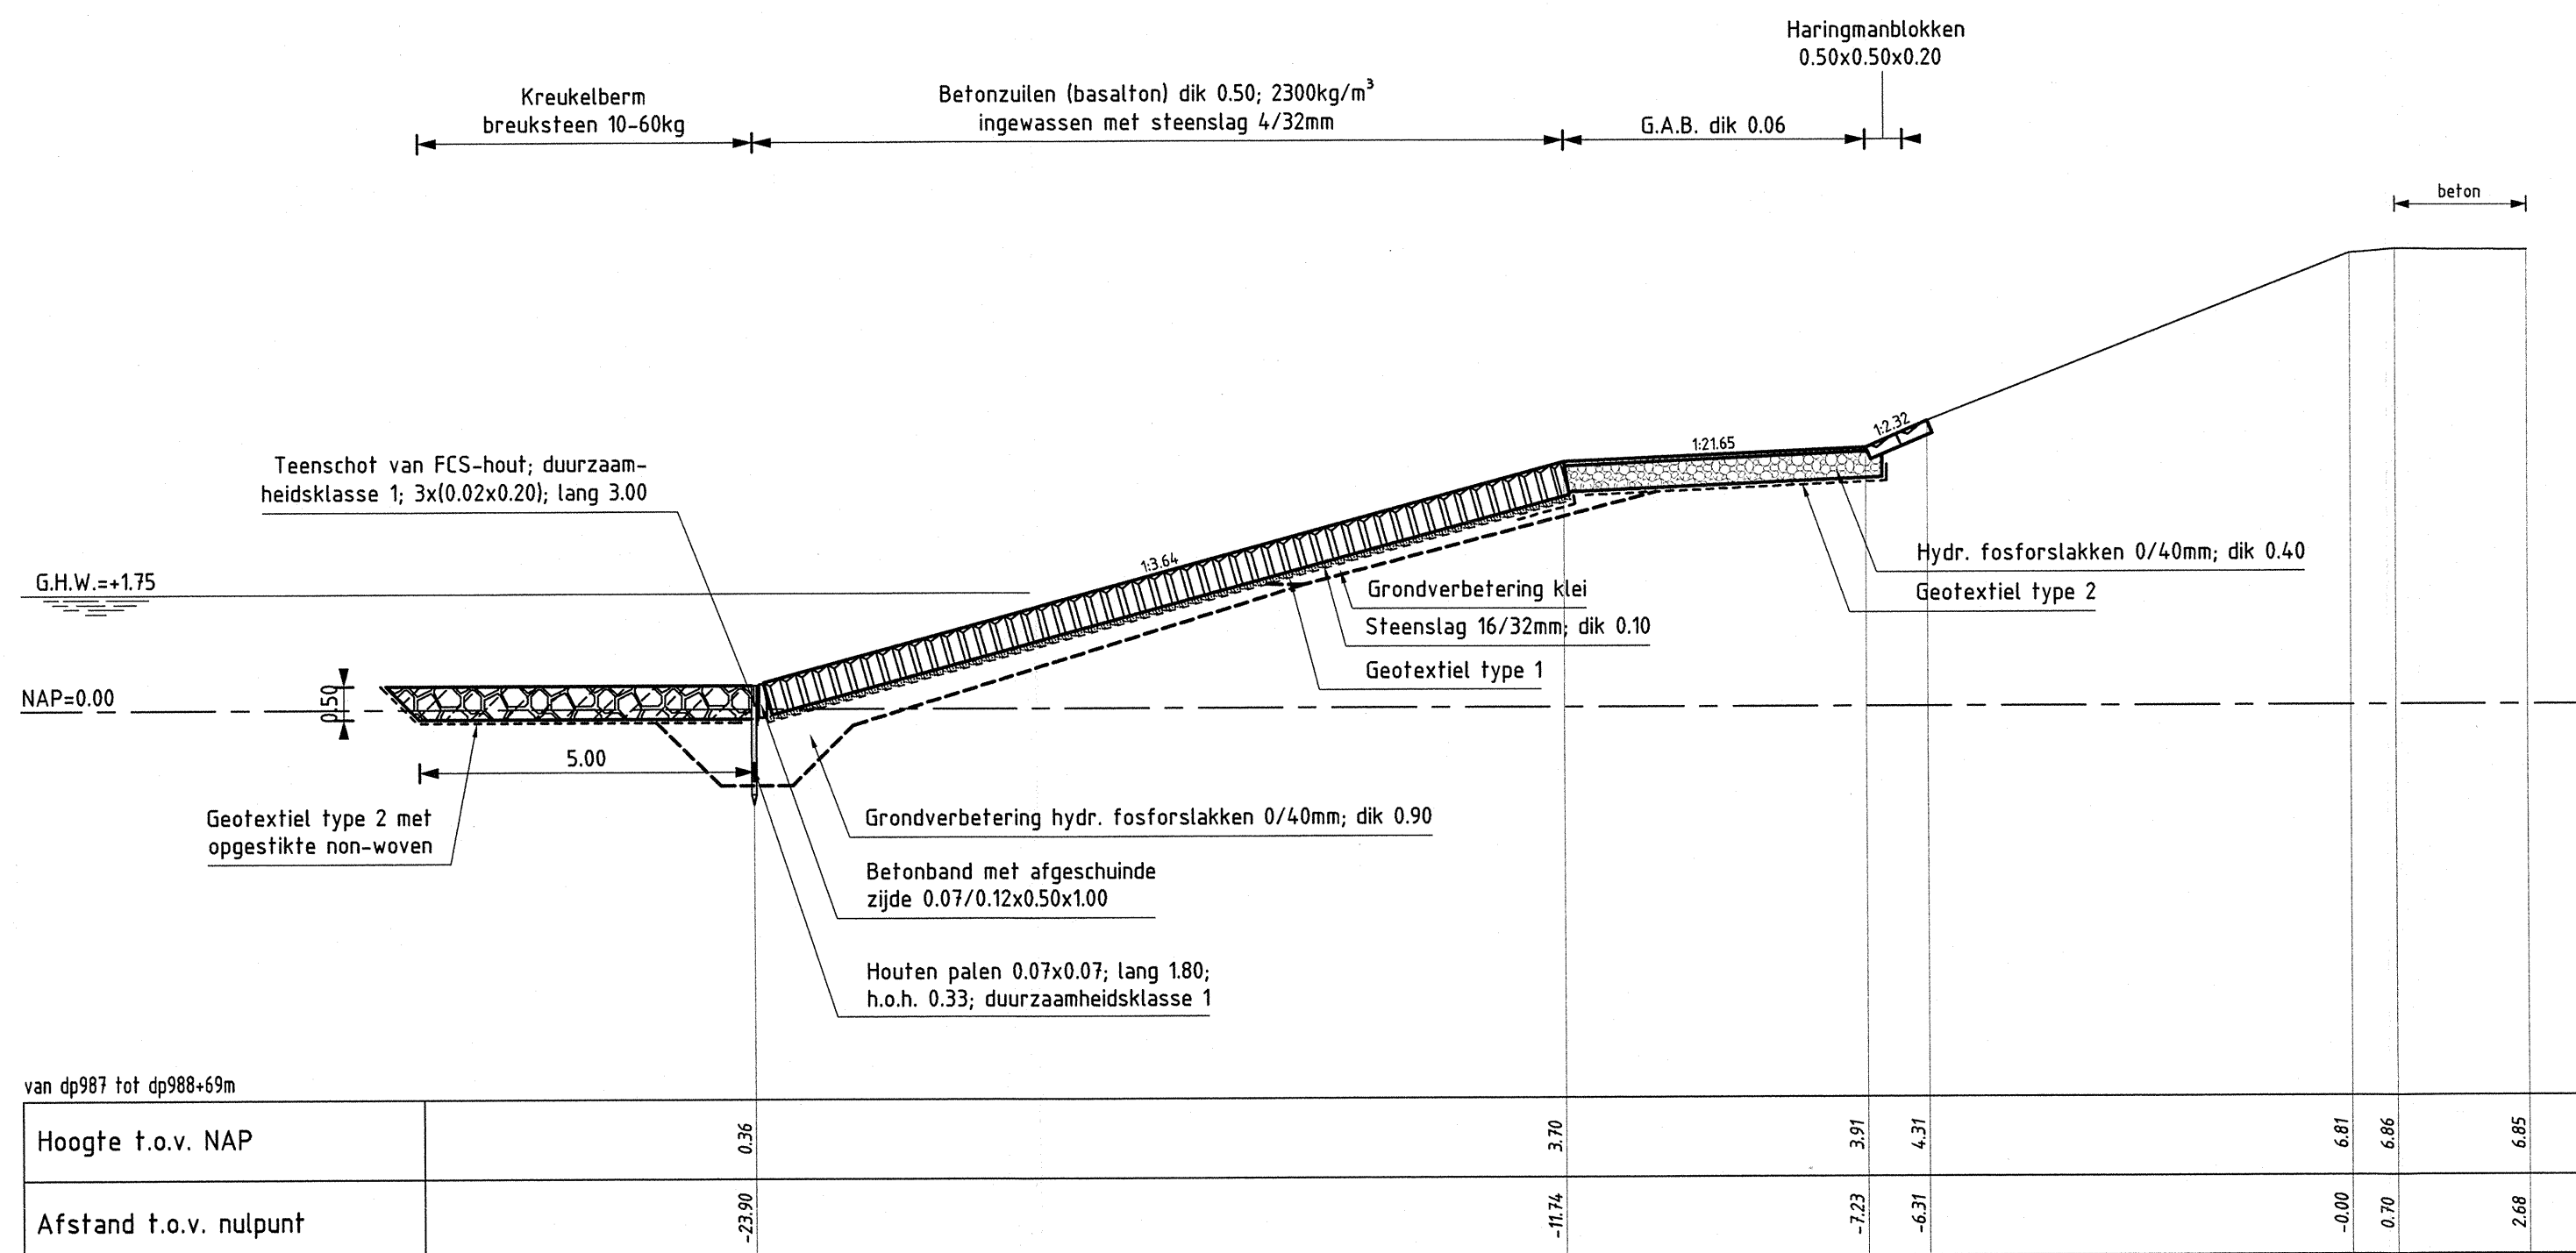


DWARSPROFIEL 11
schaal 1:100


VERKLARING

HOOGTEMATEN IN METERS T.O.V. NAP
MATEN IN METERS TENZIJ ANDERS AANGEGEVEN
VOOR SITUATIE ZIE TEKENING ZLRW-2008-1102

- Bestand profiel
- Gemaakt werk
- Betonzuilen (gemaakt)
- Haringmanblokken (gemaakt)
- Kreukelberm (gemaakt)
- Hydraulische fosforslakken (gemaakt)

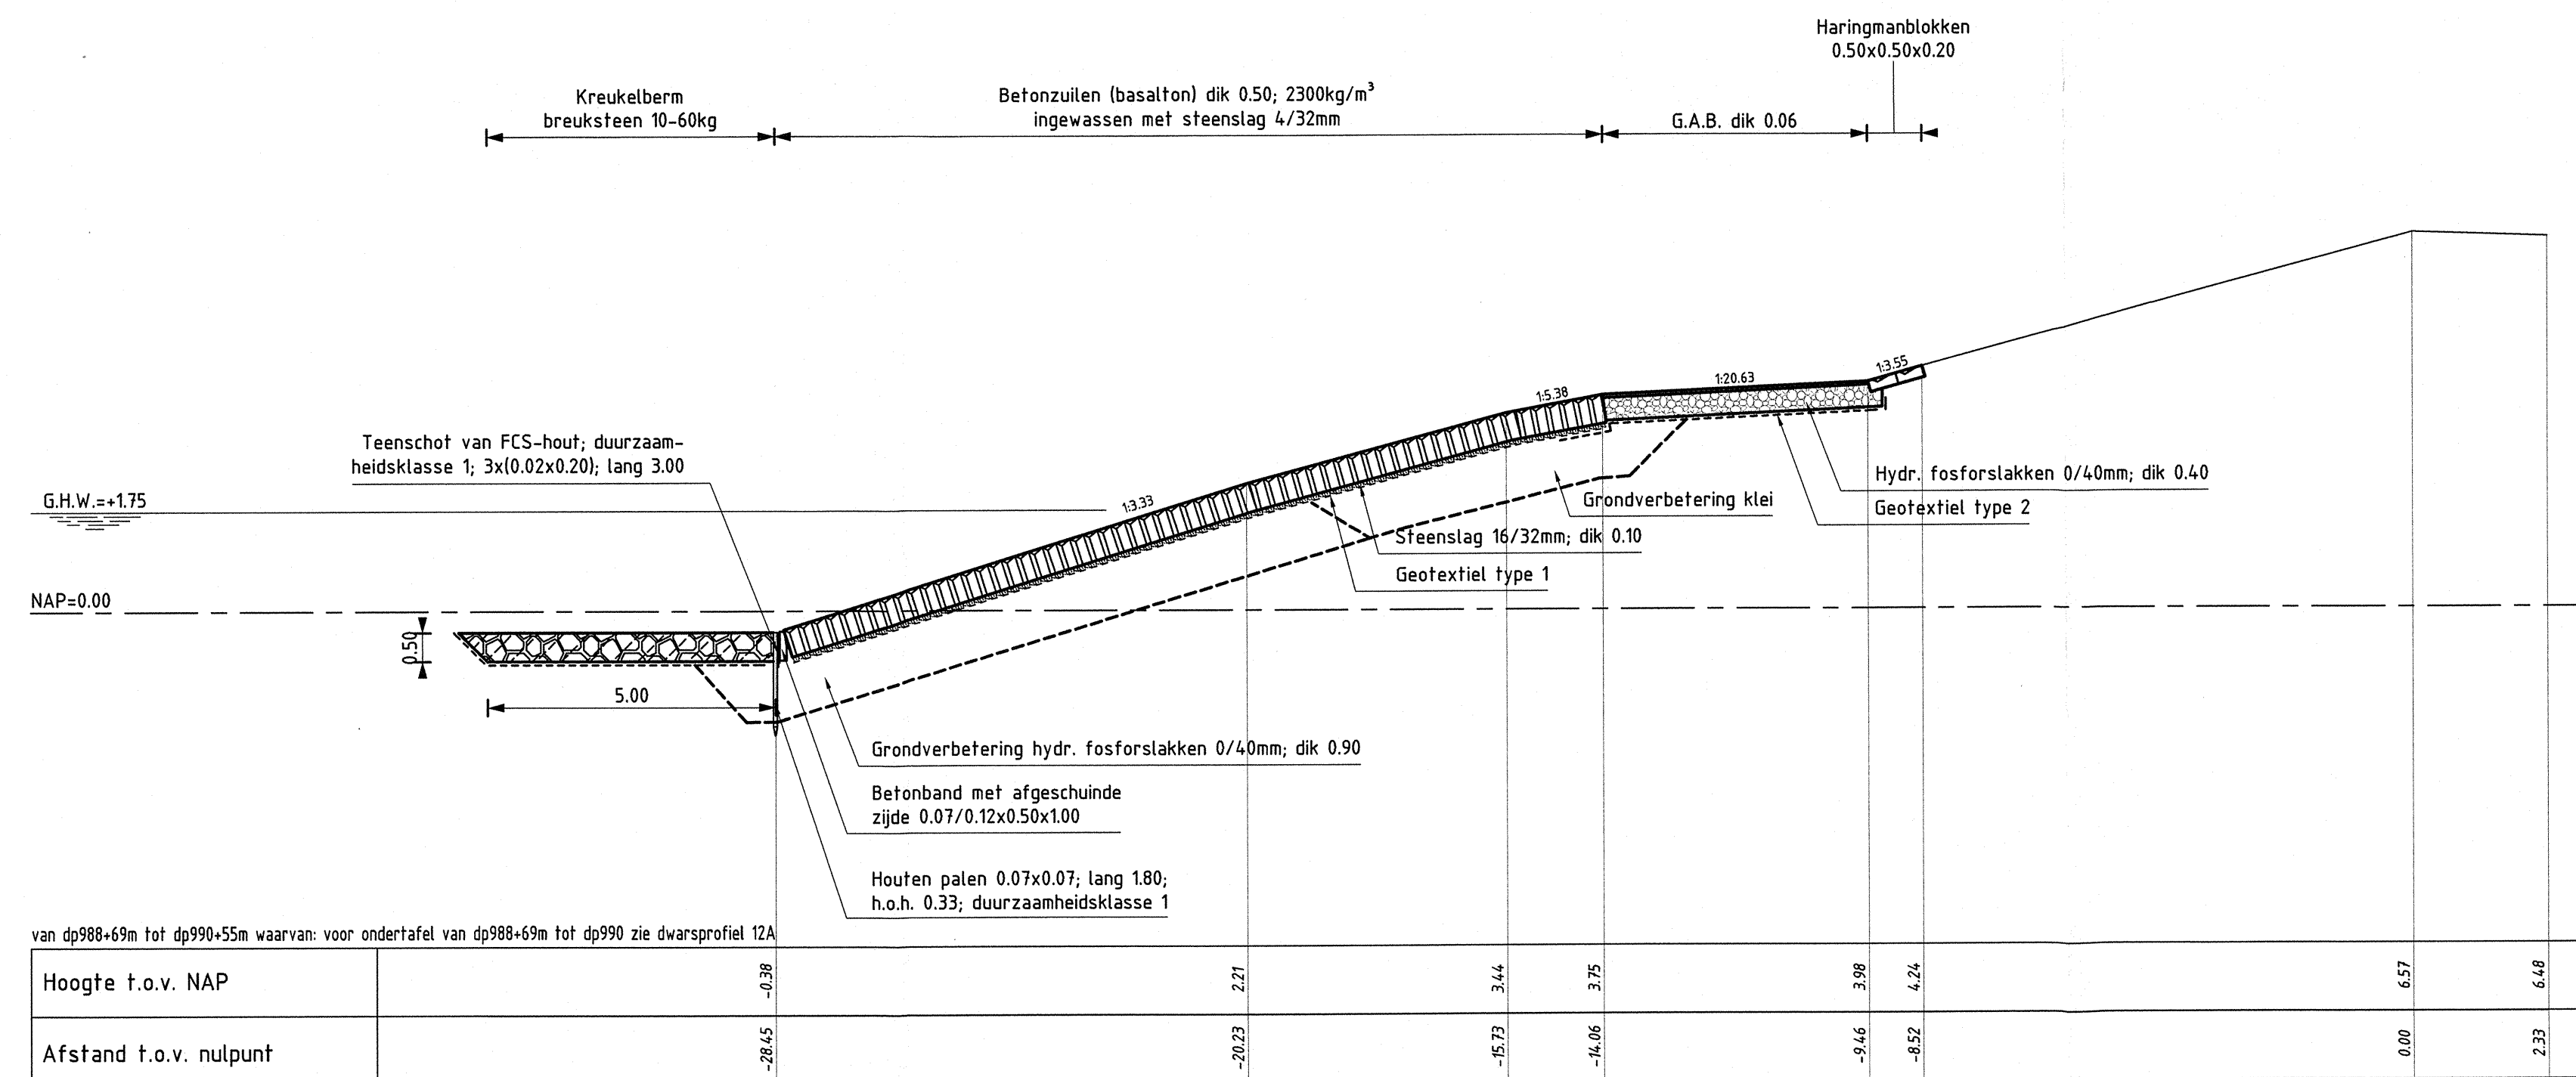

DWARSPROFIEL 12
schaal 1:100

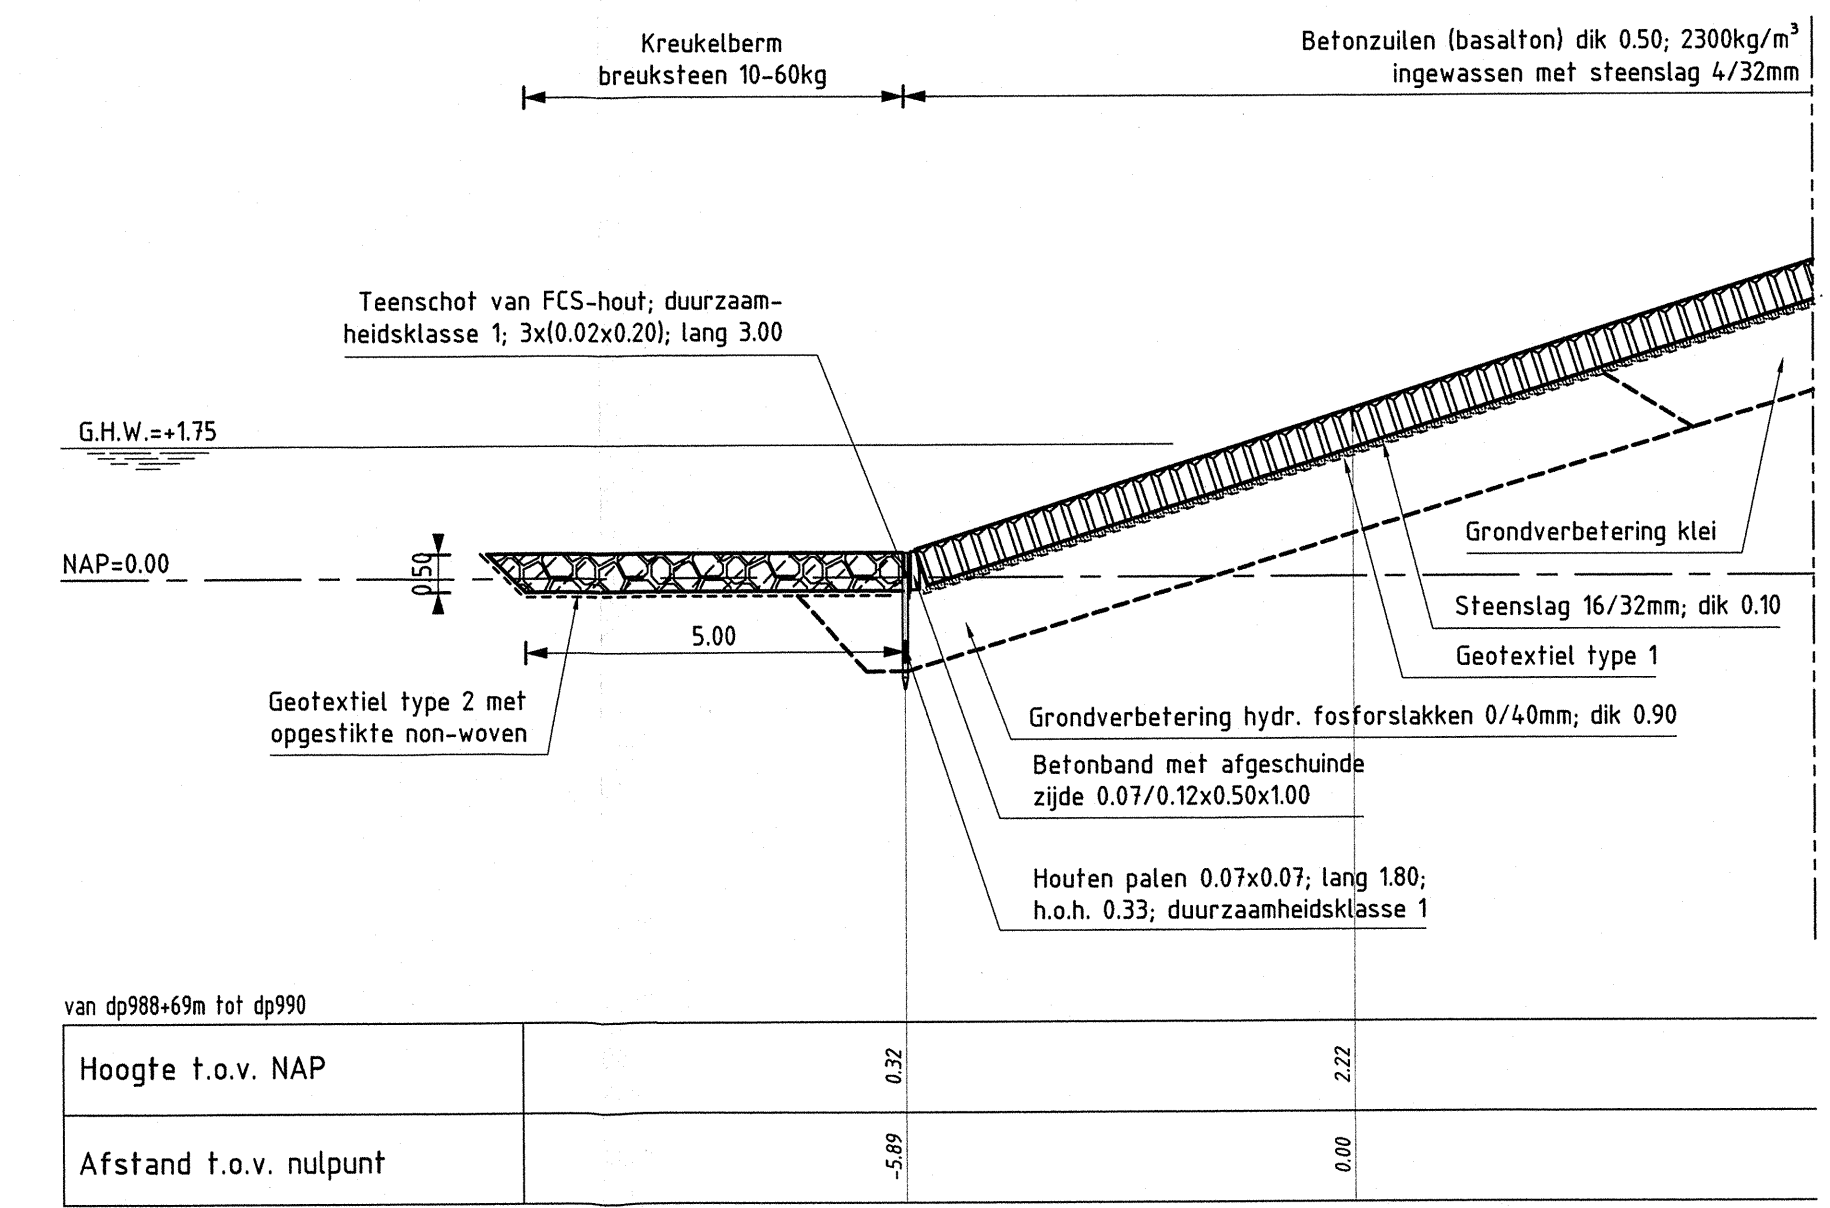

DWARSPROFIEL 12A
schaal 1:100

rijkswaterstaat zeeland		afdeling WVI	
Project Zeeweringen REVISIE NOORD-, OUDELAND- EN MIJEPOLDER Dwarsprofiel 11, 12 en 12A			revisie ZLR-5934
getekend W. Roetse	gecontroleerd S. Vermunt	d.d. 12-06-2008 d.d. 12-06-2008	schaal 1:100
accoord S. Vereeke	d.d. 12-06-2008	in 9 bladen, blad nr. 9	A1
gevestigd			ZLRW-2008-1108