





Situatie
Schaal 1:1000

Industrierrein
De Mosselbanken

Braakmanhaven

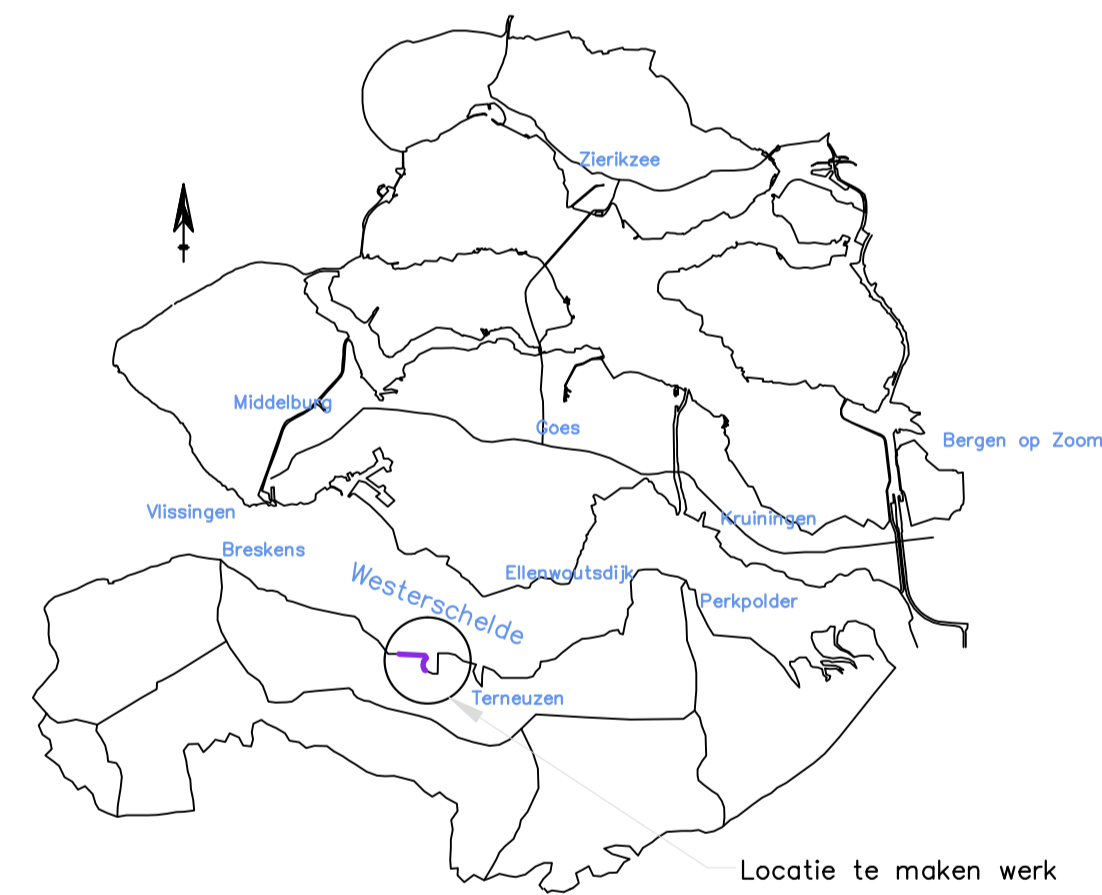

Locatie te maken werk

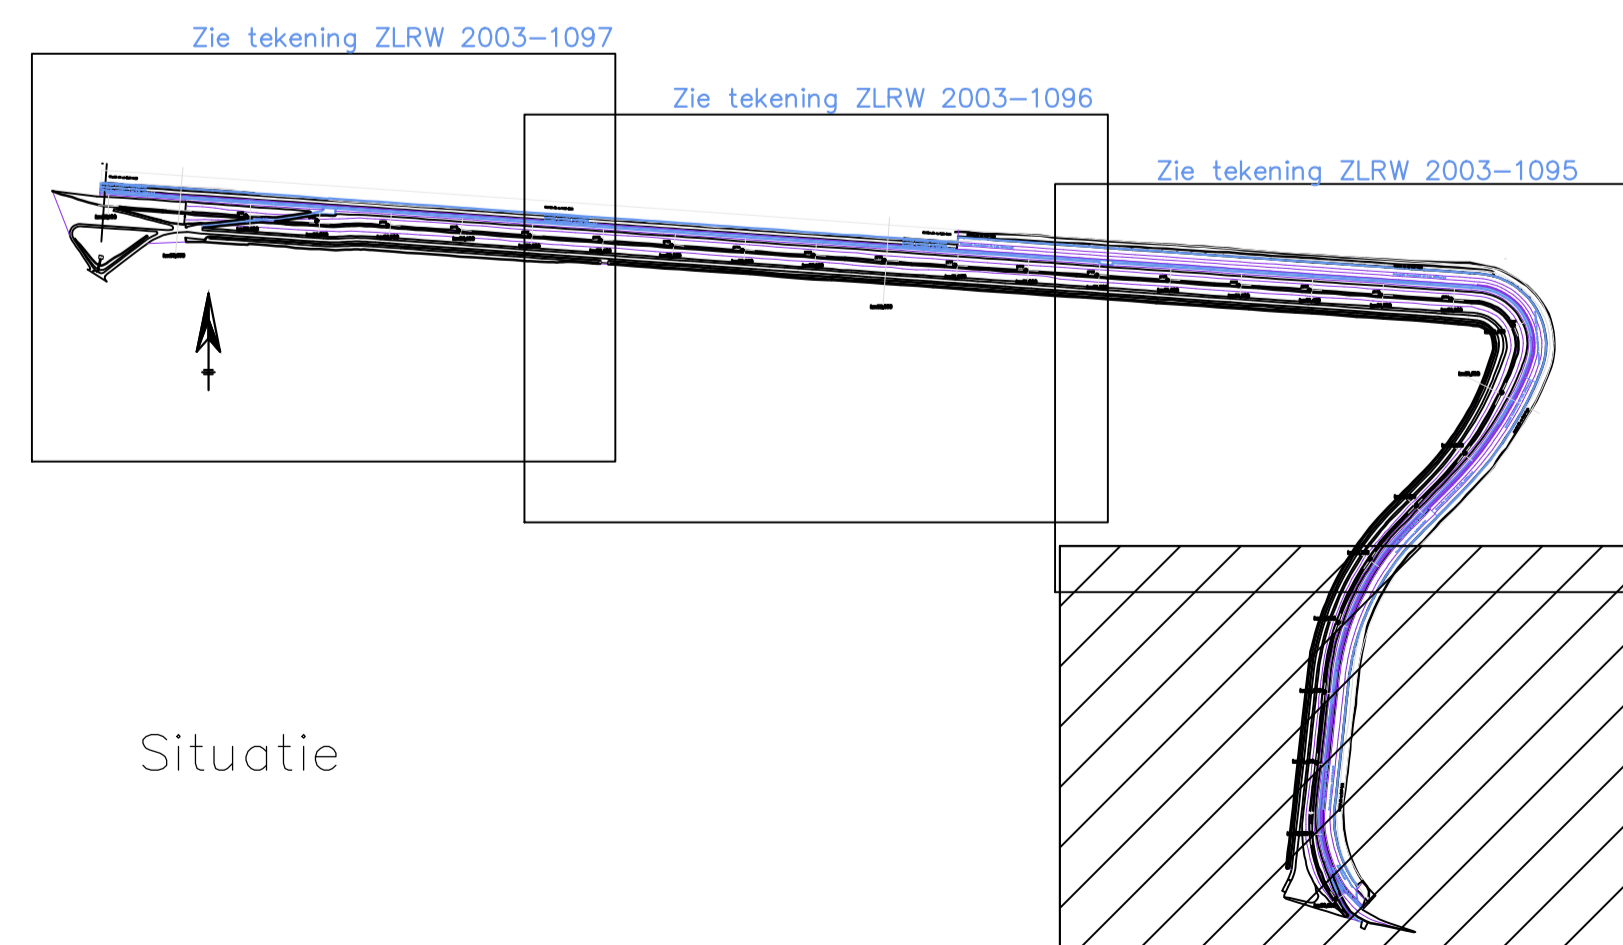


Situatie

Legenda


Maten in meters, tenzij anders is aangegeven
 Hoogtematen in meters t.o.v. N.A.P.
 Voor dwarsprofiel Dwp 57 zie tekening ZLRW 2003-1098

-  Bestaande situatie
-  Gemaakt werk
-  Dwarsprofiel
-  Dijkpaal
-  Kilometring


rijkswaterstaat directie zeeland		afdeling RWI	
Project Zeeweringen Mosselbanken Situatie van Dp54-35m tot Dp59			revisie ZL-5417
getekend W. Eckhardt	d.d. 10-12-'04	schaal 1 : 1000	
gecontroleerd L. v. Herwerden	d.d. 10-12-'04		
accordeerd P. Hengst	d.d. 10-12-'04	in 6 bladen, blad nr. 1	
gewijzigd		A1 ZLRW 2003-1094	

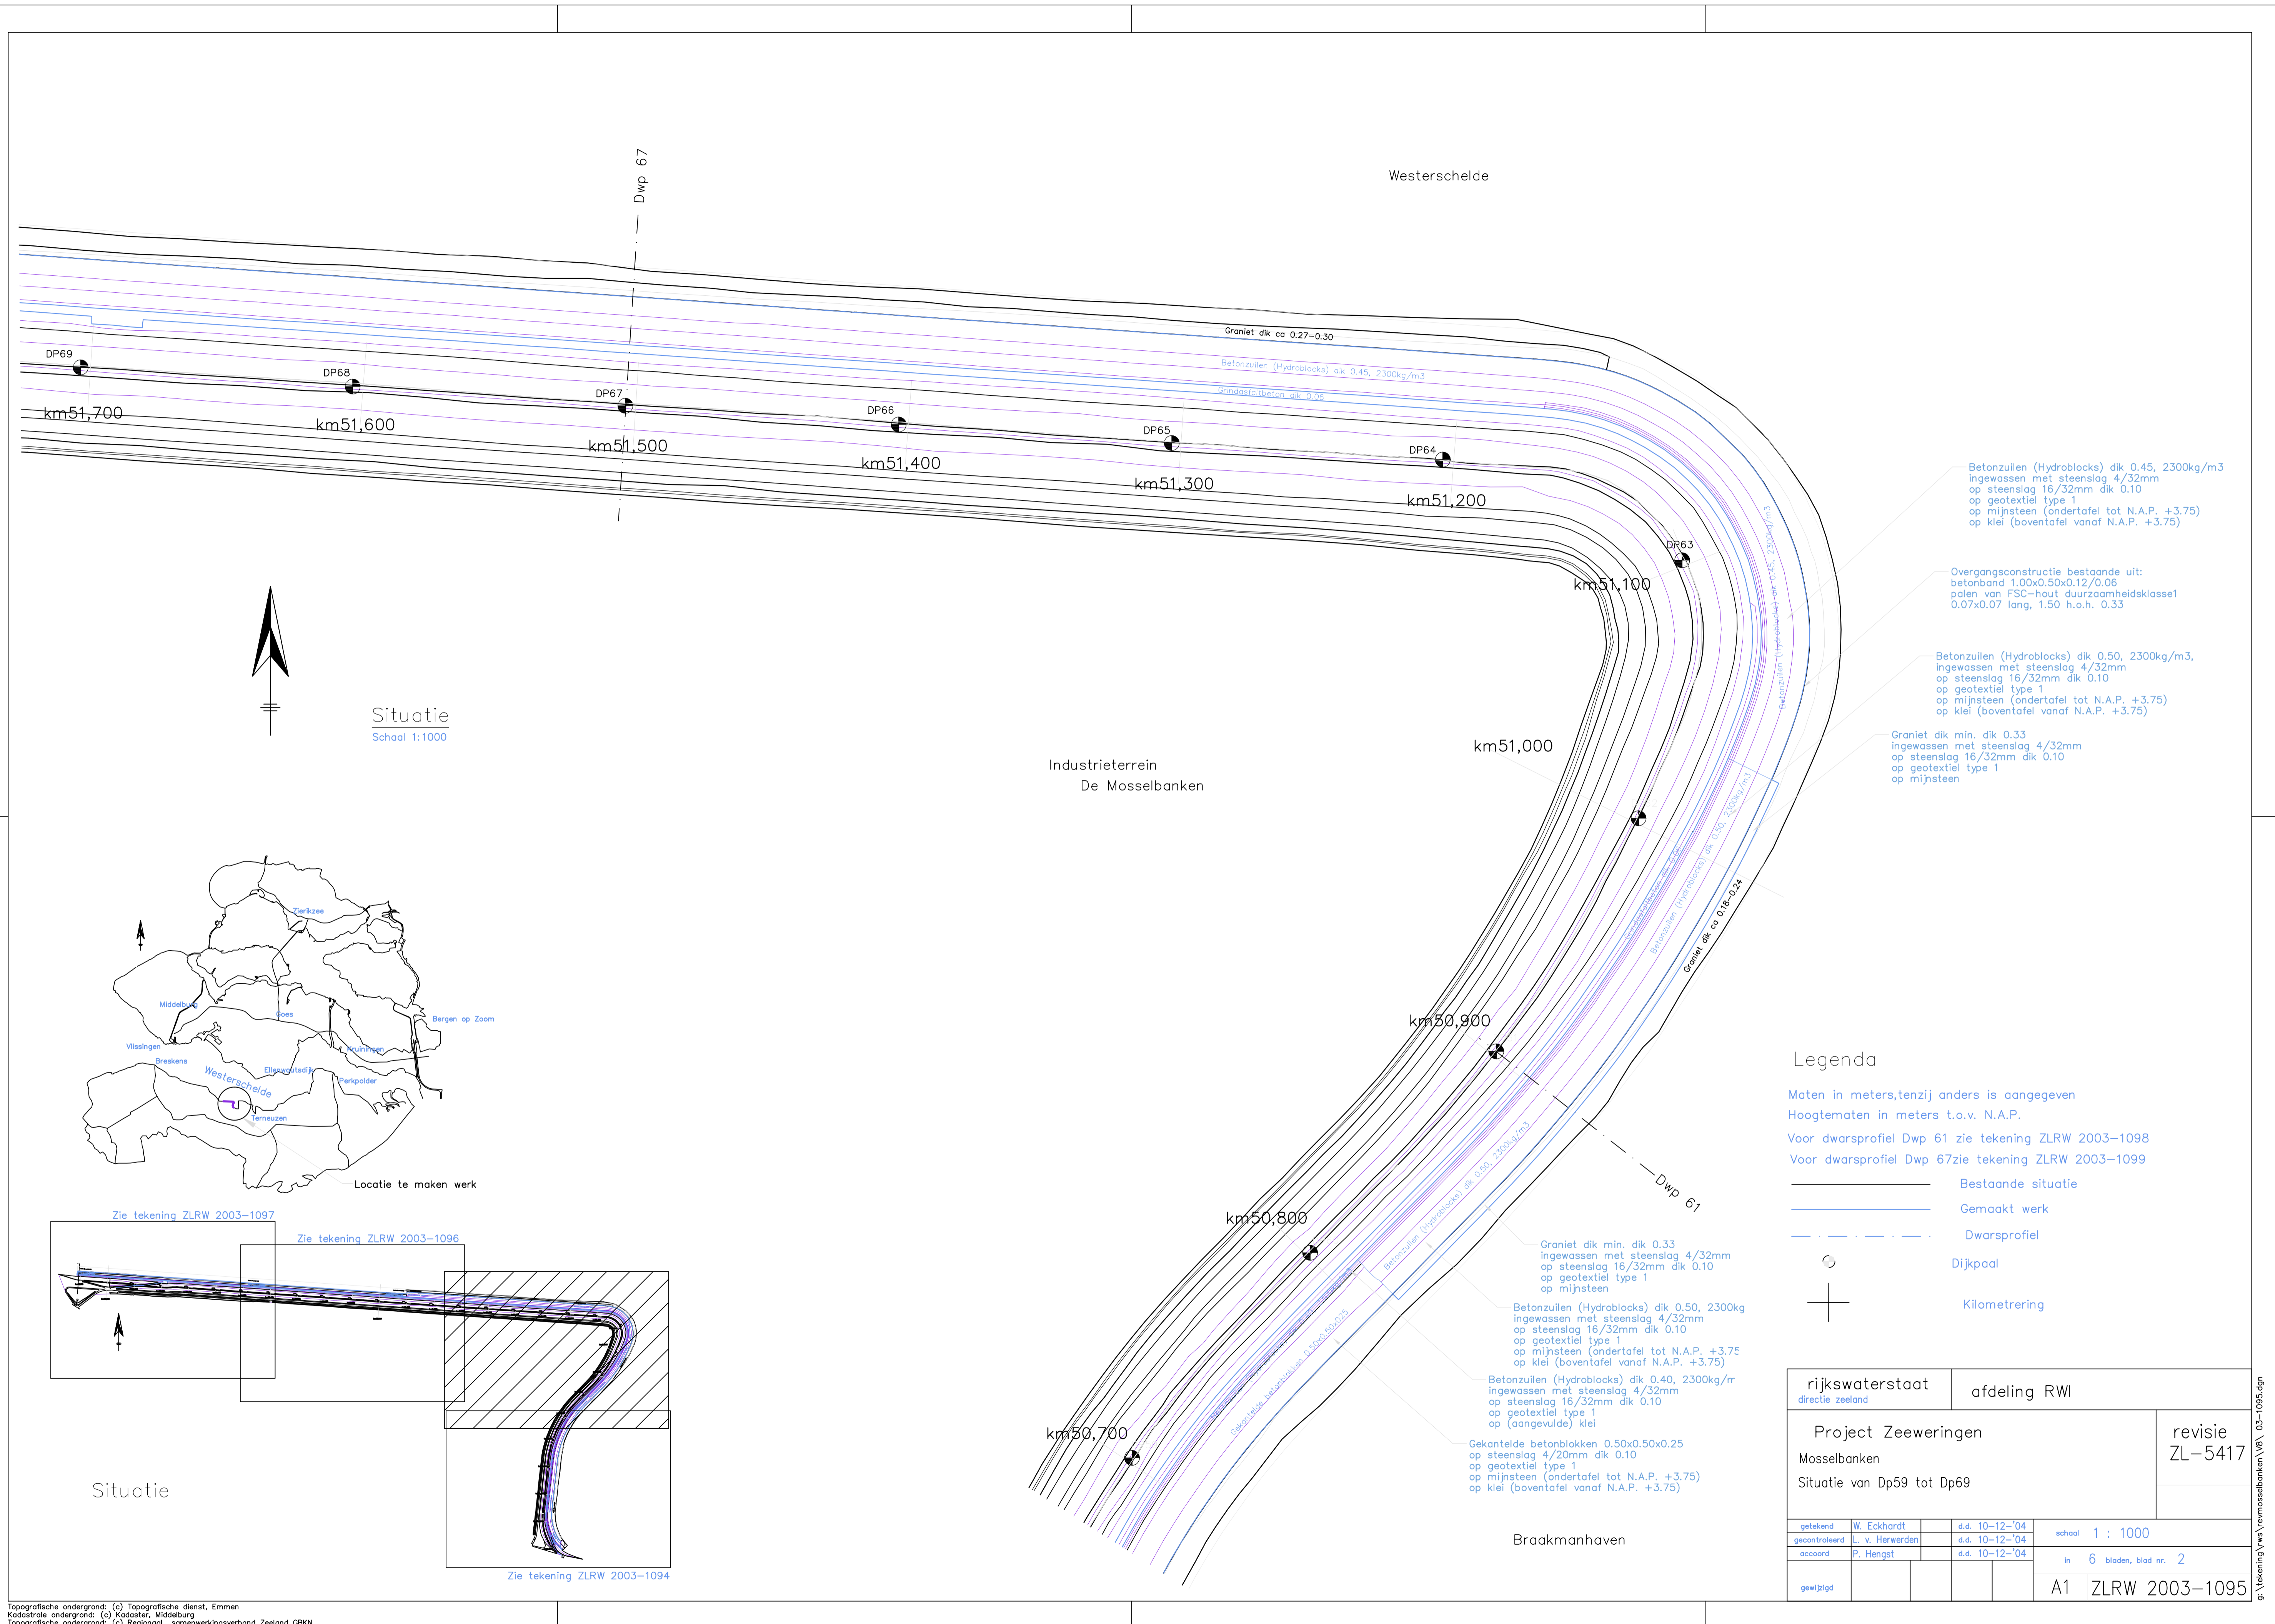

Situatie
Schaal 1:1000

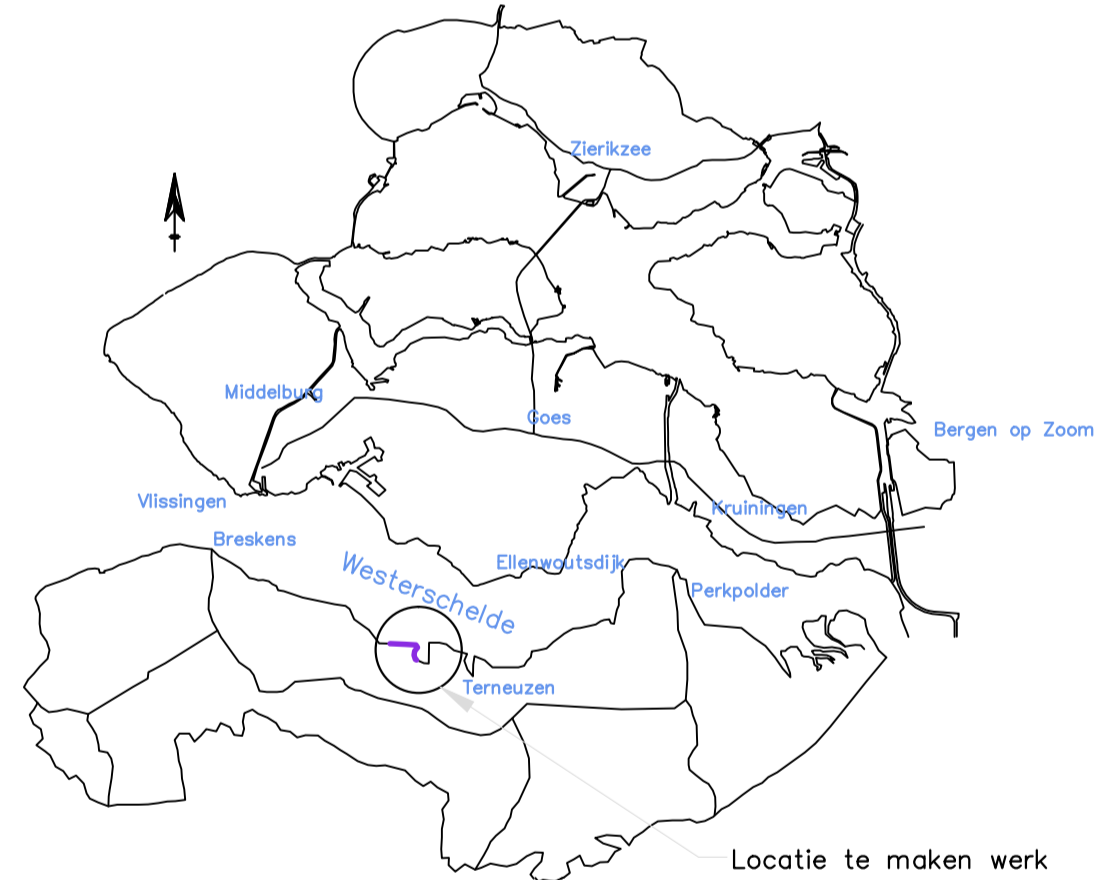

Locatie te maken werk

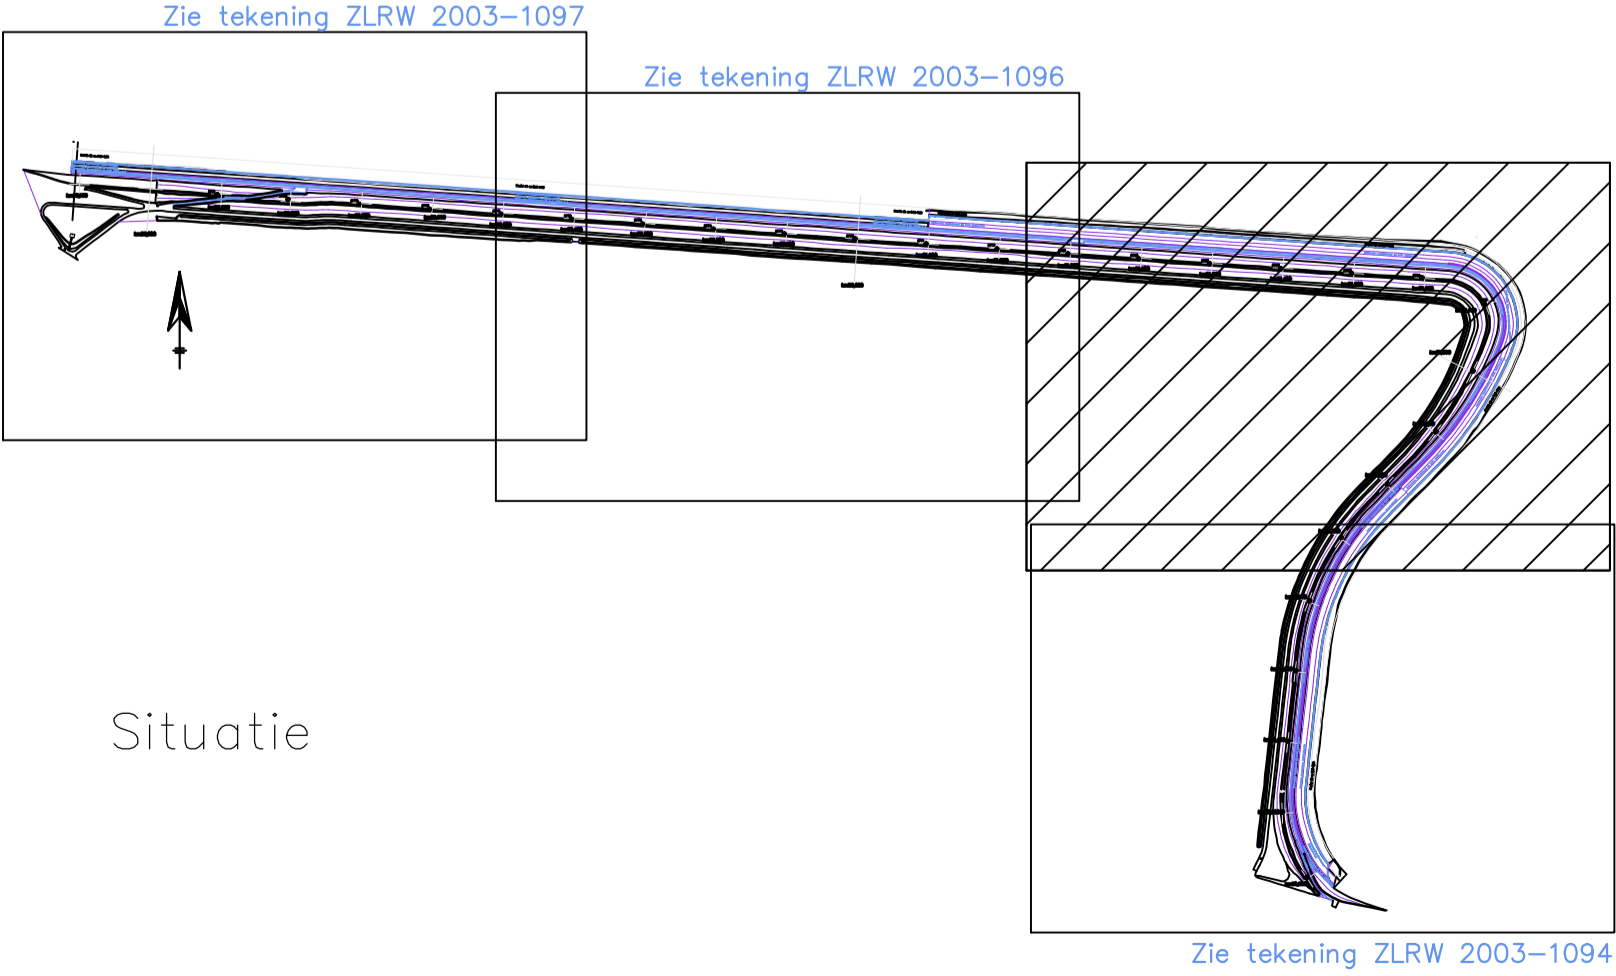

Situatie

Legenda

Maten in meters, tenzij anders is aangegeven
 Hoogtematen in meters t.o.v. N.A.P.
 Voor dwarsprofiel Dwp 61 zie tekening ZLRW 2003-1098
 Voor dwarsprofiel Dwp 67 zie tekening ZLRW 2003-1099

- Bestaande situatie
- Gemaakt werk
- Dwarsprofiel
- Dijkpaal
- Kilometering

rijkswaterstaat directie zeeland		afdeling RWI	
Project Zeeweringen Mosselbanken Situatie van Dp59 tot Dp69			revisie ZL-5417
getekend W. Eckhardt	d.d. 10-12-04	schaal 1 : 1000	
gecontroleerd L. v. Herwerden	d.d. 10-12-04	in 6 bladen, blad nr. 2	
accorde P. Hengst	d.d. 10-12-04	A1 ZLRW 2003-1095	
gewijzigd			

Topografische ondergrond: (c) Topografische dienst, Emmen
 Kadastrale ondergrond: (c) Kadaster, Middelburg
 Topografische ondergrond: (c) Regionaal samenwerkingsverband Zeeland GBKN

G:\tekening\kwa\mosselbanken\VA\03-1095.dgn



Situatie
Schaal 1:1000


Westerschelde

Industrierrein
De Mosselbanken


Legenda

Maten in meters, tenzij anders is aangegeven
Hoogtematen in meters t.o.v. N.A.P.
Voor dwarsprofiel Dwp 77 zie tekening ZLRW 2003-1099

-  Bestaande situatie
-  Gemaakt werk
-  Dwarsprofiel
-  Dijkpaal
-  Kilometering

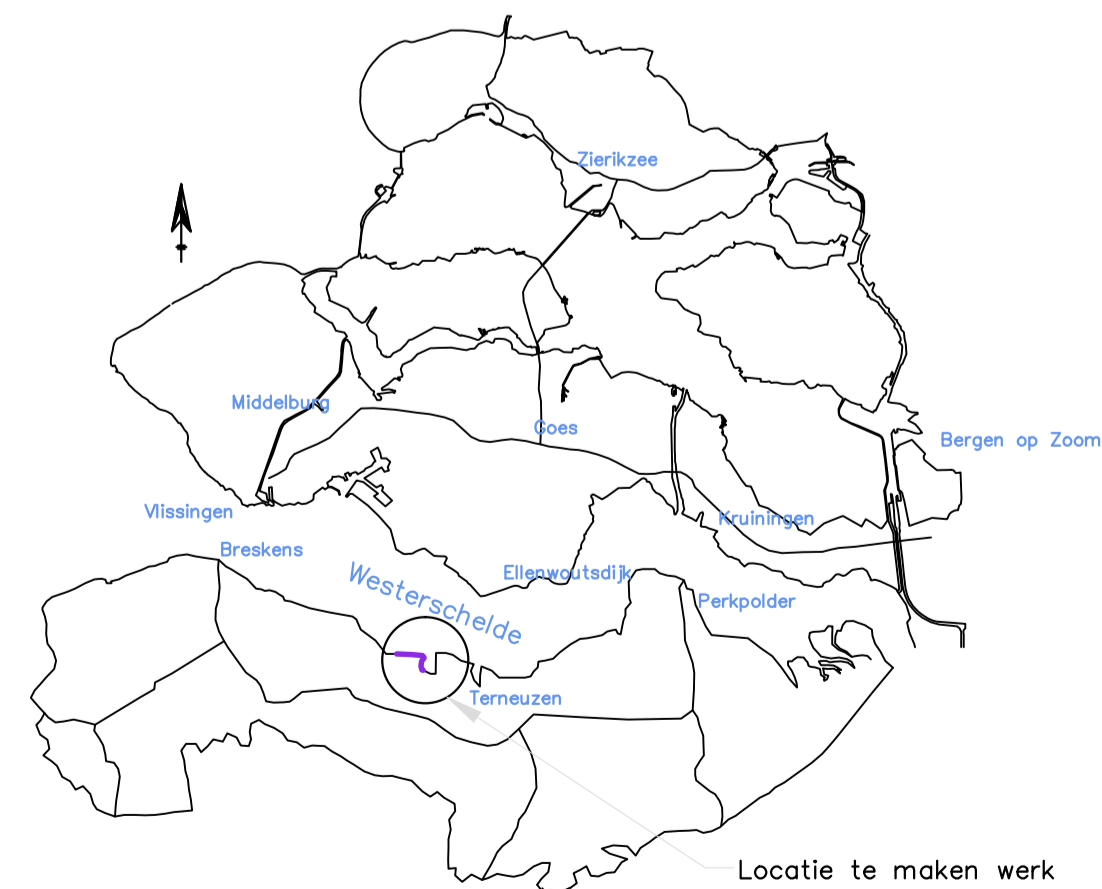

Locatie te maken werk

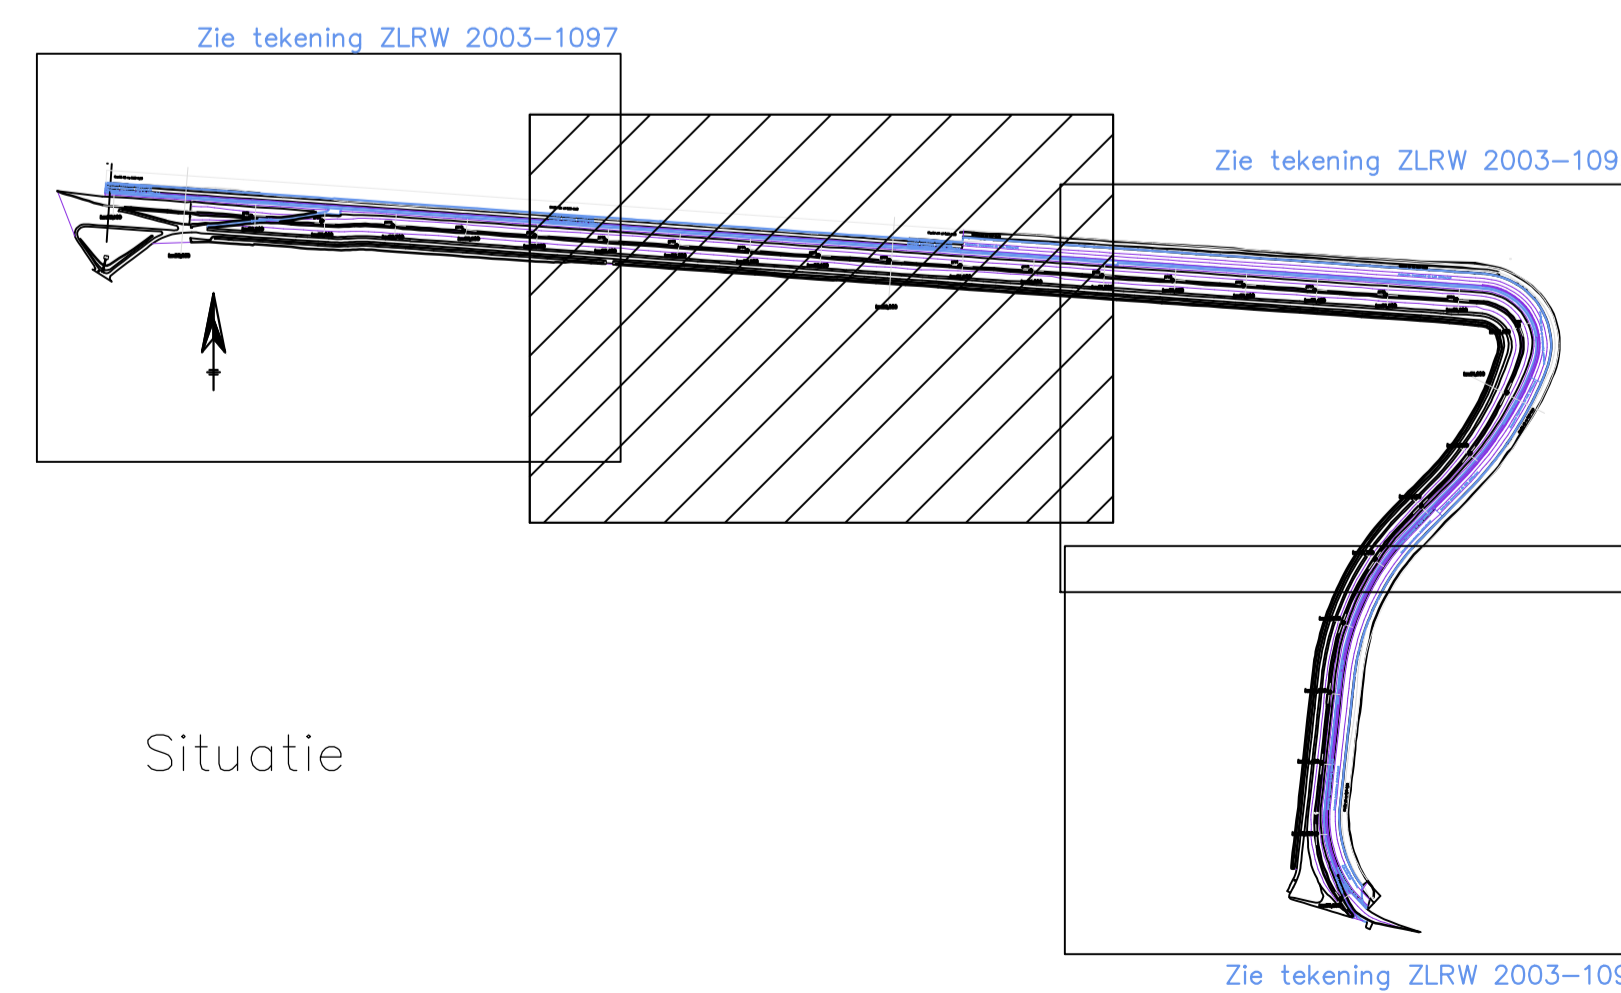

Situatie

rijkswaterstaat directie zeeland		afdeling RWI	
Project Zeeweringen Mosselbanken Situatie van Dp69 tot Dp77			revisie ZL-5417
getekend W. Eckhardt	d.d. 10-12-'04	schaal 1 : 1000	
gecontroleerd L. v. Herwerden	d.d. 10-12-'04	in 6 bladen, blad nr. 3	
accordeerd P. Hengst	d.d. 10-12-'04	A1 ZLRW 2003-1096	
gewijzigd			



Situatie
Schaal 1:1000



Westerschelde

Industrieterrein
De Mosselbanken

Legenda

Maten in meters, tenzij anders is aangegeven
Hoogtematen in meters t.o.v. N.A.P.
Voor dwarsprofiel Dwp 77 zie tekening ZLRW 2003-1099

-  Bestaande situatie
-  Gemaakt werk
-  Dwarsprofiel
-  Dijkpaal
-  Kilometering

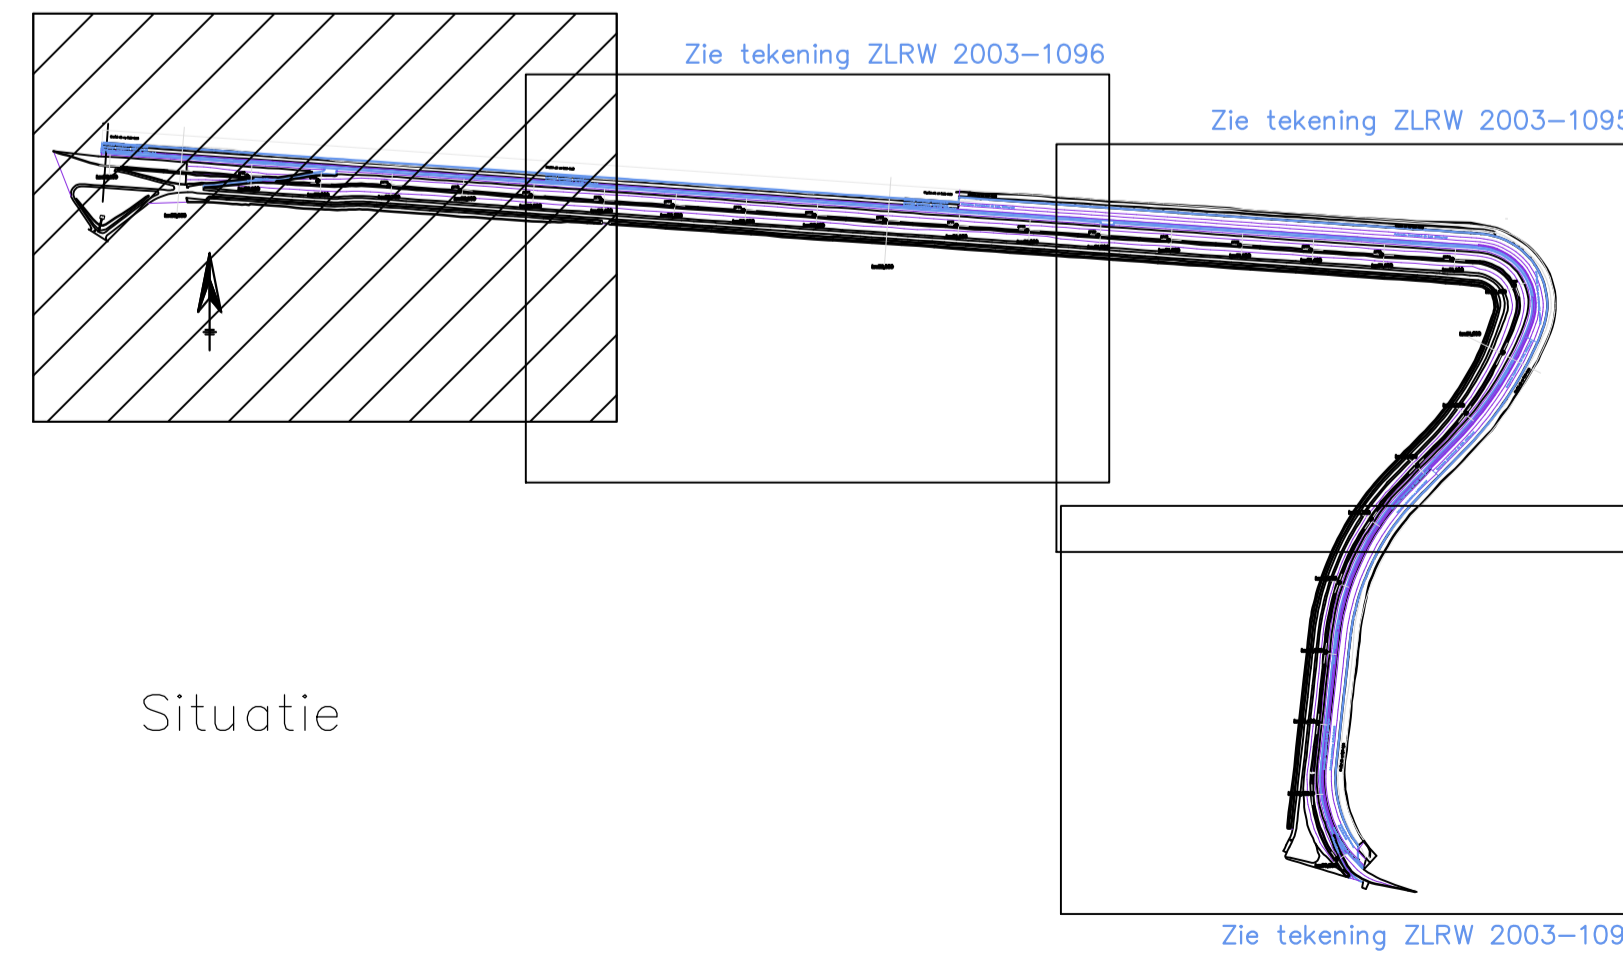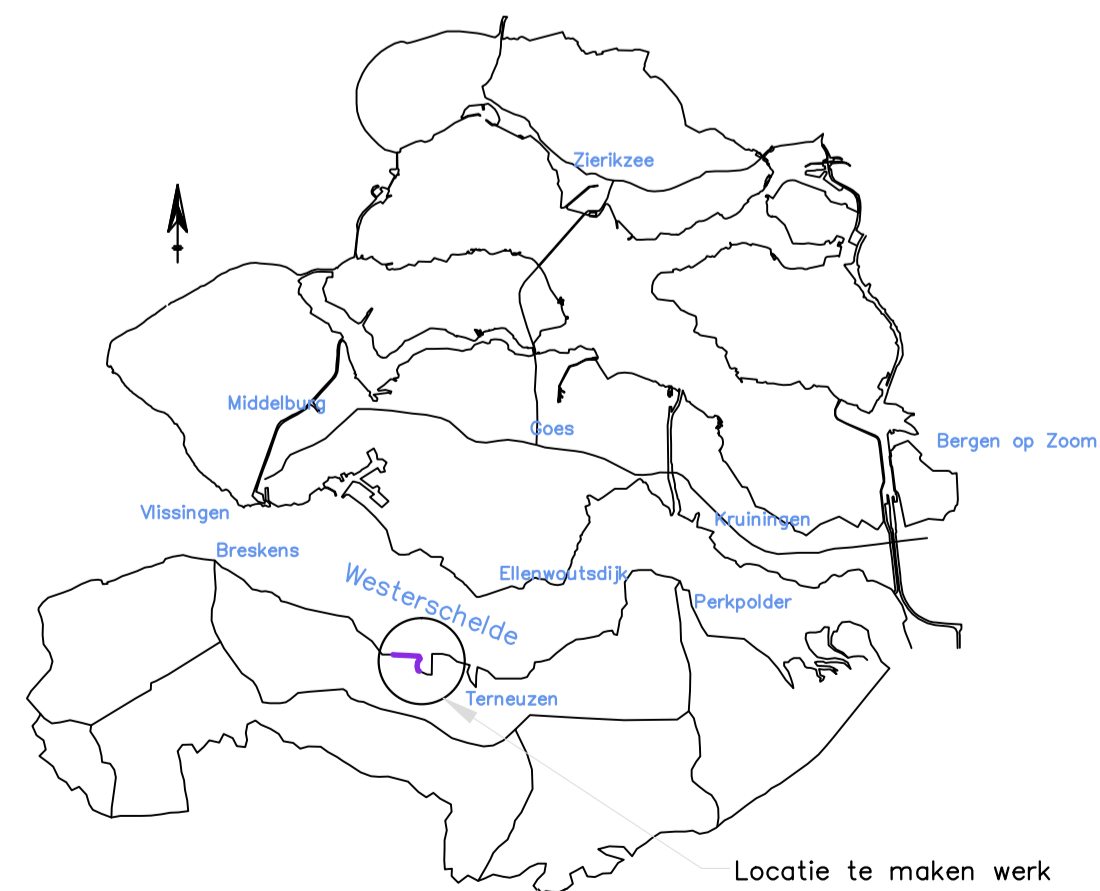


Situatie


rijkswaterstaat directie zeeland		afdeling RWI	
Project Zeeweringen Mosselbanken Situatie van Dp77 tot Dp81+207m			revisie ZL-5417
getekend W. Eckhardt	d.d. 10-12-'04	schaal 1 : 1000	
gecontroleerd L. v. Herwerden	d.d. 10-12-'04	in 6 bladen, blad nr. 4	
accorde P. Hengst	d.d. 10-12-'04	A1 ZLRW 2003-1097	
gewijzigd			

DP 57 = scheiding onderhoudsweg graniet/asfalt

Profiel dwp57
dit geldt van dp54 tot dp60+10m

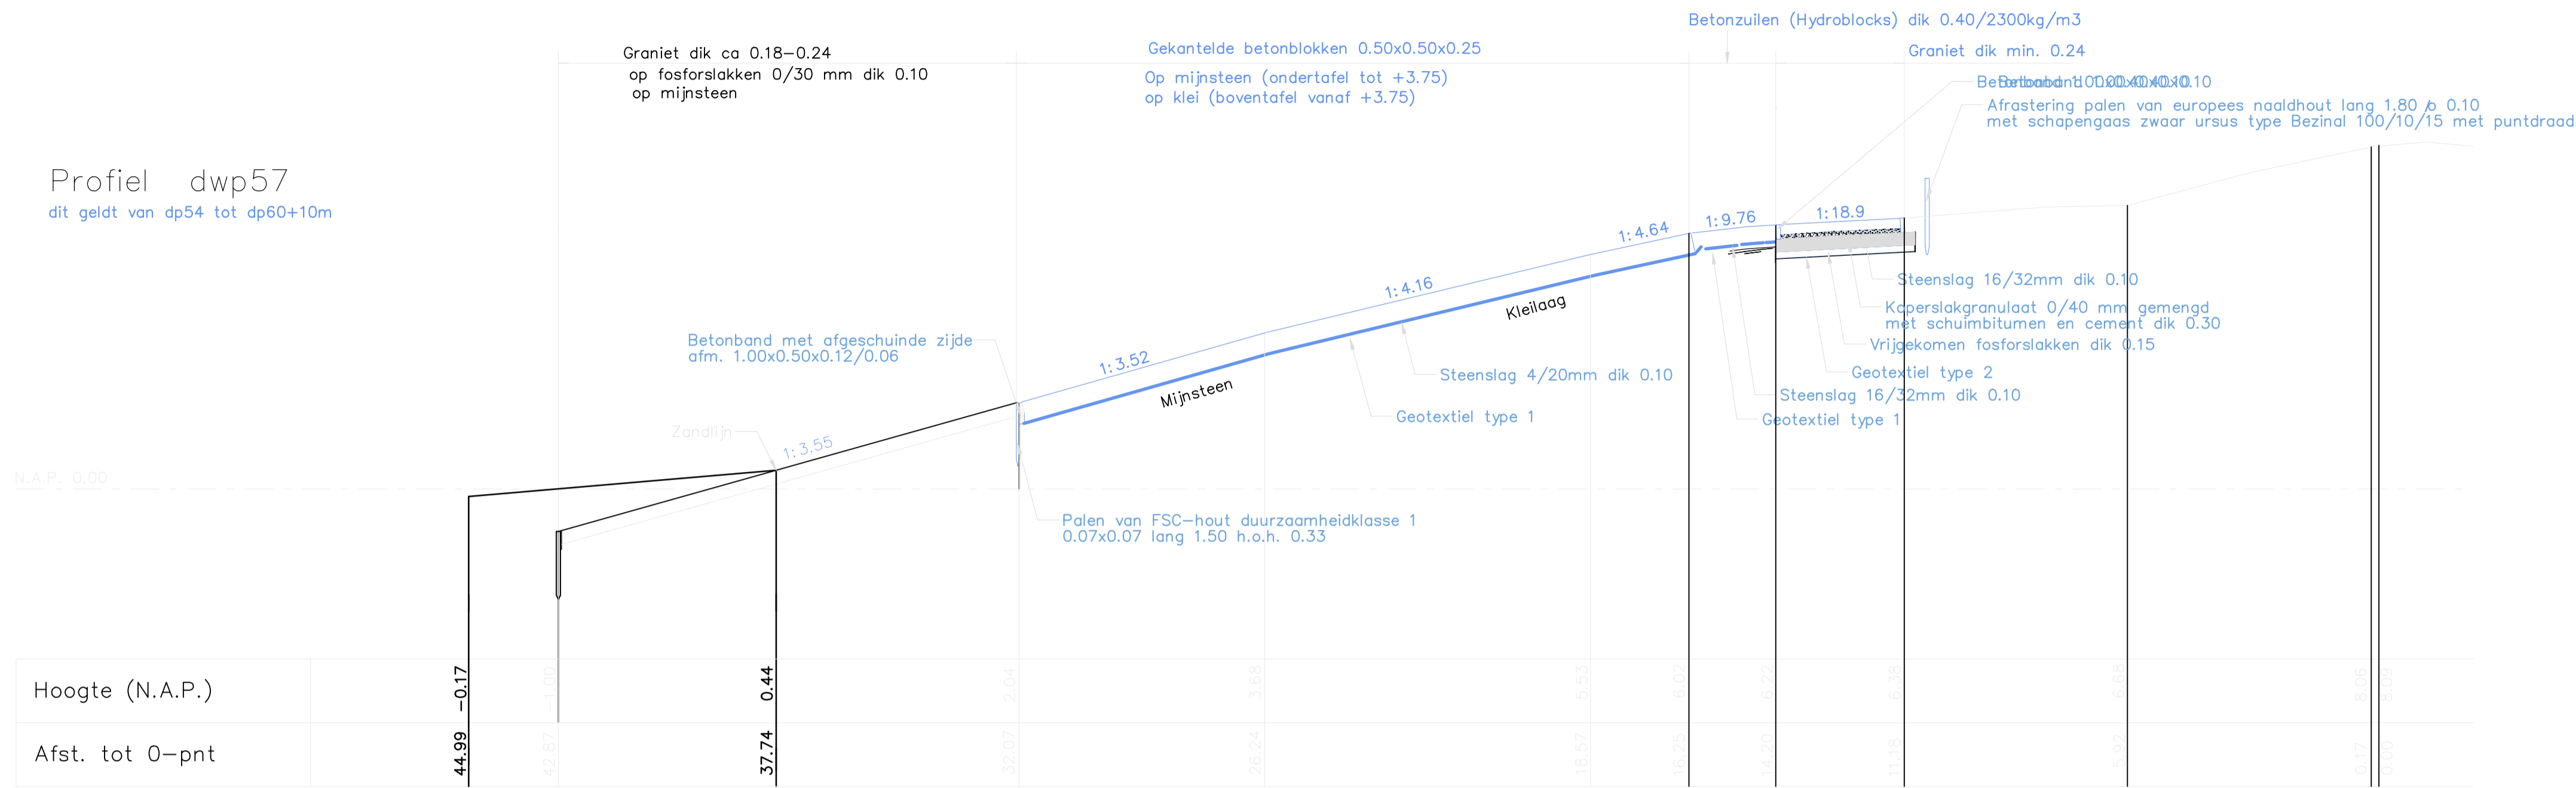

Profiel dwp61
dit geldt van dp60+10m tot dp62+35m

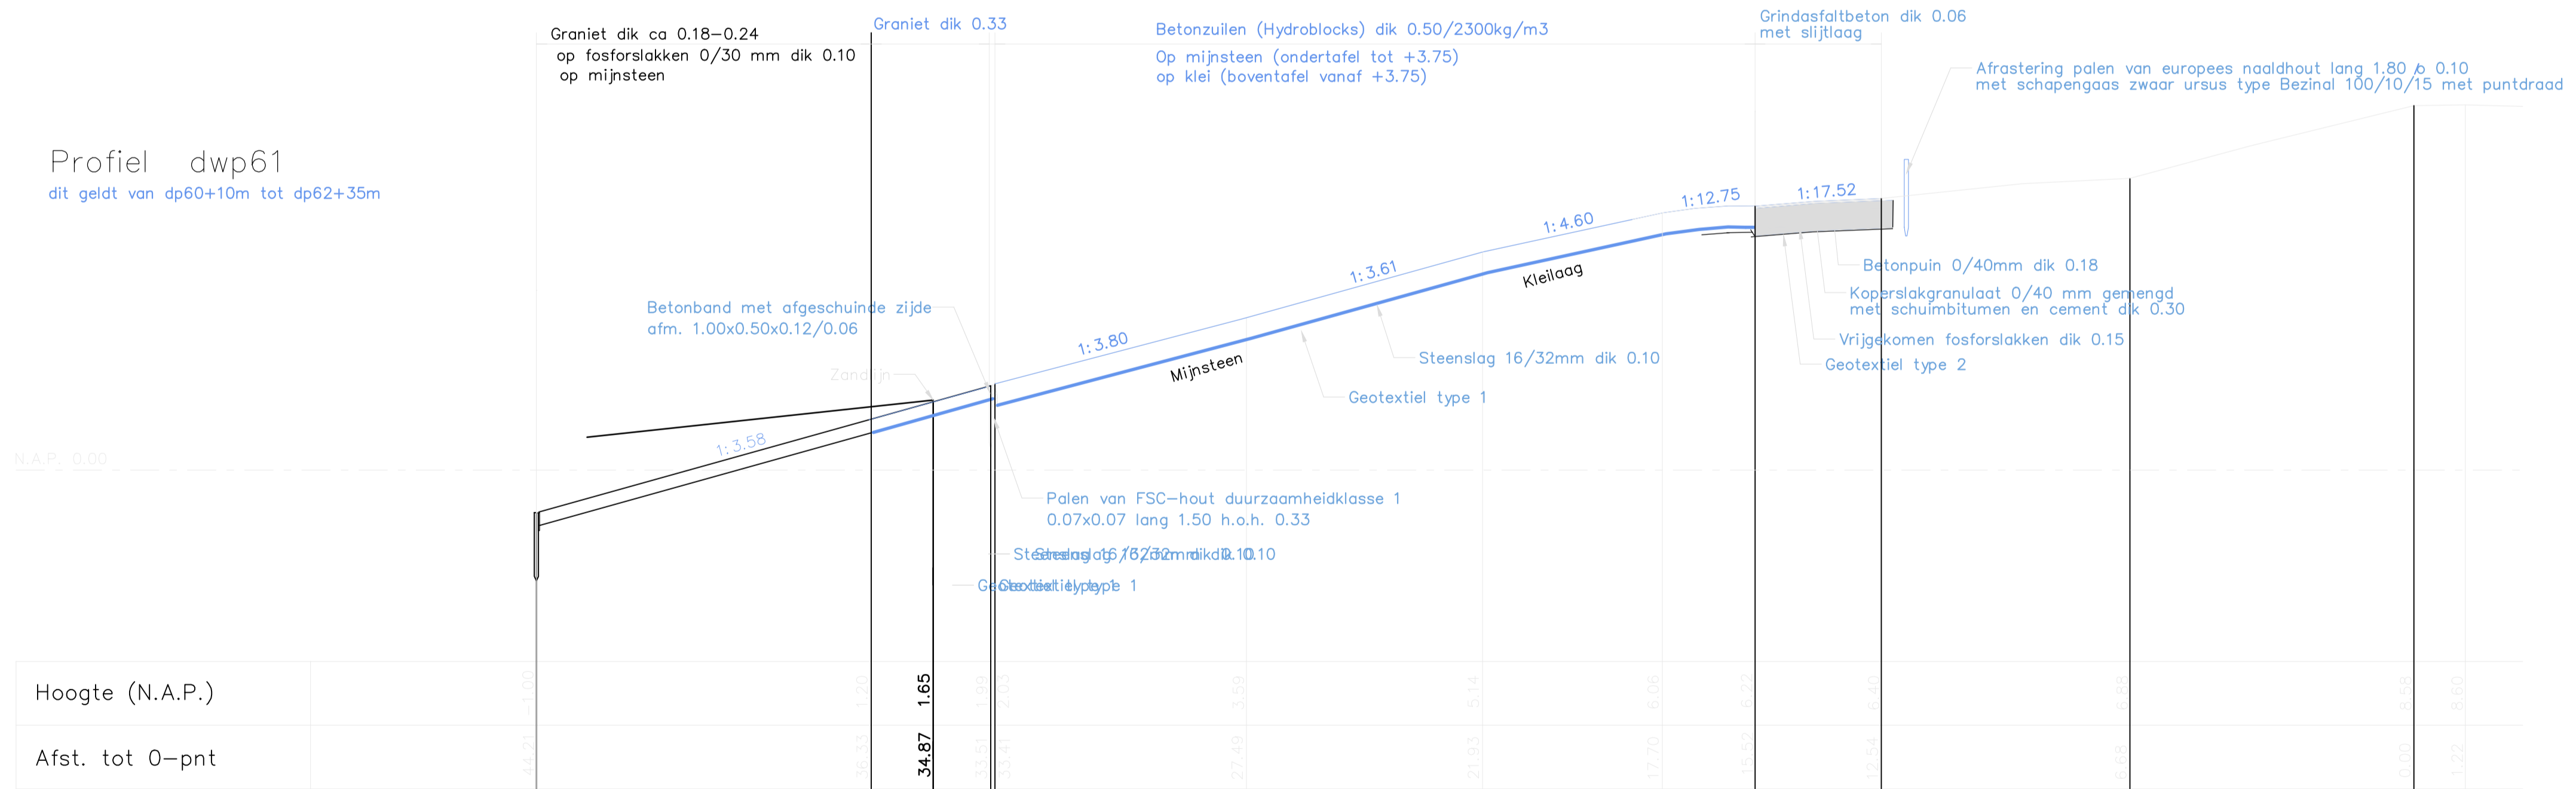

schaal 1:100

Legenda


Maten in meters, tenzij anders is aangegeven
 Hoogtematen in meters t.o.v. N.A.P.
 Voor situatie zie tekening ZLRW 2003-1094 en ZLRW 2003-1095

- Bestaande situatie
- Bestaande Graniet
- Gemaakt werk
- Betonzuilen (Hydroblocks)
- Gekantelde betonblokken
- Steenslag op geotextiel
- Geotextiel
- Graniet
- Fosforslakken

rijkswaterstaat directie zeeland		afdeling RW	
Project Zeeweringen Mosselbanken Dwarsprofielen Dwp57 en Dwp61			revisie ZL-5417
getekend W. Eckhardt	d.d. 10-12-04	schaal 1 : 100	
gecontroleerd L.v. Herwerden	d.d. 10-12-04		
accorde P. Hengst	d.d. 10-12-04	in 6 bladen, blad nr. 5	
gewijzigd		A1 ZLRW 2003-1098	

p:\tekening\ywa\mosselbanken\VA\03-1098.dgn


Profiel dwp67
dit geldt van dp62+35m tot dp71

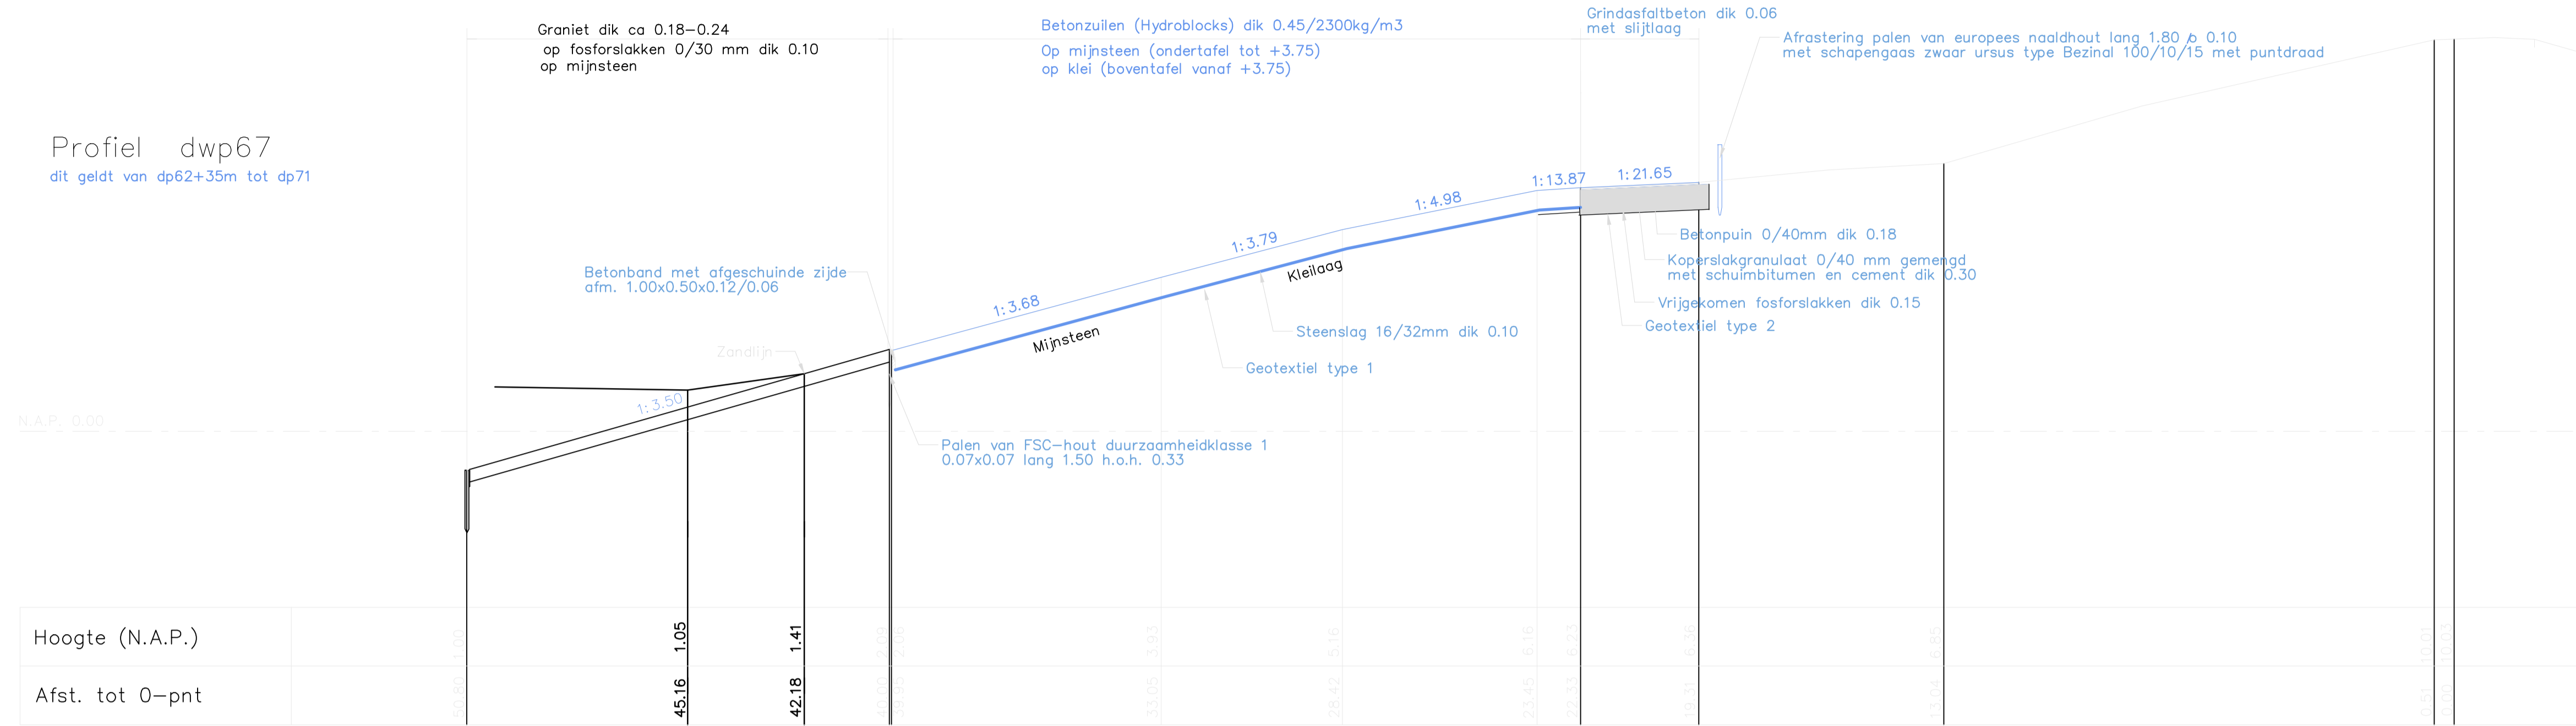

schaal 1:100

DP 81 = scheiding onderhoudsweg asfalt/graniet

Profiel dwp77
dit geldt van dp71 tot dp81+207m

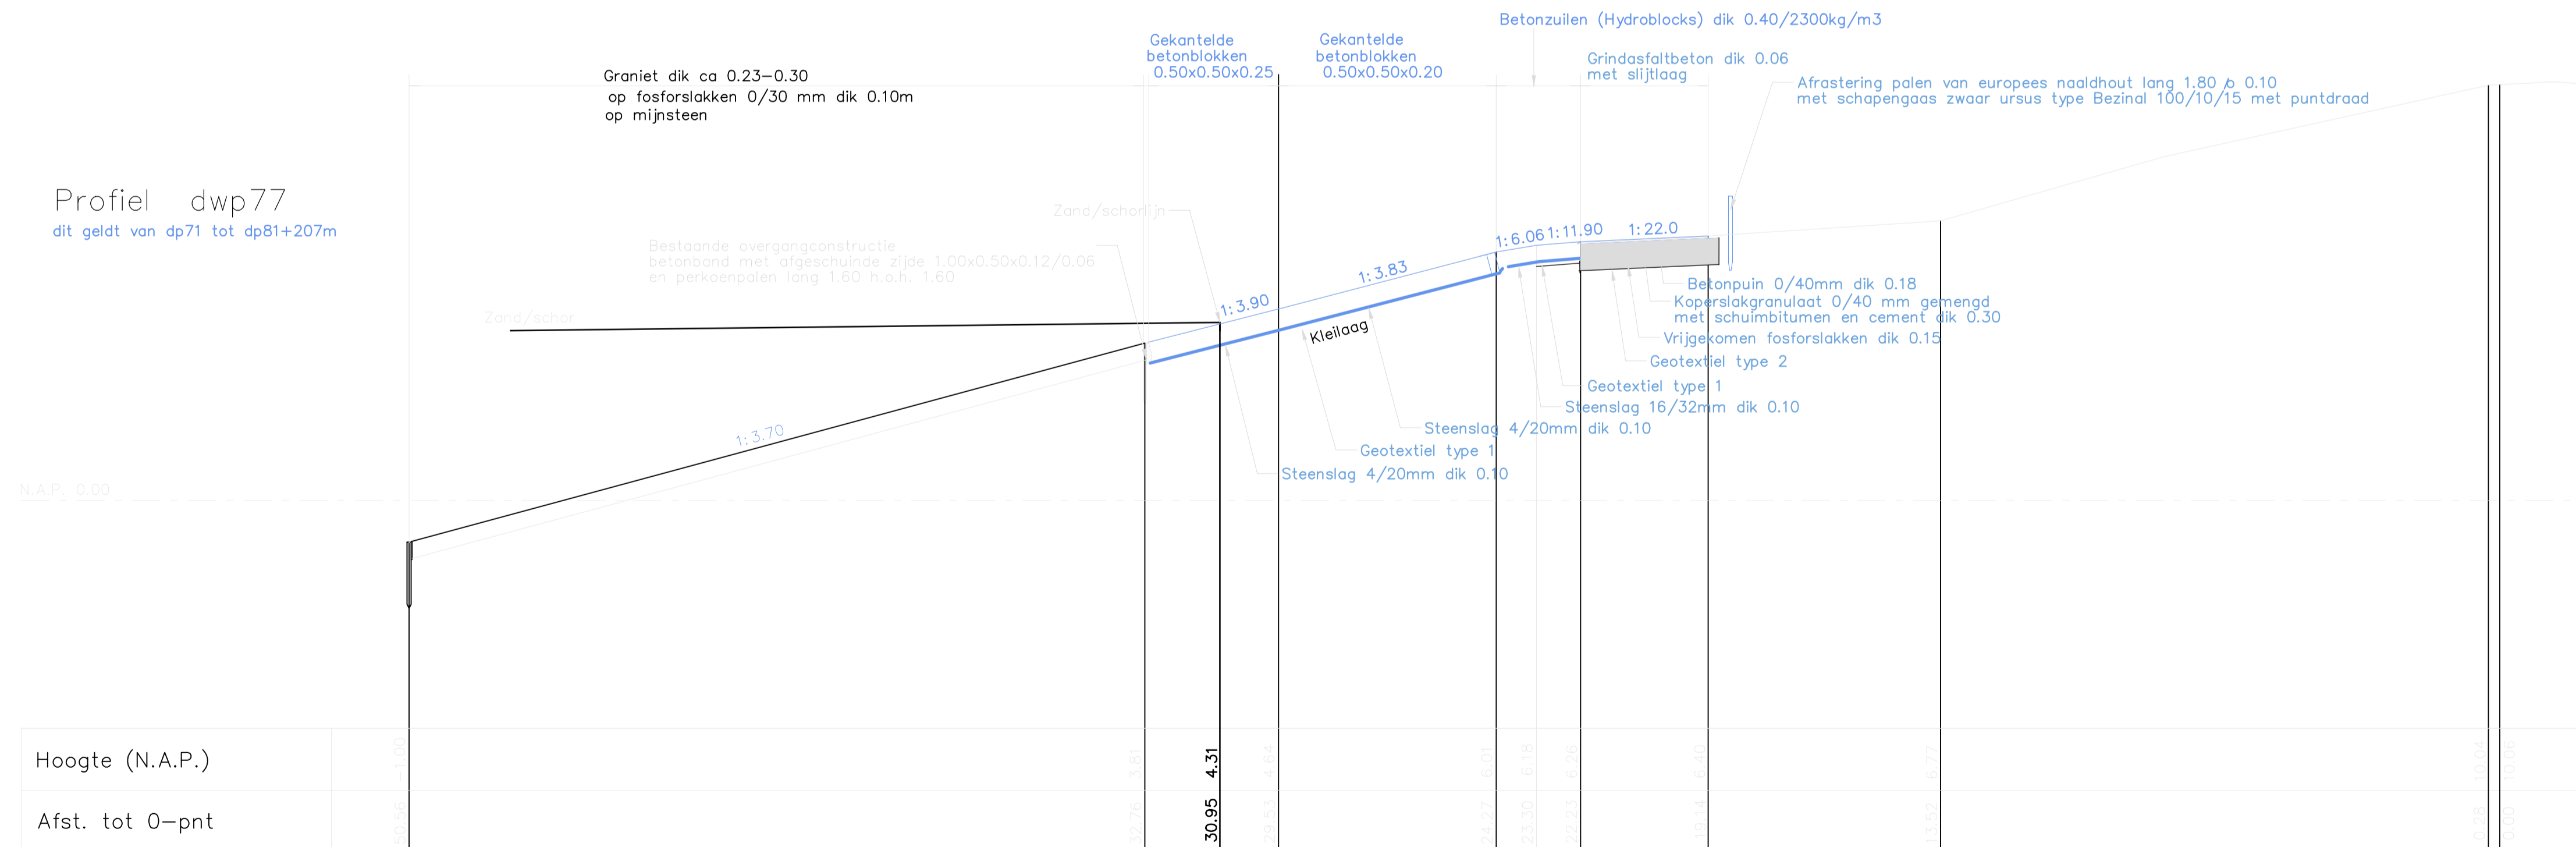

schaal 1:100

Legenda

Maten in meters, tenzij anders is aangegeven
Hoogtematen in meters t.o.v. N.A.P.
Voor situatie zie tekening ZLRW 2003-1095, ZLRW 2003-1096 en ZLRW 2003-1097

- Bestaande situatie
- Bestaande Graniet
- Gemaakt werk
- Betonzuilen (Hydroblocks)
- Gekantelde betonblokken
- Steenslag op geotextiel
- Geotextiel
- Fosforslakken

rijkswaterstaat directie zeeland		afdeling RWI	
Project Zeeweringen Mosselbanken Dwarsprofielen Dwp67en Dwp77			revisie ZL-5417
getekend W. Eckhardt	d.d. 10-12-04	schaal	1 : 100
gecontroleerd L.v. Herwerden	d.d. 10-12-04	in 6 bladen, blad nr. 6	
accordeerd P. Hengst	d.d. 10-12-04	A1 ZLRW 2003-1099	
gewijzigd			

D:\tekening\ywa\mosselbanken\VA\03-1099.dgn