


SINT ANNALAND

Havendam Sint Annaland, Suzannapolder | Perkpolder | Oesterdam | Scherpenissepolder

Revisie 31052574

Uitvoering 2015


Tekening- nummer	blad nr.	omschrijving	datum
Havendam Sint Annaland, Suzannapolder			
ZLRW-2015-00081	1	Situatie van dp776+20m tot dp786	22-10-2015
ZLRW-2015-00082	2	Situatie van dp786 tot dp794	22-10-2015
ZLRW-2015-00083	3	Situatie van dp794 tot dp800	22-10-2015
ZLRW-2015-00084	4	Dwarsprofiel dp776-1 en 776-3	22-10-2015
ZLRW-2015-00085	5	Dwarsprofiel dp777+50m en dp784+20m	22-10-2015
ZLRW-2015-00086	6	Dwarsprofiel dp784-02 en dp784-05	22-10-2015
ZLRW-2015-00087	7	Dwarsprofiel dp784-06 en dp784-07	22-10-2015
ZLRW-2015-00088	8	Dwarsprofiel dp784-08 en dp784-10	22-10-2015
ZLRW-2015-00089	9	Dwarsprofiel dp784+90m en dp786	22-10-2015
ZLRW-2015-00090	10	Dwarsprofiel dp786+50m en dp787	22-10-2015
ZLRW-2015-00091	11	Dwarsprofiel dp787+50m en dp788	22-10-2015
ZLRW-2015-00092	12	Dwarsprofiel dp789 en dp793	22-10-2015
ZLRW-2015-00093	13	Dwarsprofiel dp797 en dp800	22-10-2015
Perkpolder			
ZLRW-2015-00094	14	Situatie 1 Herstelwerk Perkpolder	22-10-2015
ZLRW-2015-00095	15	Situatie 2 Herstelwerk Perkpolder	22-10-2015
Oesterdam			
ZLRW-2015-00096	16	Asfalteringswerkzaamheden Parallelweg Oesterdam van dp1141+50m tot dp1162+20m	22-10-2015
Scherpenissepolder			
ZLRW-2015-00097	17	Verlijmde steenslag Scherpenissepolder	22-10-2015

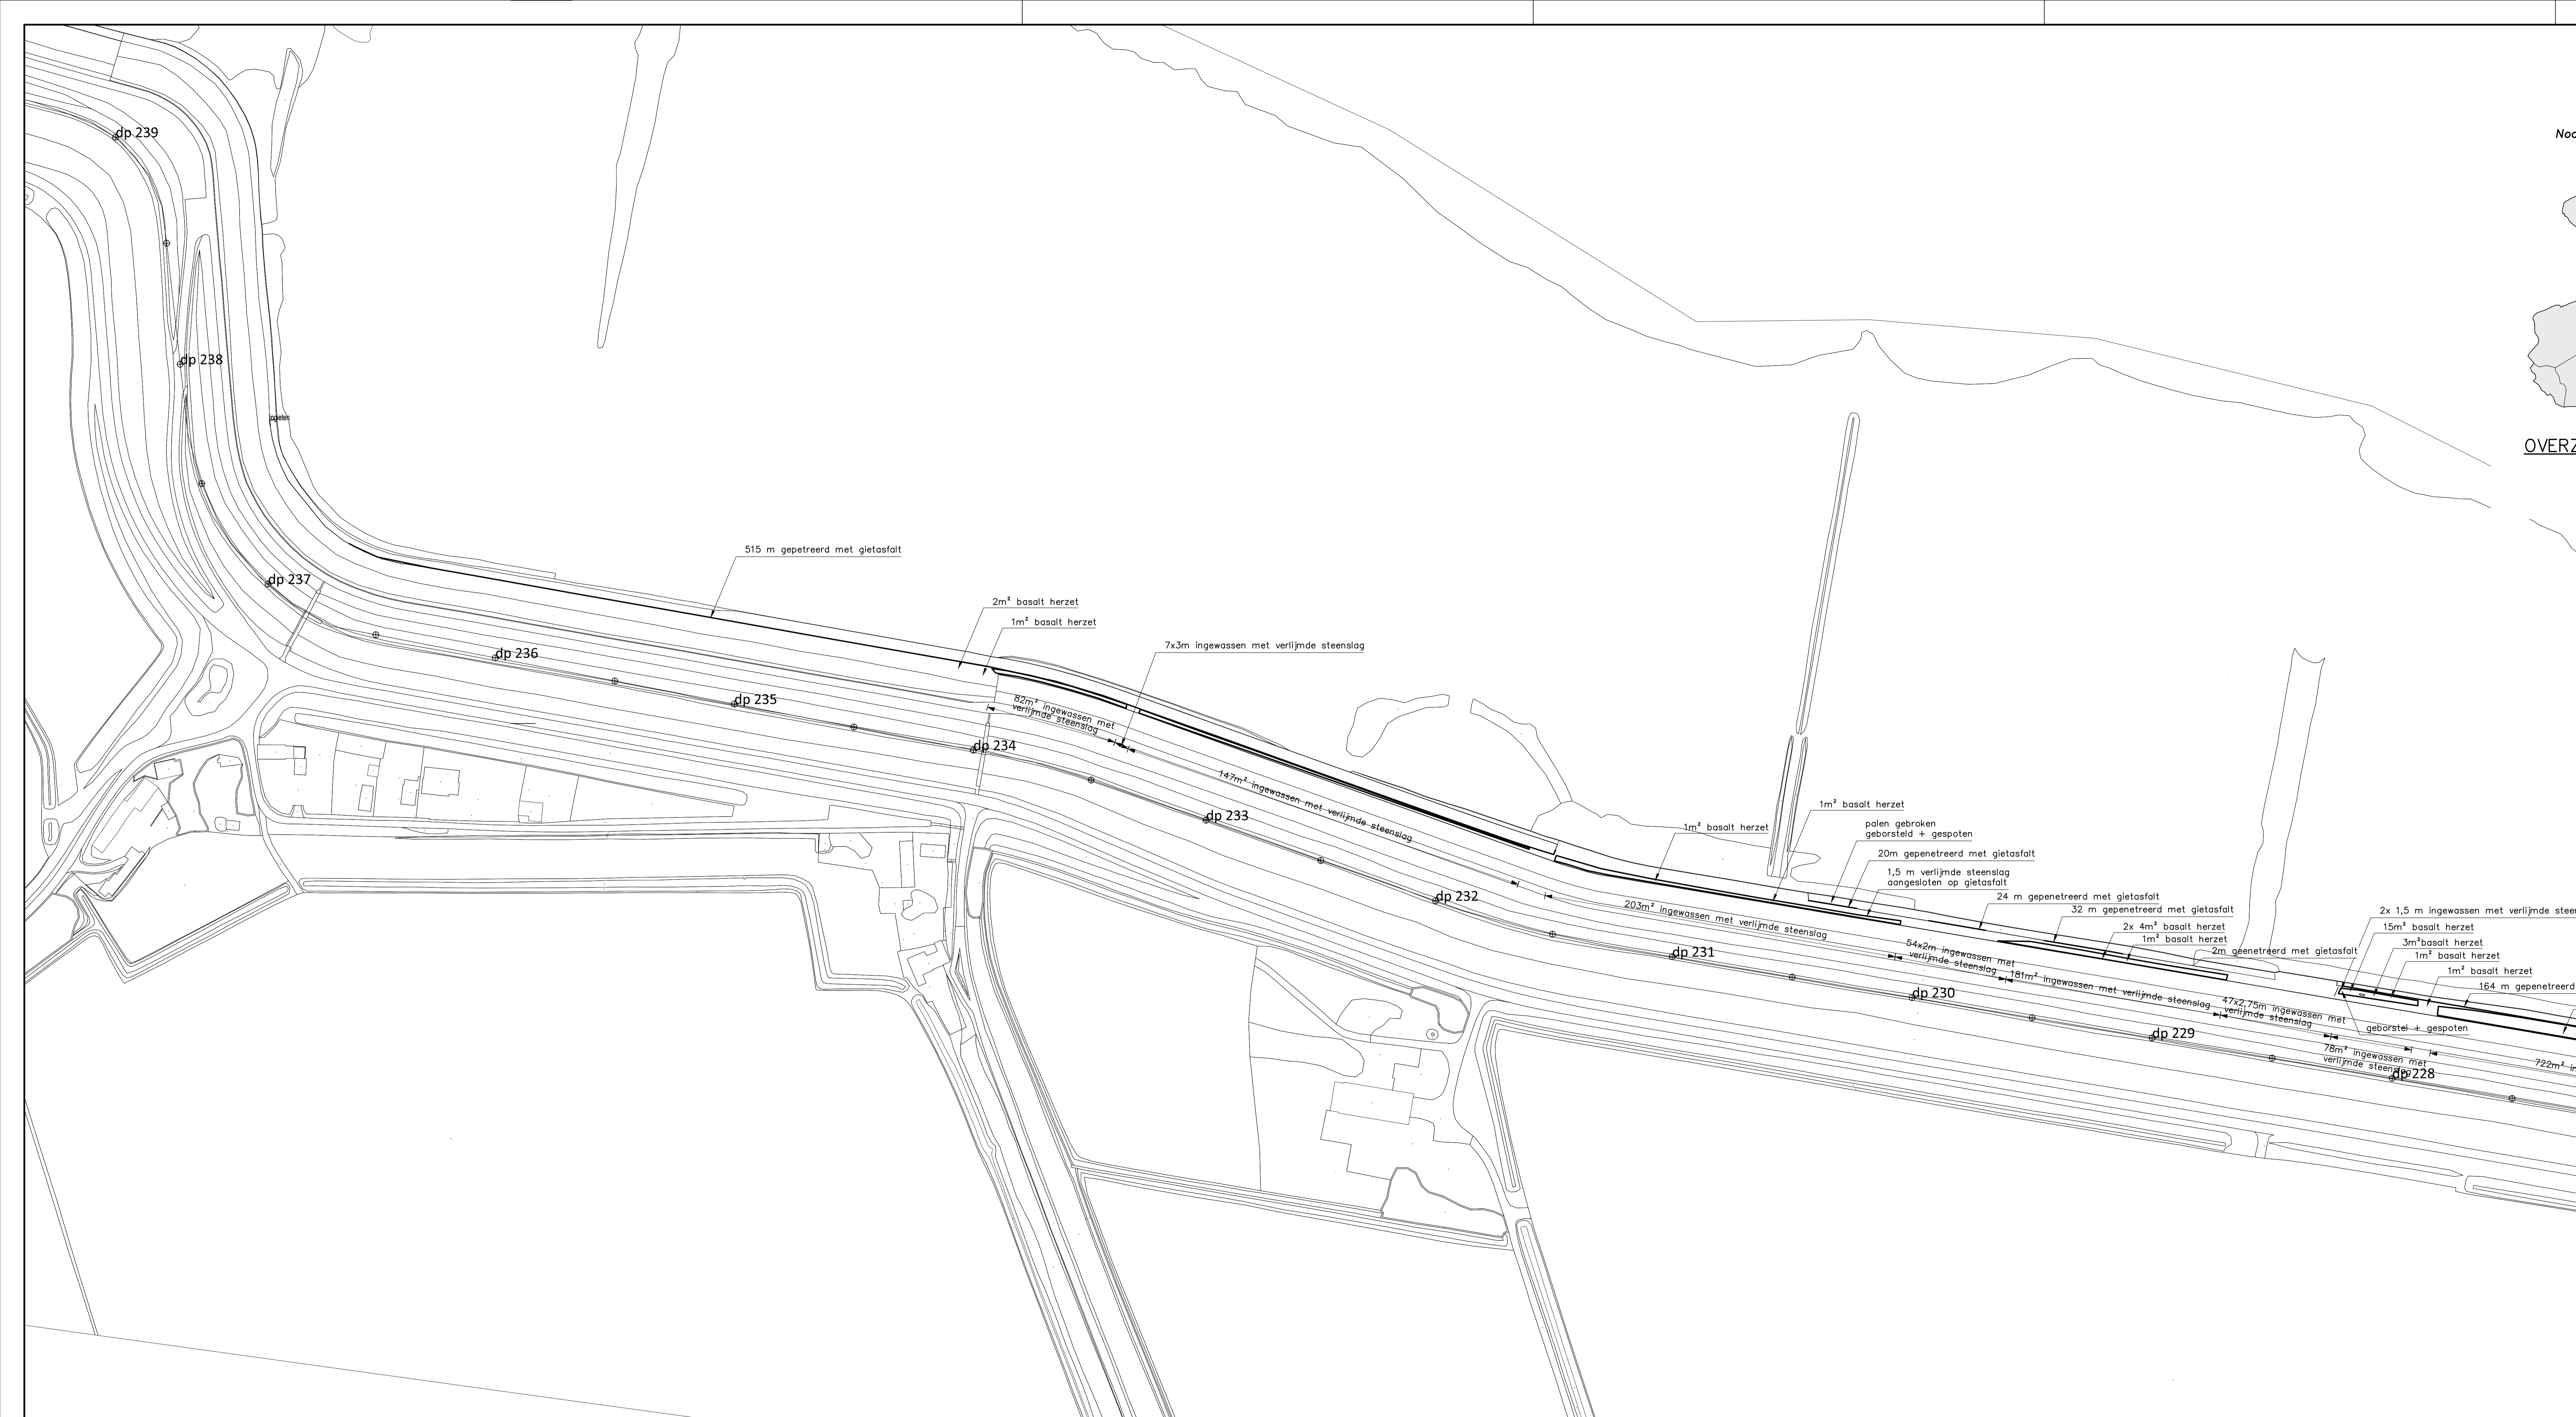

OVERZICHTSKAARTJE


Hoeveelheden

Basalt herzet:	48m² (over 18 lokaties)
Gepetreerd met gietasfalt:	757m
Ingewassen met verlijmde steenslag: 2399m² (D-opname)	
Ingewassen met verlijmde steenslag: 1171m² (bijgekomen oppervl. na werkbezoek)	

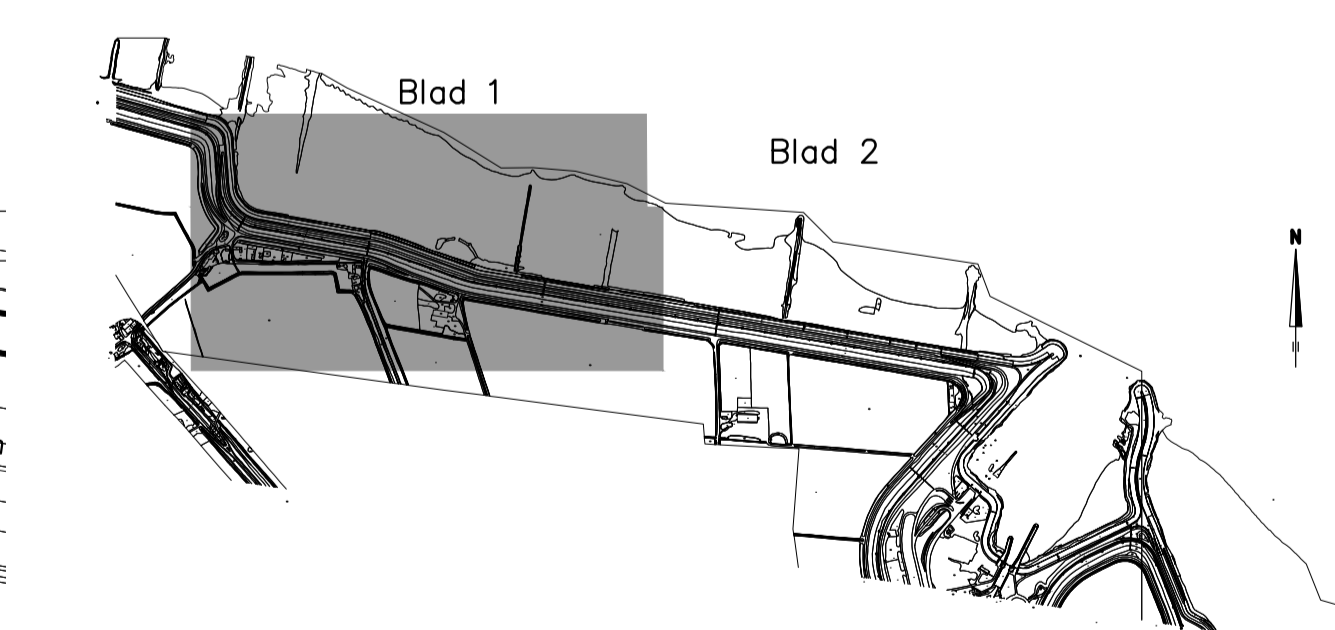

INDELING SITUATIETEKENINGEN


				Programma's, Projecten en Onderhoud	
Project Zeeweringen Havendam Sint-Annaland, Suzannapolder Herstelwerk Perkpolder				31052574 Revisie	
getekend	R. v.d. Hart	d.d. 22-10-15	school	1:1000	
gecontroleerd	R. Vroegop	d.d. --			
accorde	R. den Hoed	d.d. --	in 17 bladen, blad nr. 14		
gewijzigd			1260x594; ZLRW-2015-00094		

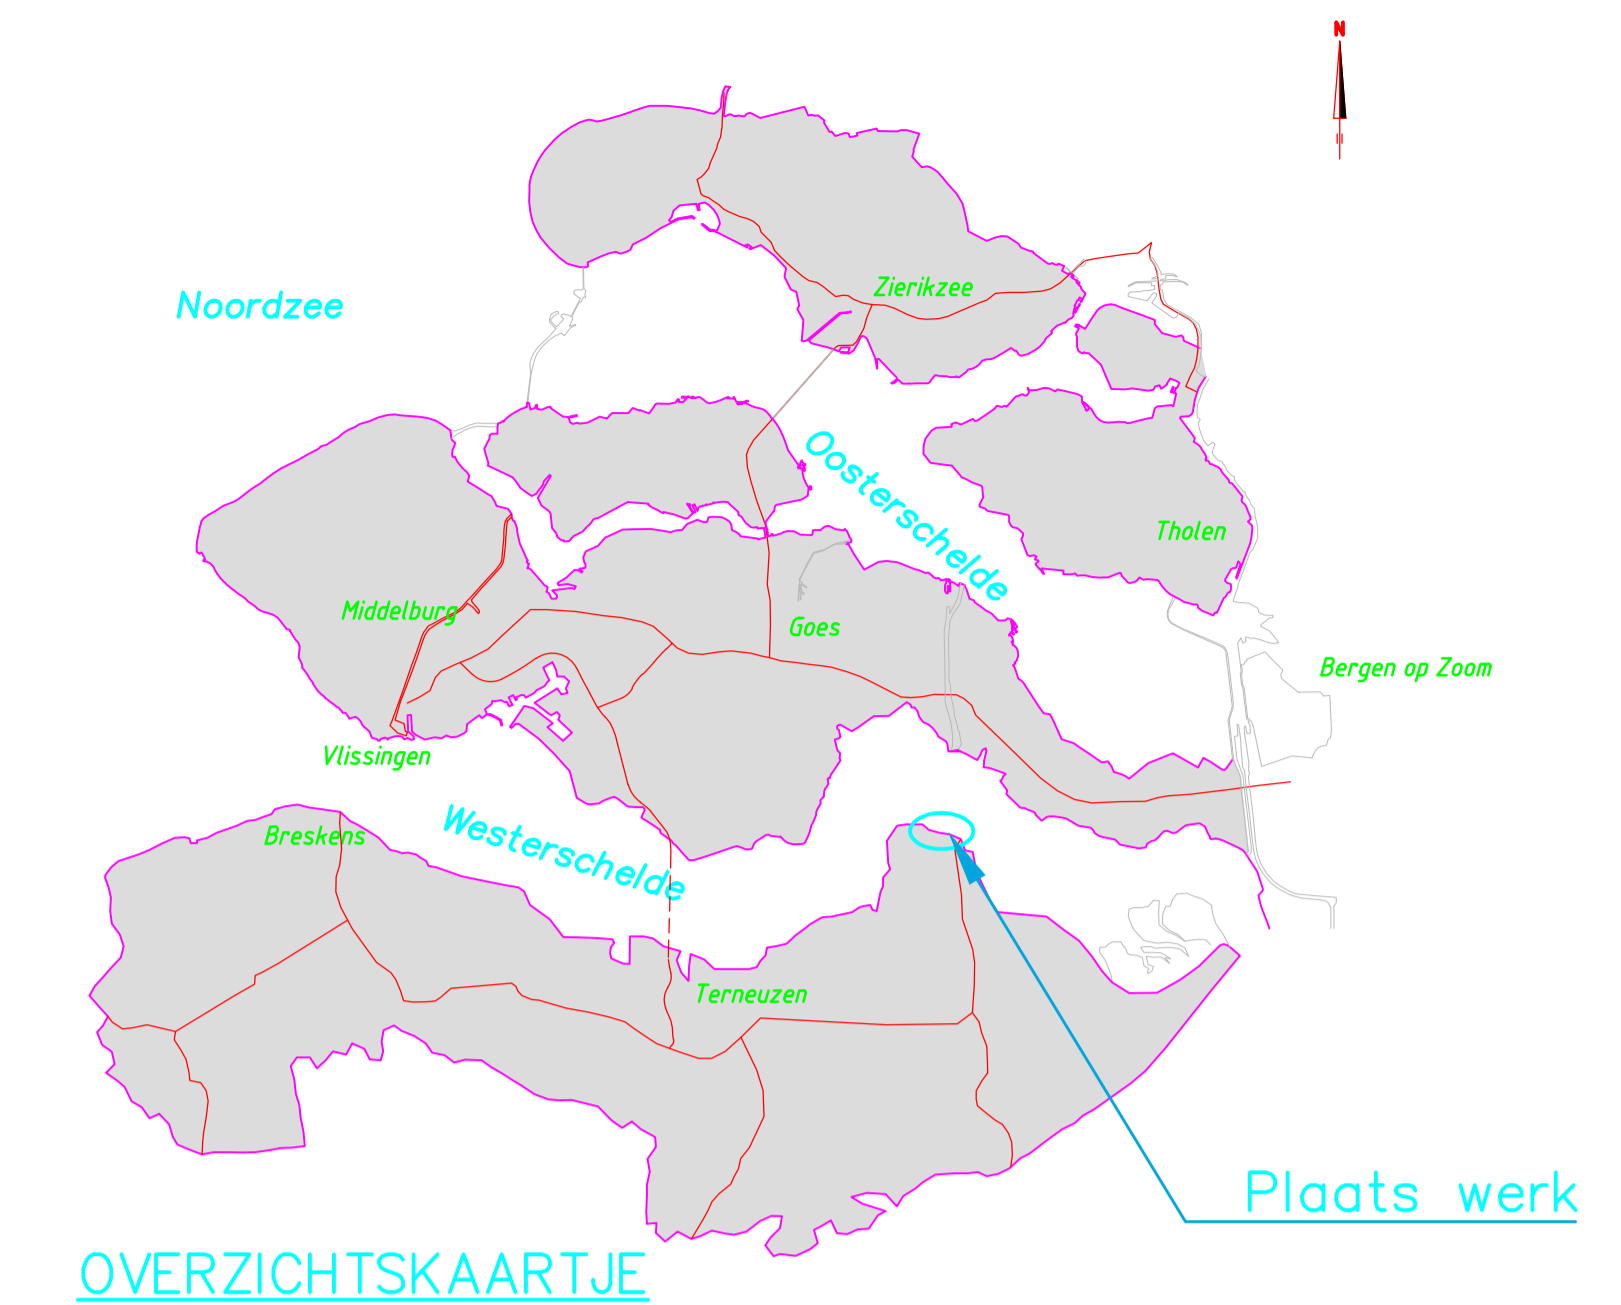


OVERZICHTSKAARTJE

Hoeveelheden

Basalt herzet:	48m ² (over 18 lokaties)
Gepenetreerd met gietasfalt:	757m
Ingewassen met verlijmde steenslag (0-opname)	2399m ²
Ingewassen met verlijmde steenslag (bijgekomen oppervl. na werkbezoek)	1171m ²

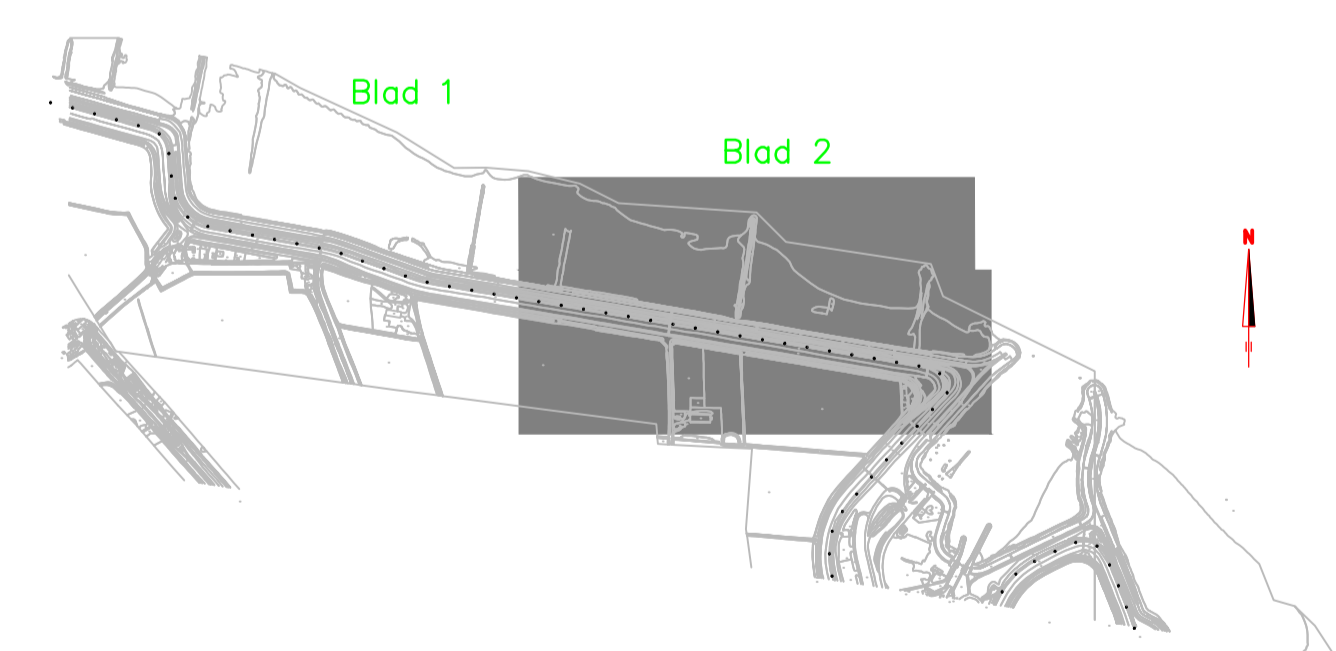

INDELING SITUATIETEKENINGEN

 Programma's, Projecten en Onderhoud			
Project Zeewieringen Havendam Sint-Annaland, Suzannapolder Herstelwerk Perkpolder			31052574
			Revisie
getekend	R. v.d. Hart	d.d. 22-10-15	schaal 1:1000
gecontroleerd	R. Vroegop	d.d. --	
accordeert	R. den Hoed	d.d. --	in 17 bladen, blad nr. 15
gewijzigd			1260x594 ZLRW-2015-00095

