

Kreukelbarm breuksteen 10-60kg
Overlaging breuksteen 5-40kg
volledig gepentreerd met gietasfalt

ENDE WERK
dp603-80m

2

1



van Cittershaven

BEGIN WERK
dp594-70m

Aangebrachte ontluifgsgaten
Ø0.25 h.o.b. 5m gevuld met open steenasfaltbeton

Kreukelbarm breuksteen 10-60kg
Overlaging breuksteen 5-40kg
volledig gepentreerd met gietasfalt

Schanskorf


Schanskorf

schanskorf

Schanskorf

Schanskorf

Schanskorf

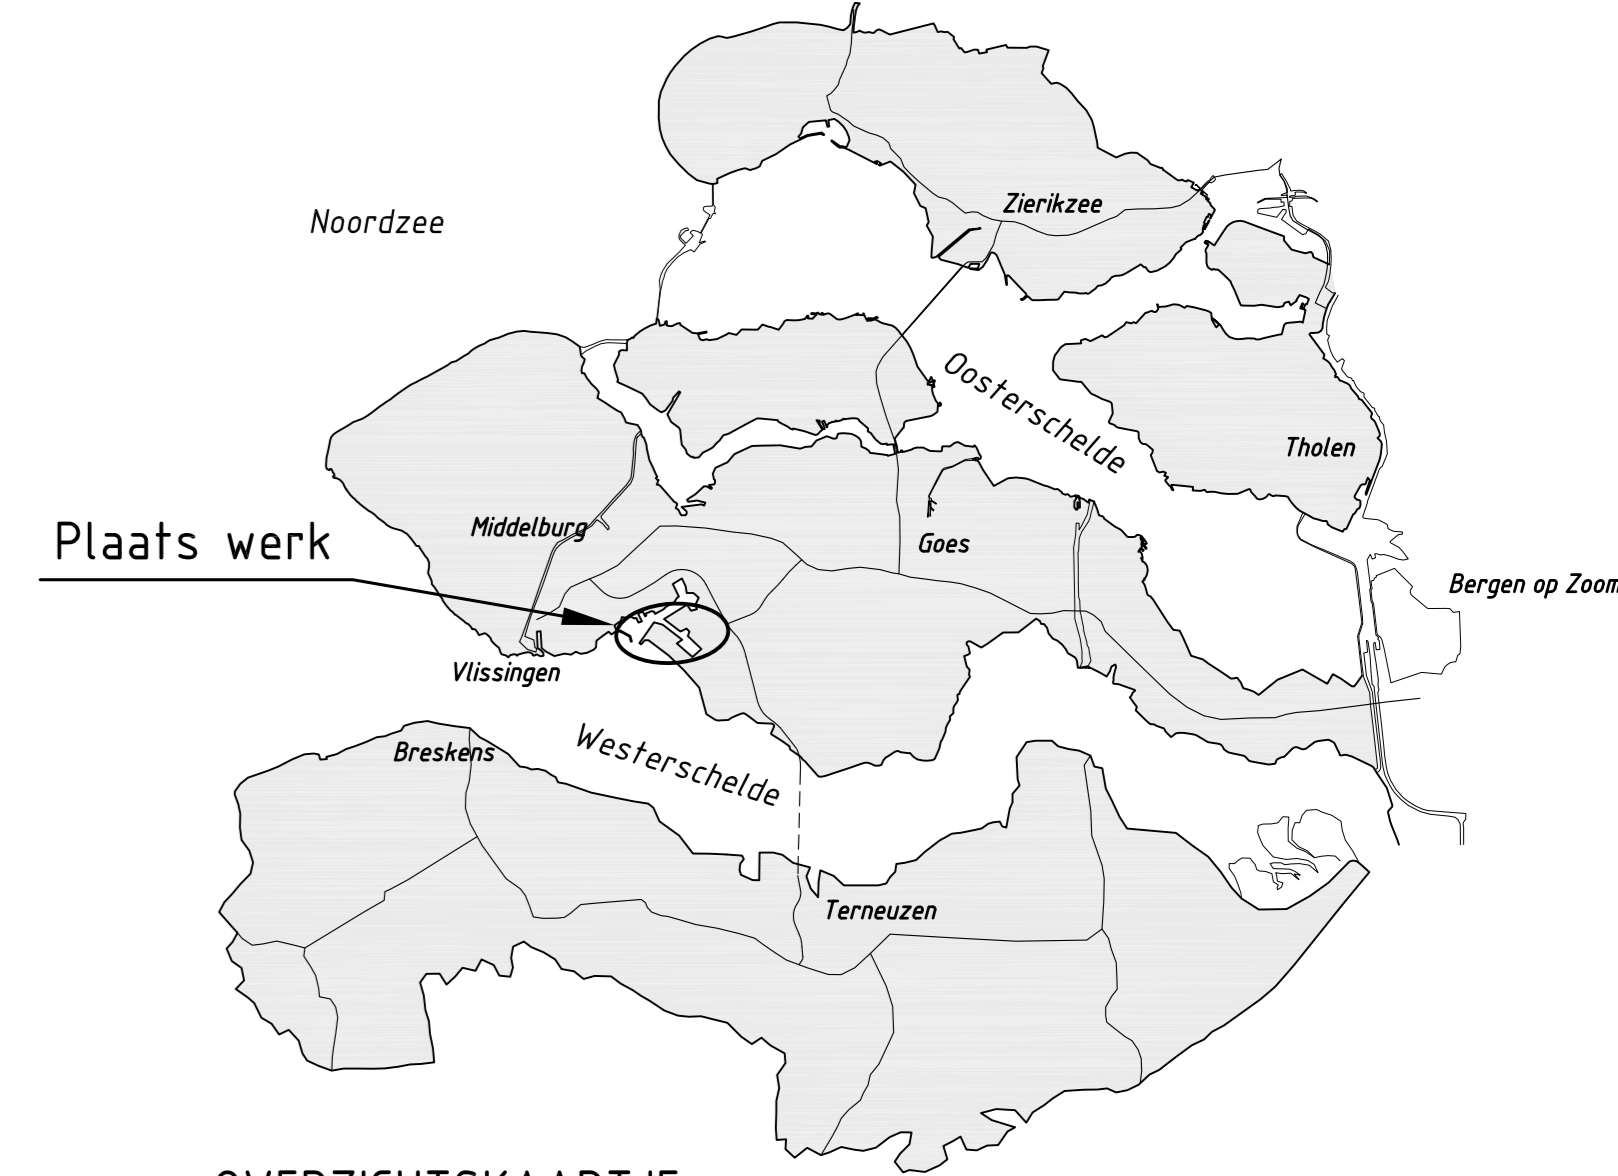

OVERZICHTSKAARTJE


VERKLARING

Hoogtematen in meters t.o.v. NAP
Maten in meters tenzij anders aangegeven


- 5% ● Dijkpaal met nummer
- Bestaande situatie
- Gemaakt werk
- Overlaging breuksteen
- Kreukelbarm

Voor dwarsprofiel 1 en 2 zie tekening ZLRW-2008-01512

| | | | |
|--------------------------------------|---------------|-----------------|------------|
| rijkswaterstaat zeeland | | afdeling WVI | |
| Project Zeeweringen | | | revisie |
| REVISIE CITTERSPOLDER | | | ZLD-6101 |
| Situatie van dp594-70m tot dp603-80m | | | |
| ontworpen | R. van Oosten | 10 | 02-02-2009 |
| gecontroleerd | S. Vermunt | 10 | 02-02-2009 |
| geaccordeerd | S. Vereke | 10 | 02-02-2009 |
| getekend | | | |
| A0 | | ZLRW-2008-01511 | |

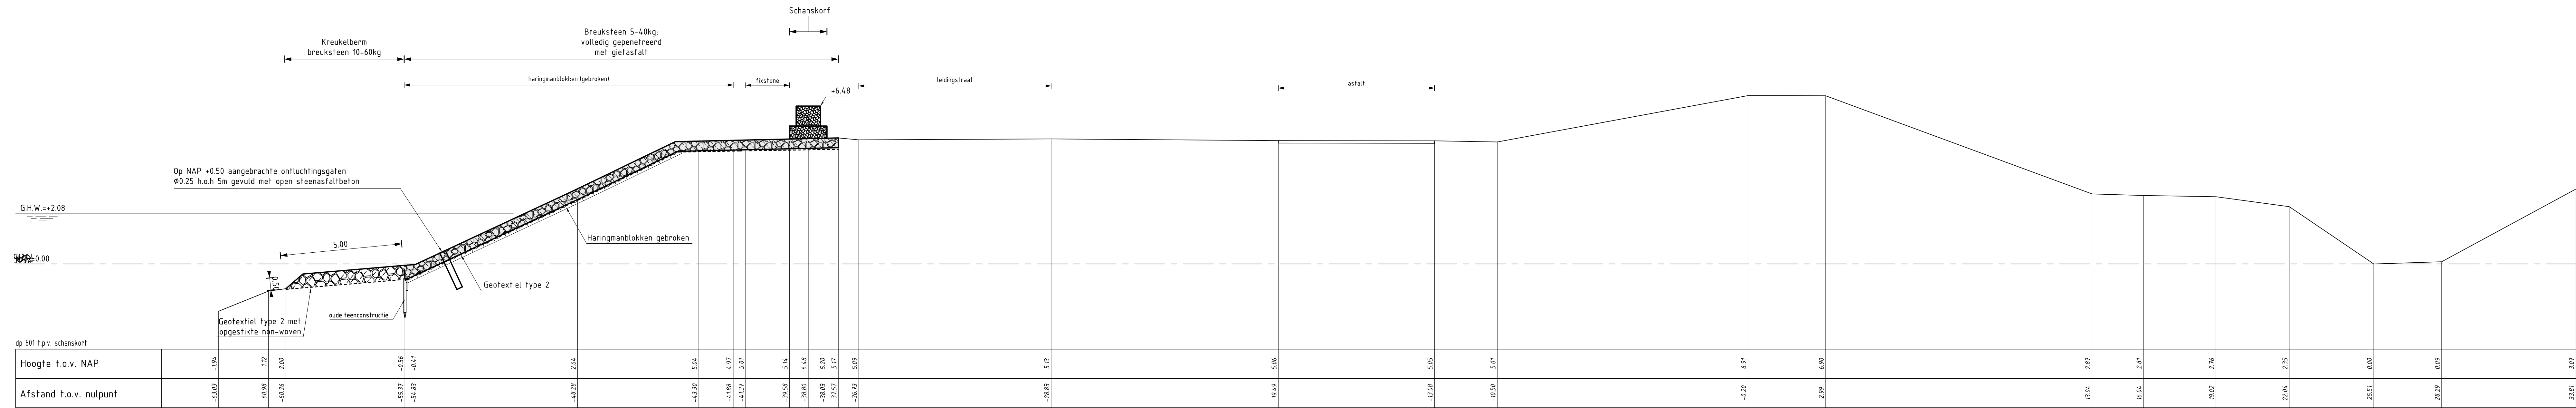

DWARSPROFIEL 1
schaal 1:100

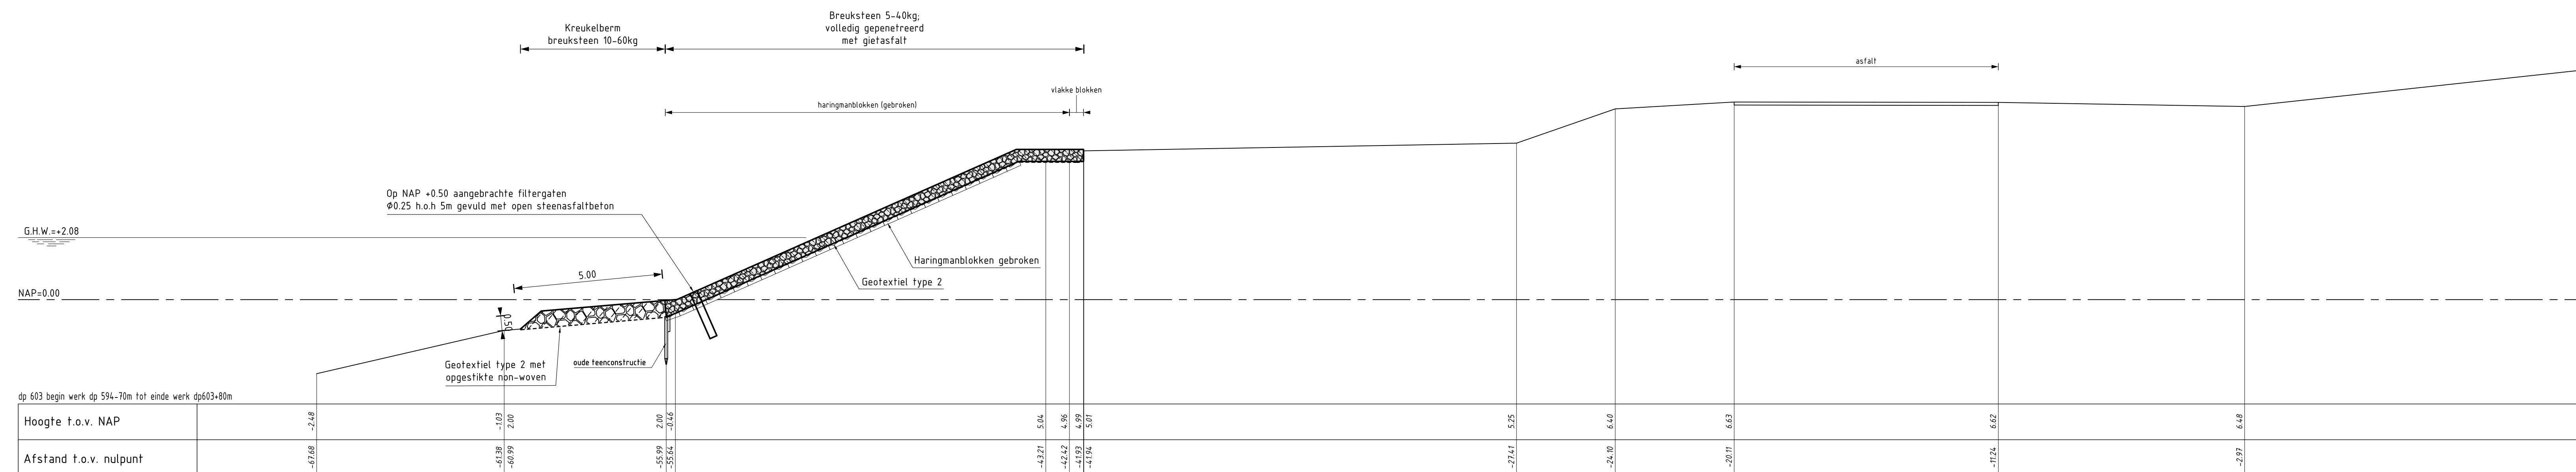

DWARSPROFIEL 2
schaal 1:100

VERKLARING
Hoogtematen in meters t.o.v. NAP
Maten in meters tenzij anders aangegeven

- Bestaand profiel
- Gemaakt werk
- Haringmanblokken (Bestaand)
- Overlaging van gepenetreerde breuksteen (gemaakt)
- Kreukelberm (gemaakt)

Voor situatie zie tekening ZLRW-2008-01511

| | | | |
|---|---------------|-------------------------|---------------------|
| rijkswaterstaat zeeland | | afdeling WVI | |
| Project Zeeweringen REVISIE CITTERSPOLDER Dwarsprofiel 1 en 2 | | | revisie ZLD-6101 |
| getekend | R. van Oosten | dd. | 02-02-2009 |
| gecontroleerd | S. Vermunt | dd. | 02-02-2009 |
| accord | S. Vereeke | dd. | 02-02-2009 |
| gevrijgd | | A0/A1 ZLRW-2008-01512 | |
| schaal 1:100 | | in 2 bladen, blad nr. 2 | |