




Situatie
Schaal 1:1000

Westerschelde

Schorgebied


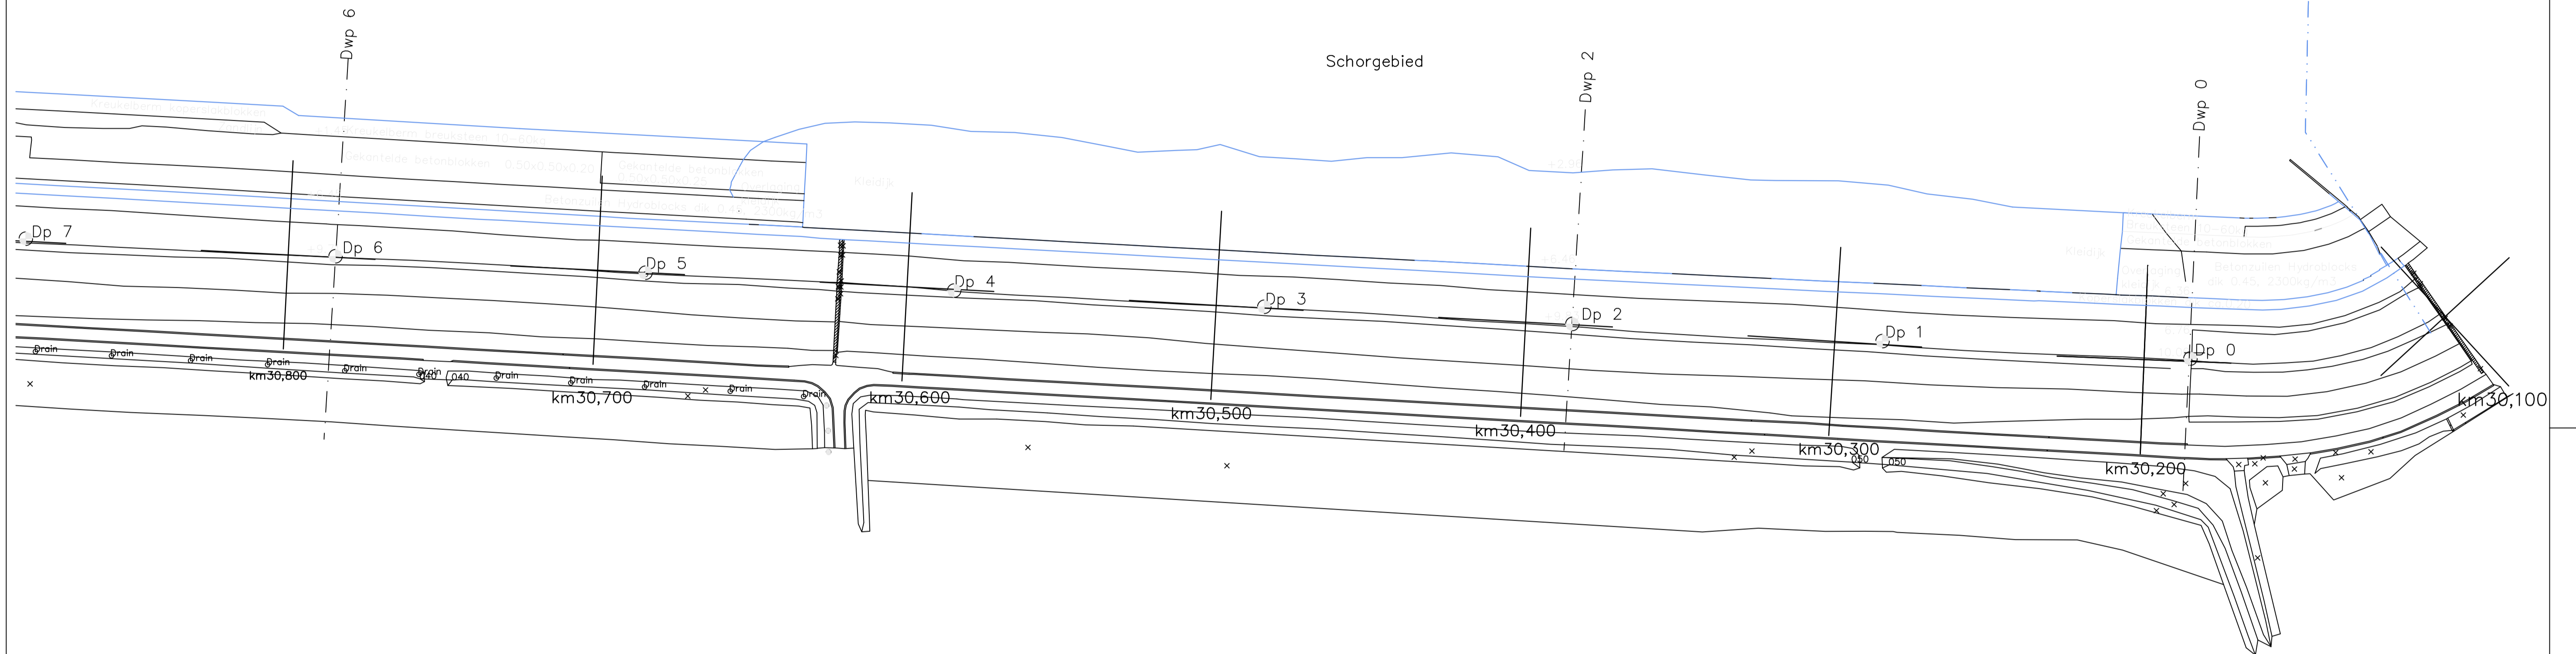


Hellegatpolder

Legenda

Maten in meters, tenzij anders is aangegeven
Hoogtematen in meters t.o.v. N.A.P.
Voor dwarsprofiel Dwp0 en Dwp2 zie tekening ZLRW 2003-1272
Voor dwarsprofiel Dwp6 zie tekening ZLRW 2003-1273

- Bestaande situatie
- Gemaakt werk
- Dwarsprofiel
- Dijkpaal
- Kilometrerig

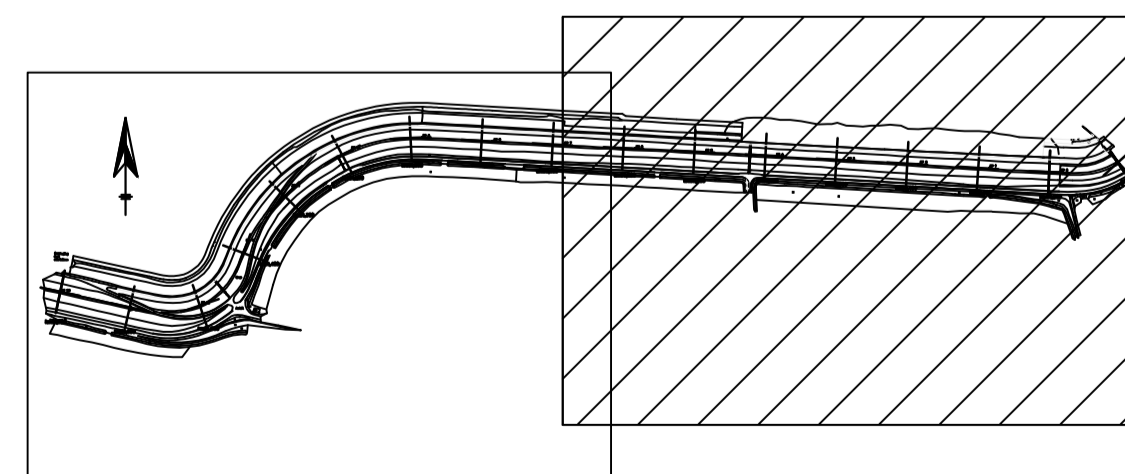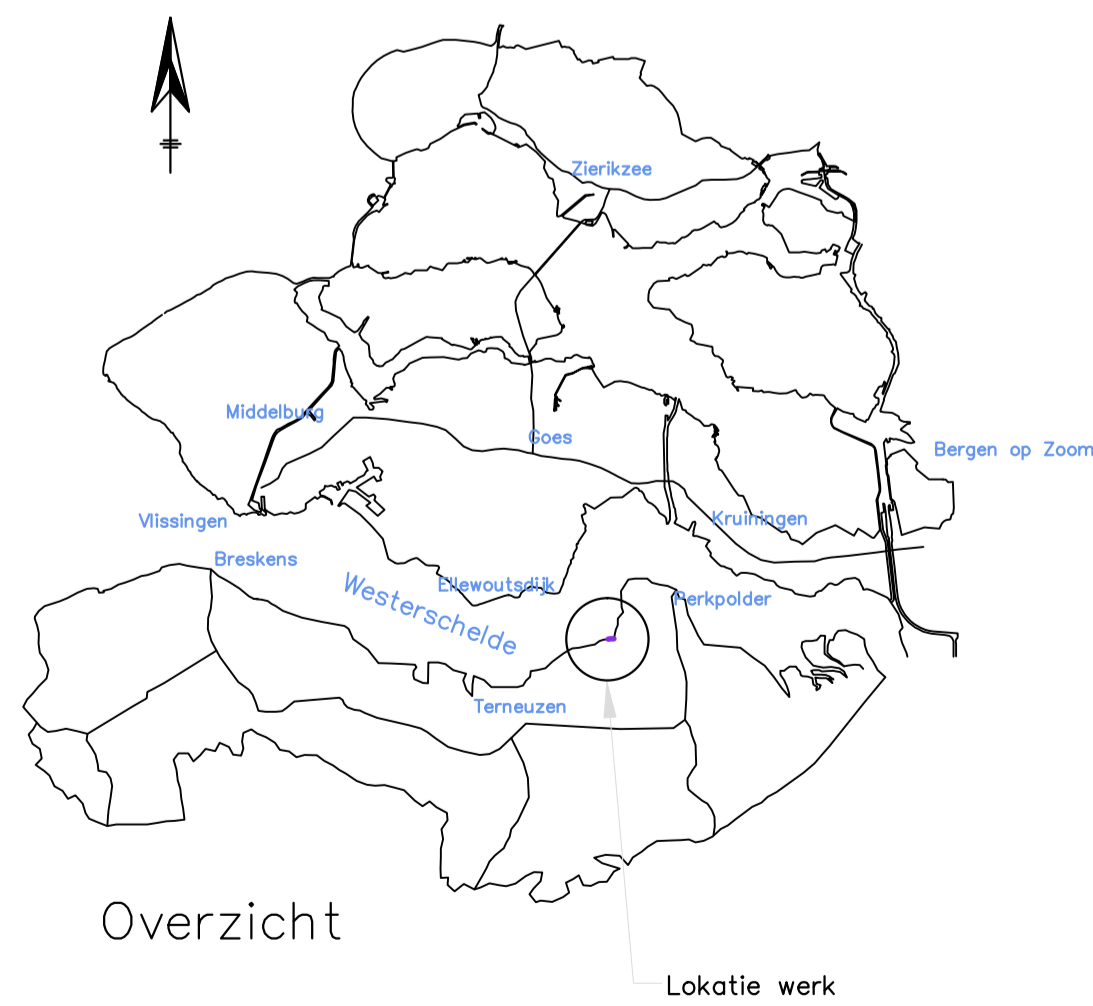


Zie tekening ZLRW 2003-1271

Situatie

rijkswaterstaat directie zeeland		afdeling RWI	
Project Zeeweringen Hellegatpolder Situatie van Dp0-78m tot Dp7			revisie ZL-5282
getekend	W. Eckhardt	d.d. 14-09-'04	school 1 : 1000
gecontroleerd	L. v. Herwerden	d.d. 14-09-'04	
oocoord	P. Hengst	d.d. 14-09-'04	
gewijzigd			in 6 bladen, blad nr. 1
A1		ZLRW 2003-1270	


Dwarsprofiel Dwp 0

van dp0-78m tot dp0+25m
 van dp0 tot dp0-0.40m gekantele betonblokken 0.50x0.50x0.25

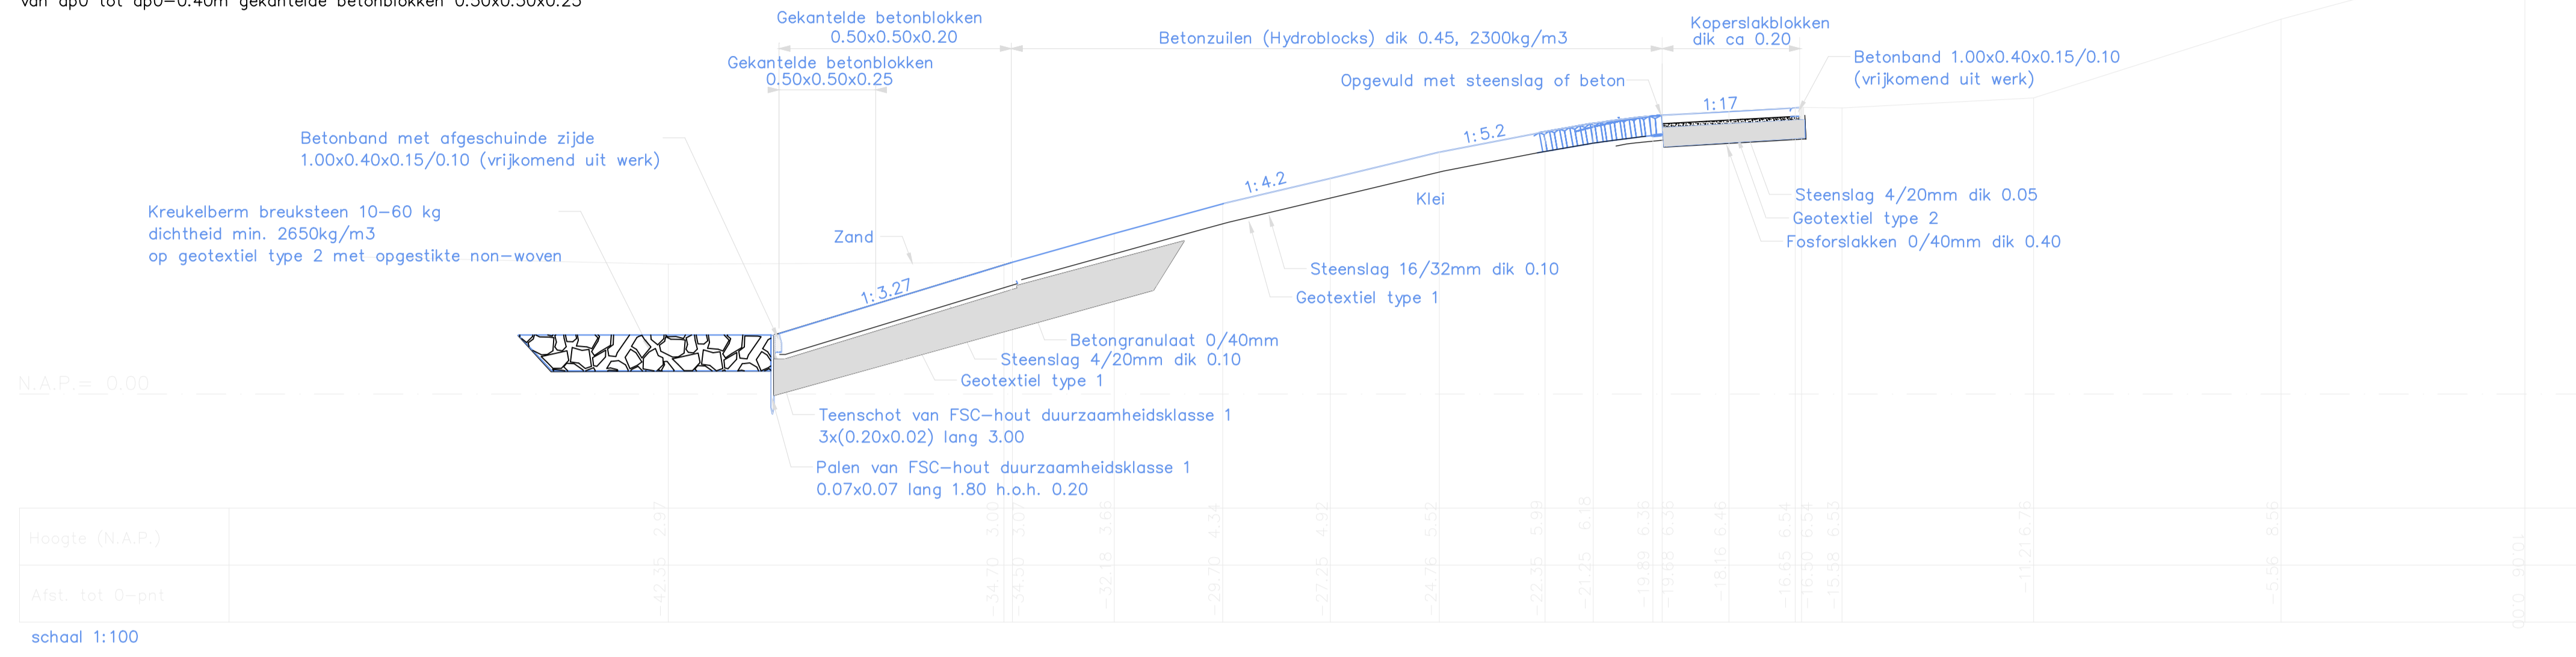

Dwarsprofiel Dwp 2

van dp0+25m tot dp4+50m

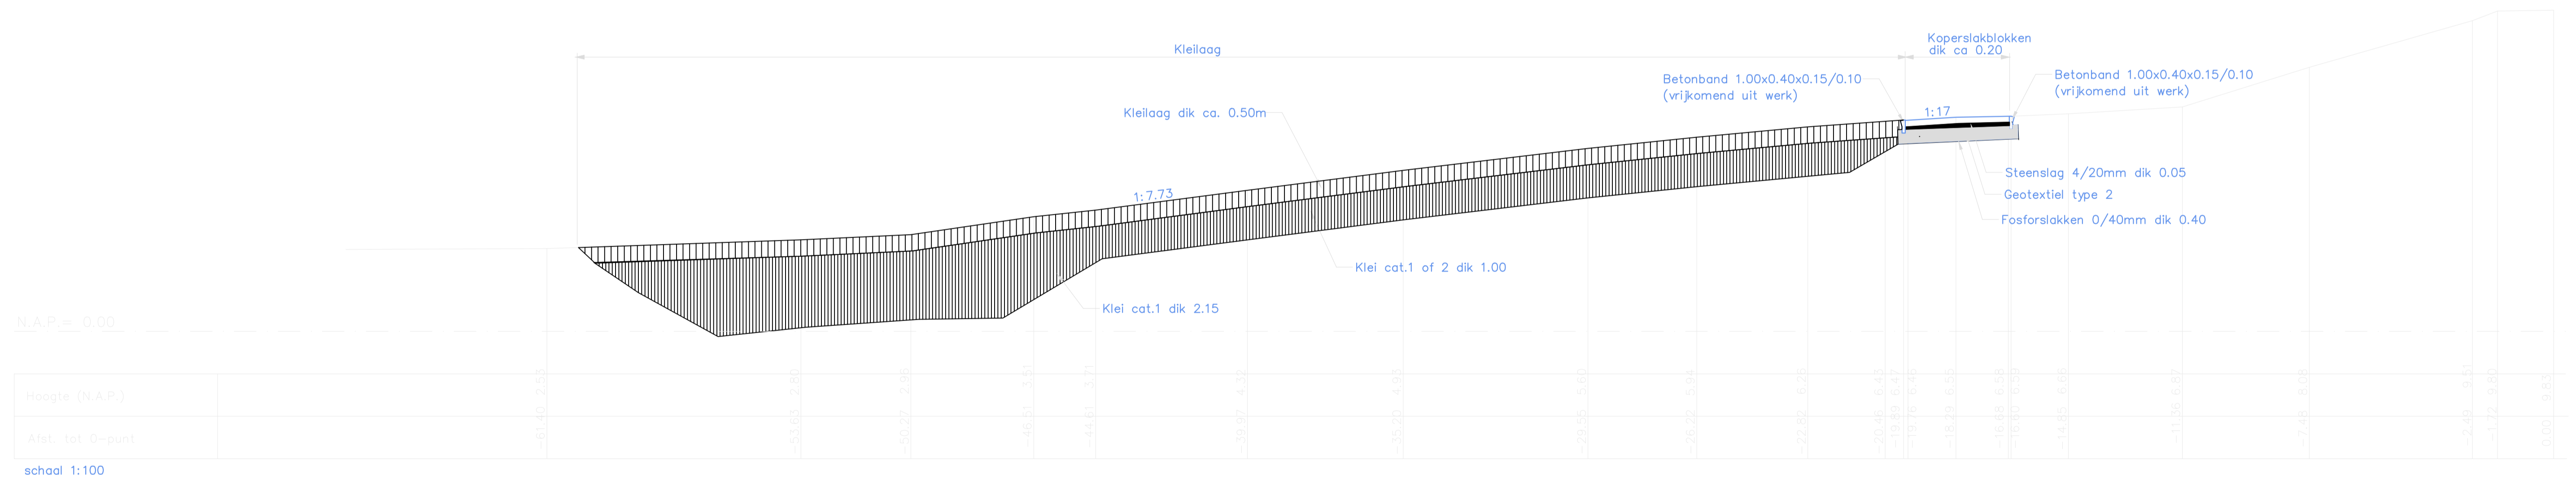


Legenda

Maten in meters, tenzij anders is aangegeven
 Hoogtematen in meters t.o.v. N.A.P.
 Voor situatie zie tekening ZLRW 2003-1270


- Bestaande situatie
- Gemaakt werk
- Betonzoulen (Hydroblocks)
- Gekantele betonblokken
- Steenslag op geotextiel
- Geotextiel
- Koperslablokken
- Fosforslakken en betongranulaat
- Breuksteen
- Kleilaag

rijkswaterstaat directie zeeland		afdeling RWI	
Project Zeeweringen Hellegatpolder Dwarsprofielen Dwp0 en Dwp2			revisie ZL-5282
getekend	W. Eckhardt	d.d. 14-09-'04	schaal 1 : 100
gecontroleerd	L.v. Herwerden	d.d. 14-09-'04	
accord	P. Hengst	d.d. 14-09-'04	in 6 bladen, blad nr 3
gewijzigd			A1 ZLRW 2003-1272

Dwarsprofiel Dwp 6
van Dp 4+50m tot Dp 6+20m

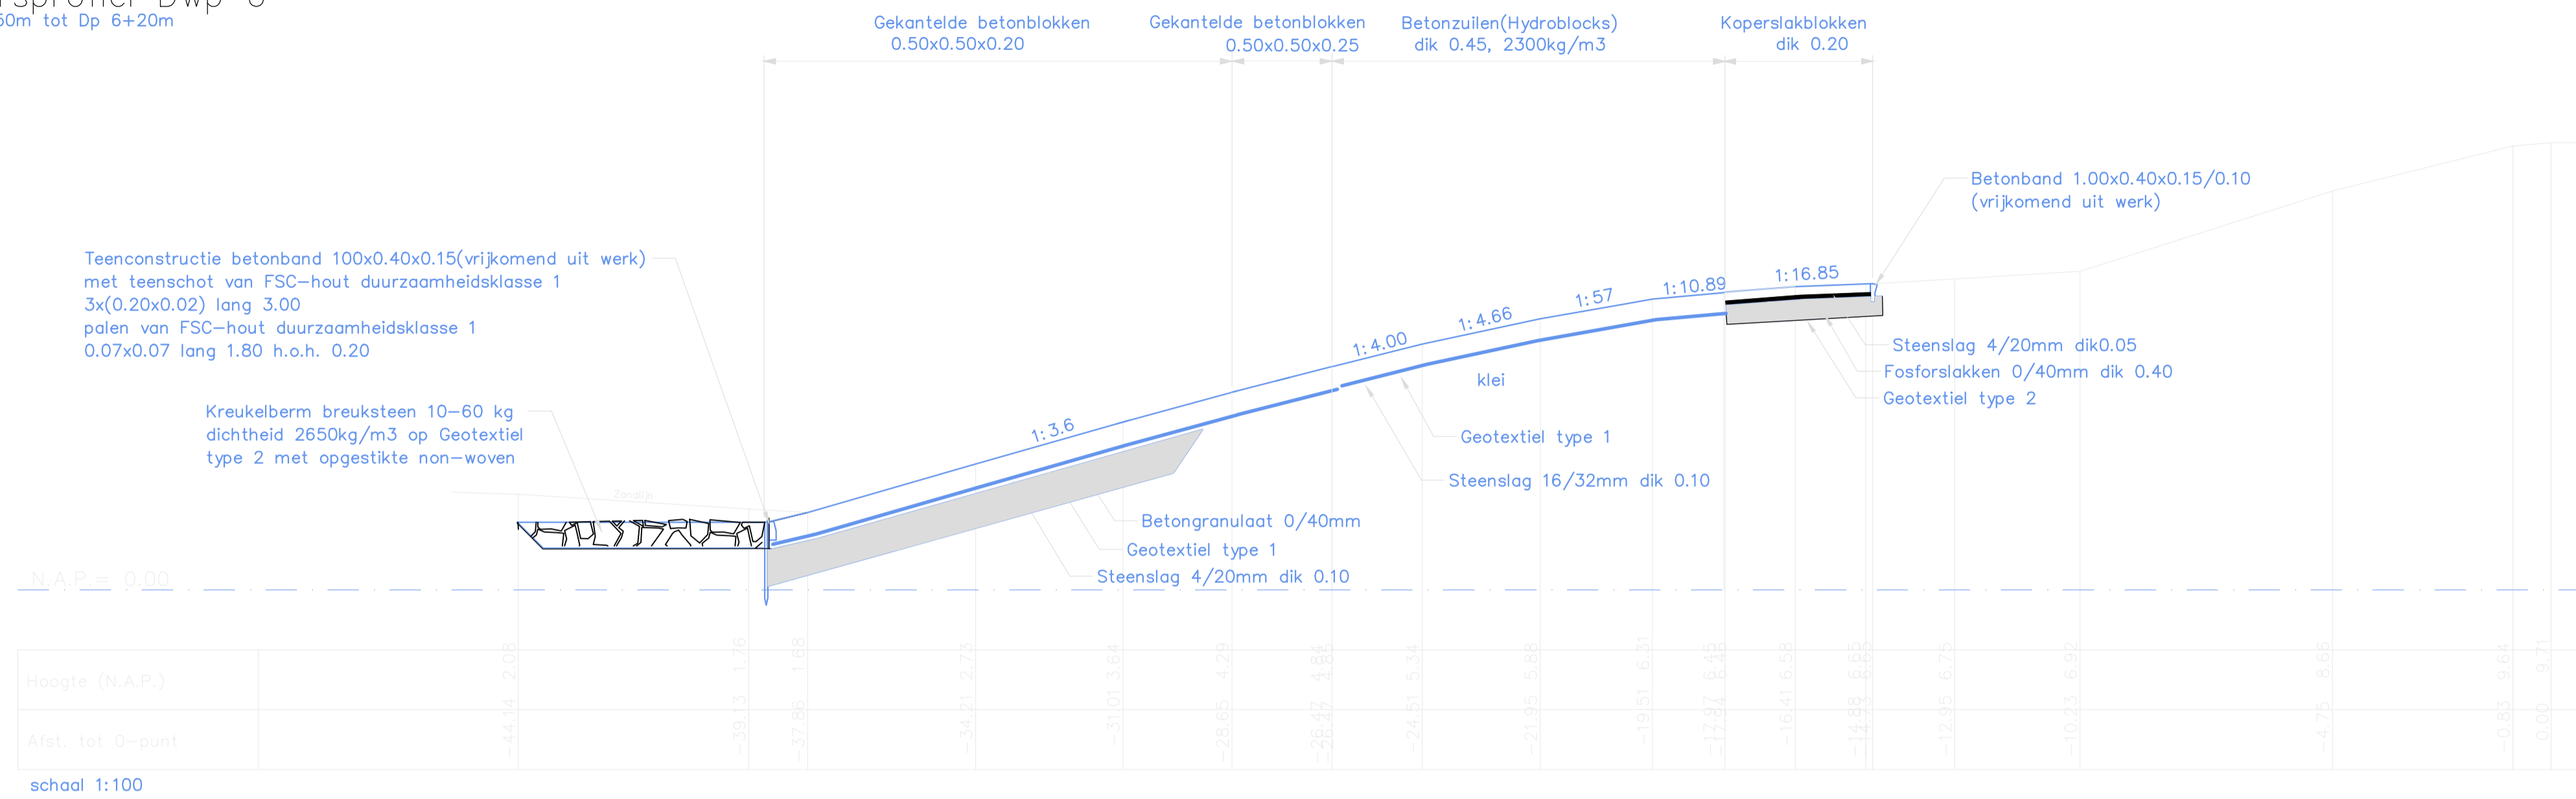

Dwarsprofiel Dwp 8
van Dp 6+20m tot Dp 9

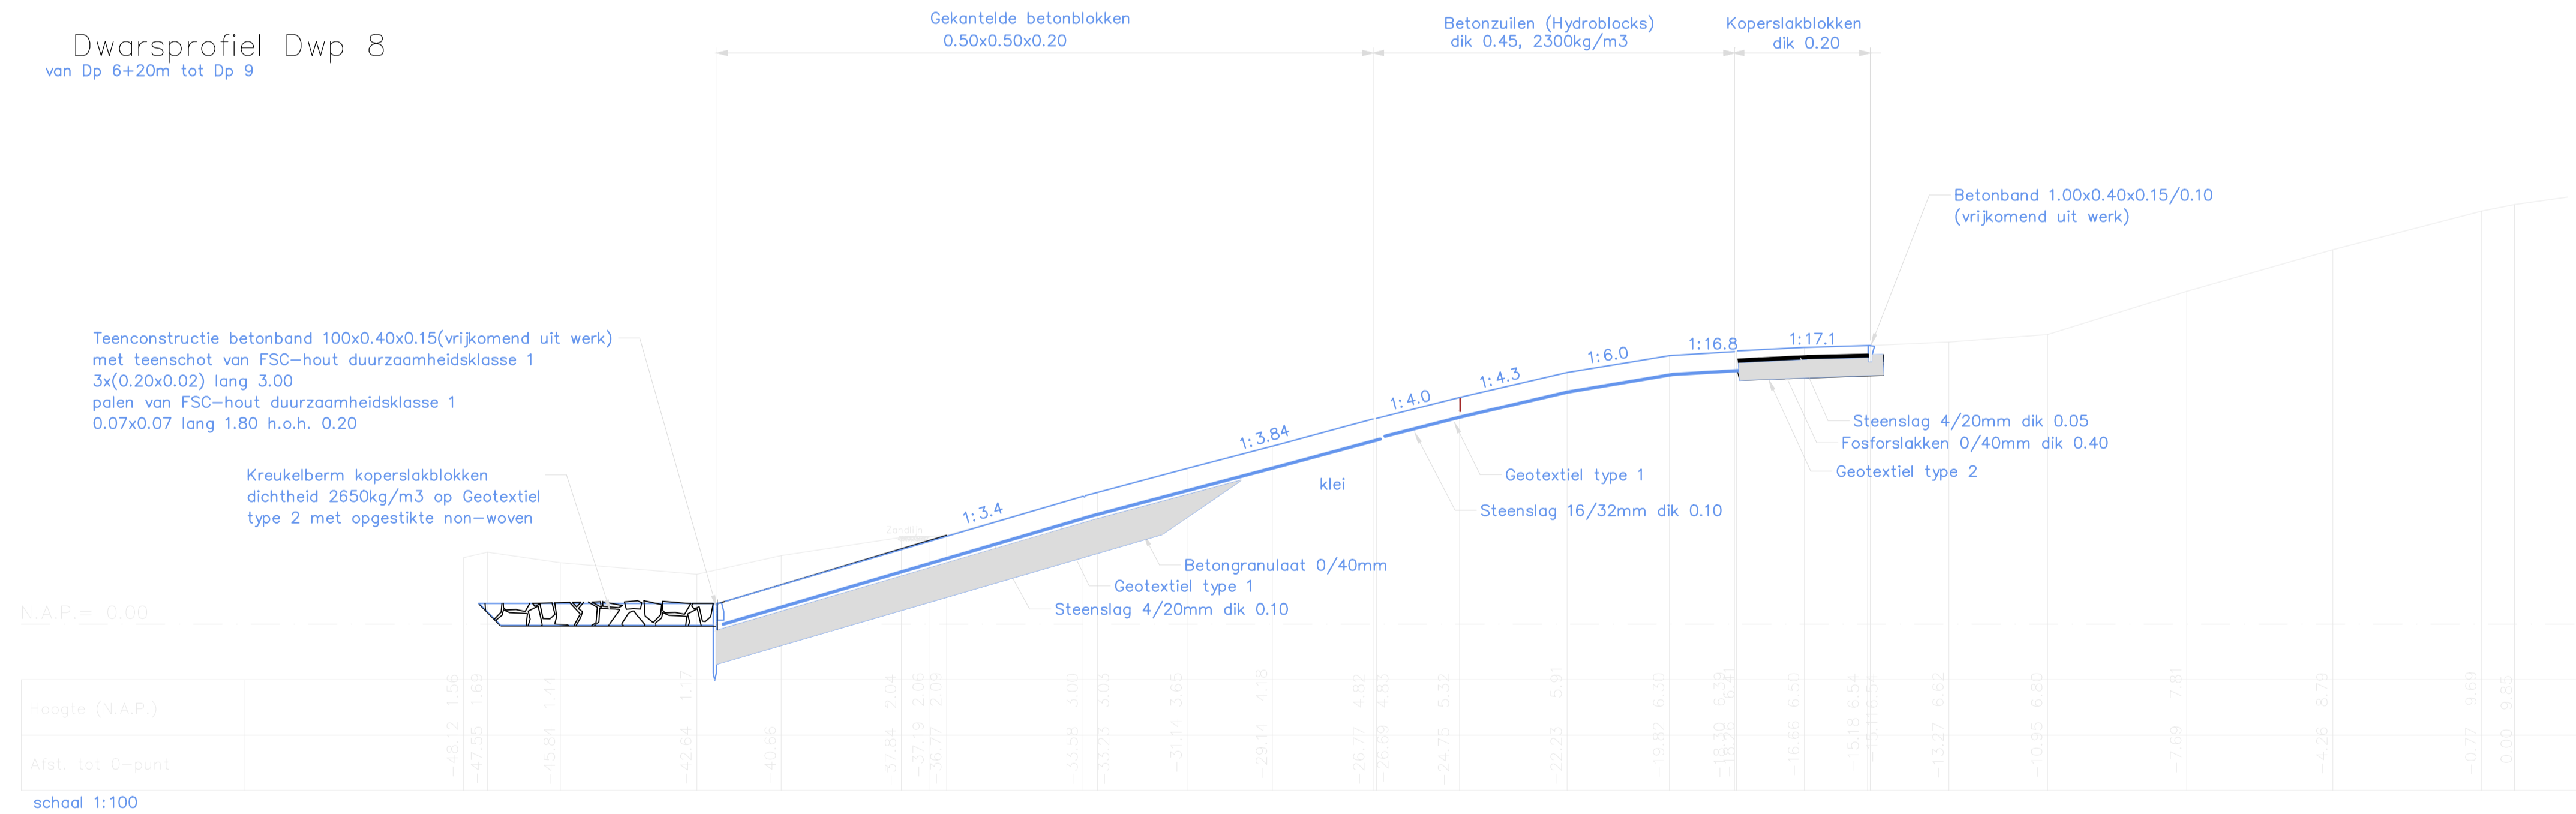

Legenda

Maten in meters, tenzij anders is aangegeven
Hoogtematen in meters t.o.v. N.A.P.
Voor situatie zie tekening ZLRW 2003-1270 en tekening ZLRW 2003-1271

- Bestaande situatie
- Gemaakt werk
- Betonzuilen (Hydroblocks)
- Gekantelde betonblokken
- Geotextiel
- Steenslag op Geotextiel
- Koperstakblokken
- Fosforslakken of betongranulaat
- Breuksteen

rijkswaterstaat directie zeeland		afdeling RWI	
Project Zeeweringen Hellegatpolder Dwarsprofielen Dwp 6 en Dwp 8			revisie ZL-5282
getekend W. Eckhardt	d.d. 14-09-04	schaal 1 : 100	
gecontroleerd L.v. Herwerden	d.d. 14-09-04	in 6 bladen, blad nr. 4	
accordeerd P. Hengst	d.d. 14-09-04	A1 ZLRW 2003-1273	
gewijzigd			

c:\tekening\yva\yva\polder\2003-1273.dwg

