

Oosterschelde


Wanteskuip

VOOR VERVOLG ZIE TEK.NR. 3122310-T-101

VERKLARING

- 1856 Dijkpaal met nummer
- Bestaande situatie
- Nieuwe hulpas onderhoudspad
- Nieuwe kant verharding
- Nieuwe grondverkljn/glooiing
- Nieuwe aansluiting glooiing
- Nieuwe overgangsconstructie
- Nieuwe teenconstructie
- Nieuwe houten damwand
- Nieuwe kreukelberm
- Nieuwe materiaalscheiding
- Nieuwe afrastering
Type paal Robinia 180m1 Ø12cm
- Onderhoudstrook, asfalt
AC 11 surf DL-B; dik 0.035
AC 16 surf DL-B; dik 0.04
O.S.A. 20/32mm; dik 0.20
- Nieuwe asfalt overlaging
- Kruinverhoging
- Asfalt frezen
- Betonzuilen
- Gekantelde (haringman) betonblokken
- Basalt
- Vilvoordse
- Breuksteen
- Kreukelberm

Voor profielen zie tekening ZLRW-2013-01302
 Profiel 1834+15m & 1835 zie blad 1
 Profiel 1836 & 1837 zie blad 2
 Profiel 1838 & 1839 zie blad 3
 profiel 1840 & 1841 zie blad 4

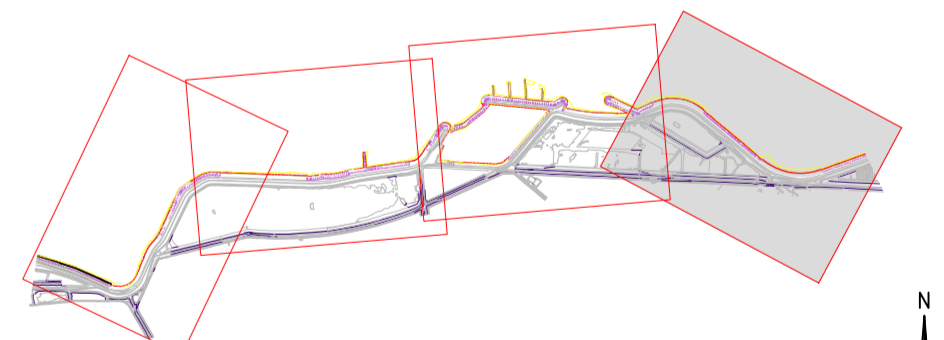

MATEN IN METERS
 DIAMETERS IN MILLIMETERS
 HOOGTEMATEN IN METERS T.O.V. NAP




nr	omschrijving wijziging	datum	paraaf
2	Verwerken opmerkingen revisietekeningen, verslagnr. NB.P28 d.d. 10-01-2014	18-02-2014	
1	Revisie, eerste uitgave	20-11-2013	

afdeling WVI

Project Zeeweringen
 Nieuw Noord-Bevelandpolder
 Onderdeel
 Situatie met revisie van dp1834 t/m dp1841+70m


Zaaknr.
 31052565

getekend	K. van Overbeek	d.d.	18-02-2014	schaal	1: 1000
gecontroleerd		d.d.		in	4 bladen, blad nr. 1
accorde		d.d.		A0A1	ZLRW-2013-01301
gevestigd					

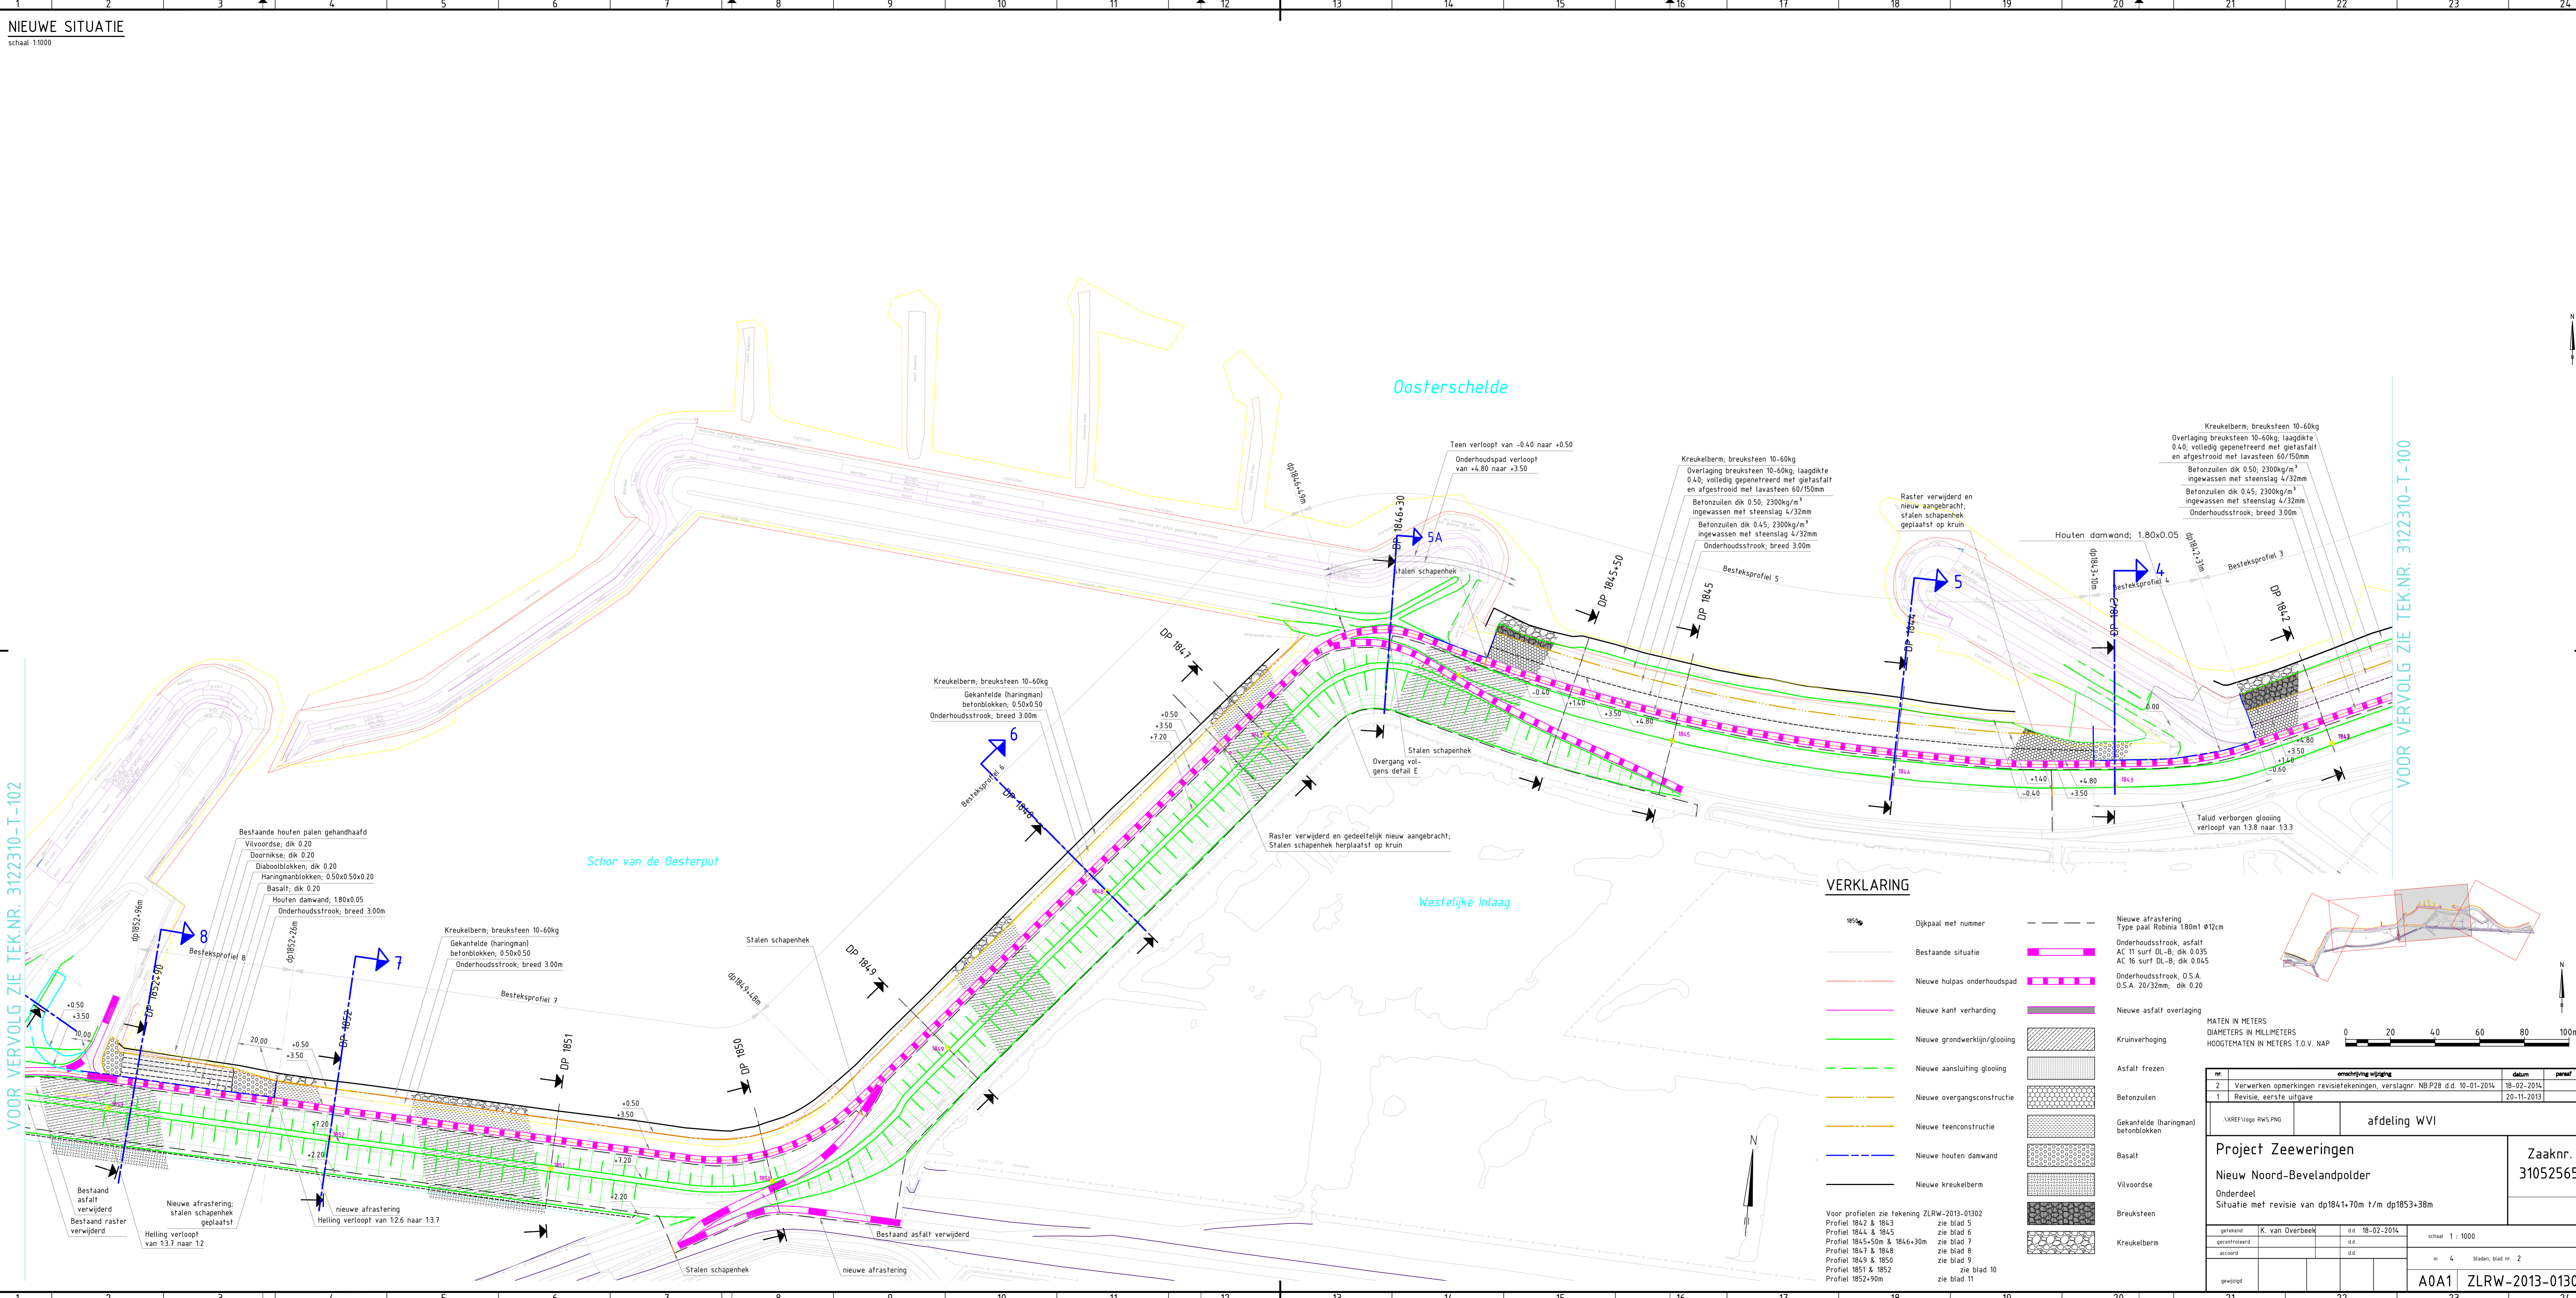

VERKLARING

- 1850 Dijkpaal met nummer
- Bestaande situatie
- Nieuwe hulpas onderhoudspad
- Nieuwe kant verharding
- Nieuwe grondwerklijn/glooiing
- Nieuwe aanstijling glooiing
- Nieuwe overgangsconstructie
- Nieuwe teenconstructie
- Nieuwe houten damwand
- Nieuwe kreukelberm
- Nieuwe afrastering
Type paal Robinia 180x12cm
- Onderhoudstrook, asfalt
AC 11 surf DL-B; dik 0.035
AC 16 surf DL-B; dik 0.045
- Onderhoudstrook, O.S.A.
O.S.A. 20/32mm; dik 0.20
- Nieuwe asfalt overlaging
- Kruinverhoging
- Asfalt frezen
- Betonzulen
- Gekantelde (haringman) betonblokken
- Basalt
- Vilvoordse
- Breuksteen
- Kreukelberm

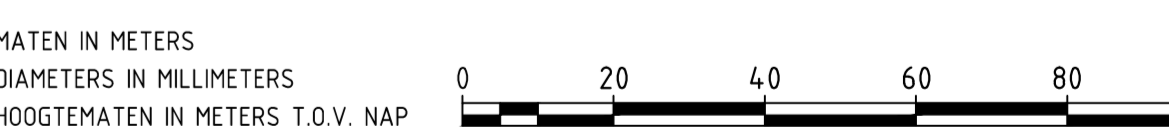

nr.	omschrijving wijziging	datum	paraaf
2	Verwerken opmerkingen revisietekeningen, verslagnr. NB.P28 d.d. 10-01-2014	18-02-2014	
1	Revisie, eerste uitgave	20-11-2013	

afdeling WVI

Project Zeeweringen		Zaaknr. 31052565
Nieuw Noord-Bevelandpolder		
Onderdeel Situatie met revisie van dp1841+70m t/m dp1853+38m		


getekend	K. van Overbeek	d.d.	18-02-2014	schaal 1: 1000
gecontroleerd		d.d.		
gevoerd		d.d.		in 4 bladen, blad nr. 2
gevoegd		d.d.		

A0A1 ZLRW-2013-01301

Voor profielen zie tekening ZLRW-2013-01302
 Profiel 1842 & 1843 zie blad 5
 Profiel 1844 & 1845 zie blad 6
 Profiel 1845+50m & 1846+30m zie blad 7
 Profiel 1847 & 1848 zie blad 8
 Profiel 1849 & 1850 zie blad 9
 Profiel 1851 & 1852 zie blad 10
 Profiel 1852+90m zie blad 11

VOOR VERVOLG ZIE TEK.NR. 3122310-T-103

VOOR VERVOLG ZIE TEK.NR. 3122310-T-101


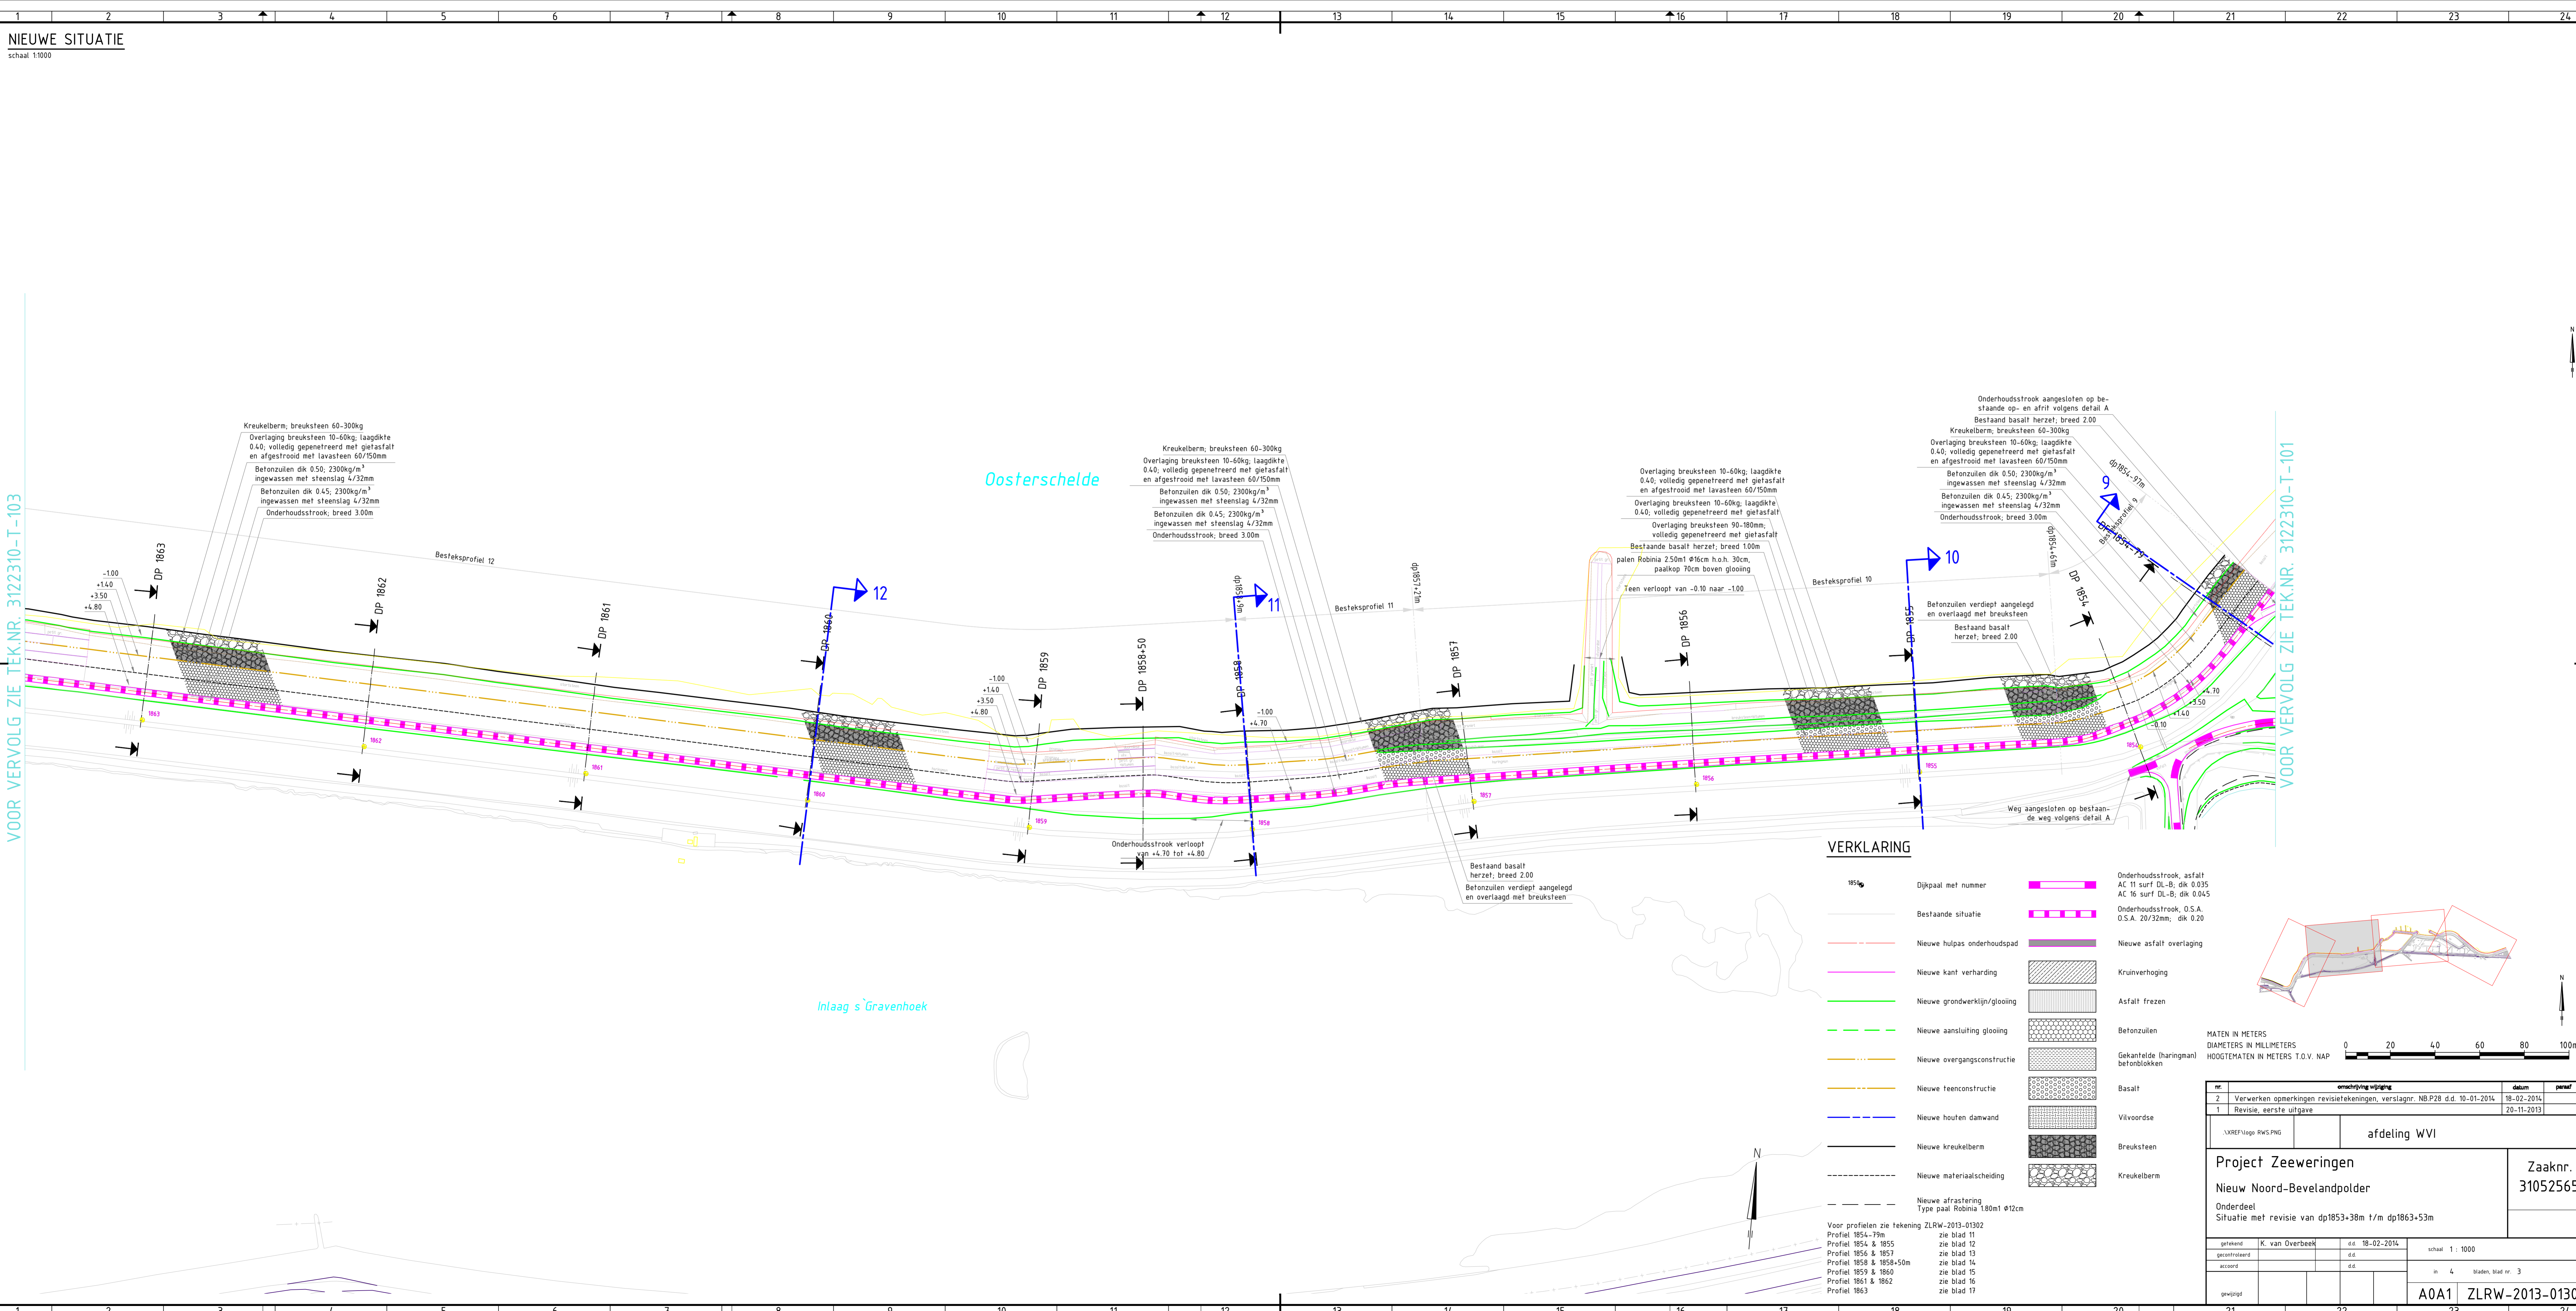


Oosterschelde

Inlaag s Gravenhoek

VERKLARING


- 1854 Dijkpaal met nummer
- Bestaande situatie
- Nieuwe hulpas onderhoudspad
- Nieuwe kant verharding
- Nieuwe grondwerklijn/glooiing
- Nieuwe aansluiting glooiing
- Nieuwe overgangsconstructie
- Nieuwe feenconstructie
- Nieuwe houten damwand
- Nieuwe kreukelberm
- Nieuwe materiaalscheiding
- Nieuwe afrastering Type paal Robinia 180m1 ø12cm
- Onderhoudstrook, asfalt AC 11 surf DL-B; dik 0.035 AC 16 surf DL-B; dik 0.045
- Onderhoudstrook, O.S.A. O.S.A. 20/32mm; dik 0.20
- Nieuwe asfalt overlaging
- Kruinverhoging
- Asfalt frezen
- Betonzoulen
- Gekantelde (haringman) betonblokken
- Basalt
- Vilvoorde
- Breuksteen
- Kreukelberm

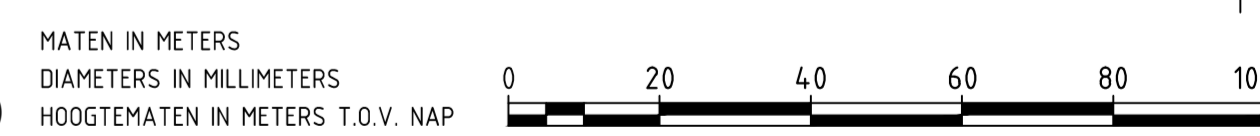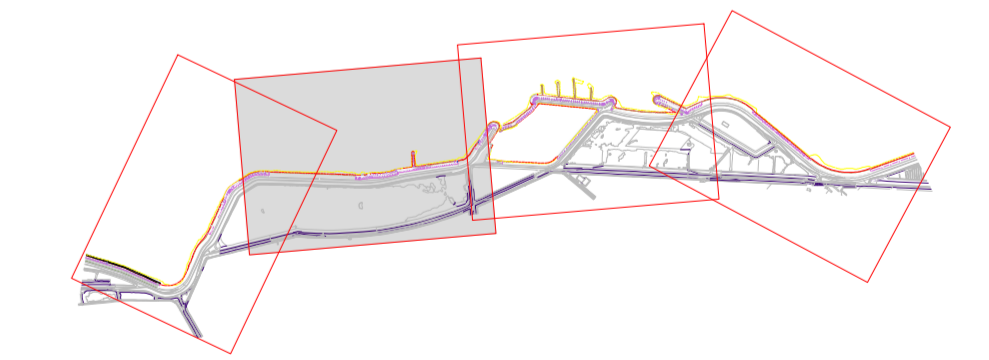

nr	omschrijving wijziging	datum	paraaf
2	Verwerken opmerkingen revisietekeningen, verslagnr. NB.P28 d.d. 10-01-2014	18-02-2014	
1	Revisie, eerste uitgave	20-11-2013	


afdeling WVI		Project Zeeweringen		Zaaknr. 31052565	
Nieuw Noord-Bevelandpolder		Onderdeel		Situatie met revisie van dp1853+38m t/m dp1863+53m	
getekend	K. van Overbeek	d.d.	18-02-2014	schaal	1 : 1000
gecontroleerd		d.d.		in	4 bladen, blad nr. 3
gevoegd		d.d.		A0A1	ZLRW-2013-01301

Voor profielen zie tekening ZLRW-2013-01302
 Profiel 1854-79m zie blad 11
 Profiel 1854 & 1855 zie blad 12
 Profiel 1856 & 1857 zie blad 13
 Profiel 1858 & 1858-50m zie blad 14
 Profiel 1859 & 1860 zie blad 15
 Profiel 1861 & 1862 zie blad 16
 Profiel 1863 zie blad 17

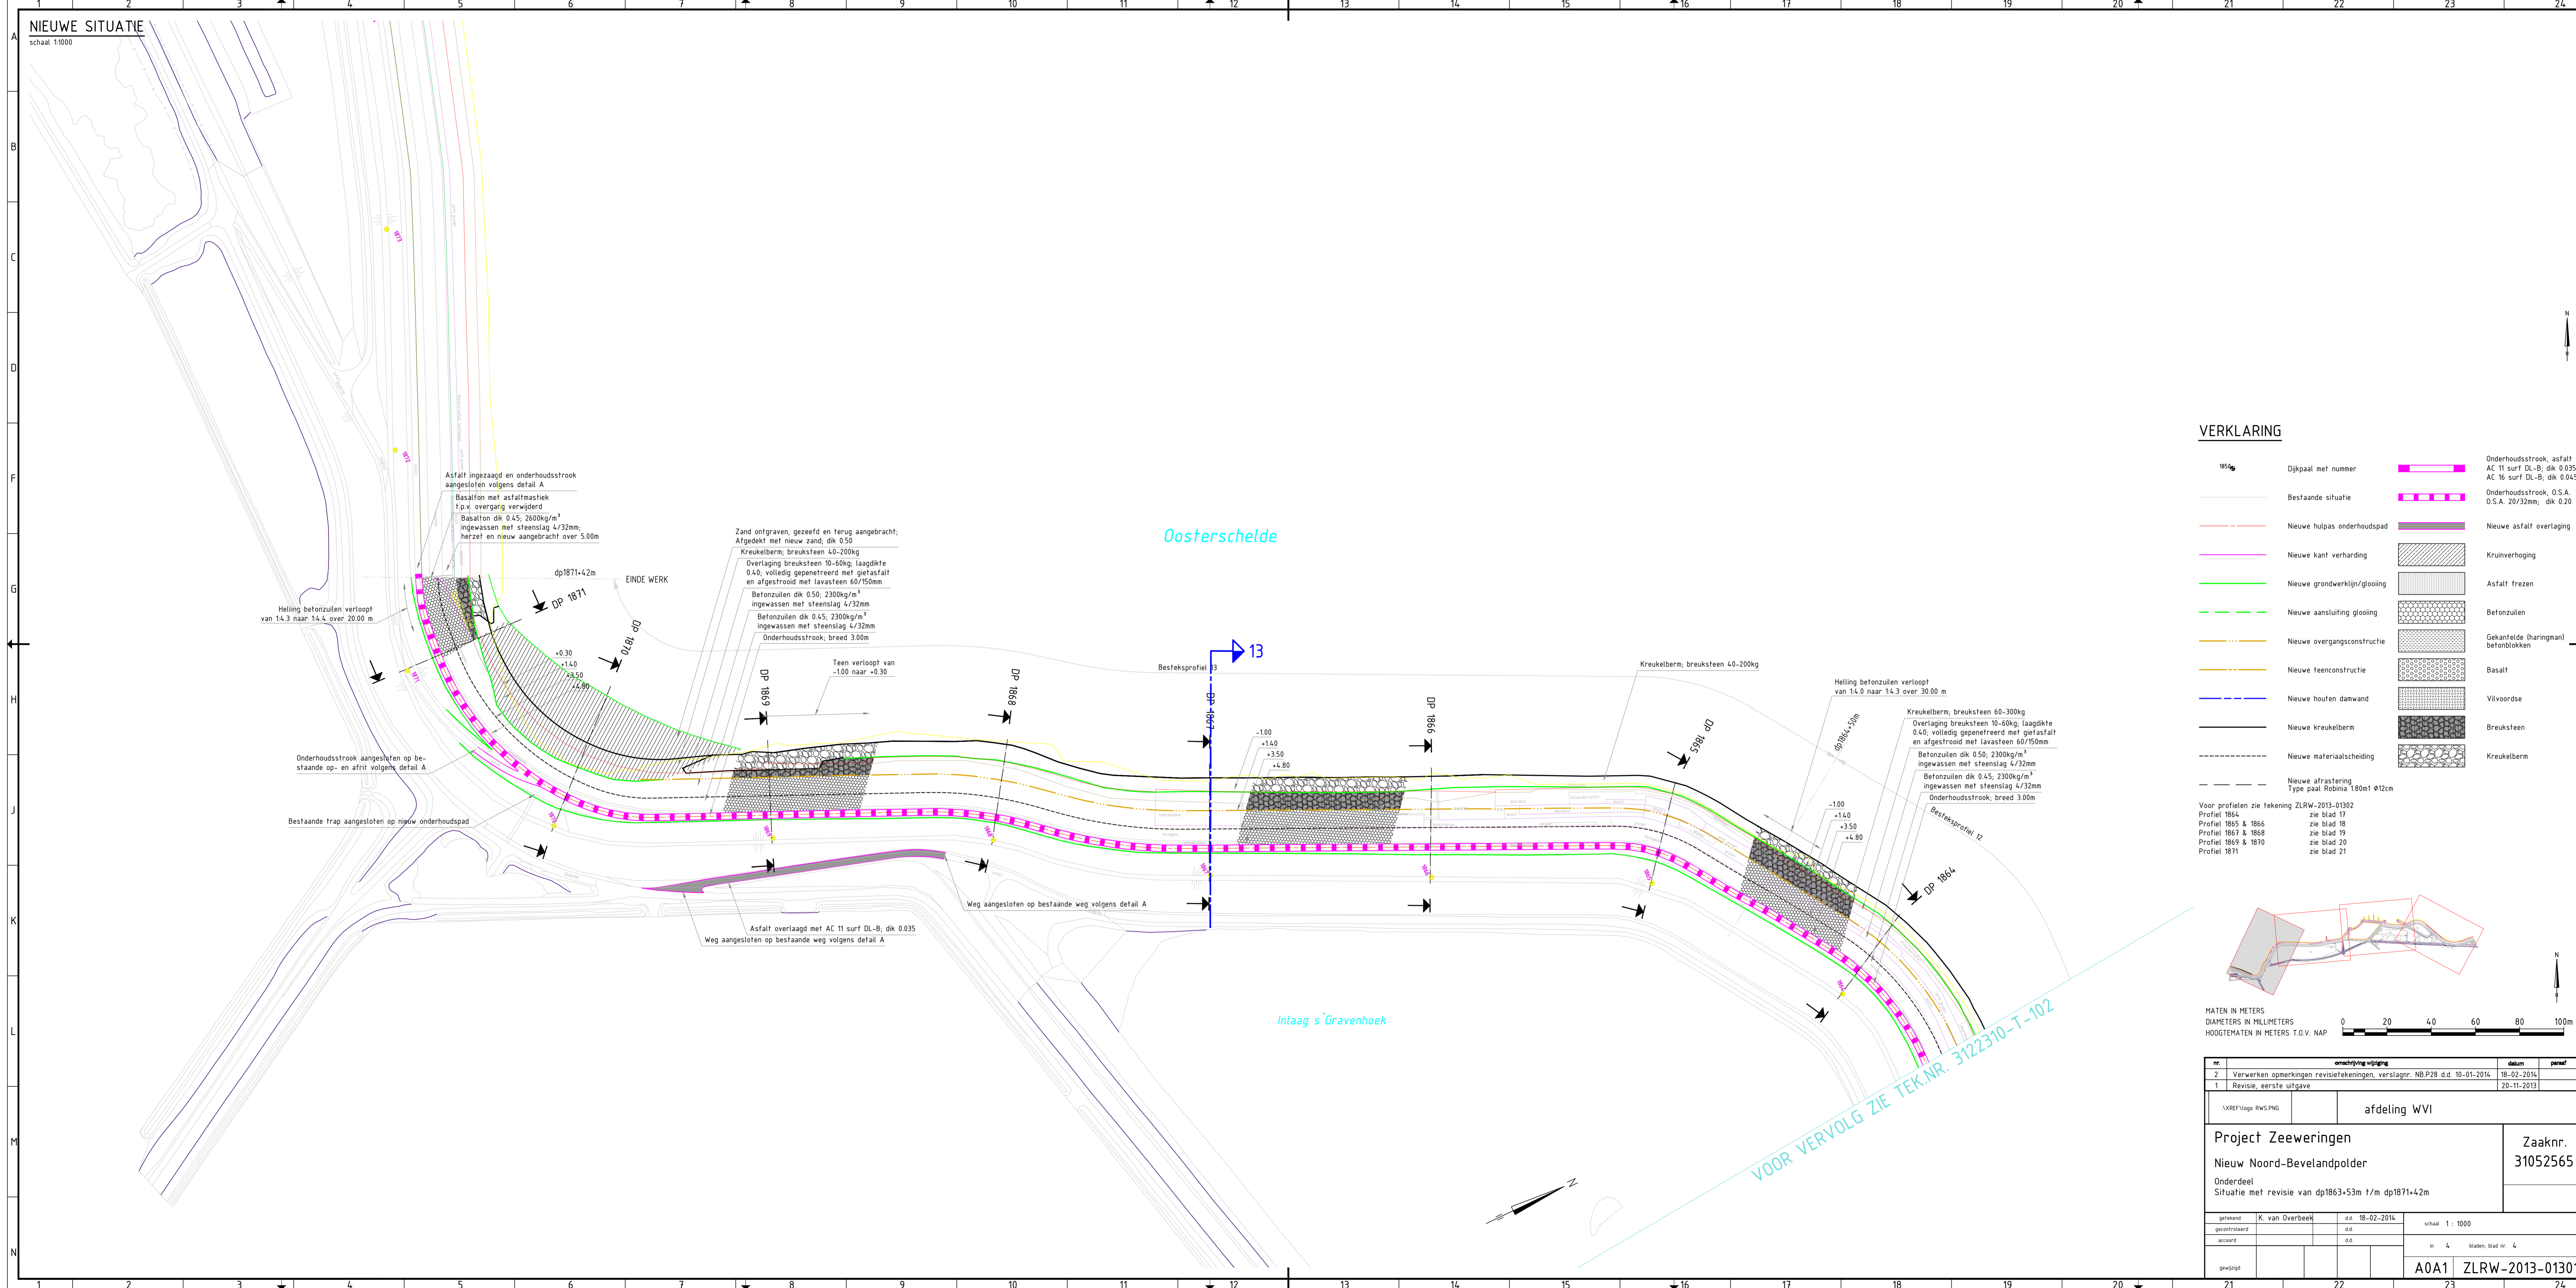

VERKLARING

- Dijkpaal met nummer
 - Bestaande situatie
 - Nieuwe hulpas onderhoudspad
 - Nieuwe kant verharding
 - Nieuwe grondwerklijn/glooiing
 - Nieuwe afsluiting glooiing
 - Nieuwe overgangconstructie
 - Nieuwe teenconstructie
 - Nieuwe houten damwand
 - Nieuwe kreukelberm
 - Nieuwe materiaalscheiding
 - Nieuwe afstraling
 - Onderhoudstrook, asfalt
 - Onderhoudstrook, O.S.A.
 - Nieuwe asfalt overlaging
 - Kruienhoging
 - Asfalt frezen
 - Betonzuilen
 - Gekantelde (haringman) betonblokken
 - Basalt
 - Vilvoordse
 - Breuksteen
 - Kreukelberm
- Voor profielen zie tekening ZLRW-2013-01302
 Profiel 1864 zie blad 17
 Profiel 1865 & 1866 zie blad 18
 Profiel 1867 & 1868 zie blad 19
 Profiel 1869 & 1870 zie blad 20
 Profiel 1871 zie blad 21

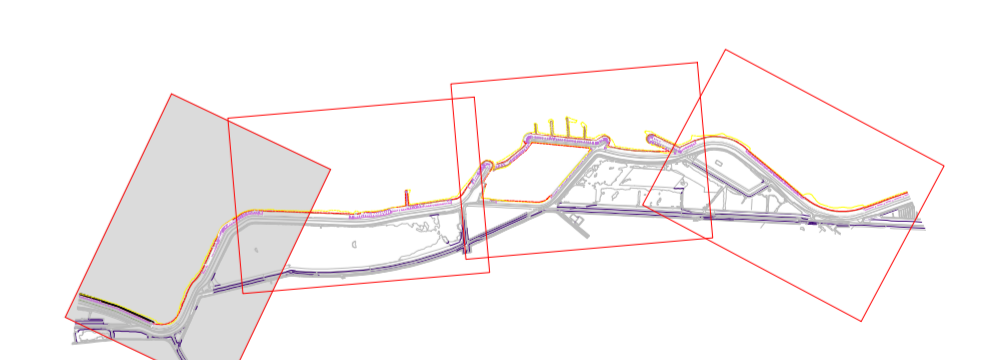

MATEN IN METERS
 DIAMETERS IN MILLIMETERS
 HOOGTEMATEN IN METERS T.O.V. NAP



VOOR VERVOLG ZIE TEK.NR. 3122310-T-102

nr	omschrijving wijziging	datum	paraaf
2	Verwerken opmerkingen revisietekeningen, verslagnr. NB.P28 d.d. 10-01-2014	18-02-2014	
1	Revisie, eerste uitgave	20-11-2013	

afdeling WVI

Project Zeeweringen
 Nieuw Noord-Bevelandpolder
 Onderdeel
 Situatie met revisie van dp1863+53m t/m dp1871+42m


Zaaknr.
 31052565

getekend	K. van Overbeek	d.d.	18-02-2014	schaal	1 : 1000
gecontroleerd		d.d.		in	4 bladen, blad nr. 4
accorde		d.d.		A0A1	ZLRW-2013-01301
gevoegd					


VERKLARING

- Inmeting nieuw profiel d.d. 24-10-2013
- Inmeting bestaand profiel d.d. 13-11-2012
- Inmeting bestaand PBZ
- Geotextiel; weefsel; fabr. Geopex
- Geotextiel; vlies; fabr. Geopex
- Steenslag met Geotextiel; vlies; fabr. Geopex
- Betonzoulen
- Gekantelde haringmanblokken
- Vilvoordse
- Haringmanblokken
- Diaboolblokken
- Doornikse
- Basalt
- Gepenetreerde breuksteen
- Erosiebestendige klei; klasse 2
- Schorggrond
- Aangevuld
- Kreukelberm
- Waterremmende onderlaag
- Mijnsteen
- Funderingslaag


Voor situatie zie tekening 8122310-T-100_103
 Voor details zie tekening 8122310-T-303

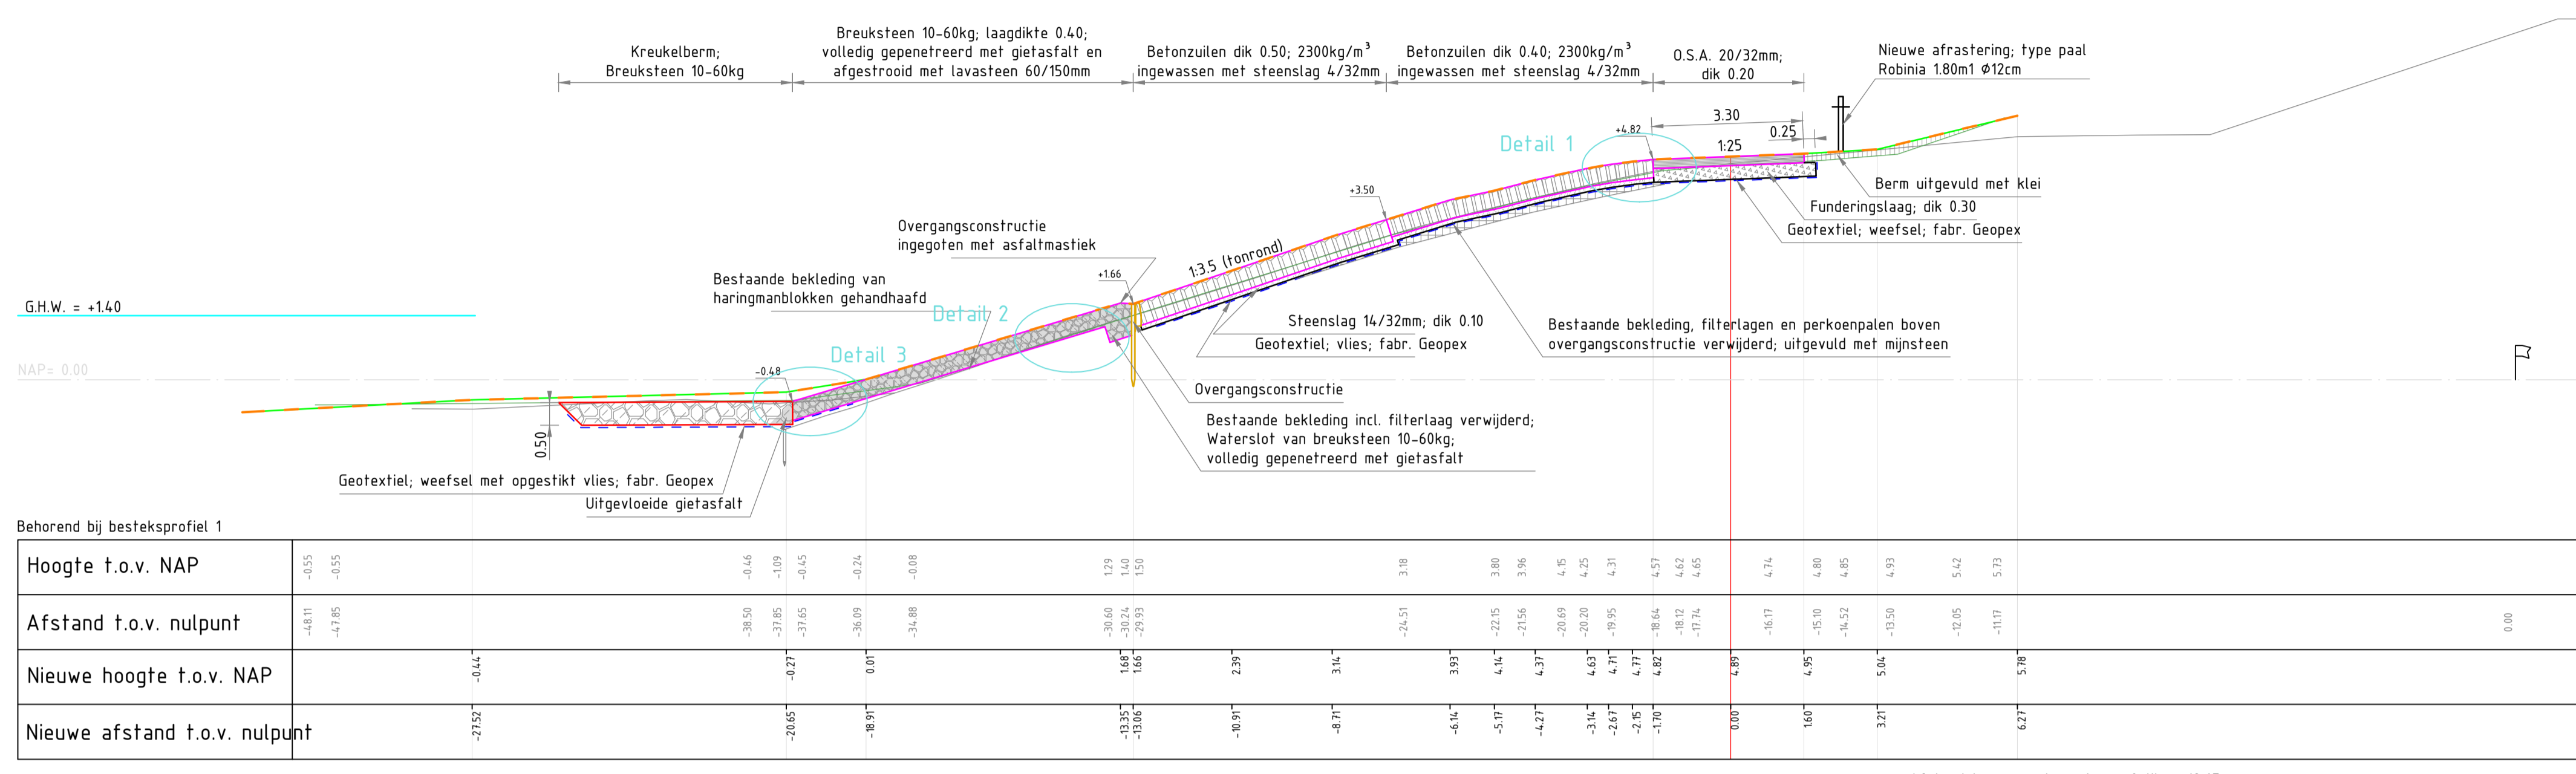

DP 1834+15m
 schaal 1:100

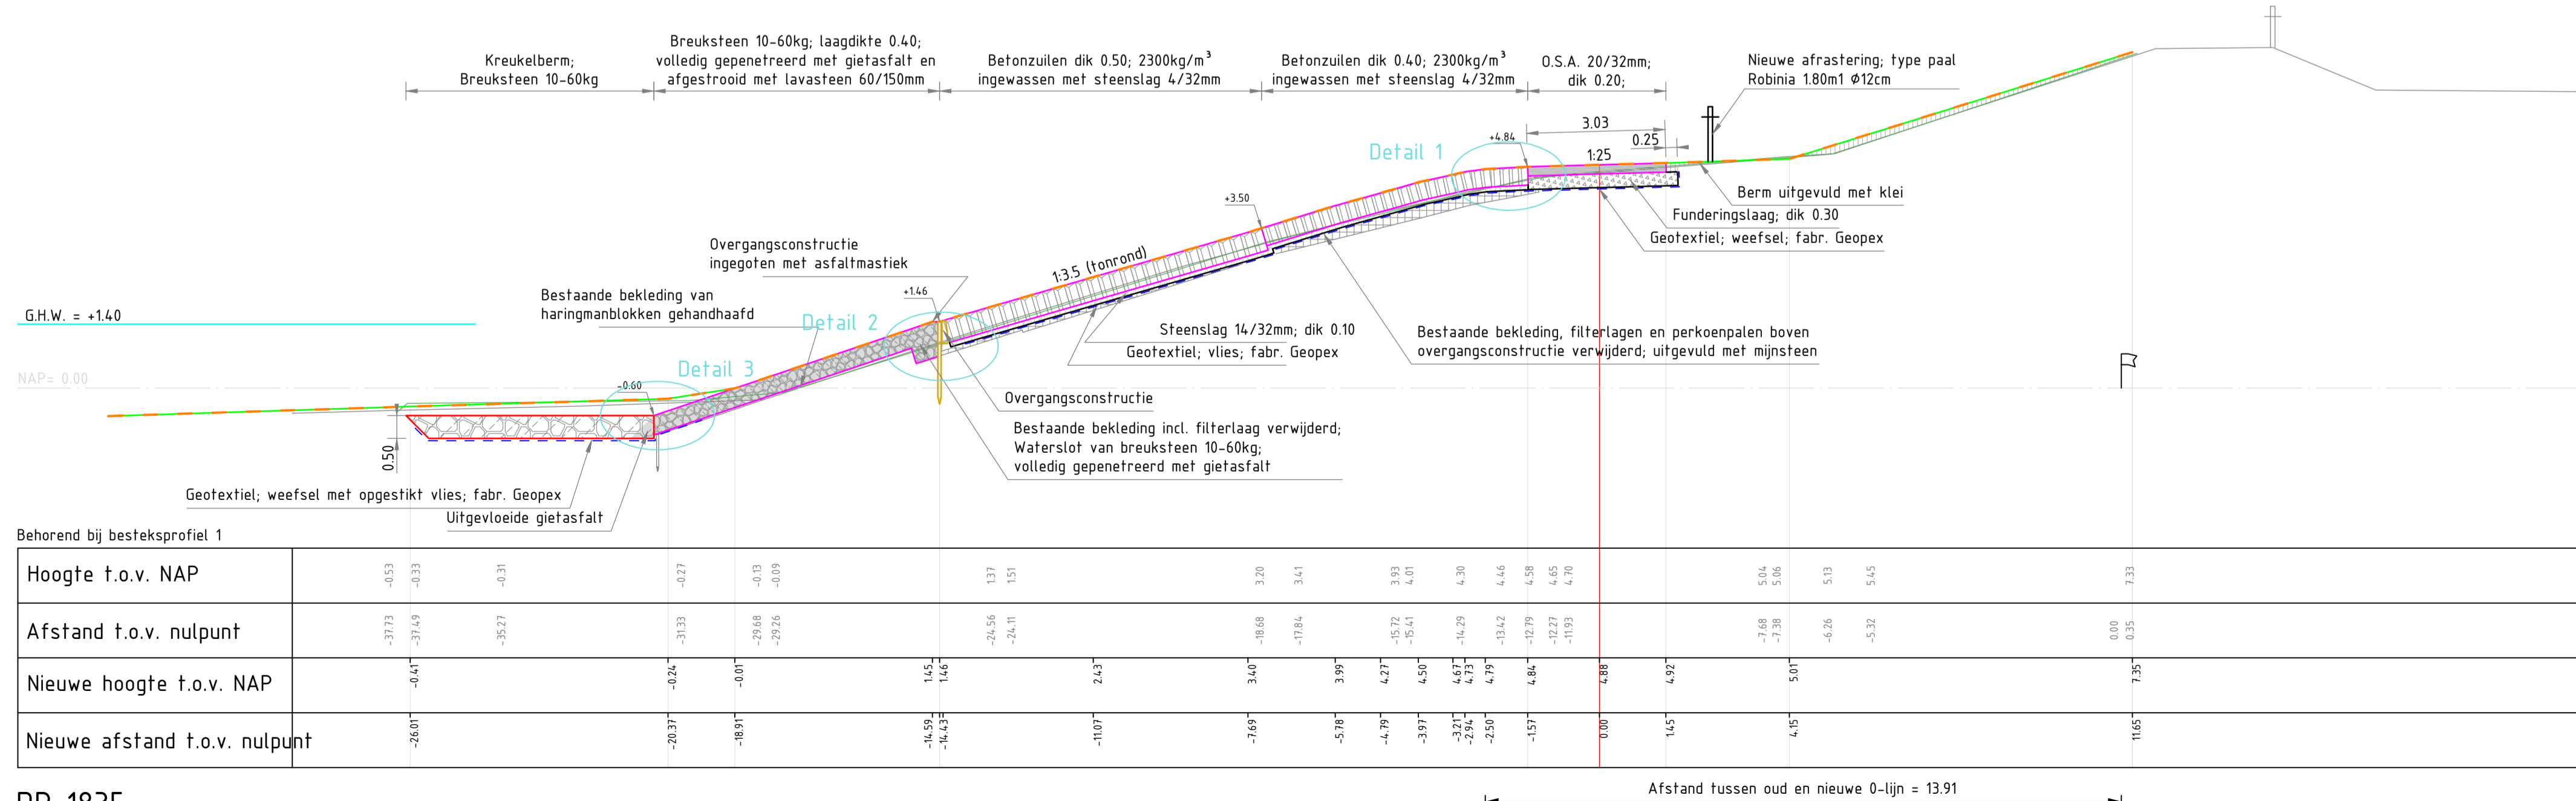

DP 1835
 schaal 1:100

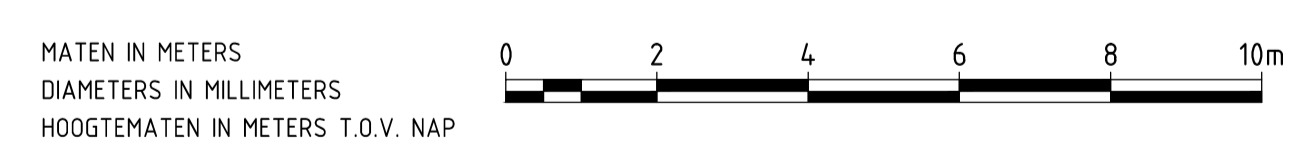

nr.	omschrijving wijziging	datum	peraf
2	Verwerken opmerkingen revisietekeningen, verslagnr. NB.P28 d.d. 10-01-2014	18-02-2014	
1	Revisie, eerste uitgave	20-11-2013	


.XREF\logo RWS.PNG afdeling WVI

Project Zeeweringen
 Nieuw Noord-Bevelandpolder
 Onderdeel
 Profiel t.p.v. dp1834 en dp1835

Zaaknr. 31052565

getekend K. van Overbeek d.d. 18-02-2014
 gecontroleerd d.d.
 accoord d.d.
 gewijzigd

in 21 bladen, blad nr. 1
 A1 ZLRW-2013-01302

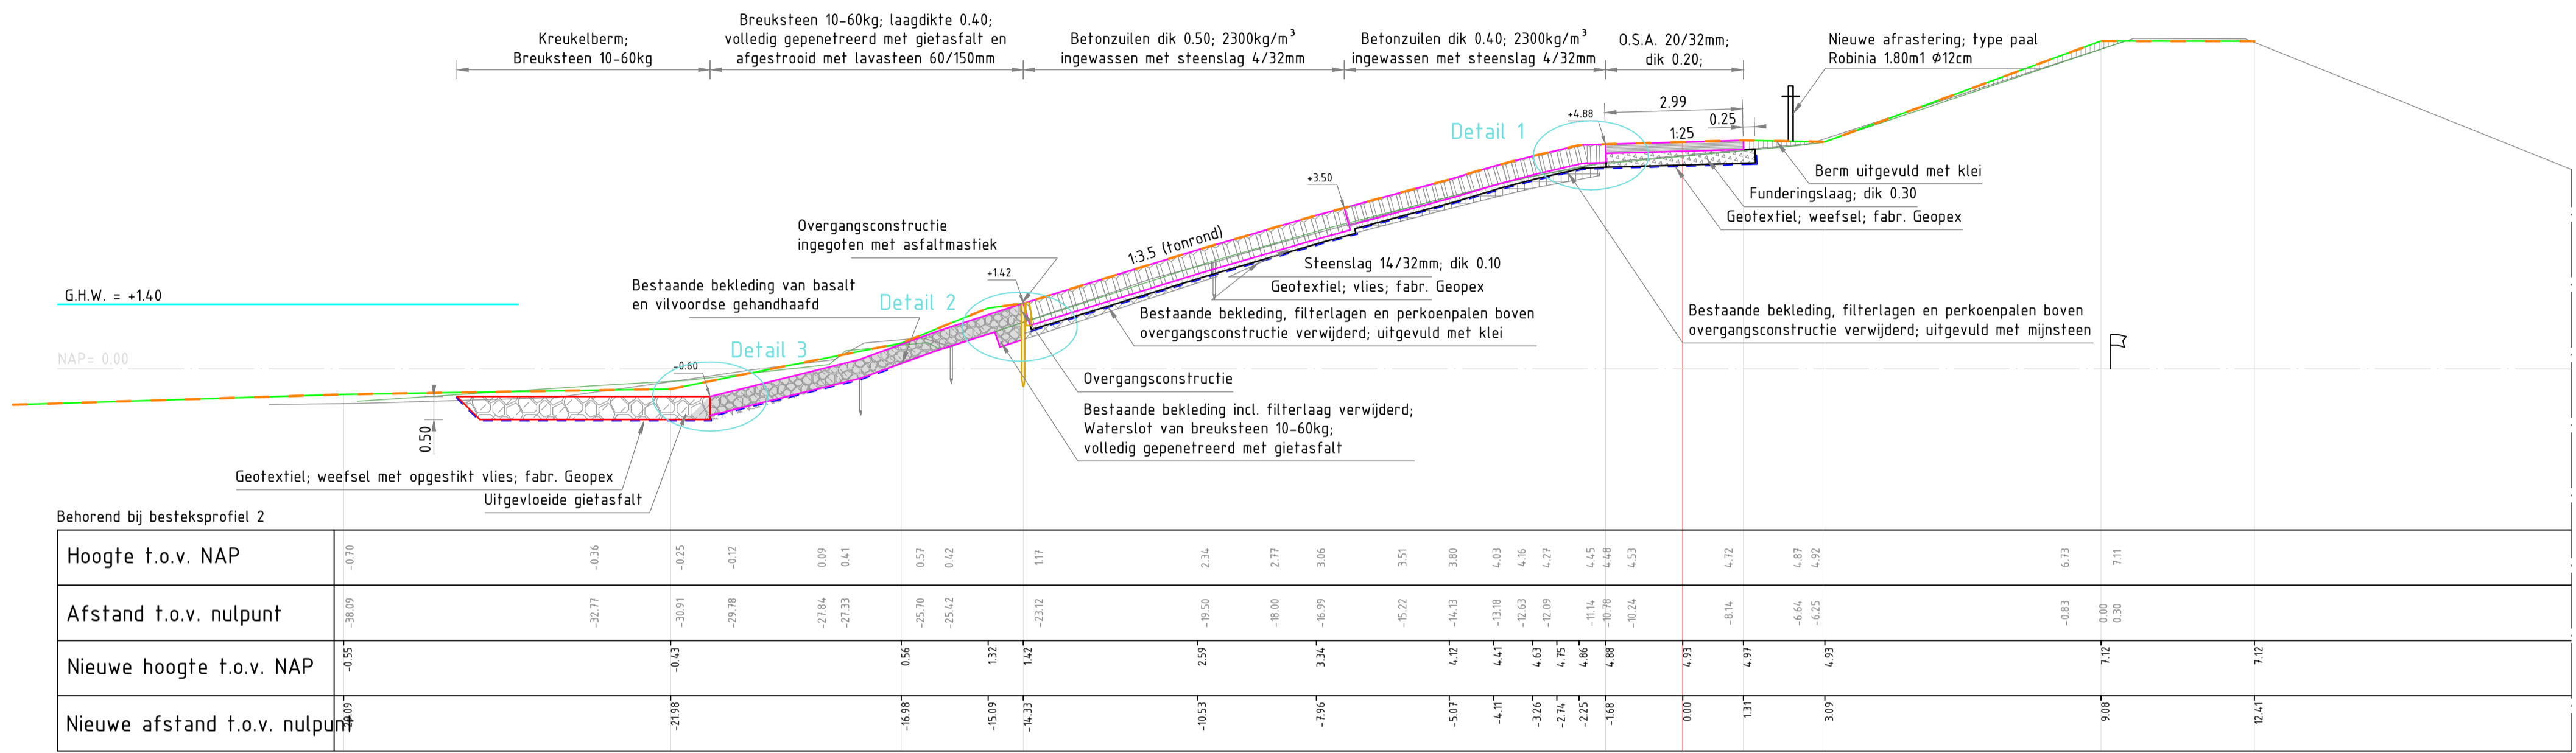


DP 1836
schaal 1:100

Afstand tussen oud en nieuwe 0-lijn = 11.80

VERKLARING


- Inmeting nieuw profiel d.d. 24-10-2013
- Inmeting bestaand profiel d.d. 13-11-2012
- Inmeting bestaand PBZ
- Geotextiel; weefsel; fabr. Geopex
- Geotextiel; vlies; fabr. Geopex
- Steenslag met Geotextiel; vlies; fabr. Geopex
- Betonzuilen
- Gekantelde haringmanblokken
- Vilvoordse
- Haringmanblokken
- Diaboolblokken
- Doornikse
- Basalt
- Gepetreeerde breuksteen
- Erosiebestendige klei; klasse 2
- Schorgrond
- Aangevuld
- Kreukelberm
- Waterremmende onderlaag
- Mijnsteen
- Funderingslaag

Voor situatie zie tekening 8122310-T-100_103
Voor details zie tekening 8122310-T-303

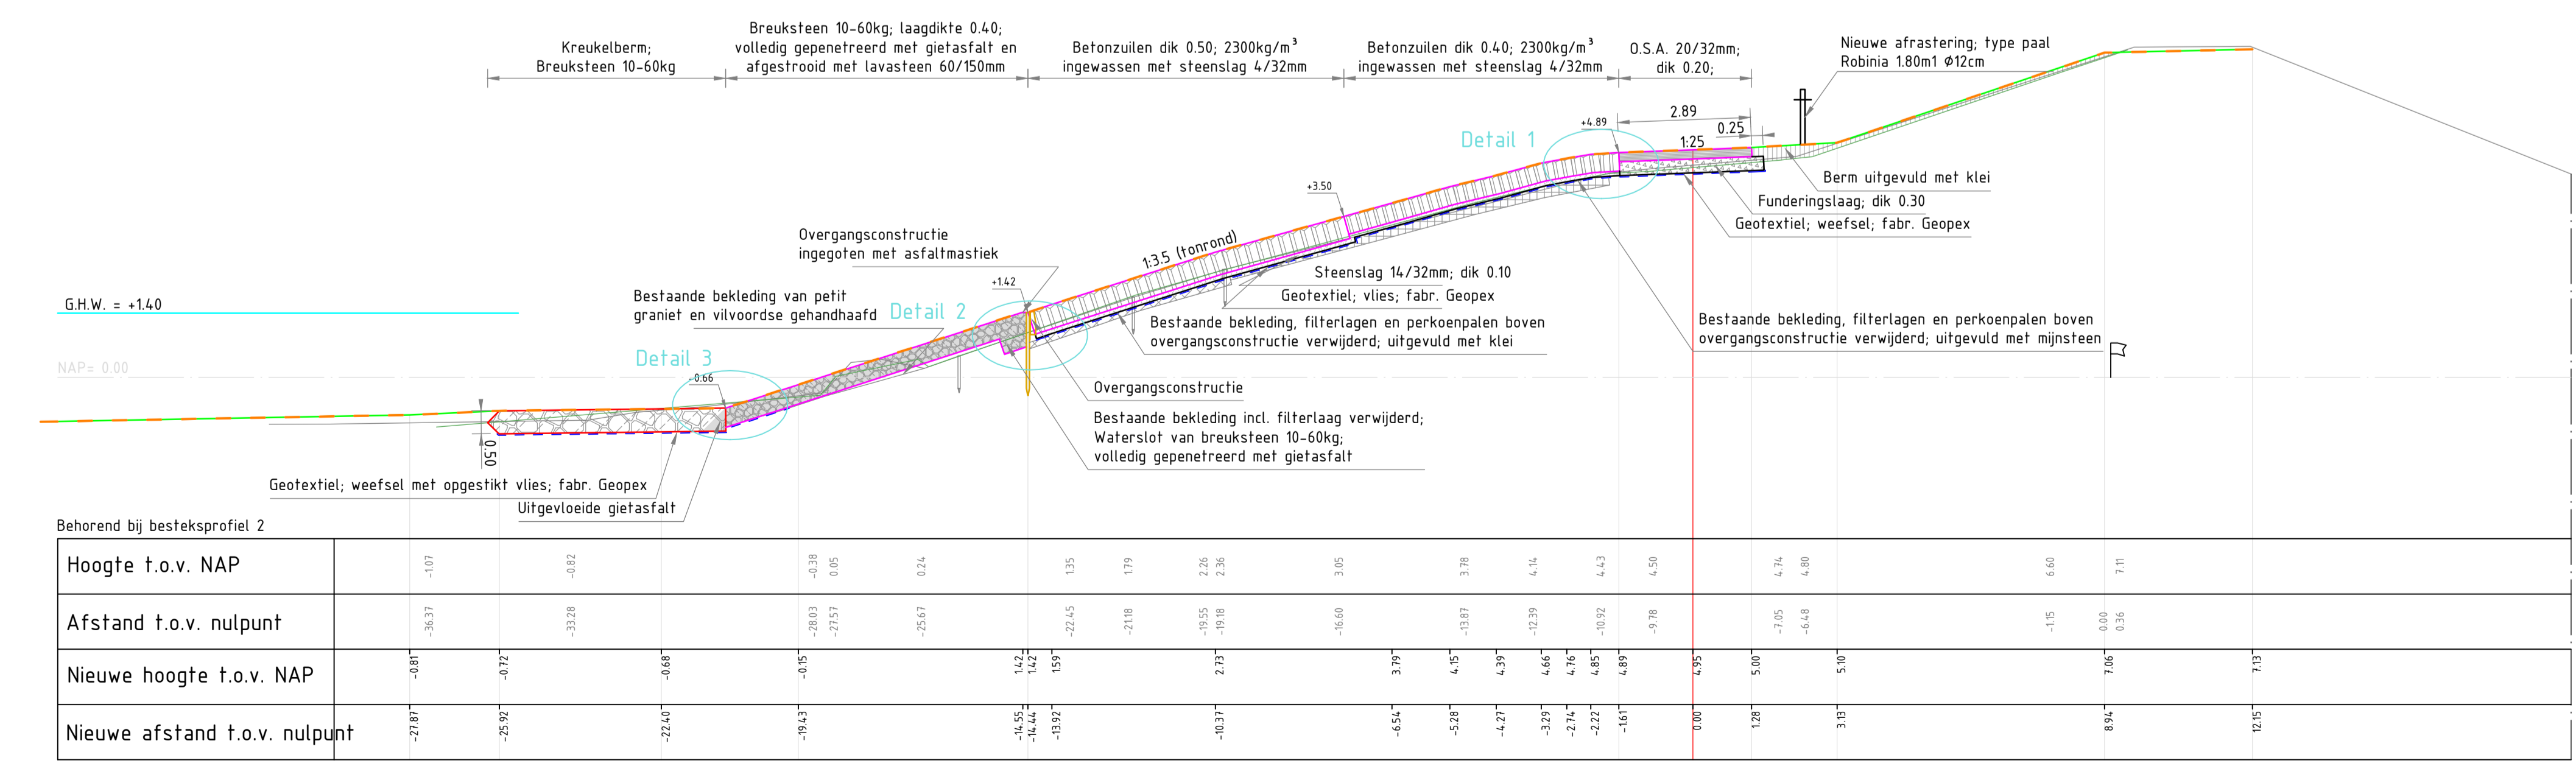

DP 1837
schaal 1:100

Afstand tussen oud en nieuwe 0-lijn = 11.57

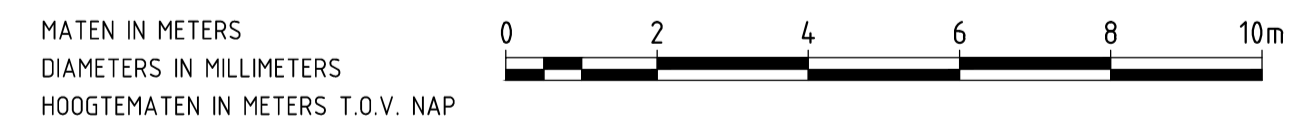

nr.	omschrijving wijziging	datum	peraf
2	Verwerken opmerkingen revisietekeningen, verslagnr. NB.P28 d.d. 10-01-2014	18-02-2014	
1	Revisie, eerste uitgave	20-11-2013	


.XREF\Logo RWS.PNG afdeling WVI

Project Zeeweringen
Nieuw Noord-Bevelandpolder
Onderdeel
Profiel t.p.v. dp1836 en dp1837

Zaaknr.
31052565

getekend	K. van Overbeek	d.d.	18-02-2014	schaal 1 : 100
gecontroleerd		d.d.		
accord		d.d.		
gewijzigd				in 21 bladen, blad nr. 2

A1 ZLRW-2013-01302

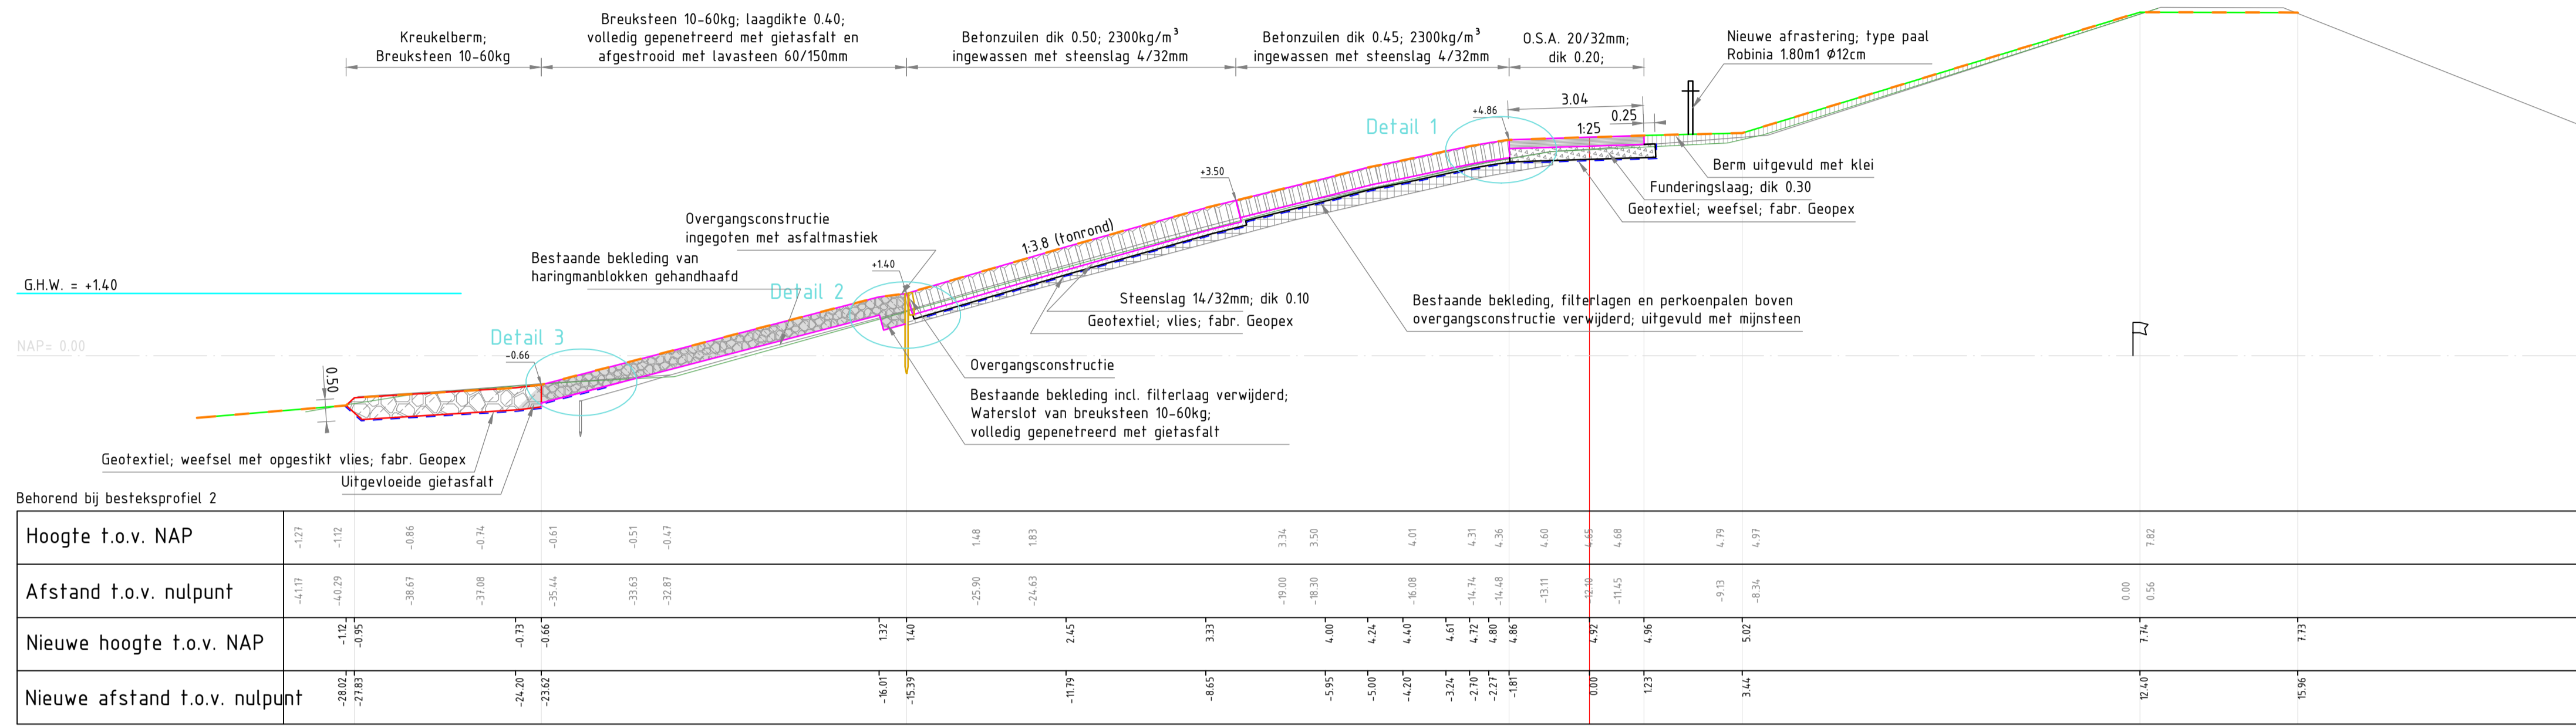

Behorend bij besteksprofiel 2



DP 1840
schaal 1:100

VERKLARING

- Inmeting nieuw profiel d.d. 24-10-2013
- Inmeting bestaand profiel d.d. 13-11-2012
- Inmeting bestaand PBZ
- Geotextiel; weefsel; fabr. Geopex
- Geotextiel; vlies; fabr. Geopex
- Steenslag met Geotextiel; vlies; fabr. Geopex
- Betonzoulen
- Gekantelde haringmanblokken
- Vilvoordse
- Haringmanblokken
- Diaboolblokken
- Doornikse
- Basalt
- Gepenetreerde breuksteen
- Erosiebestendige klei; klasse 2
- Schorggrond
- Aangevuld
- Kreukelberm
- Waterremmende onderlaag
- Mijnsteen
- Funderingslaag


Voor situatie zie tekening 8122310-T-100_103
Voor details zie tekening 8122310-T-303

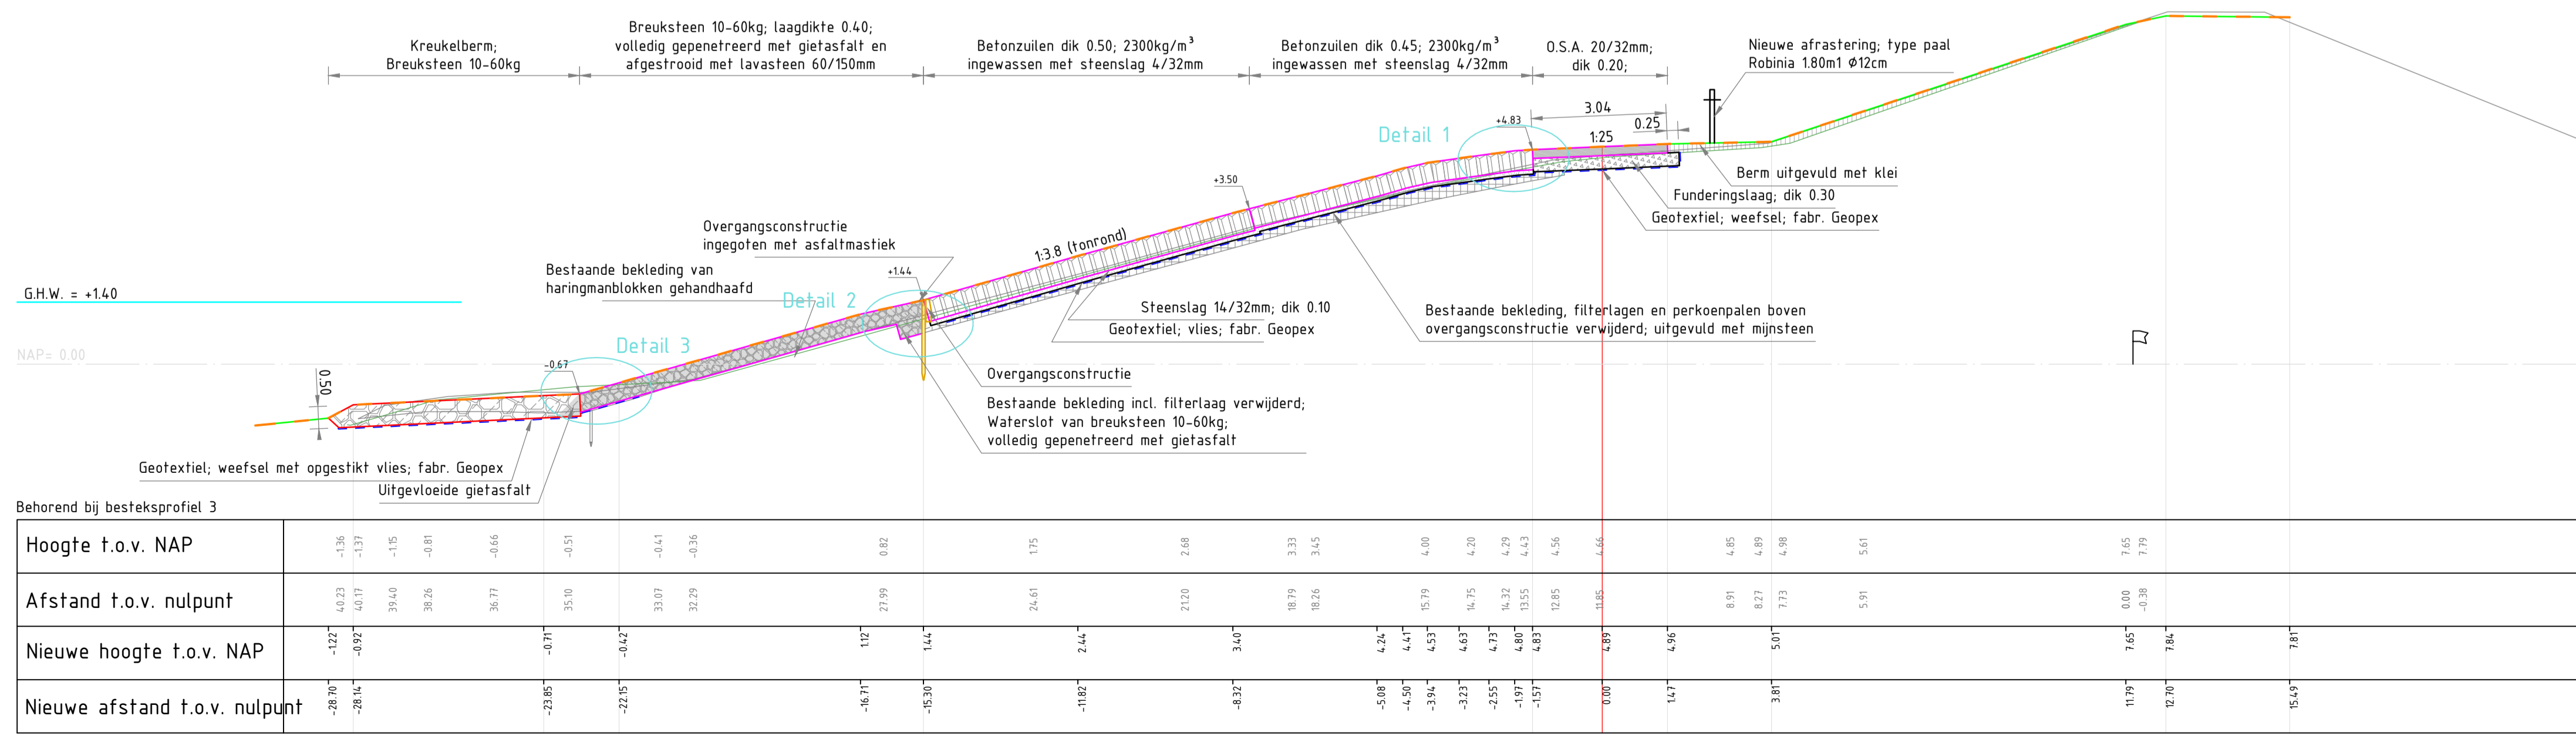

Behorend bij besteksprofiel 3


DP 1841
schaal 1:100

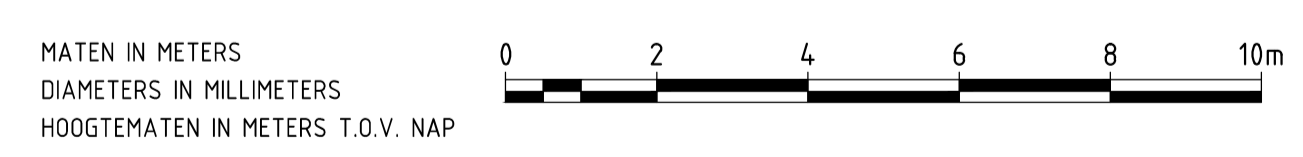

nr.	omschrijving wijziging	datum	persaaf
2	Verwerken opmerkingen revisietekeningen, verslag nr. NB.P28 d.d. 10-01-2014	18-02-2014	
1	Revisie, eerste uitgave	20-11-2013	

.XREF\Logo RWS.PNG afdeling WVI


Project Zeeweringen

Nieuw Noord-Bevelandpolder

Onderdeel
Profiel t.p.v. dp1840 en dp1841

Zaaknr.
31052565

getekend	K. van Overbeek	d.d.	18-02-2014	schaal 1 : 100
gecontroleerd		d.d.		
accord		d.d.		in 21 bladen, blad nr. 4
gewijzigd				A1 ZLRW-2013-01302

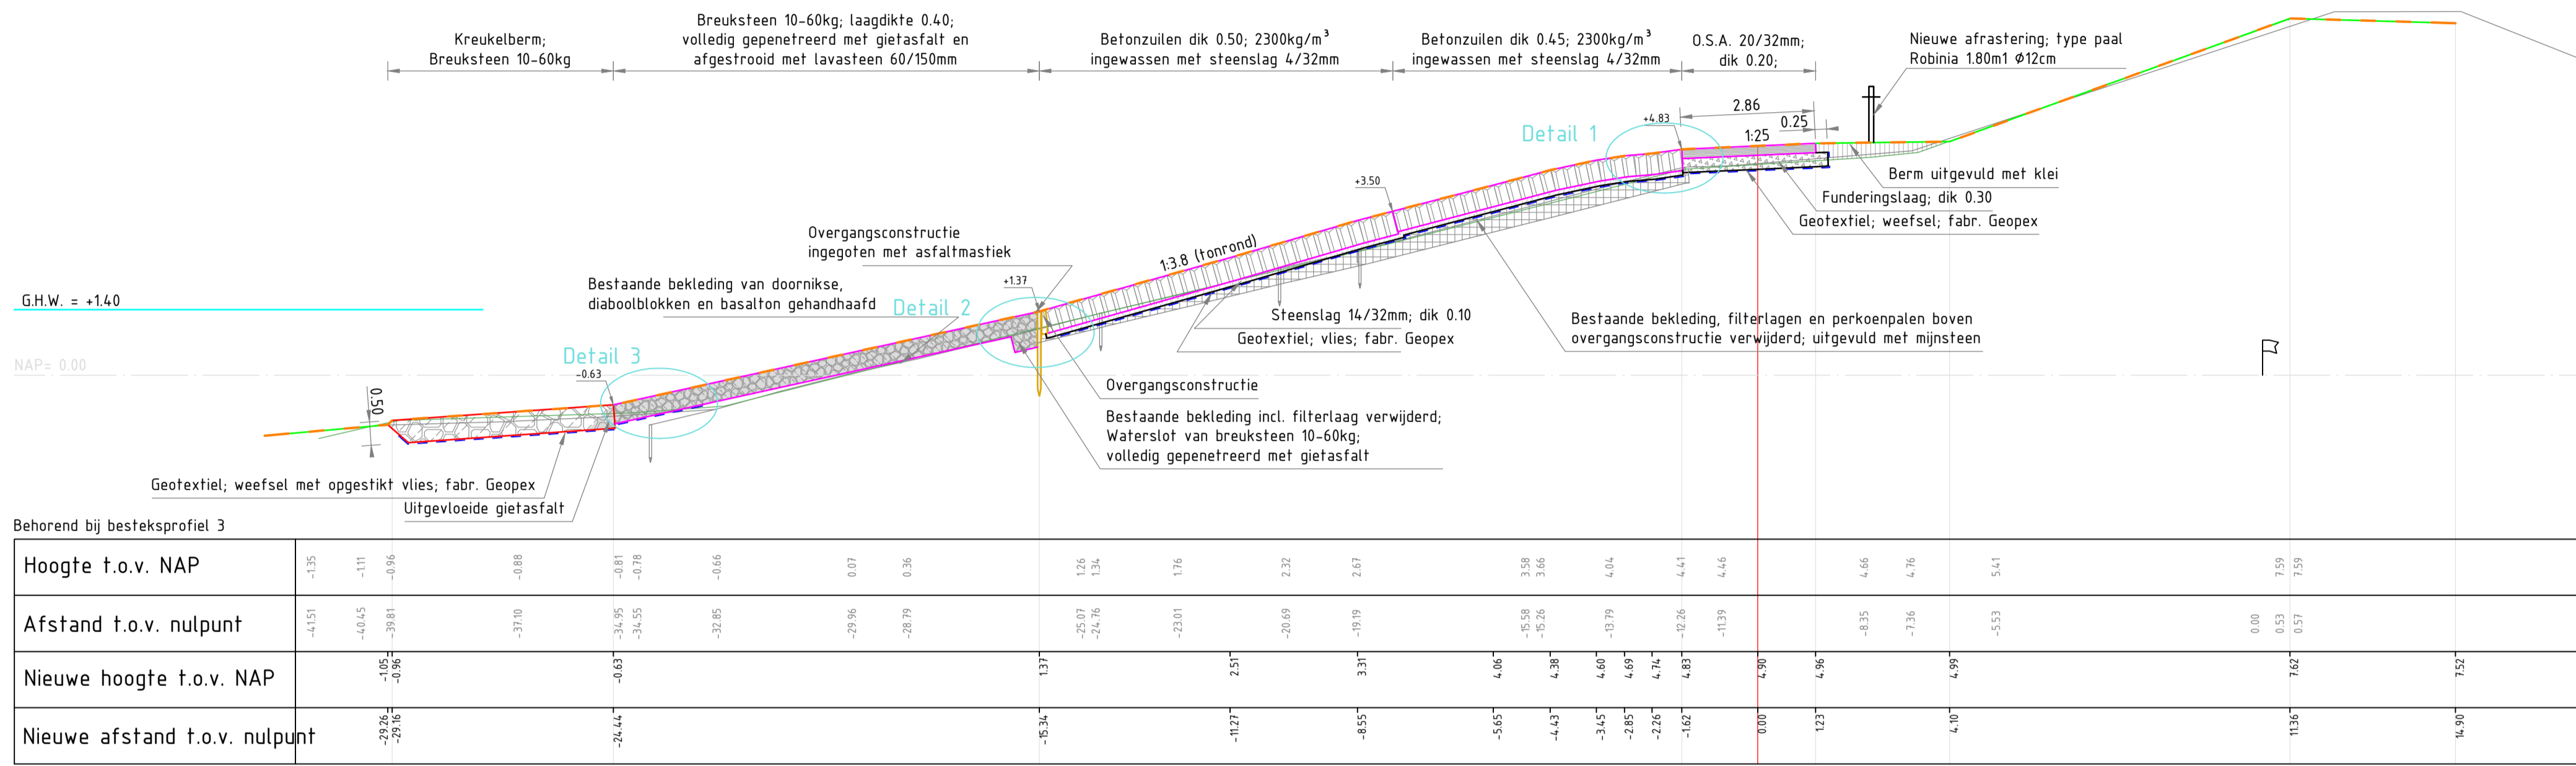

Behorend bij besteksprofiel 3



DP 1842
schaal 1:100

Afstand tussen oud en nieuwe 0-lijn = 13.28

VERKLARING

- Inmeting nieuw profiel d.d. 24-10-2013
- Inmeting bestaand profiel d.d. 13-11-2012
- Inmeting bestaand PBZ
- Geotextiel; weefsel; fabr. Geopex
- Geotextiel; vlies; fabr. Geopex
- Steenslag met Geotextiel; vlies; fabr. Geopex
- Betonzulen
- Gekantelde haringmanblokken
- Vilvoordse
- Haringmanblokken
- Diaboolblokken
- Doornikse
- Basalt
- Gepenetreerde breuksteen
- Erosiebestendige klei; klasse 2
- Schorgrond
- Aangevuld
- Kreukelberm
- Waterremmende onderlaag
- Mijnsteen
- Funderingslaag

Voor situatie zie tekening 8122310-T-100_103
Voor details zie tekening 8122310-T-303

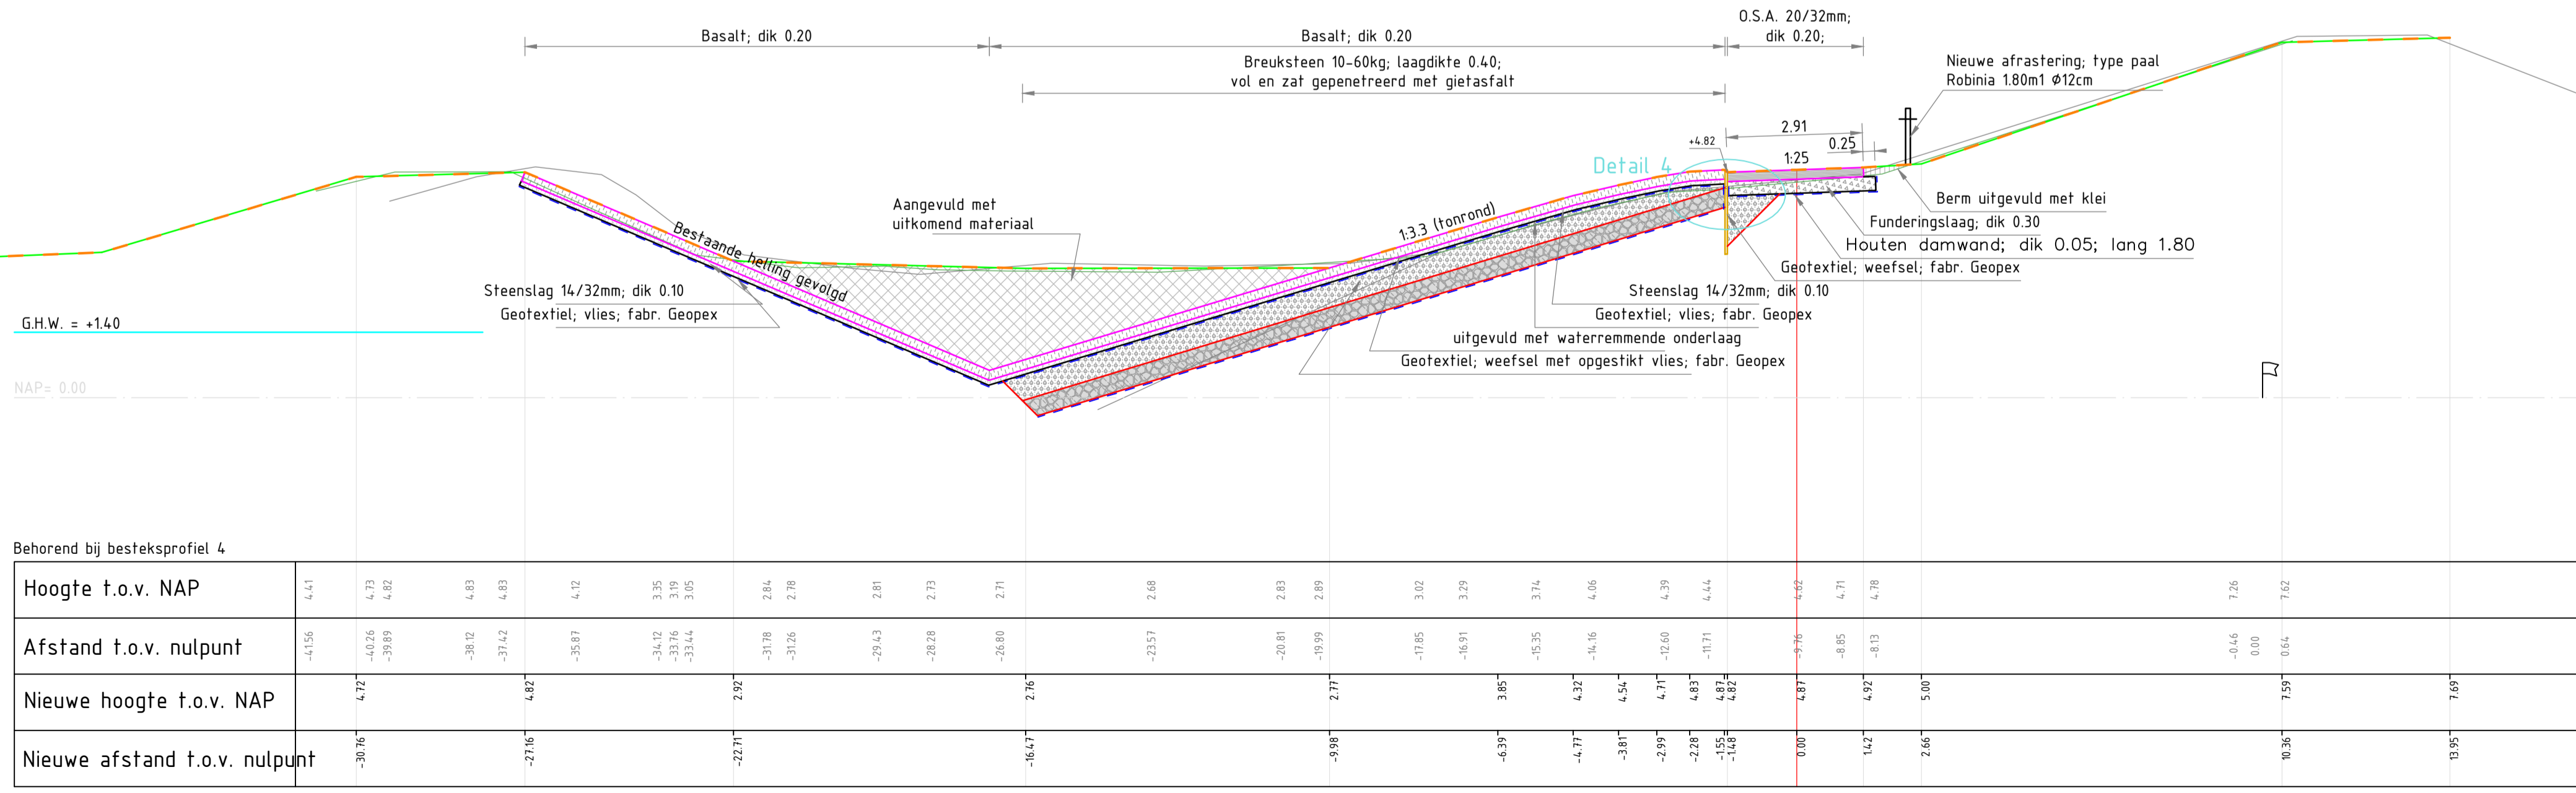


Behorend bij besteksprofiel 4


DP 1843
schaal 1:100

Afstand tussen oud en nieuwe 0-lijn = 12.44

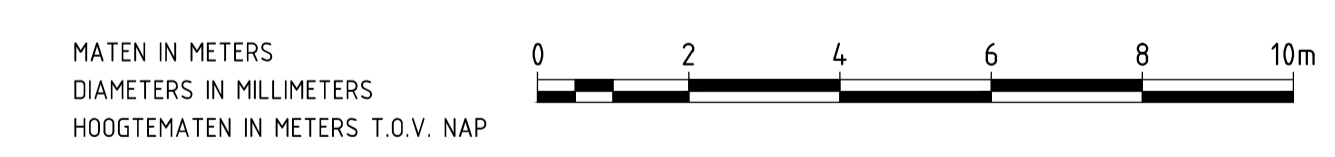

nr.	omschrijving wijziging	datum	peraf
2	Verwerken opmerkingen revisietekeningen, verslagnr. NB.P28 d.d. 10-01-2014	18-02-2014	
1	Revisie, eerste uitgave	20-11-2013	



.XREF\Logo RWS.PNG afdeling WVI

Project Zeeweringen
Nieuw Noord-Bevelandpolder
Onderdeel
Profiel t.p.v. dp1842 en dp1843

Zaaknr.
31052565

getekend	K. van Overbeek	d.d.	18-02-2014	schaal 1 : 100
gecontroleerd		d.d.		
accord		d.d.		
gewijzigd				in 21 bladen, blad nr. 5


A1 ZLRW-2013-01302

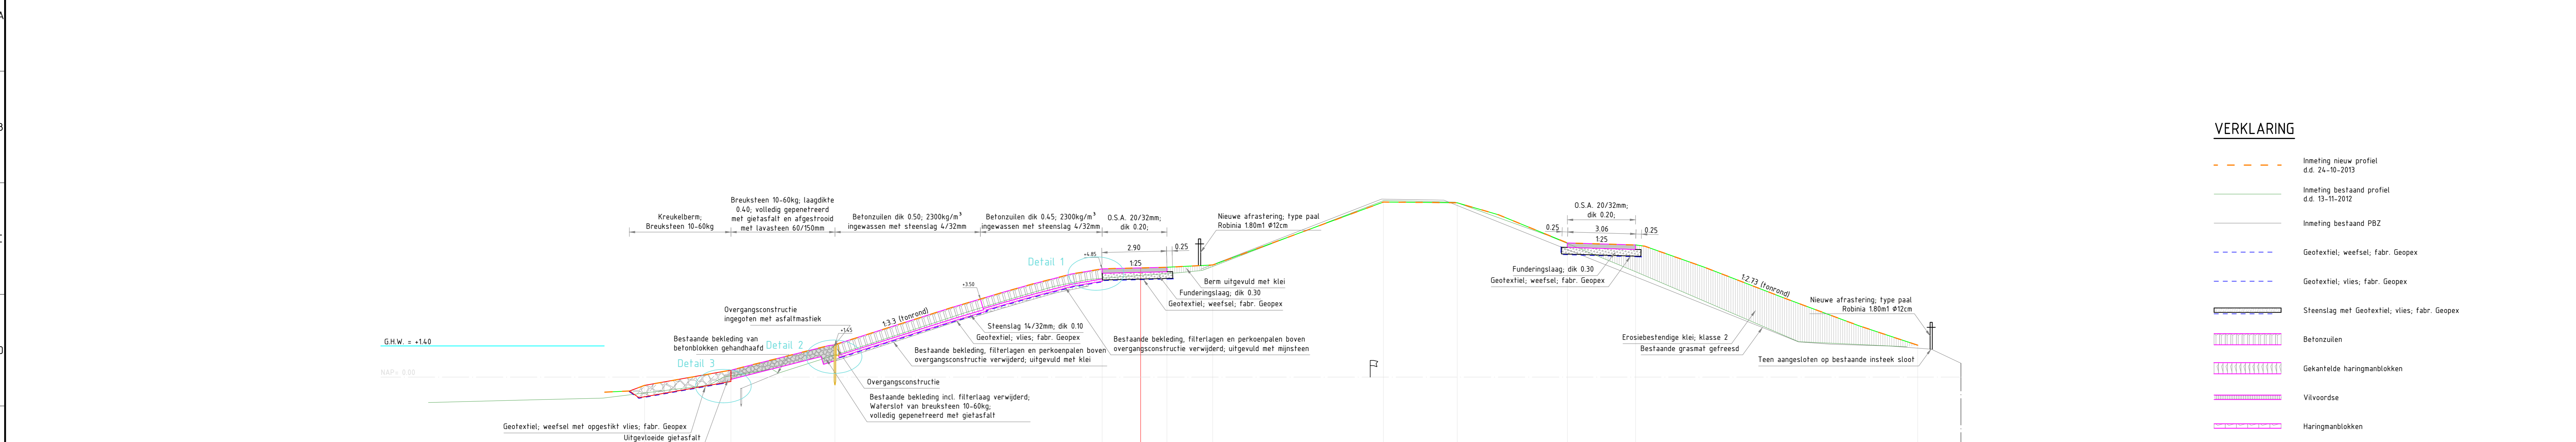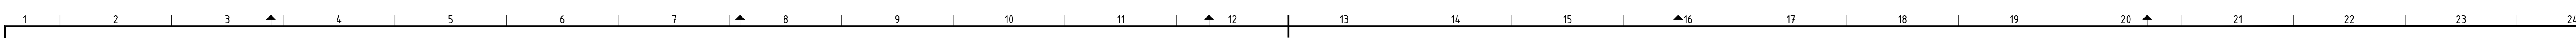

Behorend bij besteksprofiel 5


DP 1845+50m
 schaal 1:100
 Afstand tussen oud en nieuwe 0-lijn = 12.79

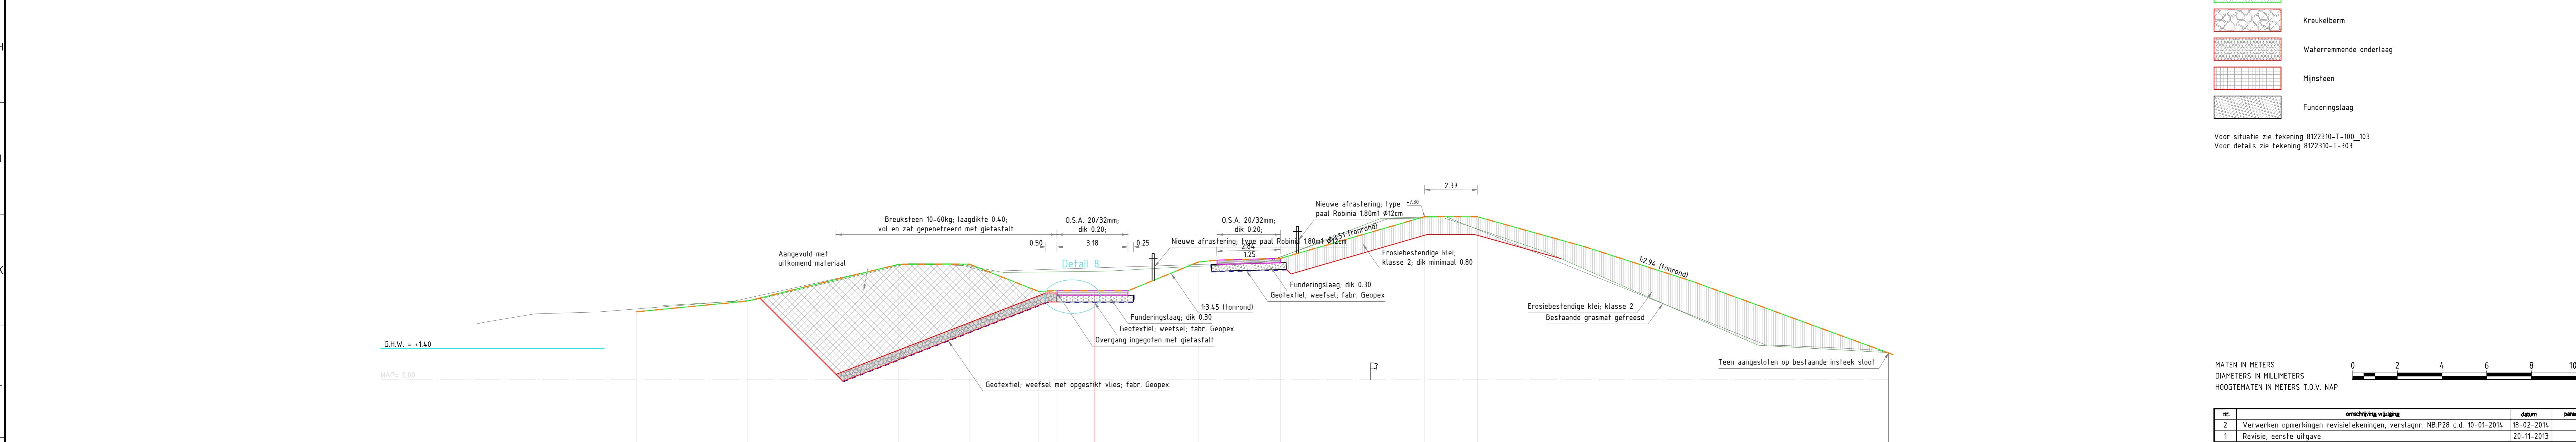

Behorend bij besteksprofiel 5A



DP 1846+30m
 schaal 1:100
 Afstand tussen oud en nieuwe 0-lijn = 13.85

VERKLARING

- Inmeting nieuw profiel d.d. 24-10-2013
- Inmeting bestaand profiel d.d. 19-11-2012
- Inmeting bestaand PBZ
- Geotextiel; weefsel; Fabr. Geopex
- Geotextiel; vlies; Fabr. Geopex
- Steenslag met Geotextiel; vlies; Fabr. Geopex
- Betonzulen
- Gekanteelde haringmanblokken
- Viltvoerde
- Haringmanblokken
- Diaboolblokken
- Doornikke
- Basalt
- Gepaneerde breeksteen
- Erosiebestendige klei; Klasse 2
- Schorgrond
- Aangevuld
- Kruiselbem
- Waterremmende onderlaag
- Mijsteen
- Funderingslaag

Voor situatie zie tekening 8122310-T-100_103
 Voor details zie tekening 8122310-T-103

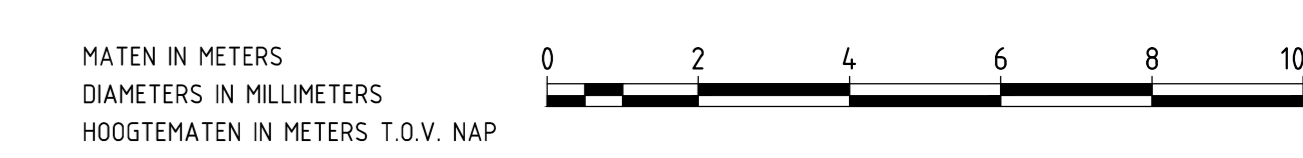


nr	omschrijving wijziging	datum	plaat
2	Verwerken opmerkingen revisie tekeningen, verslag nr. NB.P28 d.d. 10-01-2014	10-02-2014	
1	Revisie, eerste uitgave	20-11-2013	


IXRE/Plugs RWS/PNG afdeling WVI

Project Zeeweringen
 Nieuw Noord-Bevelandpolder
 Onderdeel
 Profiel t.p.v. dp1845+50m en dp1846+30m

Zaaknr. 31052565

getekend K. van Overbeek d.d. 18-02-2014
 gecontroleerd d.d. schaal 1:100
 akkoord d.d. in 21 bladen, blad nr. 7
 gewijzigd A0A1 ZLRW-2013-01302

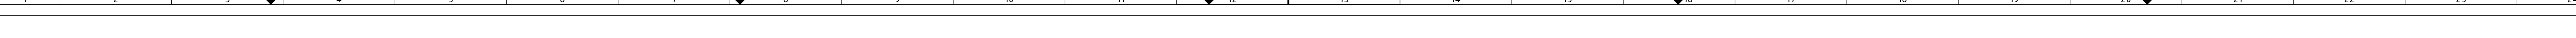

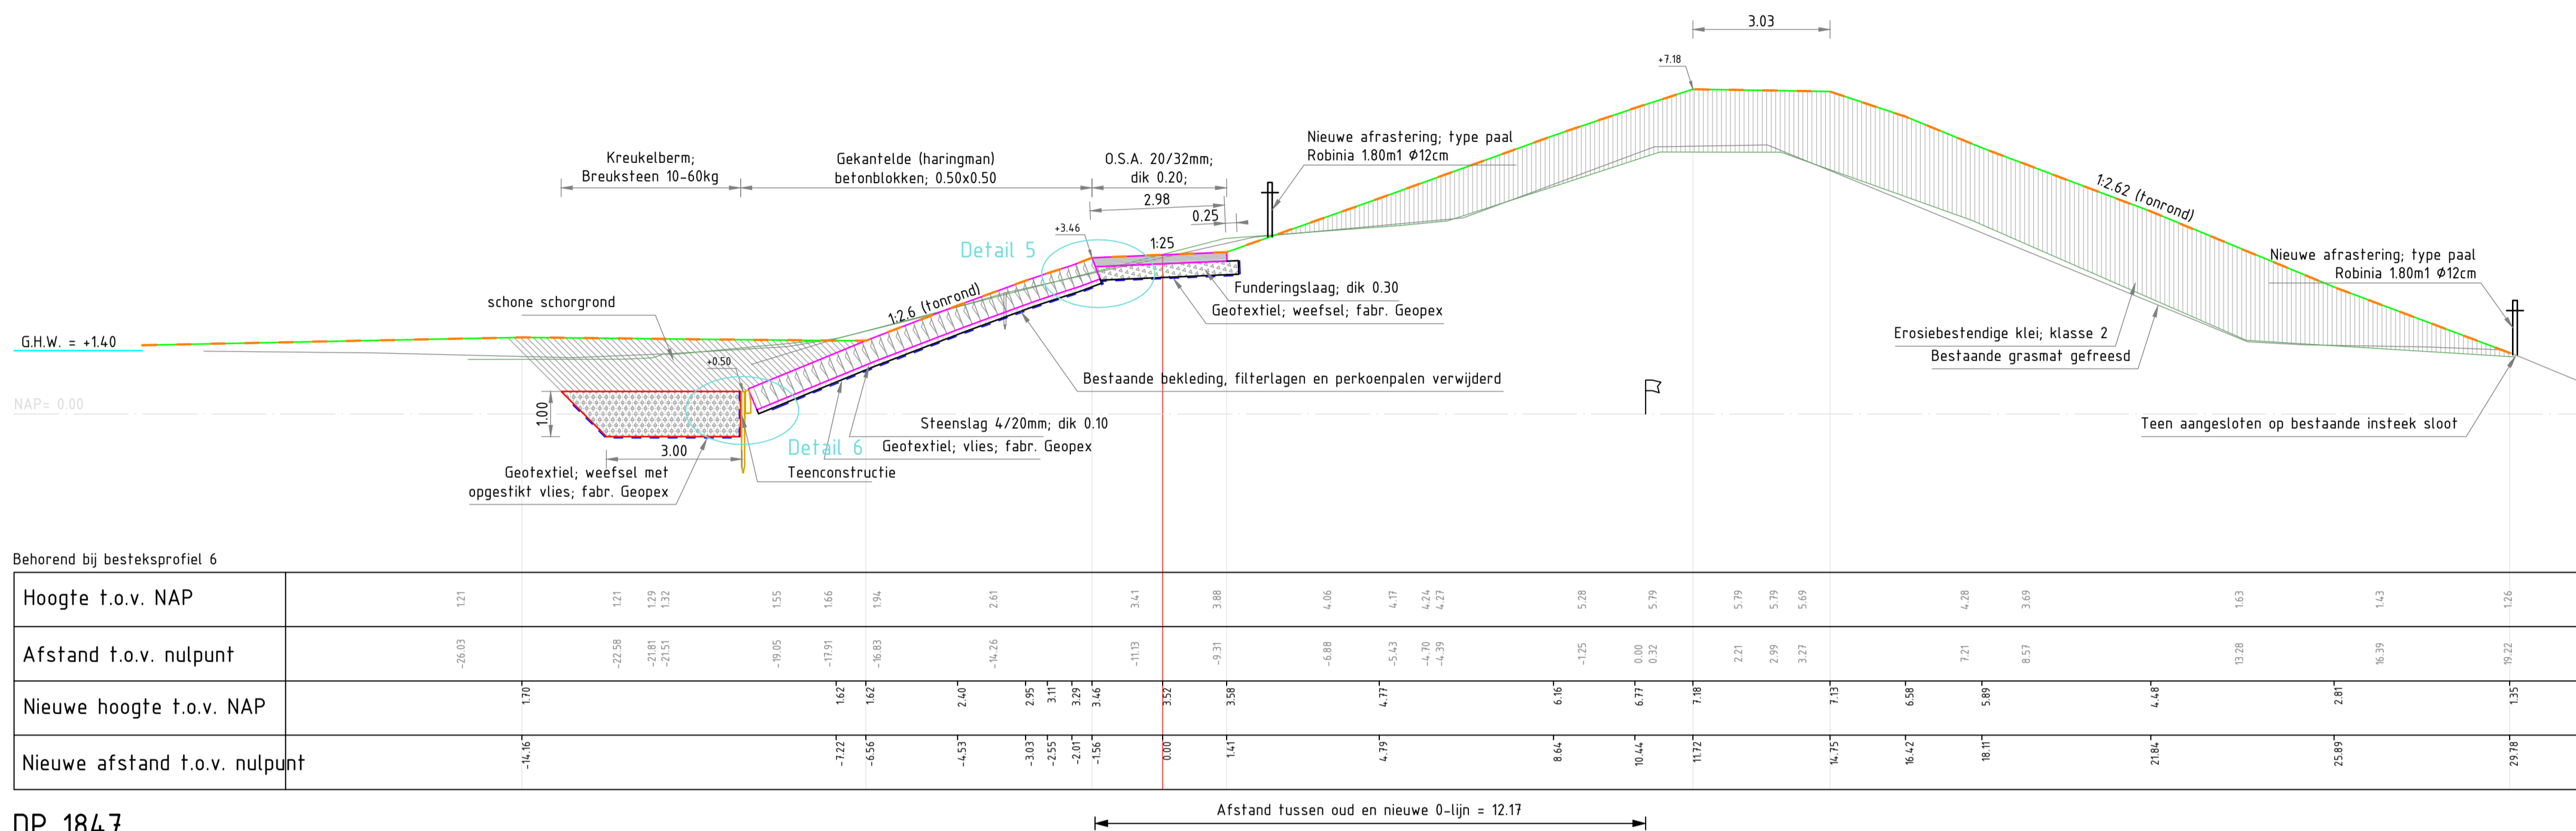

Behorend bij besteksprofiel 6



DP 1847
schaal 1:100

Afstand tussen oud en nieuwe 0-lijn = 12.17

VERKLARING

- Inmeting nieuw profiel d.d. 24-10-2013
- Inmeting bestaand profiel d.d. 13-11-2012
- Inmeting bestaand PBZ
- Geotextiel; weefsel; fabr. Geopex
- Geotextiel; vlies; fabr. Geopex
- Steenslag met Geotextiel; vlies; fabr. Geopex
- Betonzuilen
- Gekantelde haringmanblokken
- Vilvoordse
- Haringmanblokken
- Diaboolblokken
- Doornikse
- Basalt
- Gepentreeerde breuksteen
- Erosiebestendige klei; klasse 2
- Schorghrond
- Aangevuld
- Kreukelberm
- Waterremmende onderlaag
- Mijnssteen
- Funderingslaag

Voor situatie zie tekening 8122310-T-100_103
Voor details zie tekening 8122310-T-303

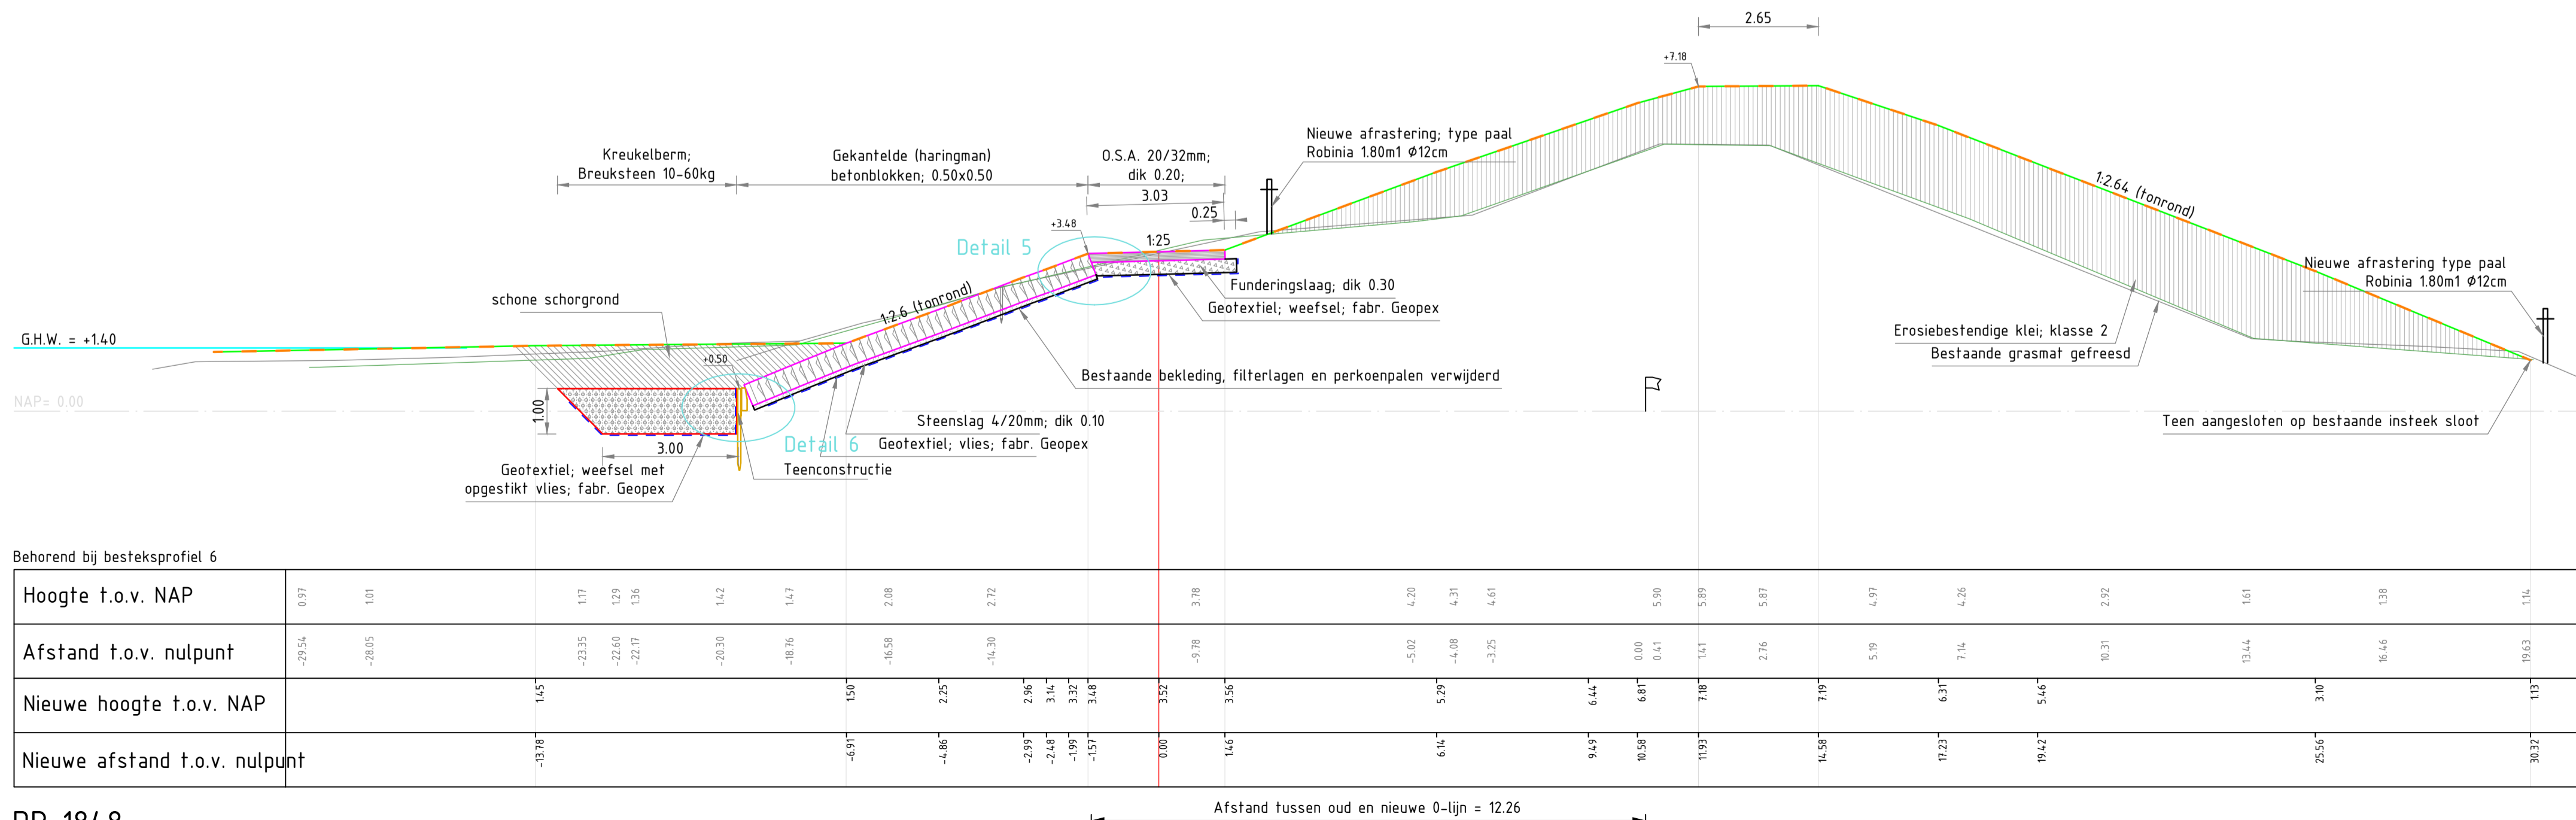


Behorend bij besteksprofiel 6


DP 1848
schaal 1:100

Afstand tussen oud en nieuwe 0-lijn = 12.26

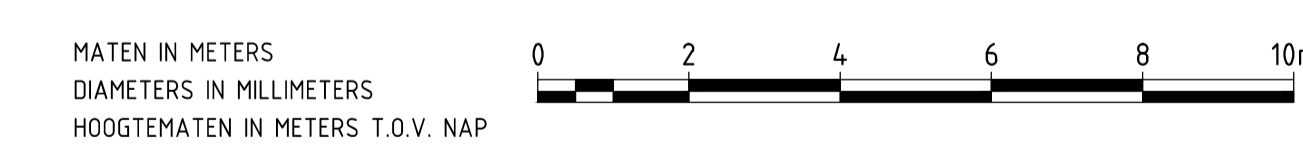

nr.	omschrijving wijziging	datum	peraf
2	Verwerken opmerkingen revisietekeningen, verslagnr. NB.P28 d.d. 10-01-2014	18-02-2014	
1	Revisie, eerste uitgave	20-11-2013	

.XREF\Logo RWS.PNG afdeling WVI


Project Zeeweringen

Nieuw Noord-Bevelandpolder

Onderdeel
Profiel t.p.v. dp1847 en dp1848

Zaaknr.
31052565

getekend	K. van Overbeek	d.d.	18-02-2014	schaal	1 : 100
gecontroleerd		d.d.		in 21 bladen, blad nr. 8	
accord		d.d.			
gewijzigd				A1 ZLRW-2013-01302	

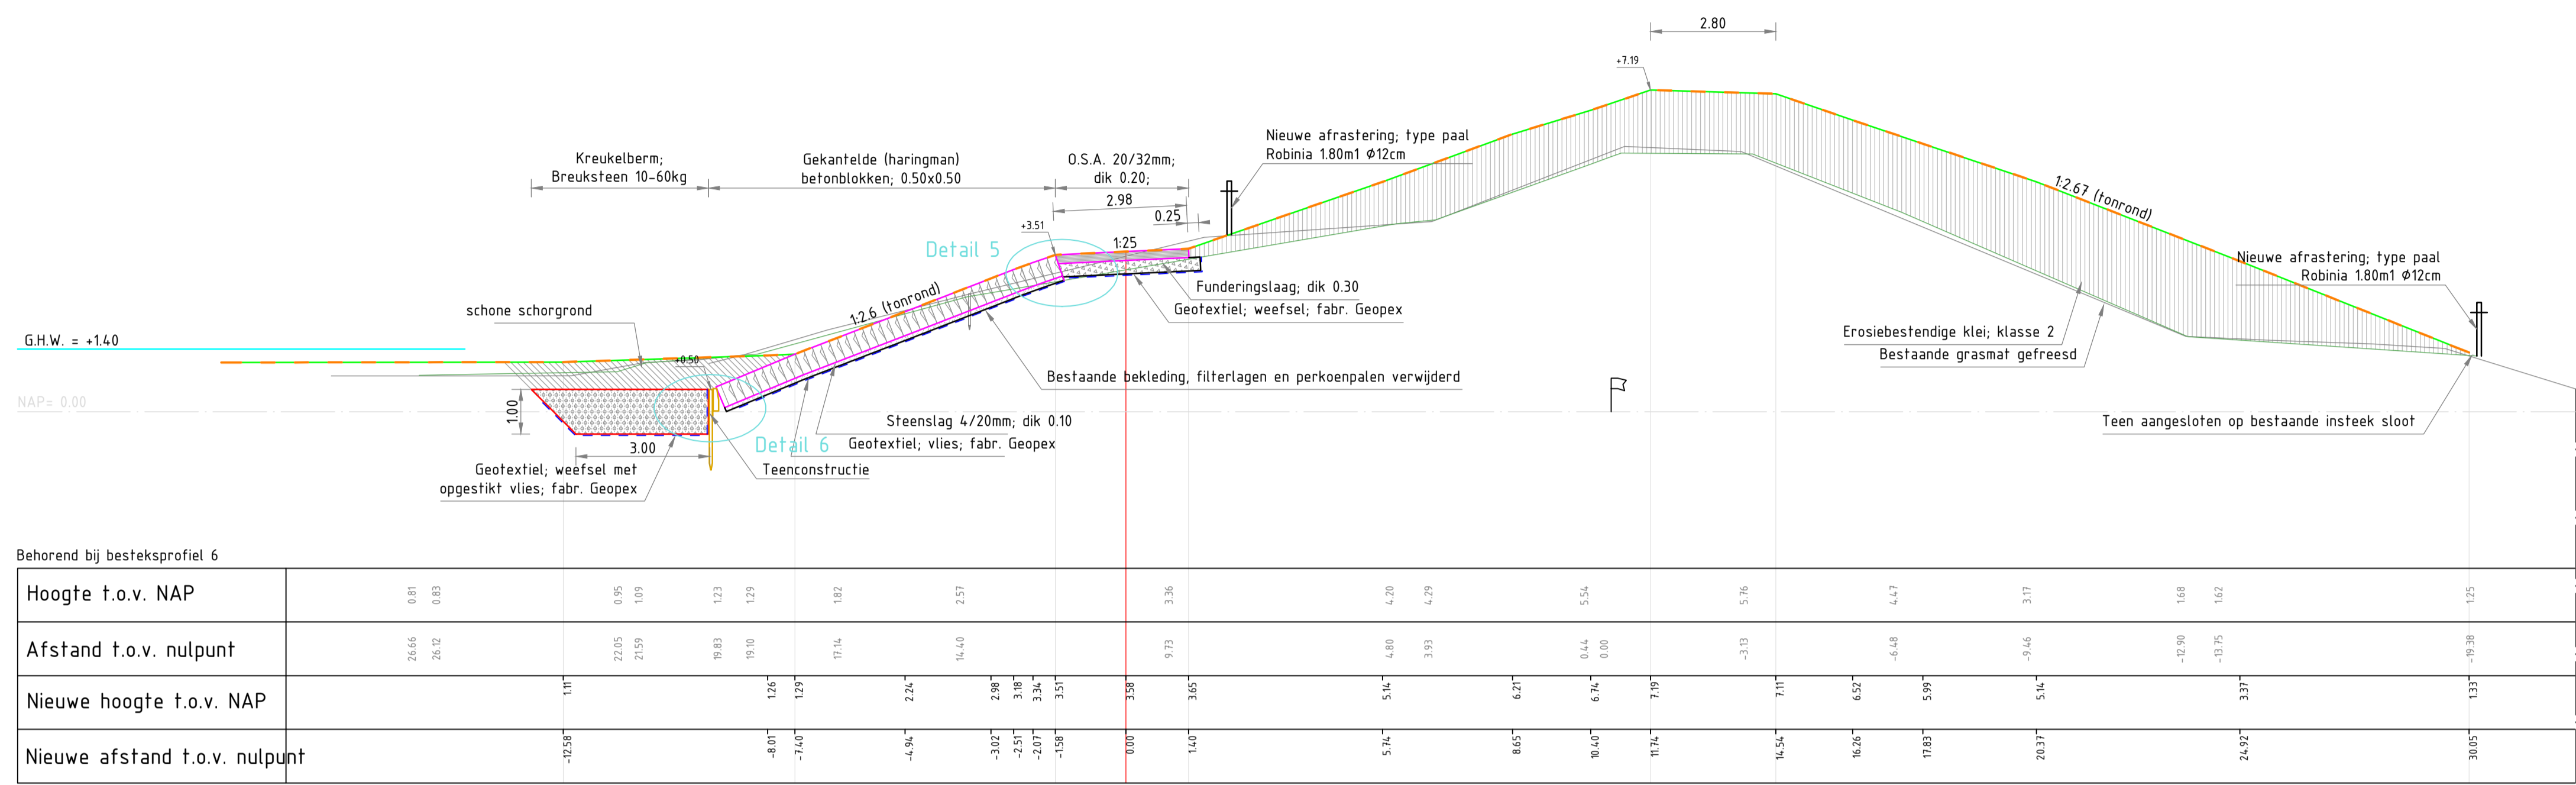


DP 1849
schaal 1:100


VERKLARING

- Inmeting nieuw profiel d.d. 24-10-2013
- Inmeting bestaand profiel d.d. 13-11-2012
- Inmeting bestaand PBZ
- Geotextiel; weefsel; fabr. Geopex
- Geotextiel; vlies; fabr. Geopex
- Steenslag met Geotextiel; vlies; fabr. Geopex
- Betonzoulen
- Gekantelde haringmanblokken
- Vilvoordse
- Haringmanblokken
- Diabooblokken
- Doornikse
- Basalt
- Gepenetreerde breuksteen
- Erosiebestendige klei; klasse 2
- Schorchgrond
- Aangevuld
- Kreukelberm
- Waterremmende onderlaag
- Mijnsteen
- Funderingslaag

Voor situatie zie tekening 8122310-T-100_103
Voor details zie tekening 8122310-T-303

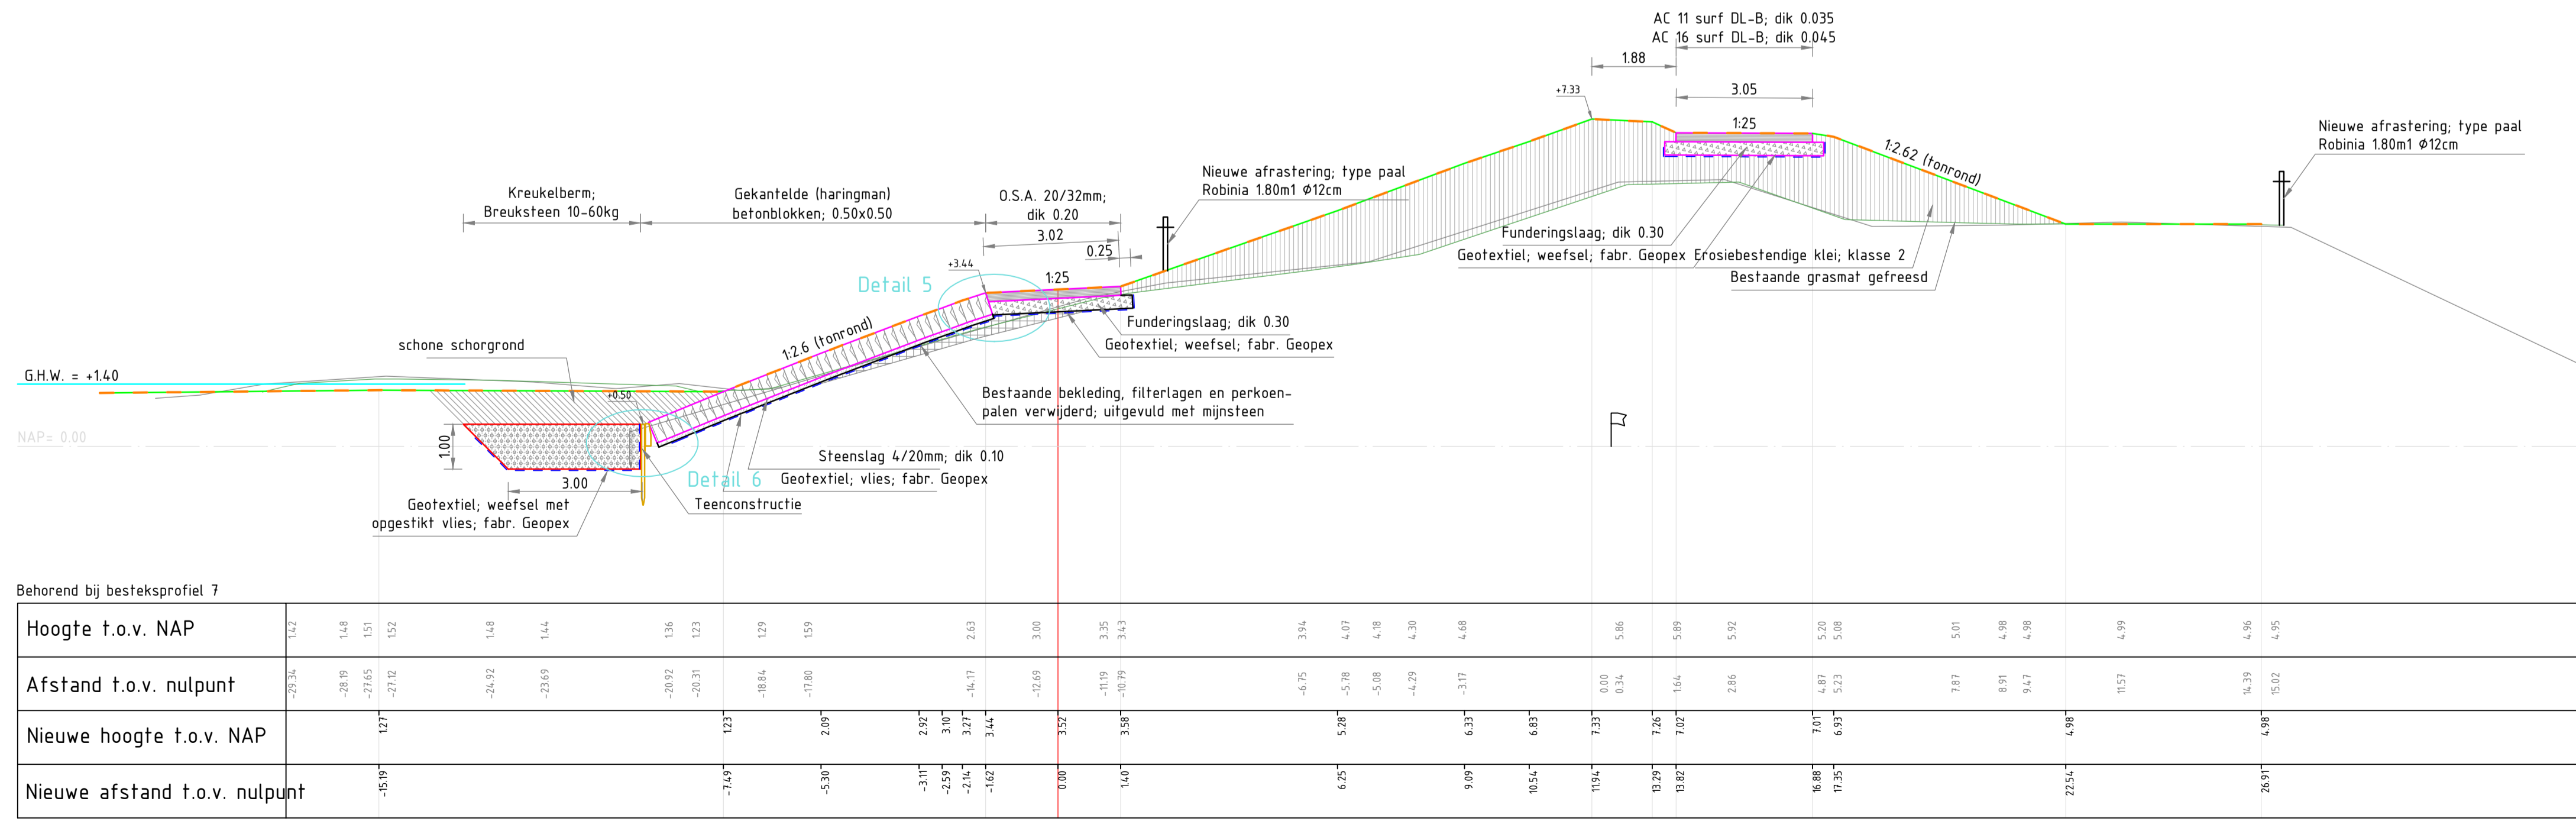

DP 1850
schaal 1:100

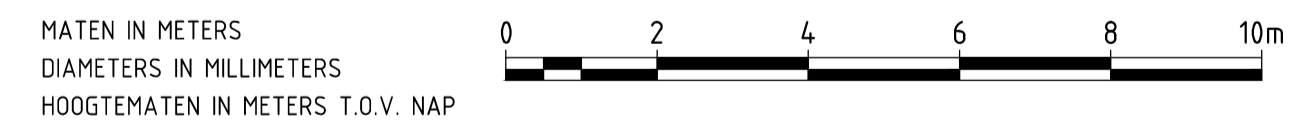

nr.	omschrijving wijziging	datum	peraf
2	Verwerken opmerkingen revisietekeningen, verslagnr. NB.P28 d.d. 10-01-2014	18-02-2014	
1	Revisie, eerste uitgave	20-11-2013	

.XREF\logo RWS.PNG

afdeling WVI


Project Zeeweringen

Nieuw Noord-Bevelandpolder


Onderdeel
Profiel t.p.v. dp1849 en dp1850

Zaaknr.
31052565

getekend	K. van Overbeek	d.d.	18-02-2014	schaal 1 : 100
gecontroleerd		d.d.		
accord		d.d.		
gewijzigd				in 21 bladen, blad nr. 9
				A1
				ZLRW-2013-01302

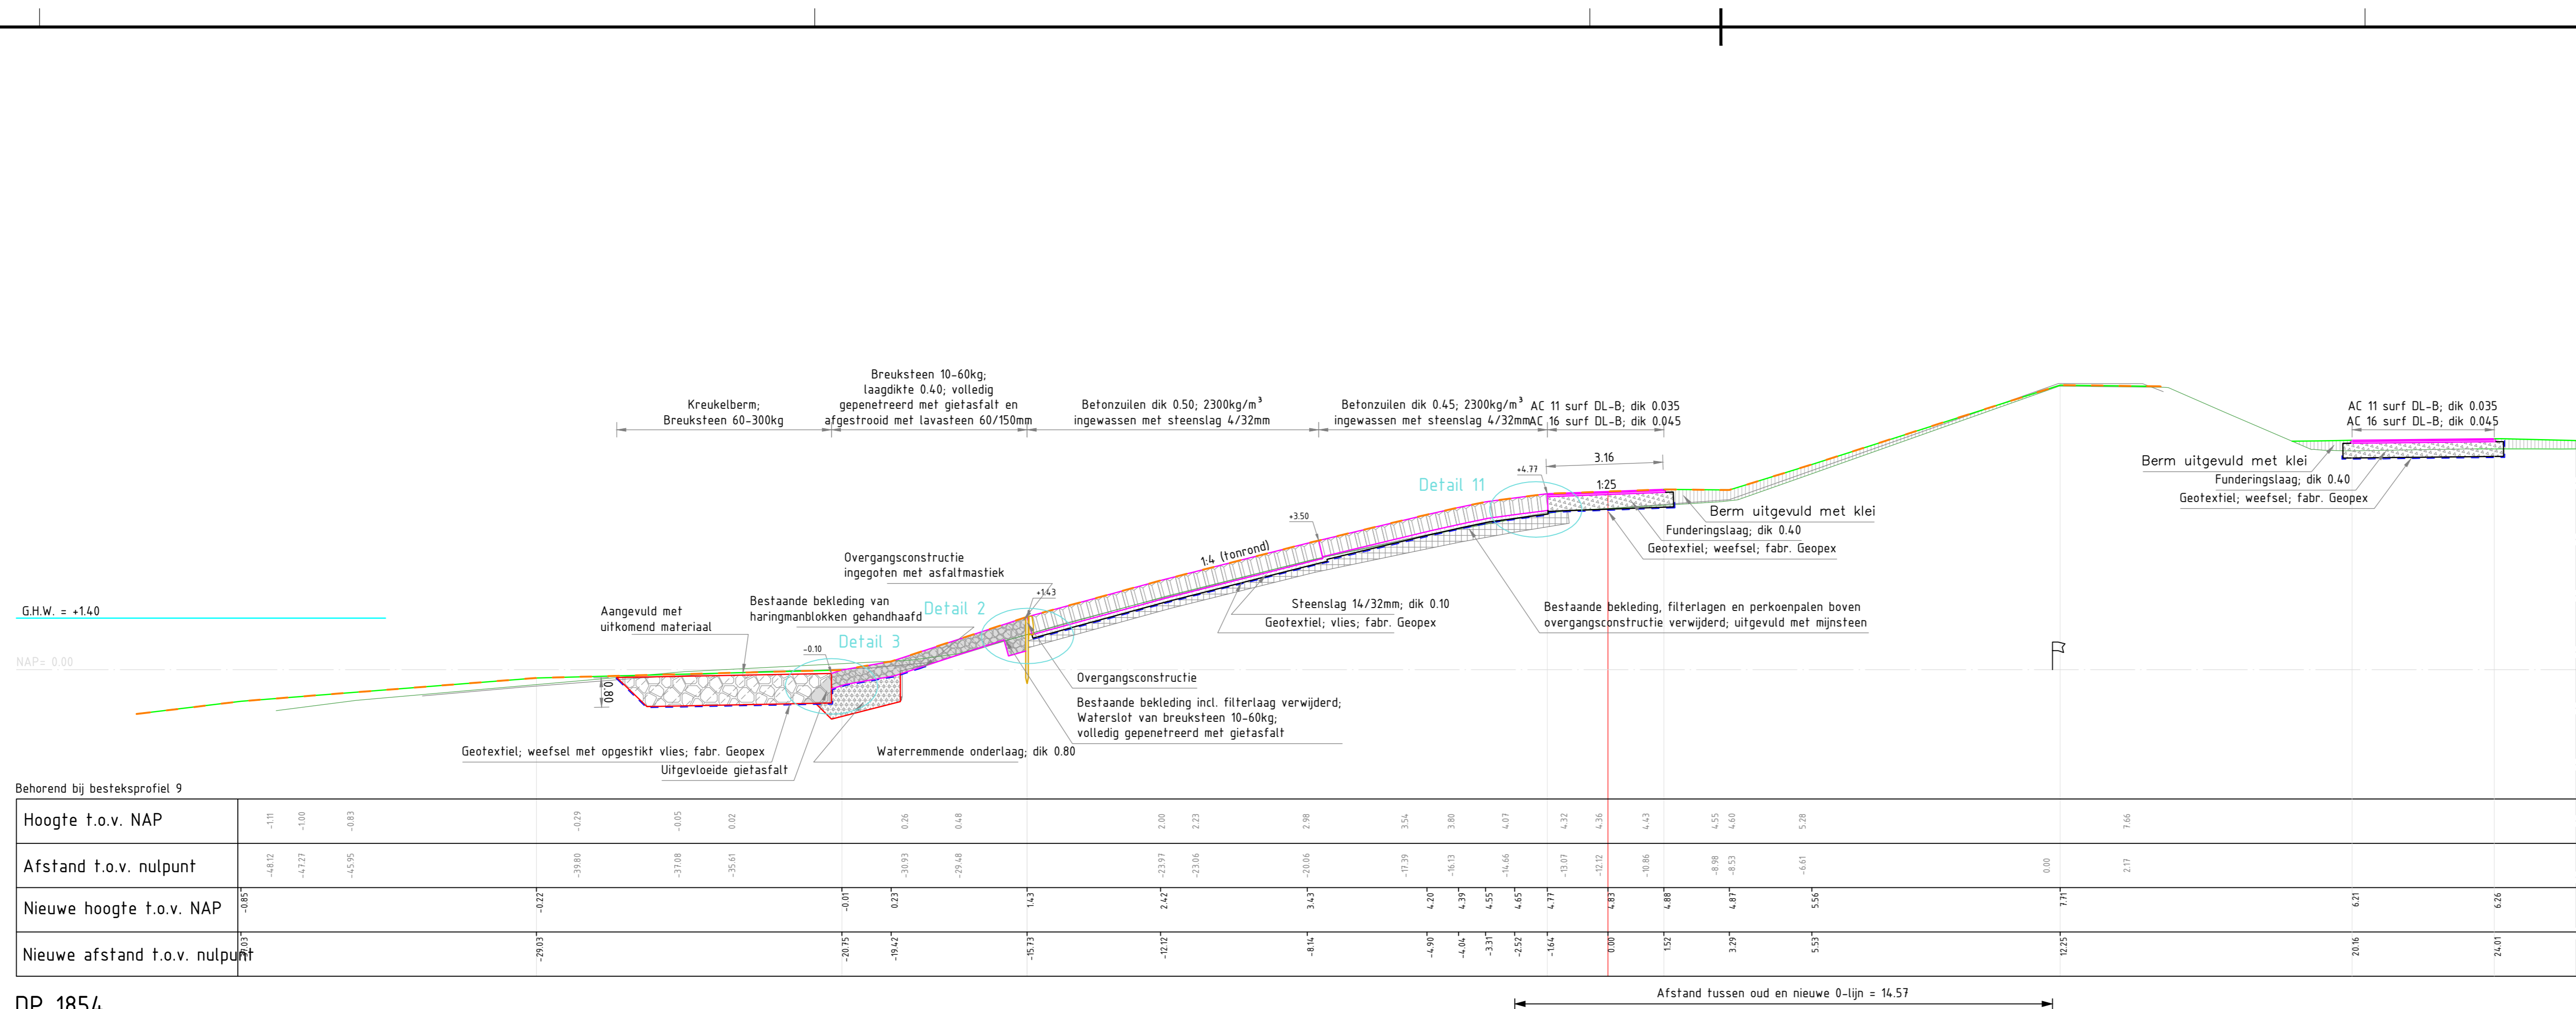

DP 1854
schaal 1:100

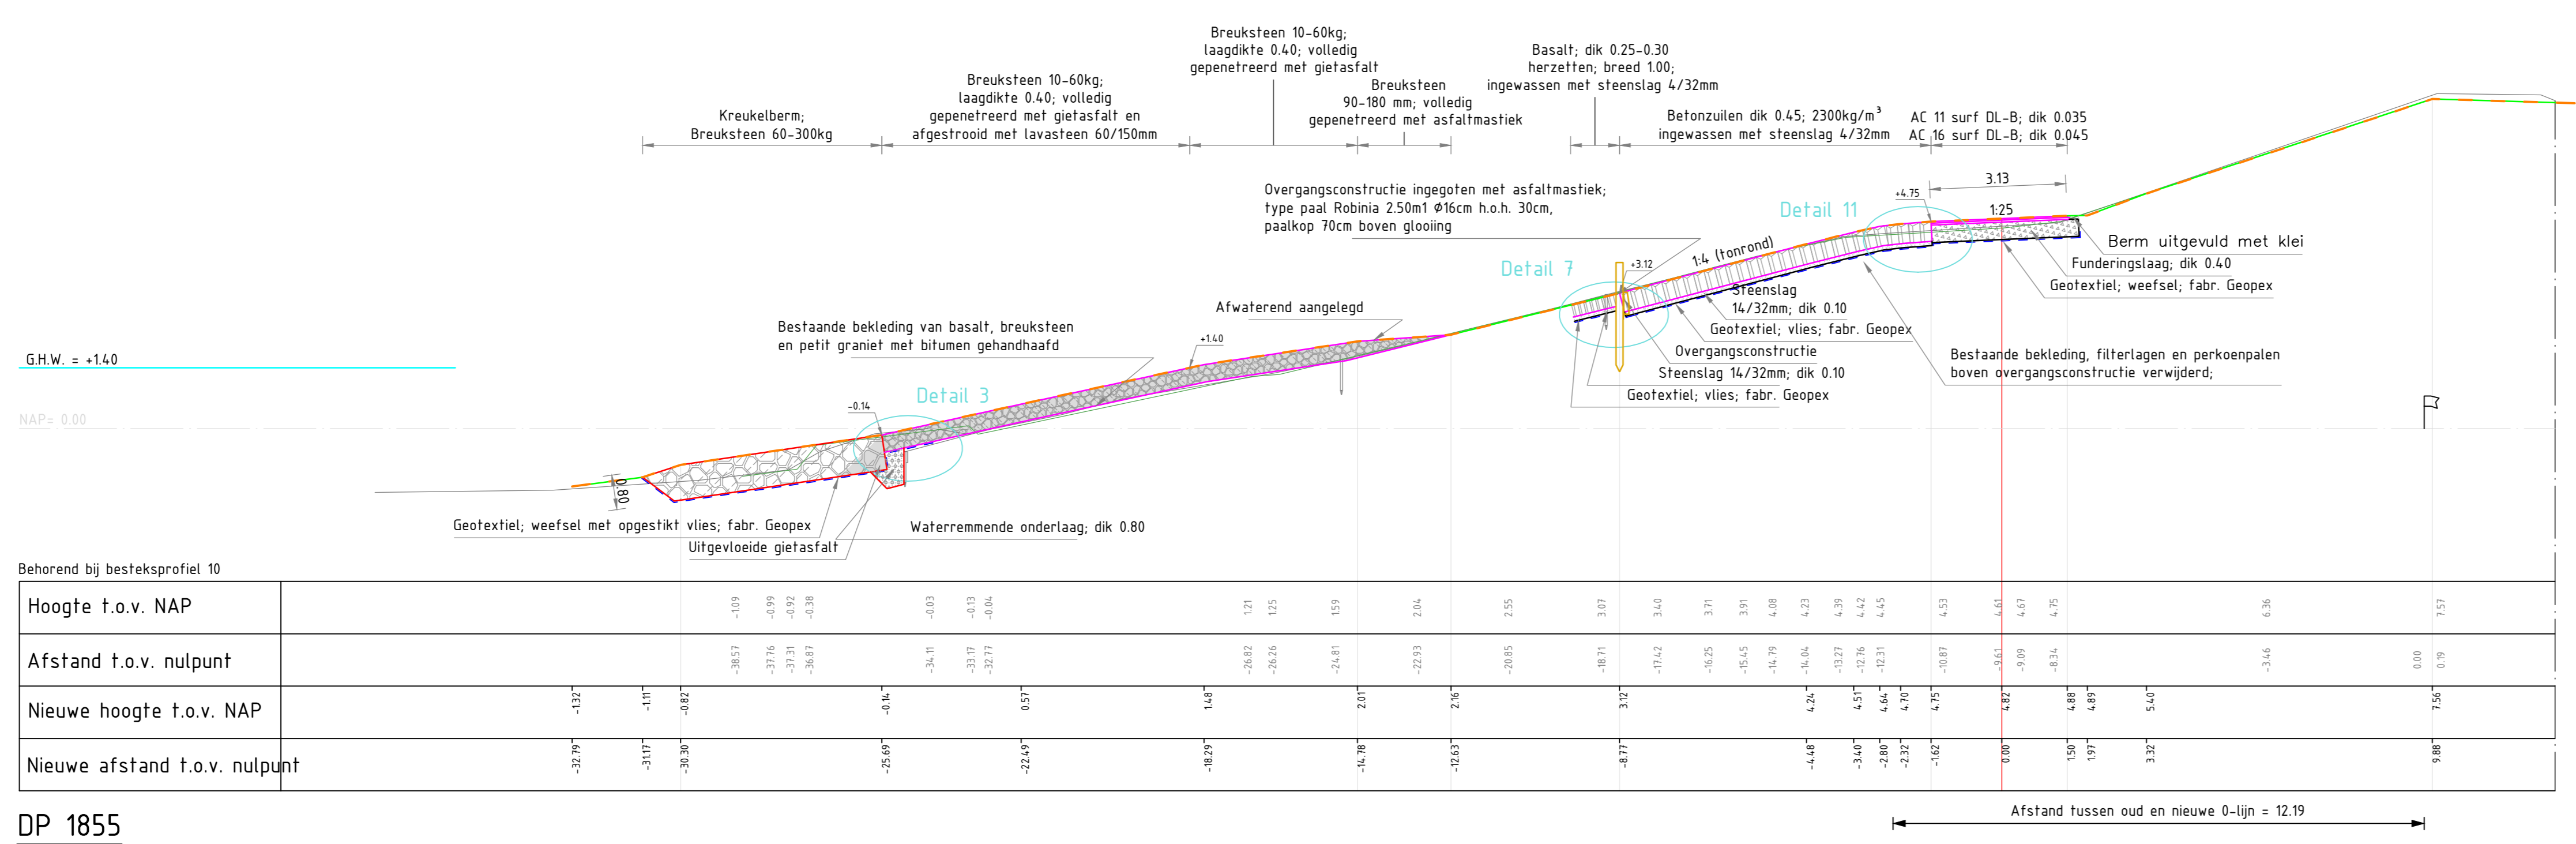


DP 1855
schaal 1:100

VERKLARING

- Inmeting nieuw profiel d.d. 24-10-2013
- Inmeting bestaand profiel d.d. 13-11-2012
- Inmeting bestaand PBZ
- Geotextiel, weefsel, Fabr. Geopex
- Geotextiel, vlies, Fabr. Geopex
- Steenslag met Geotextiel, vlies, Fabr. Geopex
- Betonzulen
- Gekanteelde haringmanblokken
- Viltvoerde
- Haringmanblokken
- Diabolblokken
- Doornikse
- Basalt
- Gepaneerde breuksteen
- Erosiebestendige klei, Klasse 2
- Schorgrond
- Aangevuld
- Kruelberm
- Waterremmende onderlaag
- Mijnssteen
- Funderingslaag

Voor situatie zie tekening 8122190-1-100_103
Voor details zie tekening 8122190-1-303

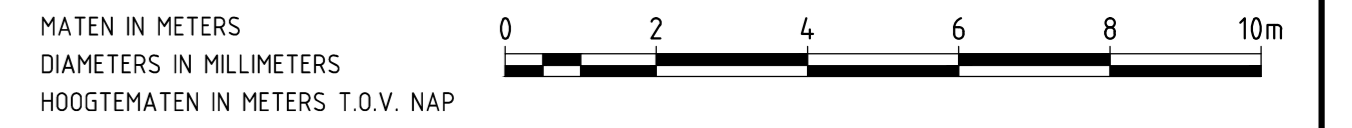


nr	omschrijving wijziging	datum	status
2	Verwerken opmerkingen revisietekeningen, verslag nr. NB.P28 d.d. 10-01-2014	10-02-2014	
1	Revisie, eerste uitgave	20-11-2013	

KREPEP/Plugs RVS/PNG		afdeling WVI	
Project Zeeweringen Nieuw Noord-Bevelandpolder			Zaaknr. 31052565
Onderdeel Profiel t.p.v. dp1854 en dp1855			
getekend	K. van Overbeek	d.d.	18-02-2014
gecontroleerd		d.d.	
afgekeurd		d.d.	
gevoegd			
		in	21 bladen, blad nr. 12
		A0A1 ZLRW-2013-01302	

VERKLARING

- Inmeting nieuw profiel d.d. 24-10-2013
- Inmeting bestaand profiel d.d. 13-11-2012
- Inmeting bestaand PBZ
- Geotextiel; weefsel; fabr. Geopex
- Geotextiel; vlies; fabr. Geopex
- Steenslag met Geotextiel; vlies; fabr. Geopex
- Betonzoulen
- Gekantelde haringmanblokken
- Vilvoordse
- Haringmanblokken
- Diaboolblokken
- Doornikse
- Basalt
- Gepenetreerde breuksteen
- Erosiebestendige klei; klasse 2
- Schorgrond
- Aangevuld
- Kreukelberm
- Waterremmende onderlaag
- Mijnssteen
- Funderingslaag


Voor situatie zie tekening 8122310-T-100_103
 Voor details zie tekening 8122310-T-303

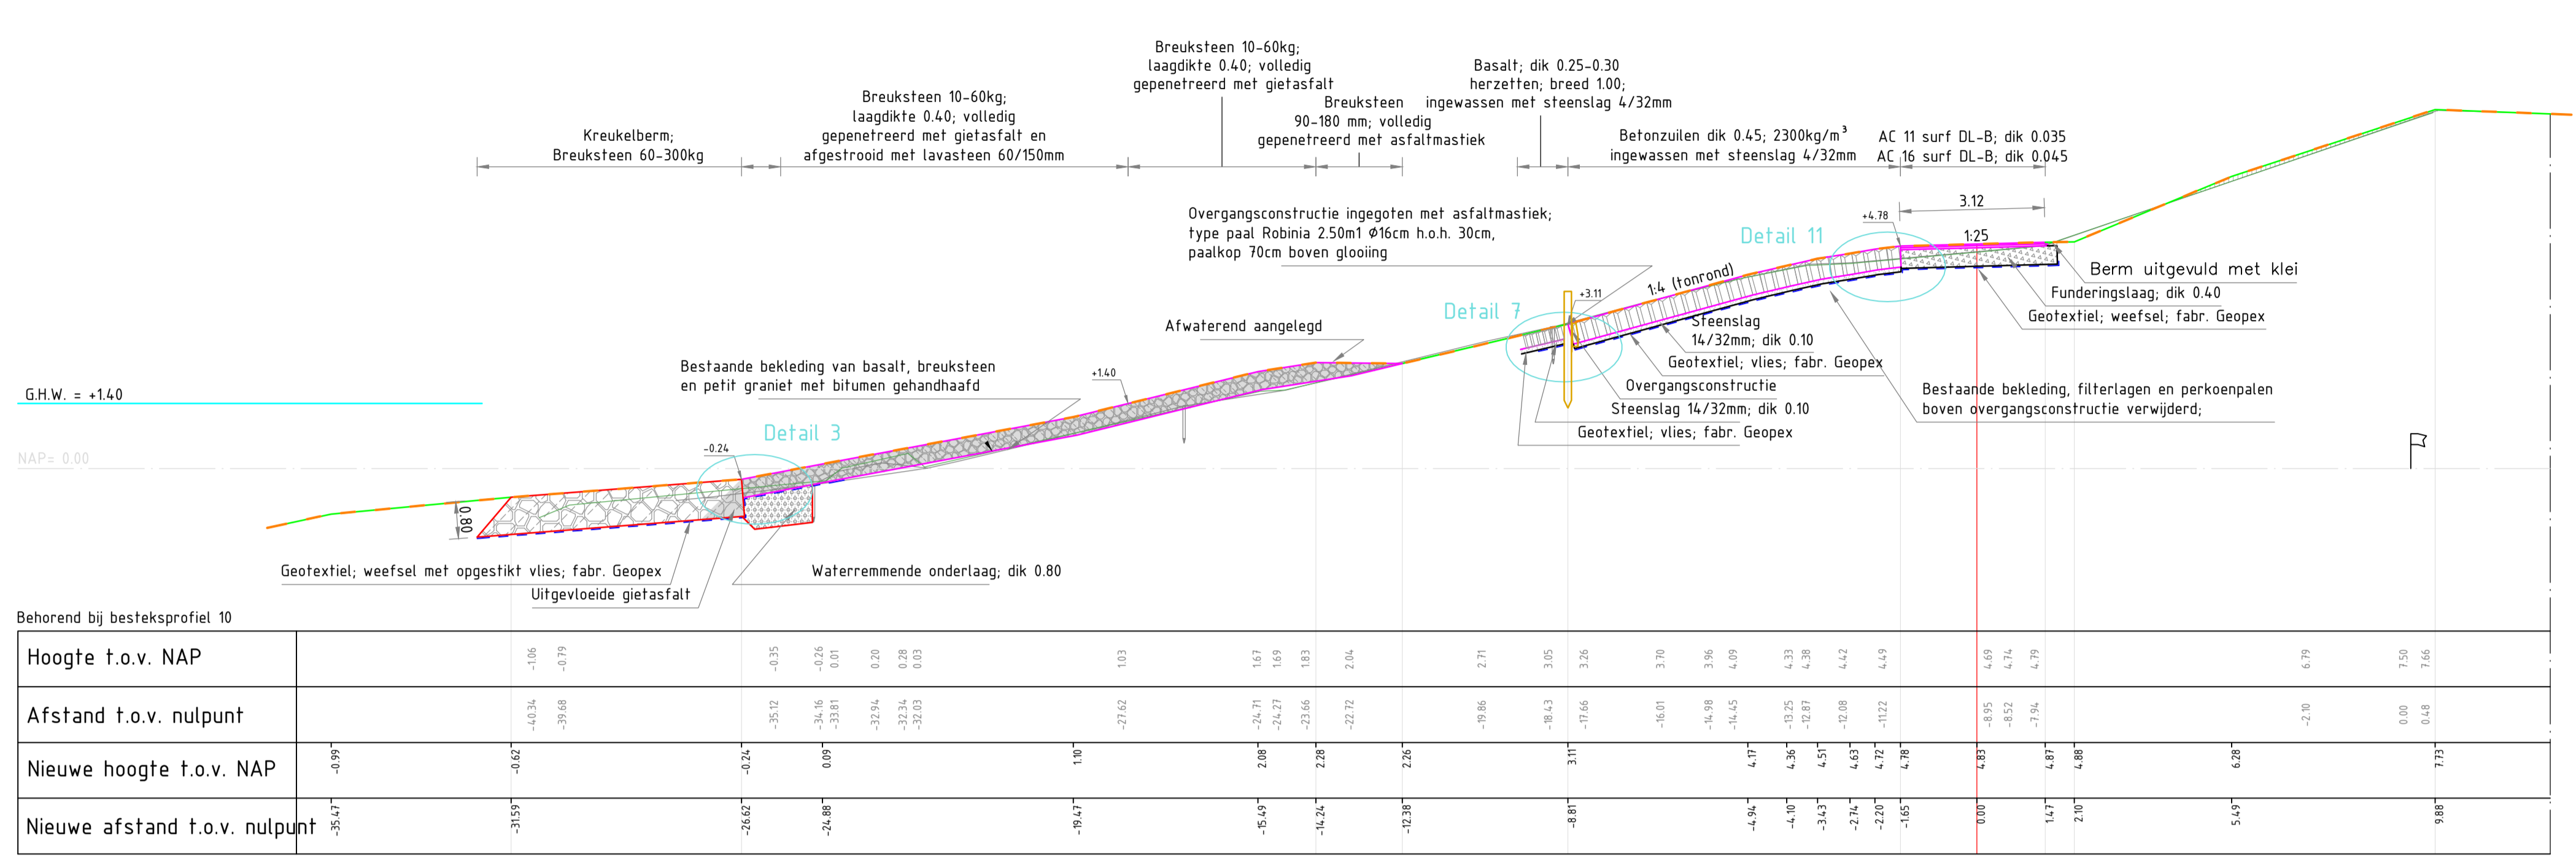


DP 1856
 schaal 1:100


Afstand tussen oud en nieuwe 0-lijn = 11.85

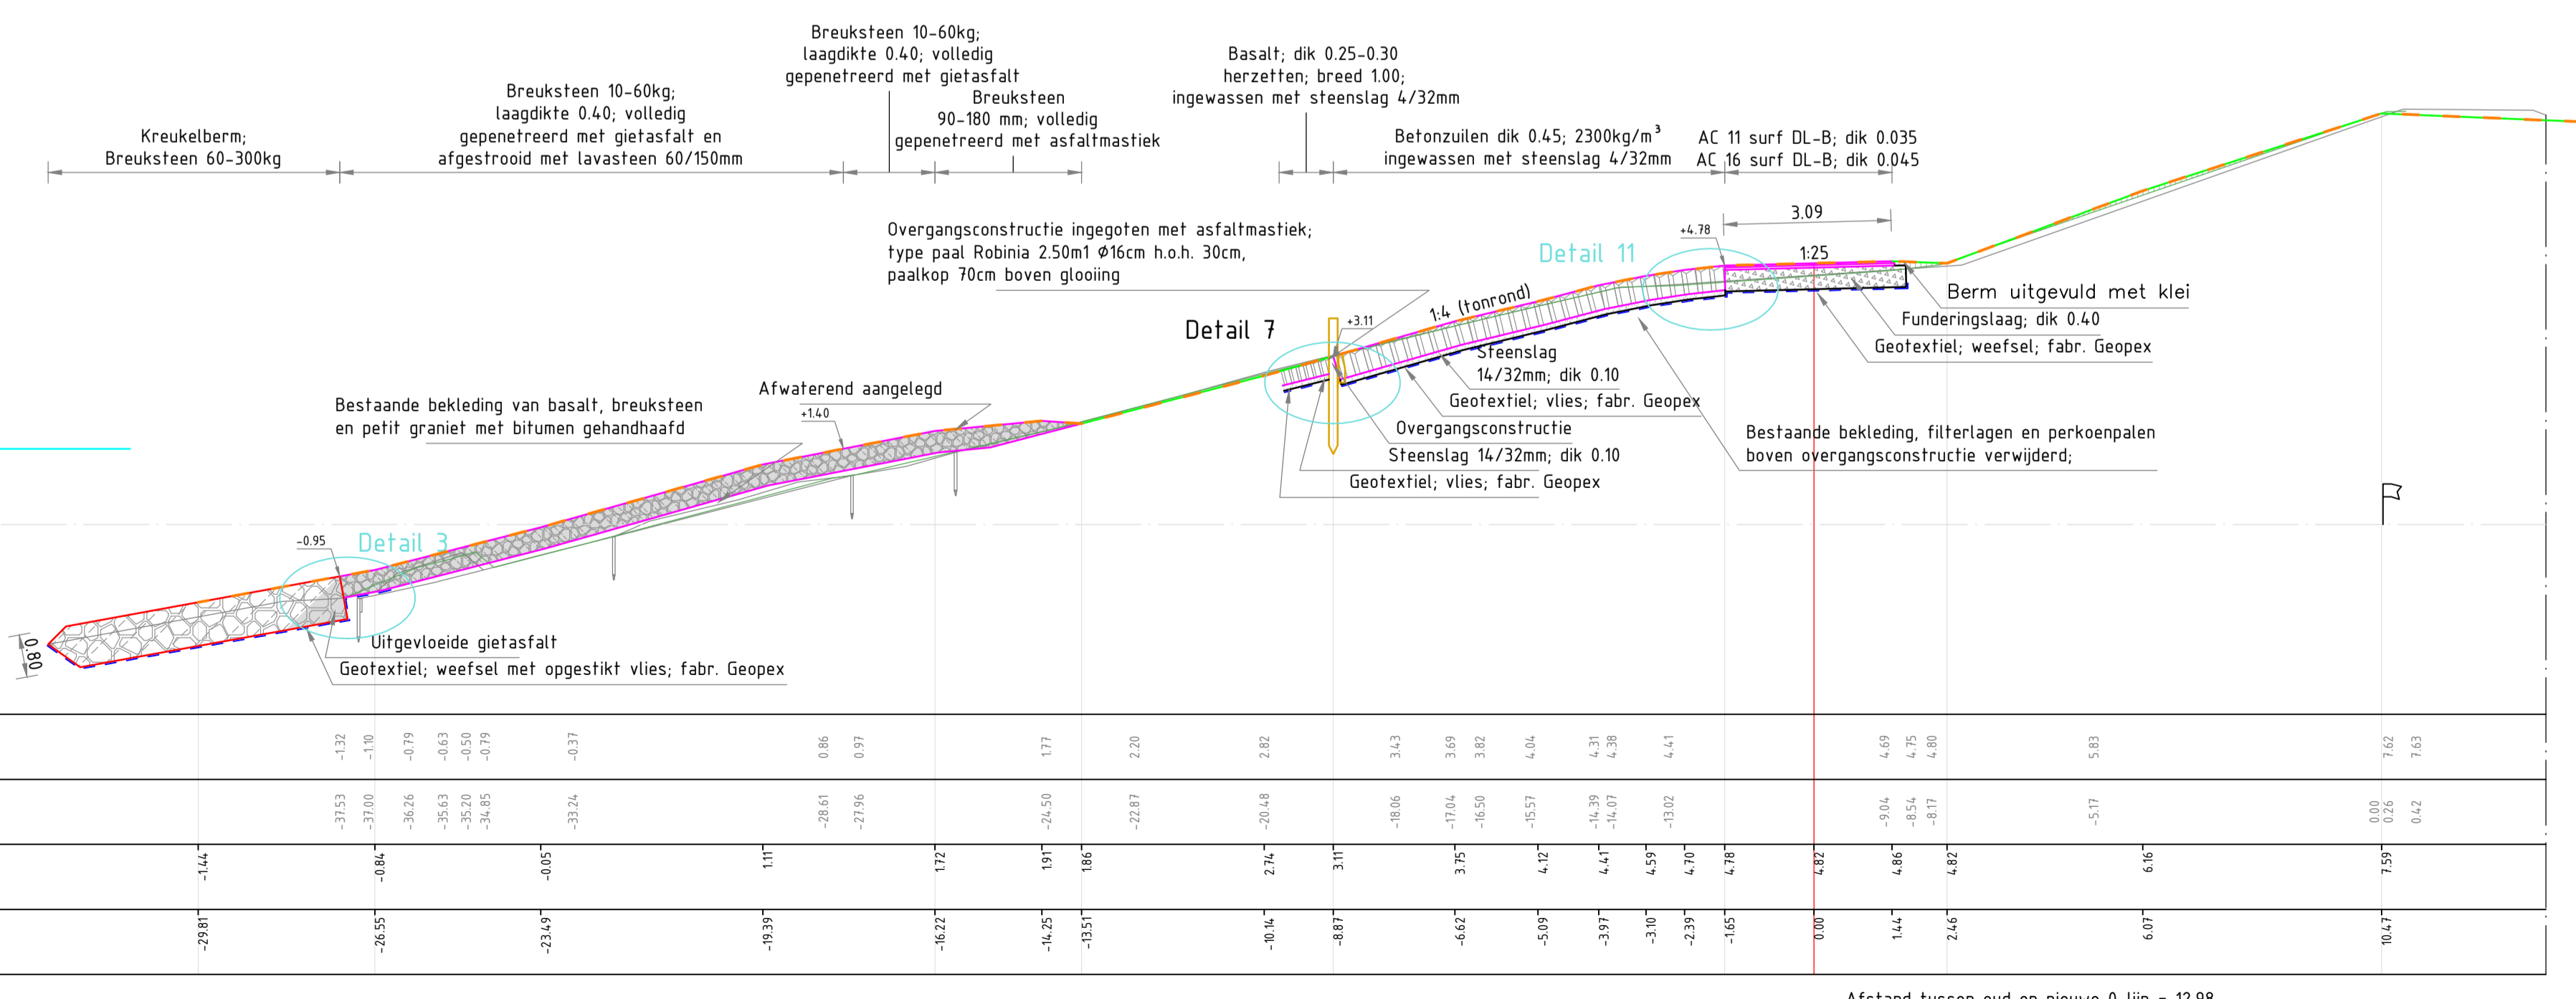


DP 1857
 schaal 1:100

Afstand tussen oud en nieuwe 0-lijn = 12.98

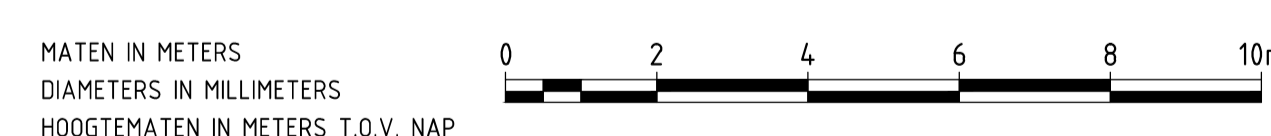

nr.	omschrijving wijziging	datum	paraaf
2	Verwerken opmerkingen revisietekeningen, verslagnr. NB.P28 d.d. 10-01-2014	18-02-2014	
1	Revisie, eerste uitgave	20-11-2013	

.XREF\Logo RWS.PNG afdeling WVI


Project Zeeweringen

Nieuw Noord-Bevelandpolder

Onderdeel
 Profiel t.p.v. dp1856 en dp1857

Zaaknr.
 31052565

getekend	K. van Overbeek	d.d. 18-02-2014	schaal 1 : 100
gecontroleerd		d.d.	
accord		d.d.	in 21 bladen, blad nr. 13
gewijzigd			A1 ZLRW-2013-01302

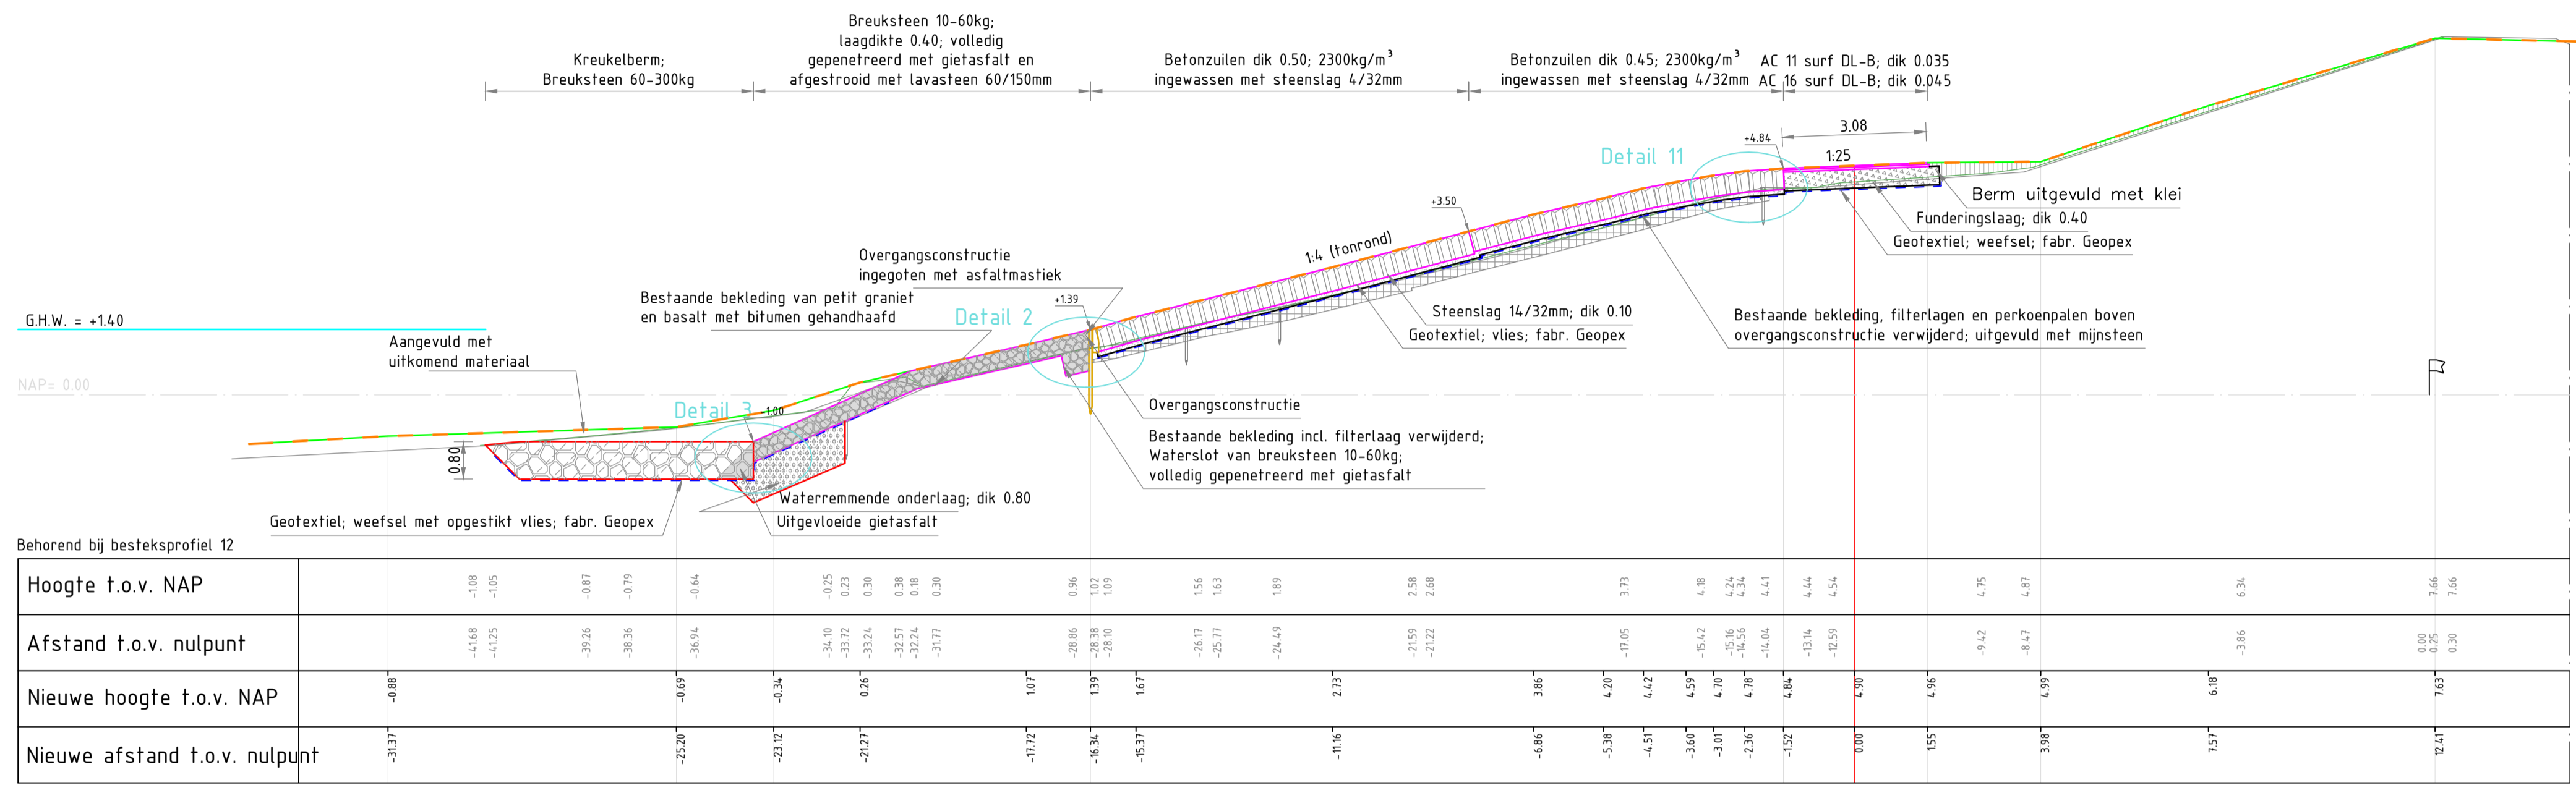


Behorend bij besteksprofiel 12																											

DP 1859
schaal 1:100

VERKLARING


- Inmeting nieuw profiel d.d. 24-10-2013
- Inmeting bestaand profiel d.d. 13-11-2012
- Inmeting bestaand PBZ
- Geotextiel; weefsel; fabr. Geopex
- Geotextiel; vlies; fabr. Geopex
- Steenslag met Geotextiel; vlies; fabr. Geopex
- Betonzulen
- Gekantelde haringmanblokken
- Vilvoordse
- Haringmanblokken
- Diaboolblokken
- Doornikse
- Basalt
- Gepeneerde breuksteen
- Erosiebestendige klei; klasse 2
- Schorgrond
- Aangevuld
- Kreukelberm
- Waterremmende onderlaag
- Mijnsteen
- Funderingslaag

Voor situatie zie tekening 8122310-T-100_103
Voor details zie tekening 8122310-T-303

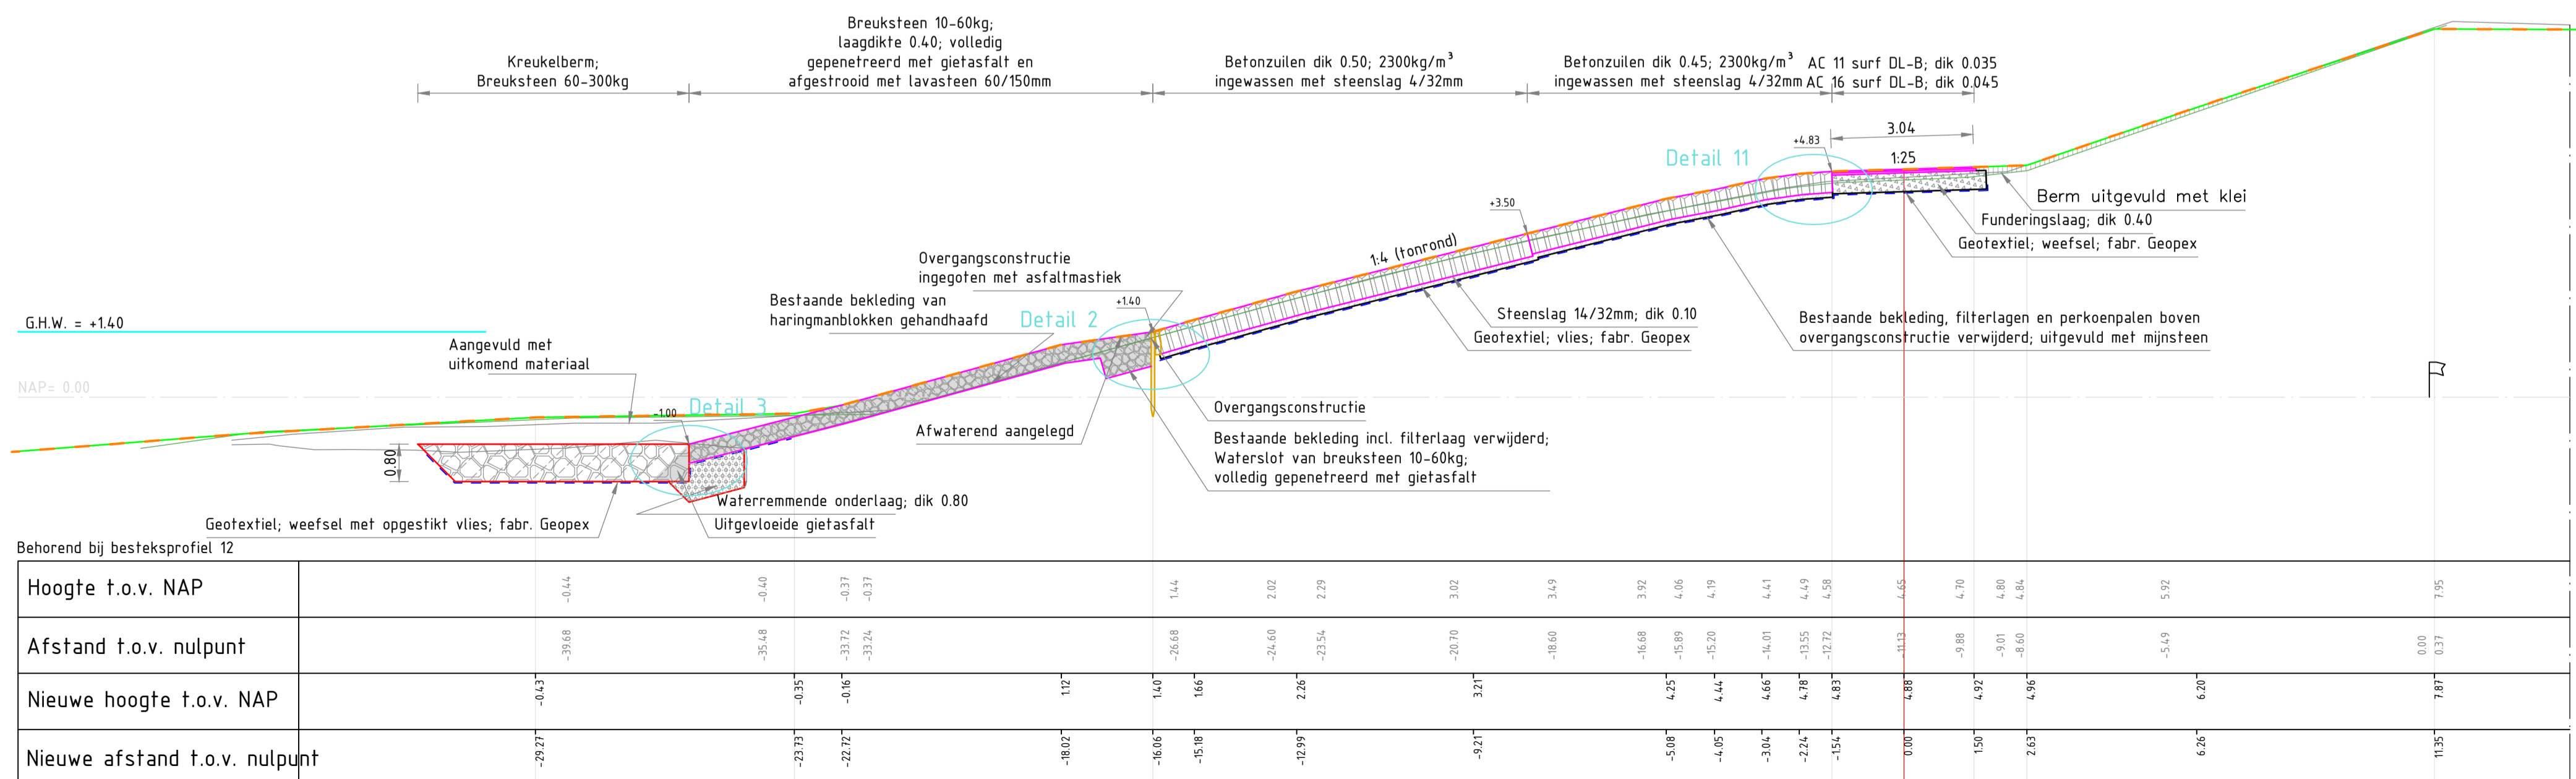

Behorend bij besteksprofiel 12																											
Hoogte t.o.v. NAP				-0.44	-0.40	-0.37	-0.37	1.14	2.02	2.29	3.02	3.19	3.92	4.06	4.19	4.41	4.49	4.58	4.65	4.70	4.80	4.84	5.92	7.95			
Afstand t.o.v. nulpunt				-39.68	-35.48	-33.72	-33.24	-26.68	-24.60	-23.54	-20.70	-18.60	-16.68	-15.89	-15.20	-14.21	-13.55	-12.72	-11.13	-8.88	-8.01	-8.00	-5.49	0.00	0.00	0.00	

DP 1860
schaal 1:100

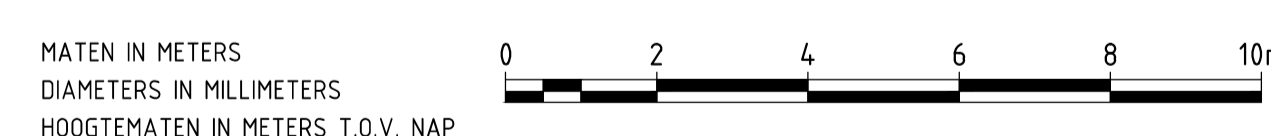

nr.	omschrijving wijziging	datum	persaaf
2	Verwerken opmerkingen revisietekeningen, verslagnr. NB.P28 d.d. 10-01-2014	18-02-2014	
1	Revisie, eerste uitgave	20-11-2013	

.XREF\Logo RWS.PNG

afdeling WVI


Project Zeeweringen

Nieuw Noord-Bevelandpolder

Onderdeel
Profiel t.p.v. dp1859 en dp1860

Zaaknr.
31052565

getekend	K. van Overbeek	d.d.	18-02-2014	schaal 1 : 100
gecontroleerd		d.d.		
accord		d.d.		in 21 bladen, blad nr. 15
gewijzigd				A1 ZLRW-2013-01302

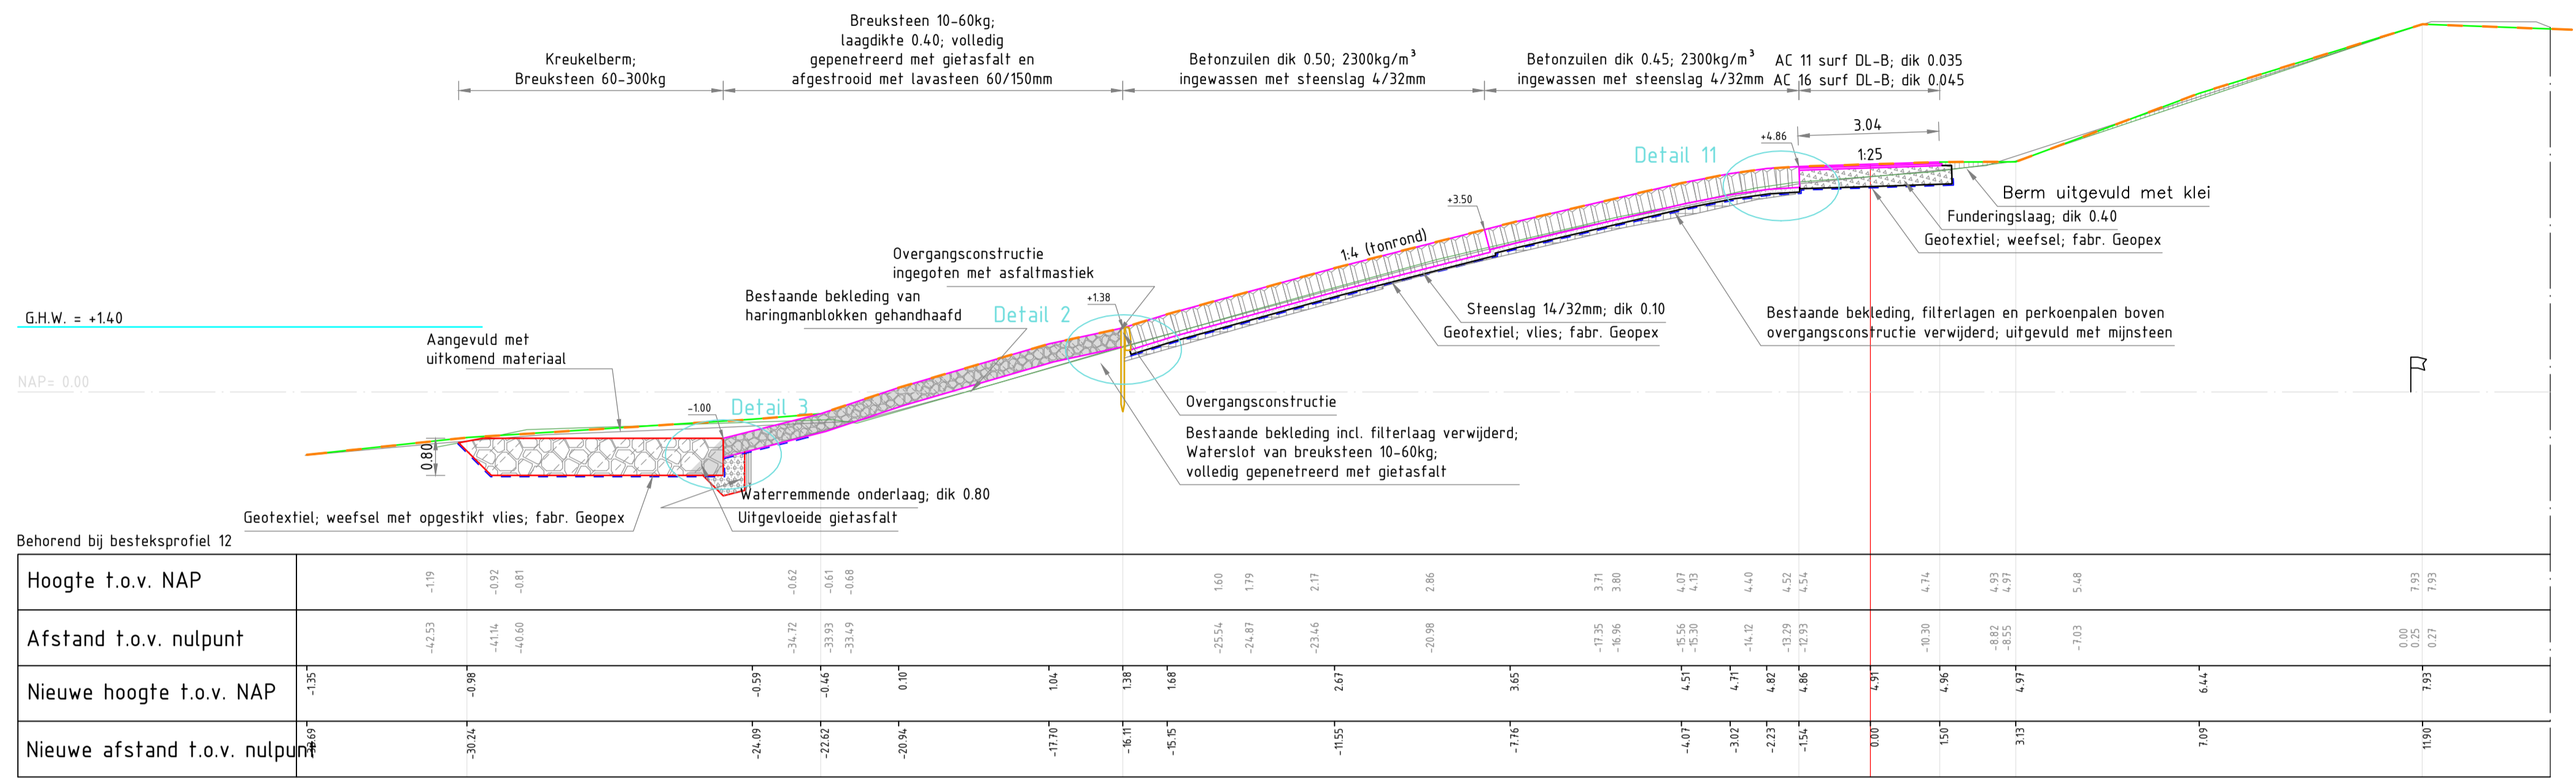

Behorend bij besteksprofiel 12



Afstand tussen oud en nieuwe 0-lijn = 14.14

DP 1861
schaal 1:100

VERKLARING

- Inmeting nieuw profiel d.d. 24-10-2013
- Inmeting bestaand profiel d.d. 13-11-2012
- Inmeting bestaand PBZ
- Geotextiel; weefsel; fabr. Geopex
- Geotextiel; vlies; fabr. Geopex
- Steenslag met Geotextiel; vlies; fabr. Geopex
- Betonzuilen
- Gekantelde haringmanblokken
- Vilvoordse
- Haringmanblokken
- Diaboolblokken
- Doornikse
- Basalt
- Gepenetreerde breuksteen
- Erosiebestendige klei; klasse 2
- Schorgrond
- Aangevuld
- Kreukelberm
- Waterremmende onderlaag
- Mijnsteen
- Funderingslaag

Voor situatie zie tekening 8122310-T-100_103
Voor details zie tekening 8122310-T-303

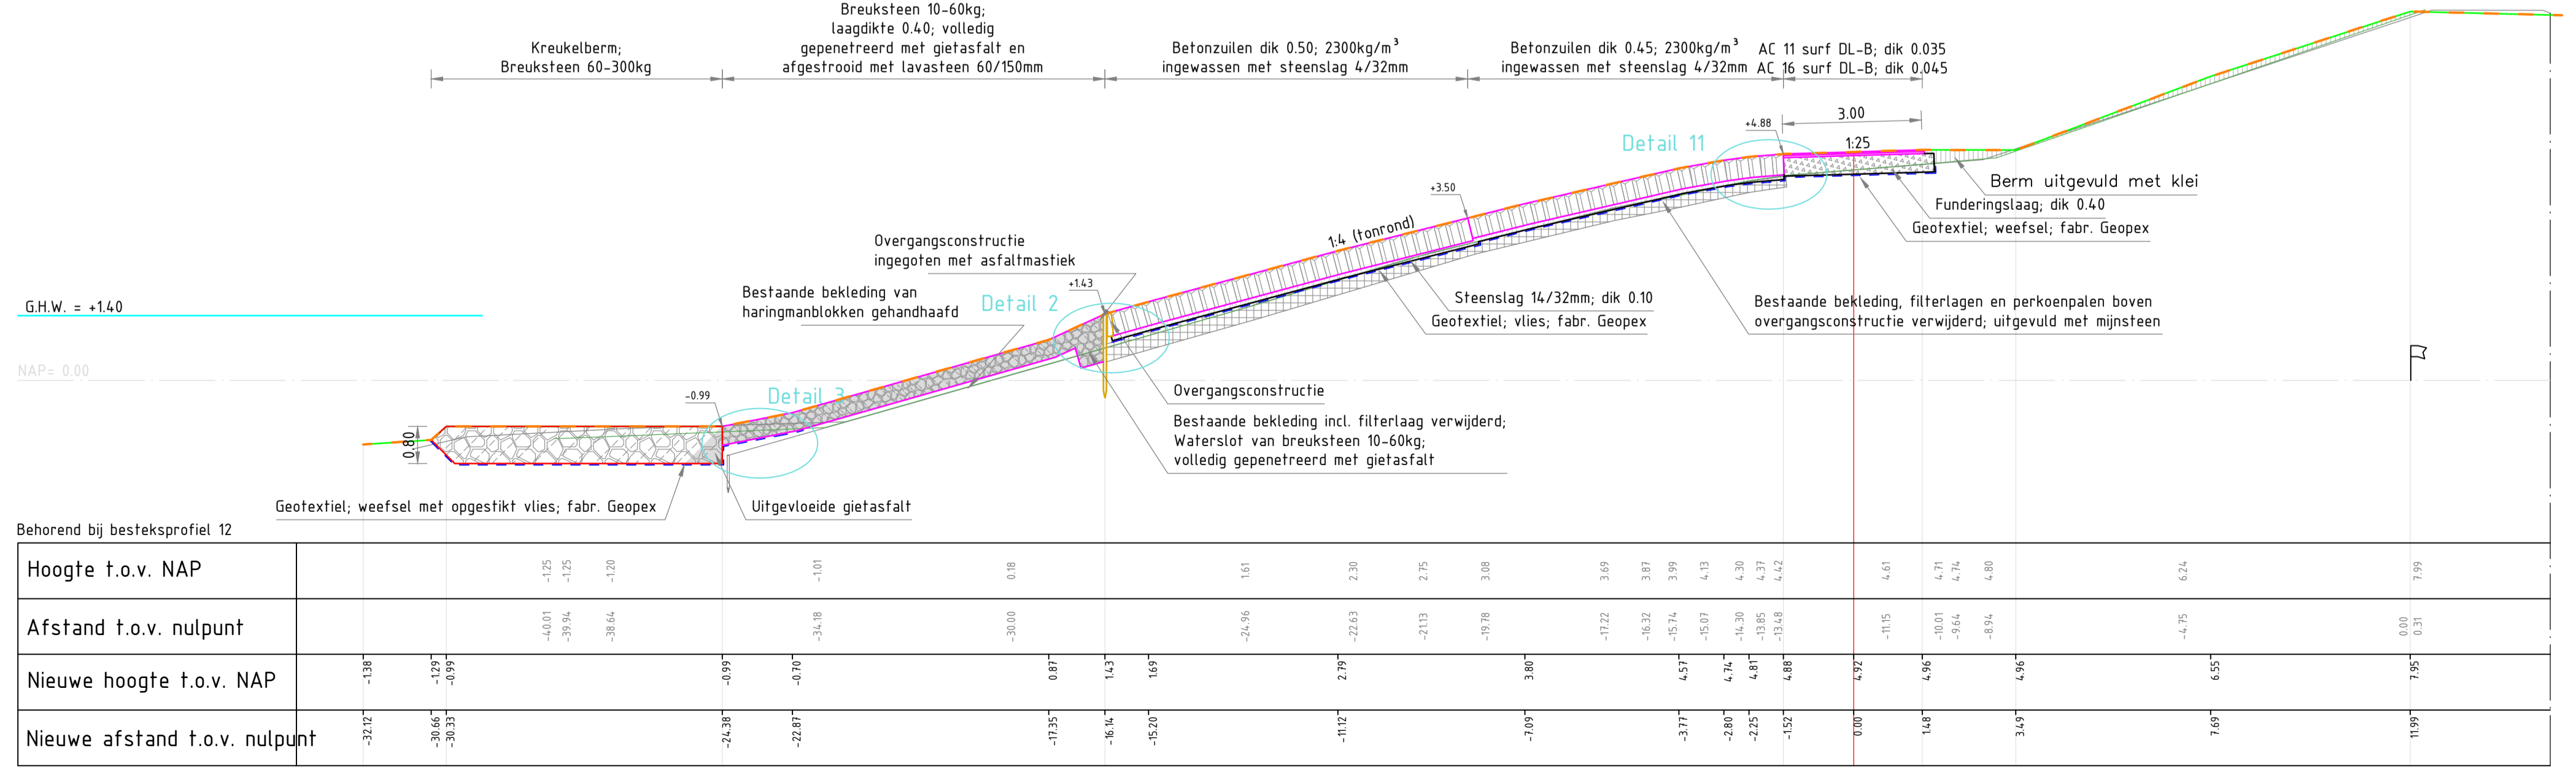


Behorend bij besteksprofiel 12


Afstand tussen oud en nieuwe 0-lijn = 14.40

DP 1862
schaal 1:100

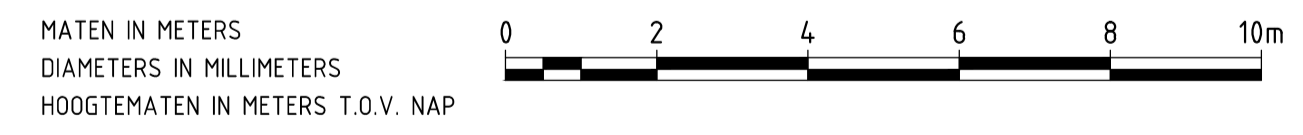


nr.	omschrijving wijziging	datum	persaaf
2	Verwerken opmerkingen revisietekeningen, verslagnr. NB.P28 d.d. 10-01-2014	18-02-2014	
1	Revisie, eerste uitgave	20-11-2013	

.XREF\Logo RWS.PNG afdeling WVI

Project Zeeweringen
Nieuw Noord-Bevelandpolder
Onderdeel
Profiel t.p.v. dp1861 en dp1862

Zaaknr. 31052565

getekend	K. van Overbeek	d.d. 18-02-2014	schaal 1 : 100
gecontroleerd		d.d.	
accord		d.d.	in 21 bladen, blad nr. 16
gewijzigd			A1 ZLRW-2013-01302

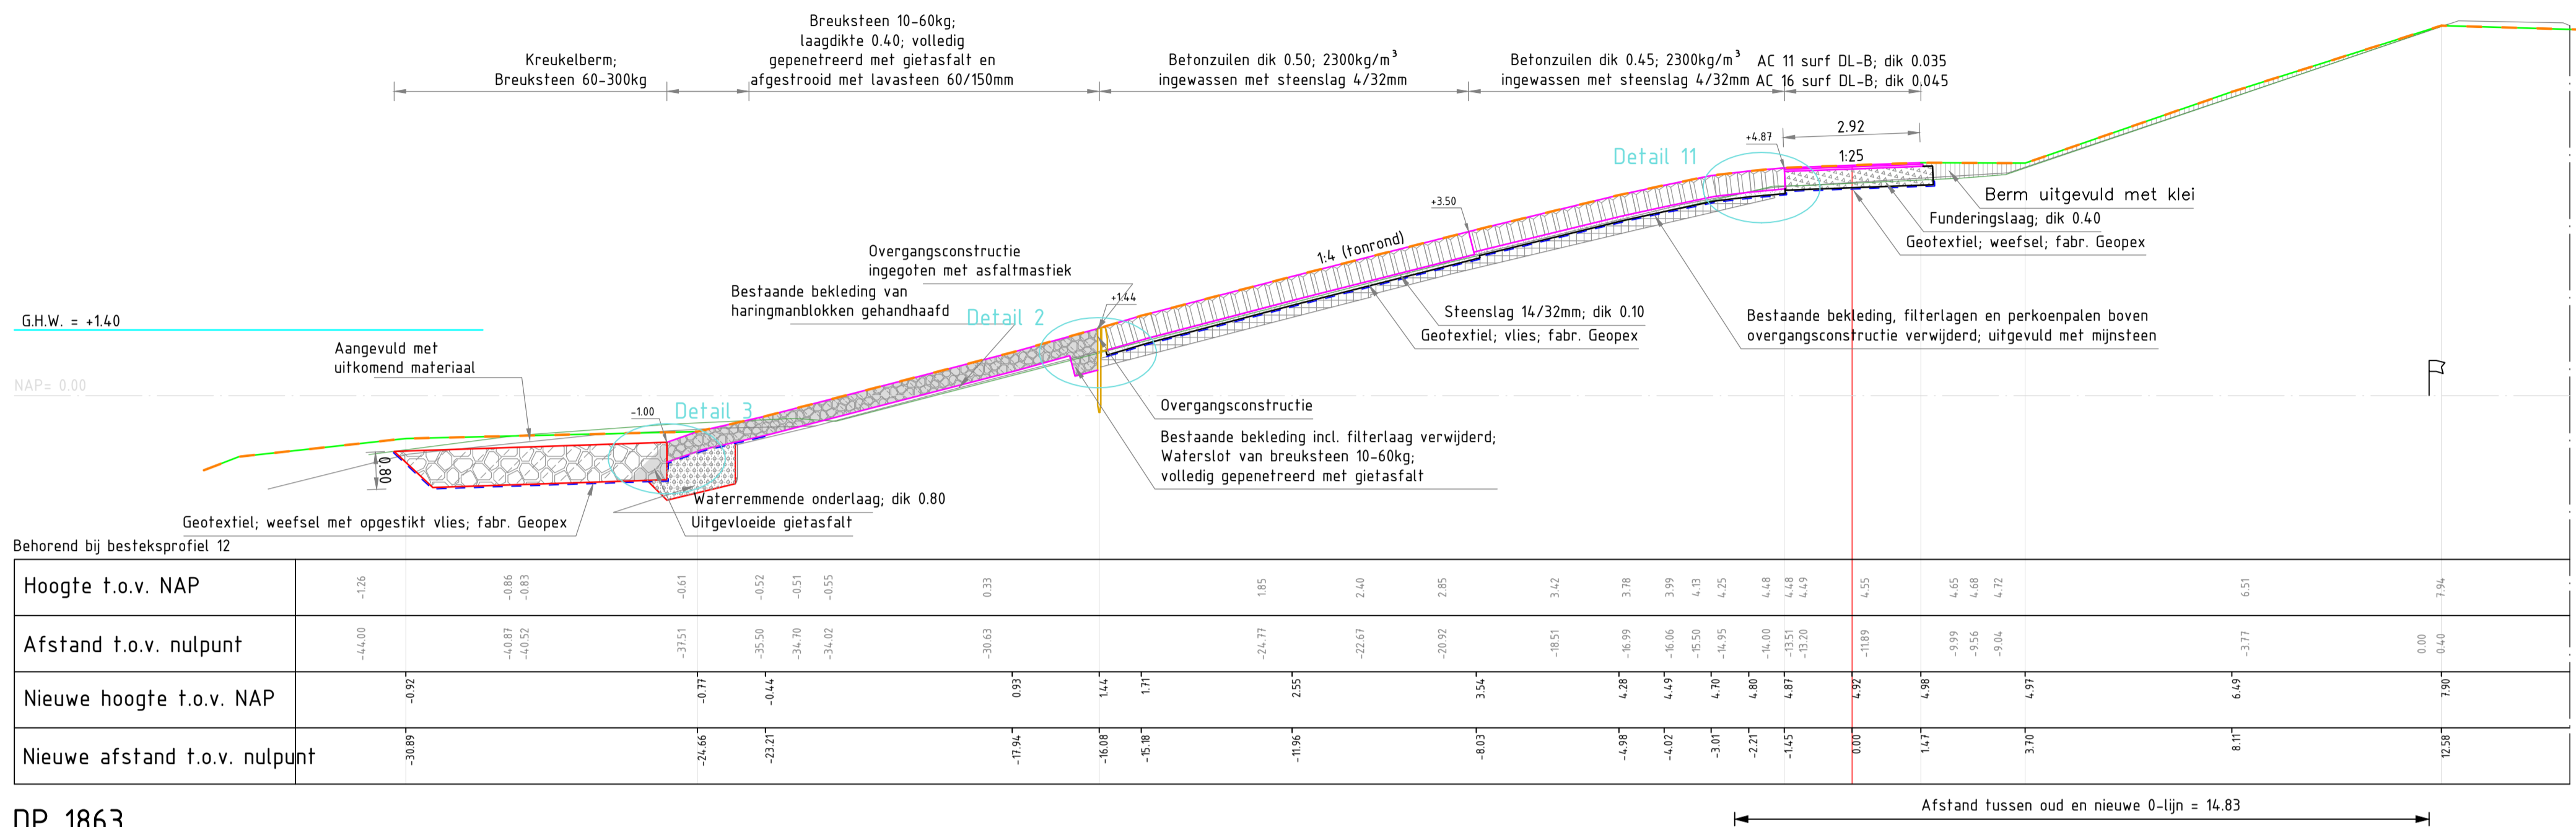


DP 1863
schaal 1:100


VERKLARING

- Inmeting nieuw profiel d.d. 24-10-2013
- Inmeting bestaand profiel d.d. 13-11-2012
- Inmeting bestaand PBZ
- Geotextiel; weefsel; fabr. Geopex
- Geotextiel; vlies; fabr. Geopex
- Steenslag met Geotextiel; vlies; fabr. Geopex
- Betonzuilen
- Gekantelde haringmanblokken
- Vilvoordse
- Haringmanblokken
- Diaboolblokken
- Doornikse
- Basalt
- Gepenetreerde breuksteen
- Erosiebestendige klei; klasse 2
- Schorgrond
- Aangevuld
- Kreukelberm
- Waterremmende onderlaag
- Mijnsteen
- Funderingslaag

Voor situatie zie tekening 8122310-T-100_103
Voor details zie tekening 8122310-T-303

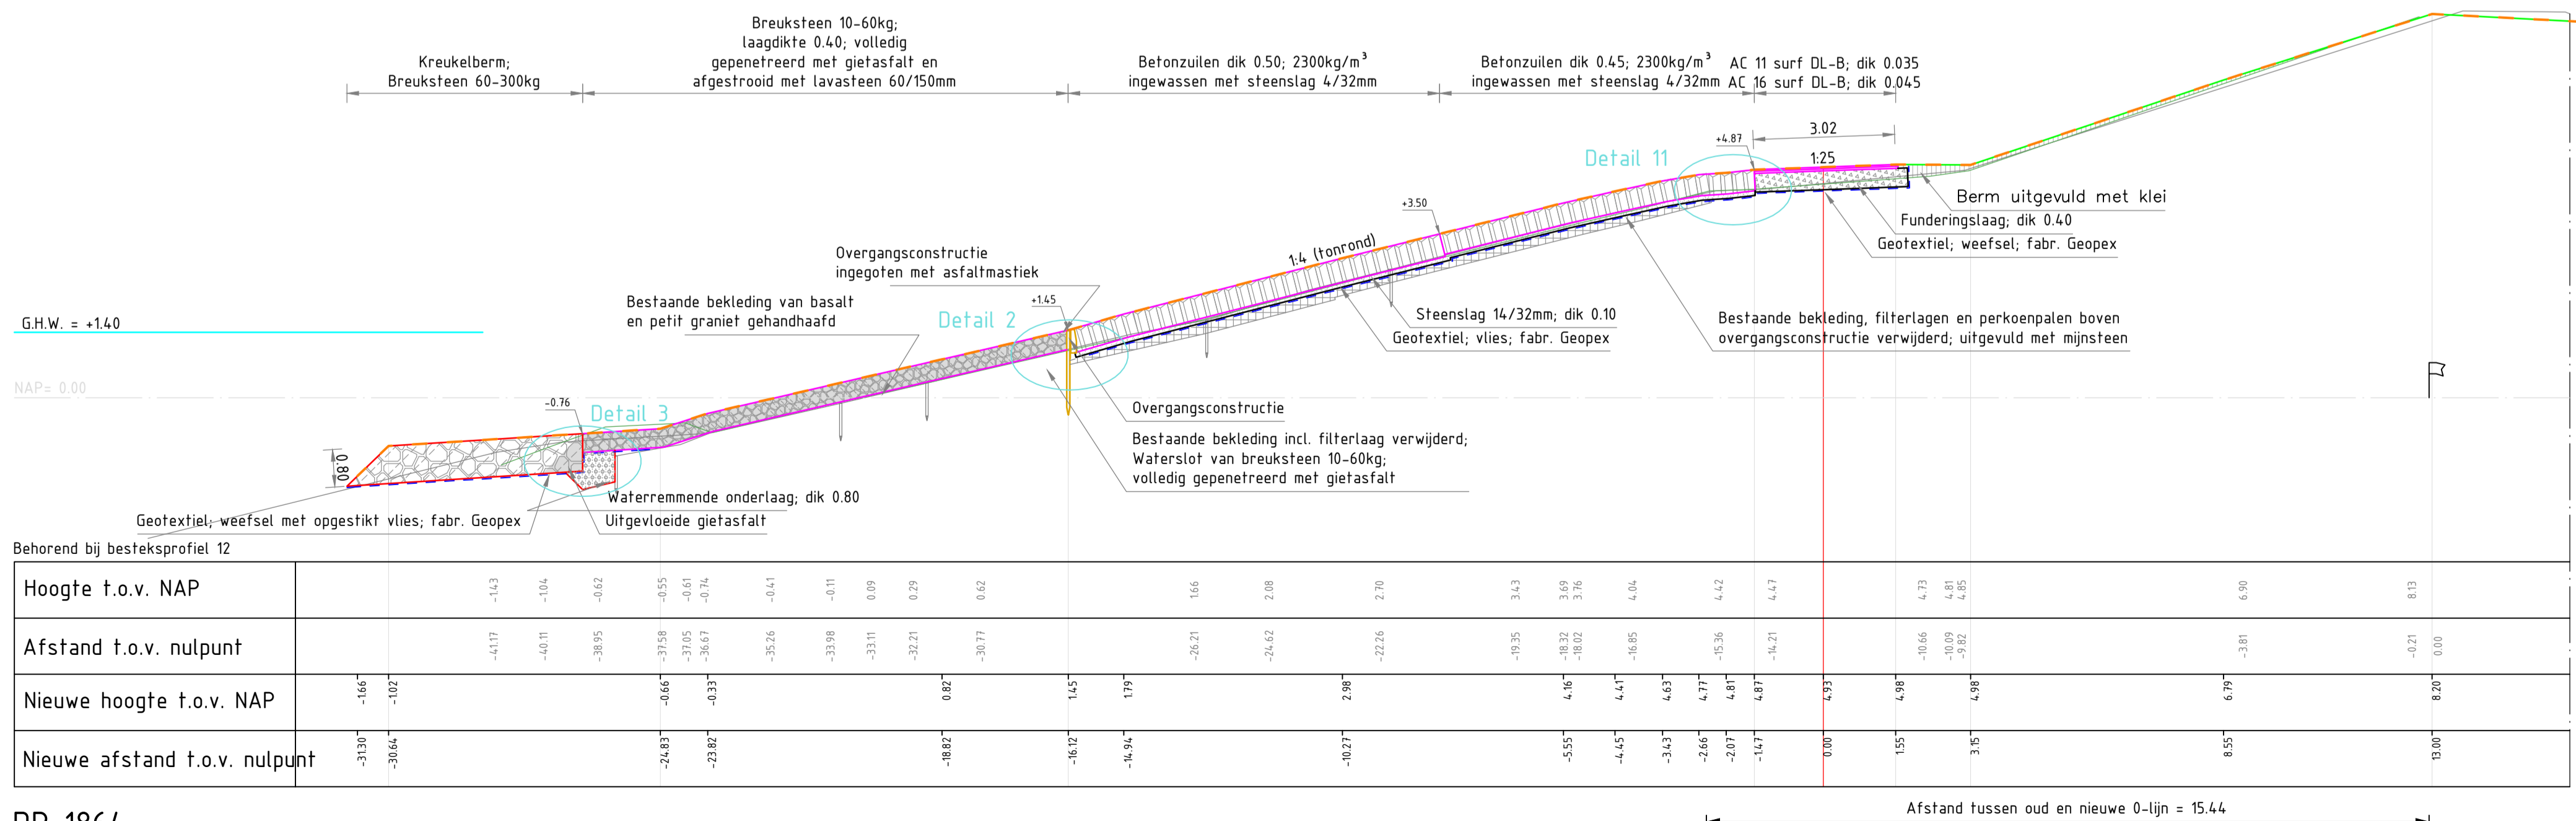

DP 1864
schaal 1:100

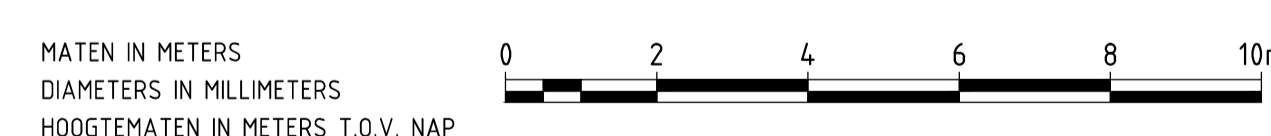

nr.	omschrijving wijziging	datum	persaaf
2	Verwerken opmerkingen revisietekeningen, verslagnr. NB.P28 d.d. 10-01-2014	18-02-2014	
1	Revisie, eerste uitgave	20-11-2013	

.XREF\Logo RWS.PNG afdeling WVI

Project Zeeweringen

Nieuw Noord-Bevelandpolder

Onderdeel
Profiel t.p.v. dp1863 en dp1864


Zaaknr.
31052565

getekend	K. van Overbeek	d.d. 18-02-2014	schaal 1 : 100
gecontroleerd		d.d.	
accord		d.d.	in 21 bladen, blad nr. 17
gewijzigd			A1 ZLRW-2013-01302

VERKLARING


- Inmeting nieuw profiel d.d. 24-10-2013
- Inmeting bestaand profiel d.d. 13-11-2012
- Inmeting bestaand PBZ
- Geotextiel; weefsel; fabr. Geopex
- Geotextiel; vlies; fabr. Geopex
- Steenslag met Geotextiel; vlies; fabr. Geopex
- Betonzuilen
- Gekantelde haringmanblokken
- Vilvoordse
- Haringmanblokken
- Diaboolblokken
- Doornikse
- Basalt
- Gepenetreerde breuksteen
- Erosiebestendige klei; klasse 2
- Schorgrond
- Aangevuld
- Kreukelberm
- Waterremmende onderlaag
- MijNSTEEN
- Funderingslaag

Voor situatie zie tekening 8122310-T-100_103
 Voor details zie tekening 8122310-T-303

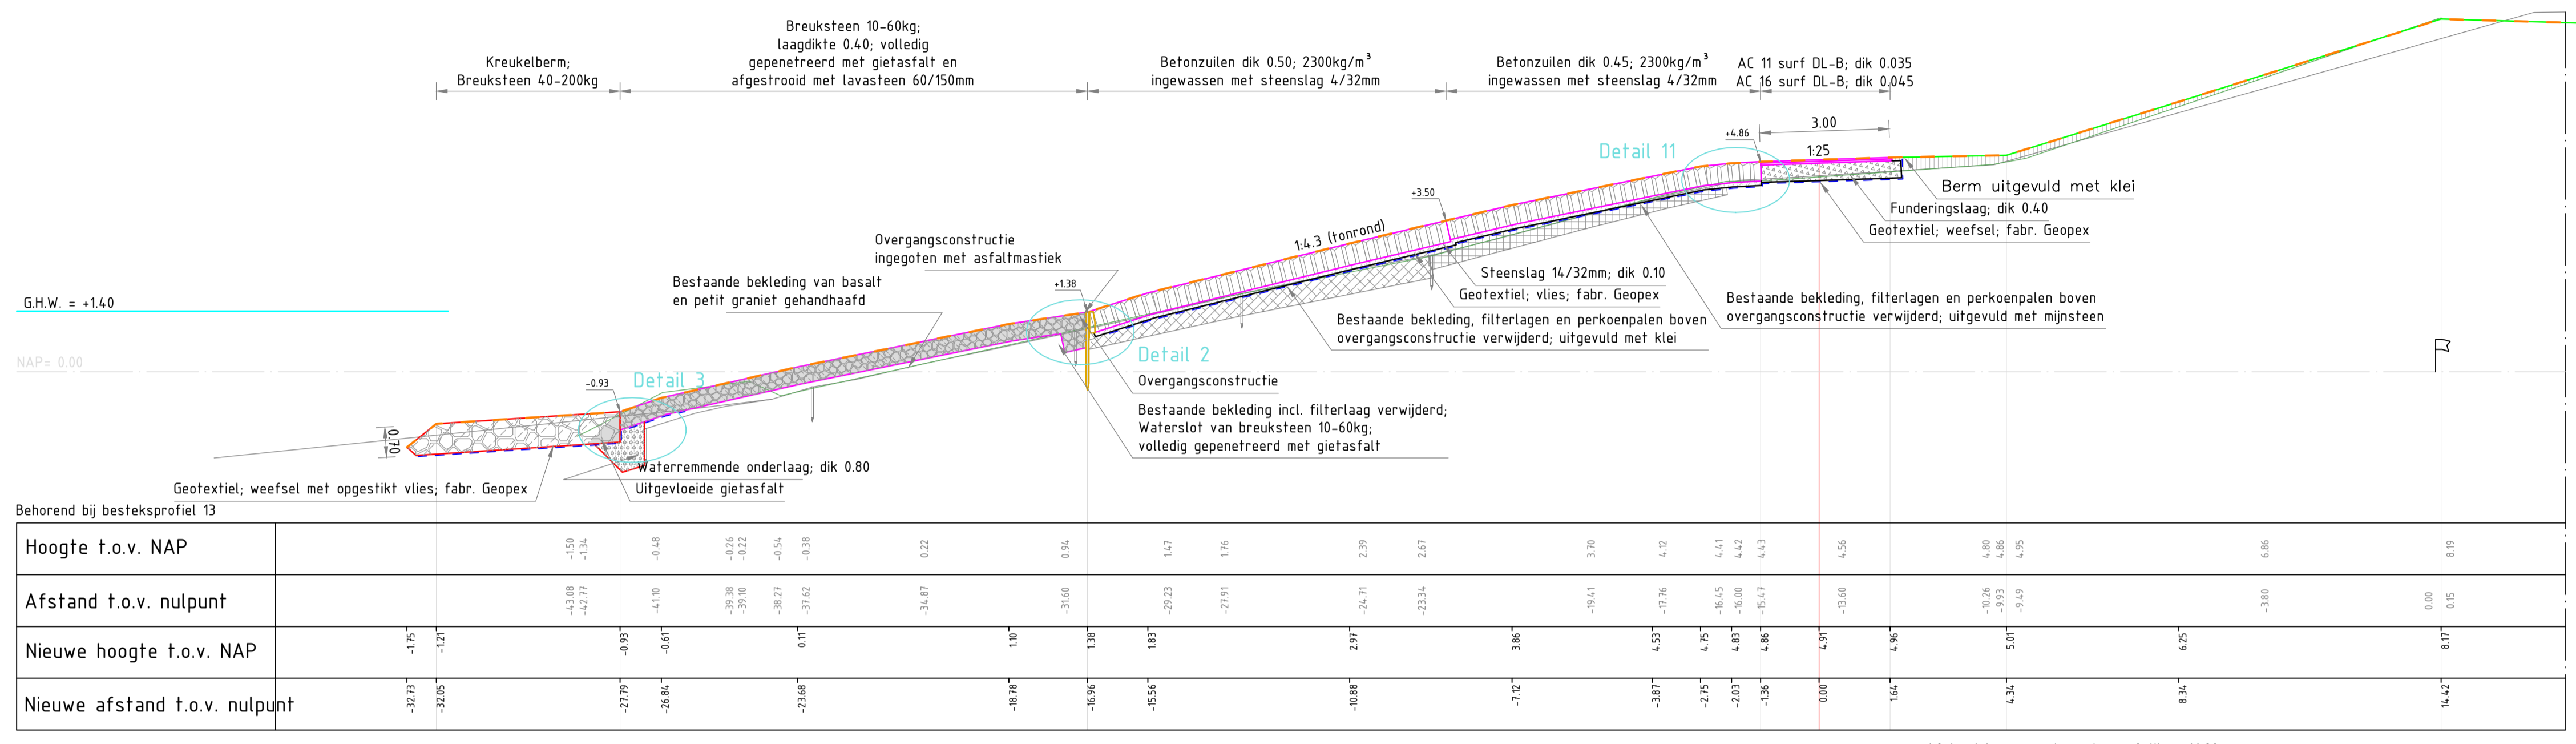


DP 1865
 schaal 1:100

Afstand tussen oud en nieuwe 0-lijn = 16.80

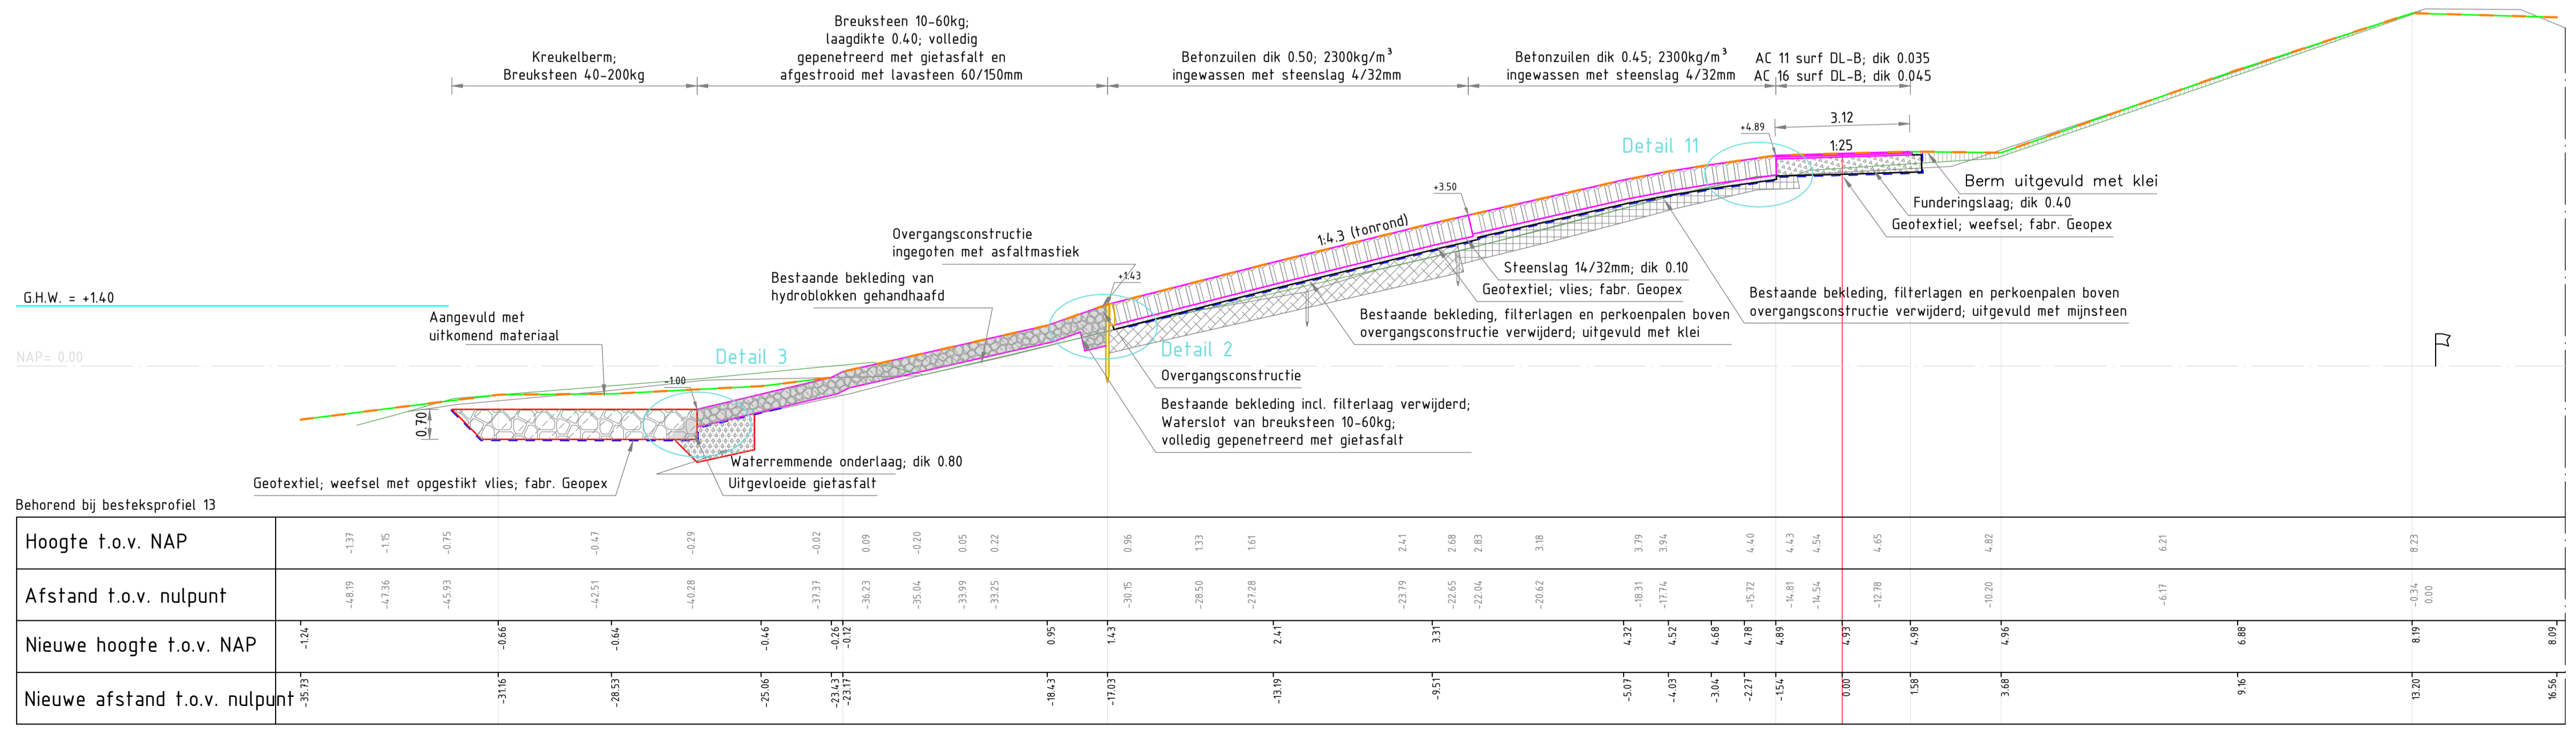

DP 1866
 schaal 1:100

Afstand tussen oud en nieuwe 0-lijn = 16.26

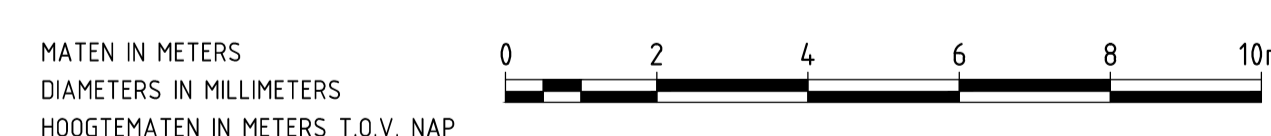

nr.	omschrijving wijziging	datum	paraaf
2	Verwerken opmerkingen revisietekeningen, verslagnr. NB.P28 d.d. 10-01-2014	18-02-2014	
1	Revisie, eerste uitgave	20-11-2013	

.XREF\Logo RWS.PNG afdeling WVI


Project Zeeweringen

Nieuw Noord-Bevelandpolder


Onderdeel
 Profiel t.p.v. dp1865 en dp1866

Zaaknr.
 31052565

getekend	K. van Overbeek	d.d.	18-02-2014	schaal 1 : 100
gecontroleerd		d.d.		
accord		d.d.		in 21 bladen, blad nr. 18
gewijzigd				A1 ZLRW-2013-01302

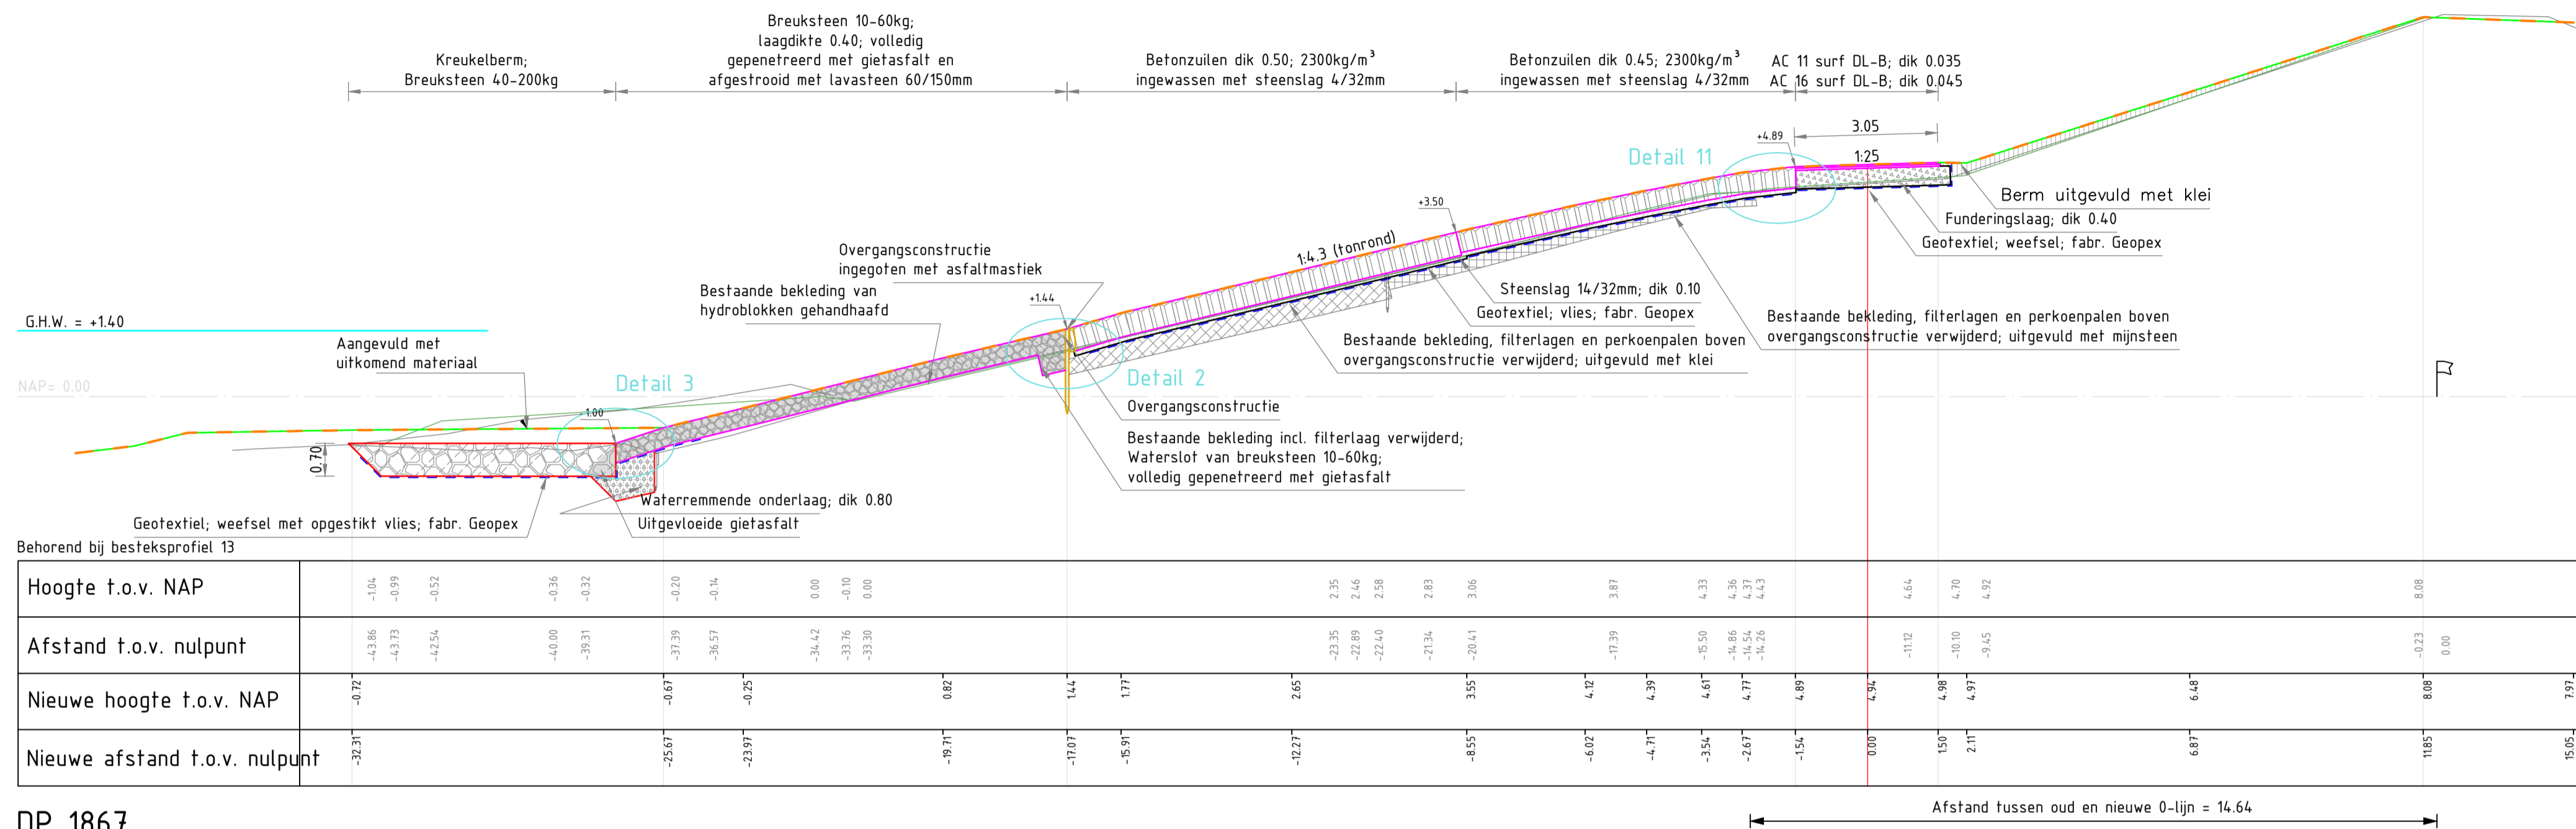

DP 1867
schaal 1:100

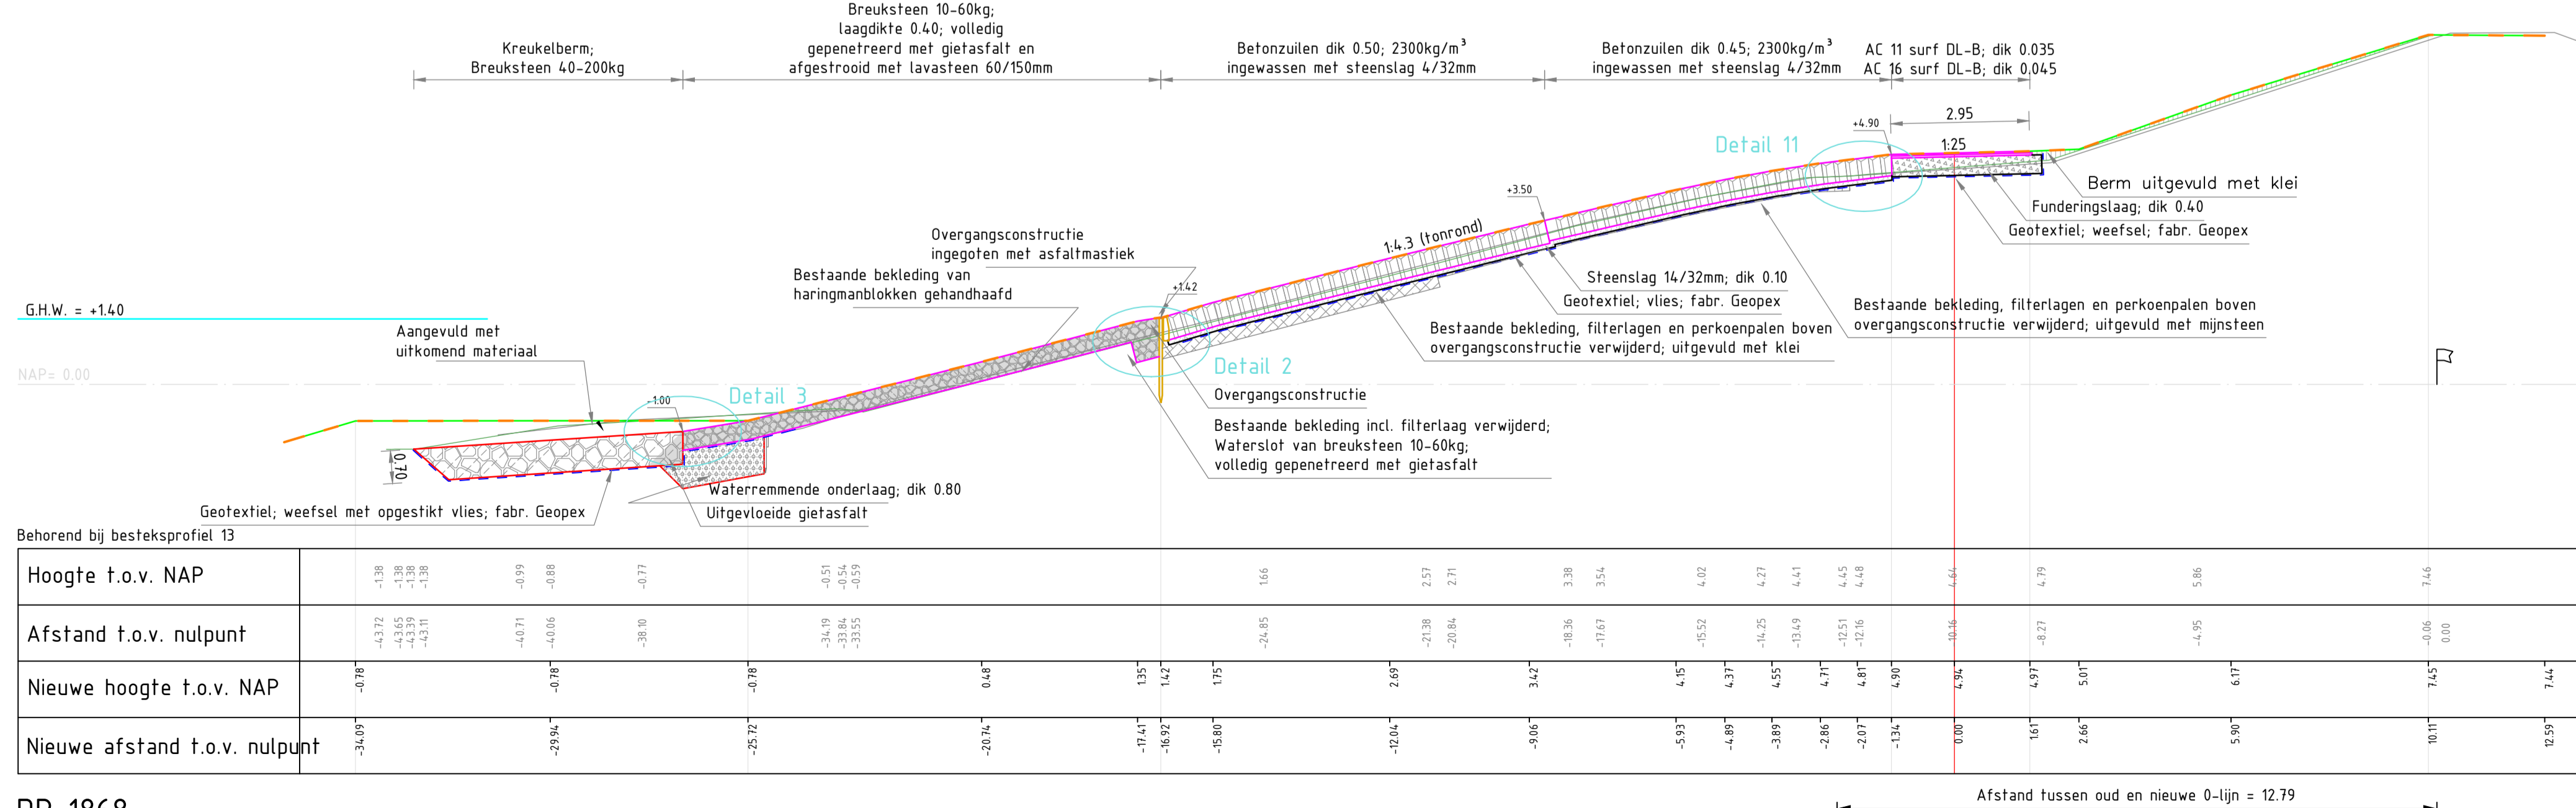


DP 1868
schaal 1:100

VERKLARING

- Inmeting nieuw profiel d.d. 24-10-2013
- Inmeting bestaand profiel d.d. 13-11-2012
- Inmeting bestaand PBZ
- Geotextiel; weefsel; fabr. Geopex
- Geotextiel; vlies; fabr. Geopex
- Steenslag met Geotextiel; vlies; fabr. Geopex
- Betonzuilen
- Gekantelde haringmanblokken
- Vilvoordse
- Haringmanblokken
- Diaboolblokken
- Doornikse
- Basalt
- Gepenetreerde breuksteen
- Erosiebestendige klei; klasse 2
- Schorggrond
- Aangevuld
- Kreukelberm
- Waterremmende onderlaag
- Mijnsteen
- Funderingslaag

Voor situatie zie tekening 8122310-T-100_103
Voor details zie tekening 8122310-T-303

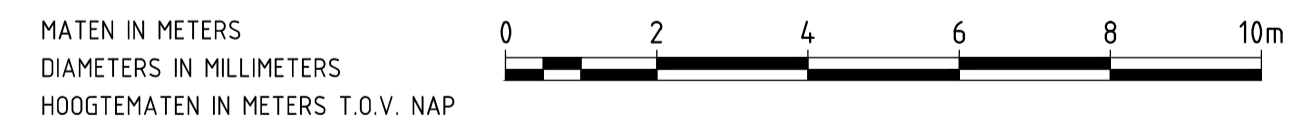


nr.	omschrijving wijziging	datum	persaaf
2	Verwerken opmerkingen revisietekeningen, verslagnr. NB.P28 d.d. 10-01-2014	18-02-2014	
1	Revisie, eerste uitgave	20-11-2013	

.XREF\Logo RWS.PNG	afdeling WVI
Project Zeeweringen	
Nieuw Noord-Bevelandpolder	
Onderdeel	Zaaknr. 31052565
Profiel t.p.v. dp1867 en dp1868	
getekend K. van Overbeek	d.d. 18-02-2014
gecontroleerd	d.d.
accord	d.d.
gewijzigd	d.d.
in 21 bladen, blad nr. 19	
A1 ZLRW-2013-01302	

VERKLARING

- Inmeting nieuw profiel d.d. 24-10-2013
- Inmeting bestaand profiel d.d. 13-11-2012
- Inmeting bestaand PBZ
- Geotextiel; weefsel; fabr. Geopex
- Geotextiel; vlies; fabr. Geopex
- Steenslag met Geotextiel; vlies; fabr. Geopex
- Betonzuilen
- Gekantelde haringmanblokken
- Vilvoordse
- Haringmanblokken
- Diaboolblokken
- Doornikse
- Basalt
- Gepenetreerde breuksteen
- Erosiebestendige klei; klasse 2
- Schorgrond
- Aangevuld
- Kreukelberm
- Waterremmende onderlaag
- Mijnsteen
- Funderingslaag

Voor situatie zie tekening 8122310-T-100_103
 Voor details zie tekening 8122310-T-303

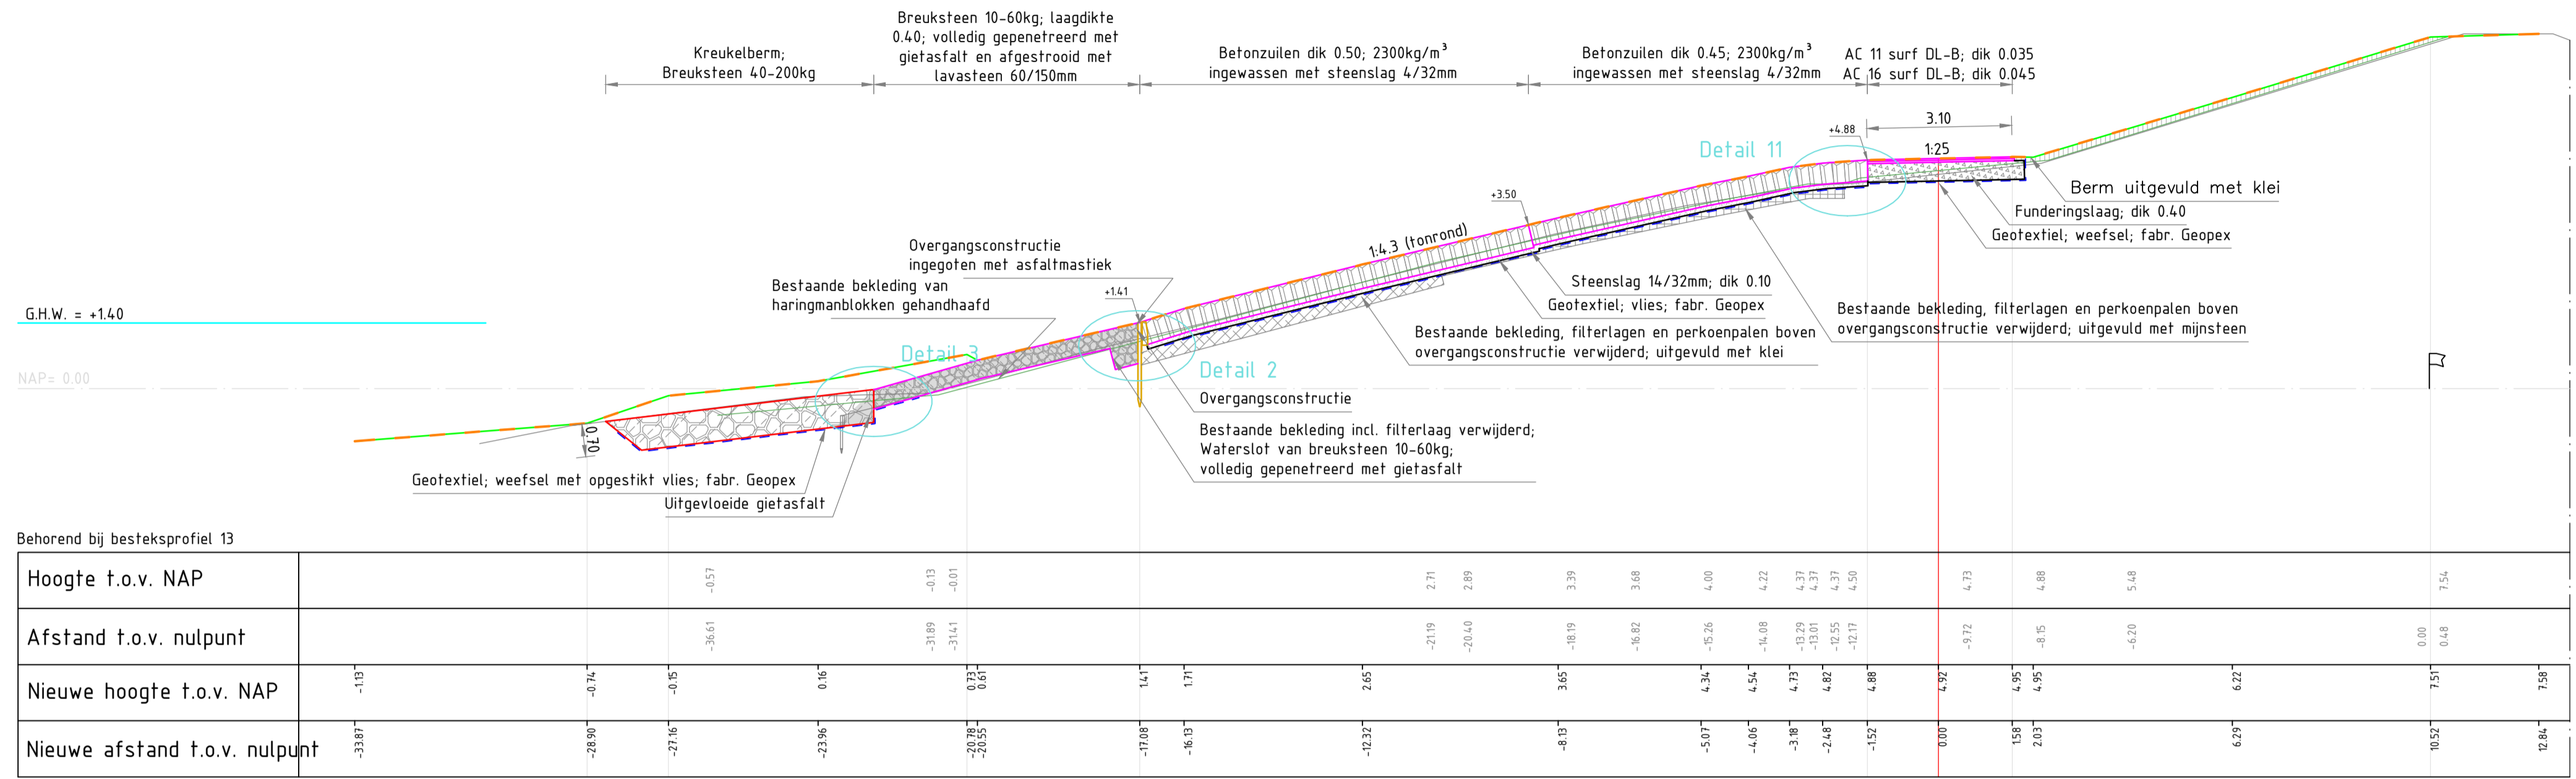


Behorend bij besteksprofiel 13

Hoogte t.o.v. NAP																
Afstand t.o.v. nulpunt																

DP 1869
 schaal 1:100

Afstand tussen oud en nieuwe 0-lijn = 13.01

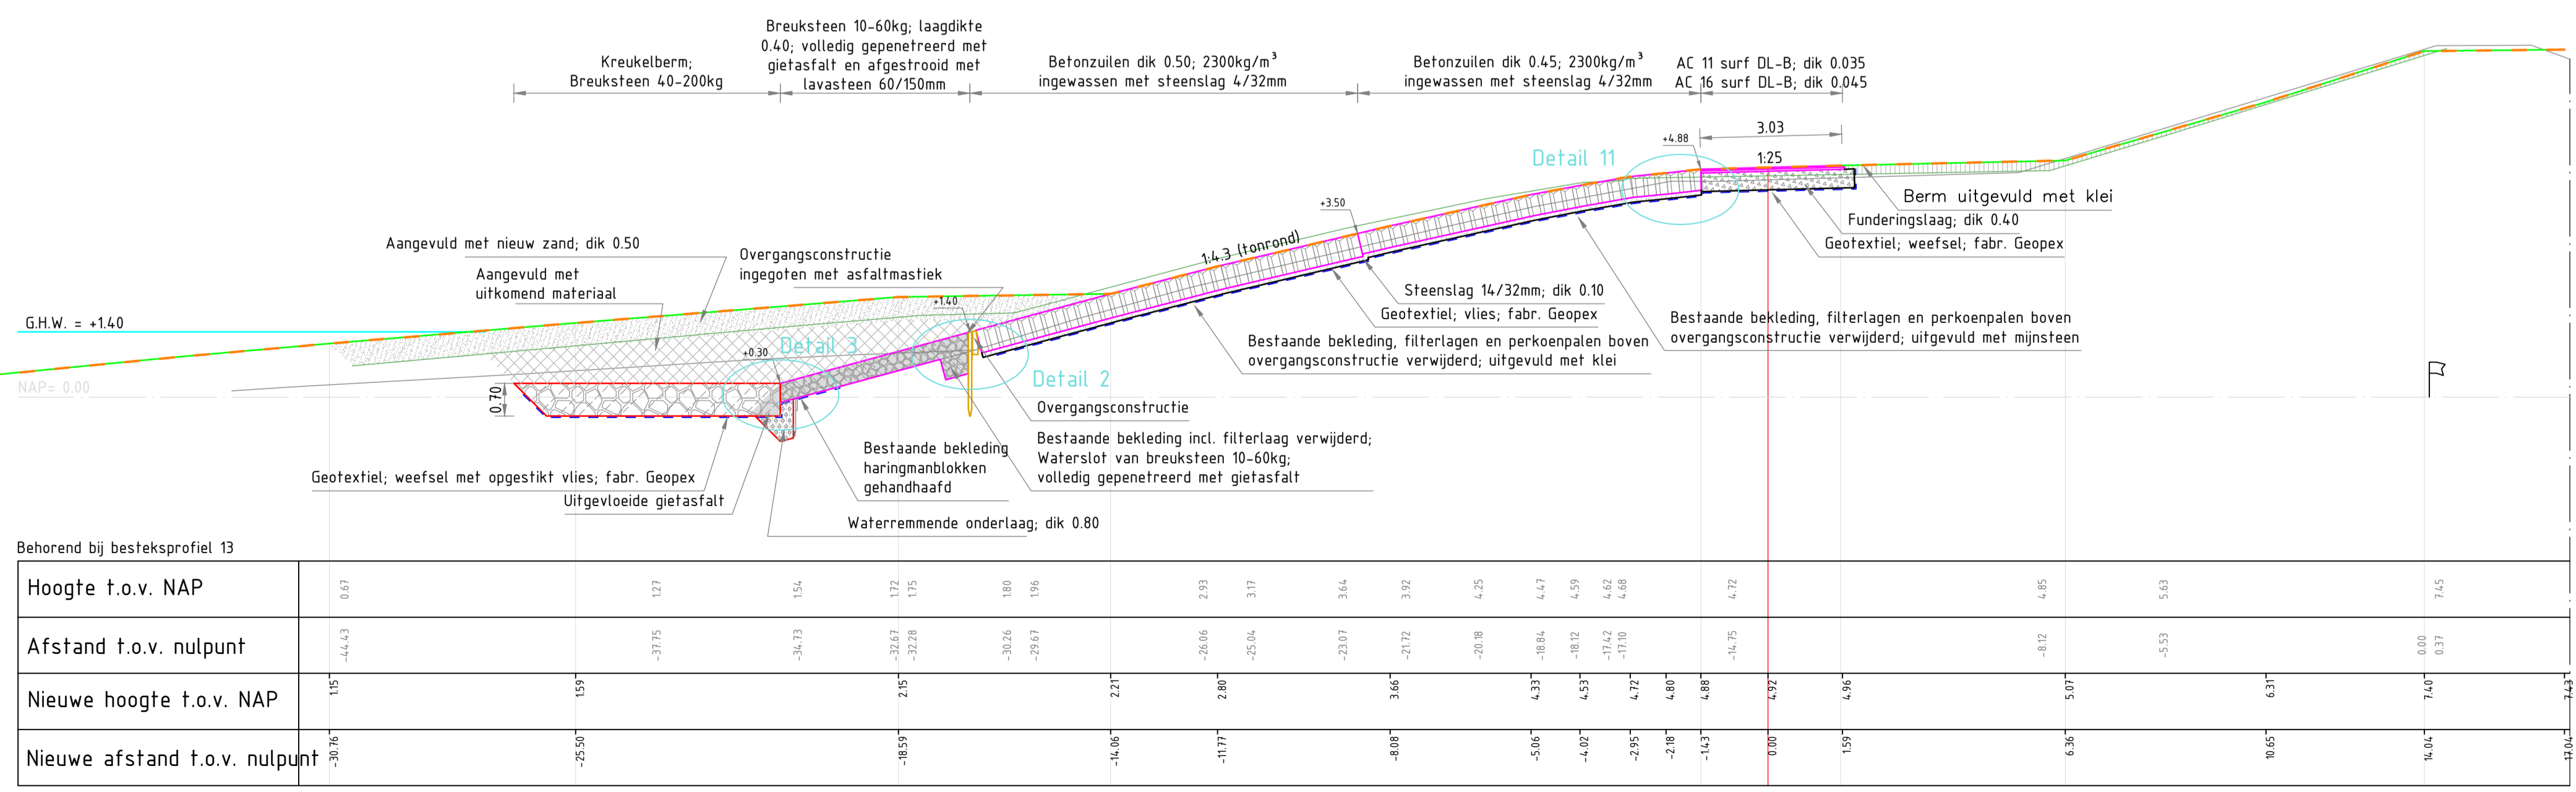


Behorend bij besteksprofiel 13

Hoogte t.o.v. NAP																
Afstand t.o.v. nulpunt																

DP 1870
 schaal 1:100

Afstand tussen oud en nieuwe 0-lijn = 16.59

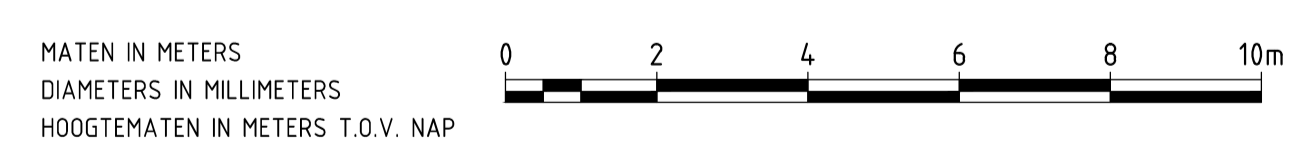

nr.	omschrijving wijziging	datum	persaaf
2	Verwerken opmerkingen revisietekeningen, verslagnr. NB.P28 d.d. 10-01-2014	18-02-2014	
1	Revisie, eerste uitgave	20-11-2013	

.XREF\Logo RWS.PNG

afdeling WVI

Project Zeeweringen

Nieuw Noord-Bevelandpolder

Onderdeel
 Profiel t.p.v. dp1869 en dp1870

Zaaknr.
 31052565

getekend	K. van Overbeek	d.d. 18-02-2014	schaal 1 : 100
gecontroleerd		d.d.	
accord		d.d.	in 21 bladen, blad nr. 20
gewijzigd			A1 ZLRW-2013-01302

