

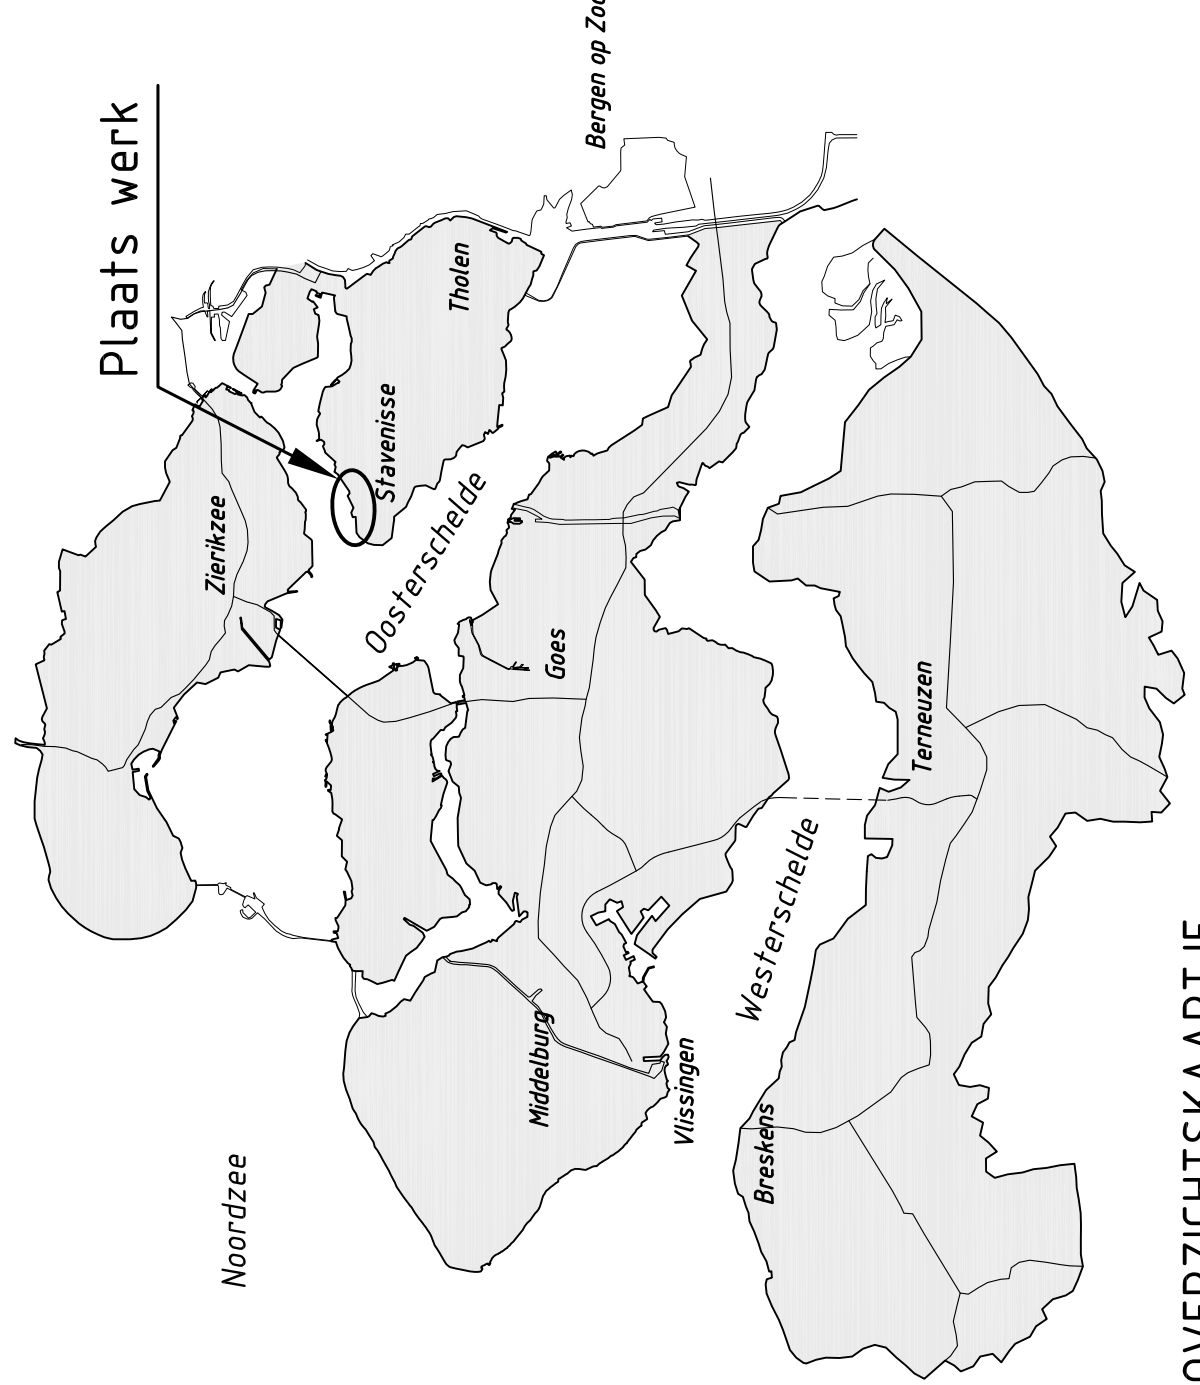


VERKLARING

- Hoogte waarden in meters t.o.v. NAP
 Maken in meters tenzij anders aangegeven
- Dijkpaal met nummer
 - Bestaande situatie
 - Gemaakt werk
 - Onderhoudstrook
 - Basaltton
 - Kreukelbierm
- Voor dwarsprofiel 1 en 1A zie tekening ZLRW-2010-01134
 Voor dwarsprofiel 2 en 3 zie tekening ZLRW-2010-01135
 Voor dwarsprofiel 4 en 5 zie tekening ZLRW-2010-01136

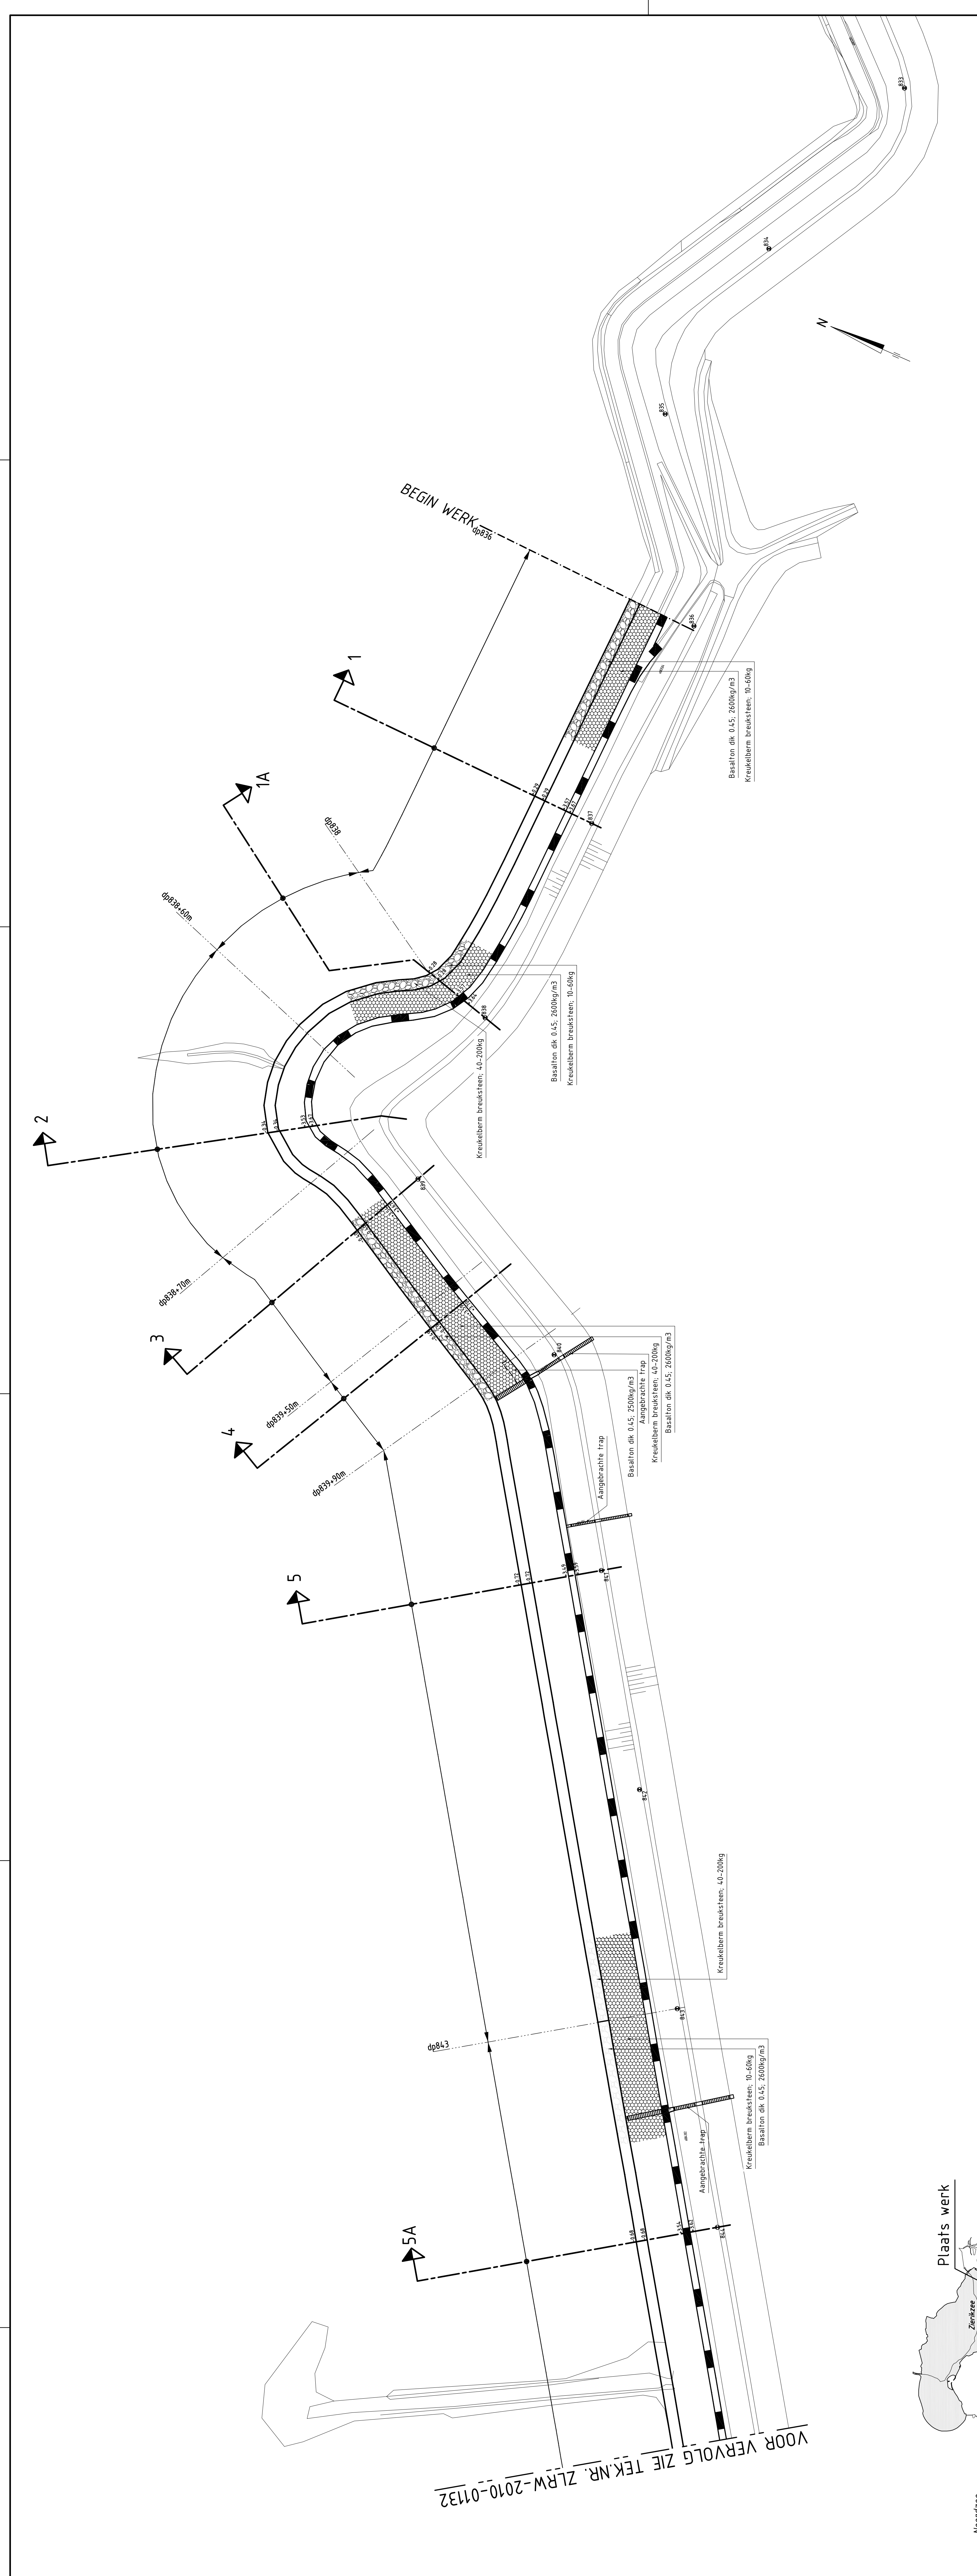


VOOR VERVOLG ZIE TEKN. NR. ZLRW-2010-01132

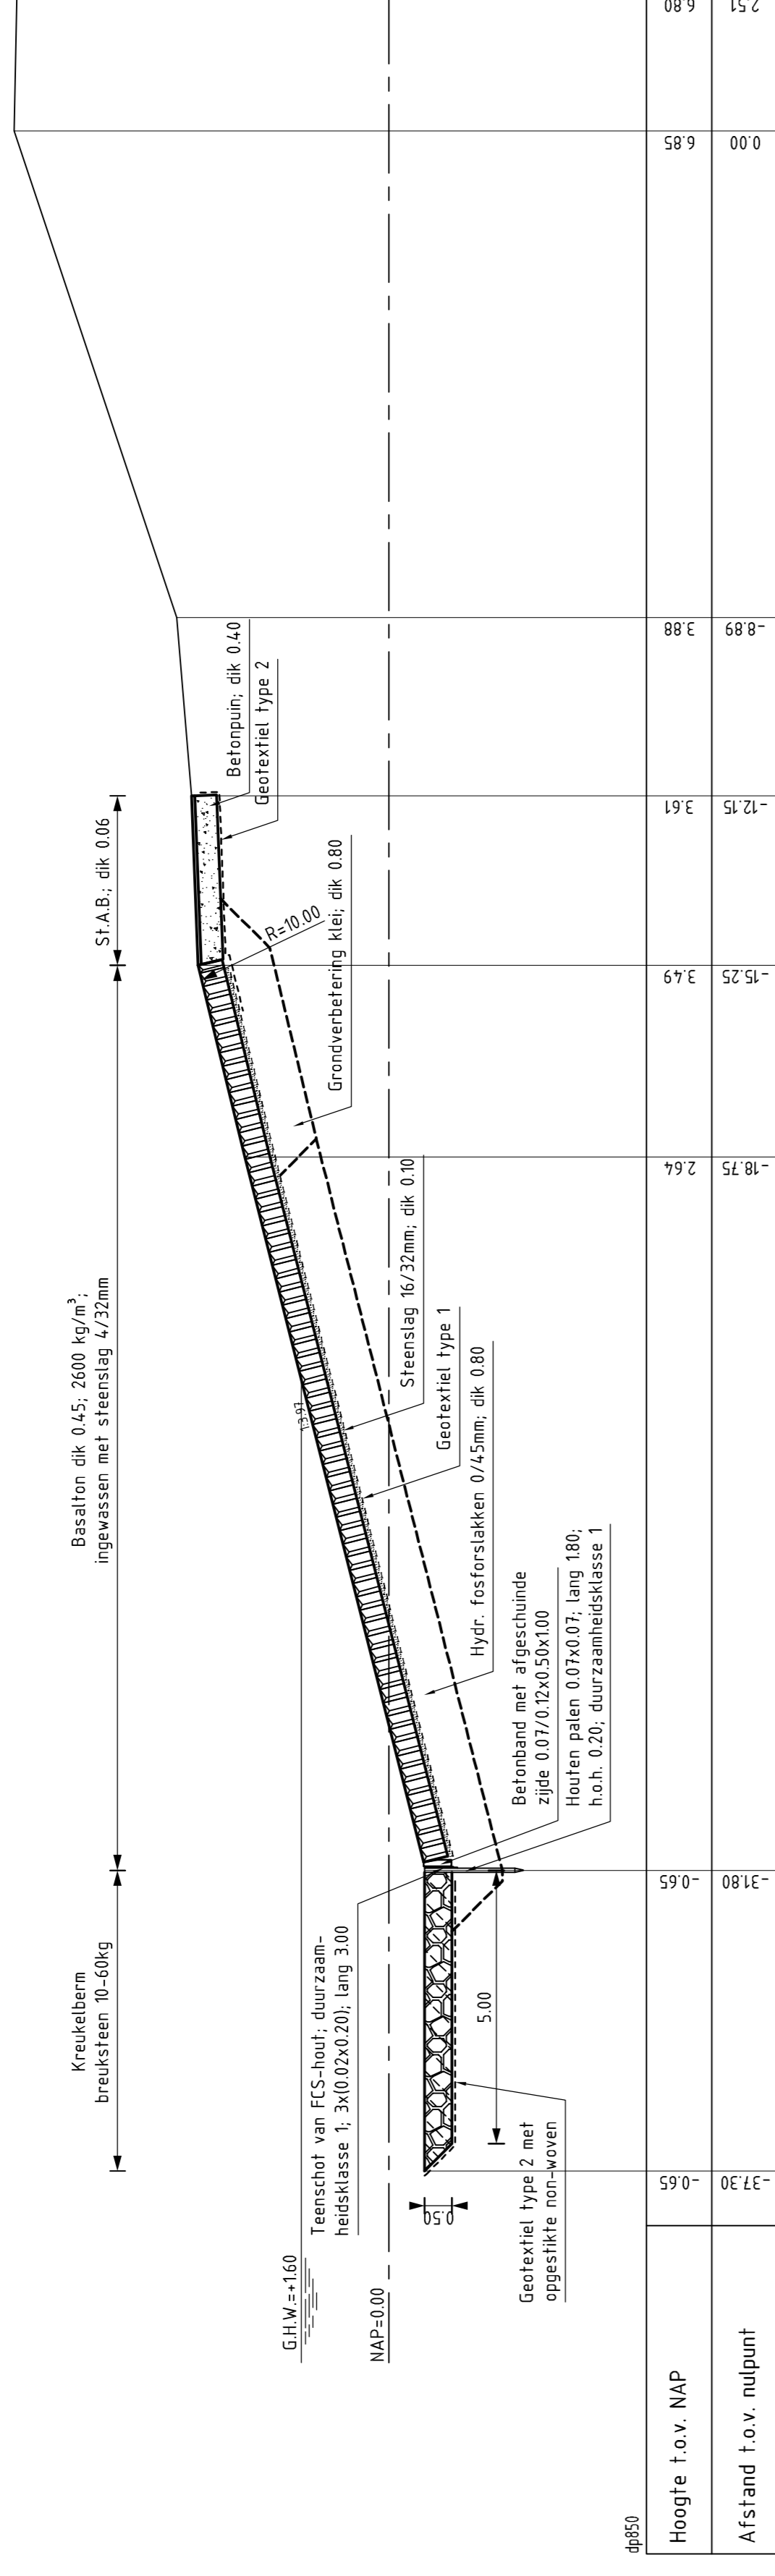

DWARSPROFIEL 5C

schaal 1:100

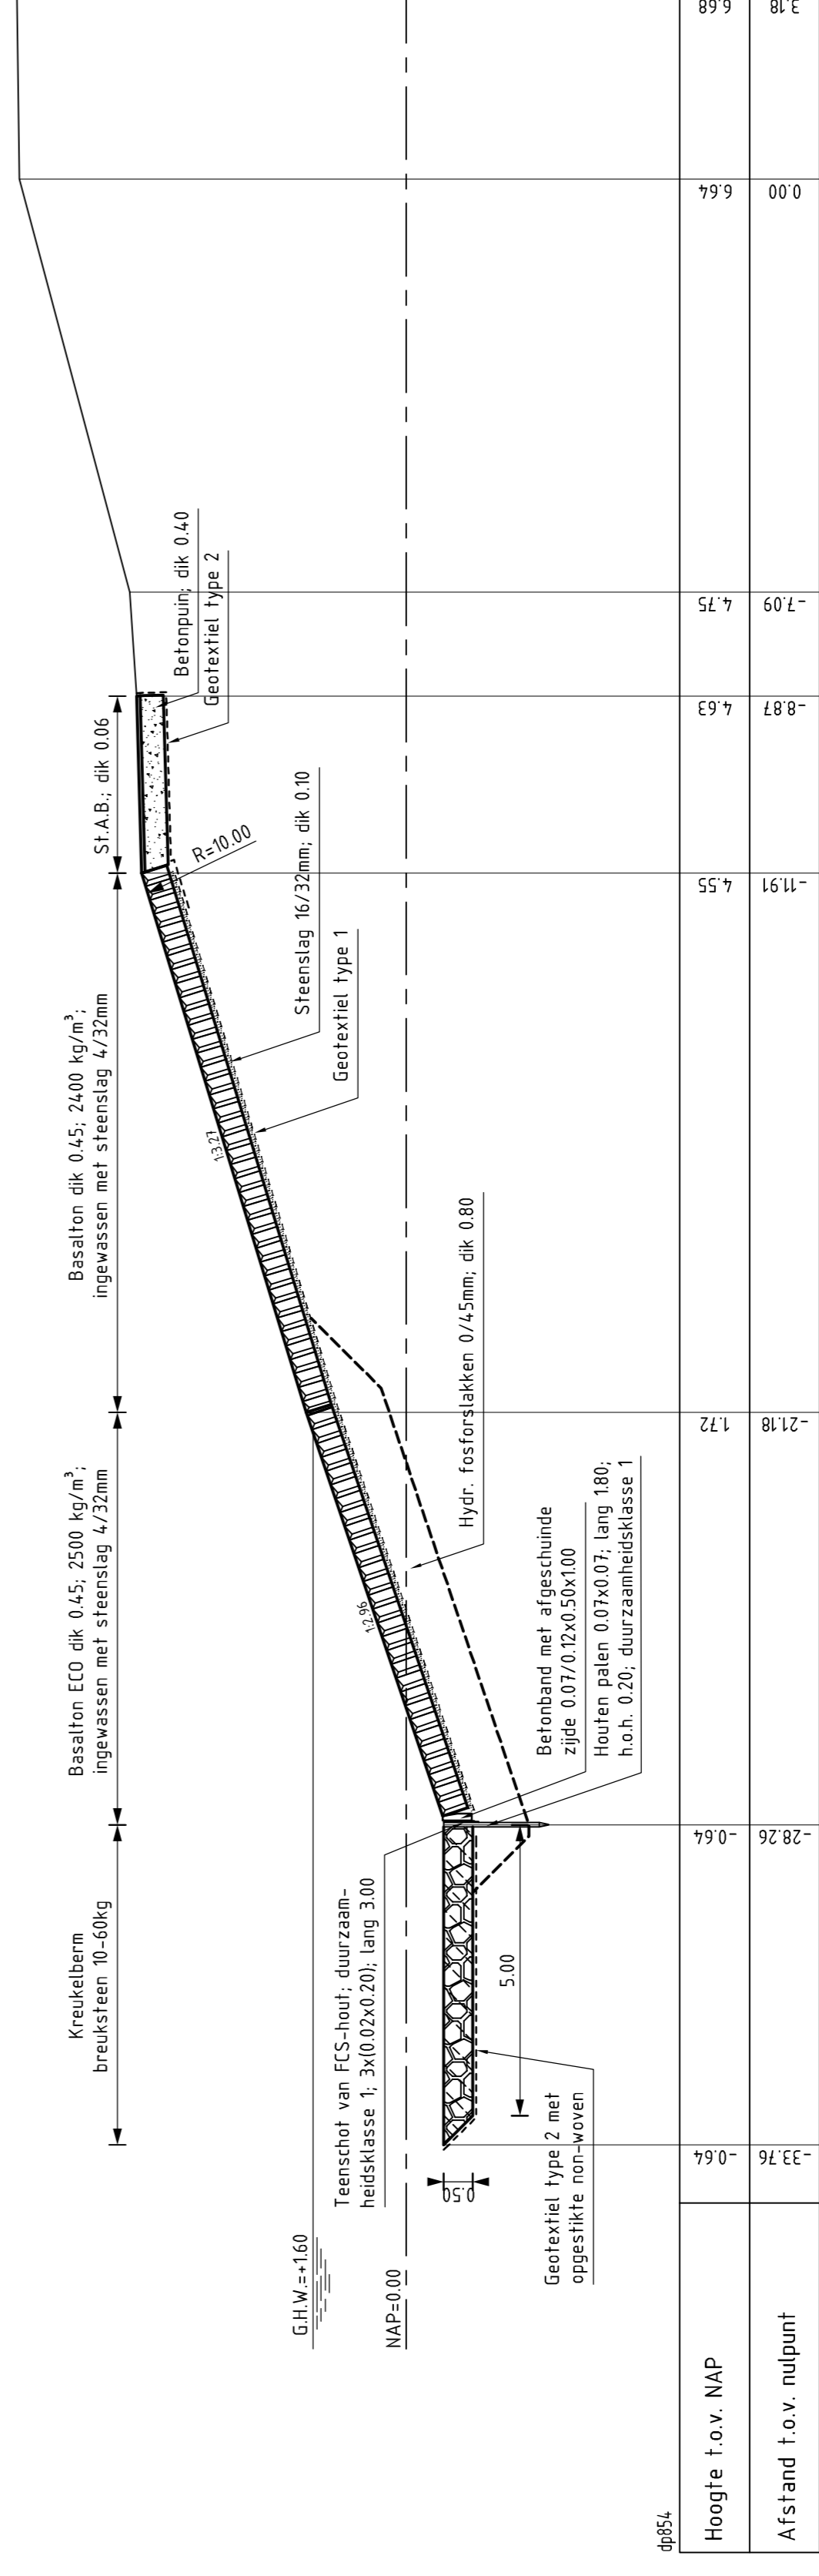

DWARSPROFIEL 6

schaal 1:100

VERKLARING

HOOGTEMATEN IN METERS T.O.V. NAP
 MATEN IN METERS TENZIJ ANDERS AANGEGEVEN
 VOOR SITUATIE ZIE TEKENING ZLRW-2010-01132

- Bestand profiel
- Gemaakt werk
- Grondverbetering
- Betonpauze (gemaakt)
- Basalton (gemaakt)
- Kreukelberm (gemaakt)

rijkswaterstaat
 zeeland

afdeling wvi

Project Zeeweringen


REVISIE OUD KEMPENSHOFSTEDEPOLDER

Dwarsprofiel 5c en 6

revisie


ZLD-6310

ontworpen	J.C. van Maren	dat. 16-12-2009	schaal	1:100
gecontroleerd	S. Vermeij	dat. 16-12-2009	in	13
afgekeurd	S. Vereeke	dat. 16-12-2009	bladen	blad nr. 8
gevoegd			A1	ZLRW-2010-01138

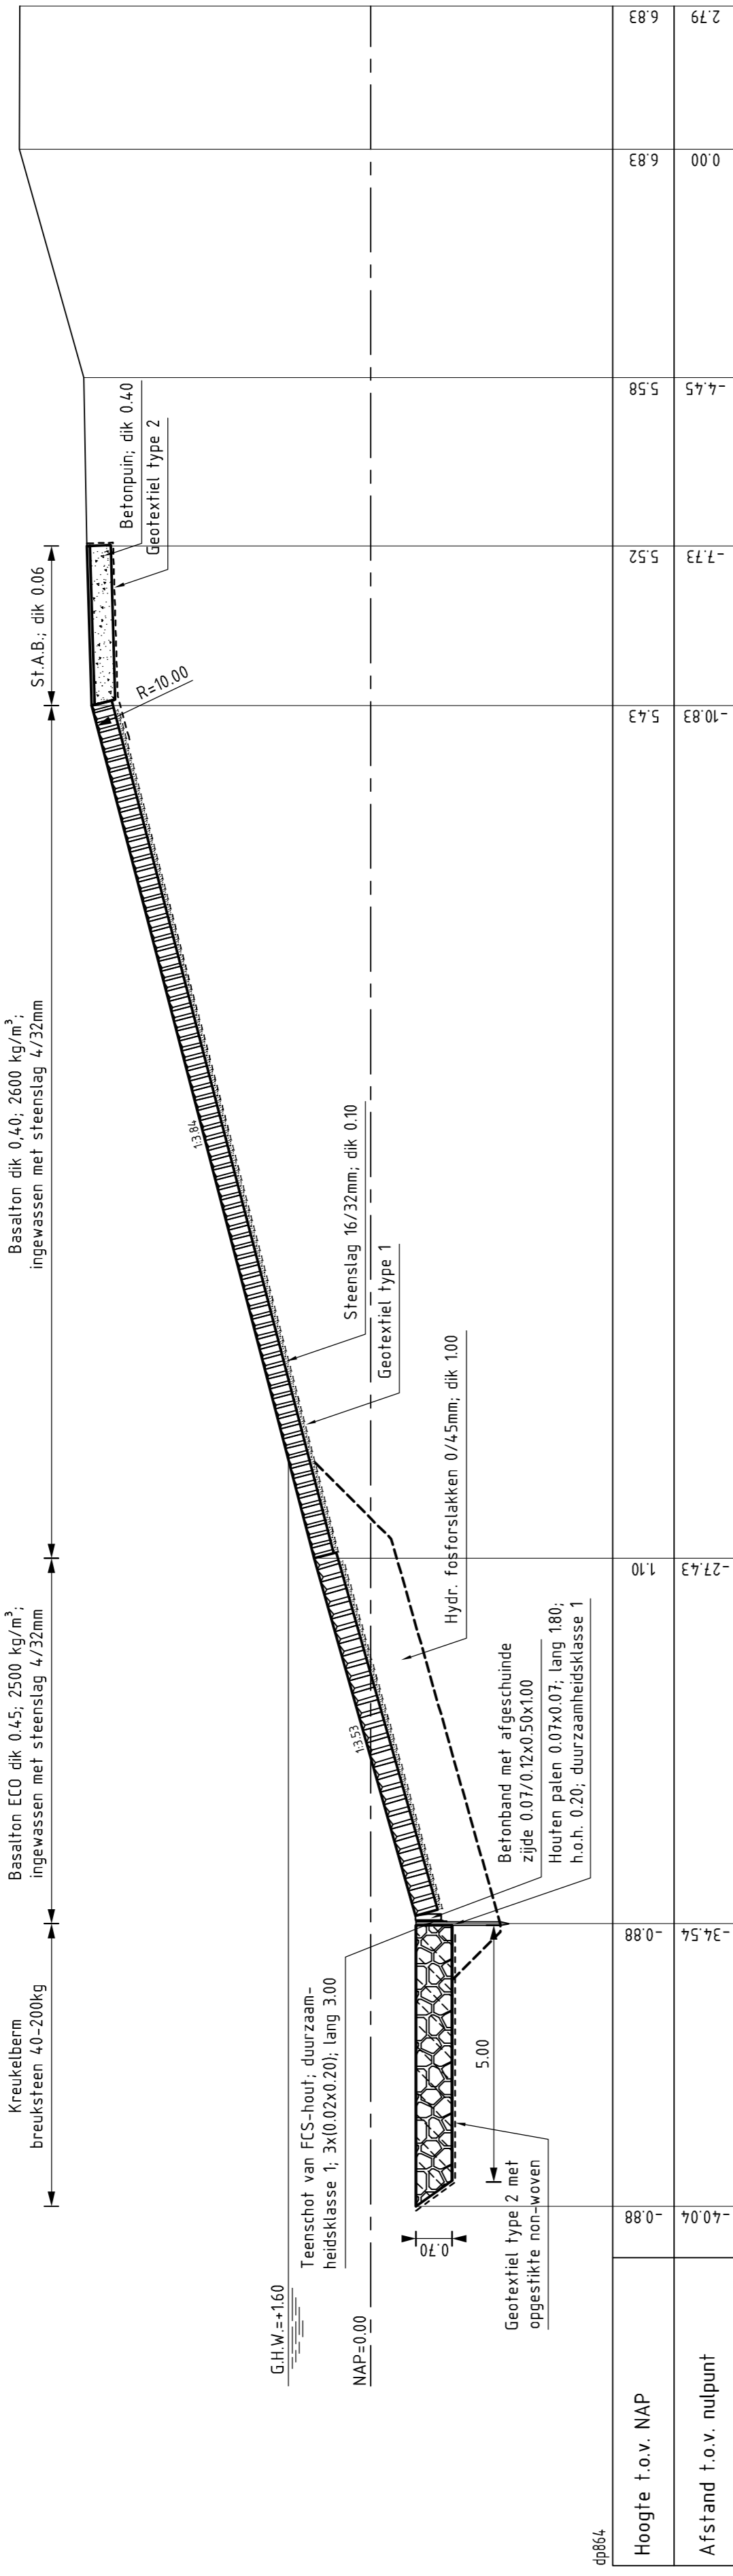

DWARSPROFIEL 11

schaal 1:100

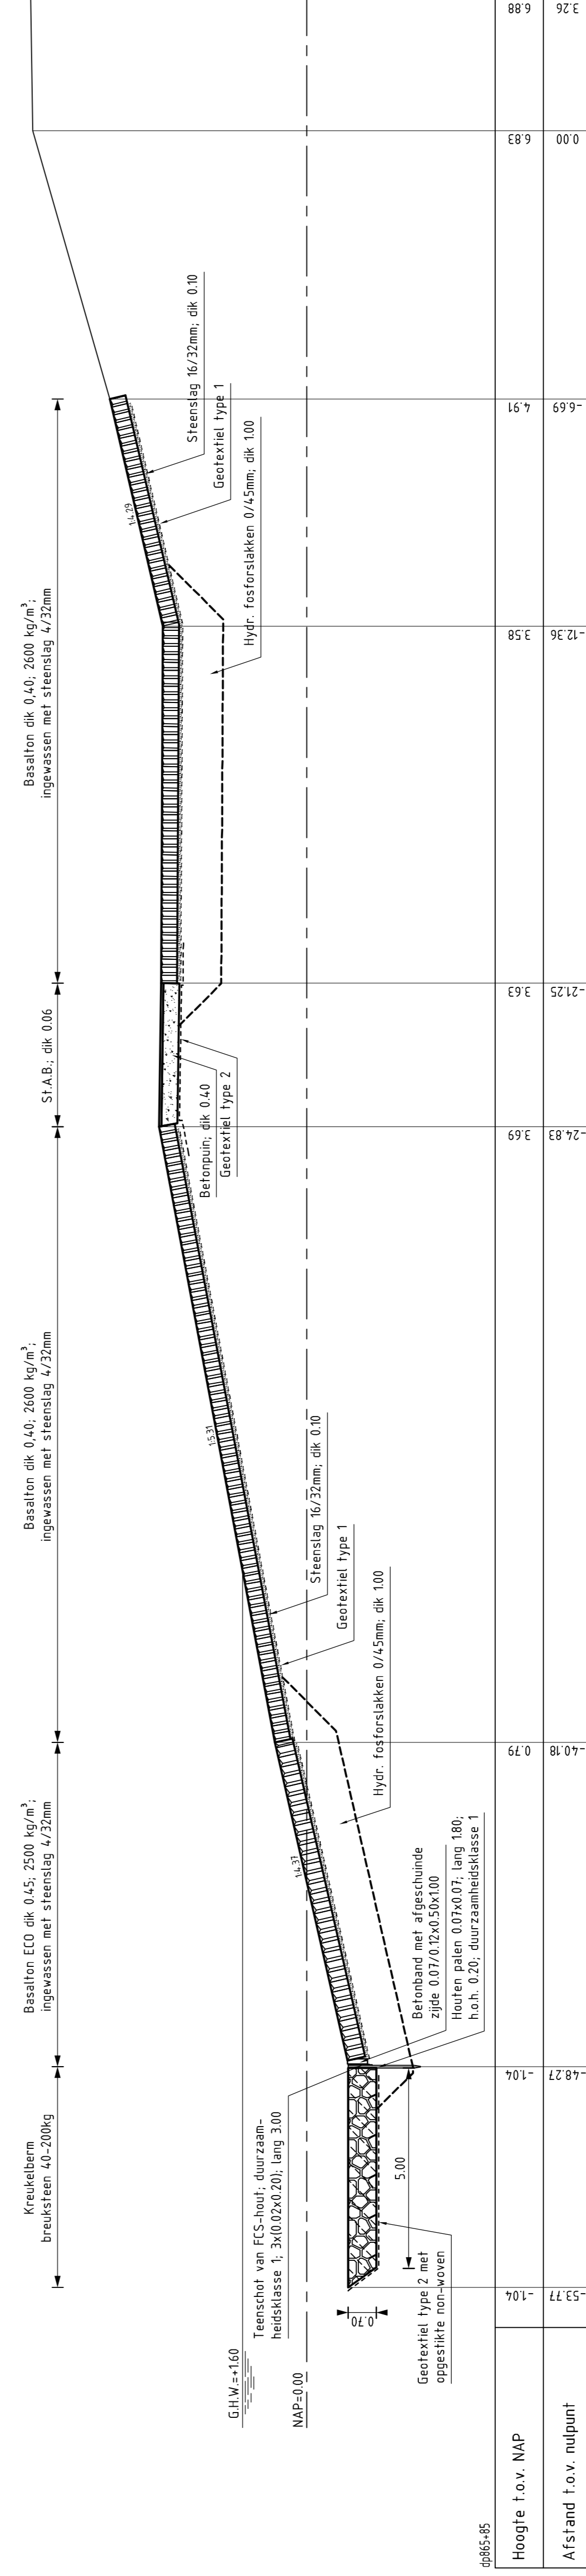

DWARSPROFIEL 12

schaal 1:100

VERKLARING

HOOGTEMATEN IN METERS T.O.V. NAP
 MATEN IN METERS, TENZIJ ANDERS AANGEGEVEN
 VOOR SITUATIE ZIE TEKENING ZLRW-2010-01141

- Bestand profiel
- Gemaakt werk
- Grondrebedding
- Betonpun (gemaakt)
- Basalt (gemaakt)
- Kruisbeem (gemaakt)




afdeling WVI

Project Zeekeringen
 REVISIE OUD KEMPENSHOFSTEEPOLDER
 Dwarsprofiel 11 en 12

revisie
 ZLD-6310

getekend	J.C. van Marren	44	16-12-2010	schaal	1:100
gecontroleerd	S. Vermeut	44	16-12-2010	in	13
aanvaard	S. Vereetke	44	16-12-2010	bladen, blad nr.	11
99-rijdijf					
					105x60
					ZLRW-2010-01141

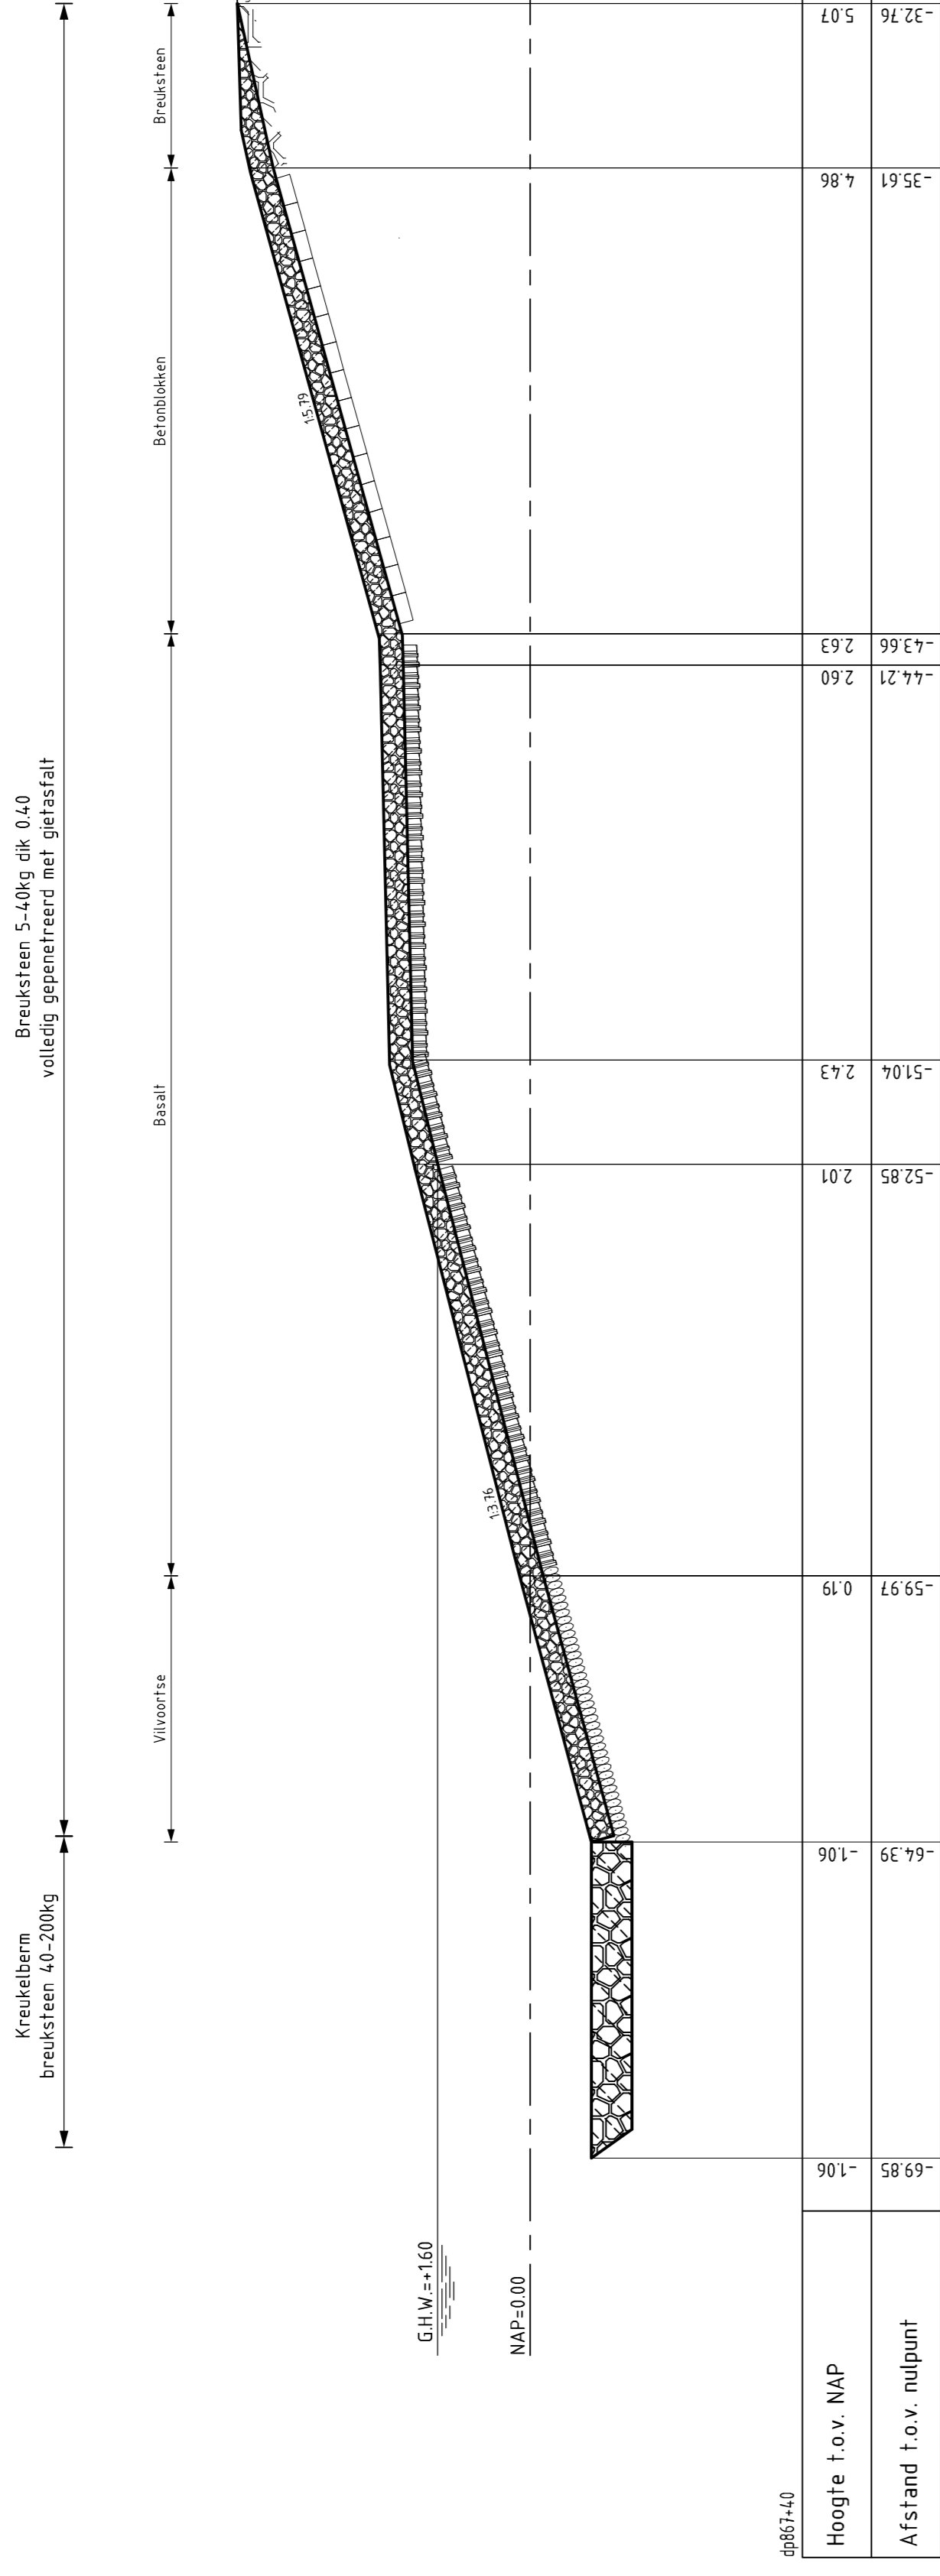


Hoogte t.o.v. NAP
Afstand t.o.v. nulpunt

DWARSPROFIEL 14

Schaal 1:100


VERKLARING

HOOGTEMATEN IN METERS T.O.V. NAP
MATEN IN METERS, TENZIJ ANDERS AANGEGEVEN
VOOR SITUATIE ZIE TEKENING ZLRW-2010-01141

Bestand profiel

Gemaakt werk

- Vloortie (bestaand)
- Breuksteen (bestaand)
- Basalt (bestaand)
- Betonblokken (bestaand)
- Heringaanblokken (bestaand)
- Betonpuin (gemaakt)
- Kreukeiberm (gemaakt)
- Overlaging breuksteen (gemaakt)

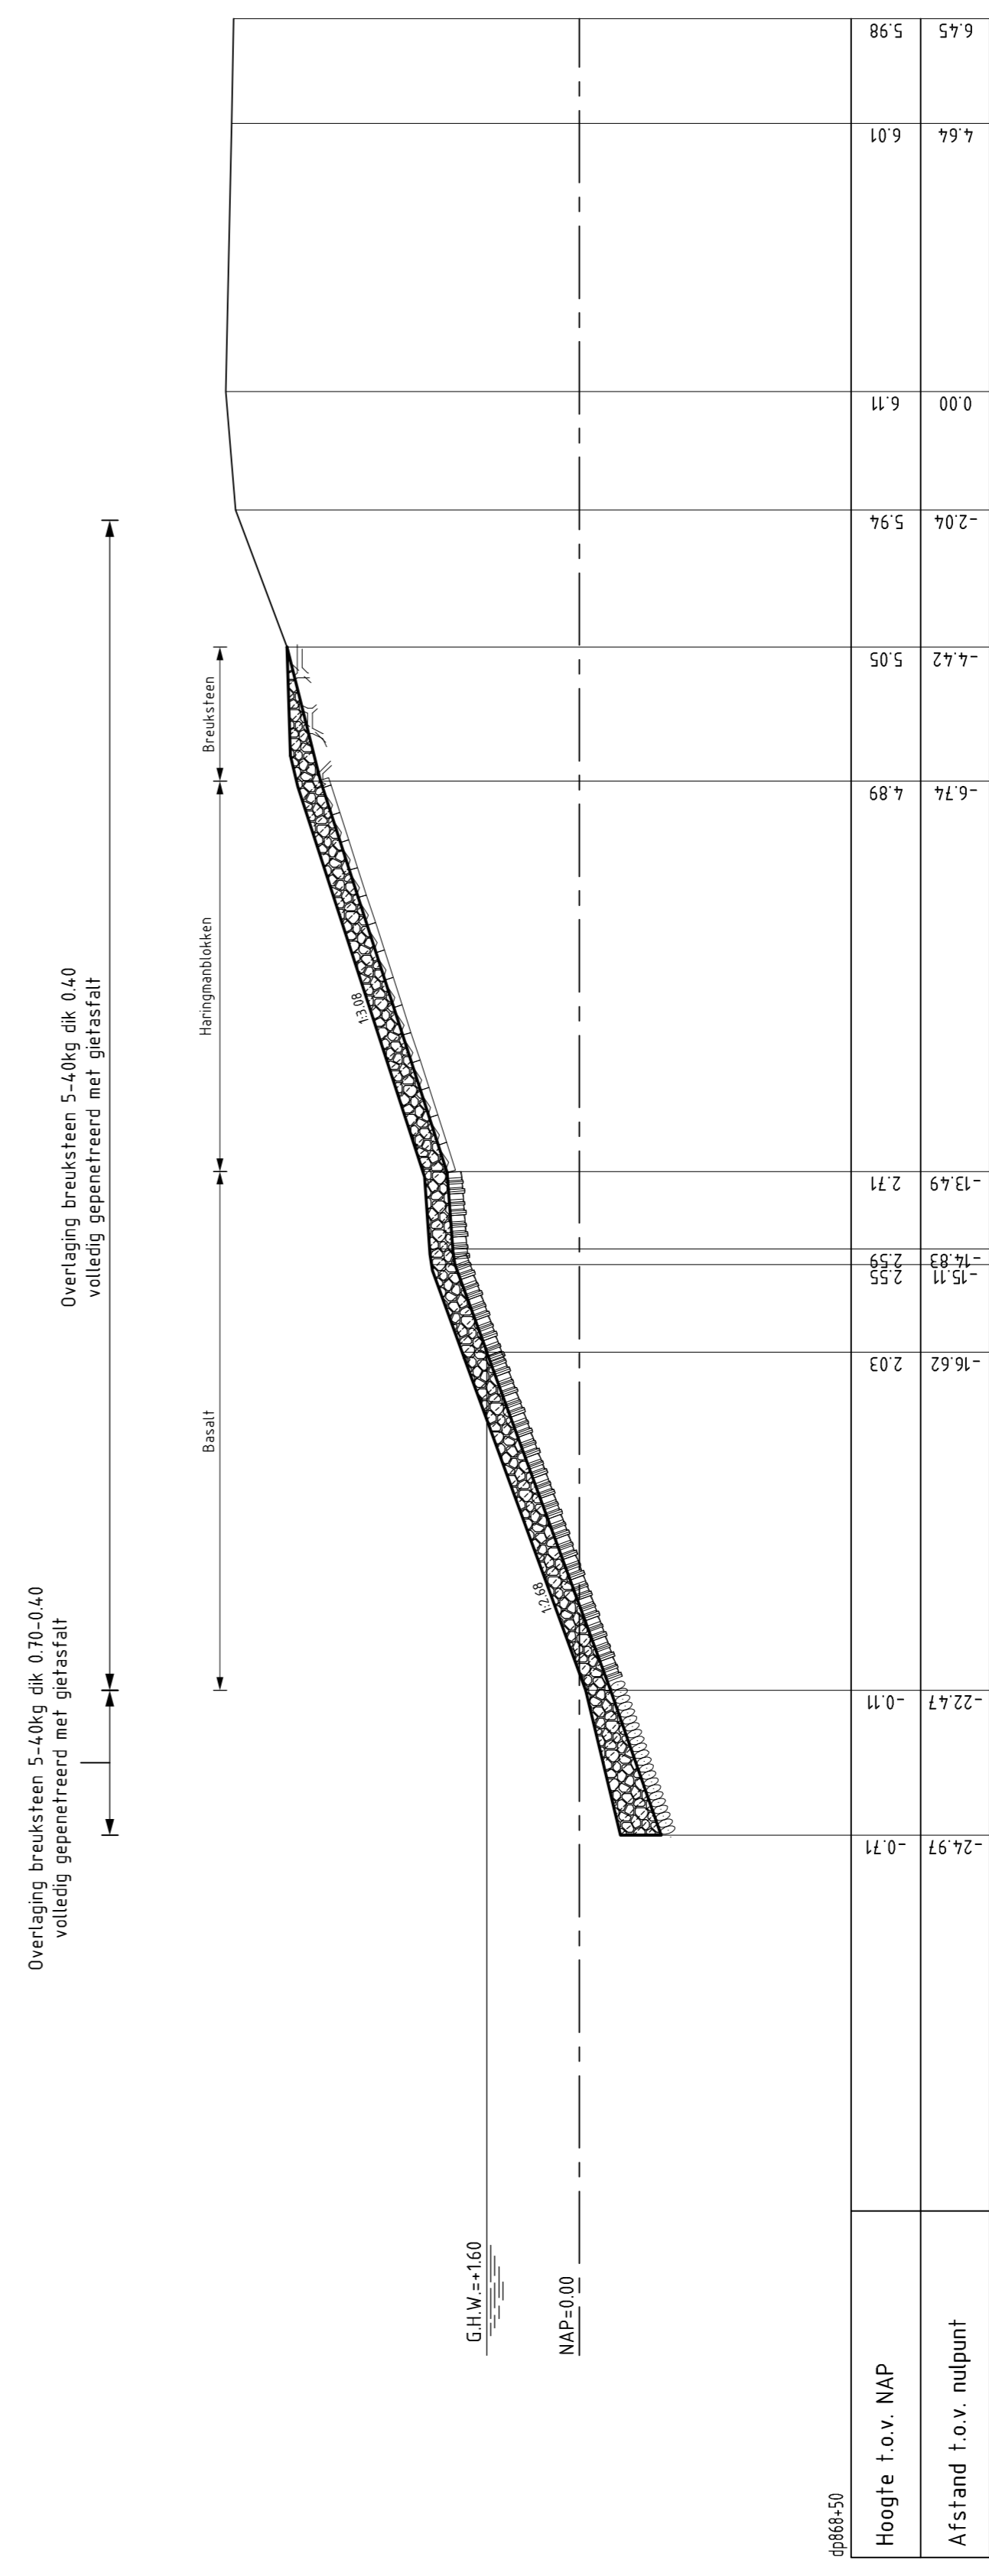


Hoogte t.o.v. NAP
Afstand t.o.v. nulpunt

DWARSPROFIEL 15

Schaal 1:100

rijkswaterstaat
zeeland

afdeling wvi

Project Zeeweringen

REVISIE OUD KEMPENSHOFSTEEPOLDER

Dwarsprofiel 14 en 15

revisie
ZLD-6310

getekend	J.C. van Marlen	dd	16-12-2010	schaal	1:100
gemaakt	S. Vermeut	dd	16-12-2010	in	13
aanvaard	S. Versteke	dd	16-12-2010	bladen, blad nr.	13
projectnr	105x60 ZLRW-2010-01143				