

16 DEC 2013

P201-L-13513 REV

KARELPOLDER, NIEUWLANDEPOLDER



Revisie 31052563

datum 06-12-13

Uitvoering 2013

tekeningnummer	blad nr.	omschrijving
ZLRW-2013-01381	1	Situatie (1) revisie van dp1273+75m tot dp1284
ZLRW-2013-01382	2	Situatie (2) revisie van dp1284 tot dp1295
ZLRW-2013-01383	3	Situatie (3) revisie van dp1295 tot dp1305
ZLRW-2013-01384	4	Situatie (4) revisie van dp1305 tot dp1316
ZLRW-2013-01385	5	Dwarsprofiel 1 en 2 Dwp 1 van dp1273+75m tot dp1281+40m Dwp 2 van dp1281+40m tot dp1295
ZLRW-2013-01386	6	Dwp 3 van dp1295 tot dp1301 Dwp 3a van dp1297+59m tot dp1299+34m
ZLRW-2013-01387	7	Dwp 4 van dp1301 tot dp1316 Dwp 4a van dp1315+15m tot dp1316
ZLRW-2013-01388	8	Situatie extra grondverbetering revisie Van dp1298 tot dp1316
ZLRW-2013-01389	9	Details
ZLRW-2013-01390	10	Verbetering binnendijkse verharding Platte Bank – Windgat – Schelpkreek – Olzendepolder (1)
ZLRW-2013-01391	11	Verbetering binnendijkse verharding Platte Bank – Windgat – Schelpkreek – Olzendepolder (2)
ZLRW-2013-01392	12	Verbetering binnendijkse verharding Platte Bank – Windgat – Schelpkreek – Olzendepolder (3)

SITUATIE revisie
schaal 1:1000

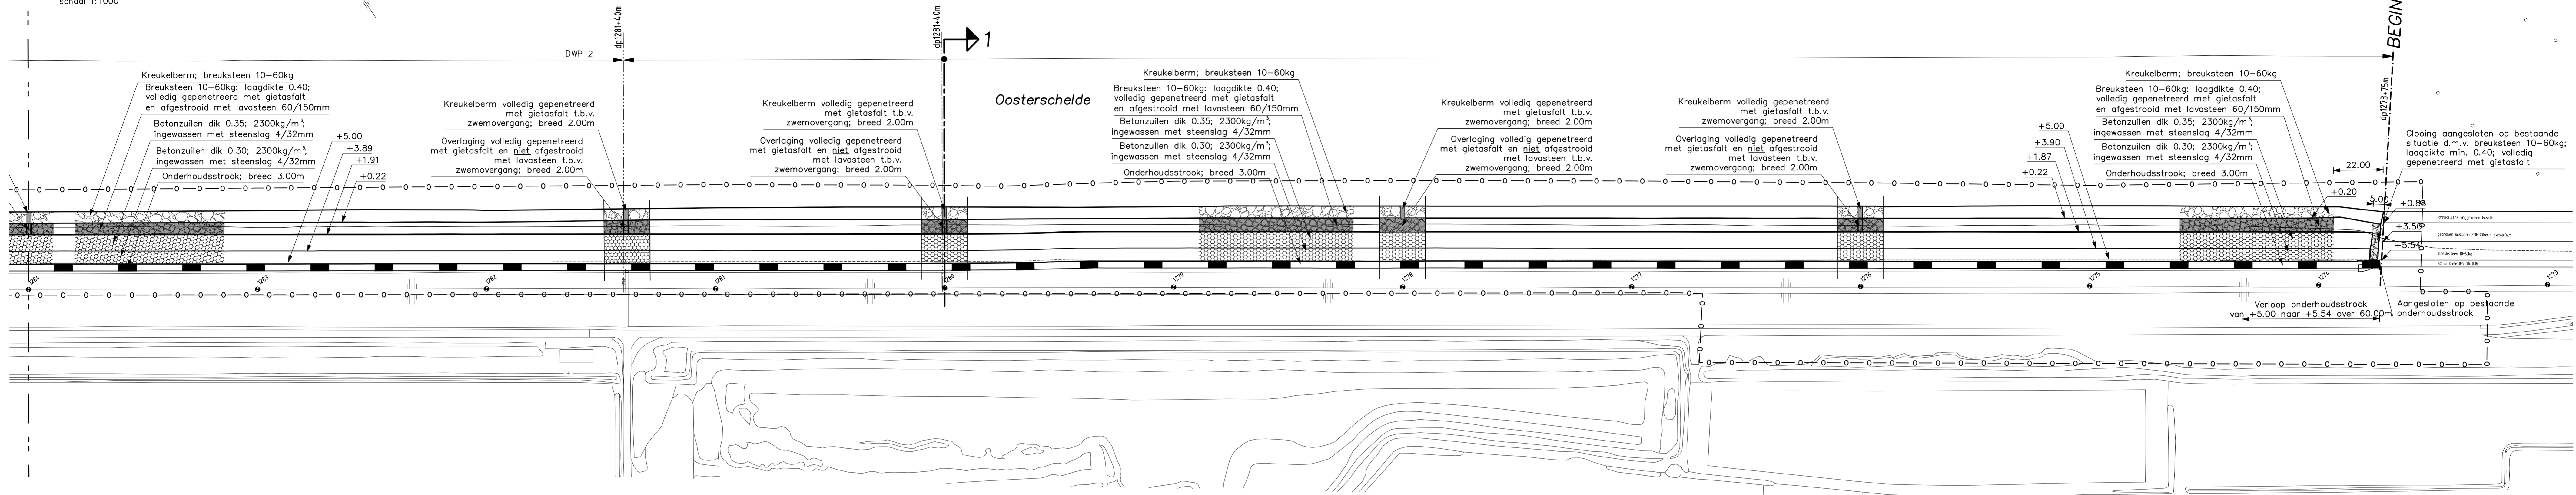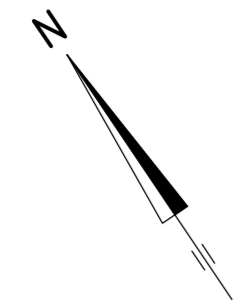


VERKLARING

Hoogtematen in meters t.o.v. NAP
Maten in meters tenzij anders aangegeven


- Dijkpaal met nummer
- Bestaande palenrij
- Bestaande situatie
- Gemaakt werk
- Schor/zandlijn
- Teenconstructie
- Overgangsconstructie
- Materiaalschiding
- Onderhoudstrook
- Betonzuilen-Hydro
- ECO-Betonzuilen-Hydro
- Breuksteen gepenetreerd met gietasfalt
- Kreukelberm
- Overlaging AC 11 surf DL-B
- Werkgrens

Voor dwarsprofiel 1 zie tekening ZLRW-2013-01385
 Voor dwarsprofiel 2 zie tekening ZLRW-2013-01385
 Voor dwarsprofiel 3 en 3a zie tekening ZLRW-2013-01386
 Voor dwarsprofiel 4 en 4a zie tekening ZLRW-2013-01387

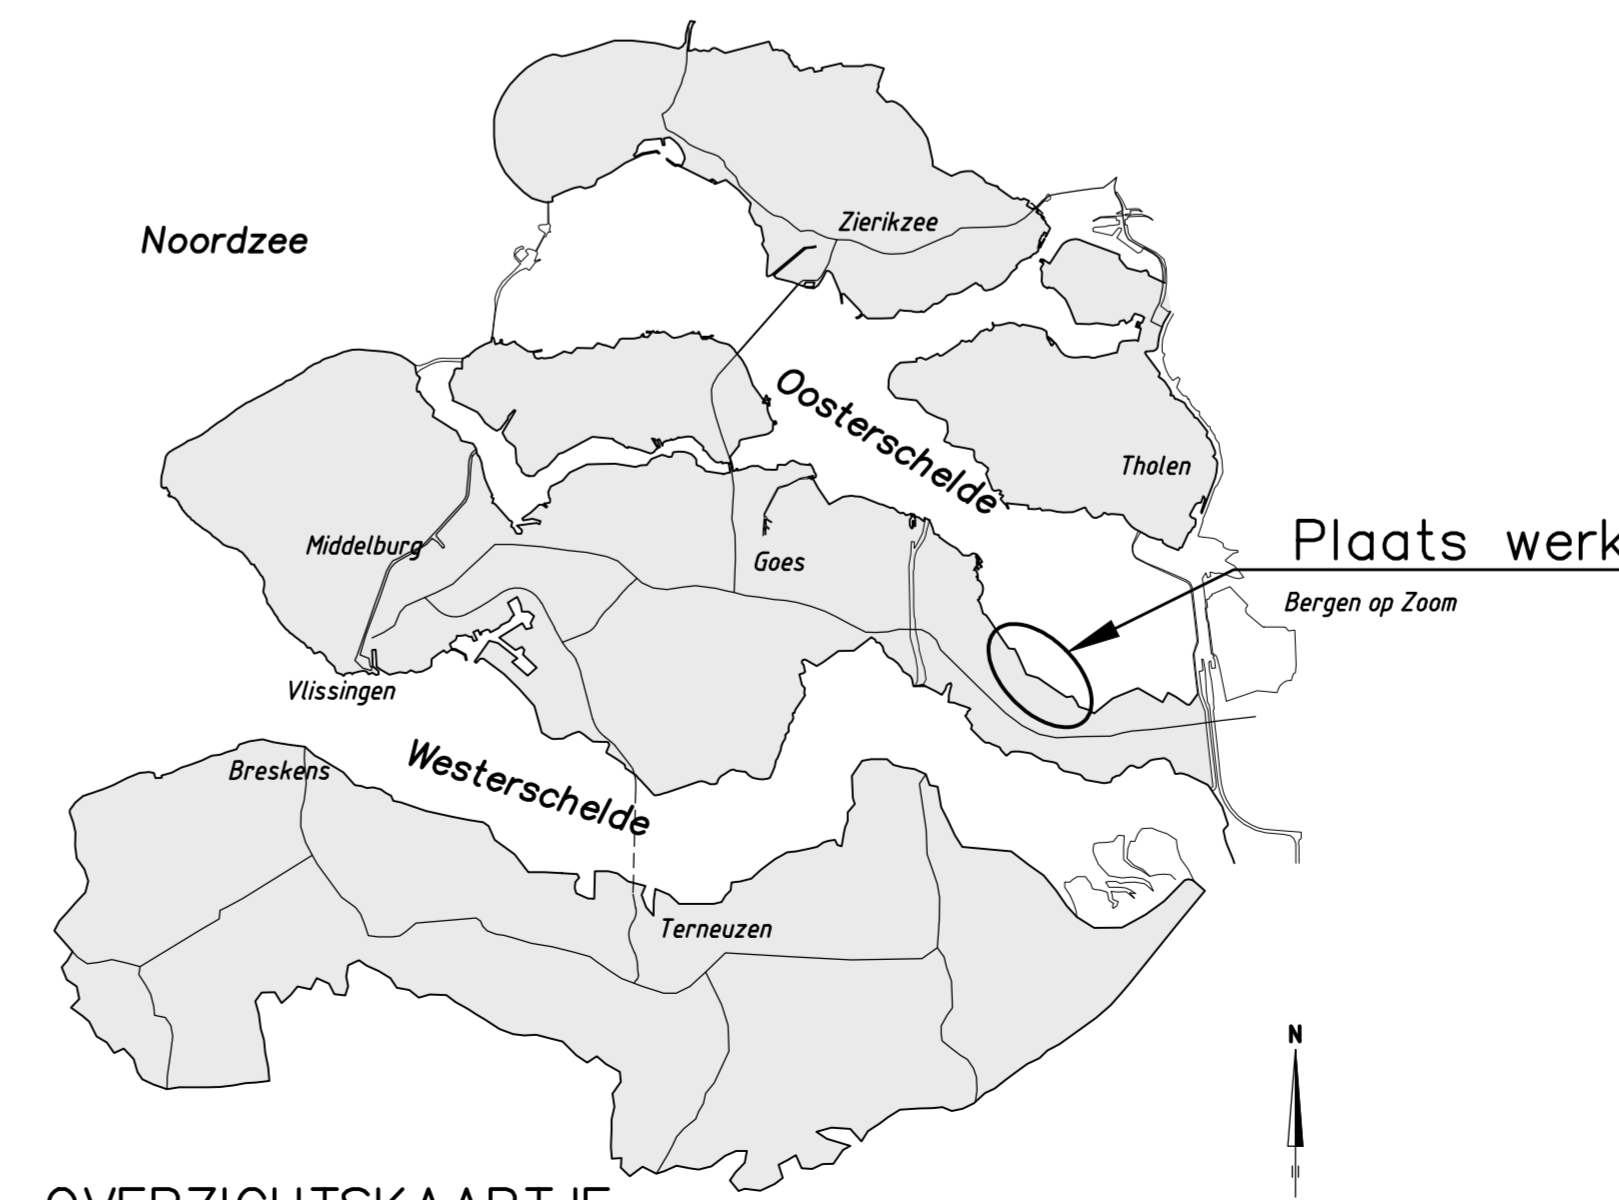


OVERZICHTSKAARTJE

INDELING SITUATIE TEKENINGEN

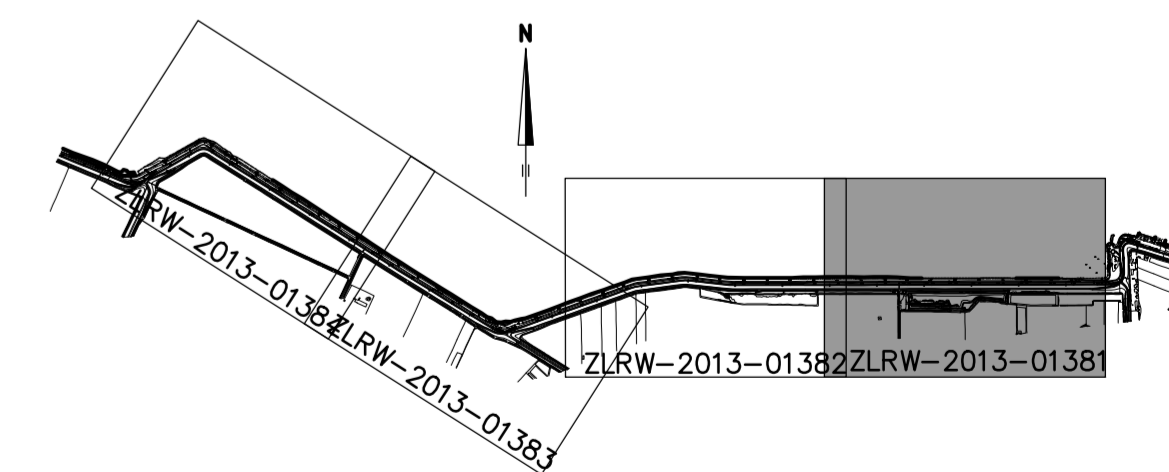

		afdeling PPO	
Project Zeeweringen Karelpolder, Nieuwlandepolder			Zaaknr. 31052563
Situatie (1) revisie Van dp1273+75m tot dp1284			Revisie
geteeld SV gecontroleerd VP accoord gewijzigd	d.d. 6-12-13 d.d. 6-12-13 d.d.	school 1:1000 in 12 bladen, blad nr.1	A0xA1 ZLRW-2013-01381

SITUATIE revisie
schaal 1:1000

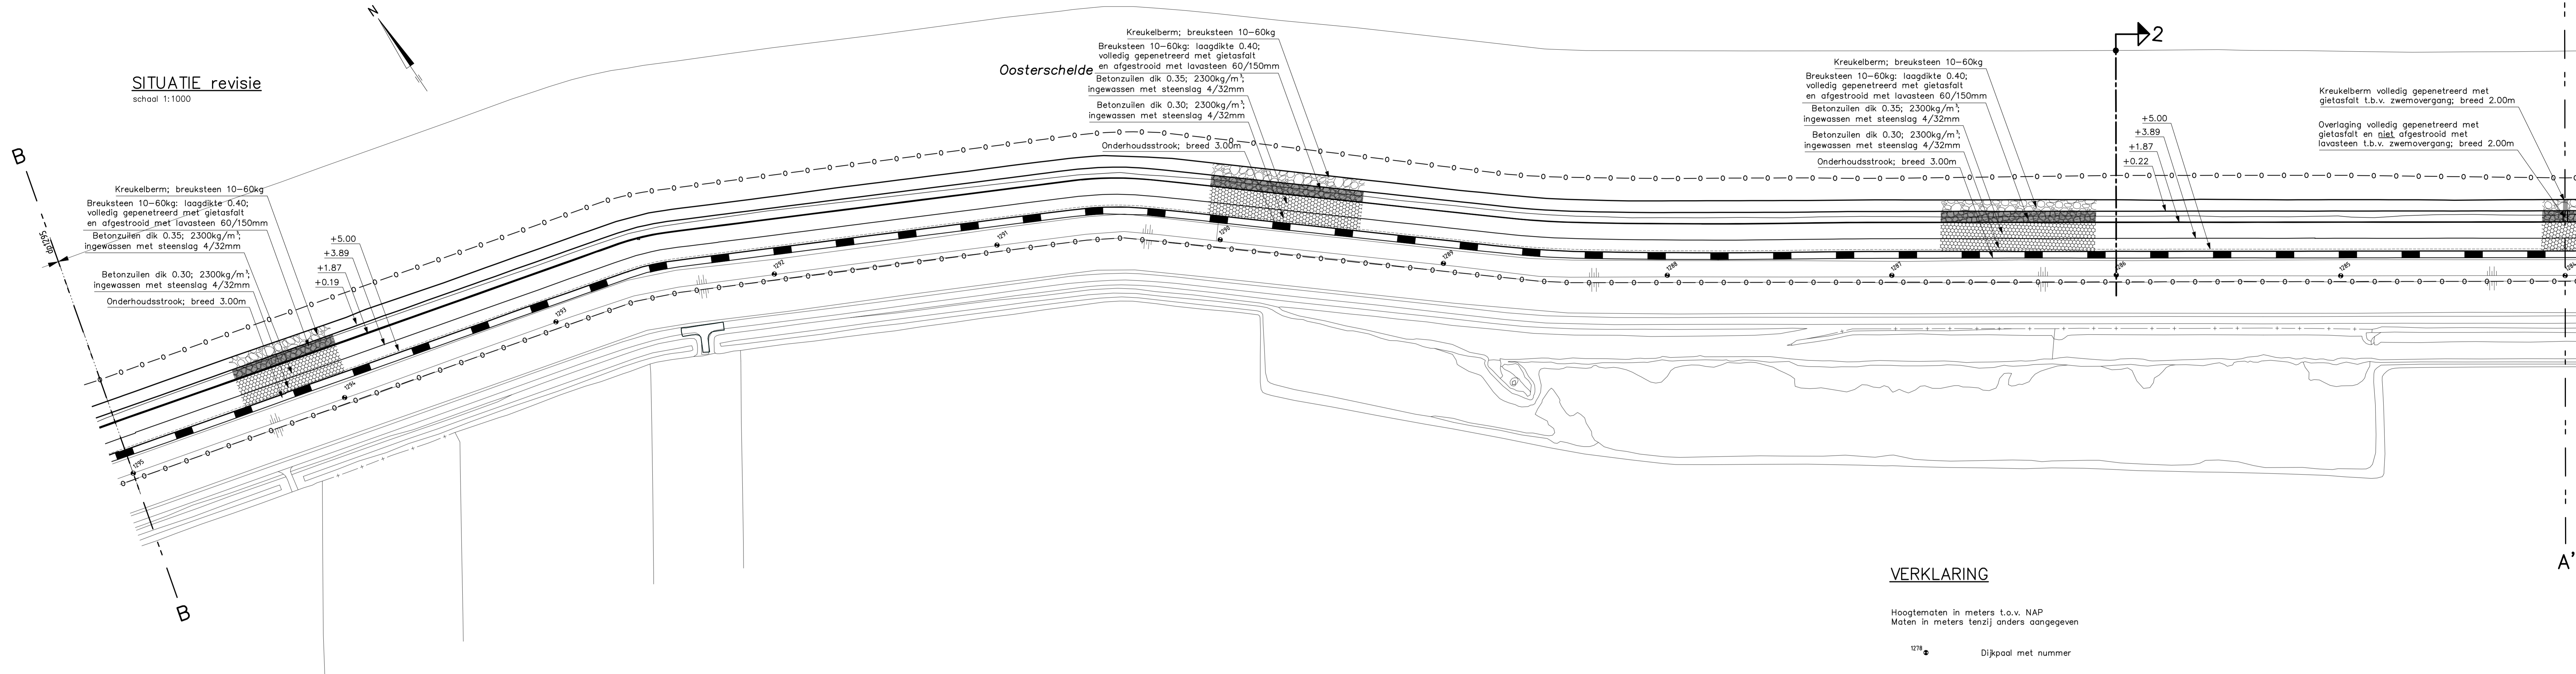


VERKLARING

Hoogtematen in meters t.o.v. NAP
Maten in meters tenzij anders aangegeven


- 1278 Dijkpaal met nummer
- Bestaande palenrij
- Bestaande situatie
- Gemaakt werk
- Schor/zandlijn
- Teenconstructie
- Overgangsconstructie
- Materiaalschiding
- Onderhoudstrook
- Betonzuilen-Hydro
- ECO-Betonzuilen-Hydro
- Breuksteen geperforeerd met gietasfalt
- Kreukelberm
- Overlaging AC 11 surf DL-B
- Werkgrens

Voor dwarsprofiel 1 zie tekening ZLRW-2013-01385
 Voor dwarsprofiel 2 zie tekening ZLRW-2013-01385
 Voor dwarsprofiel 3 en 3a zie tekening ZLRW-2013-01386
 Voor dwarsprofiel 4 en 4a zie tekening ZLRW-2013-01387

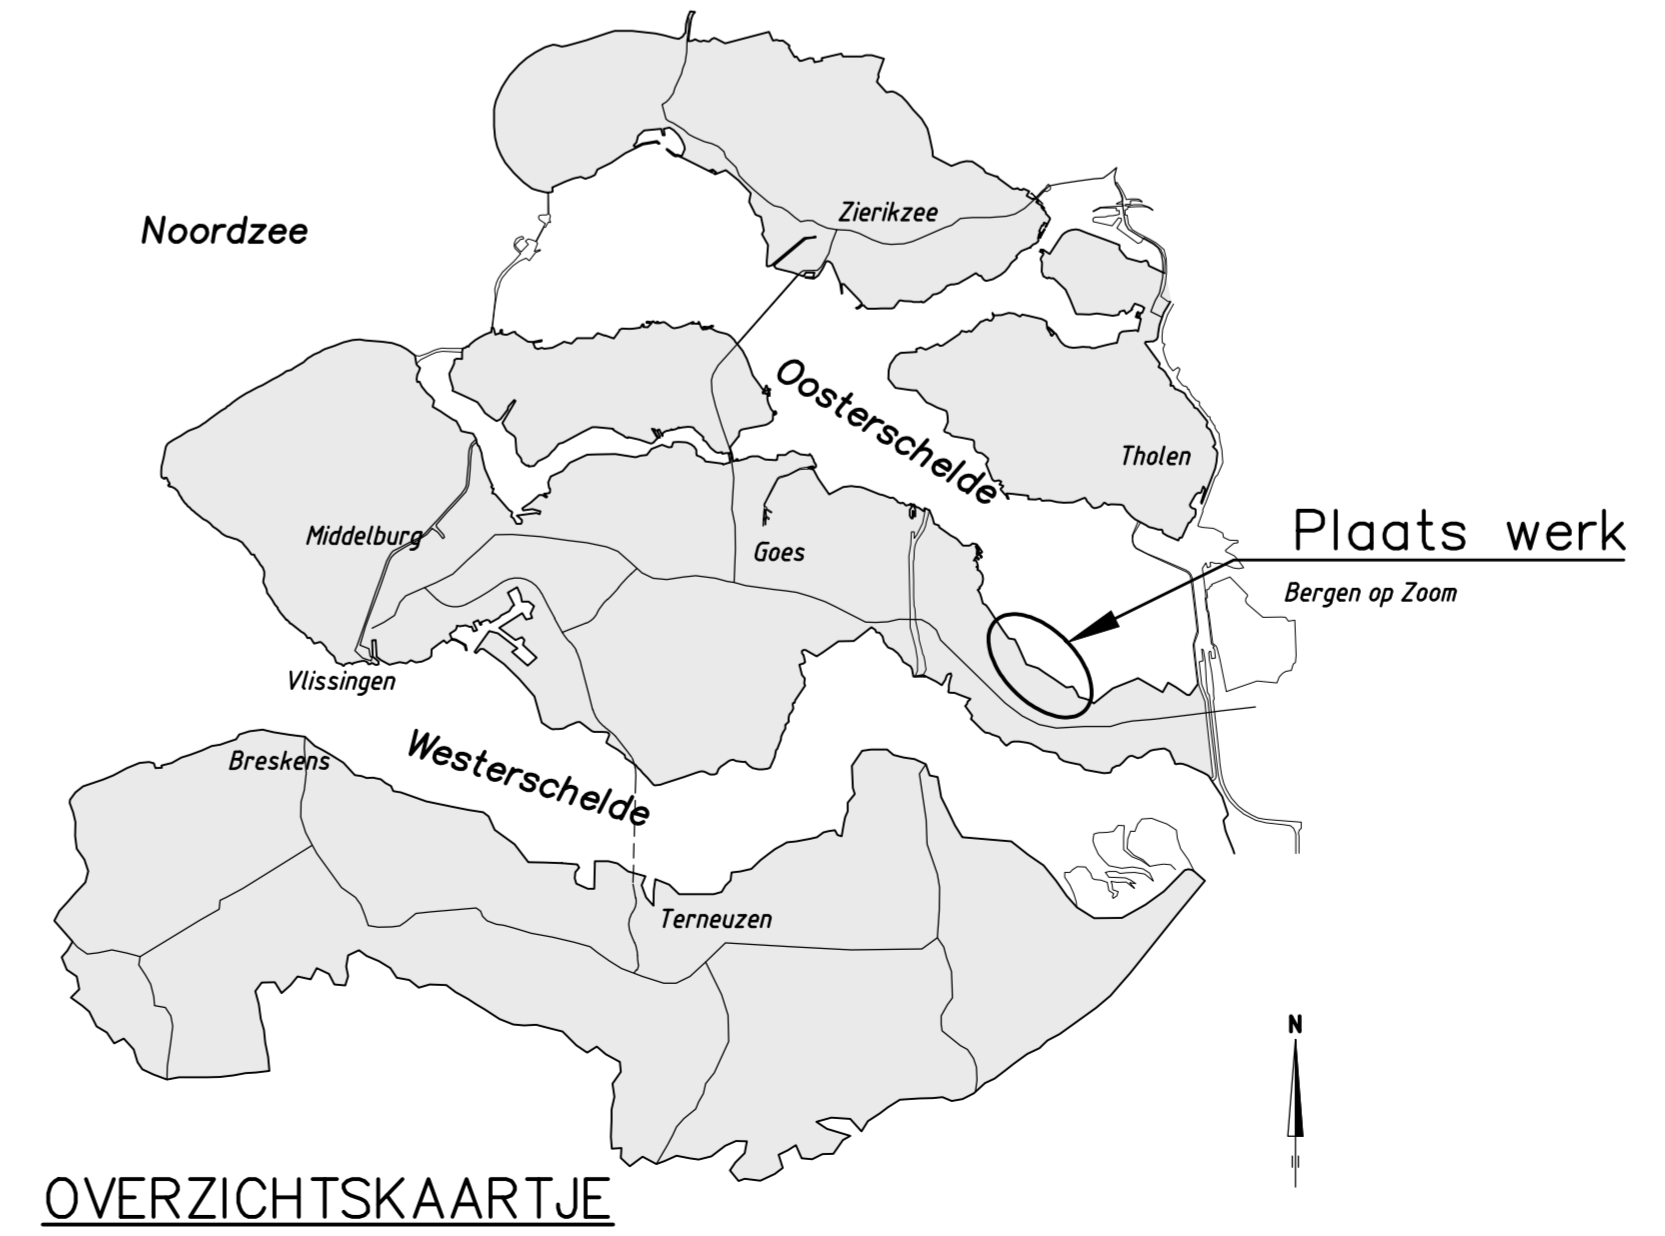


OVERZICHTSKAARTJE


INDELING SITUATIE TEKENINGEN

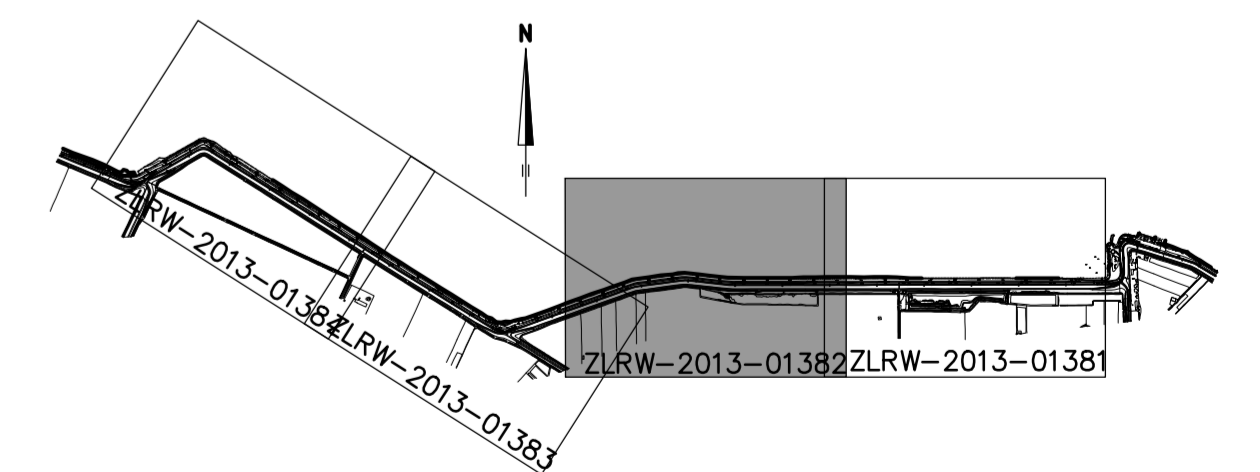

		afdeling PPO	
Project Zeeweringen Karelpolder, Nieuwlandepolder			Zaaknr. 31052563
Situatie (2) revisie Van dp1284 tot dp1295			Revisie
getekend	SV	d.d. 6-12-13	school 1:1000 in 12 bladen, blad nr.2
gecontroleerd	VP	d.d. 6-12-13	
accord		d.d.	
gew./zigt			A0xA1 ZLRW-2013-01382

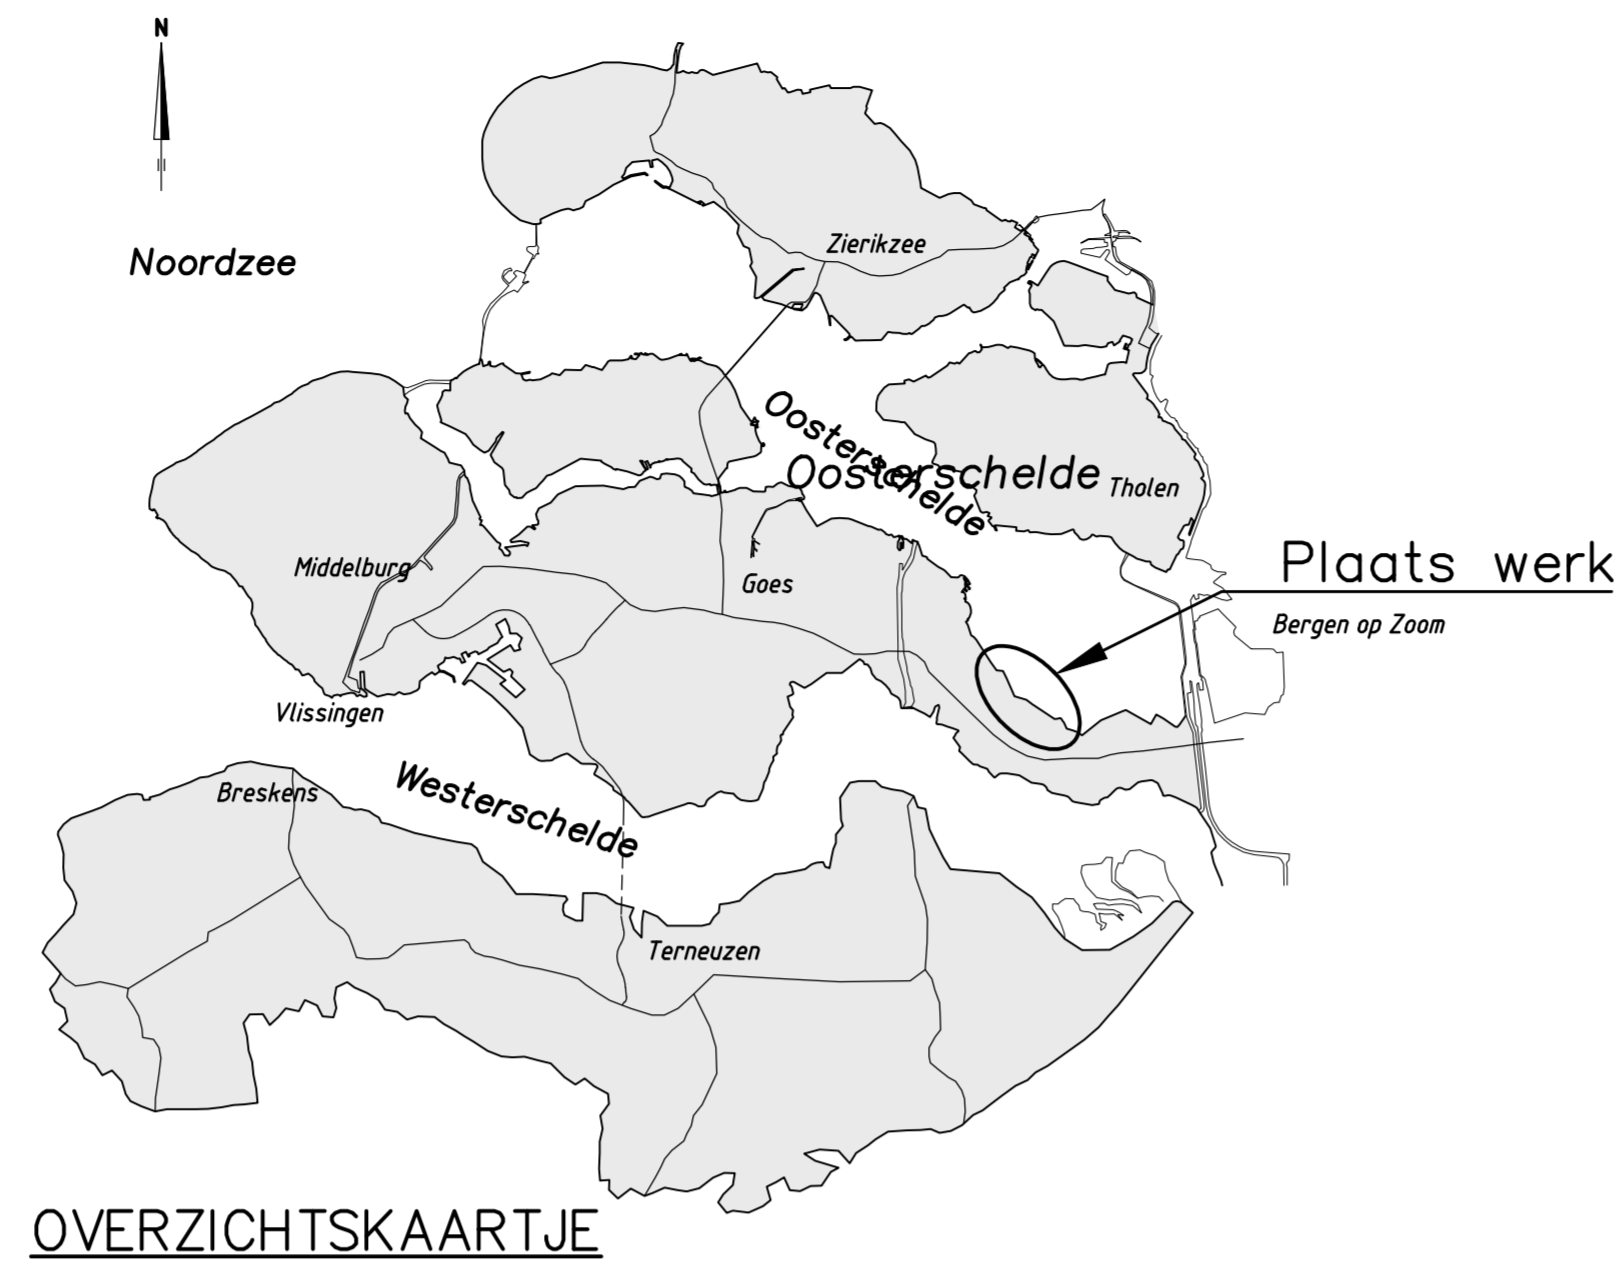

SITUATIE revisie
schaal 1:1000

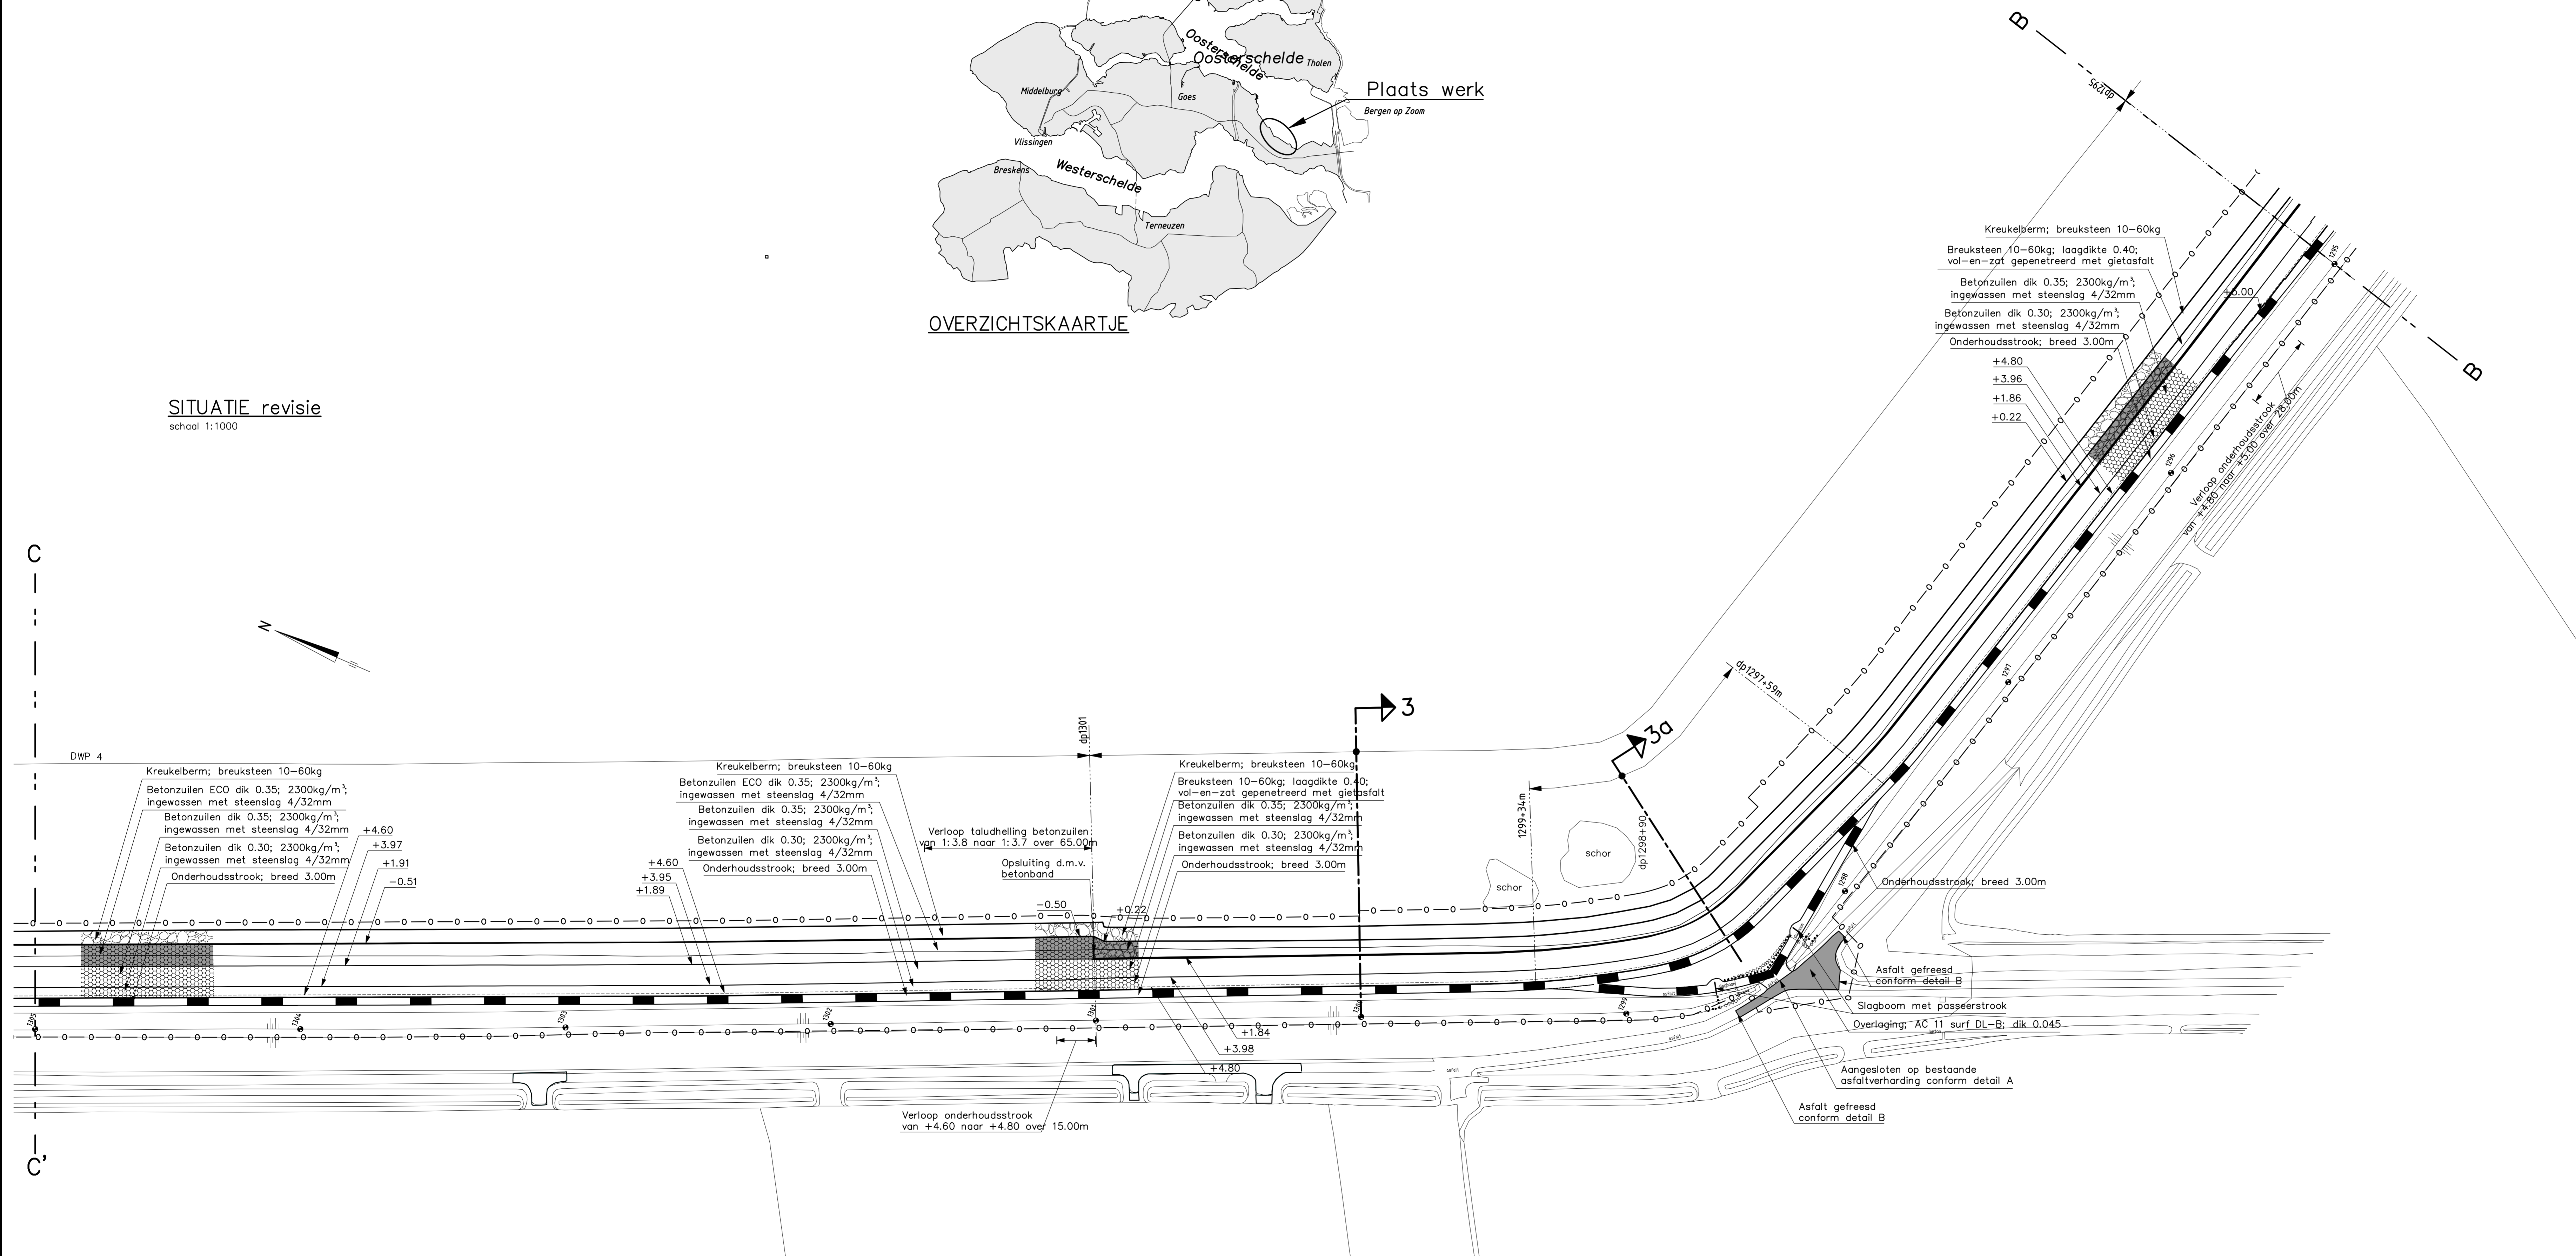


VERKLARING

Hoogtematen in meters t.o.v. NAP
Maten in meters tenzij anders aangegeven

- 1278 Dijkpaal met nummer
- Bestaande palenrij
- Bestaande situatie
- Gemaakt werk
- Schor/zandlijn
- Teenconstructie
- Overgangsconstructie
- Materiaalscheiding
- Onderhoudstrook
- Betonzuilen-Hydro
- ECO-Betonzuilen-Hydro
- Breuksteen gepentreerd met gietasfalt
- Kreukelberm
- Overlaging AC 11 surf DL-B
- Werkgrens


Voor dwarsprofiel 1 zie tekening ZLRW-2013-01385
 Voor dwarsprofiel 2 zie tekening ZLRW-2013-01385
 Voor dwarsprofiel 3 en 3a zie tekening ZLRW-2013-01386
 Voor dwarsprofiel 4 en 4a zie tekening ZLRW-2013-01387

INDELING SITUATIE TEKENINGEN

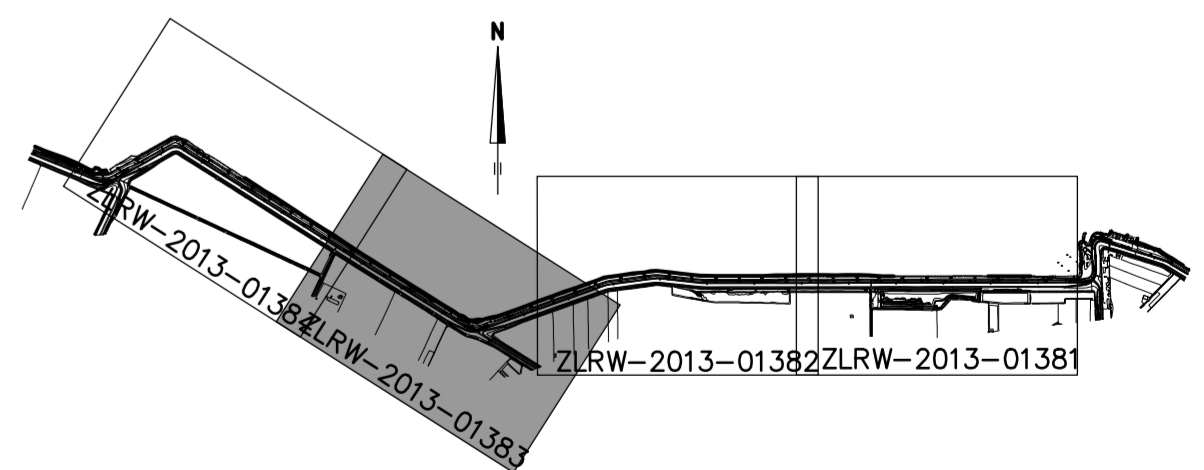


afdeling PPO		Zeeuwse Stroom bv	
Project Zeeweringen Karelpolder, Nieuwlandepolder			Zaaknr. 31052563
Situatie (3) revisie Van dp1295 tot dp1305			Revisie
getekend SV	vr	d.d. 6-12-13	school 1:1000
gecontroleerd VP	jb	d.d. 6-12-13	
accord	d.d.		in 12 bladen, blad nr. 3
gew. zijgd			A0xA1 ZLRW-2013-01383

SITUATIE revisie
 schaal 1:1000

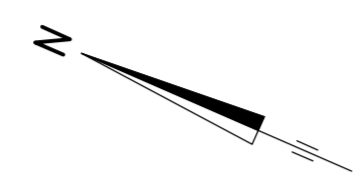

Oosterschelde

4

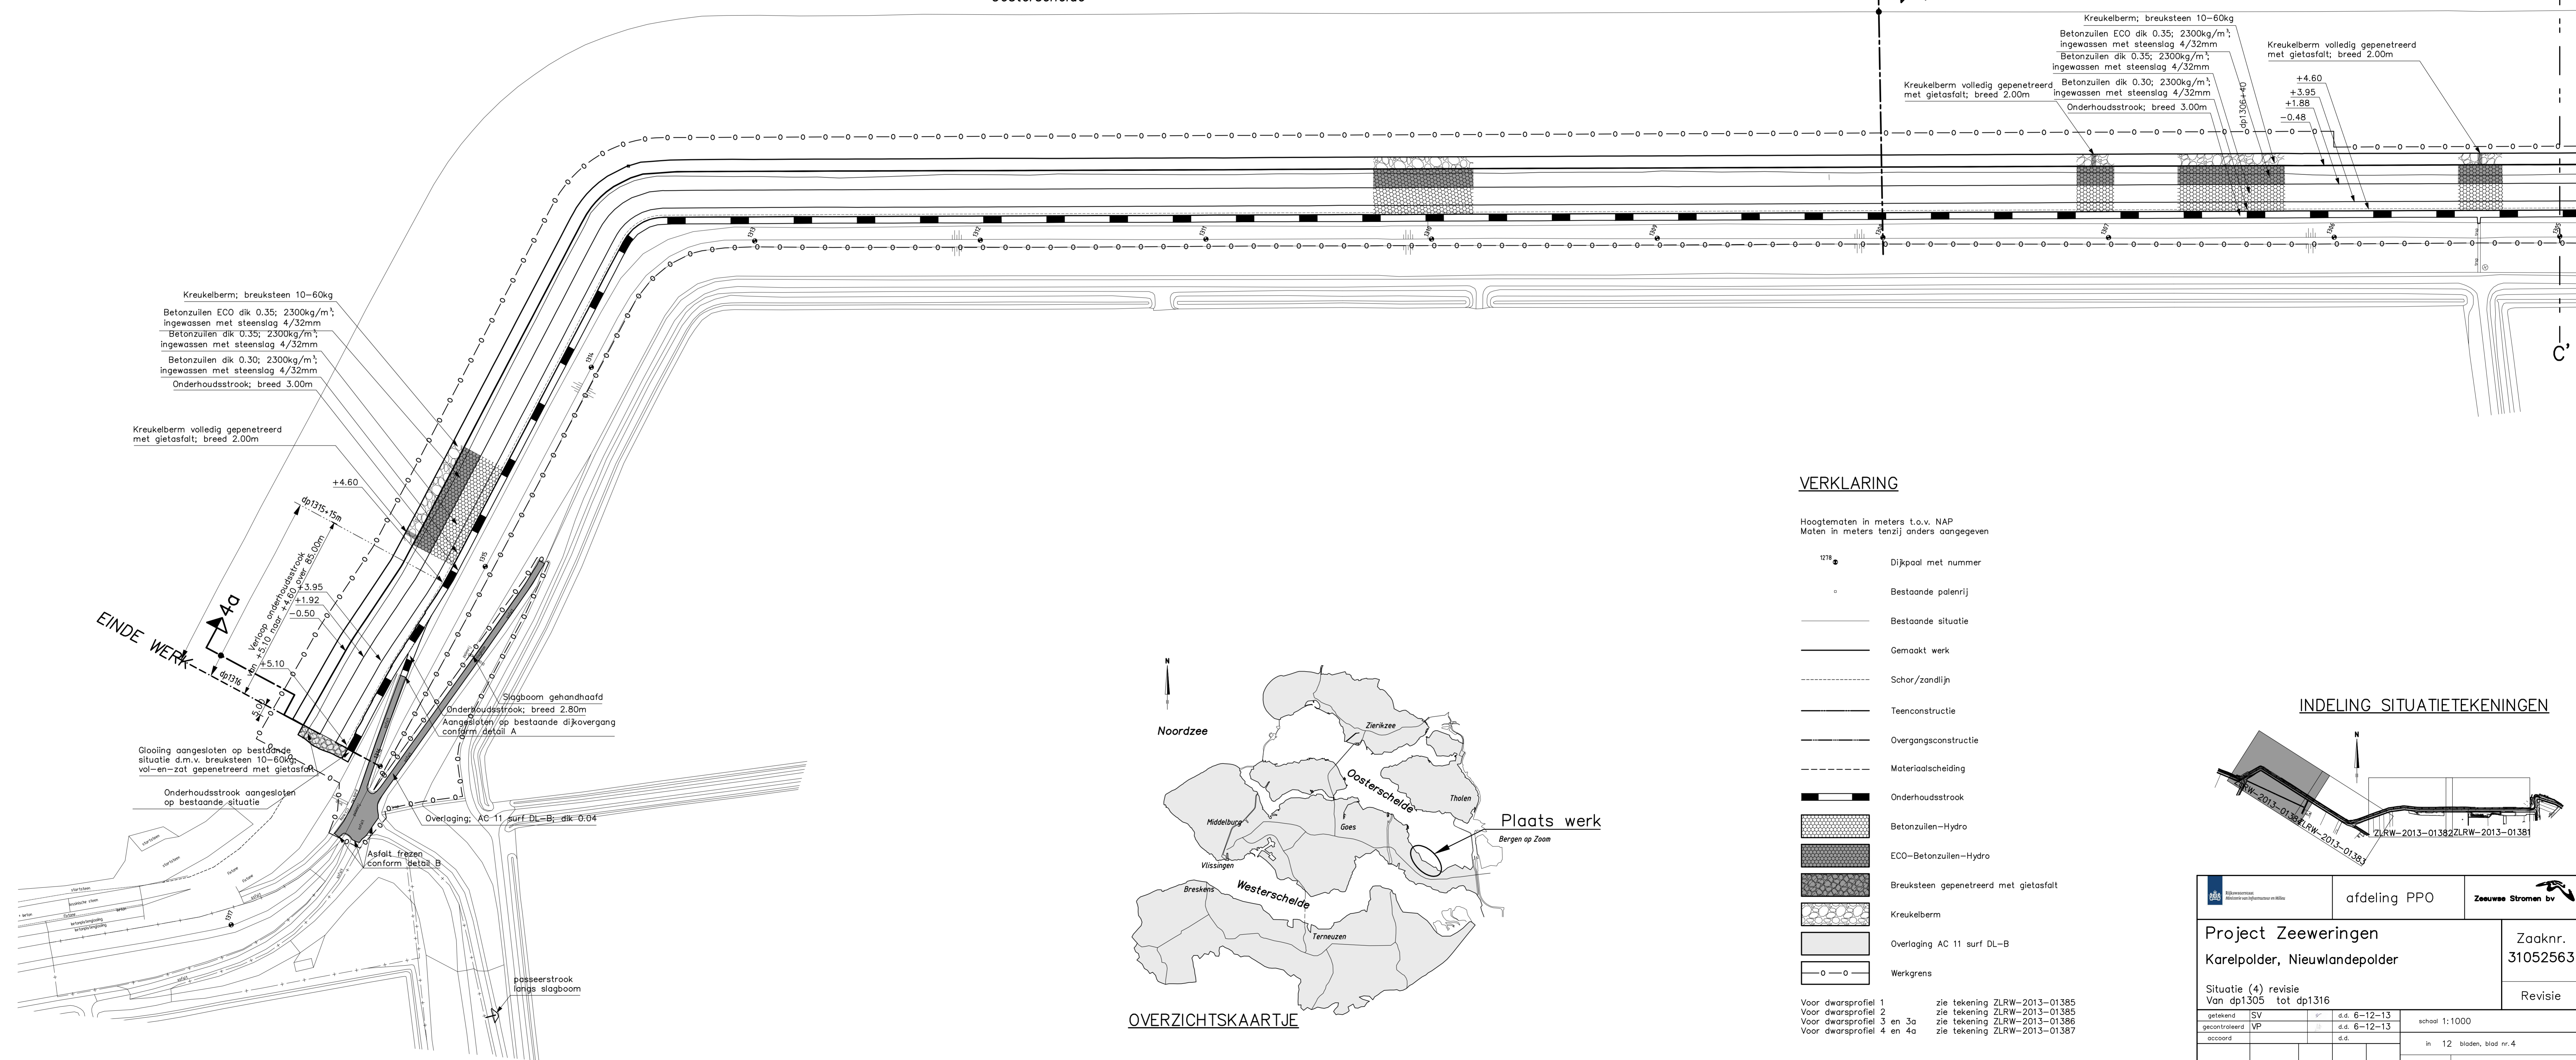


EINDE WERK

VERKLARING

Hoogtematen in meters t.o.v. NAP
 Maten in meters tenzij anders aangegeven


- 1278 ● Dijkpaal met nummer
- Bestaande palenrij
- Bestaande situatie
- Gemaakt werk
- - - - - Schor/zandlijn
- Teenconstructie
- Overgangsconstructie
- - - - - Materiaalscheiding
- Onderhoudstrook
- Betonzuilen-Hydro
- ECO-Betonzuilen-Hydro
- Breuksteen gepenetreerd met gietasfalt
- Kreukelberm
- Overlaging AC 11 surf DL-B
- - ○ - Werkgrens

Voor dwarsprofiel 1 zie tekening ZLRW-2013-01385
 Voor dwarsprofiel 2 zie tekening ZLRW-2013-01385
 Voor dwarsprofiel 3 en 3a zie tekening ZLRW-2013-01386
 Voor dwarsprofiel 4 en 4a zie tekening ZLRW-2013-01387

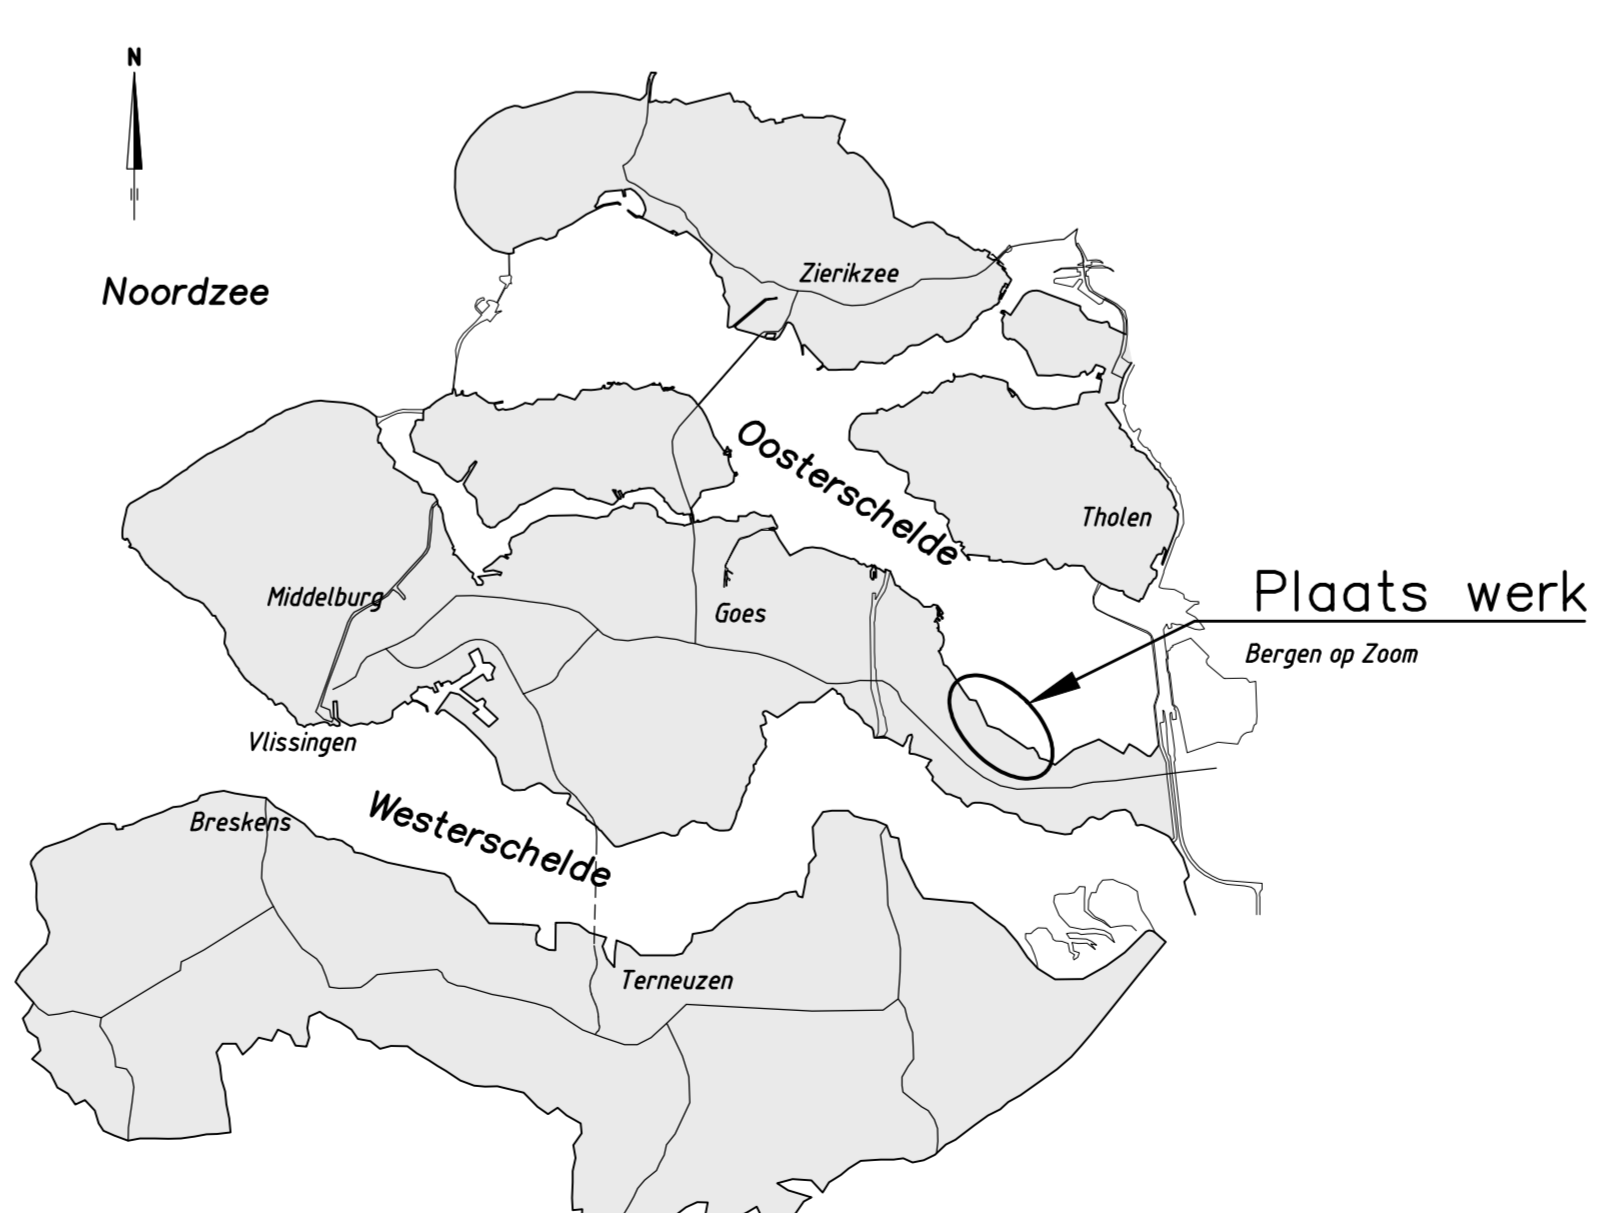

OVERZICHTSKAARTJE


INDELING SITUATIE TEKENINGEN

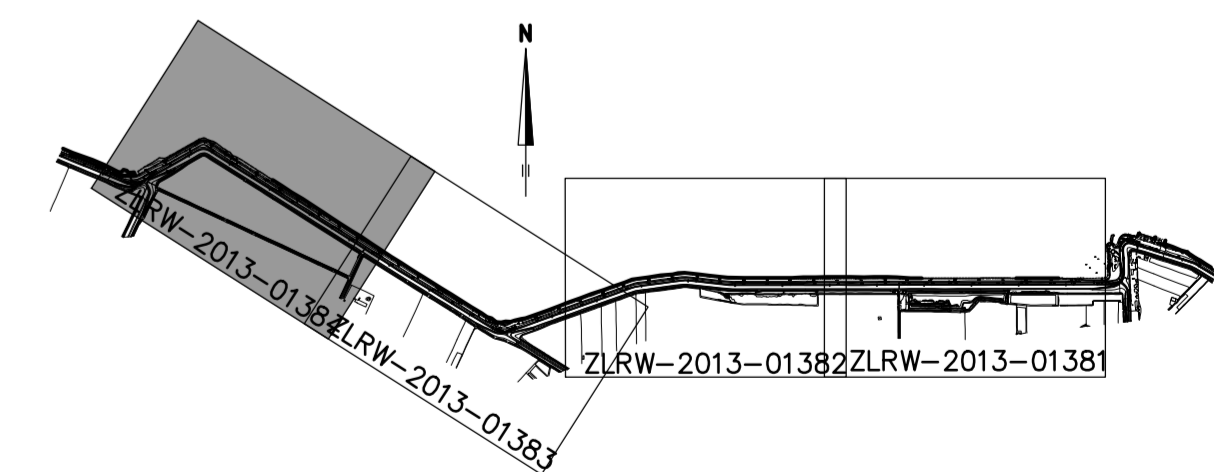

		afdeling PPO	Zaaknr. 31052563
Project Zeeweringen Karelpolder, Nieuwlandepolder		Revisie	
Situatie (4) revisie Van dp1305 tot dp1316			
getekend SV	✓	d.d. 6-12-13	school 1:1000
gecontroleerd VP	✓	d.d. 6-12-13	
accord		d.d.	in 12 bladen, blad nr. 4
gew. zijgd			A0xA1 ZLRW-2013-01384


DETAIL 1

schaal 1:20

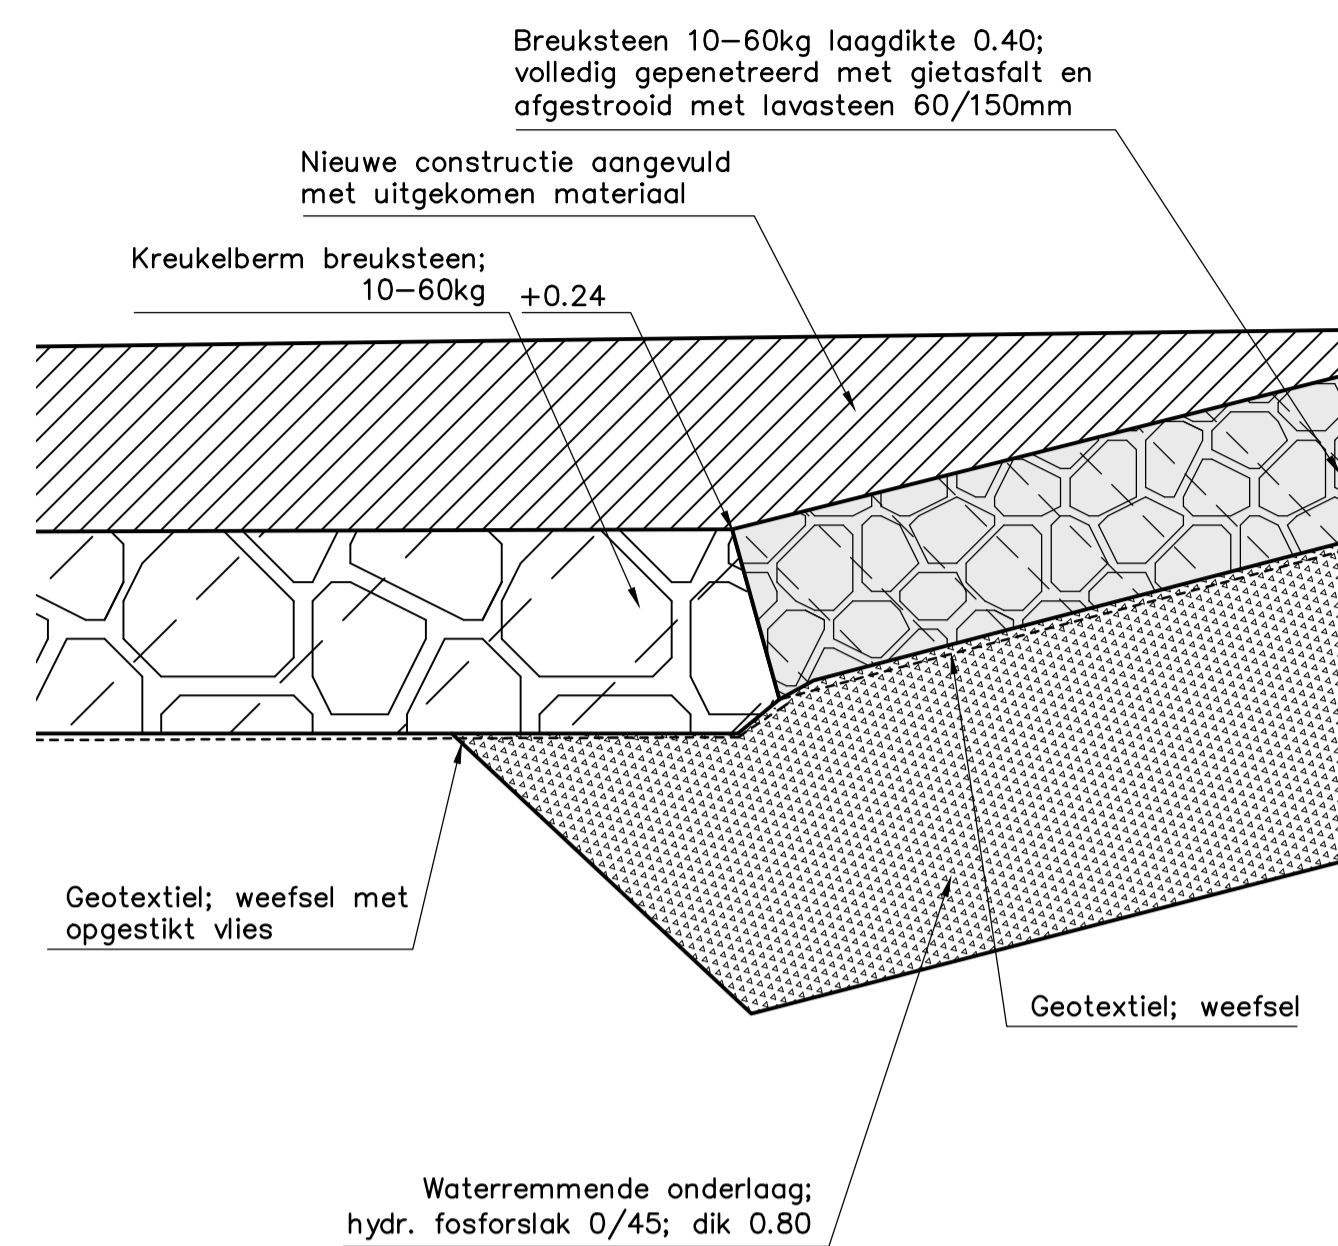


DETAIL 2

schaal 1:20

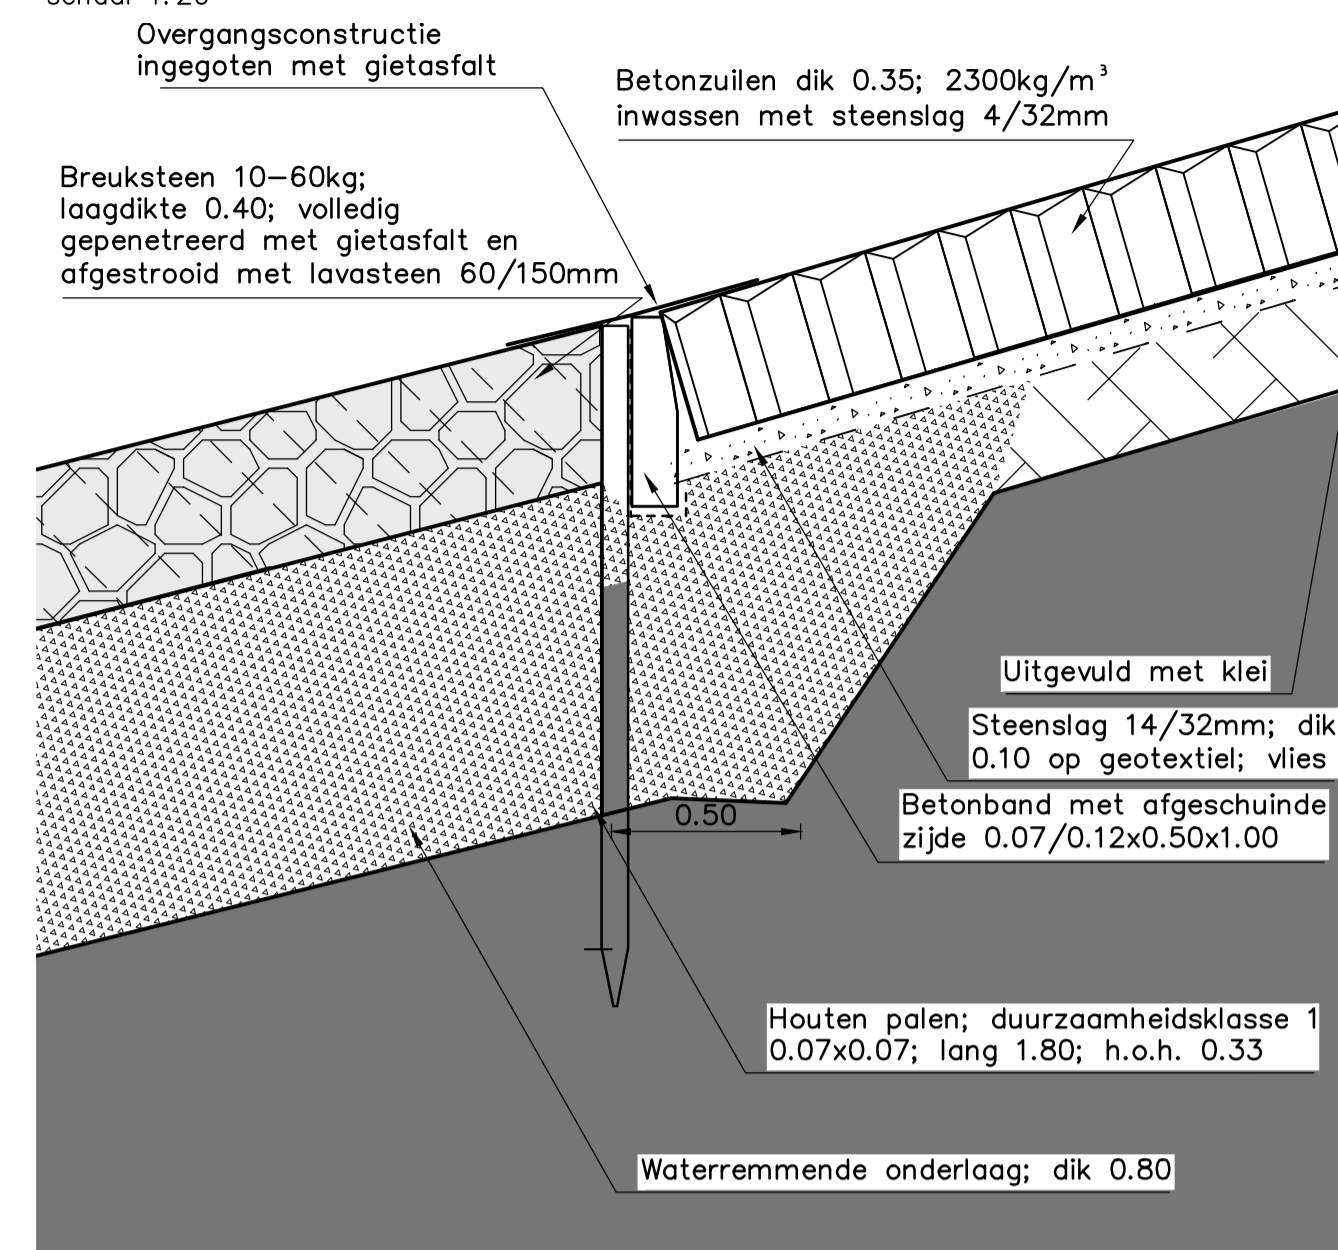


DETAIL 3

schaal 1:20

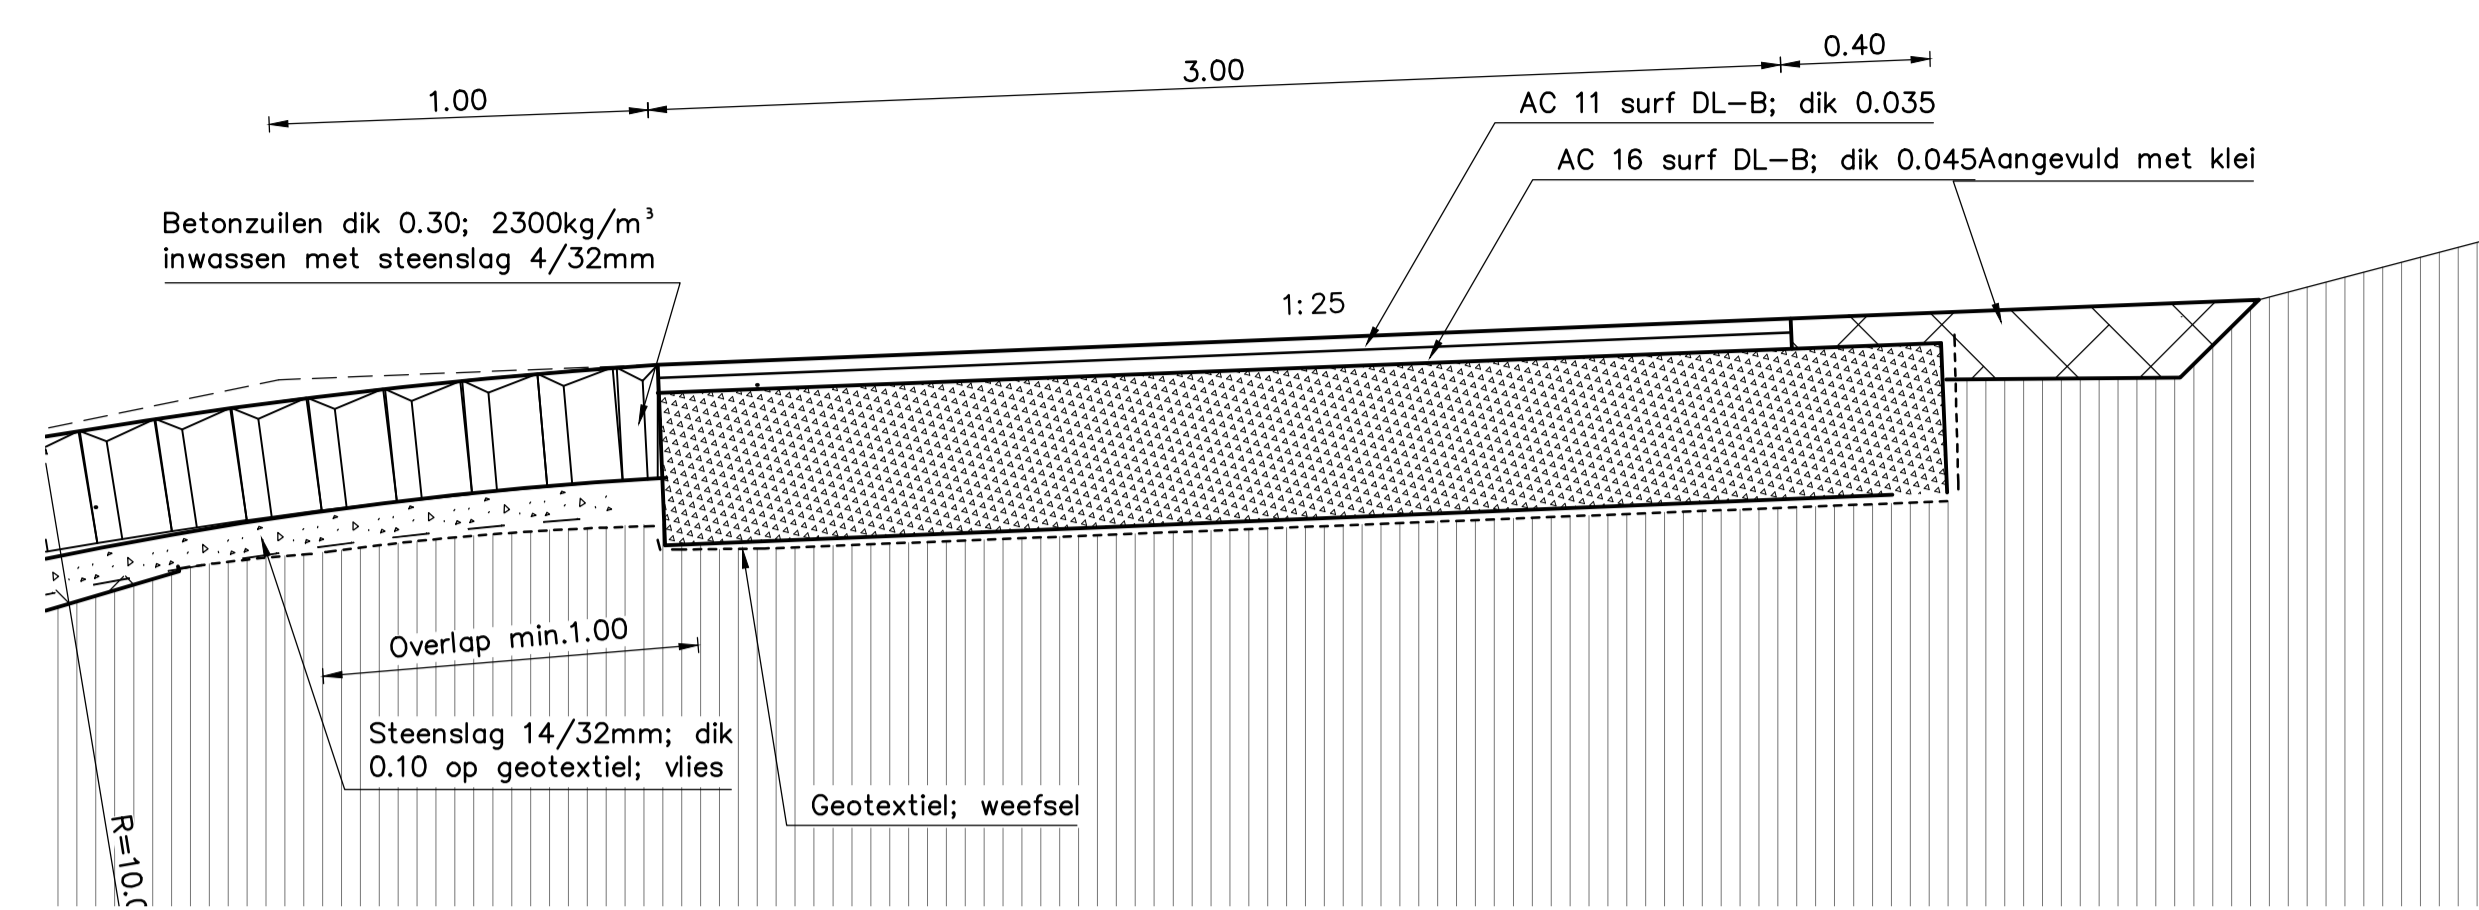


DETAIL 4

schaal 1:20

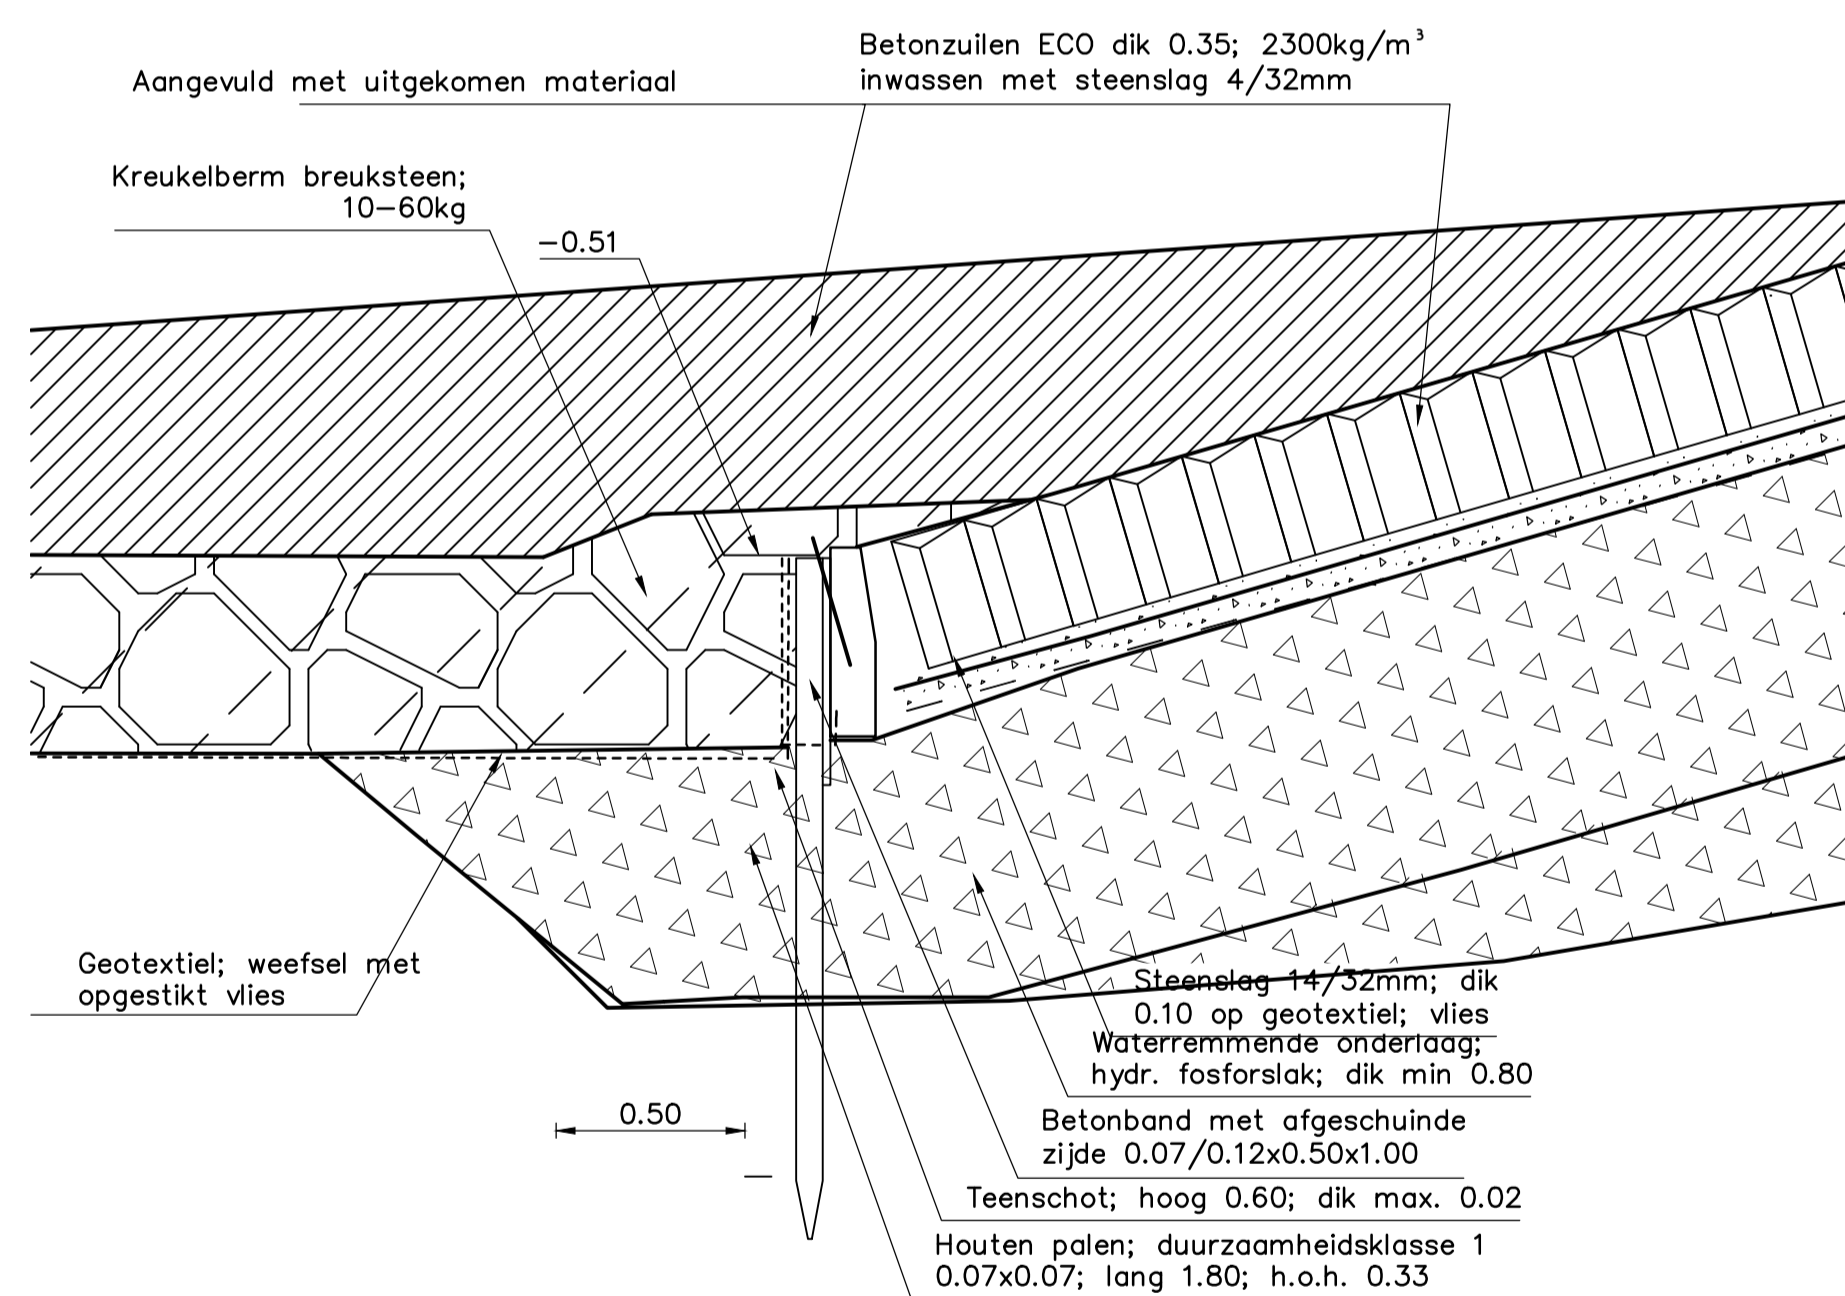


DETAIL A

schaal 1:20

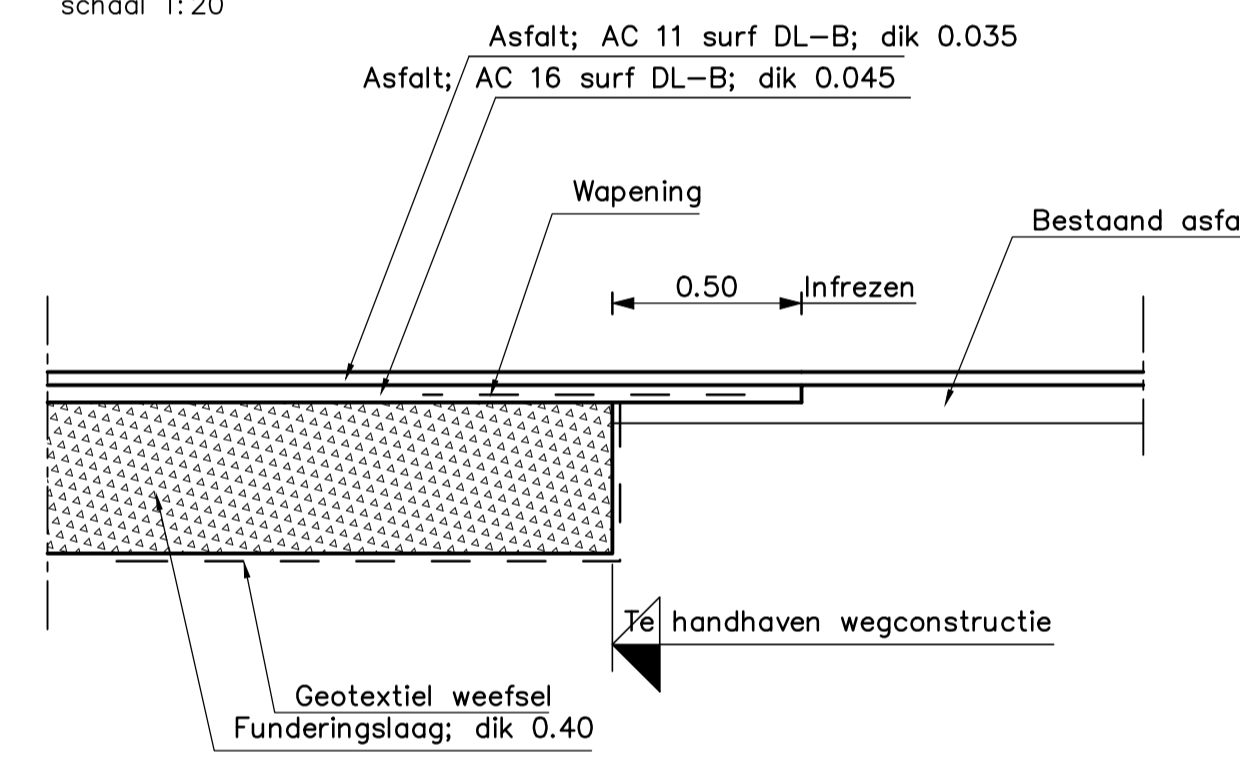

DETAIL B




schaal 1:20

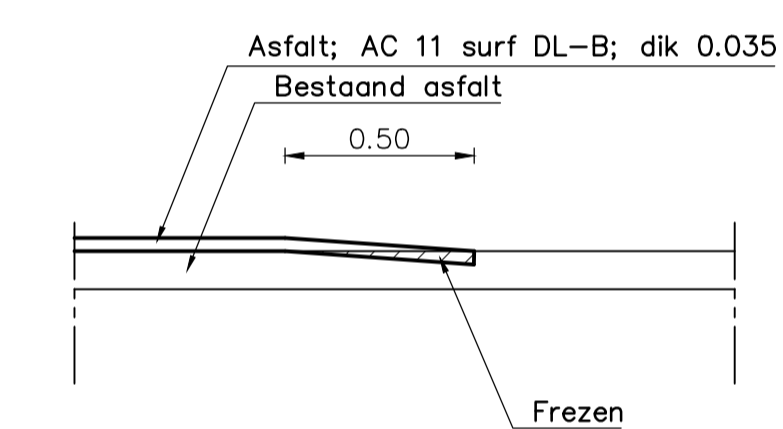

		afdeling PPO			
Project Zeeweringen Karelpolder, Nieuwlandpolder Details				zaaknr. 31052563	
				REVISIE	
getekend	SV	d.d.	6-12-13	schaal 1:20	
gecontroleerd	VP	d.d.	6-12-13		
oocoord		d.d.		in 12 bladen, blad nr.9	
gewijzigd				A1	ZLRW-2013-01389

SITUATIE revisie

schaal 1:1000

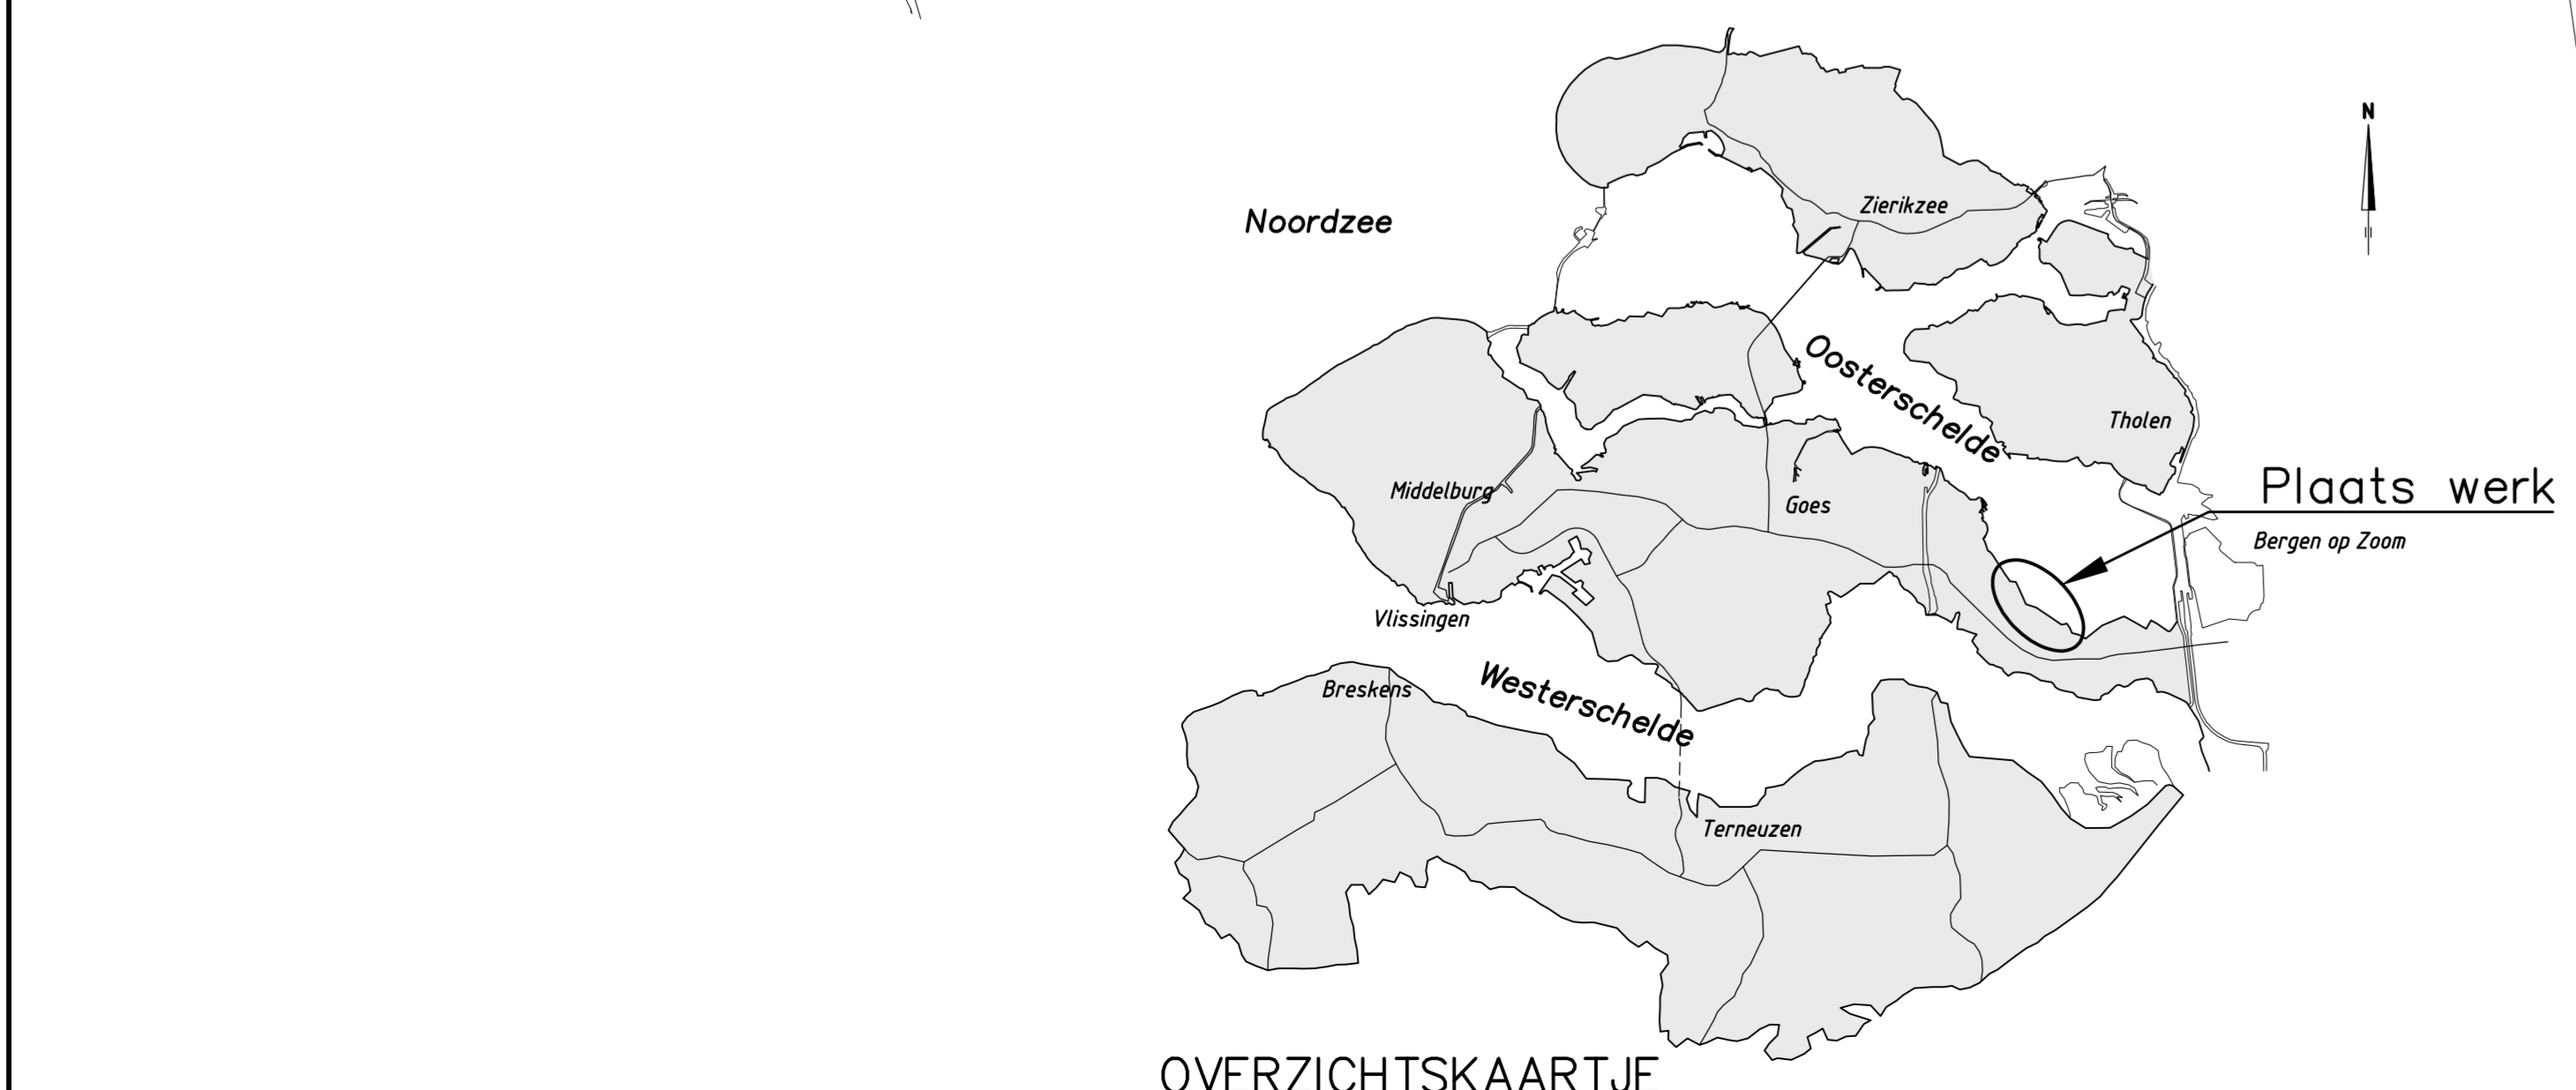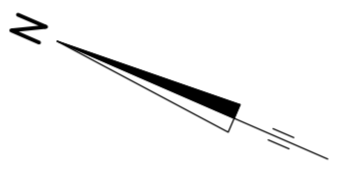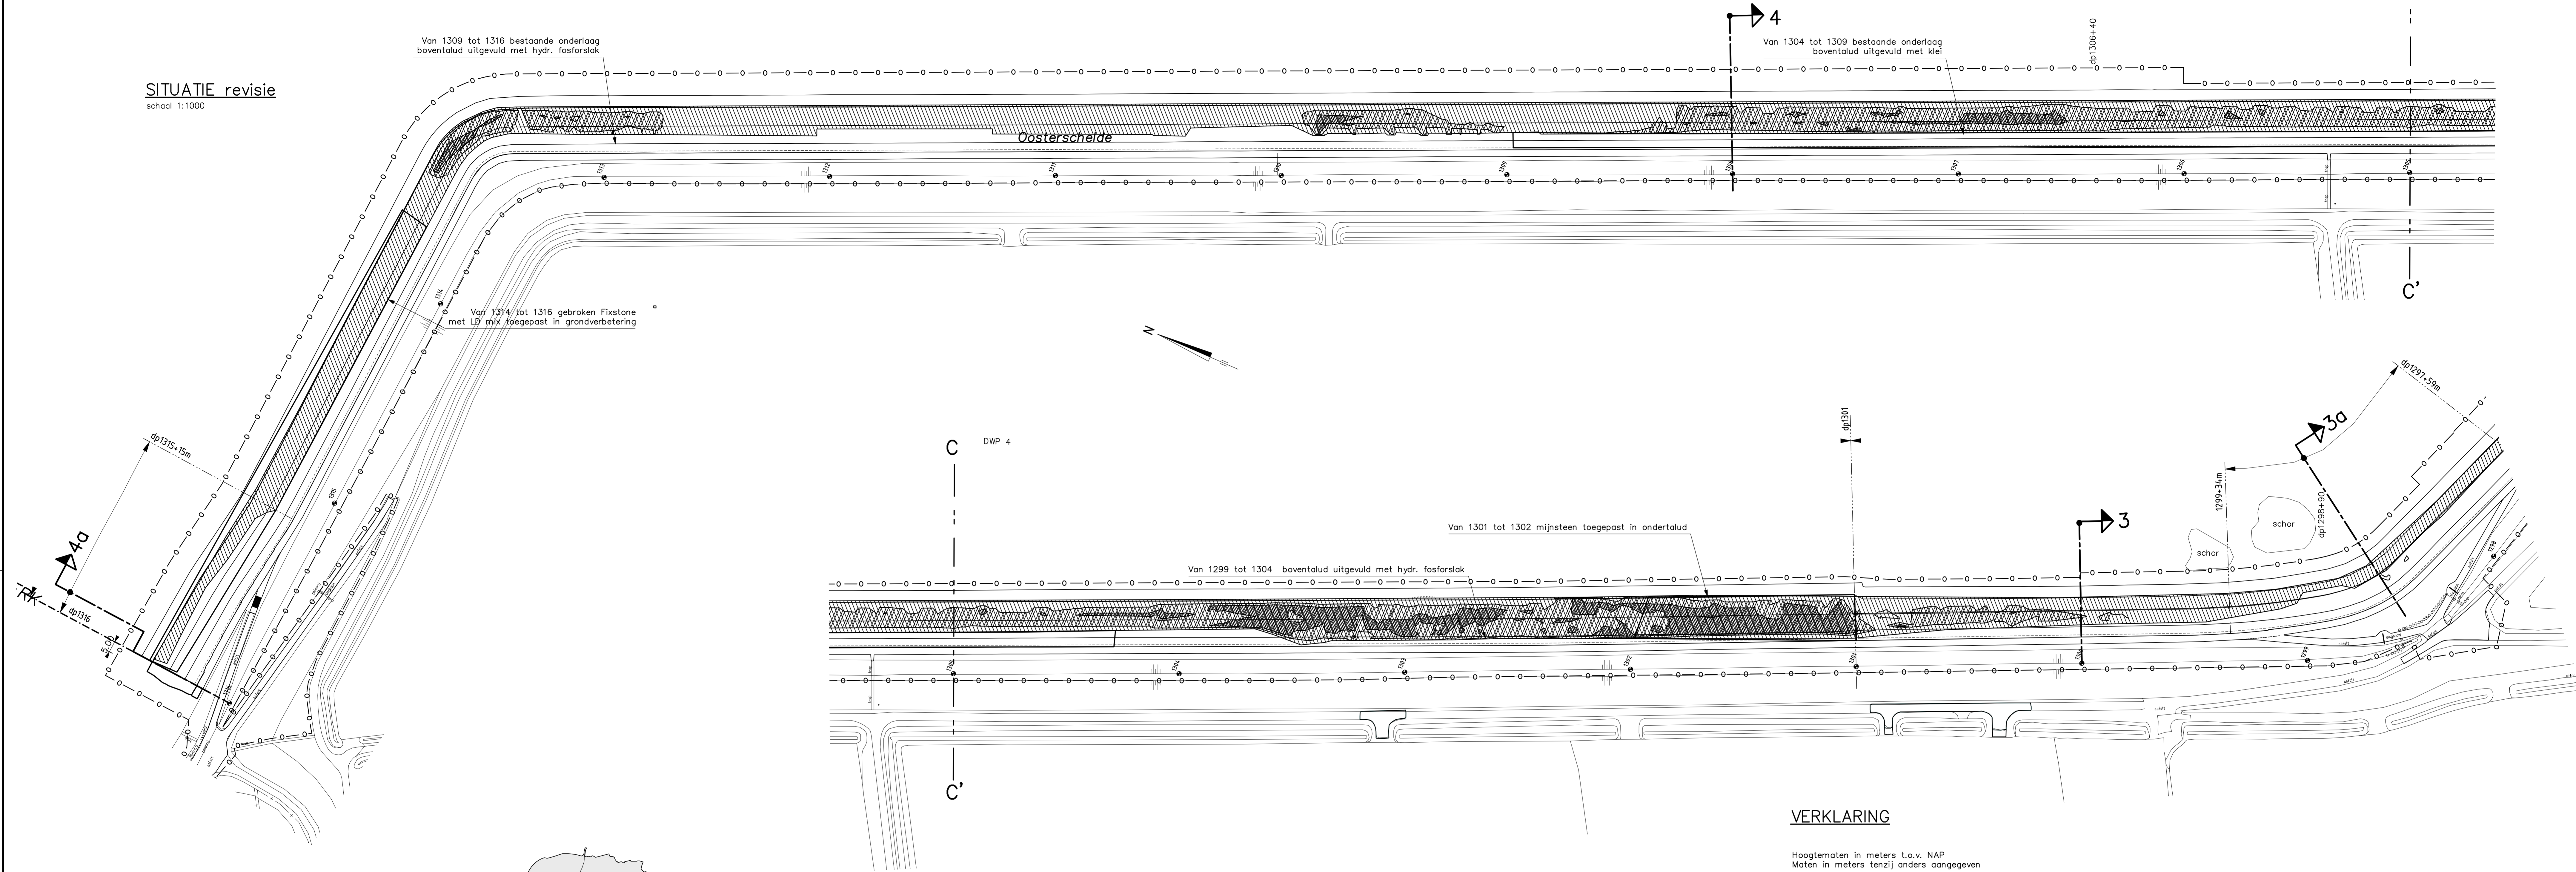

VERKLARING

Hoogtematen in meters t.o.v. NAP

Maten in meters tenzij anders aangegeven

- Dijkpaal met nummer
- Bestaande palenrij
- Bestaande situatie
- Gemaakt werk
- Grondverbetering 0.80 m1 of meer
- Extra grondverbetering > 1.20 m1
- Extra grondverbetering > 1.60 m1
- Werkgrens


Voor dwarsprofiel 3 en 3a zie tekening ZLRW-2013-01386

Voor dwarsprofiel 4 en 4a zie tekening ZLRW-2013-01387

		afdeling PPO	
Project Zeeweringen Karelpolder, Nieuwlandepolder			Zaaknr. 31052563
Situatie extra grondverbetering revisie Van dp1298 tot dp1316			Revisie
getekend	SV	d.d. 6-12-13	school 1:1000
gecontroleerd	VP	d.d. 6-12-13	
geaccordeerd		d.d.	in 12 bladen, blad nr.10
gewelzigd			
A0xA1		ZLRW-2013-01388	


SITUATIE 1.1

schaal 1:1000

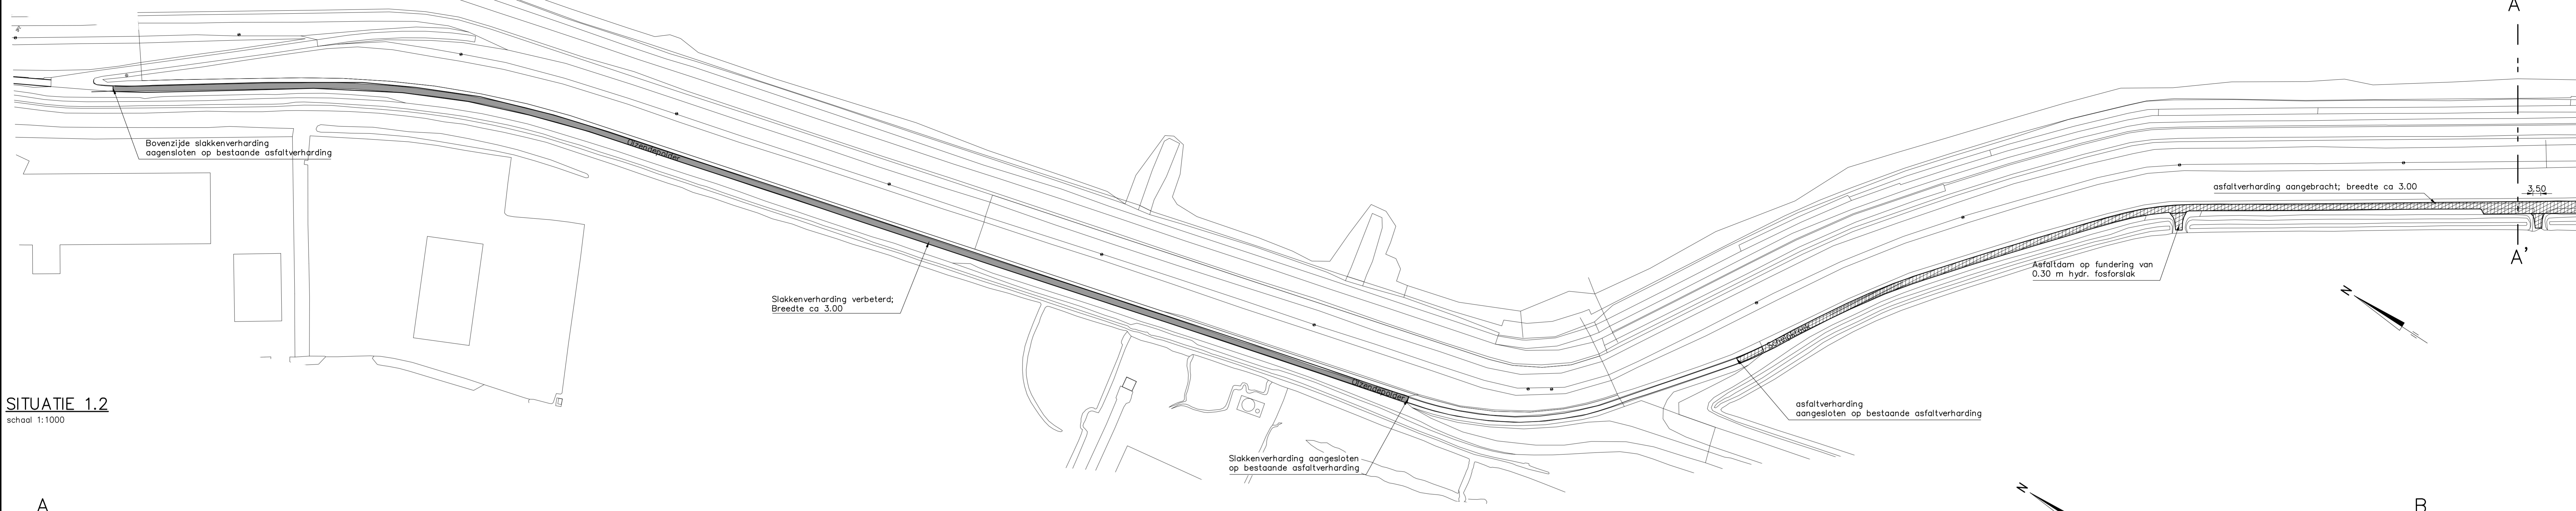


SITUATIE 1.2

schaal 1:1000

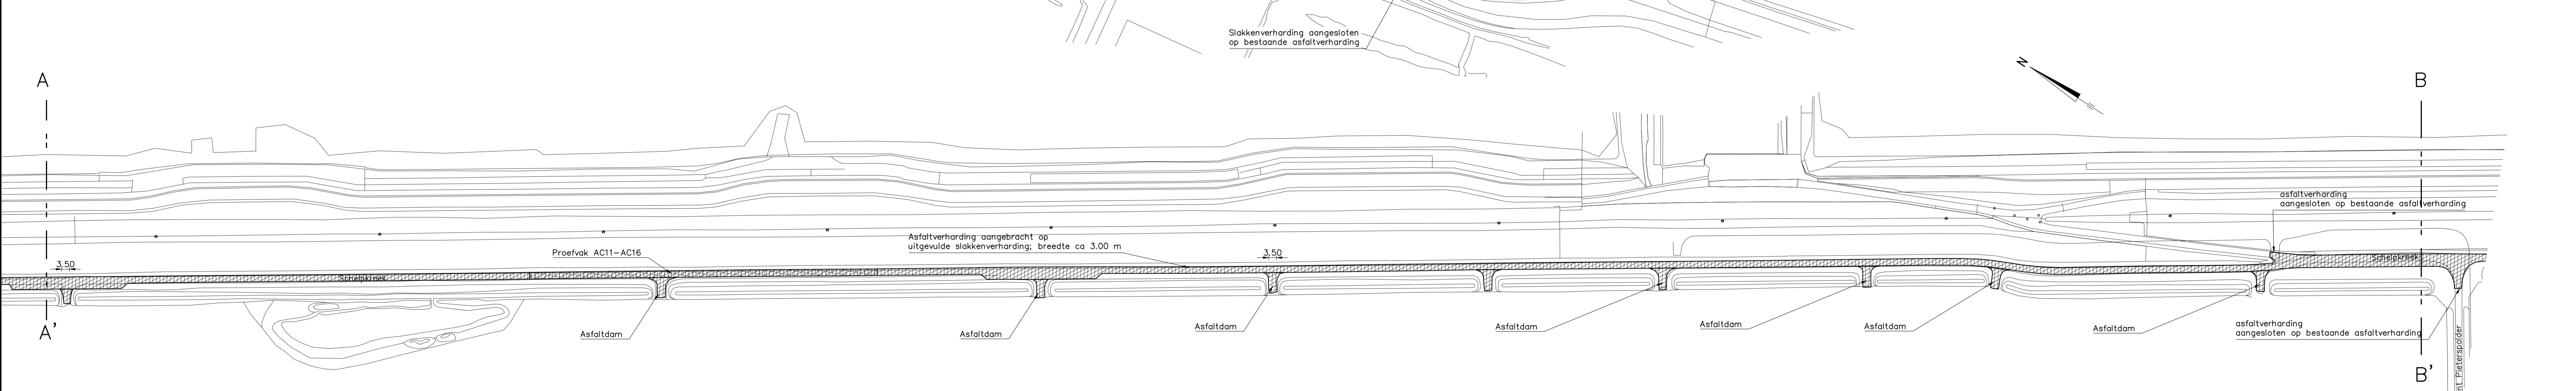

SITUATIE 1.3

schaal 1:1000

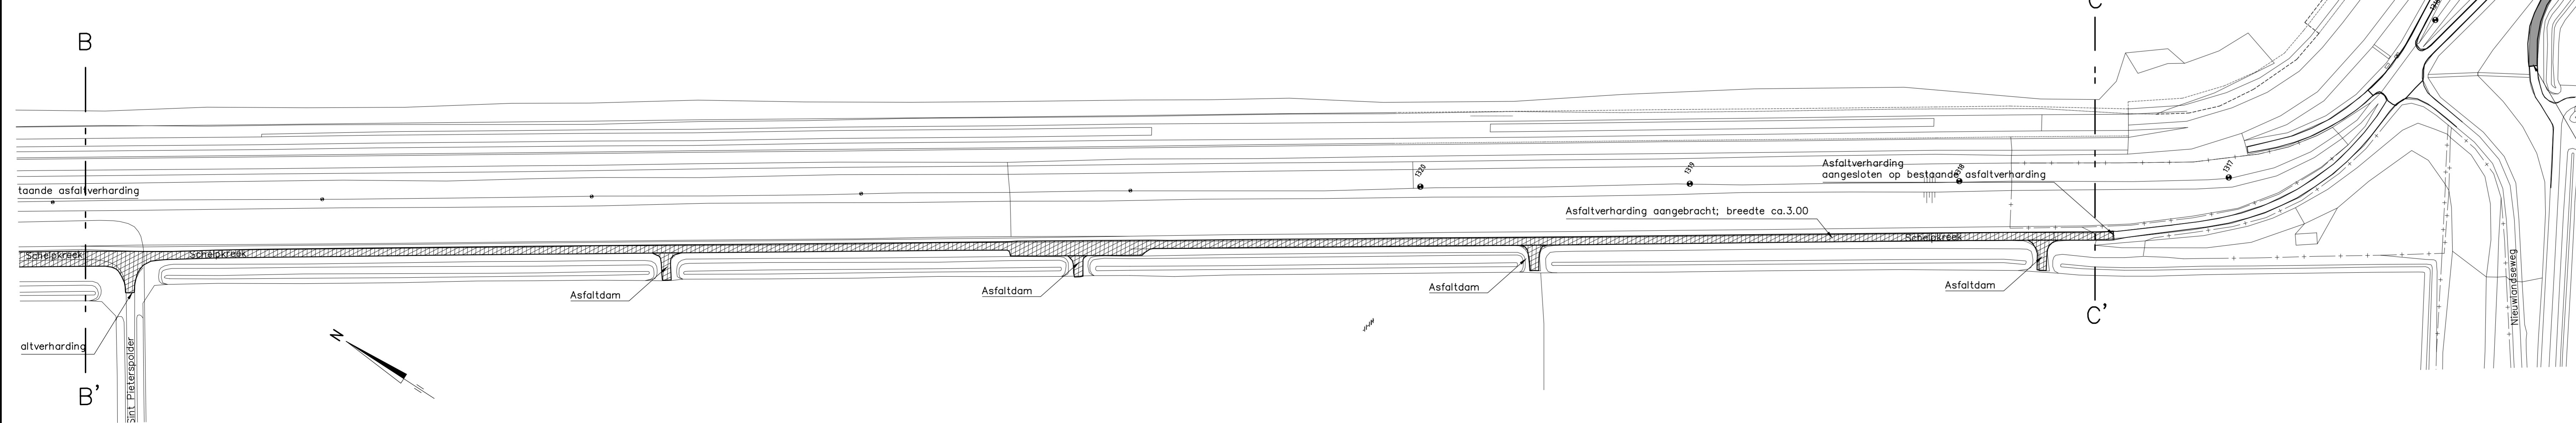


VERKLARING

Hoogtematen in meters t.o.v. NAP.
 Maten in meters tenzij anders aangegeven.

Verbeterde slakkenverharding:
 Bestaande slakken doorgefreesd;
 Hydr. fosforlakken aangebracht;
 dik min. 0.17;

Aangebrachte asfaltverharding:
 AC 11 surf DL-B; dik 0.035
 AC 22 base; dik 0.045

Voor detail A 'frezes asfalt' zie tek. ZLRW-2013-01389
 detail 'aansluiting slakken-asfalt' zie tek. ZLRW-2013-01392
 Voor principe dwarsprofiel ZLRW-2013-01392 zie tek.

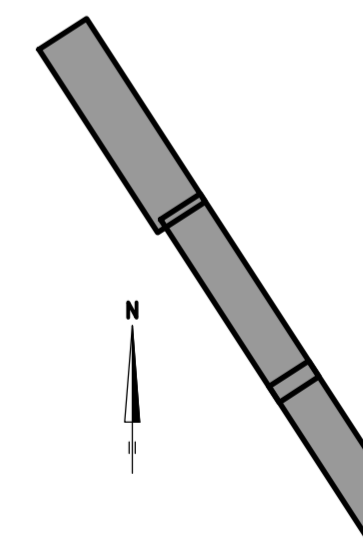


afdeling PPO **Zeeuwse Stromen bv**

Project Zeeweringen
 Karelpolder, Nieuwlandepolder
 Platte Bank - Windgat - Schelpkreek - Olzendepolder (1)


zaaknr. **31052563**
 Revisie

gekleemd	SV	d.d. 6-12-13	school 1:1000
gecontroleerd	VP	d.d. 6-12-13	
afgekeurd		d.d.	
in 12 bladen, blad nr.10			A1xA0 ZLRW-2013-01390
gewijzigd			

SITUATIE 2.1
 schaal 1:1000

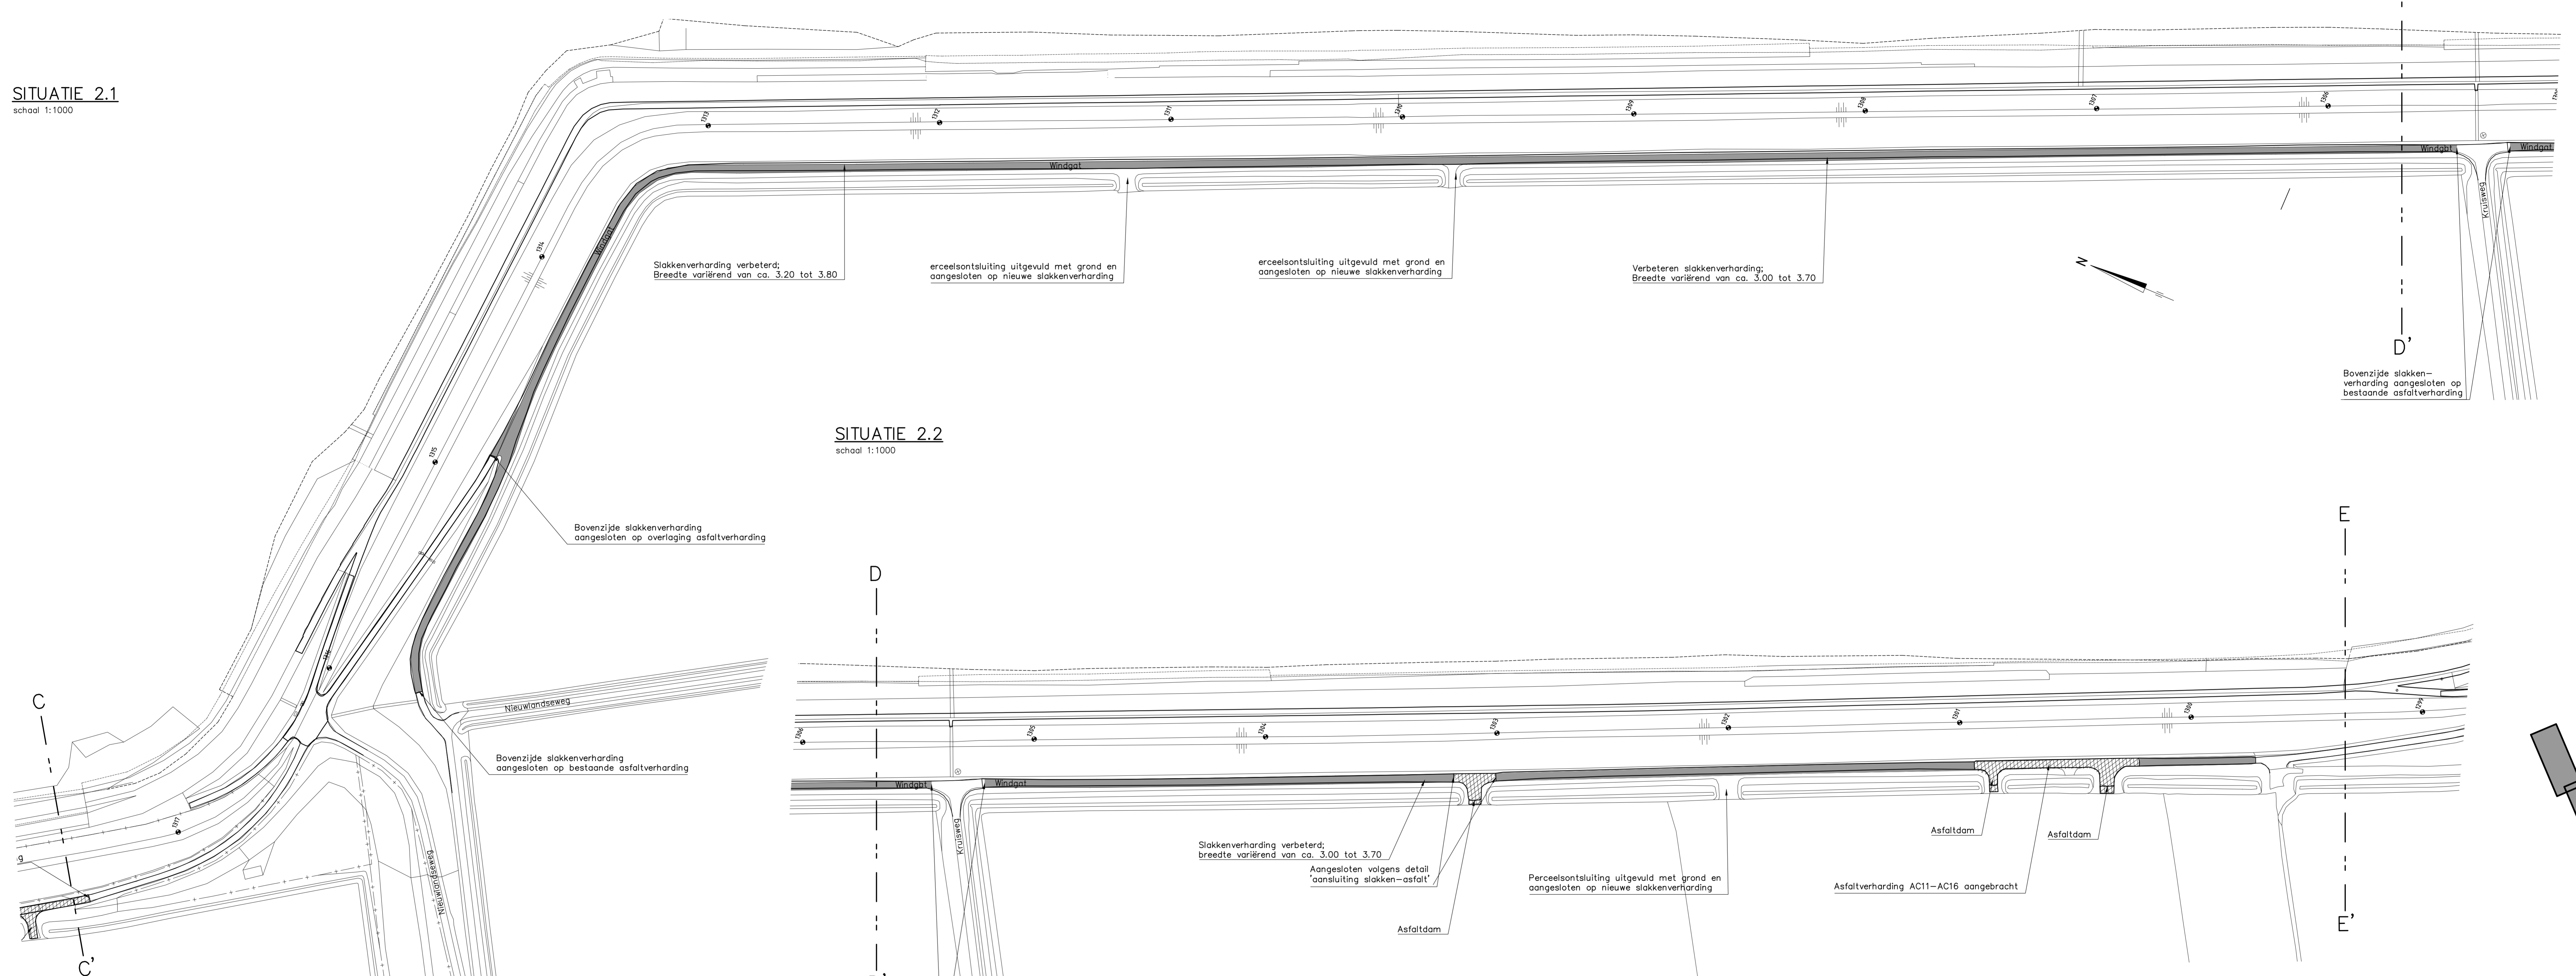

SITUATIE 2.2
 schaal 1:1000

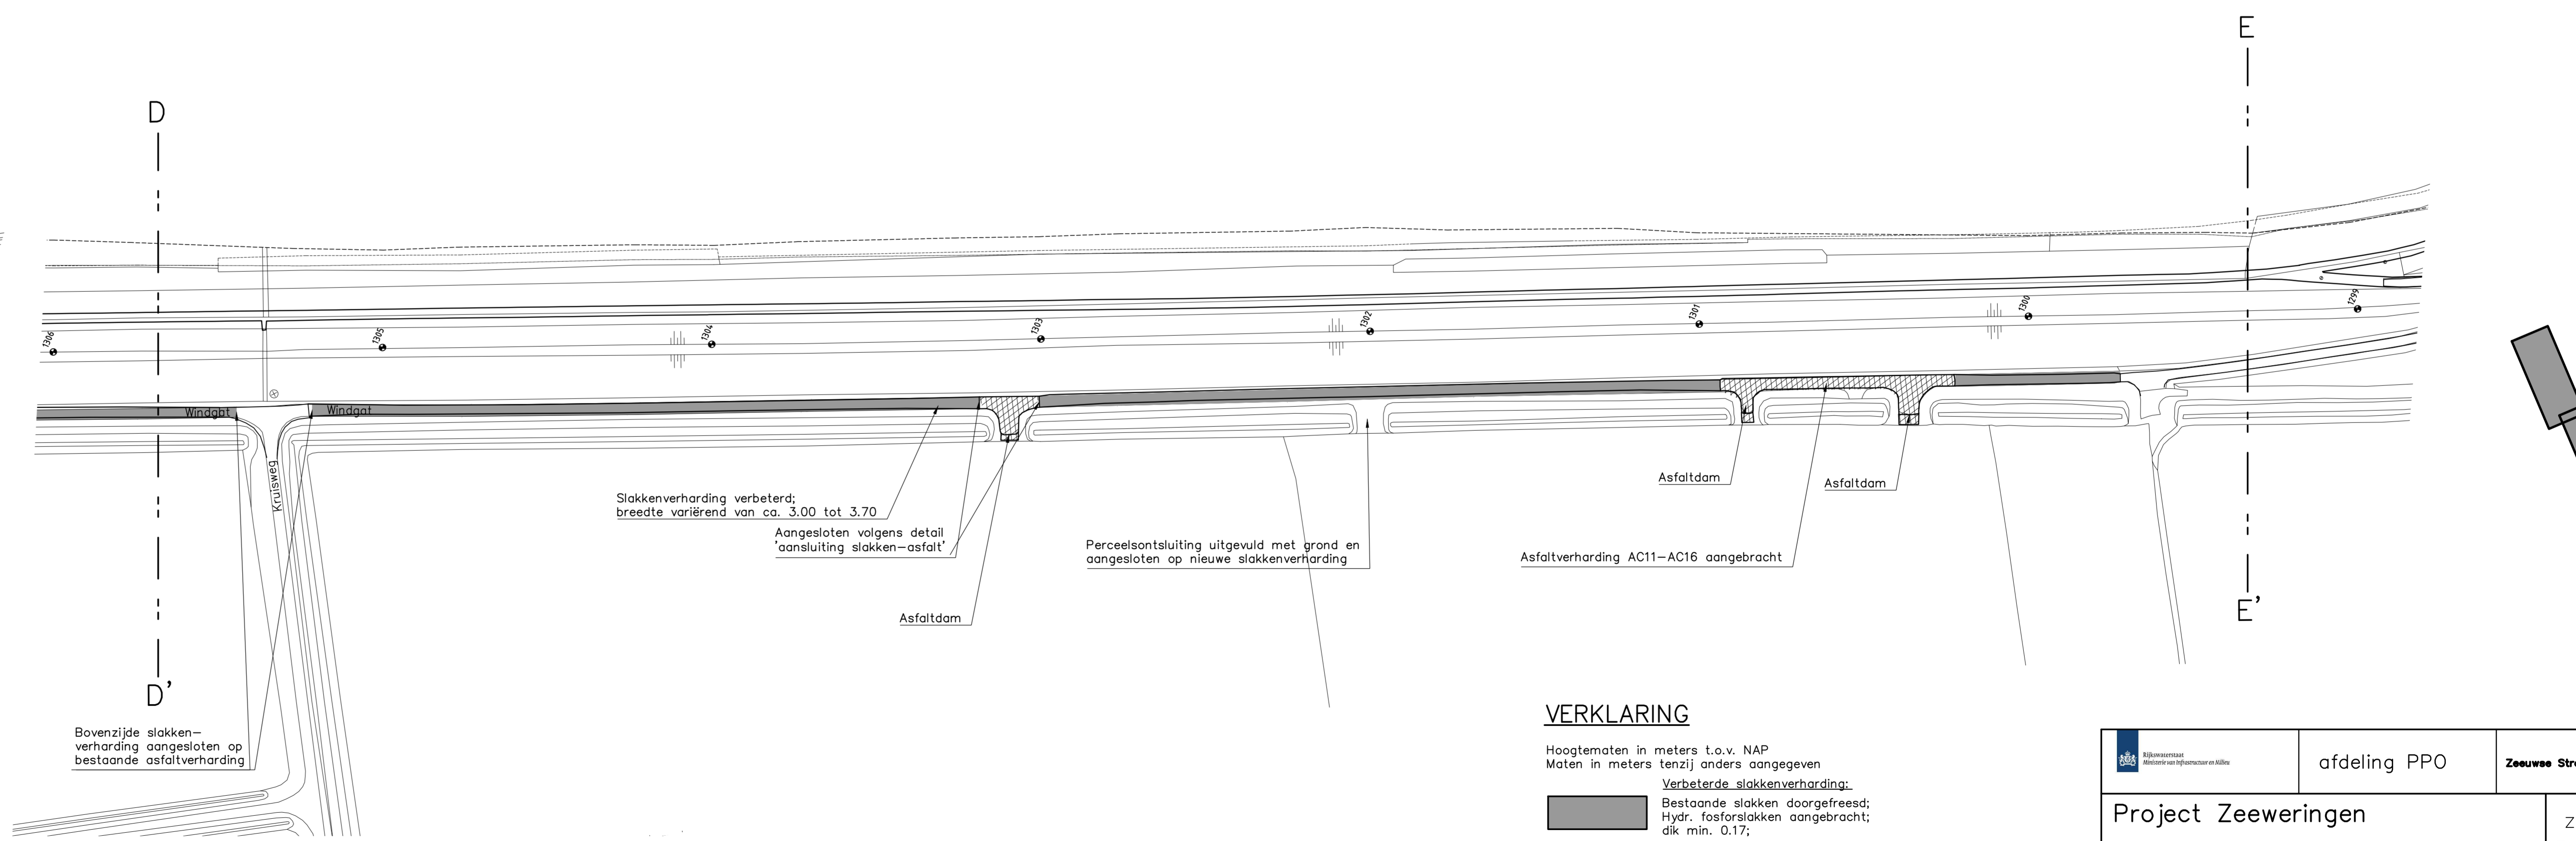



VERKLARING

Hoogtematen in meters t.o.v. NAP
 Maten in meters tenzij anders aangegeven

Verbeterde slakkenverharding:
 Bestaande slakken doorgereed;
 Hydr. fosforakken aangebracht;
 dik min. 0.17;

Aangebrachte asfaltverharding:
 AC 11 surf DL-B; dik 0.035
 AC 22 base; dik 0.045

Voor detail A 'frozen asfalt' zie tek. ZLRW-2013-013
 detail 'aansluiting slakken-asfalt' zie tek.
 ZLRW-2013-01392
 Voor principe dwarsprofiel zie tek.
 ZLRW-2013-01392

		afdeling PPO	
Project Zeeweringen Karelpolder, Nieuwlandepolder Verbetering binnendijkse verharding Platte Bank - Windgat - Schelpkreek - Olzendepolder (2)			zaaknr. 31052563 Revisie
getekend	SV	d.d. 6-12-13	school 1:1000 in 12 bladen, blad nr.11 A1xA0 ZLRW-2013-01391
gecontroleerd	VP	d.d. 6-12-13	
accord		d.d.	
gewijzigd			

